

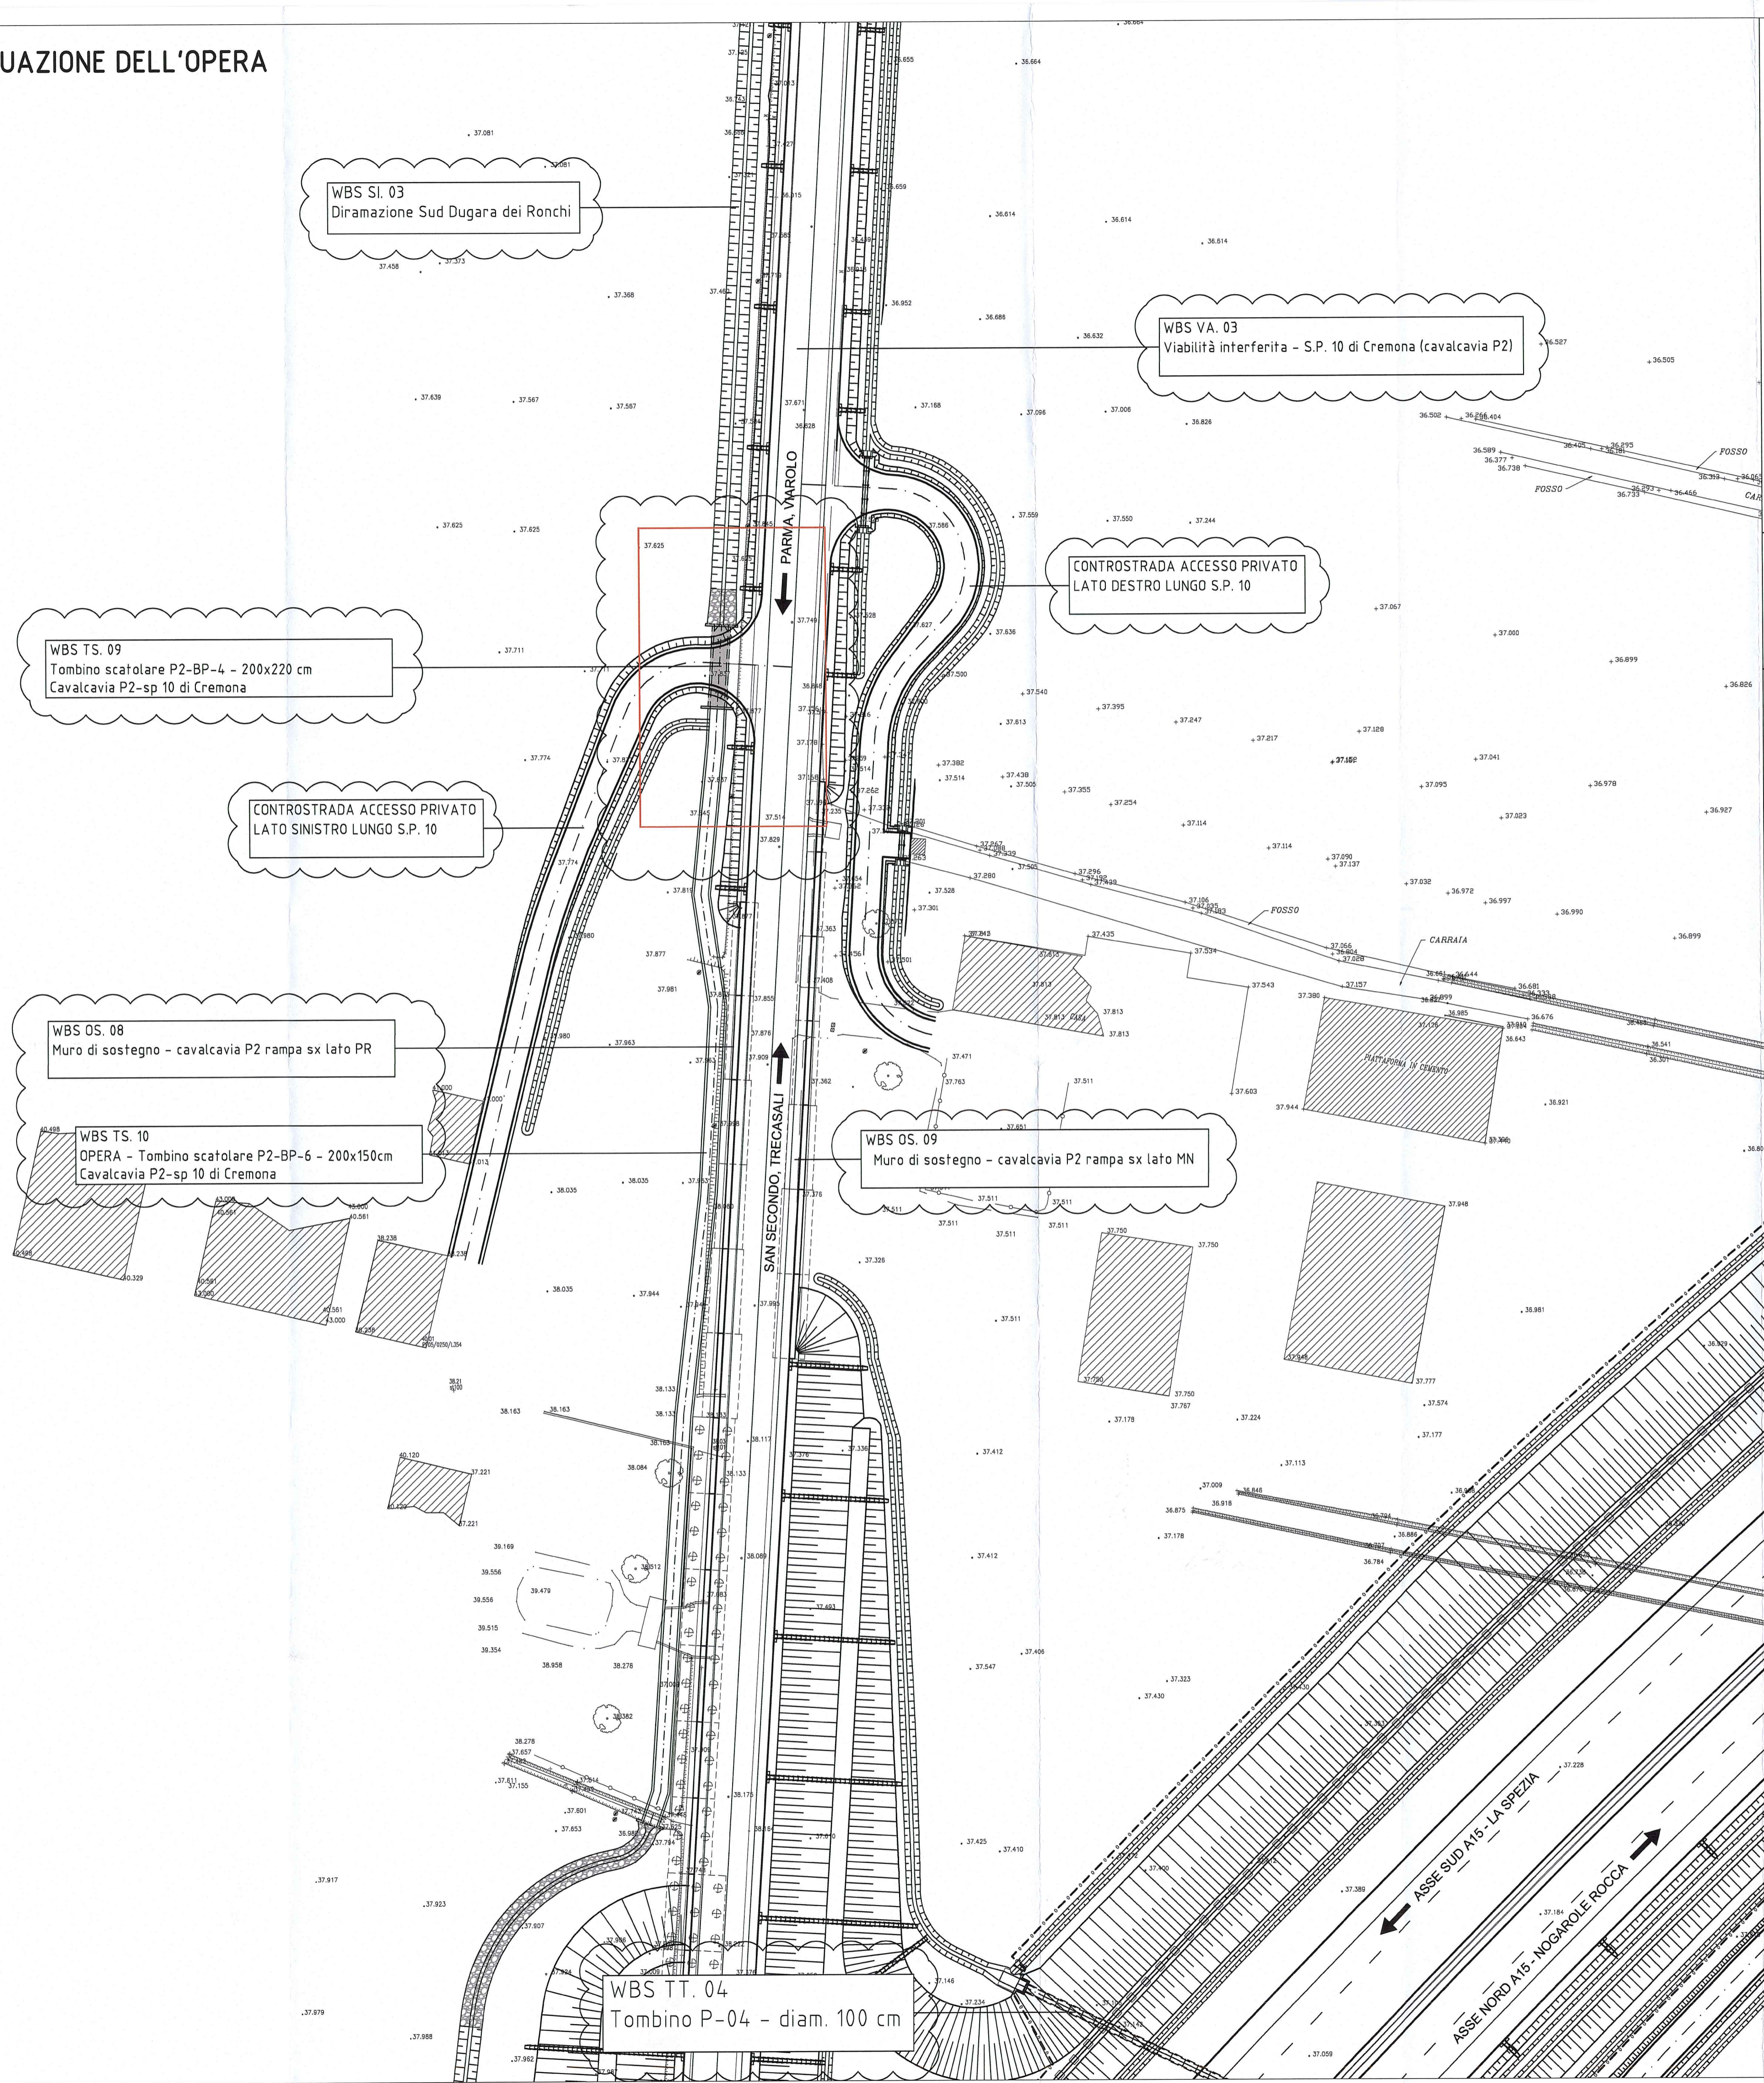


PLANIMETRIA GENERALE INDIVIDUAZIONE DELL'OPERA

Scala 1:500

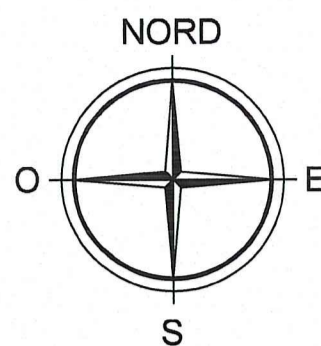

**DESCRIZIONE DELLA MODIFICA:**  
Eliminazione rivestimento fosso lato monte, inserimento dei nomi delle viabilità e delle opere vicine

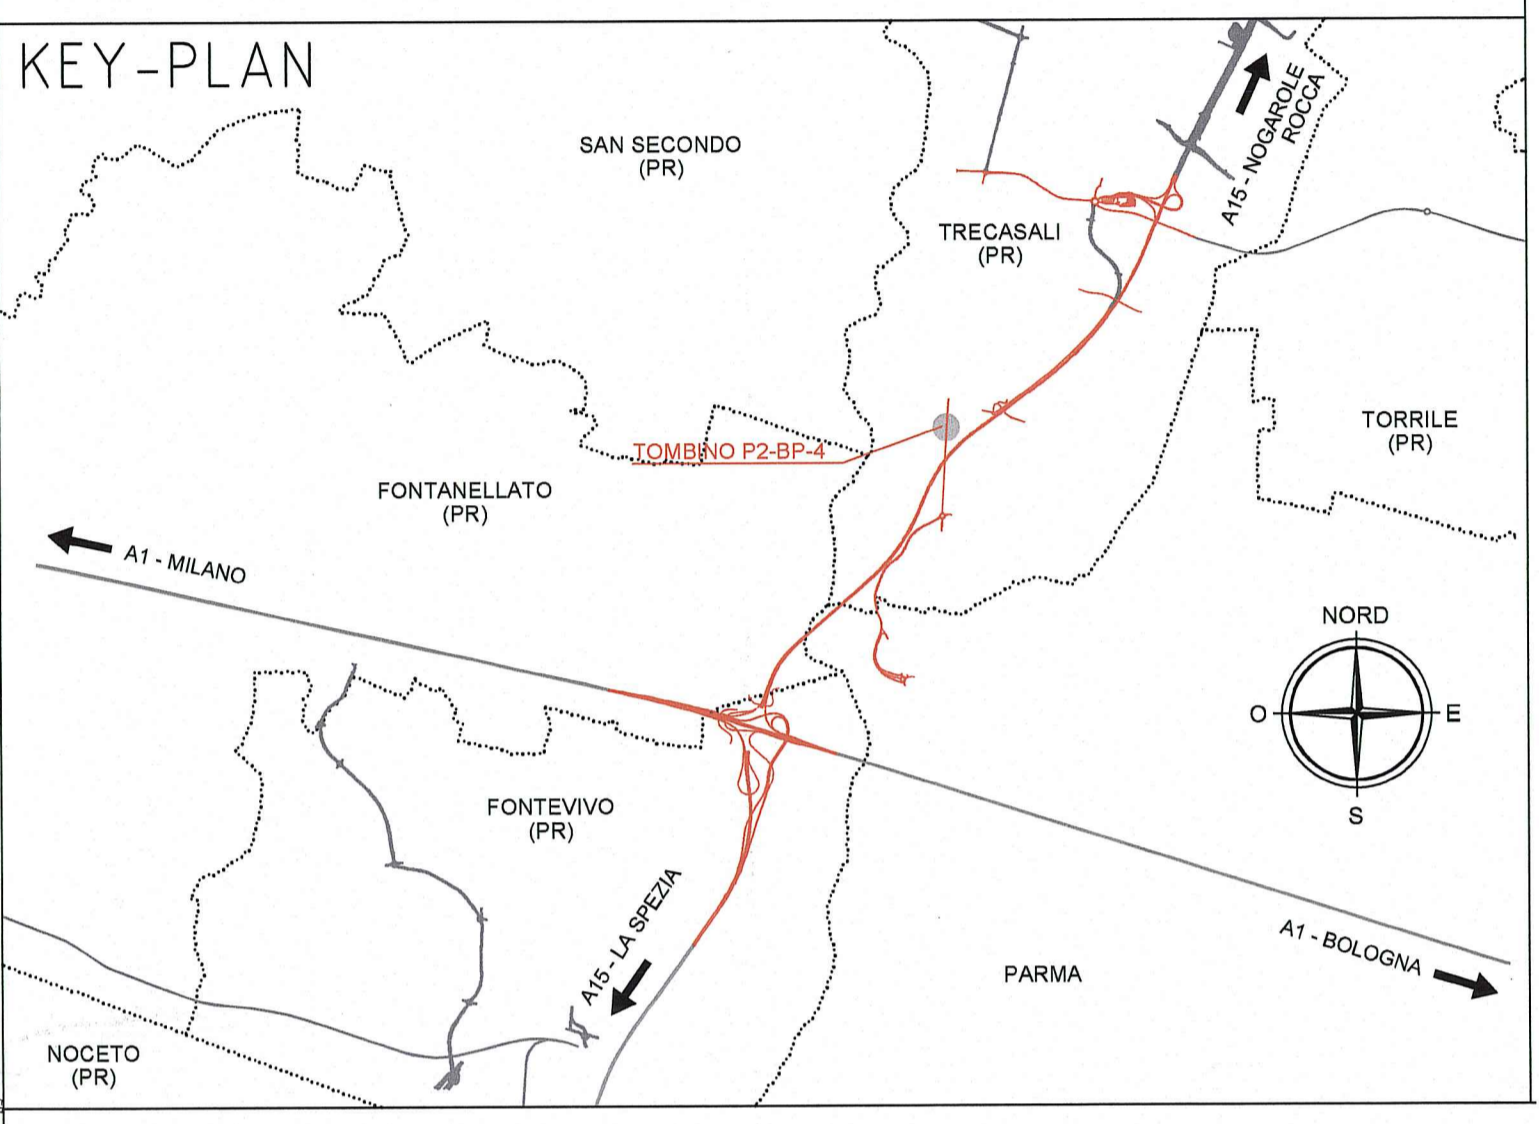

**Autocamionale della CISA S.p.A.**  
Via Camboara 26/A - Frazione Ponte Taro - 43015 NOCETO (PR)

**PIZZAROTTI**  
FONDATA NEL 1910

**AUTOSTRADA DELLA CISA A15  
RACCORDO AUTOSTRADALE A15/A22  
CORRIDOIO PLURIMODALE TIRRENO-BRENNERO  
RACCORDO AUTOSTRADALE FRA L' AUTOSTRADA DELLA CISA-FONTEVIVO (PR)  
E L' AUTOSTRADA DEL BRENNERO-NOGAROLE ROCCA (VR). I LOTTO.**  
C.U.P. G61B04000060008 C.I.G. 307068161E

**PROGETTO ESECUTIVO**

AUTOCAMIONALE DELLA CISA S.p.A.  
Il Direttore TIBRE: *[Signature]* Il Responsabile del Procedimento: *[Signature]* Il Presidente: *[Signature]*

IMPRESA PIZZAROTTI & C. S.p.A. **PIZZAROTTI & C. S.p.A.**  
Il Direttore Tecnico: *[Signature]* Il Geologo: NA  
Doc. Ing. Luca Bondanelli

PROGETTAZIONE DI: **PIZZAROTTI**  
Il Progettista: Ing. Fabio Nigrelli  
Ordine degli Ingegneri della Provincia di Palermo n. 3581

A.T.I.: **idroesse engineering** **ROCKSOUL S.p.A.** **VIA**  
MANDATARIA MANDATARIA MANDATARIA  
Ordine degli Ingegneri della Provincia di Viterbo n. 392  
Il Coordinatore per la Sicurezza in fase di Progettazione: Ing. Giovanni Maria Cepparotti

Consulenza specialistica a cura di: **PIZZAROTTI & C. S.p.A.**  
NA Il Progettista Responsabile: Ing. Pietro Mazzoli  
ISCRIZIONE ORDINE INGEGNERIA PARMA n. 827

Titolo Elaborato: **Asse Principale  
Tombini scatoletti**  
Tombino scatoletto P2-BP-4 - 200x200 cm - cavalcavia P2-SP 10 di Cremona  
Planimetria Generale individuazione dell'opera  
Data Emissione Progetto: 18/03/2014  
Scala: 1:500

Identif. Elaborato:	N.RO IDENTIFICATIVO	CODICE COMMESSA	LOTTO	FASE	ENTE	AMBITO	CAT. OPERA	N.RO OPERA	PARTE OPERA	TIPO DOC.	N.RO PROGR. DOC.	REVISIONE
		RAAA	1	E	I	AP	TS	09	G	PL	001	B

Rev.	Data	DESCRIZIONE REVISIONE	Redatto	Controllato	Approvato
B	10/12/2014	OSSERVAZIONI CONSORZIO DI BONIFICA PARMENSE prot. n°7978 del 04 dic. 2014	BORACCI	NIGRELLI	MAZZOLI
A	08/06/2014	REMISSIONE PROGETTO ESECUTIVO	A. TARGA	NIGRELLI	MAZZOLI