



TRACCIAMENTO OPERA E PIANTA SCAVI

Scala 1:100

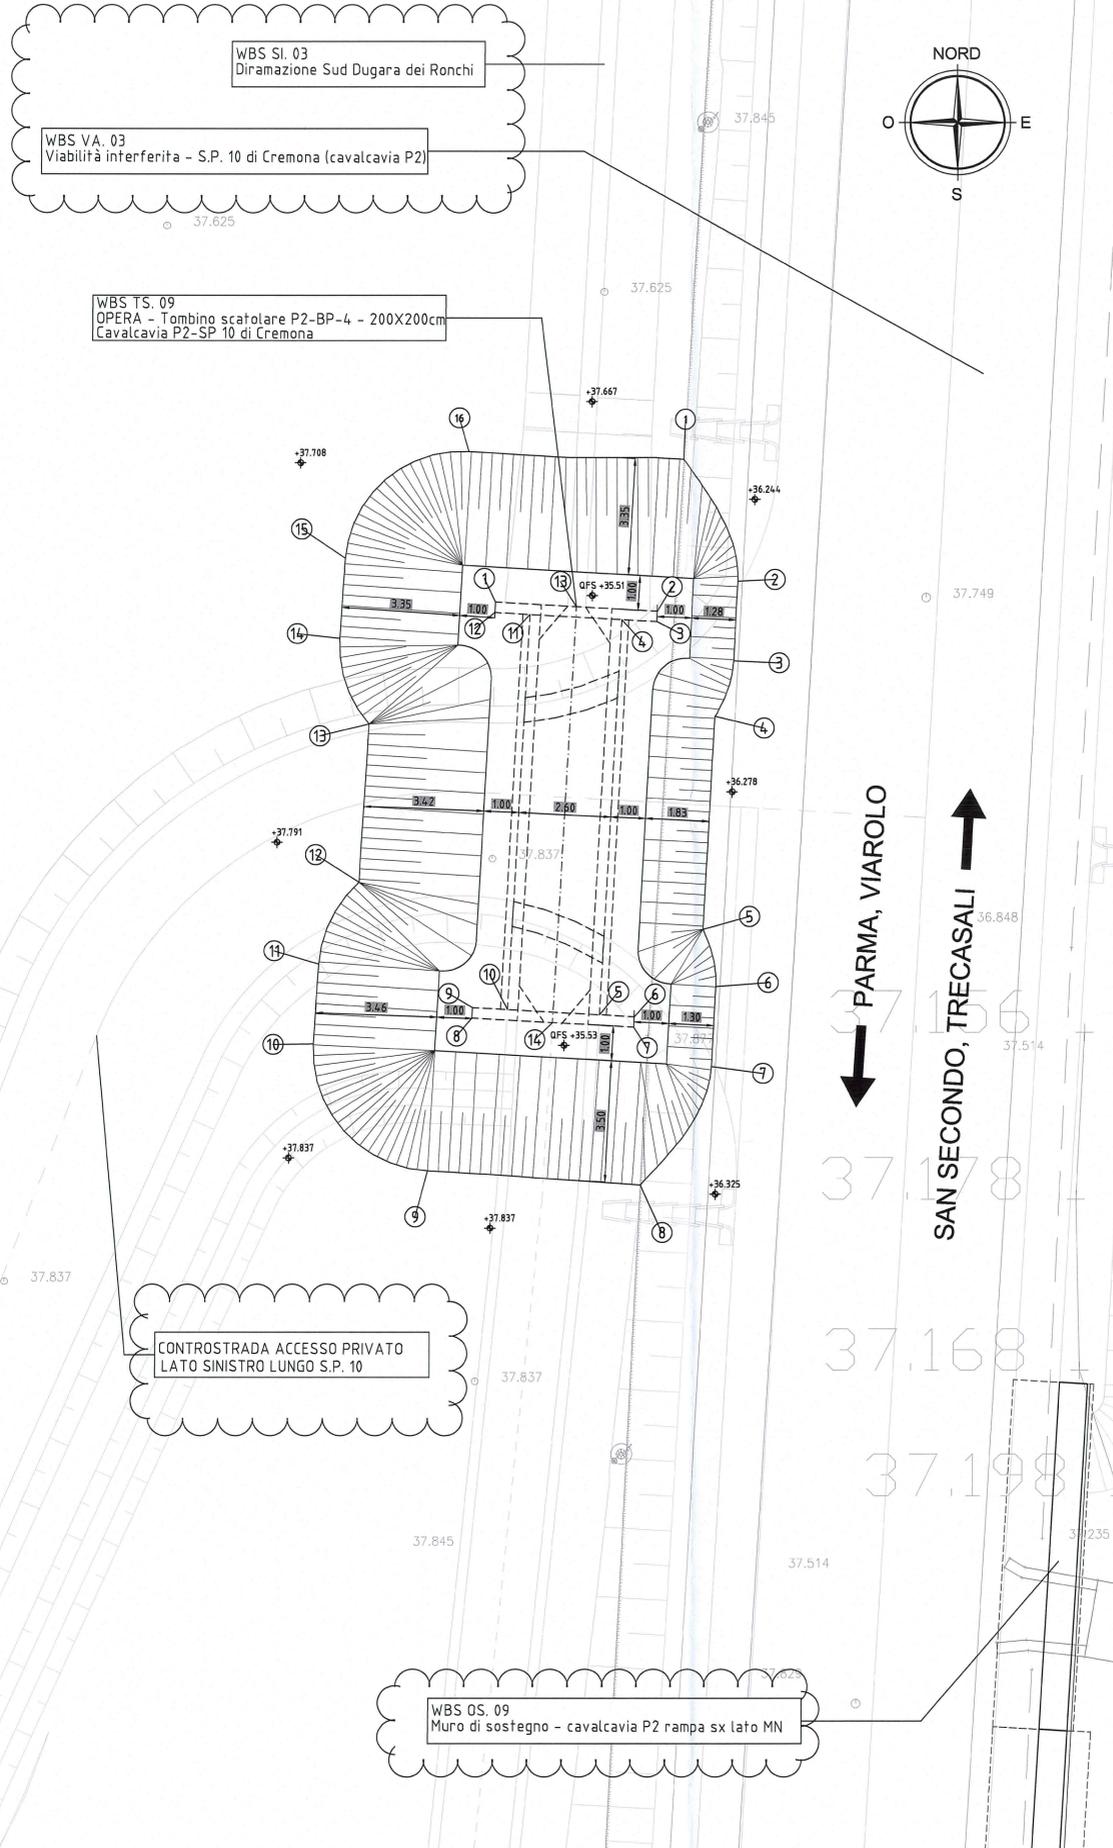


DATI TRACCIAMENTO TOMBINO SCATOLARE TS09			DATI TRACCIAMENTO SCAVI TOMBINO SCATOLARE TS09		
N.	X	Y	N.	X	Y
1	303701.669	107168.787	1	303707.028	107172.897
2	303706.261	107168.524	2	303708.590	107169.392
3	303706.244	107168.224	3	303708.465	107167.096
4	303705.246	107168.281	4	303707.922	107165.498
5	303704.595	107156.900	5	303707.575	107159.352
6	303705.593	107156.843	6	303707.944	107157.710
7	303705.576	107156.543	7	303707.820	107155.414
8	303700.984	107156.806	8	303705.770	107152.004
9	303701.001	107157.106	9	303699.730	107152.410
10	303701.999	107157.049	10	303696.473	107156.062
11	303702.650	107168.430	11	303696.620	107158.358
12	303701.652	107168.487	12	303697.765	107160.707
13	303703.965	107168.655	13	303698.063	107165.269
14	303703.280	107156.675	14	303697.234	107167.737
			15	303697.394	107170.040
			16	303700.918	107173.114

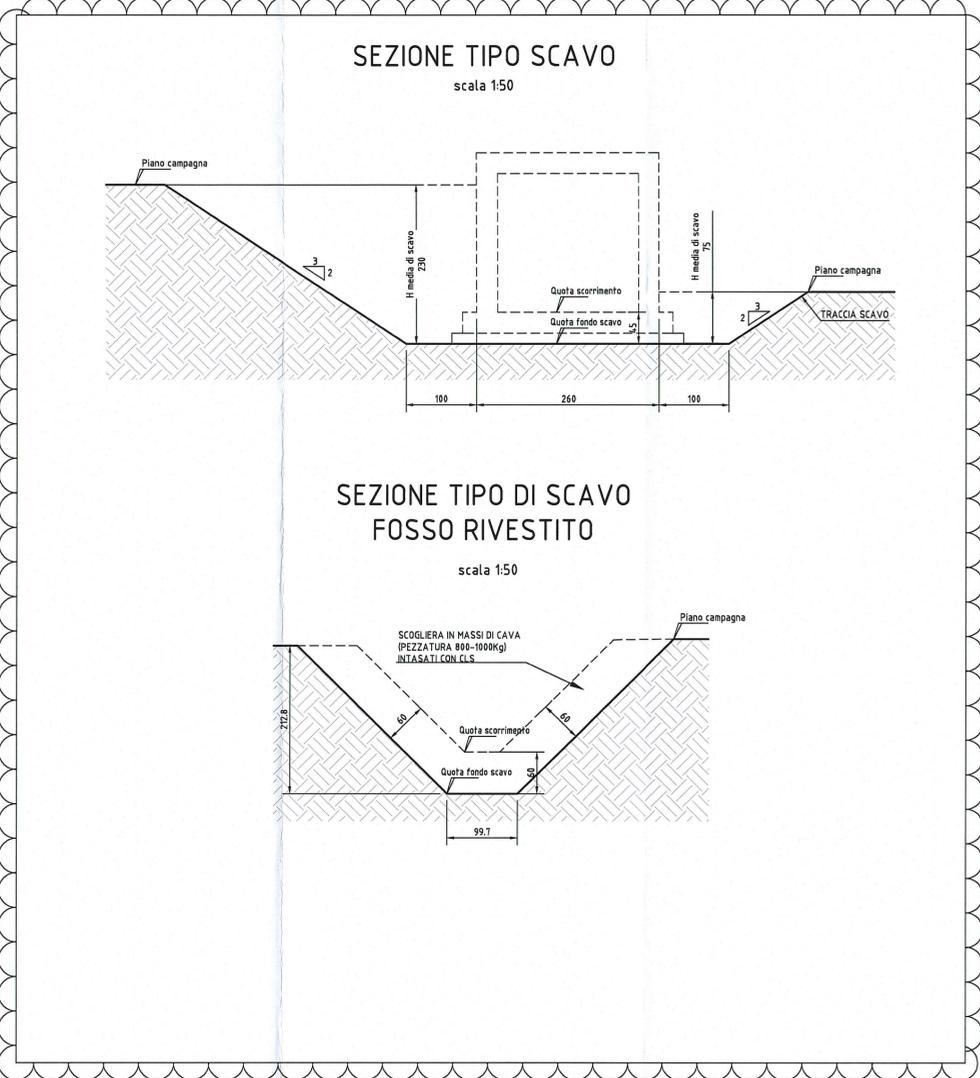

NOTE

- QUOTE ALTIMETRICHE ESPRESSE IN METRI S.L.M.
- COORDINATE ESPRESSE IN METRI
- DISTANZE ESPRESSE IN METRI
- QFS = QUOTA FONDO SCAVO

DESCRIZIONE DELLA MODIFICA:
 Inserimento dei nomi delle viabilità e delle opere vicine, inserimento delle sezioni e delle quote di scavo

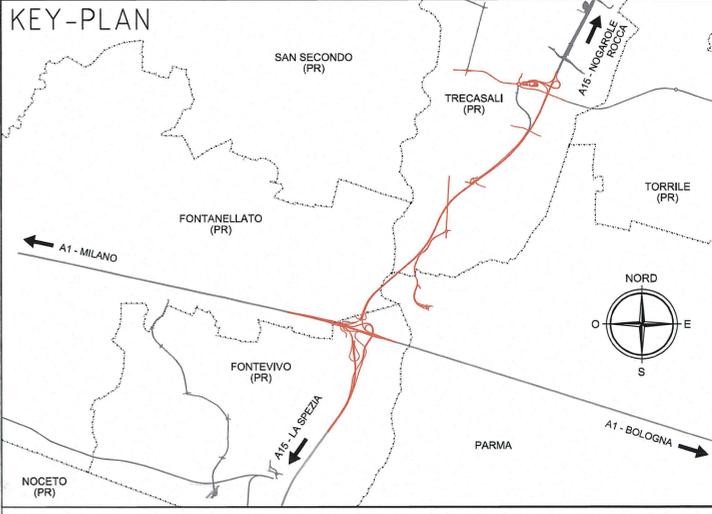

Comittente: **AUTOCAMIONALE DELLA CISA S.p.A.**
 Via Camboara 26/A - Frazione Ponte Taro - 43015 NOCETO (PR)

Impresa Esecutrice: **PIZZAROTTI**
 FONDATA NEL 1910

AUTOSTRADA DELLA CISA A15 RACCORDO AUTOSTRADALE A15/A22 CORRIDOIO PLURIMODALE TIRRENO-BRENNERO RACCORDO AUTOSTRADALE FRA L'AUTOSTRADA DELLA CISA-FONTEVIVO (PR) E L'AUTOSTRADA DEL BRENNERO-NOGAROLE ROCCA (VR) - I LOTTO.
 C.U.P. G61B04000060008 C.I.G. 307068161E

PROGETTO ESECUTIVO

AUTOCAMIONALE DELLA CISA S.p.A.
 Il Direttore TIRE: [Signature] Il Responsabile del Procedimento: [Signature] Il Presidente: [Signature]

IMPRESA PIZZAROTTI & C. S.p.A.
 Il Direttore Tecnico: [Signature] Il Geologo: NA
 Dott. Ing. Luca Bondanelli

PROGETTAZIONE DI: **PIZZAROTTI**
 FONDATA NEL 1910 Il Progettista: Ing. Fabio Nigrelli
 Ordine degli Ingegneri della Provincia di Parma n. 3581

A.T.I.: **idroesse engineering** **ROKSOIL** **VIA**
 MANDATARIA MANDANTE MANDANTE
 Ordine degli Ingegneri della Provincia di Viterbo n. 392

Consulenza specialistica a cura di: NA Progettista Responsabile Ingegneria Progettazioni Specialistiche: **Ing. Pietro MAZZOLI**
 Impresa Pizzarotti & C. S.p.A. Impresa Pizzarotti
 Ing. Pietro Mazzoli ISCRITTO ORDINE INGEGNERI PARMA n. 821

Titolo Elaborato: **Asse Principale Tombini scatoletti**
 Tombo scatoletto P2-BP-4 - 200x200 cm - cavalcavia P2-SP 10 di Cremona
 Tracciamento opera e pianta scavi
 Data Emisione Progetto: 18/03/2014
 Scala: VARIE

Identif. Elaborato:

N.RO IDENTIFICATIVO	CODICE COMMESSA	LOTTO	FASE	ENTE	AMBITO	CAT. OPERA	N.RO OPERA	PARTE OPERA	TIPO DOC.	N.RO PROG. DOC.	REVISIONE
	RAAA	1	E	I	AP	TS	09	S	PL	001	B

B	30/01/2015	ISTRUTTORIA A15 NOVEMBRE 2014							BORACCI	NIGRELLI	MAZZOLI
A	08/08/2014	RIEMMISSIONE PROGETTO ESECUTIVO							A. TARGA	NIGRELLI	MAZZOLI
Rev.	Data	DESCRIZIONE REVISIONE							Redatto	Controllato	Approvato