TRACCIAMENTO OPERA E PIANTA SCAVI

Scala 1:100

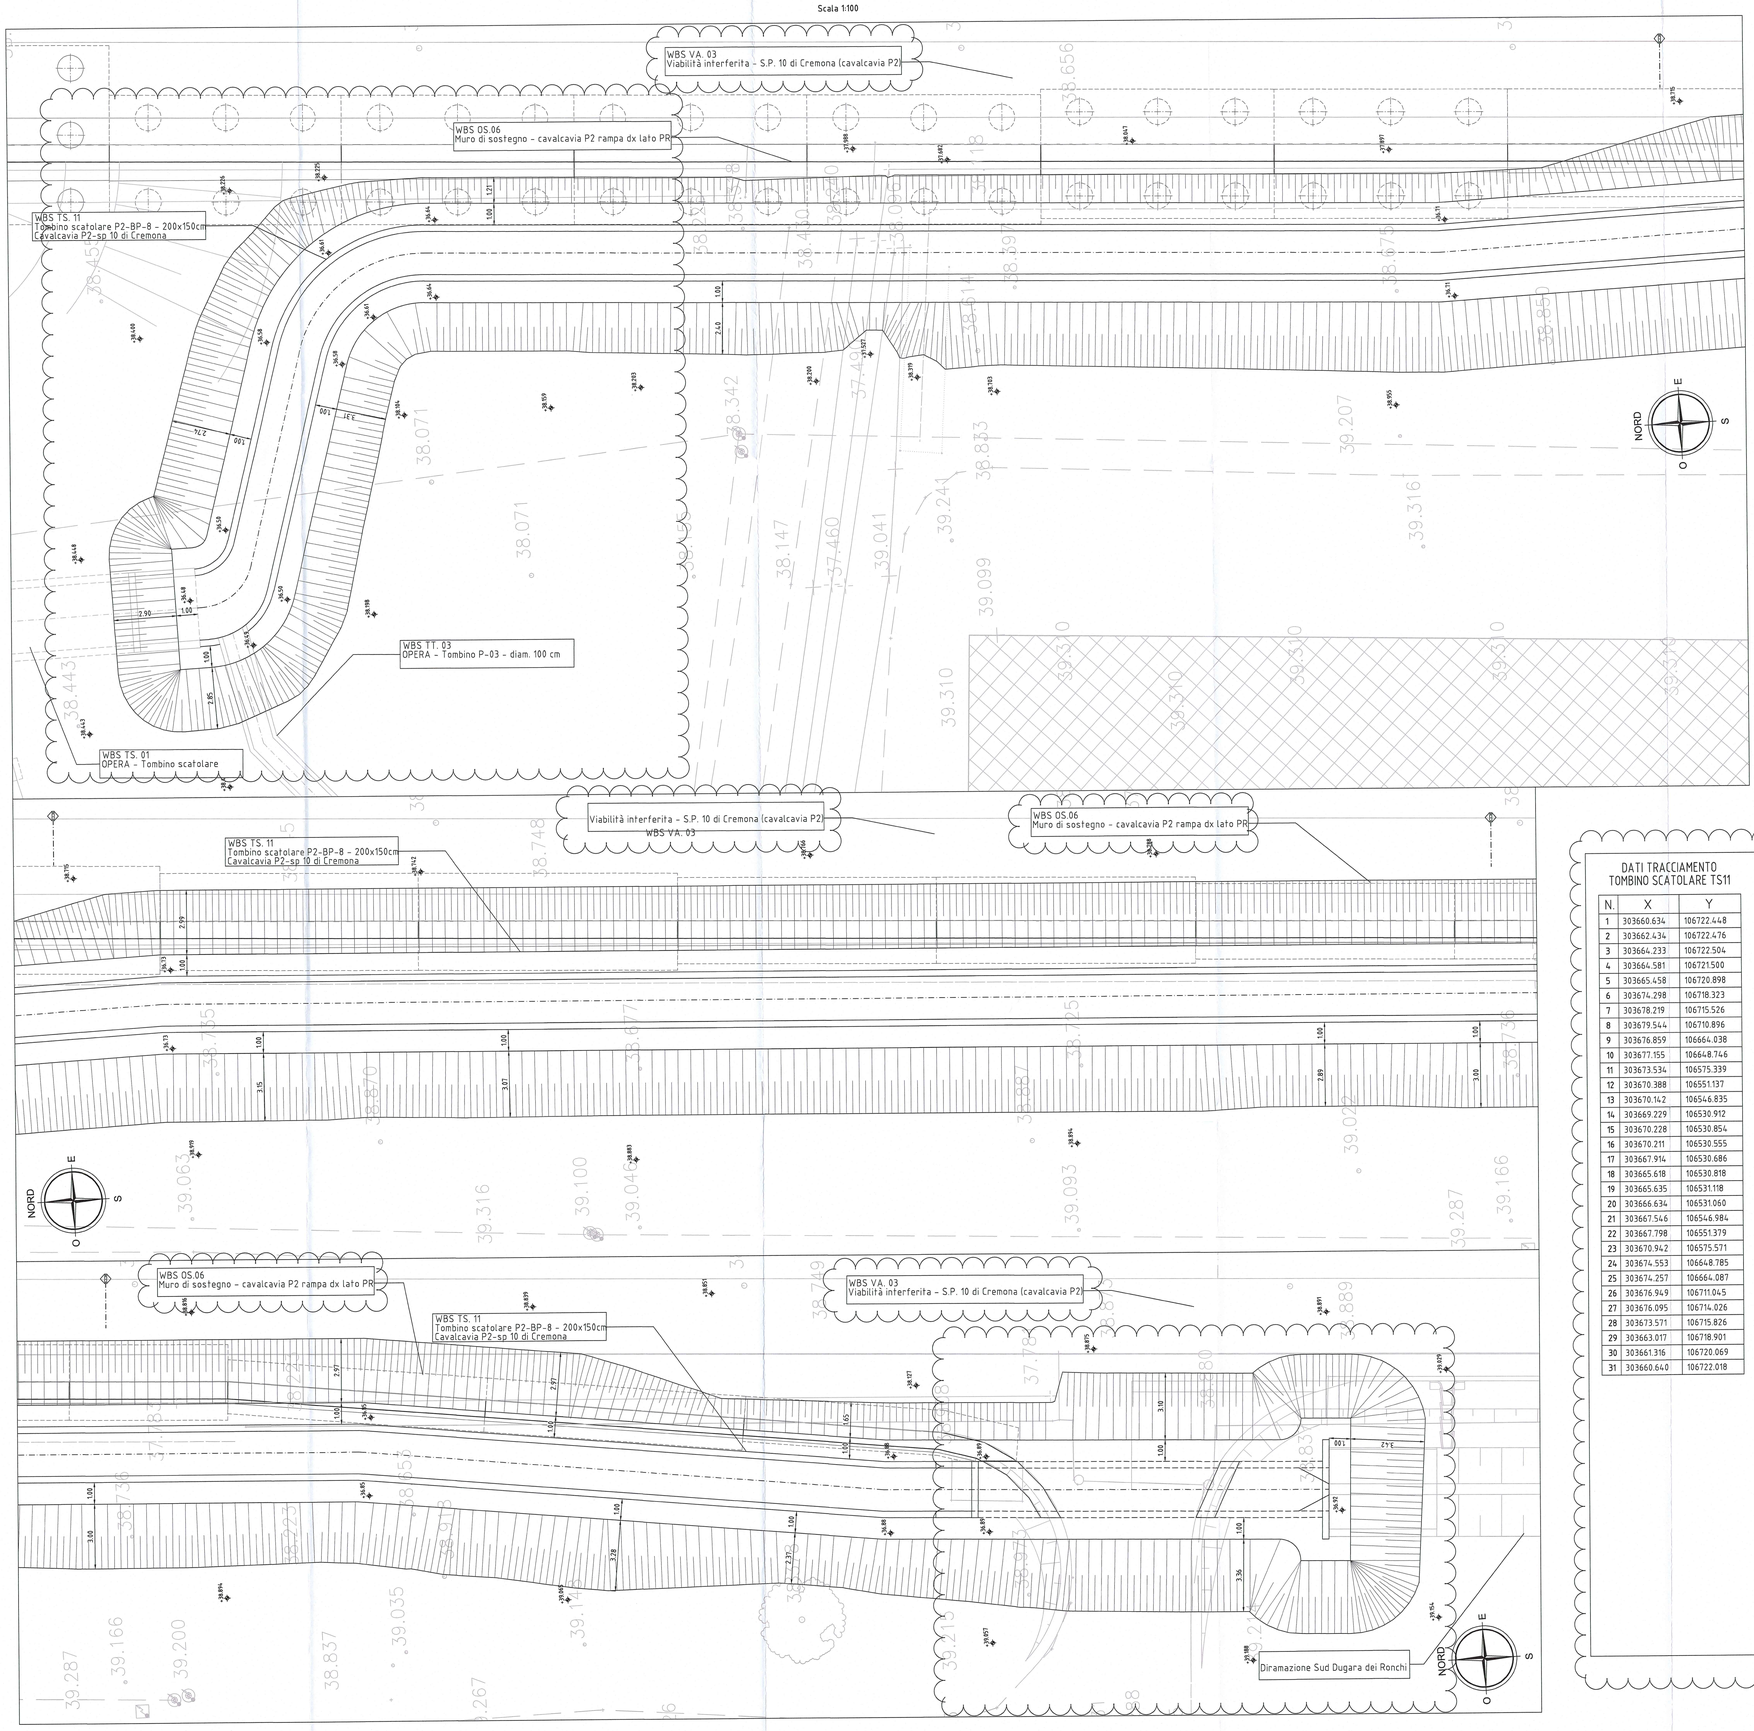

DESCRIZIONE DELLA MODIFICA:
Modifica tracciato, inserimento dei nomi delle viabilità e delle opere vicine

DATI TRACCIAMENTO TOMBINO SCATOLARE TS11

N.	X	Y
1	303660.634	106722.448
2	303662.434	106722.476
3	303664.233	106722.504
4	303664.581	106721.500
5	303665.458	106720.898
6	303674.298	106718.323
7	303678.219	106715.526
8	303679.544	106710.896
9	303676.859	106664.038
10	303677.155	106648.746
11	303673.534	106575.339
12	303670.388	106551.137
13	303670.142	106546.835
14	303669.229	106530.912
15	303670.228	106530.854
16	303670.211	106530.555
17	303667.914	106530.686
18	303665.618	106530.818
19	303665.635	106531.118
20	303666.634	106531.060
21	303667.546	106546.984
22	303667.798	106551.379
23	303670.942	106575.571
24	303674.553	106648.785
25	303674.257	106664.087
26	303676.949	106711.045
27	303676.095	106714.026
28	303673.571	106715.826
29	303663.017	106718.901
30	303661.316	106720.069
31	303660.640	106722.018

DATI TRACCIAMENTO SCAVI TOMBINO SCATOLARE TS11

N.	X	Y
1	303659.574	106726.317
2	303664.896	106726.430
3	303667.716	106724.204
4	303675.427	106721.773
5	303678.200	106720.304
6	303681.057	106717.404
7	303681.699	106713.752
8	303681.740	106711.243
9	303680.938	106696.528
10	303680.741	106695.959
11	303680.599	106688.982
12	303679.212	106663.990
13	303679.194	106659.093
14	303681.096	106651.107
15	303681.144	106648.680
16	303678.759	106600.636
17	303677.486	106574.978
18	303676.183	106564.929
19	303673.740	106558.562
20	303673.093	106550.879
21	303672.734	106543.149
22	303671.057	106542.716
23	303673.501	106533.927
24	303674.238	106531.626
25	303675.110	106529.330
26	303670.954	106526.044
27	303663.379	106526.762
28	303661.183	106530.071
29	303661.320	106532.366
30	303662.478	106534.682
31	303662.996	106543.106
32	303664.284	106551.701
33	303665.046	106556.324
34	303665.151	106564.286
35	303667.110	106575.907
36	303667.668	106589.782
37	303670.389	106648.840
38	303670.007	106664.161
39	303671.520	106684.666
40	303671.469	106687.204
41	303673.451	106689.978
42	303672.583	106692.732
43	303673.211	106703.668
44	303673.684	106710.936
45	303672.106	106712.796
46	303661.895	106715.523
47	303658.524	106717.560
48	303656.975	106720.901
49	303656.739	106723.388

KEY-PLAN

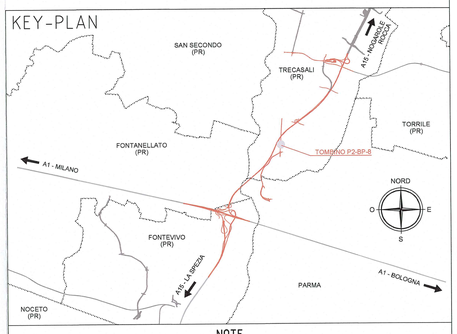

NOTE

- QUOTE ALTIMETRICHE ESPRESSE IN METRI S.L.M.
- COORDINATE ESPRESSE IN METRI
- DISTANZE ESPRESSE IN METRI

Committente:

AUTOCAMIONALE DELLA CISA S.P.A.
Via Camboara 26/A - Frazione Ponte Taro - 43015 NOCETO (PR)

Impresa Esecutrice:

PIZZAROTTI FONDATA NEL 1910

AUTOSTRADA DELLA CISA A15
RACCORDO AUTOSTRADALE A15/A22
CORRIDOIO PLURIMODALE TIRRENO-BRENNERO
RACCORDO AUTOSTRADALE FRA L' AUTOSTRADA DELLA CISA-FONTEVIVO (PR)
E L' AUTOSTRADA DEL BRENNERO-NOGAROLE ROCCA (VR). I LOTTO.

C.U.P. G61B04000060008 | C.I.G. 307068161E

PROGETTO ESECUTIVO

AUTOCAMIONALE DELLA CISA S.p.A.
Il Direttore TIGRE:
Il Responsabile del Procedimento:
Il Presidente:

IMPRESA PIZZAROTTI & C. S.p.A.
Il Direttore Tecnico: IMPRESA PIZZAROTTI & C. S.p.A. Il Direttore di Progetto Dott. Ing. Carlo Bandinelli

Il Geologo:
NA

PROGETTAZIONE DI:
PIZZAROTTI FONDATA NEL 1910
A.T.I.: idroesse engineering MANDATARIA | ROCKSOIL S.p.A. MANDANTE | VIA MANDANTE

Il Progettista:
F. NIGRELLI
Ordine degli Ingegneri della Provincia di Palermo n. 3581

Coordinatore per la Sicurezza in fase di Progettazione:
Ing. Giovanni Maria Cepparotti
Ordine degli Ingegneri della Provincia di Viterbo n. 392

Consulenza specialistica a cura di:
NA

Progettista Responsabile per conto di: IMPRESA PIZZAROTTI & C. S.p.A.
Ing. Pietro Mazzoli
Ordine degli Ingegneri della Provincia di Parma n. 821

Titolo Elaborato:
Asse Principale
Tombini scatolari
Tombino scatolare P2-BP-8-aperto 200x150 cm - cavalcavia P2-SP 10 di Cremona
Tracciamento opera e pianta scavi

Data Emissione Progetto: 18/03/2014
Scala: 1:100

Identif. Elaborato:

N.ORD.IDENTIFICATIVO	CODICE COMMESSA	LOTTO	FASE	ENTE	AMBITO	CAT. OPERA	N.ORD. OPERA	PARTE OPERA	TIPO DOC.	N.ORD. PROGR. DOC.	REVISIONE
	RAAA	1	E	I	AP	TS	11	S	PL	001	B

Rev.	Data	DESCRIZIONE REVISIONE	Redatto	Controllato	Approvato
B	10/12/2014	OSSERVAZIONI CONSORZIO DI BONIFICA PARMENSE prot. n°7876 del 04 dic. 2014	MATALONE	NIGRELLI	MAZZOLI
A	06/08/2014	REMISSIONE PROGETTO ESECUTIVO	TARGA	NIGRELLI	MAZZOLI