




Tipo 1a in rilevato
 VIABILITA' INTERFERENTE IN CURVA CON RILEVATO H > 5.50m - scala 1:100
 CATEGORIA "F1" (DM 05/11/2001) STRADE LOCALI AMBITO EXTRAURBANO

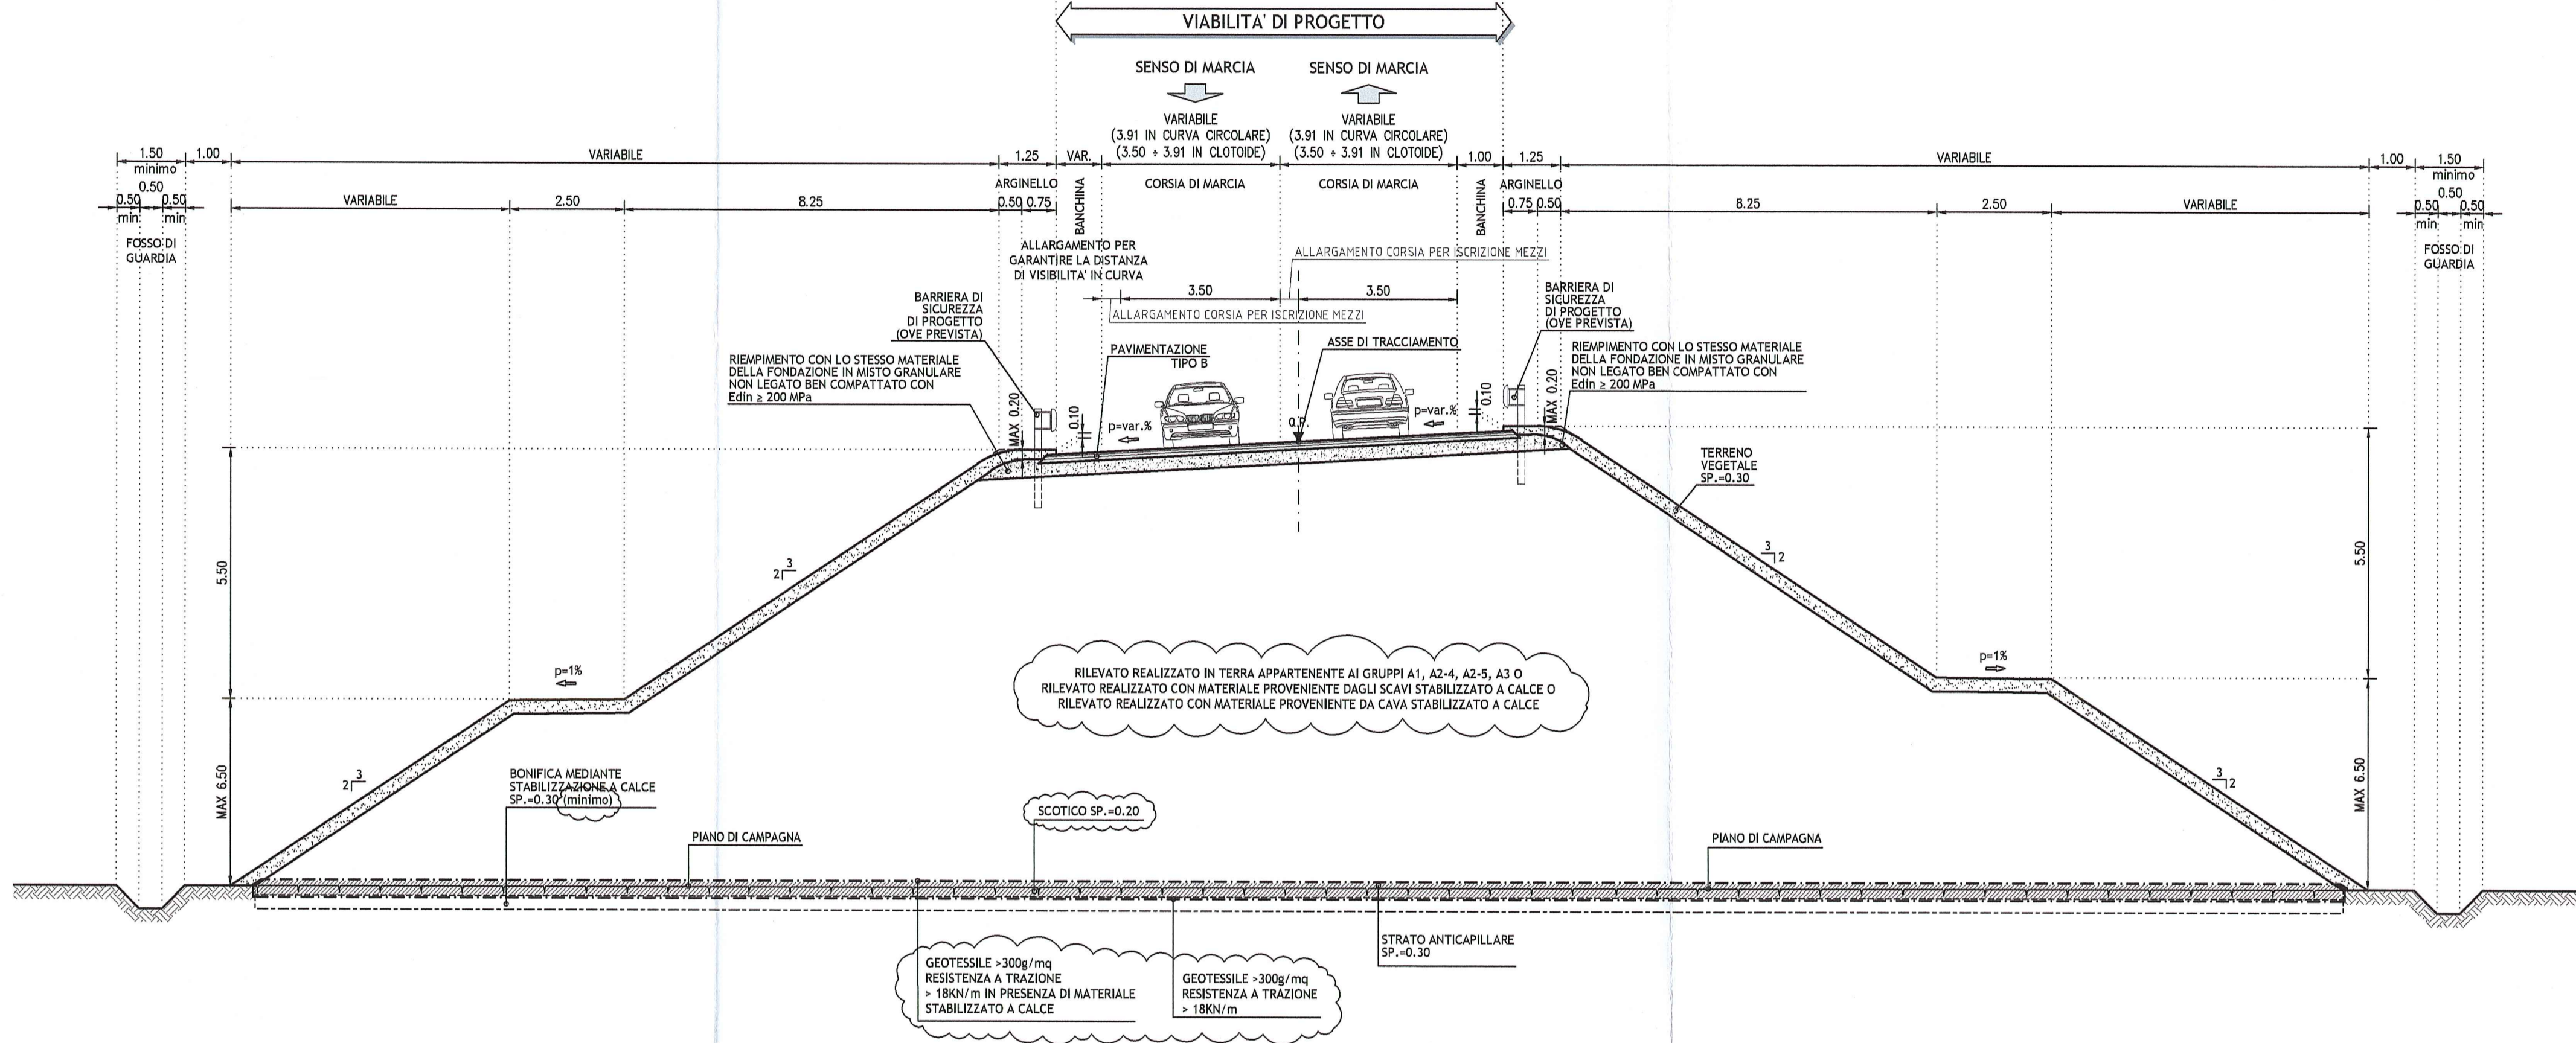


Tipo 2a su cavalcavia
 IN CURVA - scala 1:100
 SEZIONE TIPO IN CAMPATA CAVALCAVIA "CA.03"

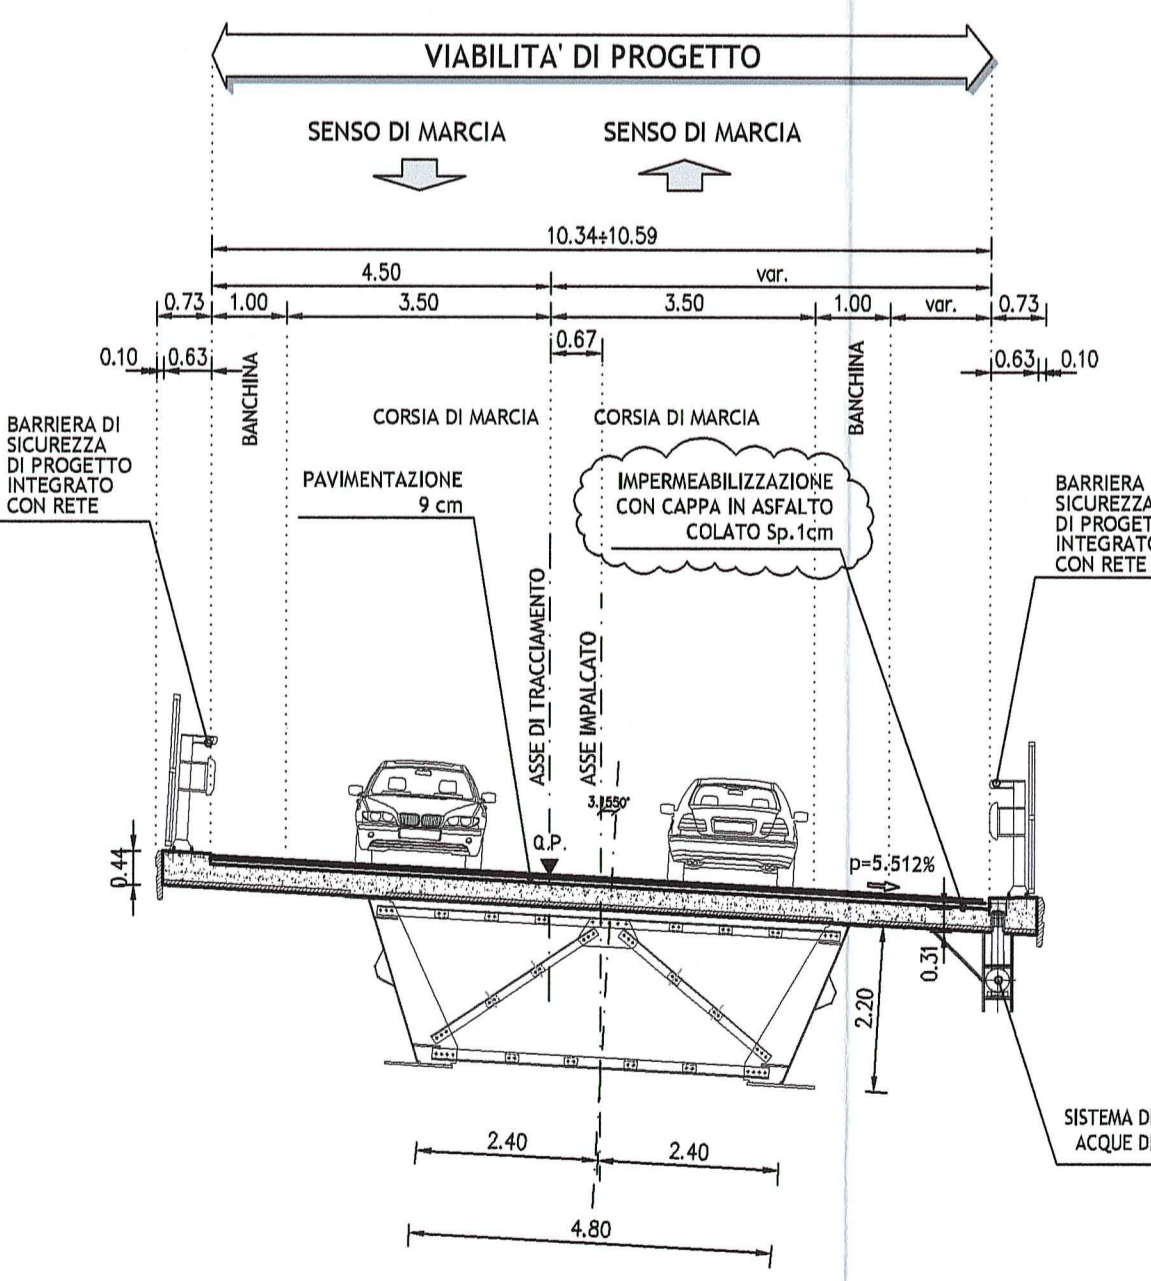


Tipo 1c in rilevato
 VIABILITA' INTERFERENTE IN CURVA CON RILEVATO H < 5.50m - scala 1:100
 CATEGORIA "F1" (DM 05/11/2001) STRADE LOCALI AMBITO EXTRAURBANO

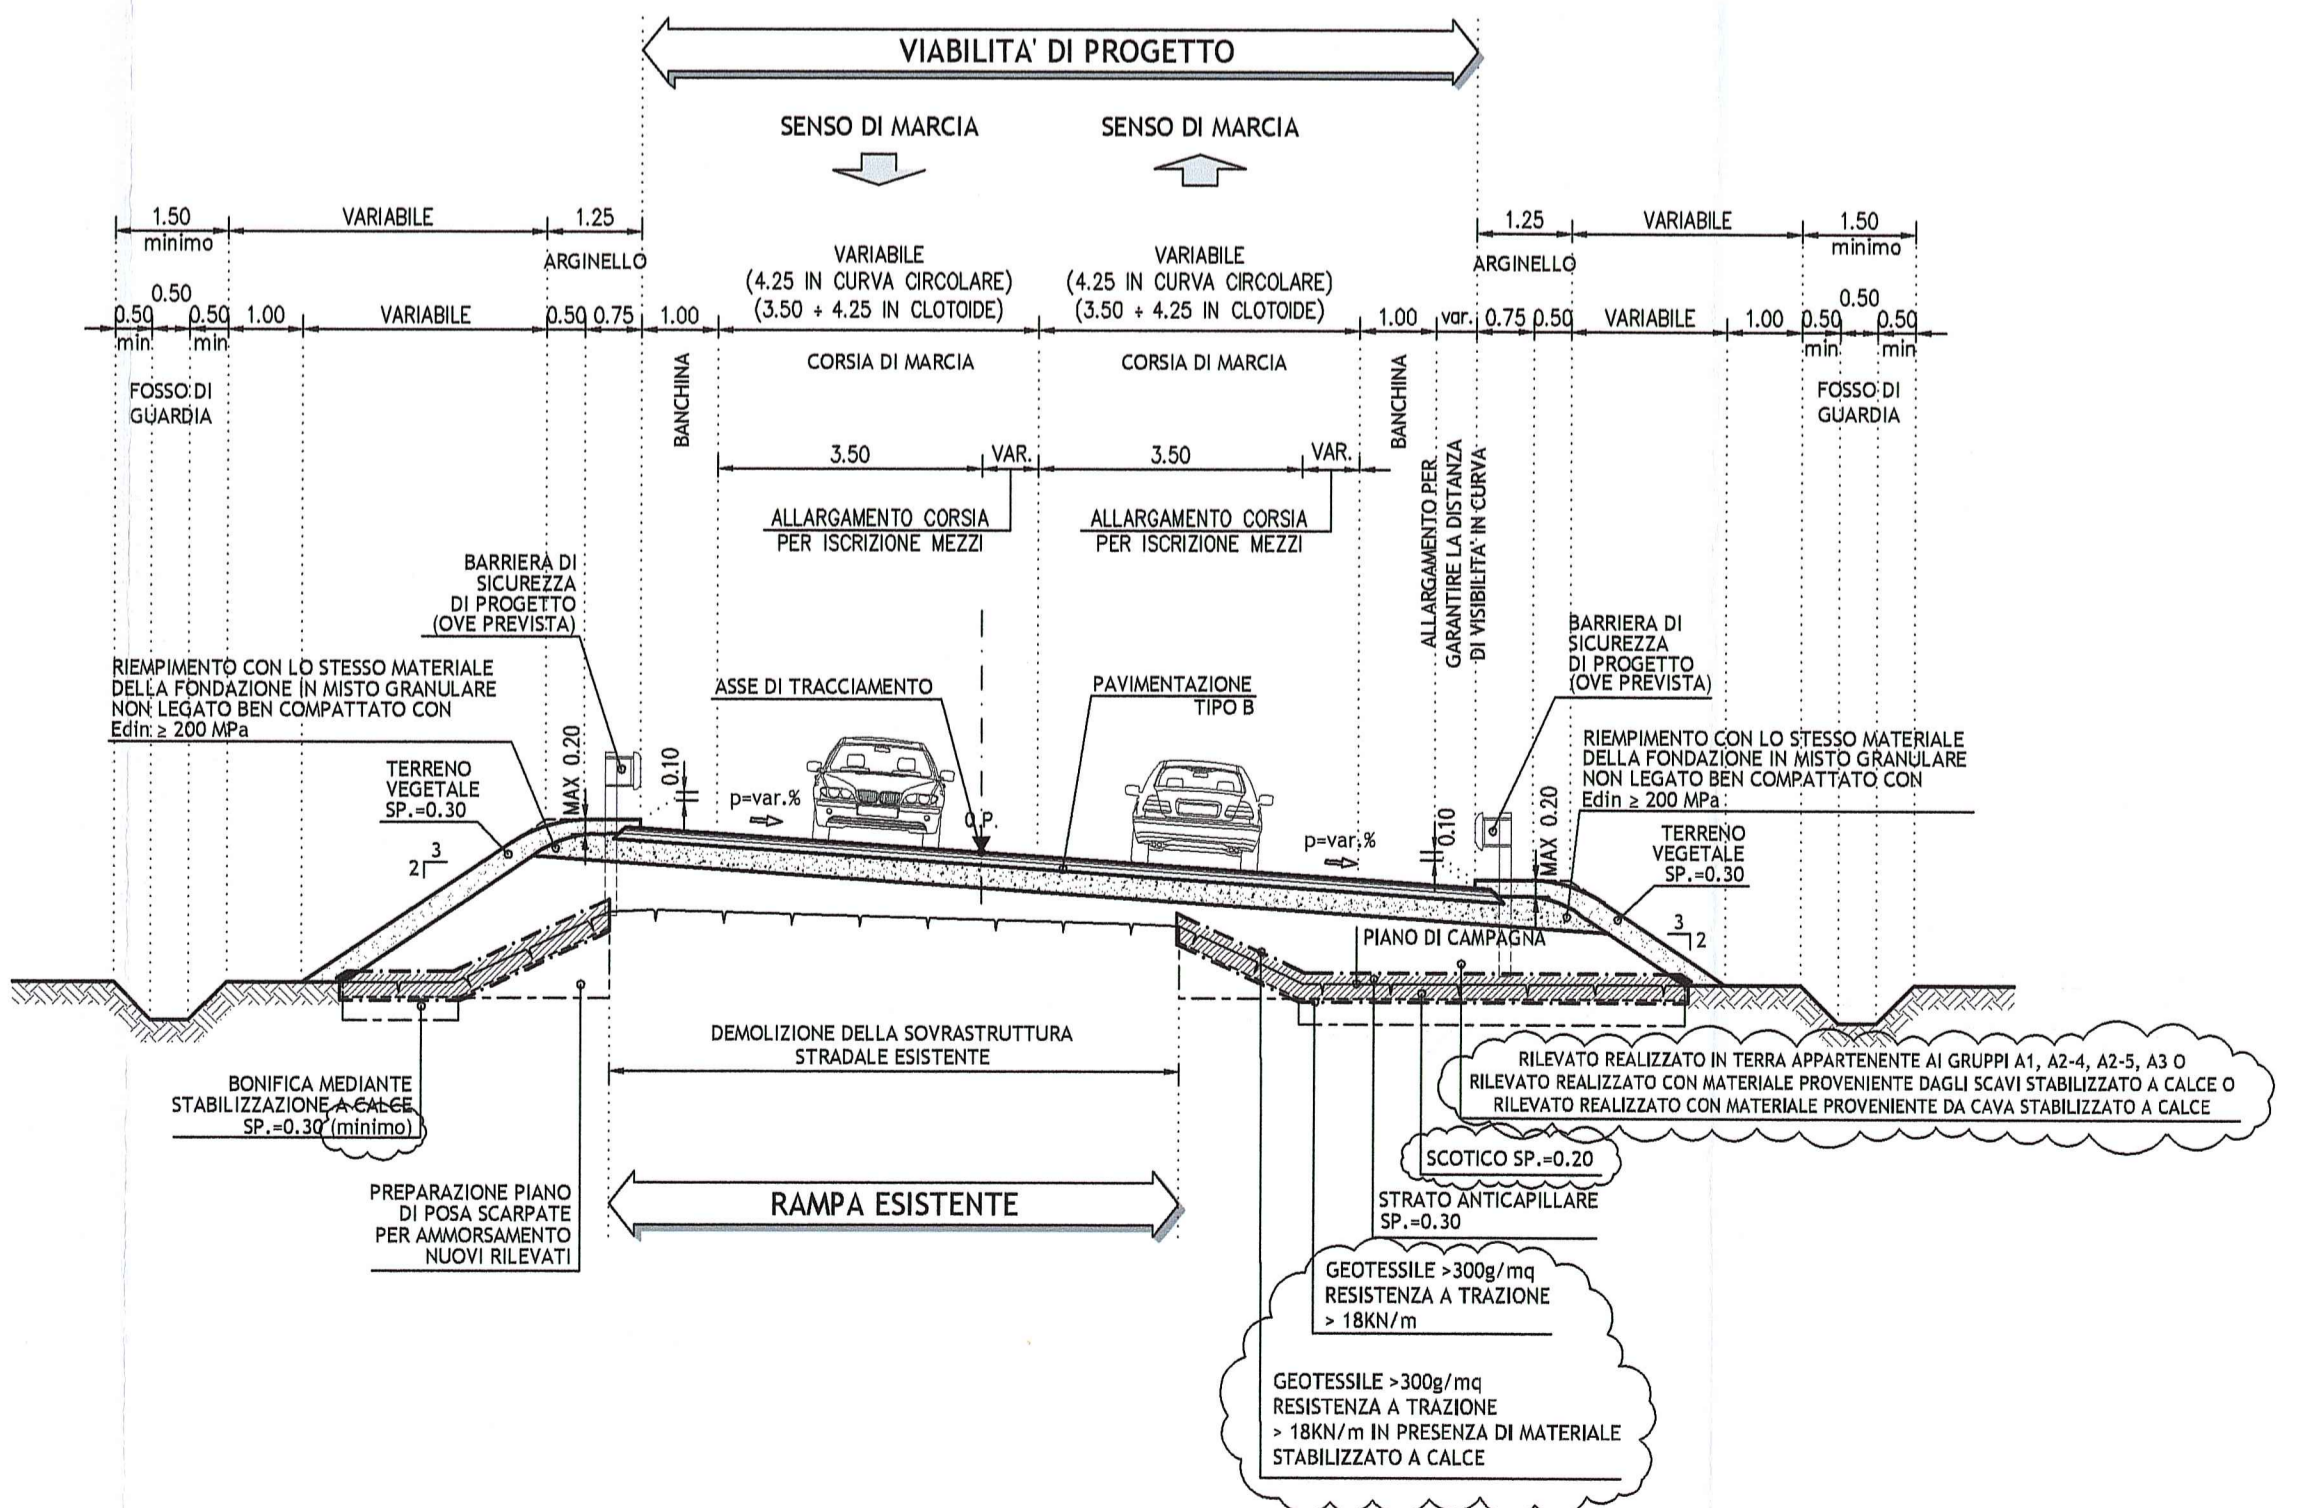


Tipo 1b in rilevato
 VIABILITA' INTERFERENTE IN RETTILINEO CON RILEVATO H < 5.50m - scala 1:100
 CATEGORIA "F1" (DM 05/11/2001) STRADE LOCALI AMBITO EXTRAURBANO

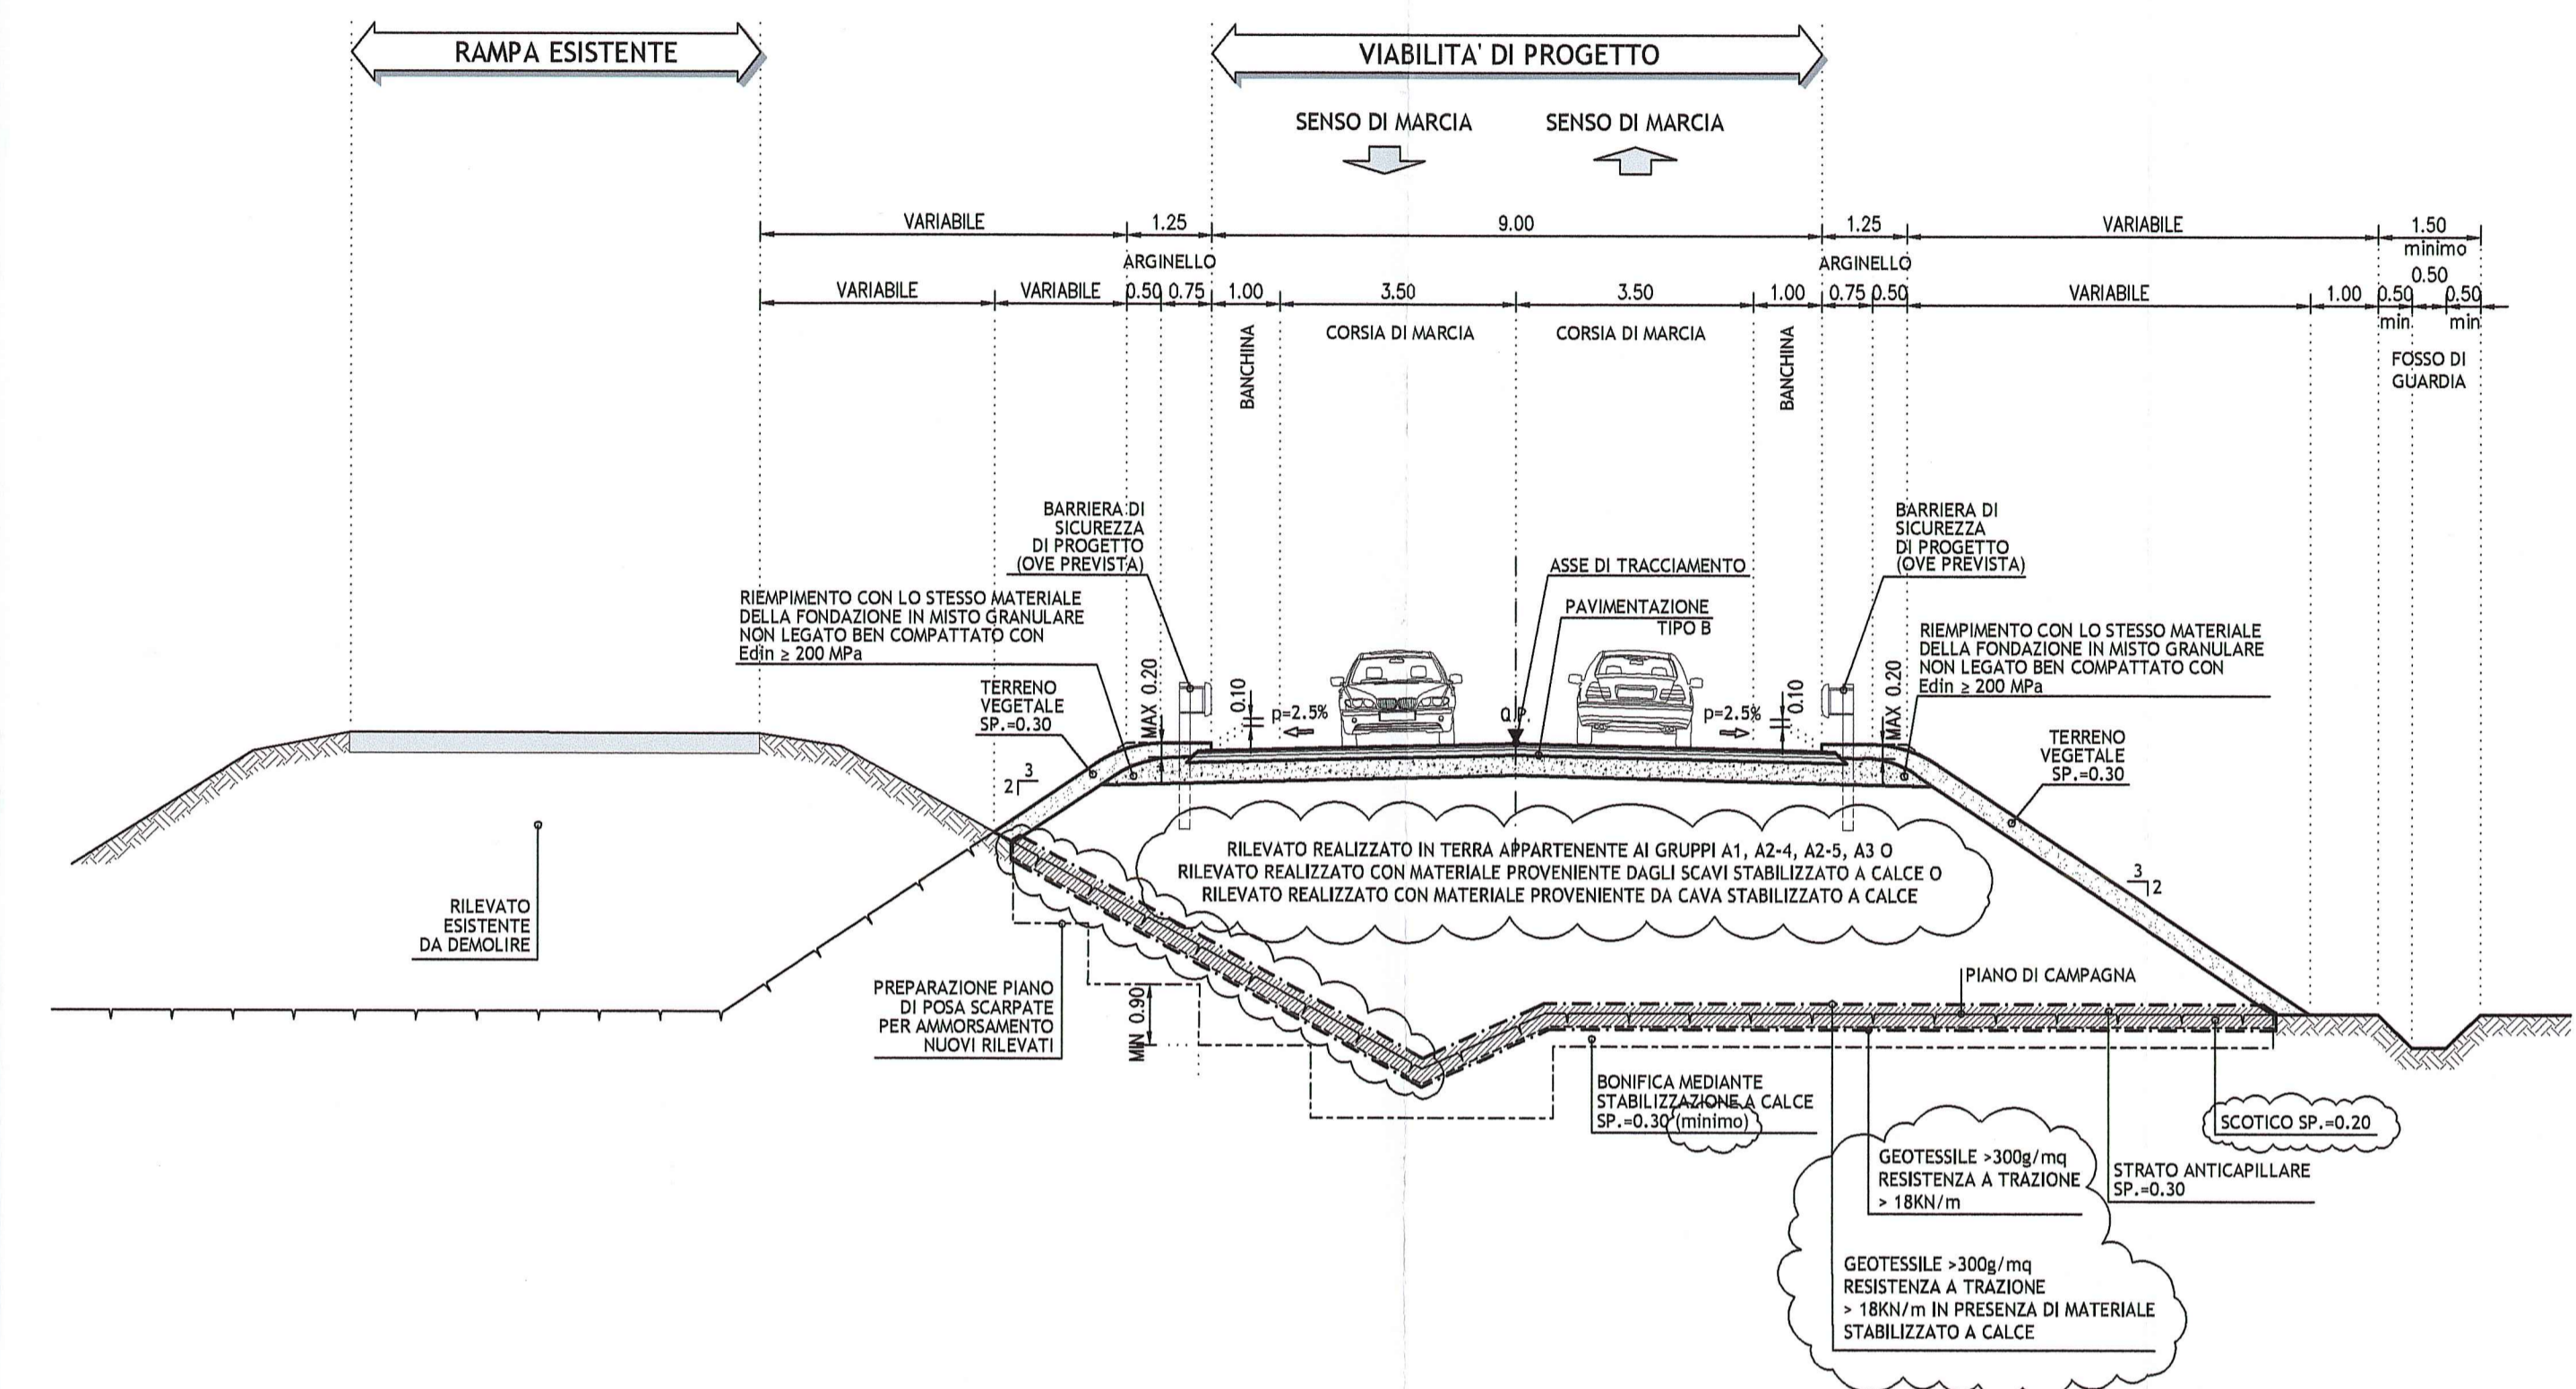

Tipo 3
 ACCESSO LATERALE PODERALE - scala 1:100

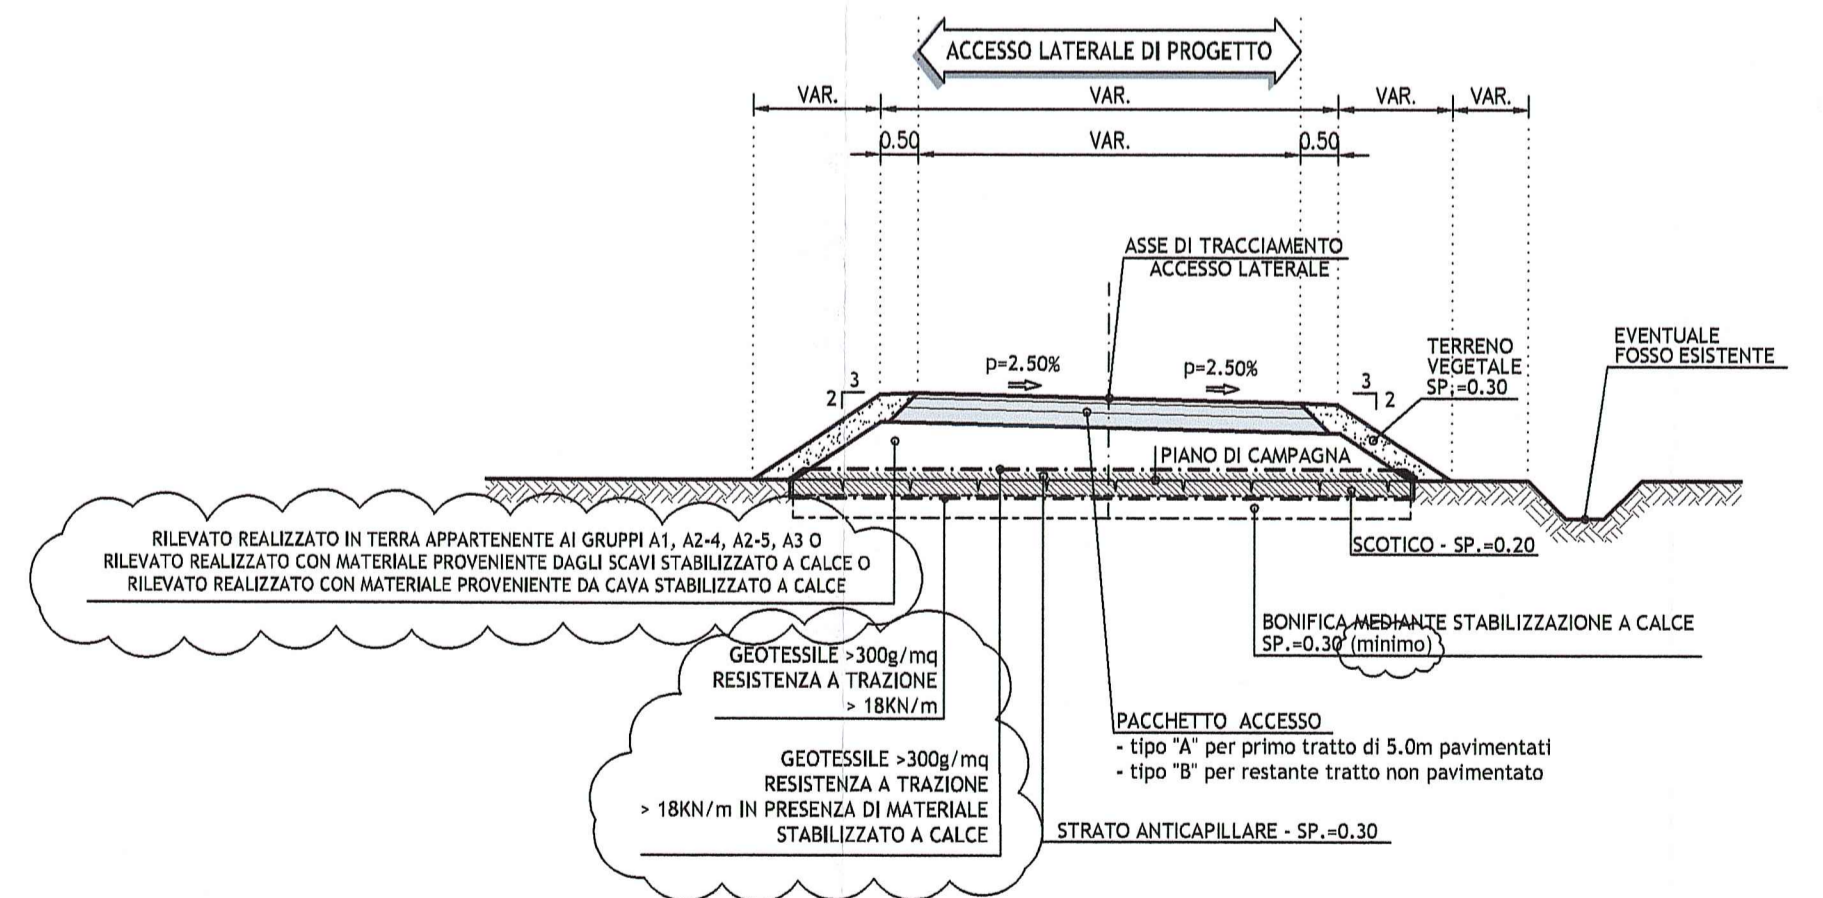

DESCRIZIONE DELLA MODIFICA:
 - modifica indicazione materiale per corpo del rilevato
 - inserimento indicazione su bitume impiegato
 - ripristino impermeabilizzazione soletta con cappa in asfalto colato
 - aggiunta indicazione "minimo" per spessore della bonifica
 - aggiornamento indicazione geotessile con doppia dicitura ed inserimento in corrispondenza di gradonatura per ammassamento rilevato
 - correzione refuso in merito ad indicazione dello scotico

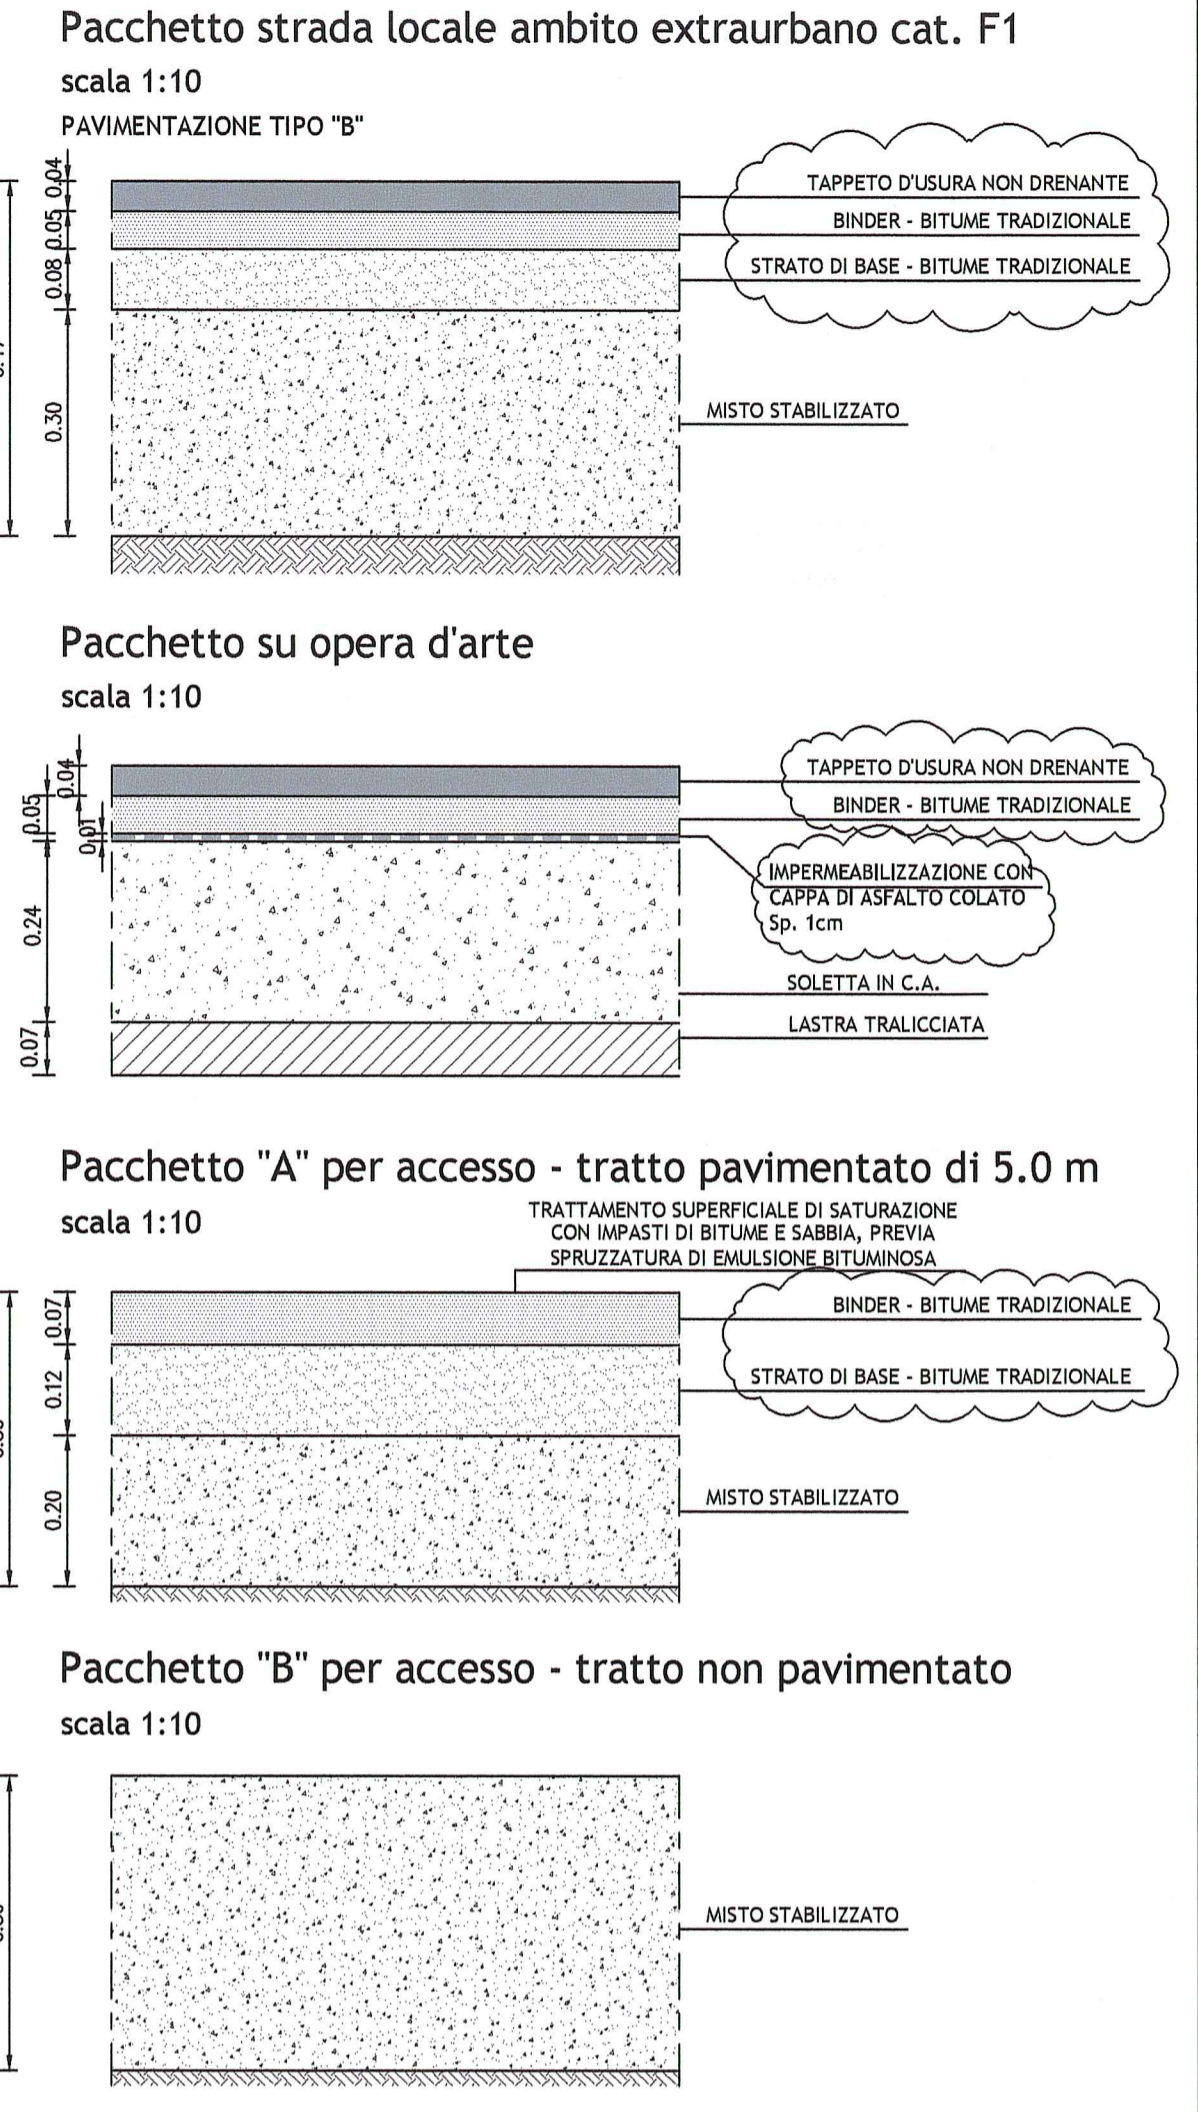

Comittente: **AUTOCAMIONALE DELLA CISA S.p.A.**
 Via Combara 26/A - Frazione Ponte Taro - 43015 NOCETO (PR)

Impresa Esecutiva: **PIZZAROTTI**
 FONDATA NEL 1910

PROGETTO ESECUTIVO
 AUTOSTRADA DELLA CISA A15
 RACCORDO AUTOSTRADALE A15/A22
 CORRIDOIO PLURIMODALE TIRRENO-BRENNERO
 RACCORDO AUTOSTRADALE FRA L'AUTOSTRADA DELLA CISA-PONTEVIVO (PR)
 E L'AUTOSTRADA DEL BRENNERO-NOGAROLE ROCCA (VR). I LOTTO.
 C.U.F. G61 B0400060008 C.I.G. 307068161E

PROGETTAZIONE DI:
PIZZAROTTI
 FONDATA NEL 1910

A.T.I. **idrosse** **rocksoil** **VIA**
 c.i.g. s.p.a. s.p.a. s.p.a.

Consulenza specialistica a cura di:
 NA

Titolo Elaborato:
 Varianti alle viabilità maggiori e minori (viabilità interferita)
 Viabilità interferita - S.C. Bionconese (cavalcavia su A1)
 Sezioni bianconese

Data Emisione Progetto: 18/03/2014
 Scala: 1:100/1:10

NUM. EDIPROV.	CODICE COMESA	LOTTO	FASE	ENTE	AMBITO	CA. OPERA	NUM. OPERA	DATA OPERA	PROF. OPERA	PROF. DOC.	REVISIONE
	RAAA	1	E	1	AP	CA	01	01	G	ST	001