

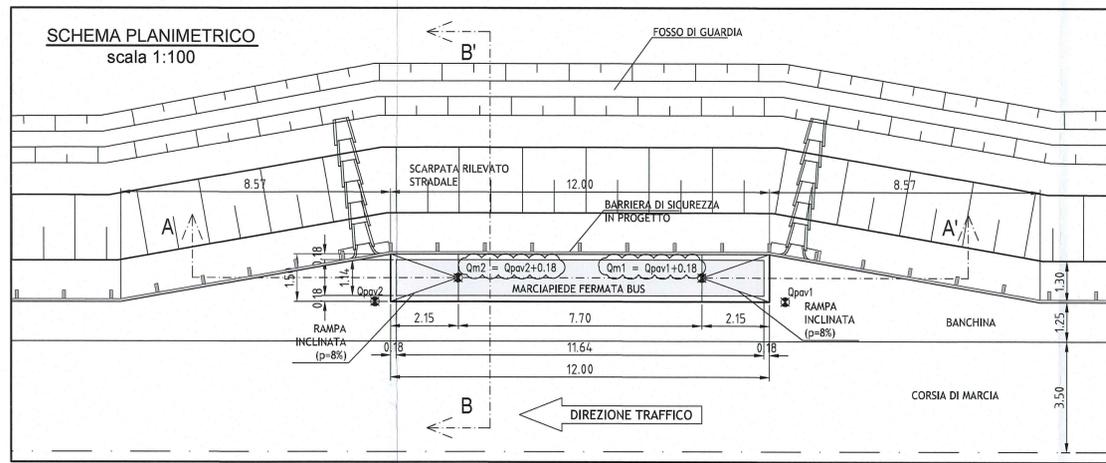
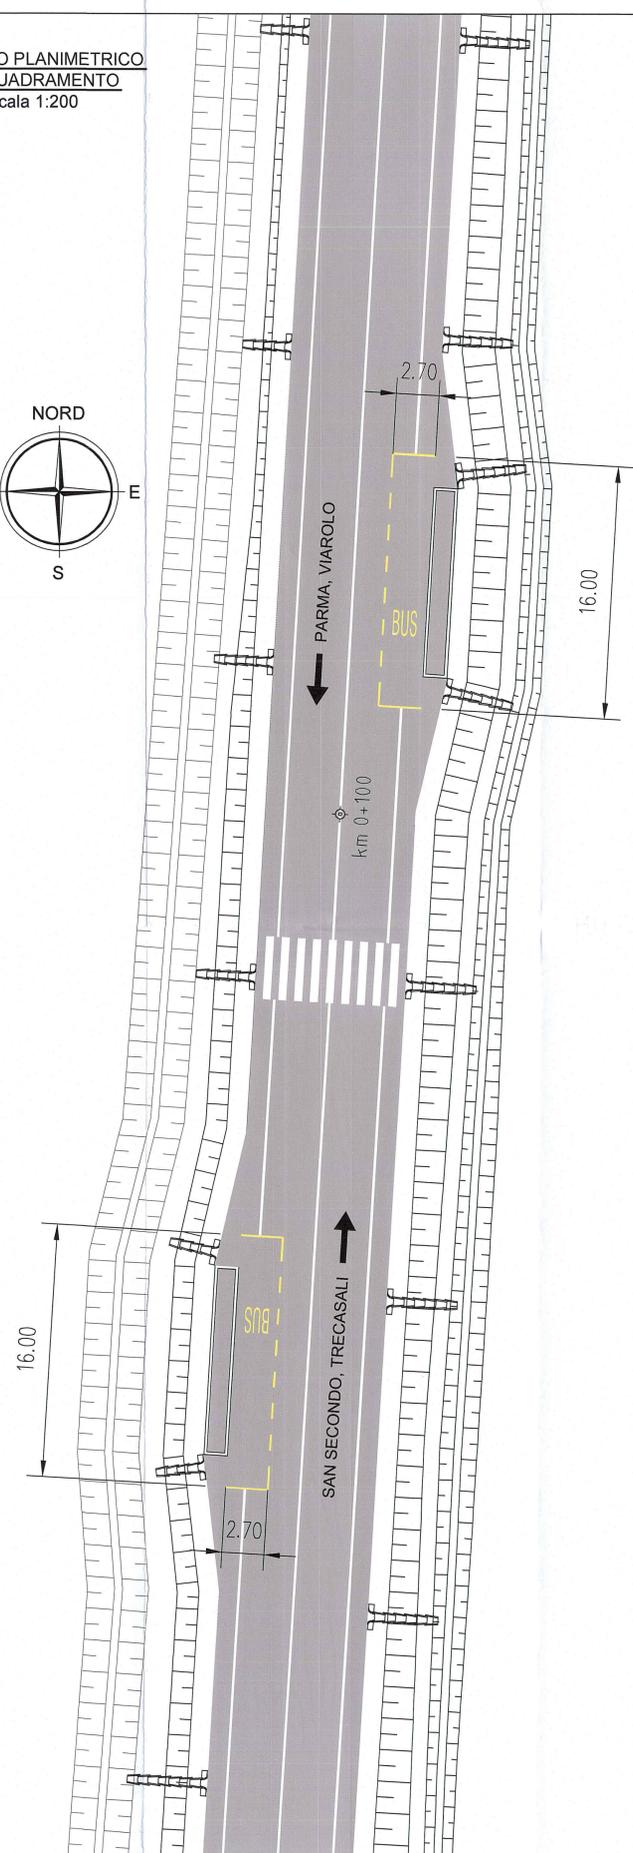


STRALCIO PLANIMETRICO
D'INQUADRAMENTO
scala 1:200

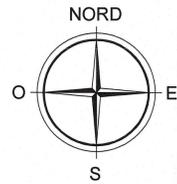


QUOTE DI RIFERIMENTO				
IDENTIFICATIVO PIAZZOLA	Qpav1	Qmarcia1	Qpav2	Qmarcia2
progr. km. 0+055.00 VA03	39.93 m	40.11 m	39.98 m	40.16 m
progr. km 0+115.00 VA03	39.79 m	39.97 m	39.75 m	39.93 m


SEZIONE LONGITUDINALE A-A'
scala 1:50

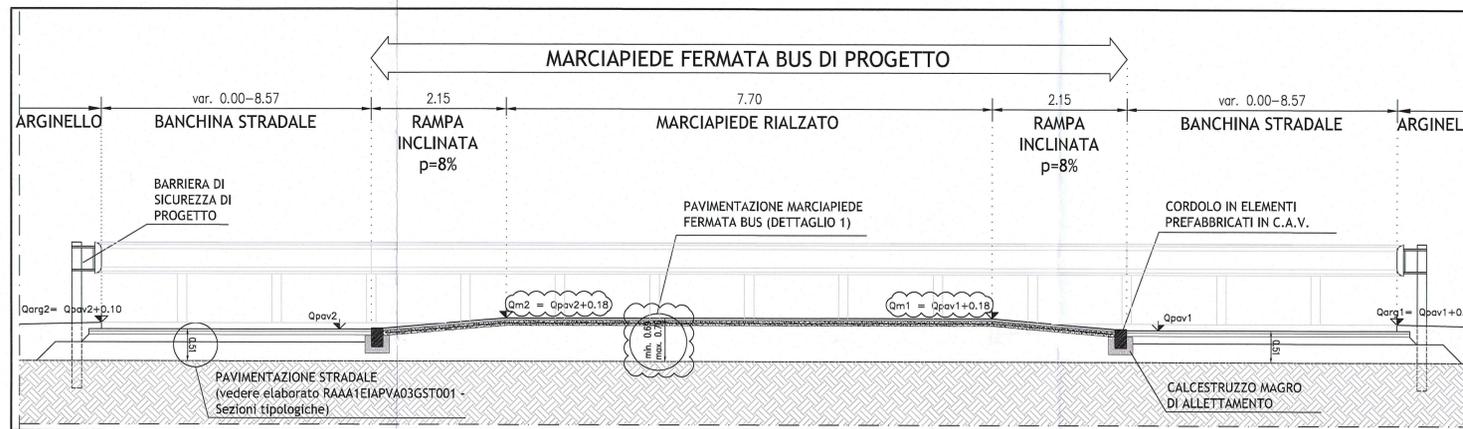

SEZIONE TRASVERSALE B-B'
scala 1:50

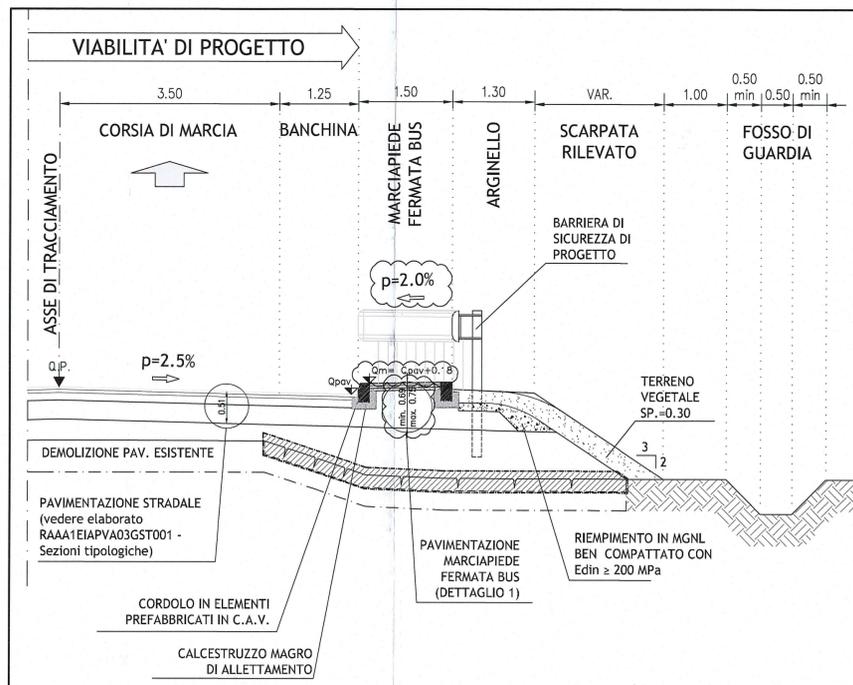

DETTAGLI COSTRUTTIVI
(scala 1:10)

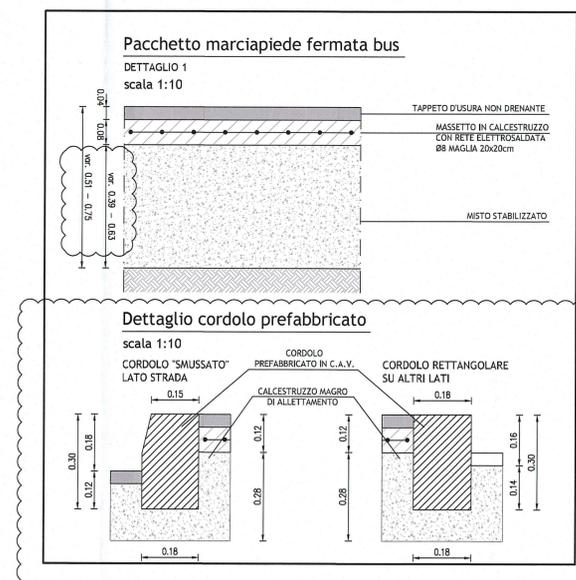

DESCRIZIONE DELLA MODIFICA:
- modifica altezza e cordonatura del marciapiede
- modifica pendenza del marciapiede

Autocomitente:
AUTOCAMIONALE DELLA CISA S.p.A.
Via Camboara 26/A - Frazione Ponte Taro - 43015 NOCETO (PR)

Impresa Esecutrice:
PIZZAROTTI
FONDATA NEL 1910

AUTOCAMIONALE DELLA CISA S.p.A.
RACCORDO AUTOSTRADALE A15/A22
CORRIDOIO PLURIMODALE TIRRENO-BRENNERO
RACCORDO AUTOSTRADALE FRA L'AUTOSTRADA DELLA CISA-FONTEVIVO (PR)
E L'AUTOSTRADA DEL BRENNERO-NOGAROLE ROCCA (VR). I LOTTO.
C.U.P. G61B04000060008 C.I.G. 307068161E

PROGETTO ESECUTIVO

Il Direttore Tecnico: *[Signature]* Il Responsabile del Procedimento: *[Signature]* Il Presidente: *[Signature]*

IMPRESA PIZZAROTTI & C. S.p.A.
Il Direttore Tecnico: *[Signature]* Il Geologo: NA

PROGETTAZIONE DI:
PIZZAROTTI
FONDATA NEL 1910
Il Progettista:
Ing. Fabio Nigrelli
Ordine degli Ingegneri della Provincia di Palermo n. 3581

A.T.I.: **idresse** **rock soil** **VIA**
Il Coordinatore per la Sicurezza in fase di Progettazione:
Ing. Giovanni Maria Cepparotti
Ordine degli Ingegneri della Provincia di Viterbo n. 392

Consulenza specialistica a cura di:
NA
Progettista Responsabile Integrazione Prestazioni Specialistiche:
Impresa Pizzarotti & C. S.p.A.
Ing. Pietro Mazzoli
Ordine degli Ingegneri della Provincia di Parma n. 821

Titolo Elaborato:
Asse principale
Varianti alle viabilità maggiori e minori - viabilità interferita
Viabilità interferita - S.P. 10 di Cremona (cavalcavia P2)
Dettaglio fermate bus in situazione definitiva

Data Emissione Progetto:
18/03/2014
Scala:
VARIE

Identif. Elaborato:
N.RO. IDENTIFICATIVO: [] CODICE COMESA: RAAA LOTTO: 1 FASE: E ENTE: I AMBITO: AP CUI. OPERA: VA N.RO. OPERA: 03 PARTE OPERA: G TIPO DOC.: PL N.RO. PROC. DOC.: 003 REVISIONE: B

Rev. Data Descrizione Revisione
B 26/02/2015 Lettera Provinciale di Parma (prot. n. 13140 del 25/02/2015) VARANI NIGRELLI MAZZOLI
A 20/01/2015 RIEMMISSIONE PROGETTO ESECUTIVO VARANI NIGRELLI MAZZOLI

Redatto: [] Controllato: [] Approvato: []