
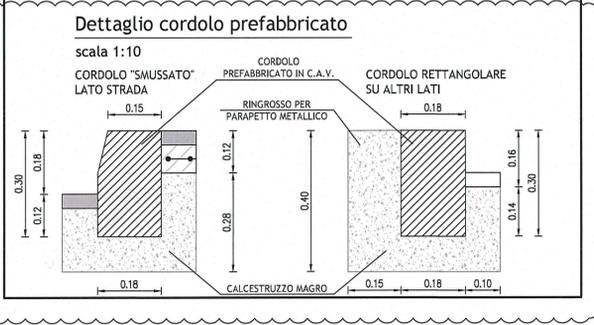
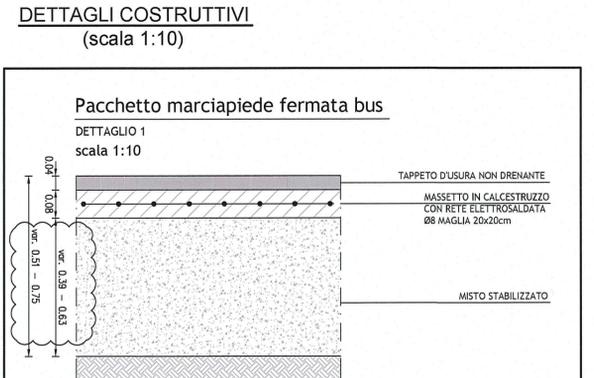
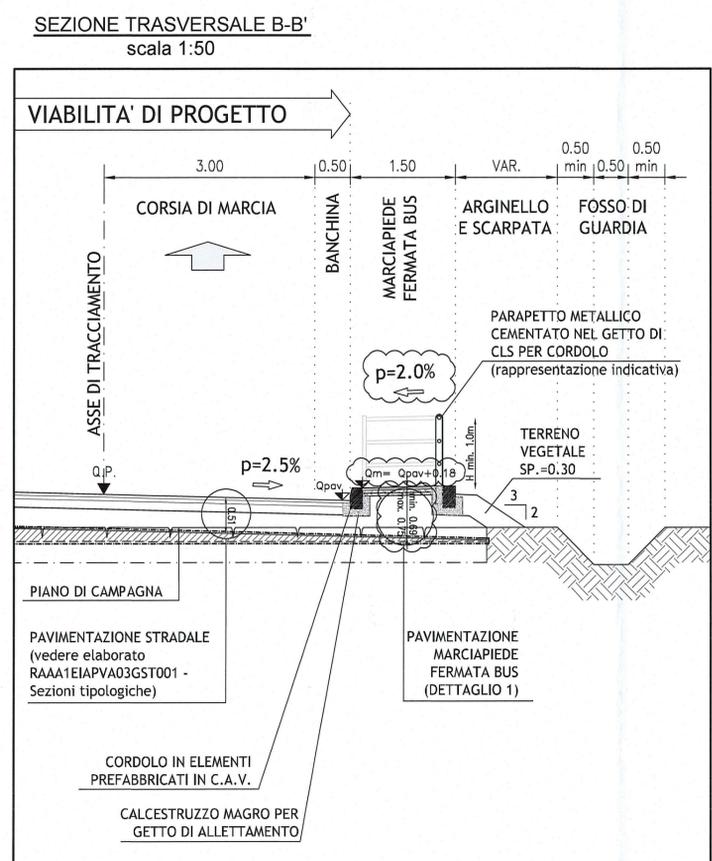
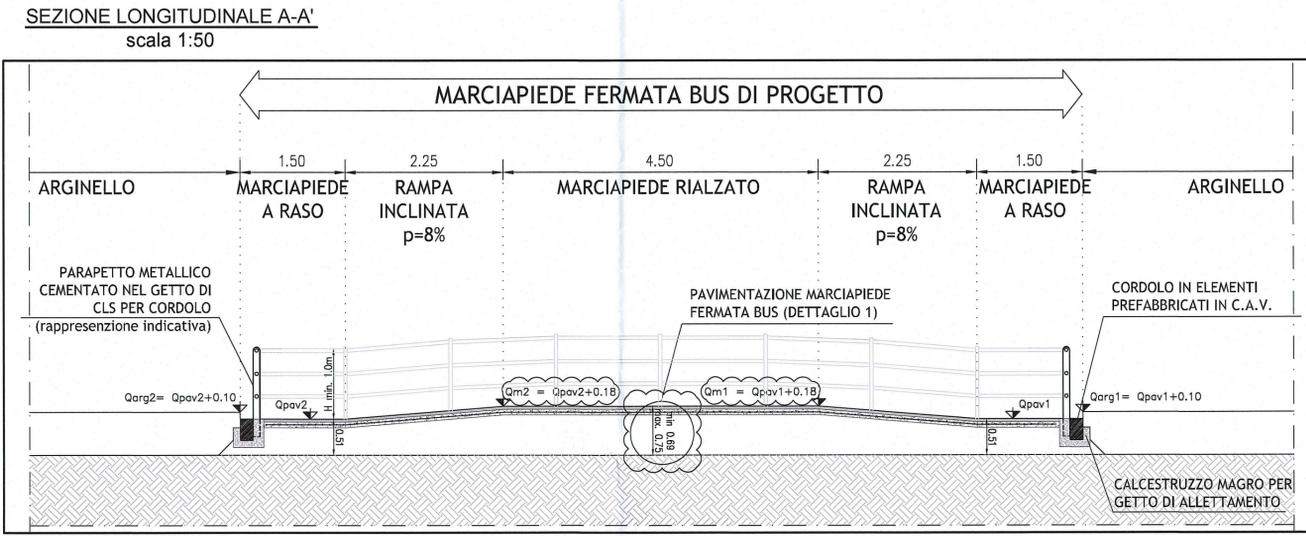
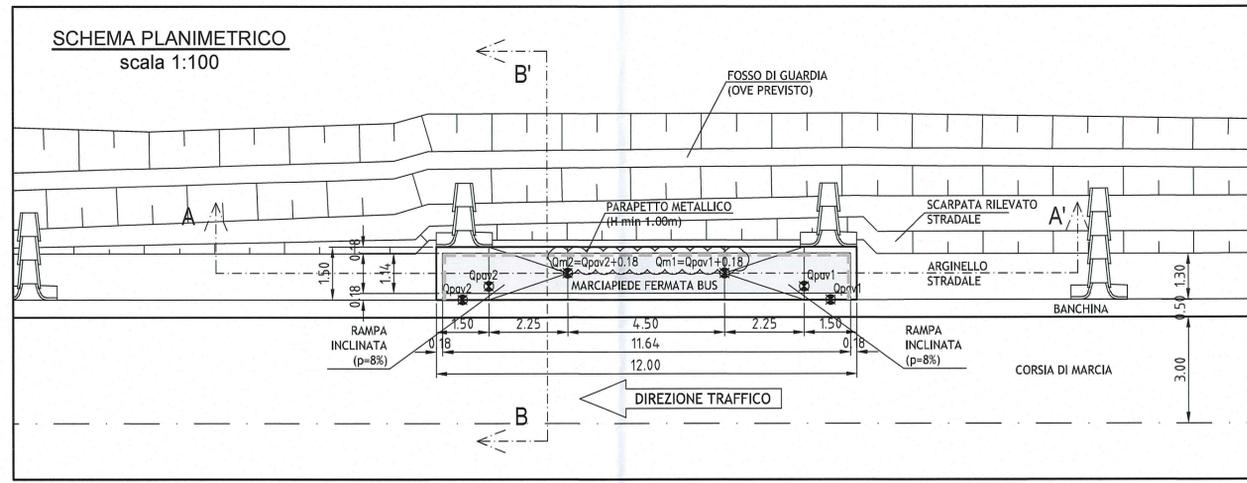


**STRALCIO PLANIMETRICO  
D'INQUADRAMENTO**  
scala 1:200

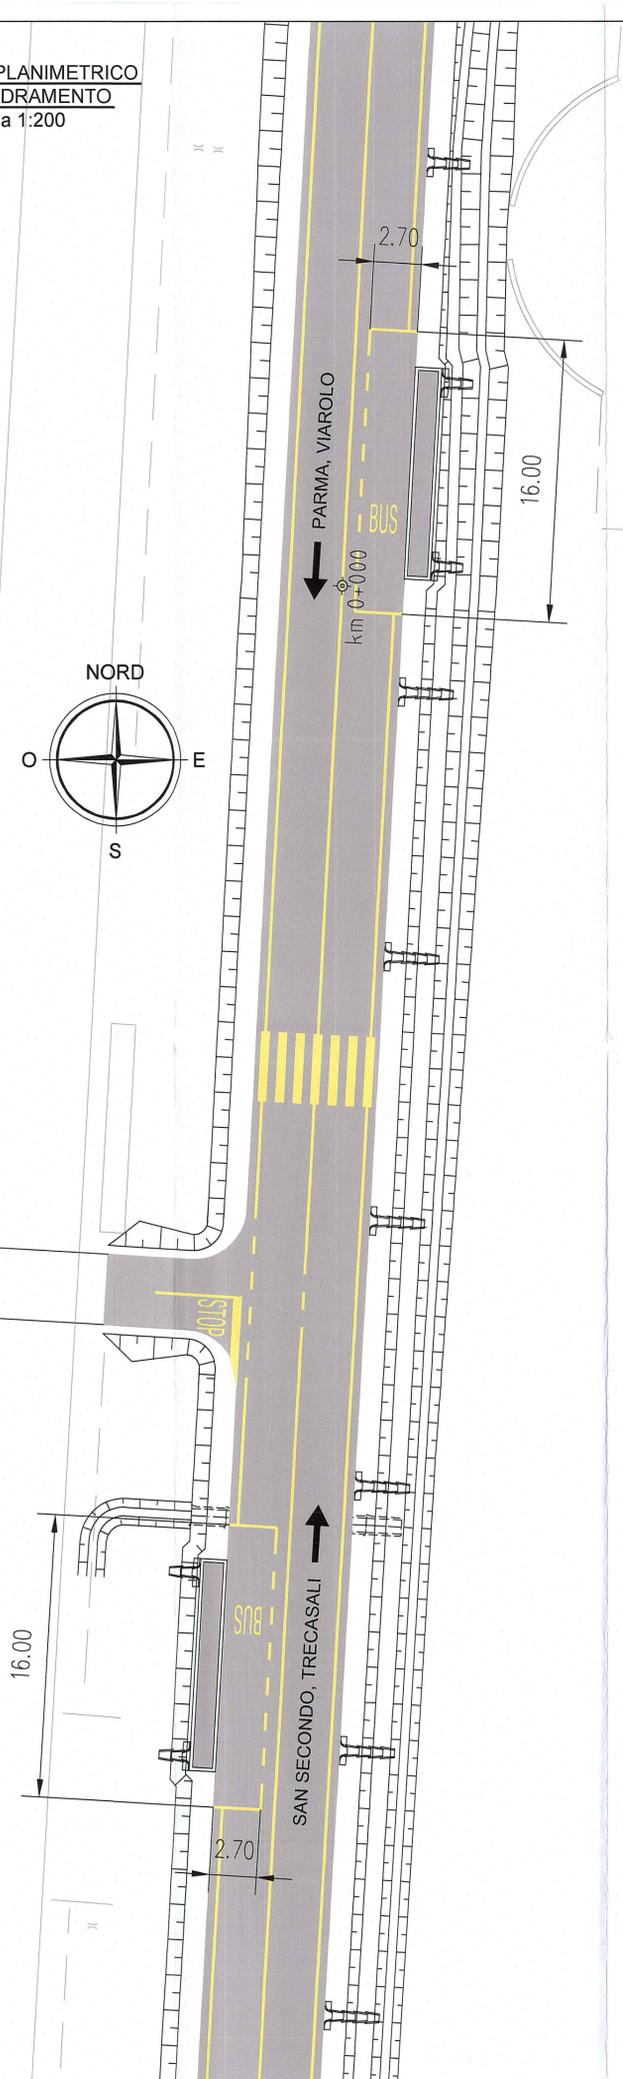


**DESCRIZIONE DELLA MODIFICA:**  
- modifica altezza e cordonatura del marciapiede  
- modifica pendenza marciapiede

**QUOTE DI RIFERIMENTO**

IDENTIFICATIVO PIAZZOLA	Qpav1	Qmarcia1	Qpav2	Qmarcia2
progr. km. 0+006.60 prolungamento deviaz. provv. SP10	39.12 m	39.30 m	39.06 m	39.24 m
progr. km 0+061.40 prolungamento deviaz. provv. SP10	38.99 m	39.17 m	38.97 m	39.15 m

**ESEMPIO TIPOLOGIA  
PARAPETTO METALLICO (Hmin = 1.0m)**  
(scala 1:20)

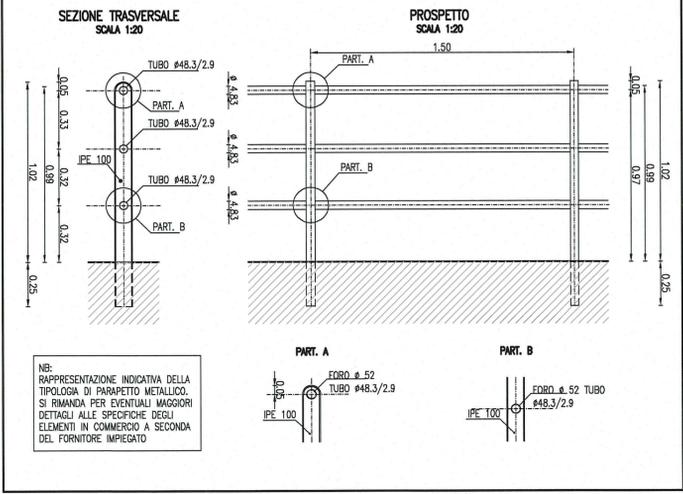

Committente: **AUTOCAMIONALE DELLA CISA S.p.A.**  
Via Camboara 26/A - Frazione Ponte Taro - 43015 NOCETO (PR)

Impresa Esecutrice: **PIZZAROTTI**  
FONDATA NEL 1910

**AUTOSTRADA DELLA CISA A15  
RACCORDO AUTOSTRADALE A15/A22  
CORRIDOIO PLURIMODALE TIRRENO-BRENNERO  
RACCORDO AUTOSTRADALE FRA L' AUTOSTRADA DELLA CISA-FONTEVIVO (PR)  
E L' AUTOSTRADA DEL BRENNERO-NOGAROLE ROCCA (VR). I LOTTO.**  
C.U.P. G61B0400060008 C.I.G. 307068161E

**PROGETTO ESECUTIVO**

Il Direttore: **IMPRESA PIZZAROTTI & C. S.p.A.**  
Il Responsabile del Procedimento: **IMPRESA PIZZAROTTI & C. S.p.A.**  
Il Presidente: **IMPRESA PIZZAROTTI & C. S.p.A.**

Il Geologo: **NA**

PROGETTAZIONE DI: **PIZZAROTTI**  
Ing. Fabio Nigrelli  
Ordine degli Ingegneri della Provincia di Palermo n. 3581

A.T.I.: **idrosse engineering**, **ROCKSOIL**, **VIA**

Coordinatore per la Sicurezza in fase di Progettazione: **Ing. Giovanni Maria Cepparotti**  
Ordine degli Ingegneri della Provincia di Viterbo n. 392

Consulenza specialistica a cura di: **NA**

Progettista Responsabile Integrazione Prestazioni Specialistiche: **Ing. Pietro Mazzioli**  
Ing. Pietro Mazzioli  
Ordine degli Ingegneri della Provincia di Parma n. 821

Titolo Elaborato: **Asse principale Varianti alle viabilità maggiori e minori - viabilità interferita Viabilità interferita - S.P. 10 di Cremona (cavalcavia P2) Dettaglio fermate bus in situazione provvisoria (fase 2)**

Data Emissione Progetto: **18/03/2014**

Scala: **VARIE**

NRO IDENTIFICATIVO	CODICE COMMESSA	LOTTO	FASE	ENTE	AMBITO	CAT. OPERA	NRO OPERA	PARTE OPERA	TIPO DOC.	NRO PROGR. DOC.	REVISIONE
	RAAA	1	E	I	AP	VA	03	G	PL	OOS	B