
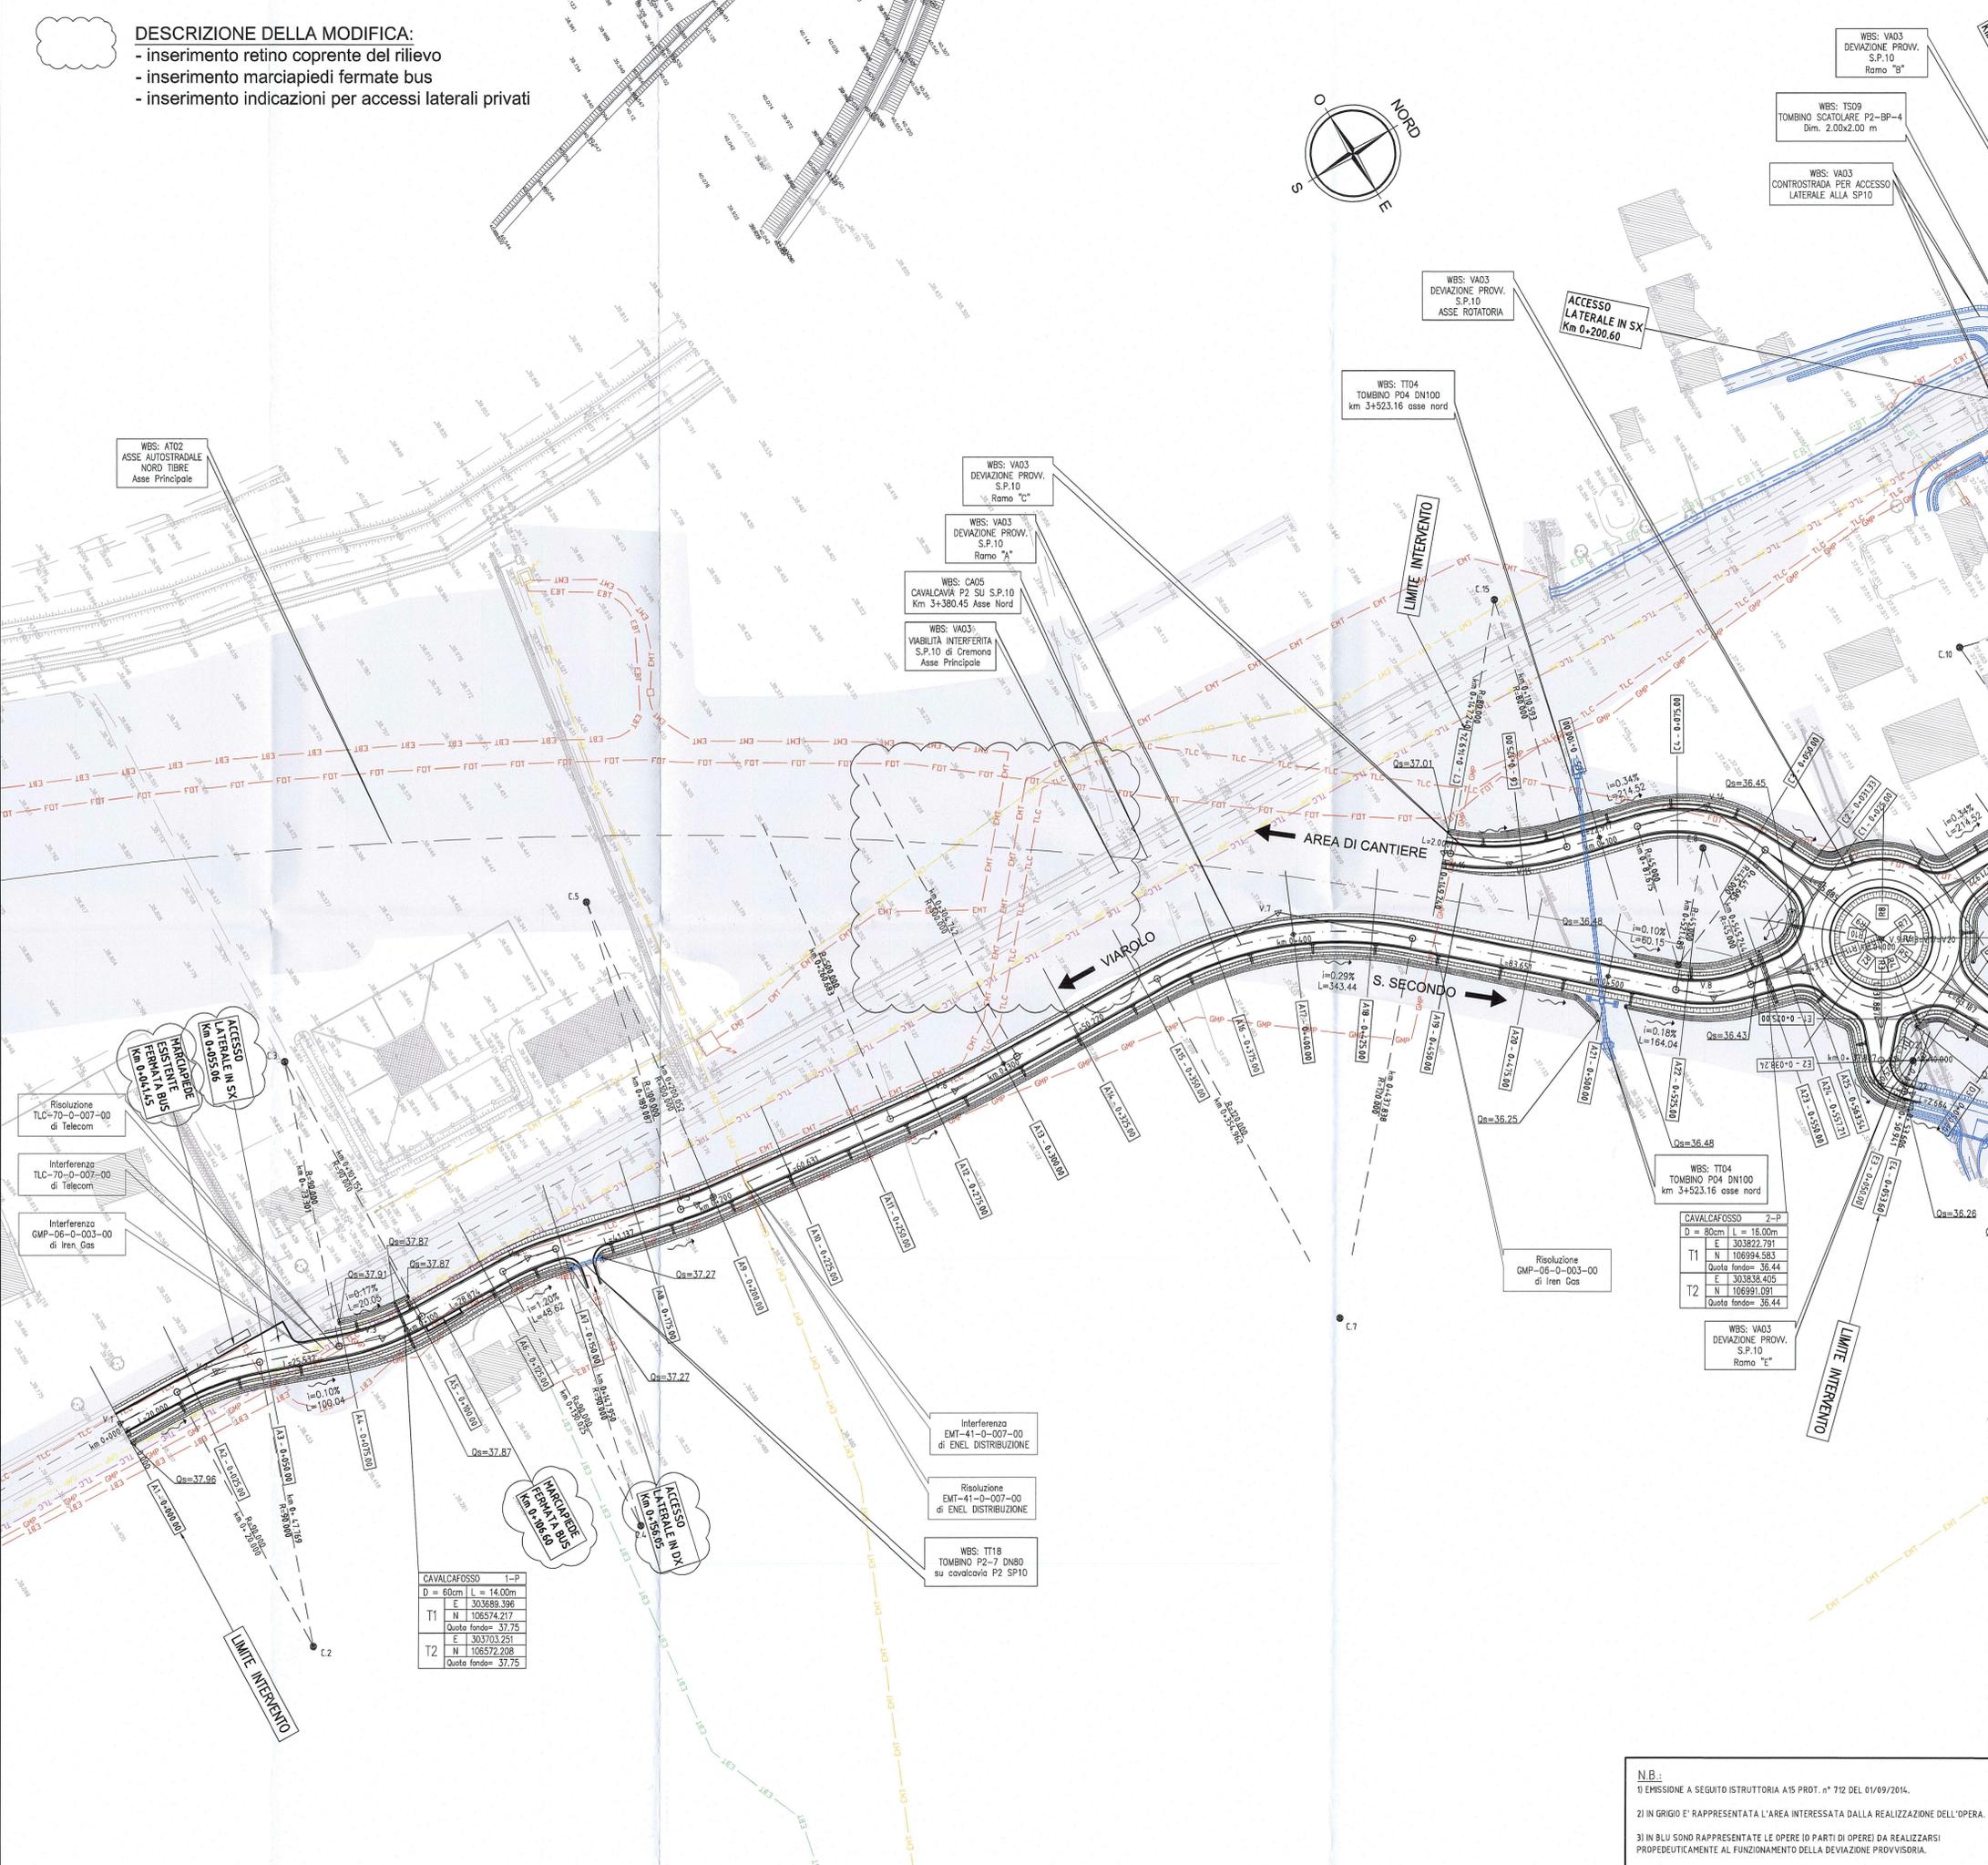


**DESCRIZIONE DELLA MODIFICA:**

- inserimento retino coprente del rilievo
- inserimento marciapiedi fermate bus
- inserimento indicazioni per accessi laterali privati

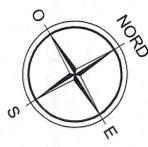

**LEGENDA**

**ELEMENTI DI CARATTERE PROGETTUALE**

- QUOTA DI PROGETTO DELLA PAVIMENTAZIONE STRADALE
- QUOTA DI SCORRIMENTO DEI FOSSI DI GUARDIA
- VERSO DI SCORRIMENTO DEI FOSSI DI GUARDIA
- QUOTA DI SCORRIMENTO DEI FOSSI DI GUARDIA
- LUNGHEZZA DEI FOSSI DI GUARDIA

**VIABILITA' DI PROGETTO ASSE PRINCIPALE**

**VIABILITA' DI PROGETTO ORDINARIA E DI ADDUZIONE ALL'AUTOSTRADA**


**VIABILITA' DI PROGETTO CONTROSTRADA**

**INTERFERENZE LINEARI**

- EAT - LINEA ELETTRICA AT
- EMT - LINEA ELETTRICA MT
- EBT - LINEA ELETTRICA BT
- TLC - LINEA TELEFONICA
- FOT - FIBRE OTTICHE
- GAP - GASDOTTO AP
- GMP - GASDOTTO MP
- GBP - GASDOTTO BP
- FDP - FOGNATURA IN PRESSIONE
- FDG - FOGNATURA A GRAVITA'
- ACP - ACQUEDOTTO IN PRESSIONE
- ACE - ACQUEDOTTO A GRAVITA'
- OLE - OLEODOTTO
- ILL - ILLUMINAZIONE PUBBLICA
- EBP - LINEA ELETTRICA BT

**ELEMENTI DI CARATTERE GENERALE**

- INDICAZIONE COMUNI (PROVINCIA)
- INDICAZIONE LINEE FERROVIARIE ESISTENTI
- INDICAZIONE AUTOSTRADE ESISTENTI
- CONFINI COMUNALI
- INDICAZIONE DIREZIONE AMBITO AUTOSTRADALE
- CONFINI PROVINCIALI
- INDICAZIONE DIREZIONE AMBITO EXTRAURBANO
- VIAROLO

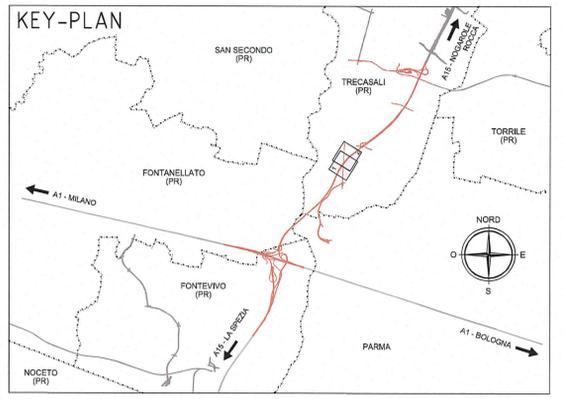

Comittente: **AUTOCAMIONALE DELLA CISA S.p.A.**  
Via Camboara 26/A - Frazione Ponte Taro - 43015 NOCETO (PR)

Impresa Esecutrice: **PIZZAROTTI** FONDATA NEL 1910

**AUTOSTRADA DELLA CISA A15 RACCORDO AUTOSTRADALE A15/A22 CORRIDOIO PLURIMODALE TIRRENO-BRENNERO RACCORDO AUTOSTRADALE FRA L'AUTOSTRADA DELLA CISA-FONTEVIVO (PR) E L'AUTOSTRADA DEL BRENNERO-NOGAROLE ROCCA (VR). I LOTTO.**

C.U.P. G61B04000060008 C.I.G. 3070681E

**PROGETTO ESECUTIVO**

AUTOCAMIONALE DELLA CISA S.p.A.  
Il Direttore TIRE: \_\_\_\_\_ Il Responsabile del Procedimento: \_\_\_\_\_ Il Presidente: \_\_\_\_\_

IMPRESA PIZZAROTTI & C. S.p.A.  
Il Direttore Tecnico: **IMPRESA PIZZAROTTI & C. s.p.a. Il Responsabile di Progetto Dott. Ing. Luca Bondanelli**

Il Geologo: NA

PROGETTAZIONE DI: **PIZZAROTTI** FONDATA NEL 1910

Il Progettista: **Ing. Fabio Nigrelli**  
Ordine degli Ingegneri della Provincia di Palermo n. 3581

Coordinatore per la Sicurezza in fase di Progettazione: **Ing. Giovanni Maria Cepparotti**  
Ordine degli Ingegneri della Provincia di Viterbo n. 392

Consulenza specialistica a cura di: **idrosse** **ROKSOUL** **VIA**

Progettista Responsabile Integrazione Prestazioni Specialistiche: **Ing. Pietro MAZZOLI**  
Impresa: **IMPRESA PIZZAROTTI**  
Ing. Pietro MAZZOLI  
Ordine degli Ingegneri della Provincia di Parma n. 841

Titolo Elaborato: **Asse principale Varianti alle viabilità maggiori e viabilità interferita Viabilità interferita - S.P.10 di Cremona (cavalcavia P2) Deviazione provvisoria alternativa S.P.10 - Planimetria di progetto - Tav. 1/2**

Data Emisione Progetto: 18/03/2014

Scala: 1:1'000

Identif. Elaborato:

NRO IDENTIFICATIVO	CODICE COMMESSA	LOTTO	FASE	ENTE	AMBITO	CAT. OPERA	NRO OPERA	PARTE OPERA	TIPO DOC.	NRO PROG. DOC.	REVISIONE
	RAAA	1	E	I	AP	VA	03	D	PL	004	B

**N.B.:**  
1) EMISSIONE A SEGUITO ISTRUTTORIA A15 PROT. n° 712 DEL 01/09/2014.  
2) IN GRIGIO E' RAPPRESENTATA L'AREA INTERESSATA DALLA REALIZZAZIONE DELL'OPERA.  

Rev.	Data	DESCRIZIONE REVISIONE	VARANI	NIGRELLI	MAZZOLI
B	27/01/2015	Lettera Provincia di Parma (prot. n. 80210 del 16/12/2014) e istruttoria A15	VARANI	NIGRELLI	MAZZOLI
A	02/10/2014	RIEMMISSIONE PROGETTO ESECUTIVO	VARANI	NIGRELLI	MAZZOLI