

DESCRIZIONE DELLA MODIFICA:
 - aggiornamento triangoli di visibilità
 - traslazione innesto laterale in destra di 5.0m lungo S.P.10
 - inserimento retino coprente del rilievo
 - inserimento limiti d'intervento su accessi laterali
 - inserimento indicazione per strisce di raccordo

LEGENDA

ELEMENTI DI CARATTERE PROGETTUALE

- Quota di progetto della pavimentazione stradale
- Quota di scorrimento dei fossi di guardia
- Verso di scorrimento dei fossi di guardia
- Fendineve longitudinale dei fossi di guardia
- Lunghezza dei fossi di guardia

VIABILITA' DI PROGETTO ASSE PRINCIPALE

VIABILITA' DI PROGETTO ORDINARIA E DI ADDUZIONE ALL'AUTOSTRADA



VIABILITA' DI PROGETTO CONTROTRADE

INTERFERENZE LINEARI

- EAT - LINEA ELETTRICA AT
- EMT - LINEA ELETTRICA MT
- EBT - LINEA ELETTRICA BT
- TLC - LINEA TELEFONICA
- FOT - FIBRE OTTICHE
- GAP - GASDOTTO AP
- GMP - GASDOTTO MP
- GBP - GASDOTTO BP
- FDP - FOGNATURA IN PRESSIONE
- FDG - FOGNATURA A GRAVITA'
- ACP - ACQUEDOTTO IN PRESSIONE
- AGG - ACQUEDOTTO A GRAVITA'
- OLE - OLEODOTTO
- ILL - ILLUMINAZIONE PUBBLICA
- EBP - LINEA ELETTRICA BT

ELEMENTI DI CARATTERE GENERALE

- INDICAZIONE COMUNI (PROVINCIA)
- INDICAZIONE LINEE FERROVIARIE ESISTENTI
- INDICAZIONE AUTOSTRADE ESISTENTI
- INDICAZIONE DIREZIONE AMBITO AUTOSTRADALE
- INDICAZIONE DIREZIONE AMBITO EXTRAURBANO

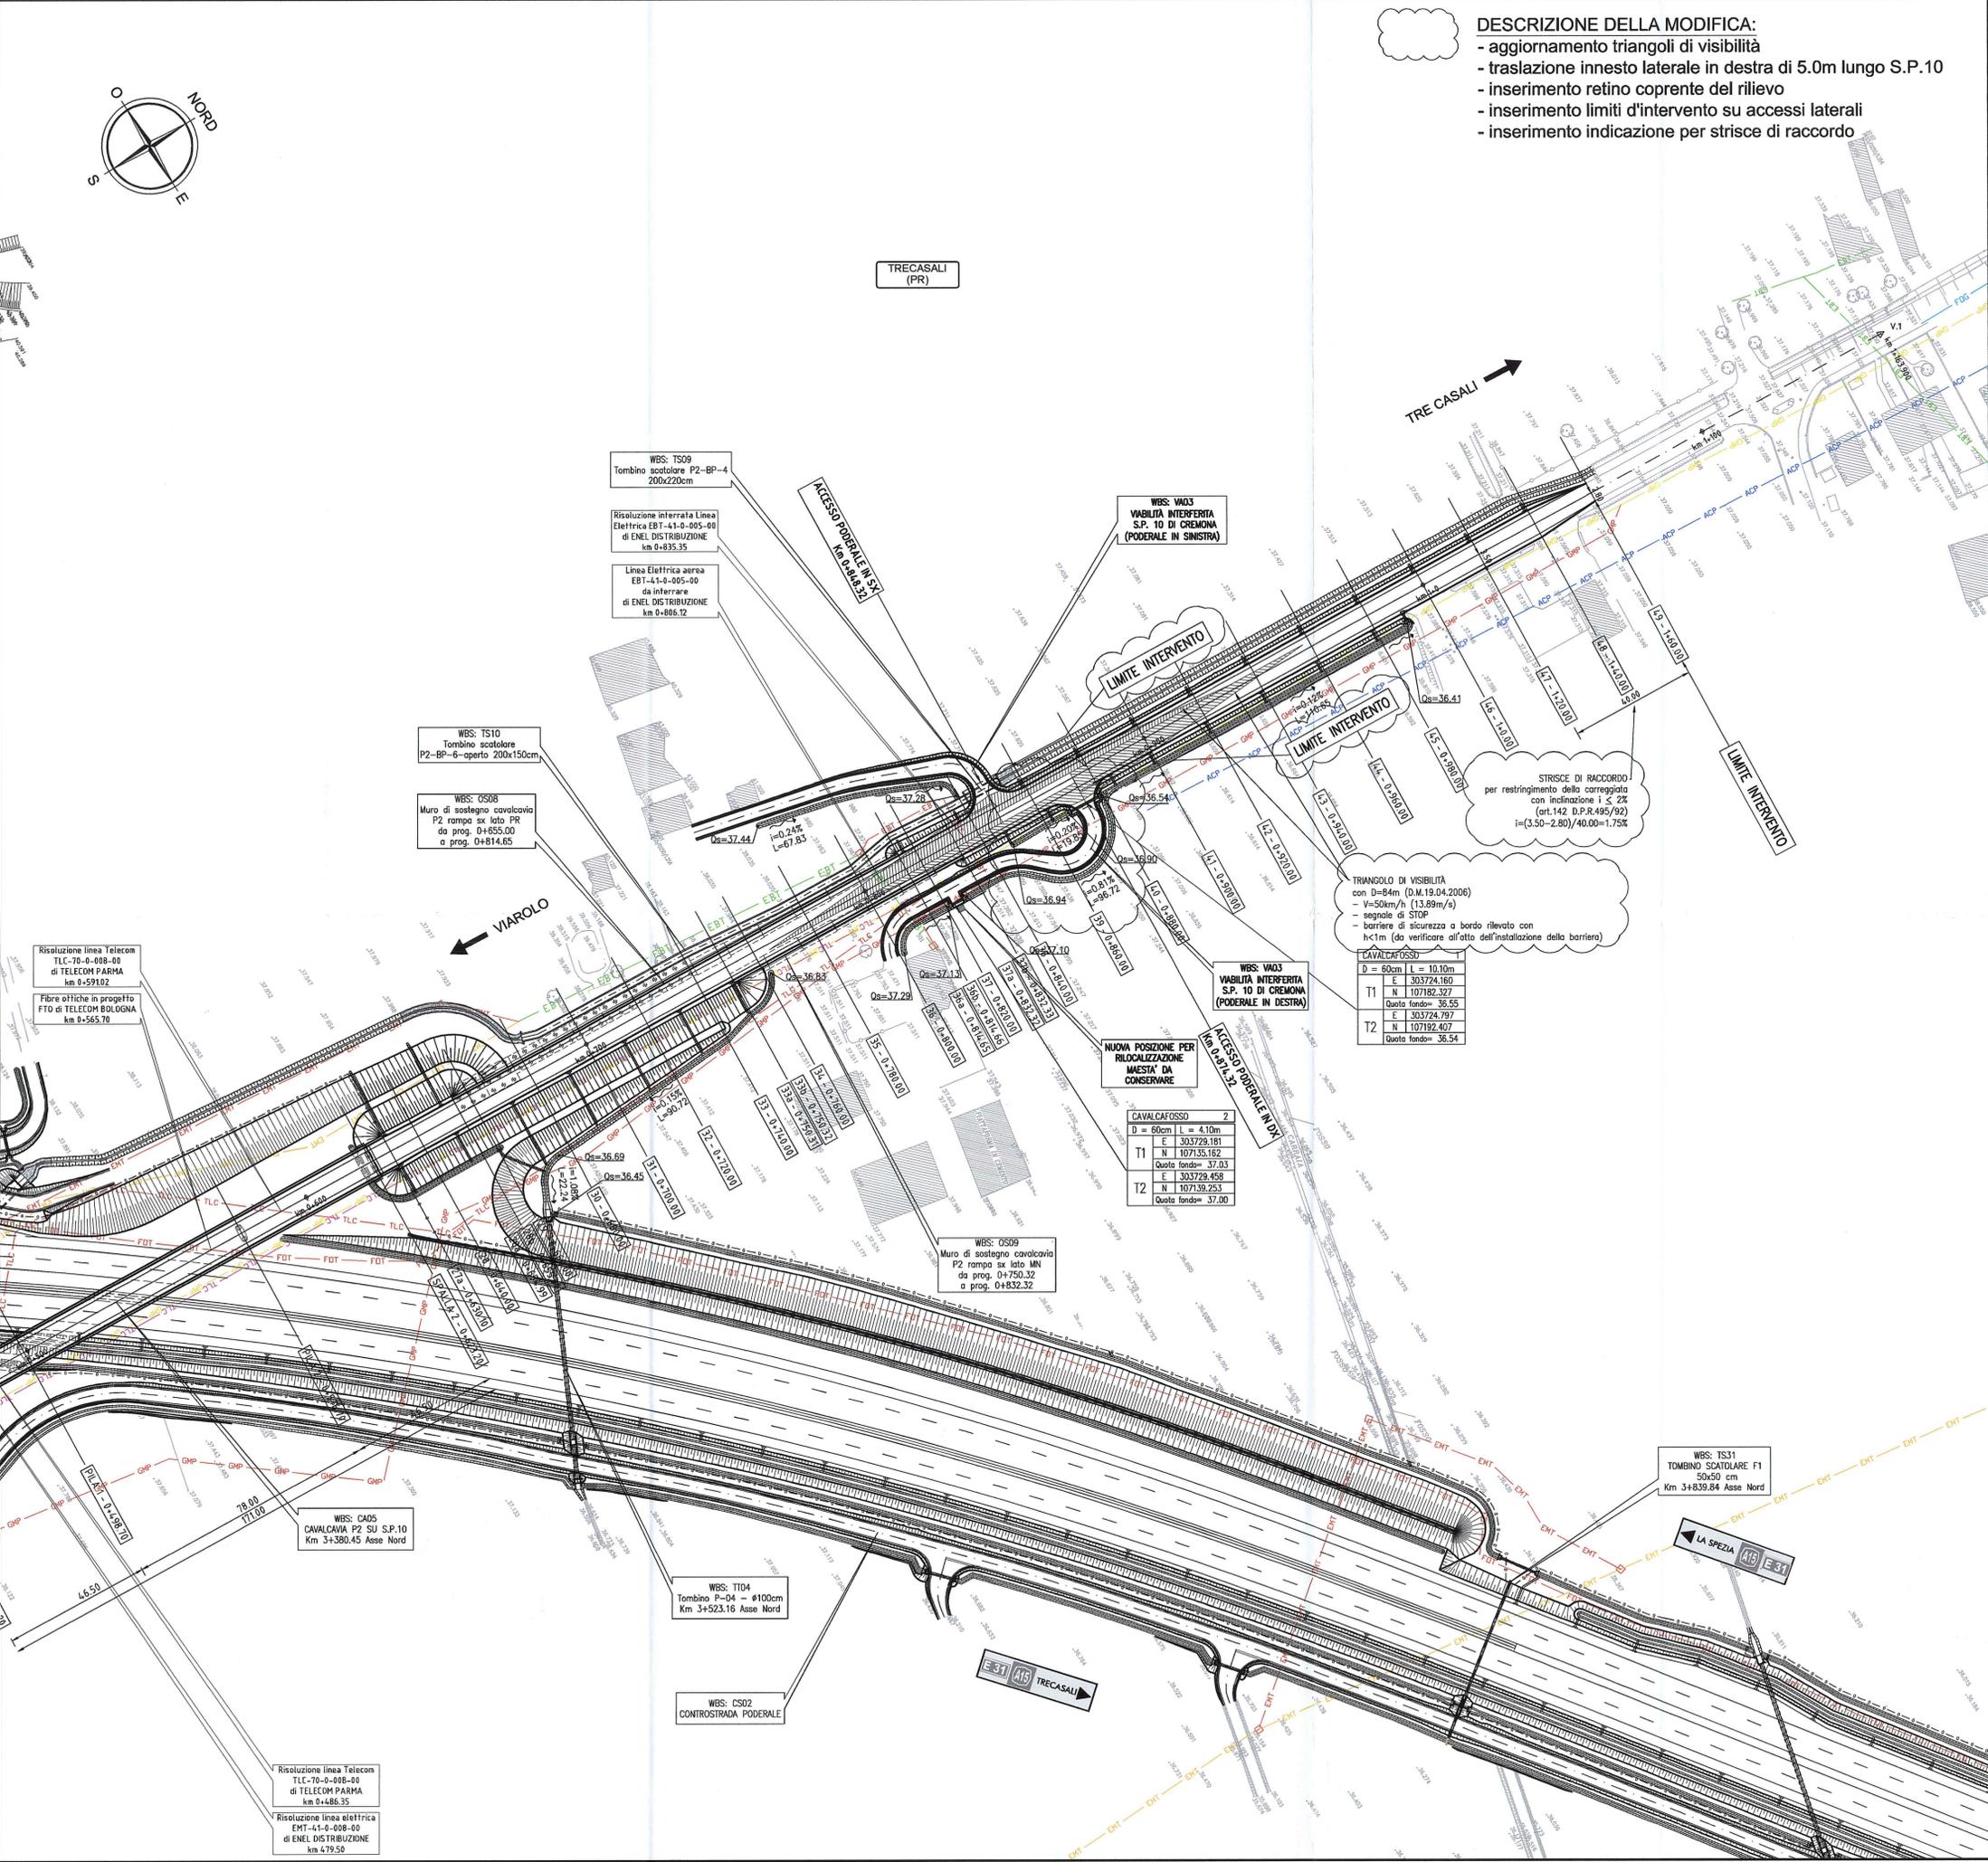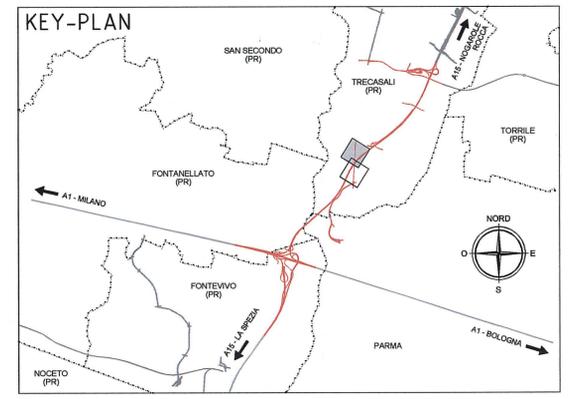

Autocamionale della CISA S.p.A.
 Via Cambara 26/A - Frazione Ponte Taro - 43015 NOCETO (PR)

PIZZAROTTI
 FONDATA NEL 1910

**AUTOSTRADA DELLA CISA A15
 RACCORDO AUTOSTRADALE A15/A22
 CORRIDOIO PLURIMODALE TIRRENO-BRENNERO
 RACCORDO AUTOSTRADALE FRA L' AUTOSTRADA DELLA CISA-FONTEVIVO (PR)
 E L' AUTOSTRADA DEL BRENNERO-NOGAROLE ROCCA (VR). I LOTTO.**
 C.U.P. G61B0400060008 C.I.G. 307068161E

PROGETTO ESECUTIVO

Autocamionale della CISA S.p.A.
 Il Direttore Tecnico: Il Responsabile del Procedimento: Il Presidente:

IMPRESA PIZZAROTTI & C. S.p.A.
 Il Direttore Tecnico: **Ing. Luca Bondanelli**

PROGETTAZIONE DI:
PIZZAROTTI
 FONDATA NEL 1910

A.T.I. idrosse engineering ROXSOIL VIA

Consulenza specialistica a cura di:
PIZZAROTTI & C. S.p.A.
Ing. Pietro Mazzoli

Titolo Elaborato:
 Asse principale
 Varianti alle viabilità maggiori e minori - viabilità interferita
 Viabilità interferita - S.P.10 di Cremona (cavalcavia P2)
 Planimetria di progetto - Tav. 1/2

Data Emisione Progetto:
 18/03/2014

Scala:
 1:1'000

NUM. IDENTIFICATIVO	CODICE COMMESSA	LOTTO	FASE	ENTE	AMBITO	CHI OPERA	NUM. OPERA	PARTE OPERA	TIPO DOC.	NUM. PROG.	DOC.	REVISIONE
	RAAA	1	E	I	AP	VA	03	C	PL	001	C	