

COORDINATE PER TRACCIAMENTO DELL'INTERSEZIONE SU S.P.10



P.to	Est	Nord
1	303709.742	107172.832
2	303701.756	107173.289
3	303701.298	107165.302
4	303701.012	107160.311
5	303700.554	107152.324
6	303708.541	107151.866

C 1

R	100.000
Ac	8.460g
Tan	6.654
Sv	13.289
Fr	0.221
Co	13.279

C 2

R	11.000
Ac	80.123g
Tan	8.008
Sv	13.844
Fr	2.107
Co	12.948

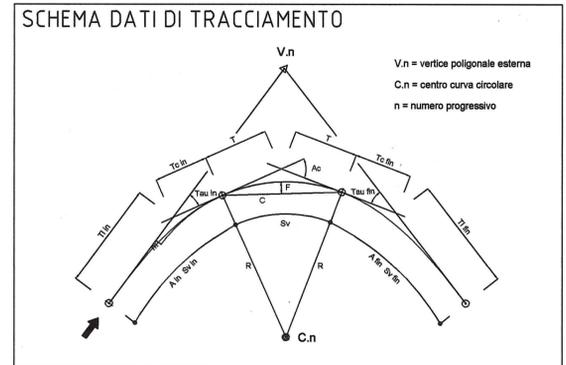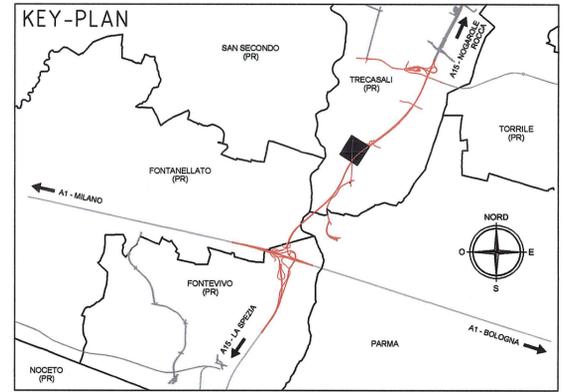

DESCRIZIONE DELLA MODIFICA:
- inserimento dati di tracciamento per raccordo pavimentazione sull'intersezione con S.P.10

Comittente: **AUTOCAMIONALE DELLA CISA S.p.A.**
Via Camboara 26/A - Frazione Ponte Taro - 43015 NOCETO (PR)

Impresa Esecutrice: **PIZZAROTTI**
FONDATA NEL 1910

**AUTOSTRADA DELLA CISA A15
CORRIDOIO PLURIMODALE TIRRENO-BRENNERO
RACCORDO AUTOSTRADALE A15/A22
RACCORDO AUTOSTRADALE FRA L'AUTOSTRADA DELLA CISA-FONTEVIVO (PR)
E L'AUTOSTRADA DEL BRENNERO-NOGAROLE ROCCA (VR). I LOTTO.**
C.U.P. G61B04000060008 C.I.G. 307068161E

PROGETTO ESECUTIVO

AUTOCAMIONALE DELLA CISA S.p.A.
Il Direttore: *[Signature]* Il Responsabile del Procedimento: *[Signature]* Il Presidente: *[Signature]*

IMPRESA PIZZAROTTI & C. S.p.A.
Il Direttore Tecnico: **IMPRESA PIZZAROTTI & C. S.p.A.**
Il Responsabile di Progetto

Il Geologo: NA

PROGETTAZIONE DI **Don. Ing. Luca Bondaneri**
Il Progettista: **Ing. Fabio Nigrelli**
Ordine degli Ingegneri della Provincia di Palermo n. 3581
Coordinatore per la Sicurezza in fase di Progettazione: **Ing. Giovanni Maria Cepparotti**
Ordine degli Ingegneri della Provincia di Viterbo n. 392

A.T.I.: **idrossea engineering** **ROCKSOIL S.p.A.** **VIA**
MANDATARIA MANDANTE MANDANTE

Consulenza specialistica a cura di: **NA**
Progettista Responsabile Integrazione Prestazioni Specialistiche:
IMPRESA PIZZAROTTI & C. S.p.A.
Ing. Pietro Mazzoli
Ordine degli Ingegneri della Provincia di Parma n. 323

Titolo Elaborato: **Asse principale
Varianti alle viabilità maggiori e minori - viabilità interferita
Viabilità interferita - S.P.10 di Cremona (cavalcavia P2)
Planimetria di tracciamento - Poderale in sinistra** Data Emisione Progetto: **18/03/2014**

Identif. Elaborato: **1** Scala: **1:500**

NUM. IDENTIFICATIVO	CODICE COMMESSA	LOTTO	PAGE	DATE	AMBITO	CAT. OPERA	NUM. OPERA	PARTE OPERA	TIPO DOC.	NUM. PROG. DOC.	REVISIONE
	RAAA	1	E	1	AP	VA	03	K	PL	004	B

Rev.	Data	DESCRIZIONE REVISIONE	Redatto	Controllato	Approvato
B	02/10/2014	Inserimento dati di tracciamento su intersezione per raccordo con S.P.10	L. VARANI	F. NIGRELLI	P. MAZZOLI
A	27/08/2014	MISSIONE PROGETTO ESECUTIVO	GEO & DOMUS	F. NIGRELLI	MAZZOLI

IL PRESENTE DOCUMENTO NON POTRE' ESSERE COPIATO, RIPRODOTTO O ALTAMENTE PUBBLICATO, IN TUTTO O IN PARTE, SENZA IL CONSENSO SCRITTO DELL'ARCHITETTURA DELLA CISA S.p.A. QUALI UTILIZZI NON AUTORIZZATI SANTE' PRESUNTO A MARCHIA DI LAVORO. THIS DOCUMENT MAY NOT BE COPIED, REPRODUCED OR PUBLISHED EITHER IN PART OR IN ITS ENTIRETY, WITHOUT THE WRITTEN PERMISSION OF ARCHITETTURA DELLA CISA S.p.A. UNAUTHORIZED USE WILL BE PRESUMED BY LAW.