


PROFILO LONGITUDINALE ASSE VIARIO VA03 VIABILITA' INTERFERITA S.P. 10 DI CREMONA

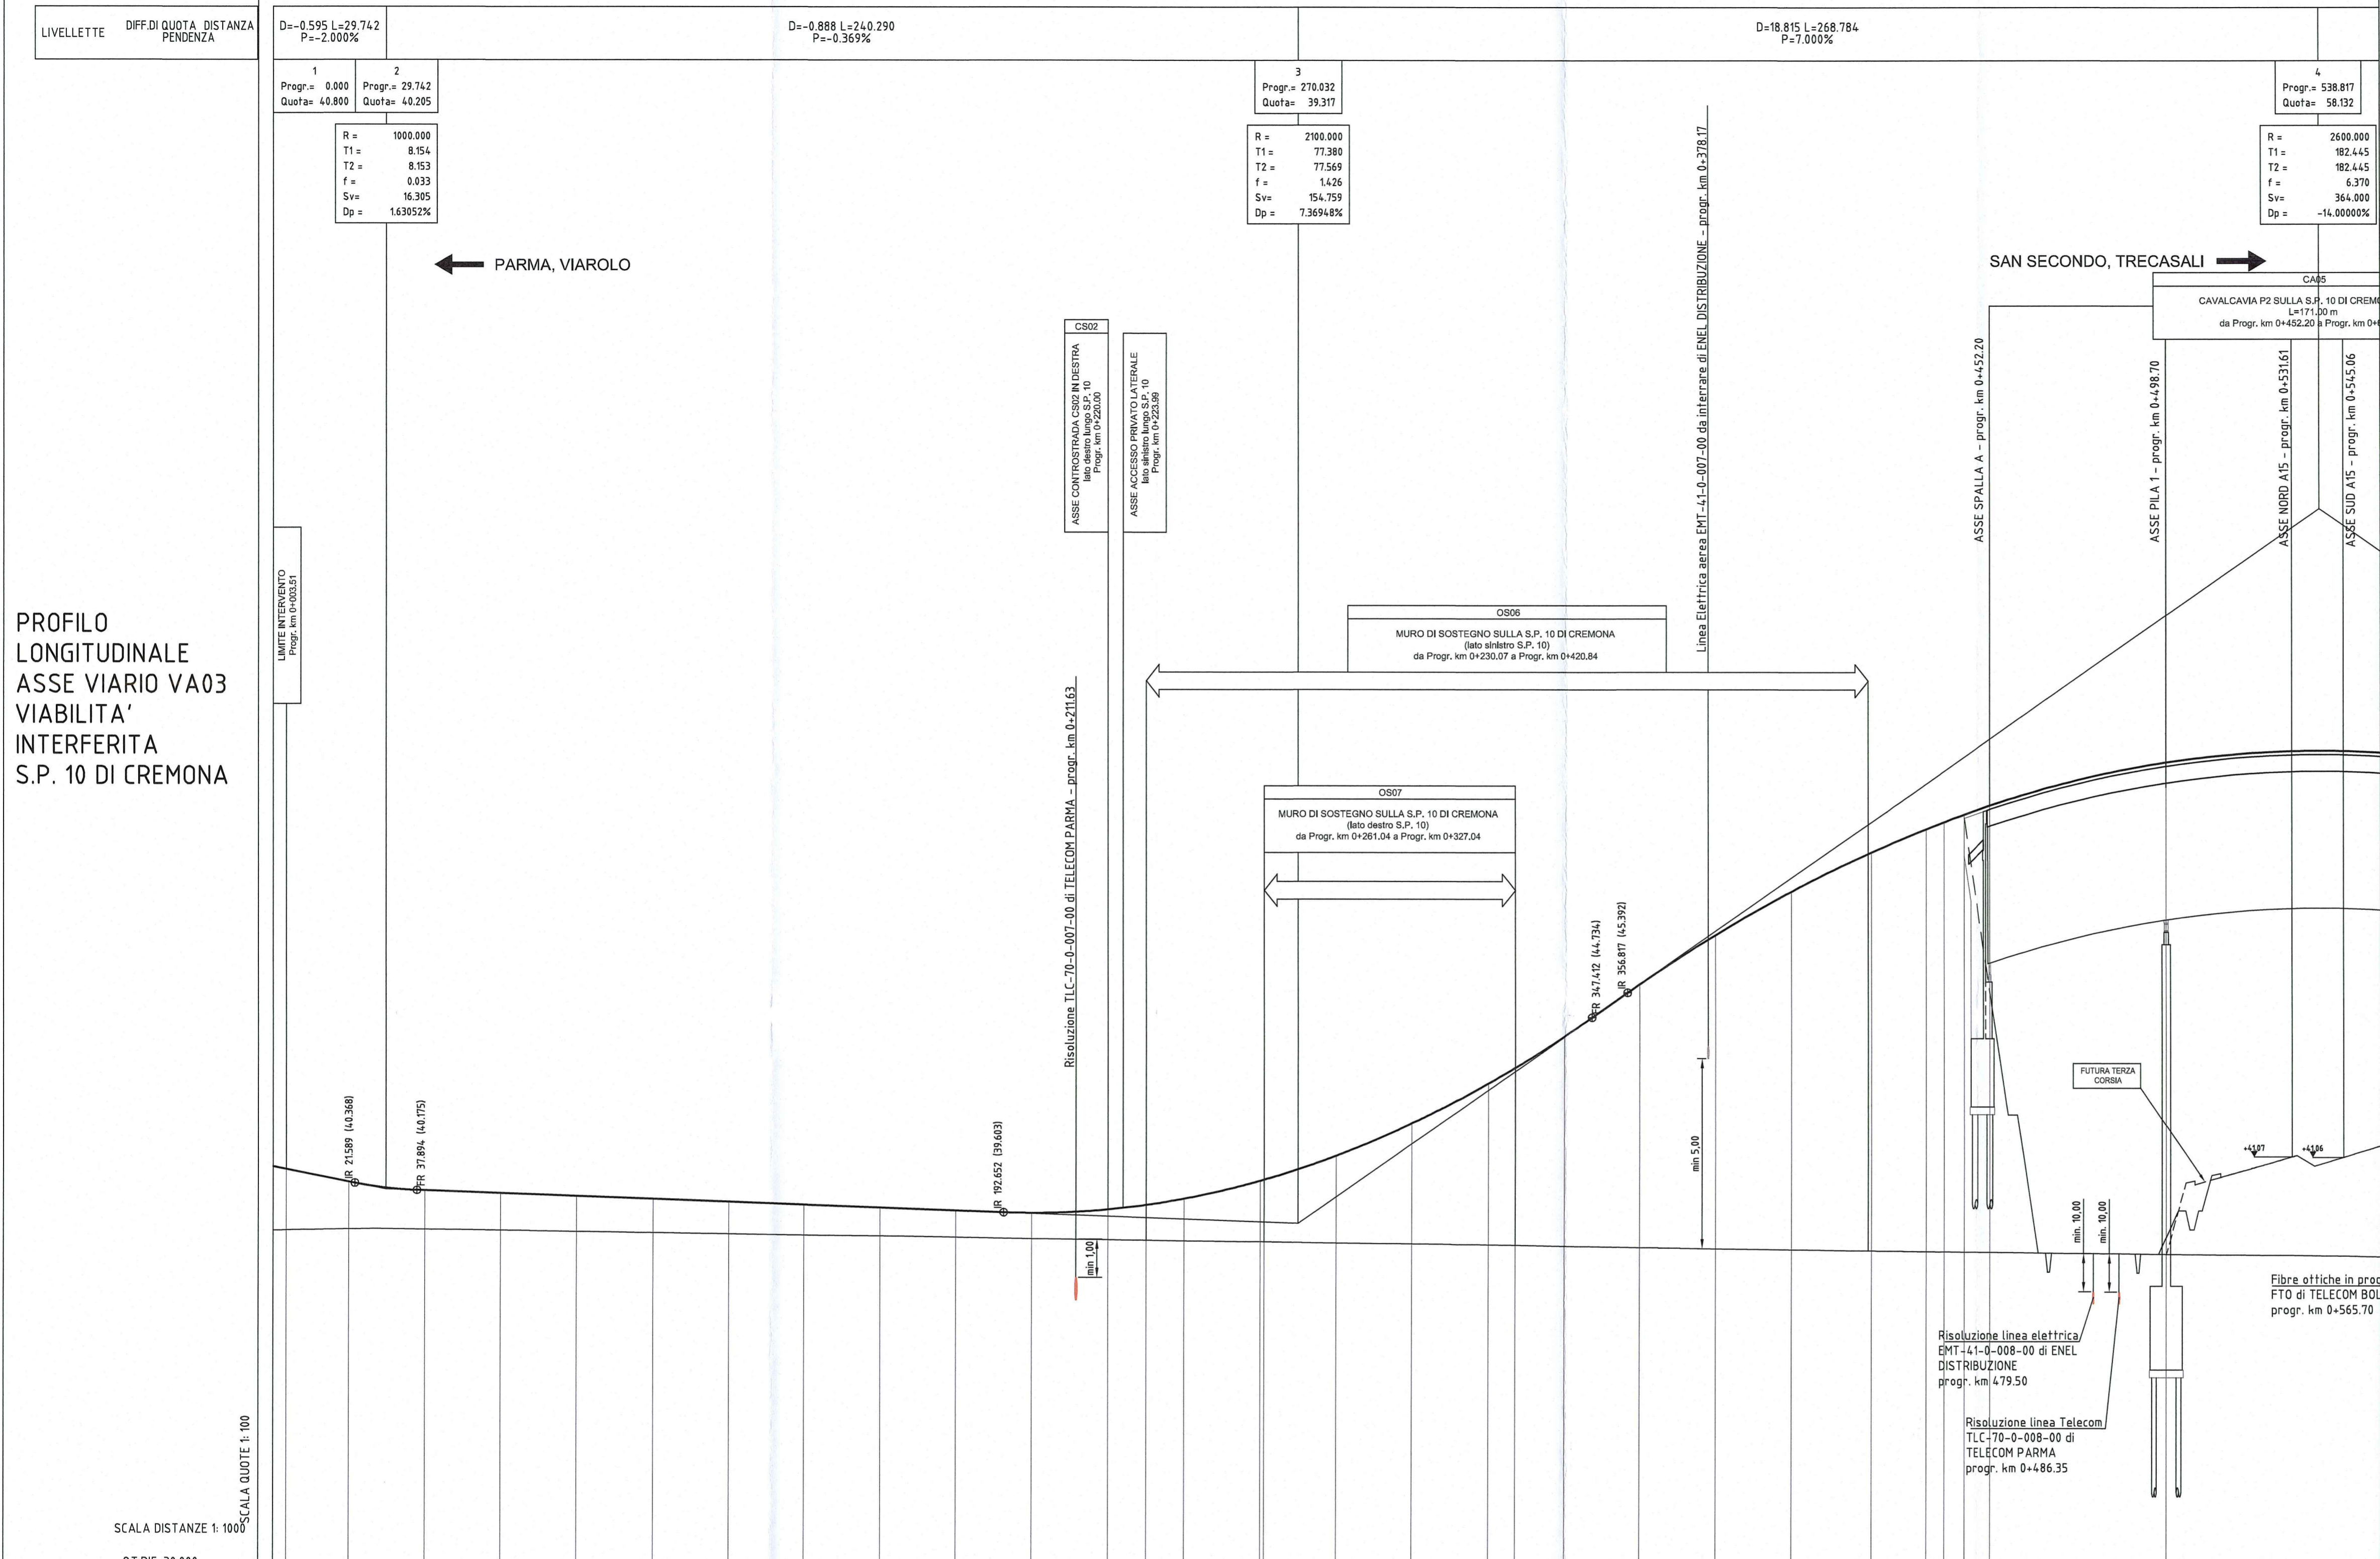

DESCRIZIONE DELLA MODIFICA:  
correzione quote terreno

NUMERO SEZIONI	1	2	3	4	5	6	7	8	9	10	11	12	12a	13	14	15	16	17	18	19	20	21	22	23	23a	23b	23c	24	25	
DISTANZE PARZIALI	16.49	20.00	20.00	20.00	20.00	20.00	20.00	20.00	20.00	20.00	20.00	10.07	9.93	20.00	18.96	20.00	20.00	20.00	20.00	20.00	20.00	20.00	14.46	6.90	6.90	6.90	6.90	4.650	78.00	
DISTANZE PROGRESSIVE	3.51	20.00	40.00	60.00	80.00	100.00	120.00	140.00	160.00	180.00	200.00	210.07	220.00	240.00	258.96	278.96	298.96	318.96	338.96	358.96	378.96	398.96	413.42	420.32	427.22	434.12	441.02	445.67	450.27	454.87	4424.67