

Art. 112 Fig. II-43a (Art. 39 N.C.d.S.)	Pellicola di fondo c2	Pannello All. 25/10 L=90	Sostegno Acciaio n.1 090	Altezza h=3.90	Progressive -160.00
Art. 116 Fig. II-80 (Art. 39 N.C.d.S.)	Pellicola di fondo c2	Pannello All. 25/10 D=090	Sostegno Acciaio n.1 090	Altezza h=3.90	Progressive -160.00



Art. 63 Fig. II-86 (Art. 39 N.C.d.S.)	Pellicola di fondo c2	Pannello All. 25/10 D=090	Sostegno Acciaio n.1 090	Altezza h=3.90	Progressive -20.00
---------------------------------------	-----------------------	---------------------------	--------------------------	----------------	--------------------




Art. 107 Fig. II-37 (Art. 39 N.C.d.S.)	Pellicola di fondo c2	Pannello All. 25/10 D=090	Sostegno Acciaio n.1 090	Altezza h=3.90	Progressive 0.00
--	-----------------------	---------------------------	--------------------------	----------------	------------------



Art. 107 Fig. II-37 (Art. 39 N.C.d.S.)	Pellicola di fondo c2	Pannello All. 25/10 L=90	Sostegno Acciaio n.1 090	Altezza h=3.90	Progressive -16.00
--	-----------------------	--------------------------	--------------------------	----------------	--------------------



Art. 63 Fig. II-86 (Art. 39 N.C.d.S.)	Pellicola di fondo c2	Pannello All. 25/10 D=090	Sostegno Acciaio n.1 090	Altezza h=3.90	Progressive 4.00
---------------------------------------	-----------------------	---------------------------	--------------------------	----------------	------------------

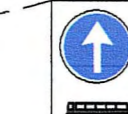

Art. 116 Fig. II-50 (Art. 39 N.C.d.S.)	Pellicola di fondo c2	Pannello All. 25/10 D=090	Sostegno Acciaio n.1 090	Altezza h=3.40	Progressive 60.00
--	-----------------------	---------------------------	--------------------------	----------------	-------------------



Art. 116 Fig. II-48 (Art. 39 N.C.d.S.)	Pellicola di fondo c2	Pannello All. 25/10 D=090	Sostegno Acciaio n.1 090	Altezza h=3.90	Progressive 60.00
--	-----------------------	---------------------------	--------------------------	----------------	-------------------



Art. 112 Fig. II-43a (Art. 39 N.C.d.S.)	Pellicola di fondo c2	Pannello All. 25/10 L=90	Sostegno Acciaio n.1 090	Altezza h=3.90	Progressive 150.00
---	-----------------------	--------------------------	--------------------------	----------------	--------------------



Art. 90 Fig. II-17 (Art. 39 N.C.d.S.)	Pellicola di fondo c2	Pannello All. 25/10 L=90	Sostegno Acciaio n.1 090	Altezza h=3.90	Progressive 230.00
---------------------------------------	-----------------------	--------------------------	--------------------------	----------------	--------------------



Art. 174 Fig. II-468 (Art. 39 N.C.d.S.)	Pellicola di fondo c2	Pannello All. 25/10 A=60x60	Sostegno Acciaio n.1 090	Altezza h=2.50	Progressive 300.00 - passo 30 m
---	-----------------------	-----------------------------	--------------------------	----------------	---------------------------------



Art. 135 Fig. II-317 (Art. 39 N.C.d.S.)	Pellicola di fondo c2	Pannello All. 25/10 L=60	Sostegno Acciaio n.1 090	Altezza h=3.40	Progressive 385.00
---	-----------------------	--------------------------	--------------------------	----------------	--------------------





NELLA POSA IN OPERA DELLA SEGNALETICA VERTICALE, SI DEVE RISPETTARE QUANTO PRESCRITTO DAL D.P.R. n. 495 dd. 16.12.1992 e s.m.i. "REGOLAMENTO DI ESECUZIONE DEL CODICE DELLA STRADA" RELATIVAMENTE ALLA VISIBILITA' DEI SEGNALI (SPAZIO DI AVVISTAMENTO TRA IL CONDUCENTE ED IL SEGNALE STESSO LIBERO DA OSTACOLI).

LE TIPOLOGIE DELLE STRUTTURE (CAVALLETTI, PORTALI ALTI, PORTALI LATERALI E FARFALLE), SONO PURAMENTE INDICATIVE. PER LE LUCI DELLE STESSA SI VEDANO LE TAVOLE SPECIFICHE DI CARPENTERIA CON L'ABACO DEI CARTELLI.

LA SEGNALETICA PREVISTA DEVE ESSERE CONFORME AI MODELLI E TIPI DI CUI AL DECRETO DEL PRESIDENTE DELLA REPUBBLICA DEL 16.12.1992 - n. 495, MODIFICATO ED INTEGRATO DAL DECRETO DEL PRESIDENTE DELLA REPUBBLICA DEL 16.09.1996 - n. 610 ED EVENTUALI SUCCESSIVE MODIFICHE E / O INTEGRAZIONI.

Segnaletica verticale - art. 39 Codice della Strada
 Segnaletica orizzontale - art. 40 Codice della Strada
 Segnali luminosi - art. 41 Codice della Strada
 Segnali complementari - art. 42 Codice della Strada

LEGENDA

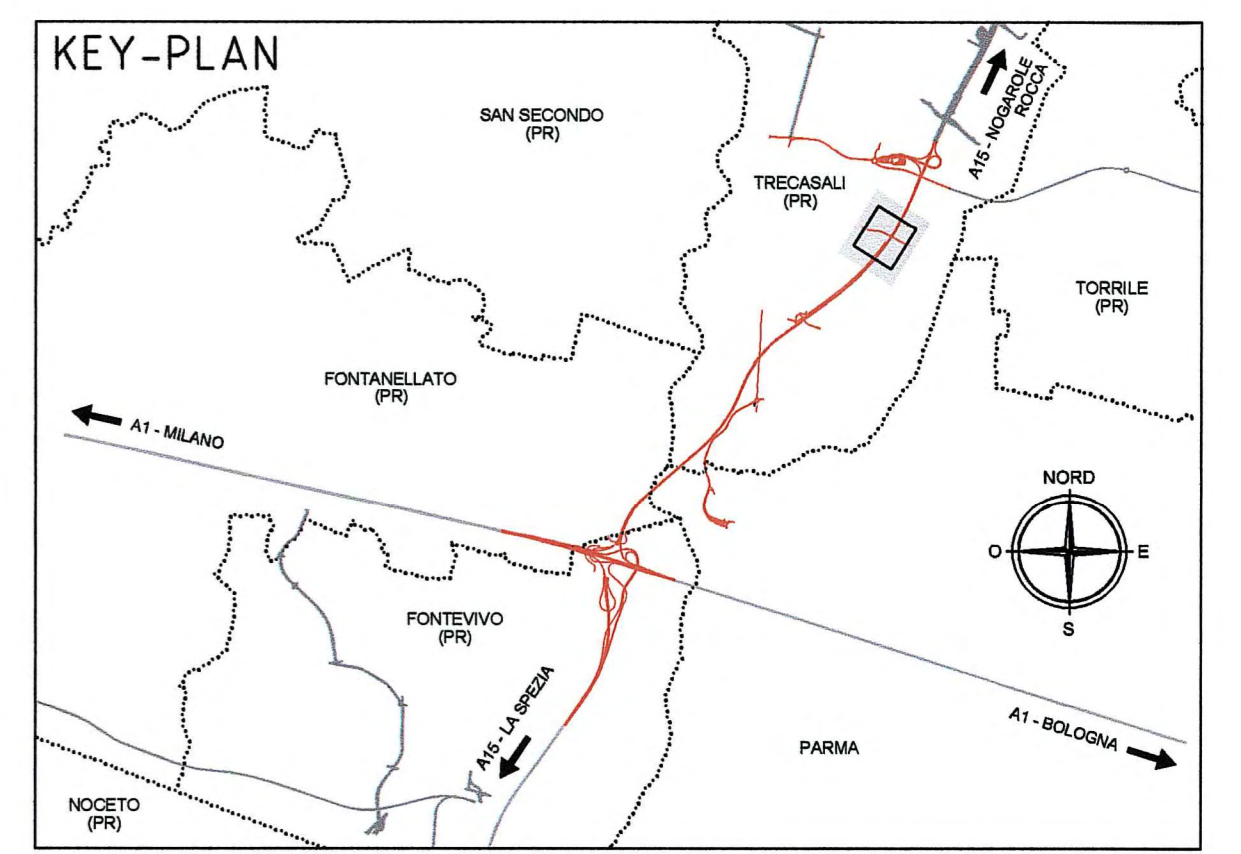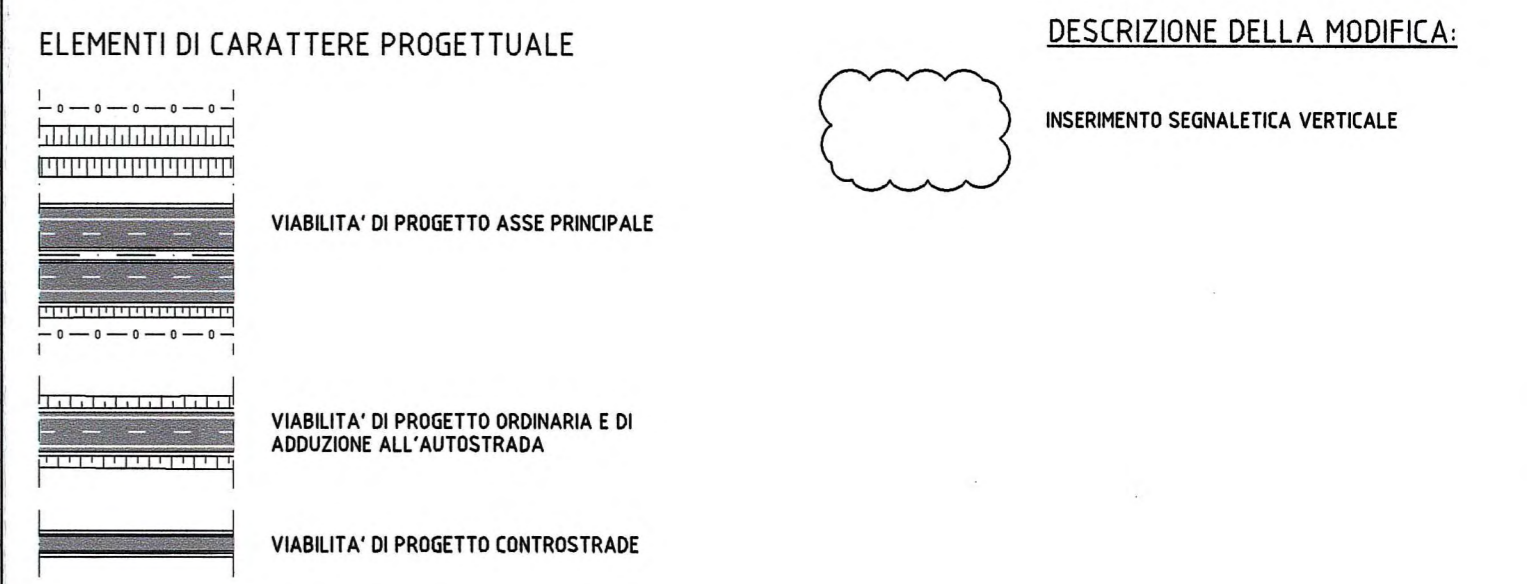

RESTRINGIMENTO CARREGGIATA - STRISCE DI RACCORDO con inclinazione i < 5% (art.142 D.P.R.495/92) i=(3.50-1.55)/120.00=1.6%

TRE CASALI (PR)

Comittente: **AUTOCAMIONALE DELLA CISA S.p.A.**
 Via Camboara 26/A - Frazione Ponte Taro - 43015 NOCETO (PR)

Impresa Esecutrice: **PIZZAROTTI**
 FONDATA NEL 1910

AUTOSTRADA DELLA CISA A15
 RACCORDO AUTOSTRADALE A15/A22
 CORRIDOIO PLURIMODALE TIRRENO-BRENNERO
 RACCORDO AUTOSTRADALE FRA L'AUTOSTRADA DELLA CISA-FONTEVIVO (PR)
 E L'AUTOSTRADA DEL BRENNERO-NOGAROLE ROCCA (VR), I LOTTO.
 C.U.P. G61B04000060008 C.I.G. 307068161E

PROGETTO ESECUTIVO

AUTOCAMIONALE DELLA CISA S.p.A.
 Il Direttore TIBRE: _____ Il Responsabile del Procedimento: _____ Il Presidente: _____

IMPRESA PIZZAROTTI & C. S.p.A.
 Il Direttore Tecnico: **Dot. Ing. Luca Bondanelli**

Il Geologo: NA

PROGETTAZIONE DI: **PIZZAROTTI**
 Il Progettista: **Ing. Fabio Nigrelli**
 Ordine degli Ingegneri della Provincia di Palermo n. 3581

A.T.I.: **idroesse engineering**, **ROCKSOIL S.p.A.**, **VIA S.p.A.**
 Ordine degli Ingegneri della Provincia di Viterbo n. 392

Consulenza specialistica a cura di: NA
 Progettista Responsabile Integrazione Prestazioni Specialistiche:
Impresa Pizzarotti & C. S.p.A.
Ing. Pietro Mazzoli
 Ordine degli Ingegneri della Provincia di Parma n. 821

Titolo Elaborato: **Asse principale Varianti alle viabilità maggiori e minori - viabilità interferita Viabilità interferita - Via Fenilbruciato (cavalcavia P4) Planimetria segnaletica orizzontale e verticale - Tav. 1/2**

Data Emissione Progetto: 18/03/2014
 Scala: 1:1'000

NUM. IDENTIFICATIVO	COECCO COMMESSA	LOTTO	FASE	ENTE	AMBITO	CAT. OPERA	NUM. OPERA	PARTE OPERA	TIPO DOC.	NUM. PROG.	DOC.	REVISIONE
	RAAA	1	E	I	AP	VA	05	L	PL	001	C	

Rev.	Data	DESCRIZIONE REVISIONE	Redatto	Controllato	Approvato
C	18/12/2014	Inserimento segnaletica verticale	L. TESTA	F. NIGRELLI	MAZZOLI
B	02/10/2014	Istruttoria RINA prot. n° 730 del 08/08/2014	L. TESTA	F. NIGRELLI	MAZZOLI
A	10/09/2014	REMISSIONE PROGETTO ESECUTIVO	F. LANDO	F. NIGRELLI	MAZZOLI

Rev. _____ Data _____ DESCRIZIONE REVISIONE _____ Redatto _____ Controllato _____ Approvato _____