


PROFILO LONGITUDINALE ASSE VIARIO VA05 VIABILITA' INTERFERITA S.C. EDUGARA DEI RONCHI

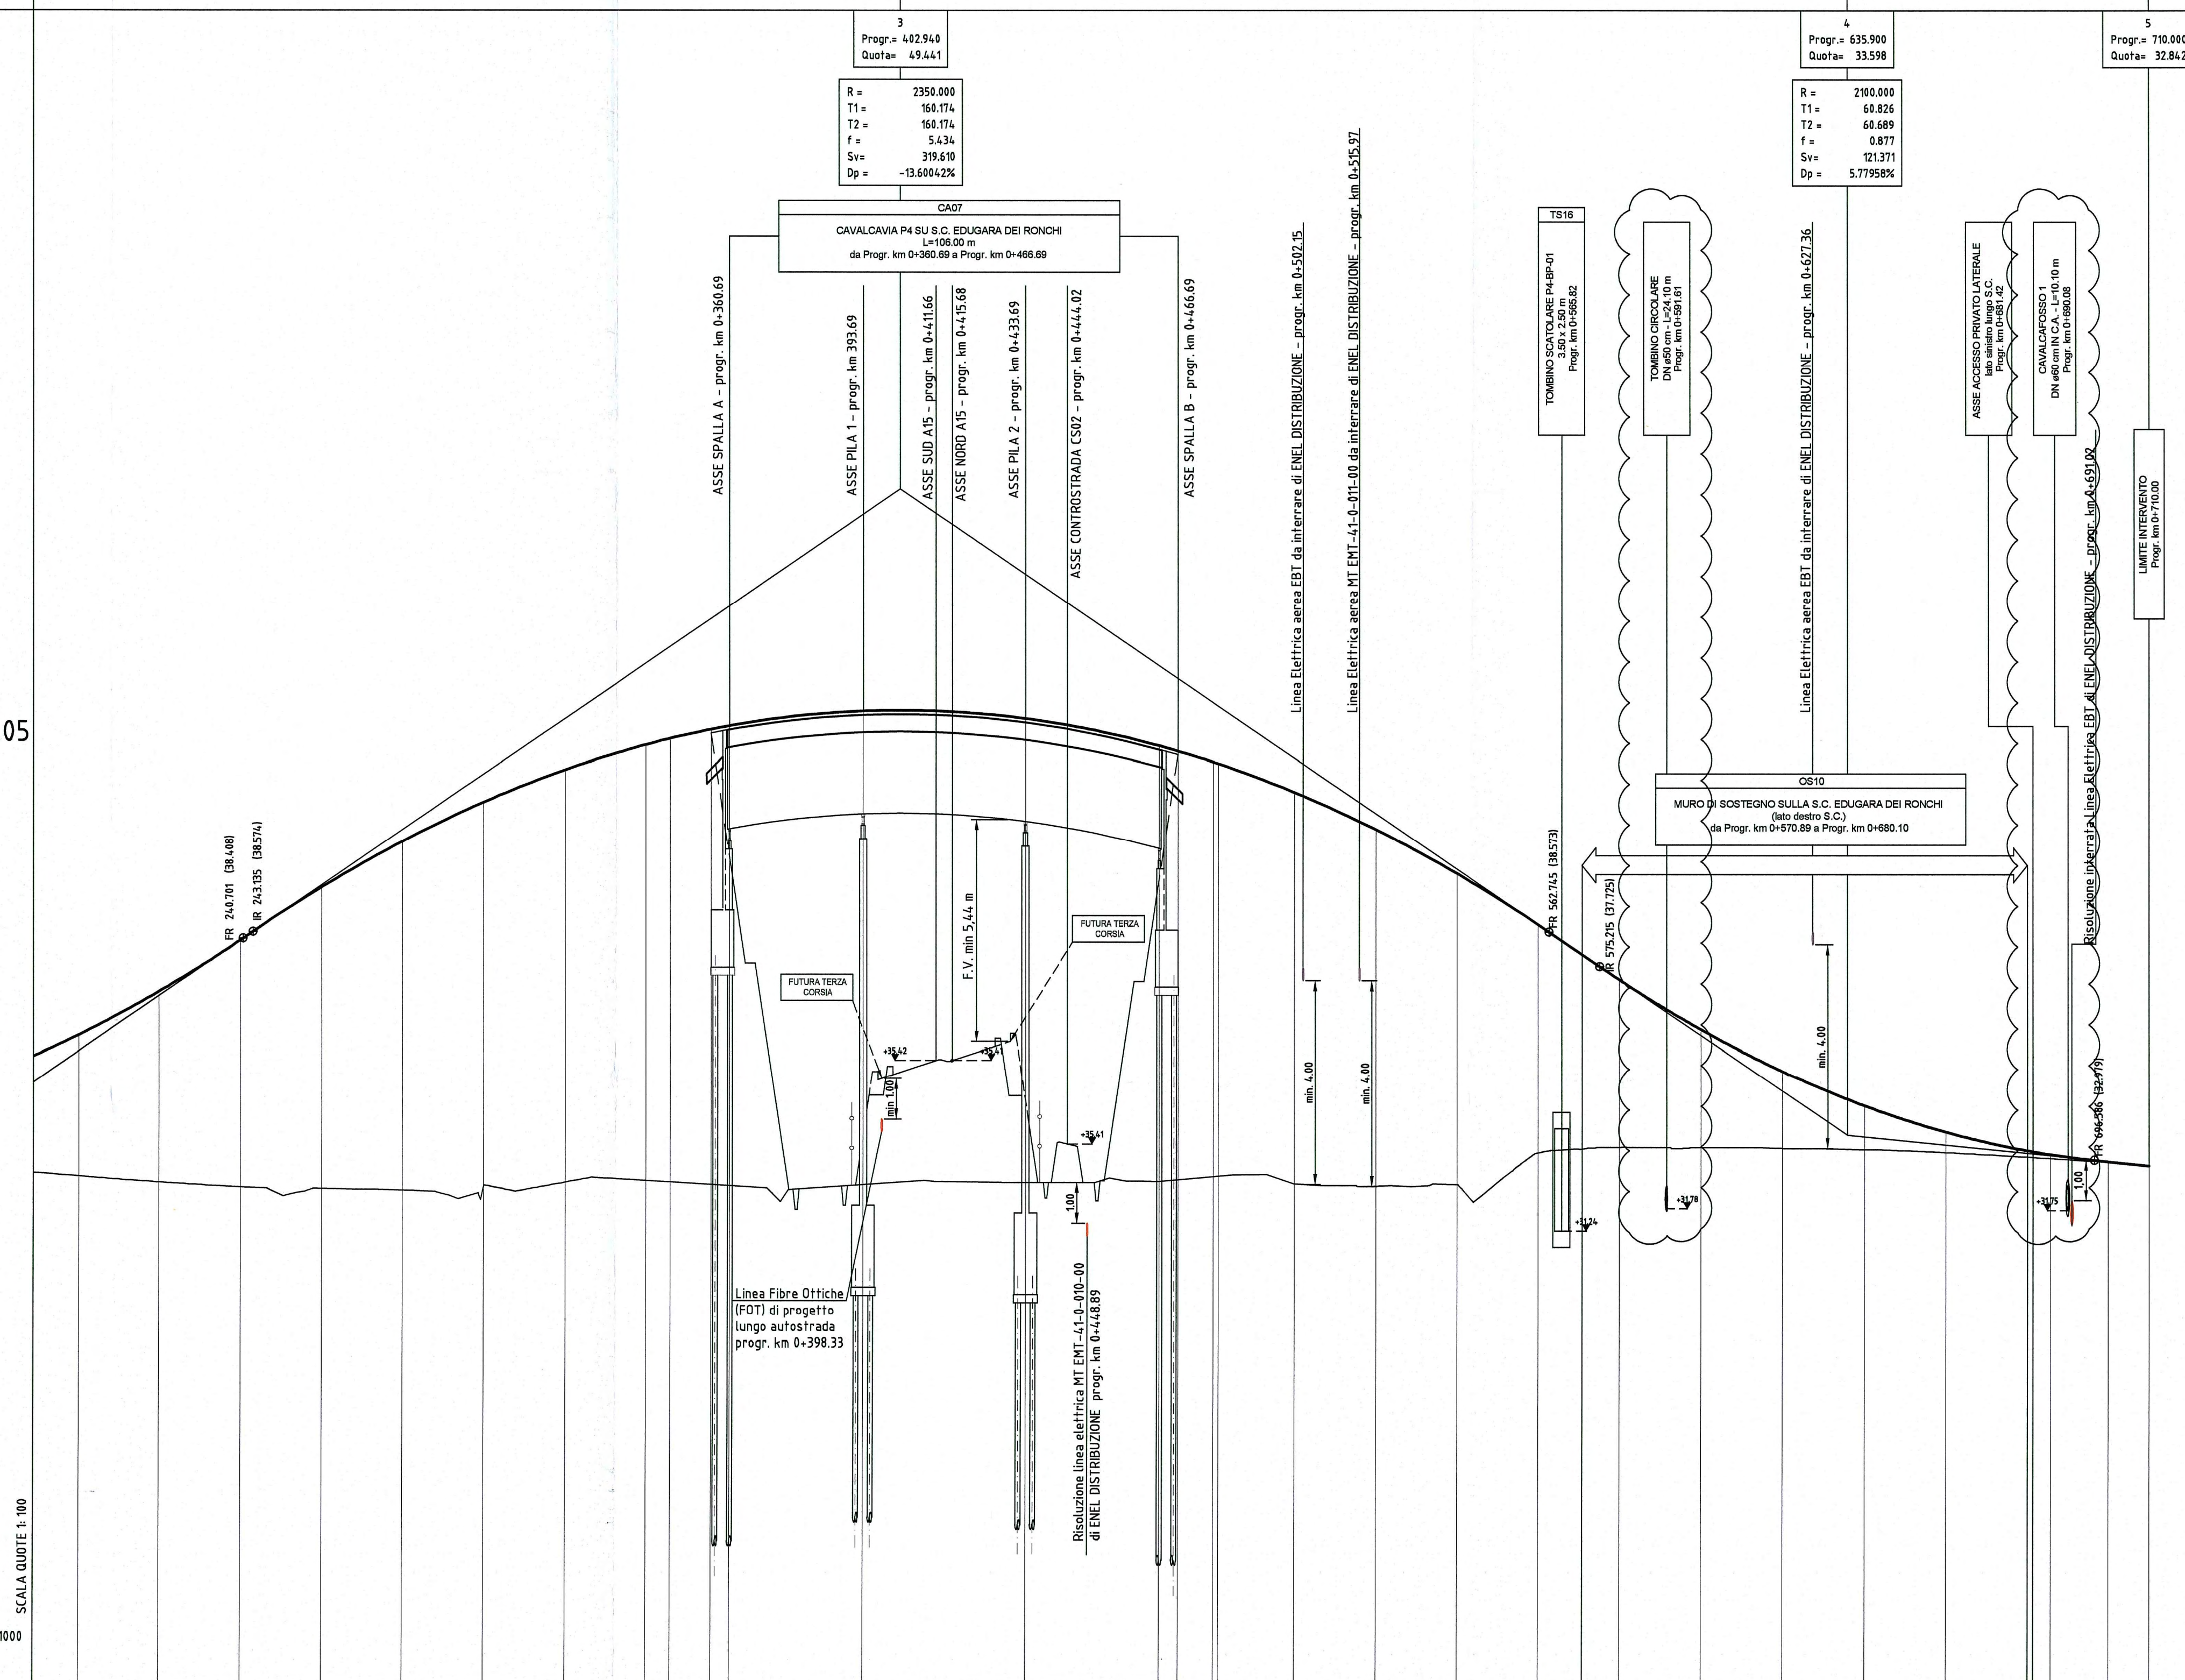

SCALA QUOTE 1:100

SCALA DISTANZE 1:1000

Q.T. RIF. 20,000

NUMERO SEZIONI	11	12	13	14	15	16	17	18	19	20	21	22	23	24	25	26	27	28	29	30	31	32	33	34	35			
DISTANZE PARZIALI	0,00	20,00	20,00	20,00	20,00	20,00	20,00	20,00	20,00	20,00	20,00	20,00	20,00	20,00	20,00	20,00	20,00	20,00	20,00	20,00	20,00	20,00	20,00	20,00	20,00			
DISTANZE PROGRESSIVE	0,00	20,00	40,00	60,00	80,00	100,00	120,00	140,00	160,00	180,00	200,00	220,00	240,00	260,00	280,00	300,00	320,00	340,00	360,00	380,00	400,00	420,00	440,00	460,00	480,00	500,00		
ANDAMENTO PLANIMETRICO	A=126,000 L=52,920		R=300,000 L=68,944				A=125,987 L=52,909						L=208,299				A=115,000 L=38,897		L=4,231 R=340,000		A=115,000 L=38,897		L=27,905					
ANDAMENTO CIGLI	[Diagram showing cross-sections and slopes for the road edges]																											
ALLARGAMENTI IN CURVA	[Diagram showing curve widening details]																											

DESCRIZIONE DELLA MODIFICA:
 inserimento opere idrauliche a seguito modifica sistema di smaltimento acque secondo richieste del Consorzio di Bonifica lungo rampa est

Committente: **AUTOCAMIONALE DELLA CISA S.p.A.**
 Via Camboara 26/A - Frazione Ponte Taro - 43015 NOCETO (PR)

Impresa Esecutrice: **PIZZAROTTI**
 FONDATA NEL 1910

AUTOSTRADA DELLA CISA A15 RACCORDO AUTOSTRADALE A15/A22 CORRIDOIO PLURIMODALE TIRRENO-BRENNERO RACCORDO AUTOSTRADALE FRA L'AUTOSTRADA DELLA CISA-FONTEVIVO (PR) E L'AUTOSTRADA DEL BRENNERO-NOGAROLE ROCCA (VR). I LOTTO.
 C.U.P. G61B0400060008 C.I.G. 307068161E

PROGETTO ESECUTIVO

AUTOCAMIONALE DELLA CISA S.p.A.
 Il Direttore TIRE: [Signature] Il Responsabile del Procedimento: [Signature] Il Presidente: [Signature]

IMPRESA PIZZAROTTI & C. S.p.A.
 Il Direttore Tecnico: [Signature] Il Geologo: NA

PROGETTAZIONE DI:
PIZZAROTTI Ing. Fabio Nigrelli
 Ordine degli Ingegneri della Provincia di Palermo n. 3581

A.T.I.: **idroses** **MAZZOLI** **VIA**
 ing. Giovanni Maria Cepparotti
 Ordine degli Ingegneri della Provincia di Palermo n. 3581

Consulenza specialistica a cura di:
 NA **PIZZAROTTI** **MAZZOLI** **VIA**
 Ing. Pietro Mazzoli
 Ordine degli Ingegneri della Provincia di Parma n. 821

Titolo Elaborato: **Asse principale Varianti alle viabilità maggiori e minori - viabilità interferita Viabilità interferita - Via Fienibruciato (cavalcavia P4) Profilo longitudinale di progetto - Tav. 2/2**
 Data Emissione Progetto: 18/03/2014
 Scala: 1:1000/100

Identif. Elaborato:
 NUM. IDENTIFICATIVO: [] CODICE COMESA: RAAA LOTTO: 1 FASE: E DITE: I ABBITTO: AP DAT. OPERA: VA NUM. OPERA: 05 PRAT. OPERA: C TIPO DOC.: PR NUM. PROC. DOC.: 002 REVISIONE: C

C	20/01/2015	Lettera Consorzio di Bonifica (prof. 7878 del 04/12/2014)	L. VARANI	F. NIGRELLI	P. MAZZOLI
B	02/10/2014	Intervento RINA prot. n° 720 del 06/09/2014	L. TESTA	F. NIGRELLI	P. MAZZOLI
A	16/08/2014	RIEMMISSIONE PROGETTO ESECUTIVO	F. LANGO	F. NIGRELLI	MAZZOLI
Rev.	Data	DESCRIZIONE REVISIONE	Redatto	Controllato	Approvato