


PROFILO LONGITUDINALE ASSE VIARIO VA04 VIABILITA' INTERFERITA VIA GRANDE


DEV. PROVVISORIE RAMO 2

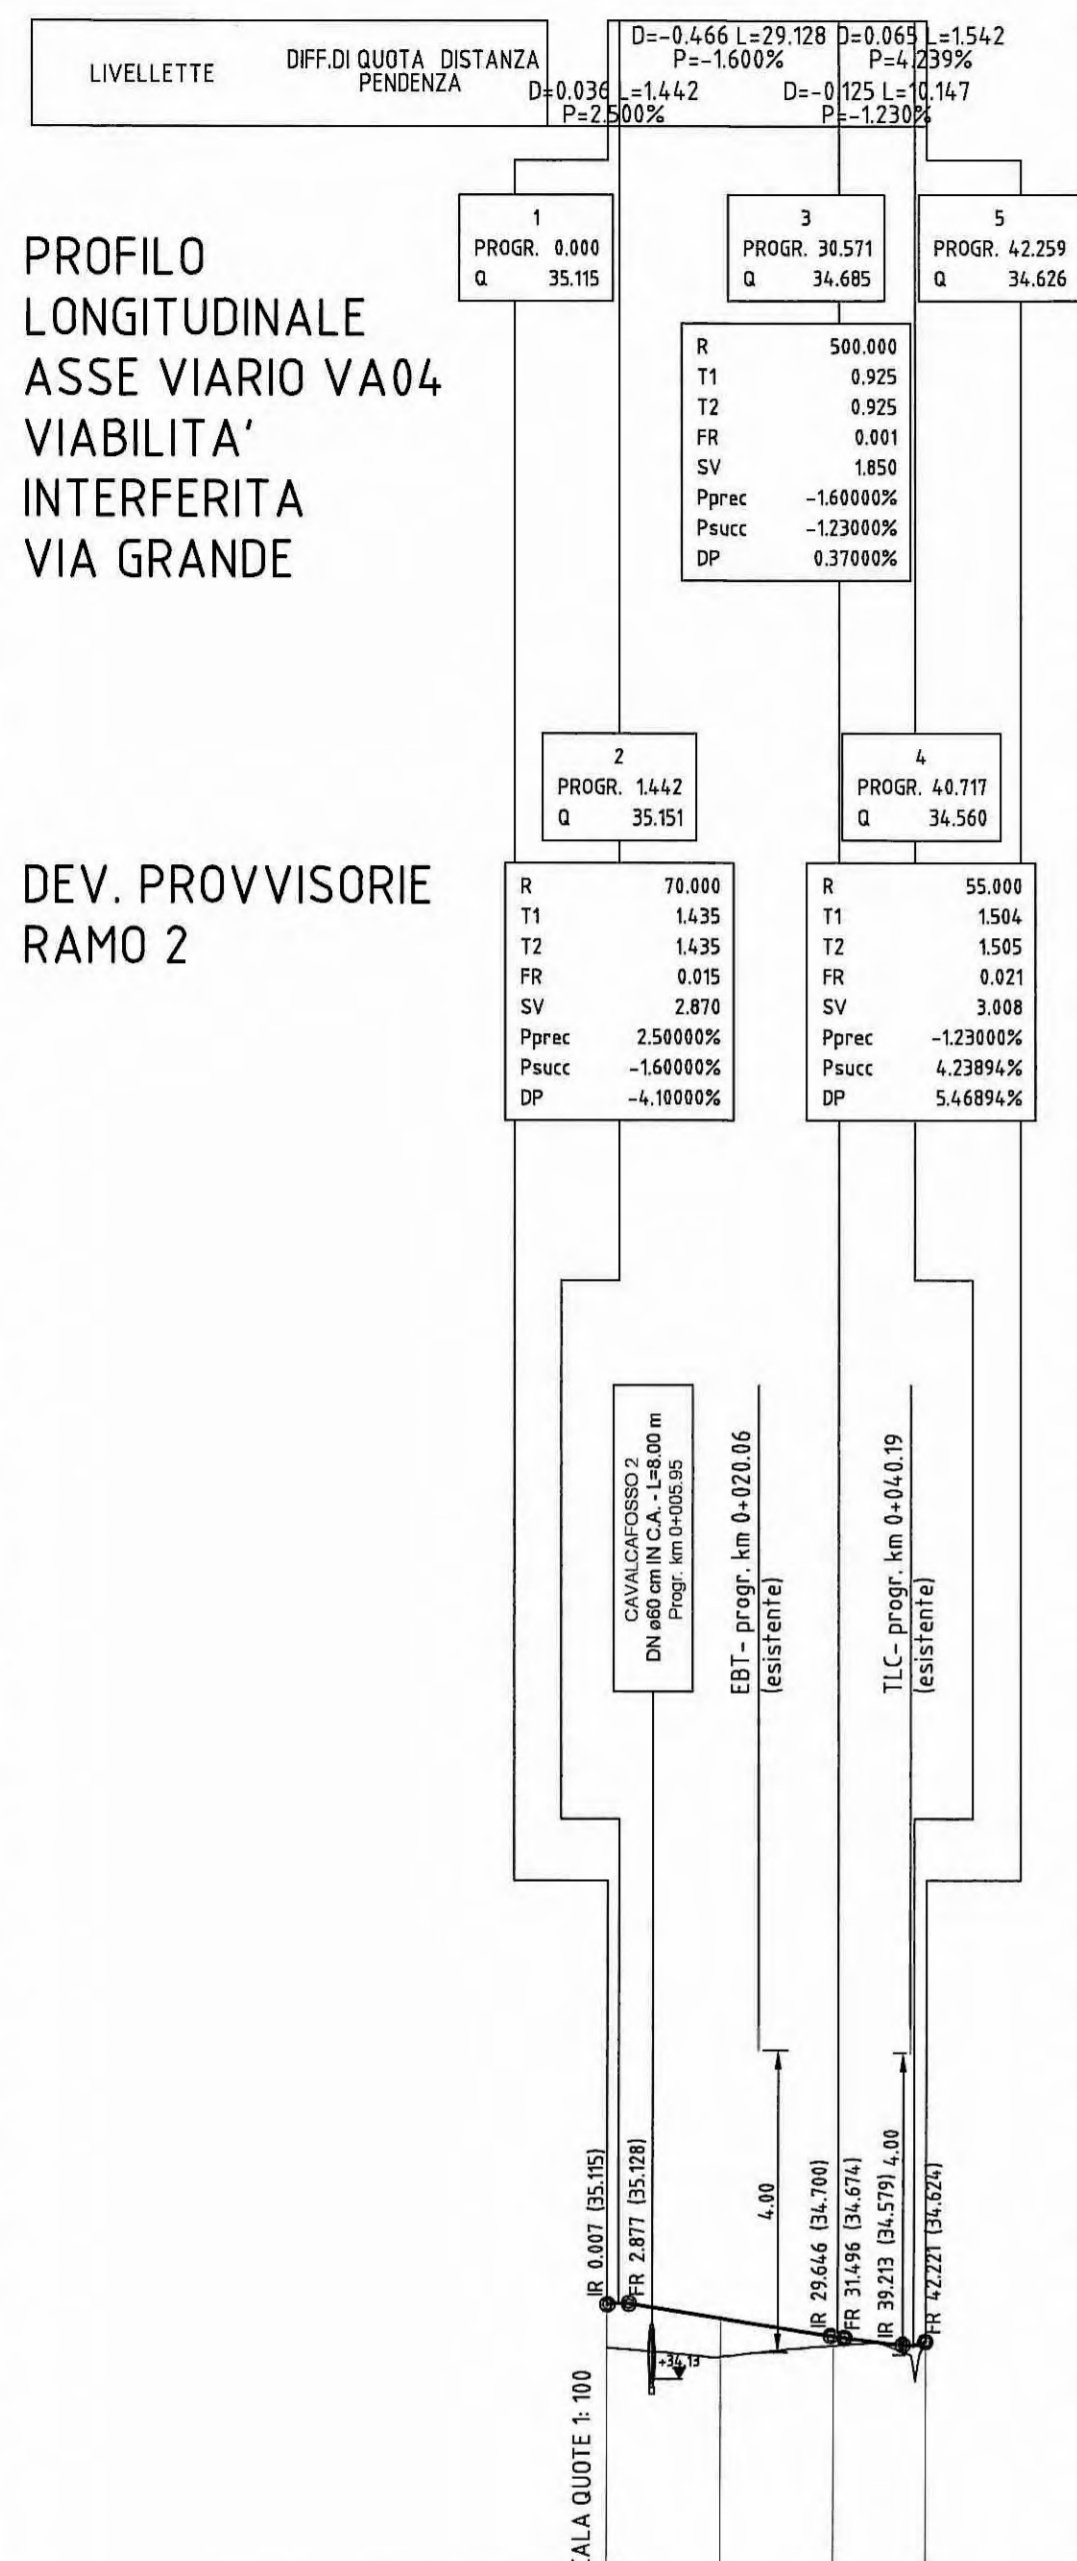

NUMERO SEZIONI	1	2	3	4
DISTANZE PARZIALI	15.00	15.00	12.26	
DISTANZE PROGRESSIVE	0.00	15.00	30.00	42.26
QUOTE TERRENO	34.54	34.42	34.57	34.63
QUOTE PROGETTO	35.12	34.83	34.69	34.63
DIFFERENZA DI QUOTA	0.57	0.51	0.12	0.00
ETTOMETRICHE	0			
ANDAMENTO PLANIMETRICO	L=25.42 R=35.00 L=11.65			
ANDAMENTO CIGLI	Destra: -4.50% -2.50% -2.50% -4.50% Sinistra: -4.50% -2.50% -2.50% -4.50%			

PROFILO LONGITUDINALE ASSE VIARIO VA04 VIABILITA' INTERFERITA VIA GRANDE


DEV. PROVVISORIE RAMO 3

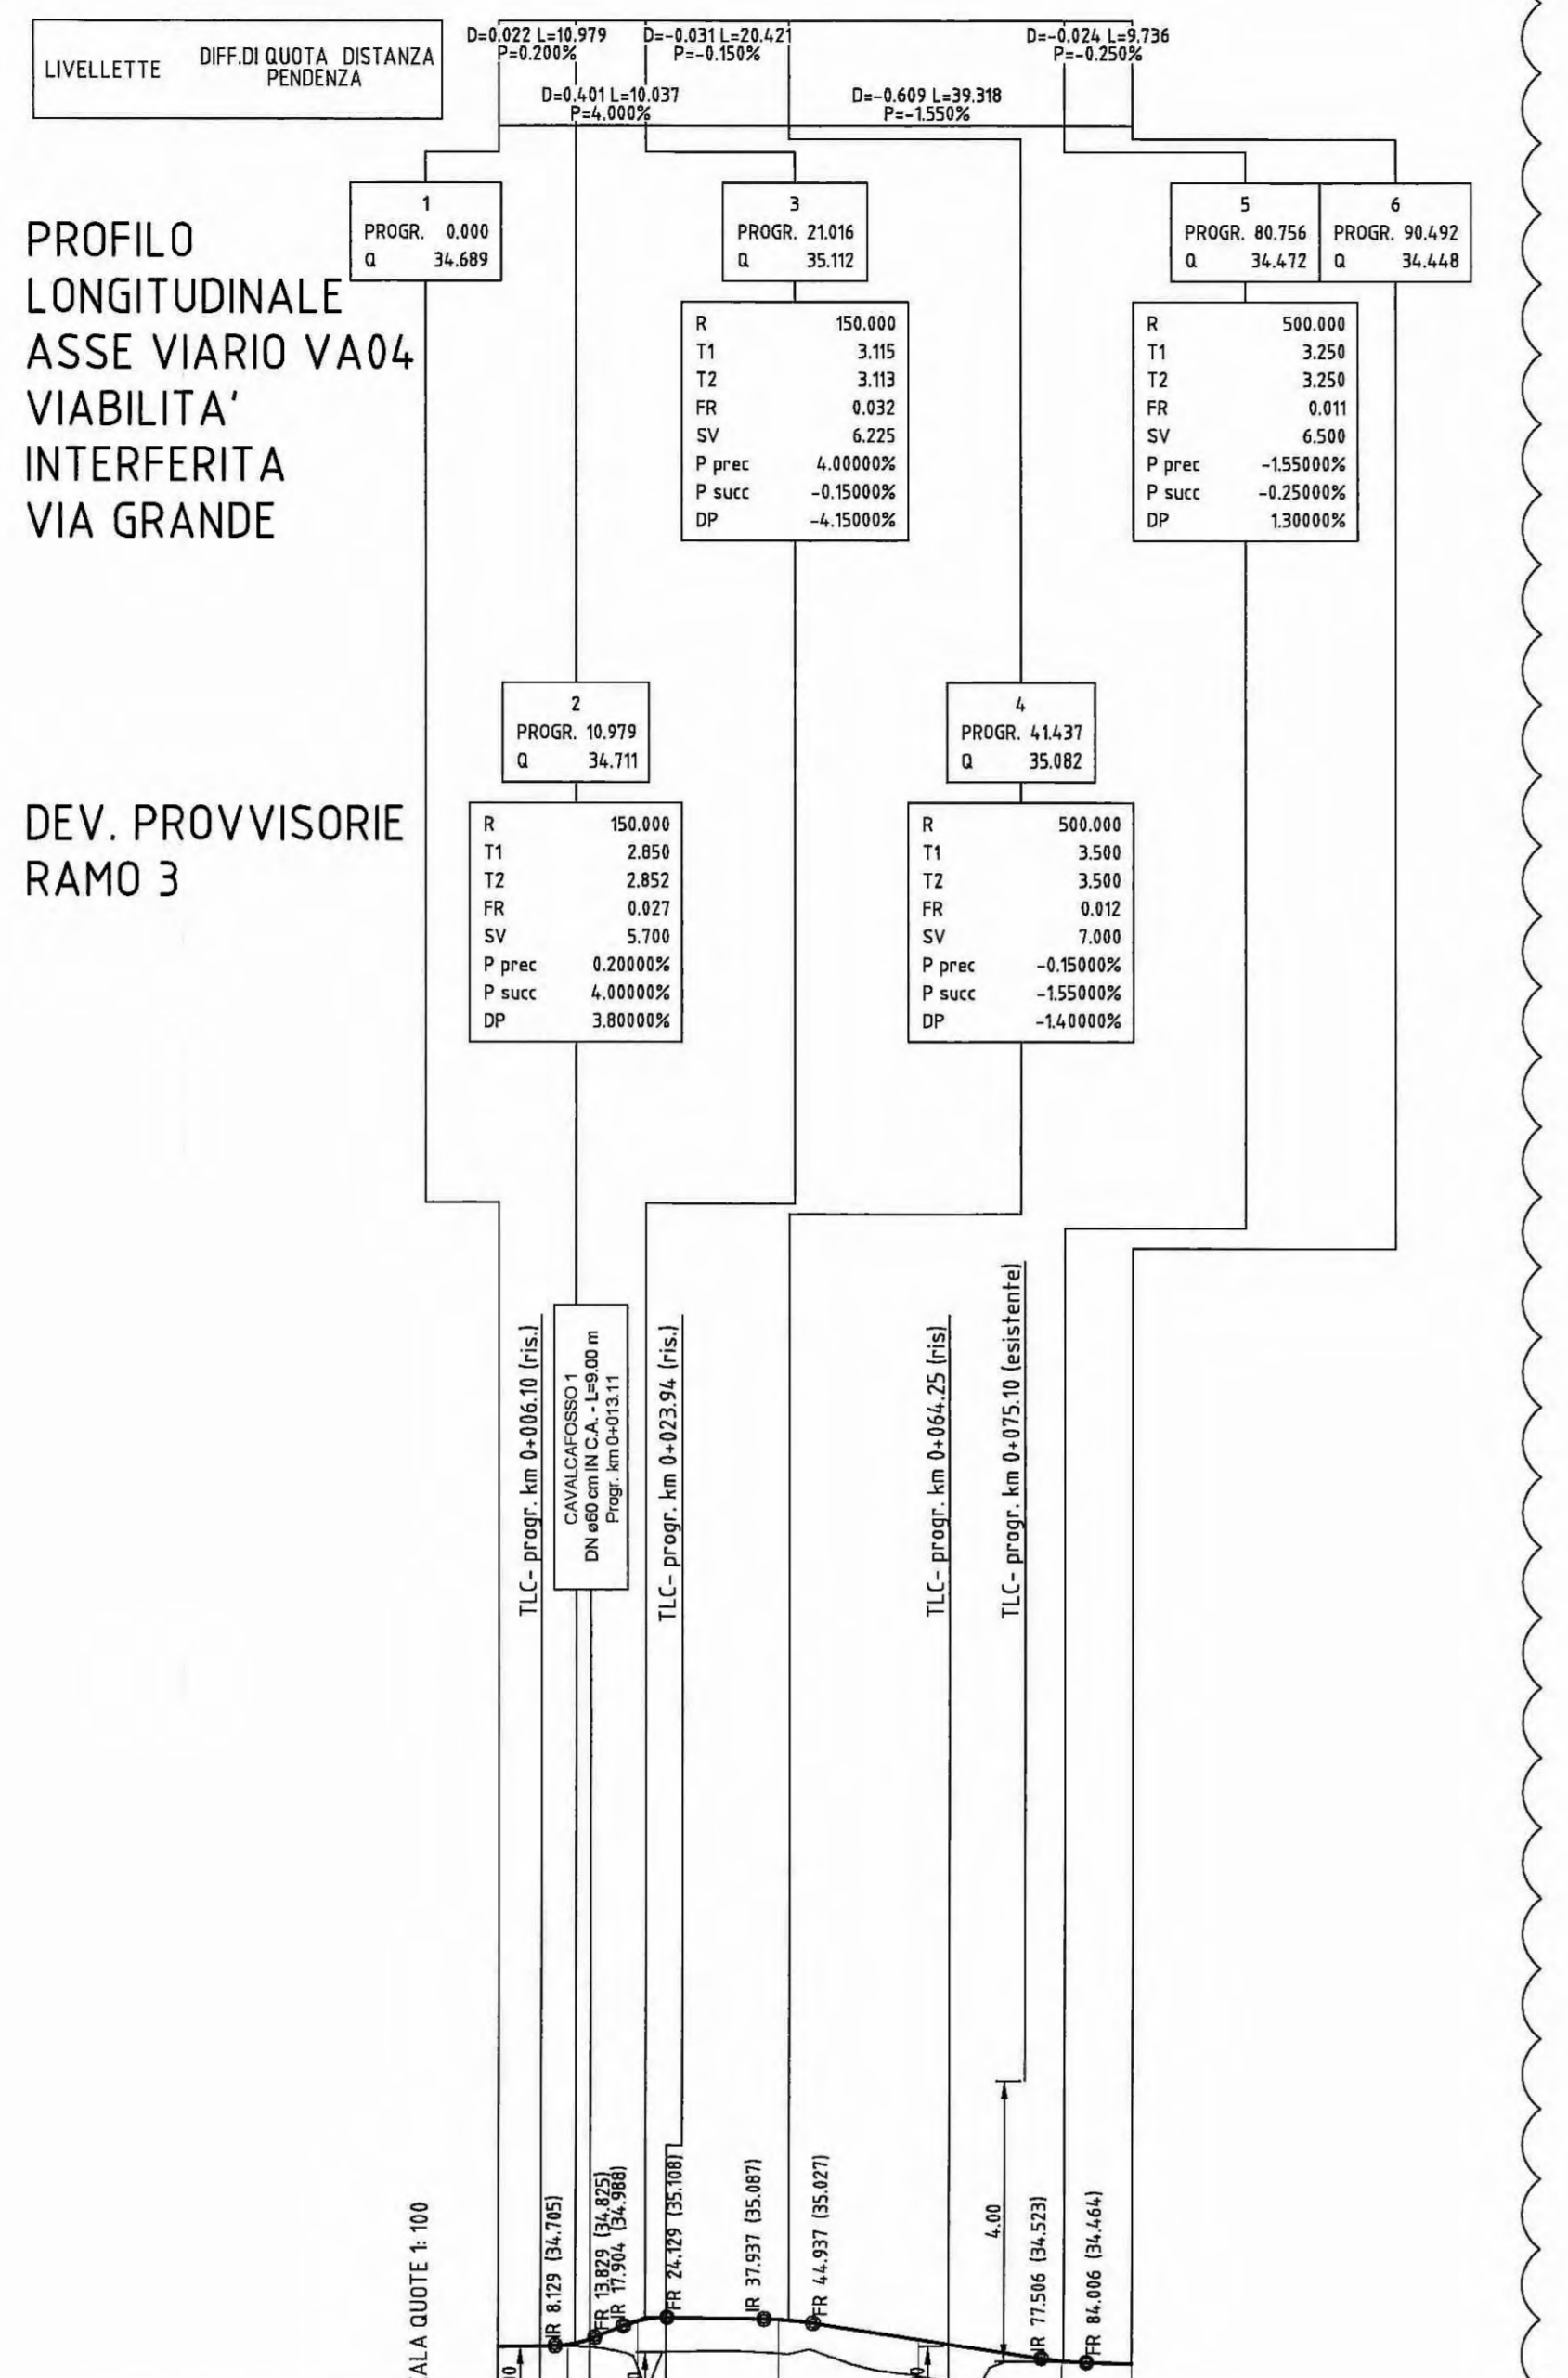

NUMERO SEZIONI	1	2	3	4	5	6	7
DISTANZE PARZIALI	10.00	6.89	20.00	20.00	20.49	10.00	
DISTANZE PROGRESSIVE	0.00	10.00	16.89	36.89	57.38	77.87	87.87
QUOTE TERRENO	34.69	34.70	34.69	34.69	34.28	34.47	34.45
QUOTE PROGETTO	34.69	34.72	34.60	35.06	34.79	34.49	34.45
DIFFERENZA DI QUOTA	0.00	0.02	0.11	0.65	0.48	0.52	0.01
ETTOMETRICHE	0						
ANDAMENTO PLANIMETRICO	L=10.00 R=20.00 L=7.66 R=5.00 L=15.32 R=5.00 L=6.62 R=5.00 L=9.33 R=5.00 L=20.21 R=5.00 L=10.00 R=4.05						
ANDAMENTO CIGLI	Destra: -4.50% -2.50% -2.50% -4.50% Sinistra: -4.50% -2.50% -2.50% -4.50%						

PROFILO LONGITUDINALE ASSE VIARIO VA04 VIABILITA' INTERFERITA VIA GRANDE

DEV. PROVVISORIE DEV. FOSSO

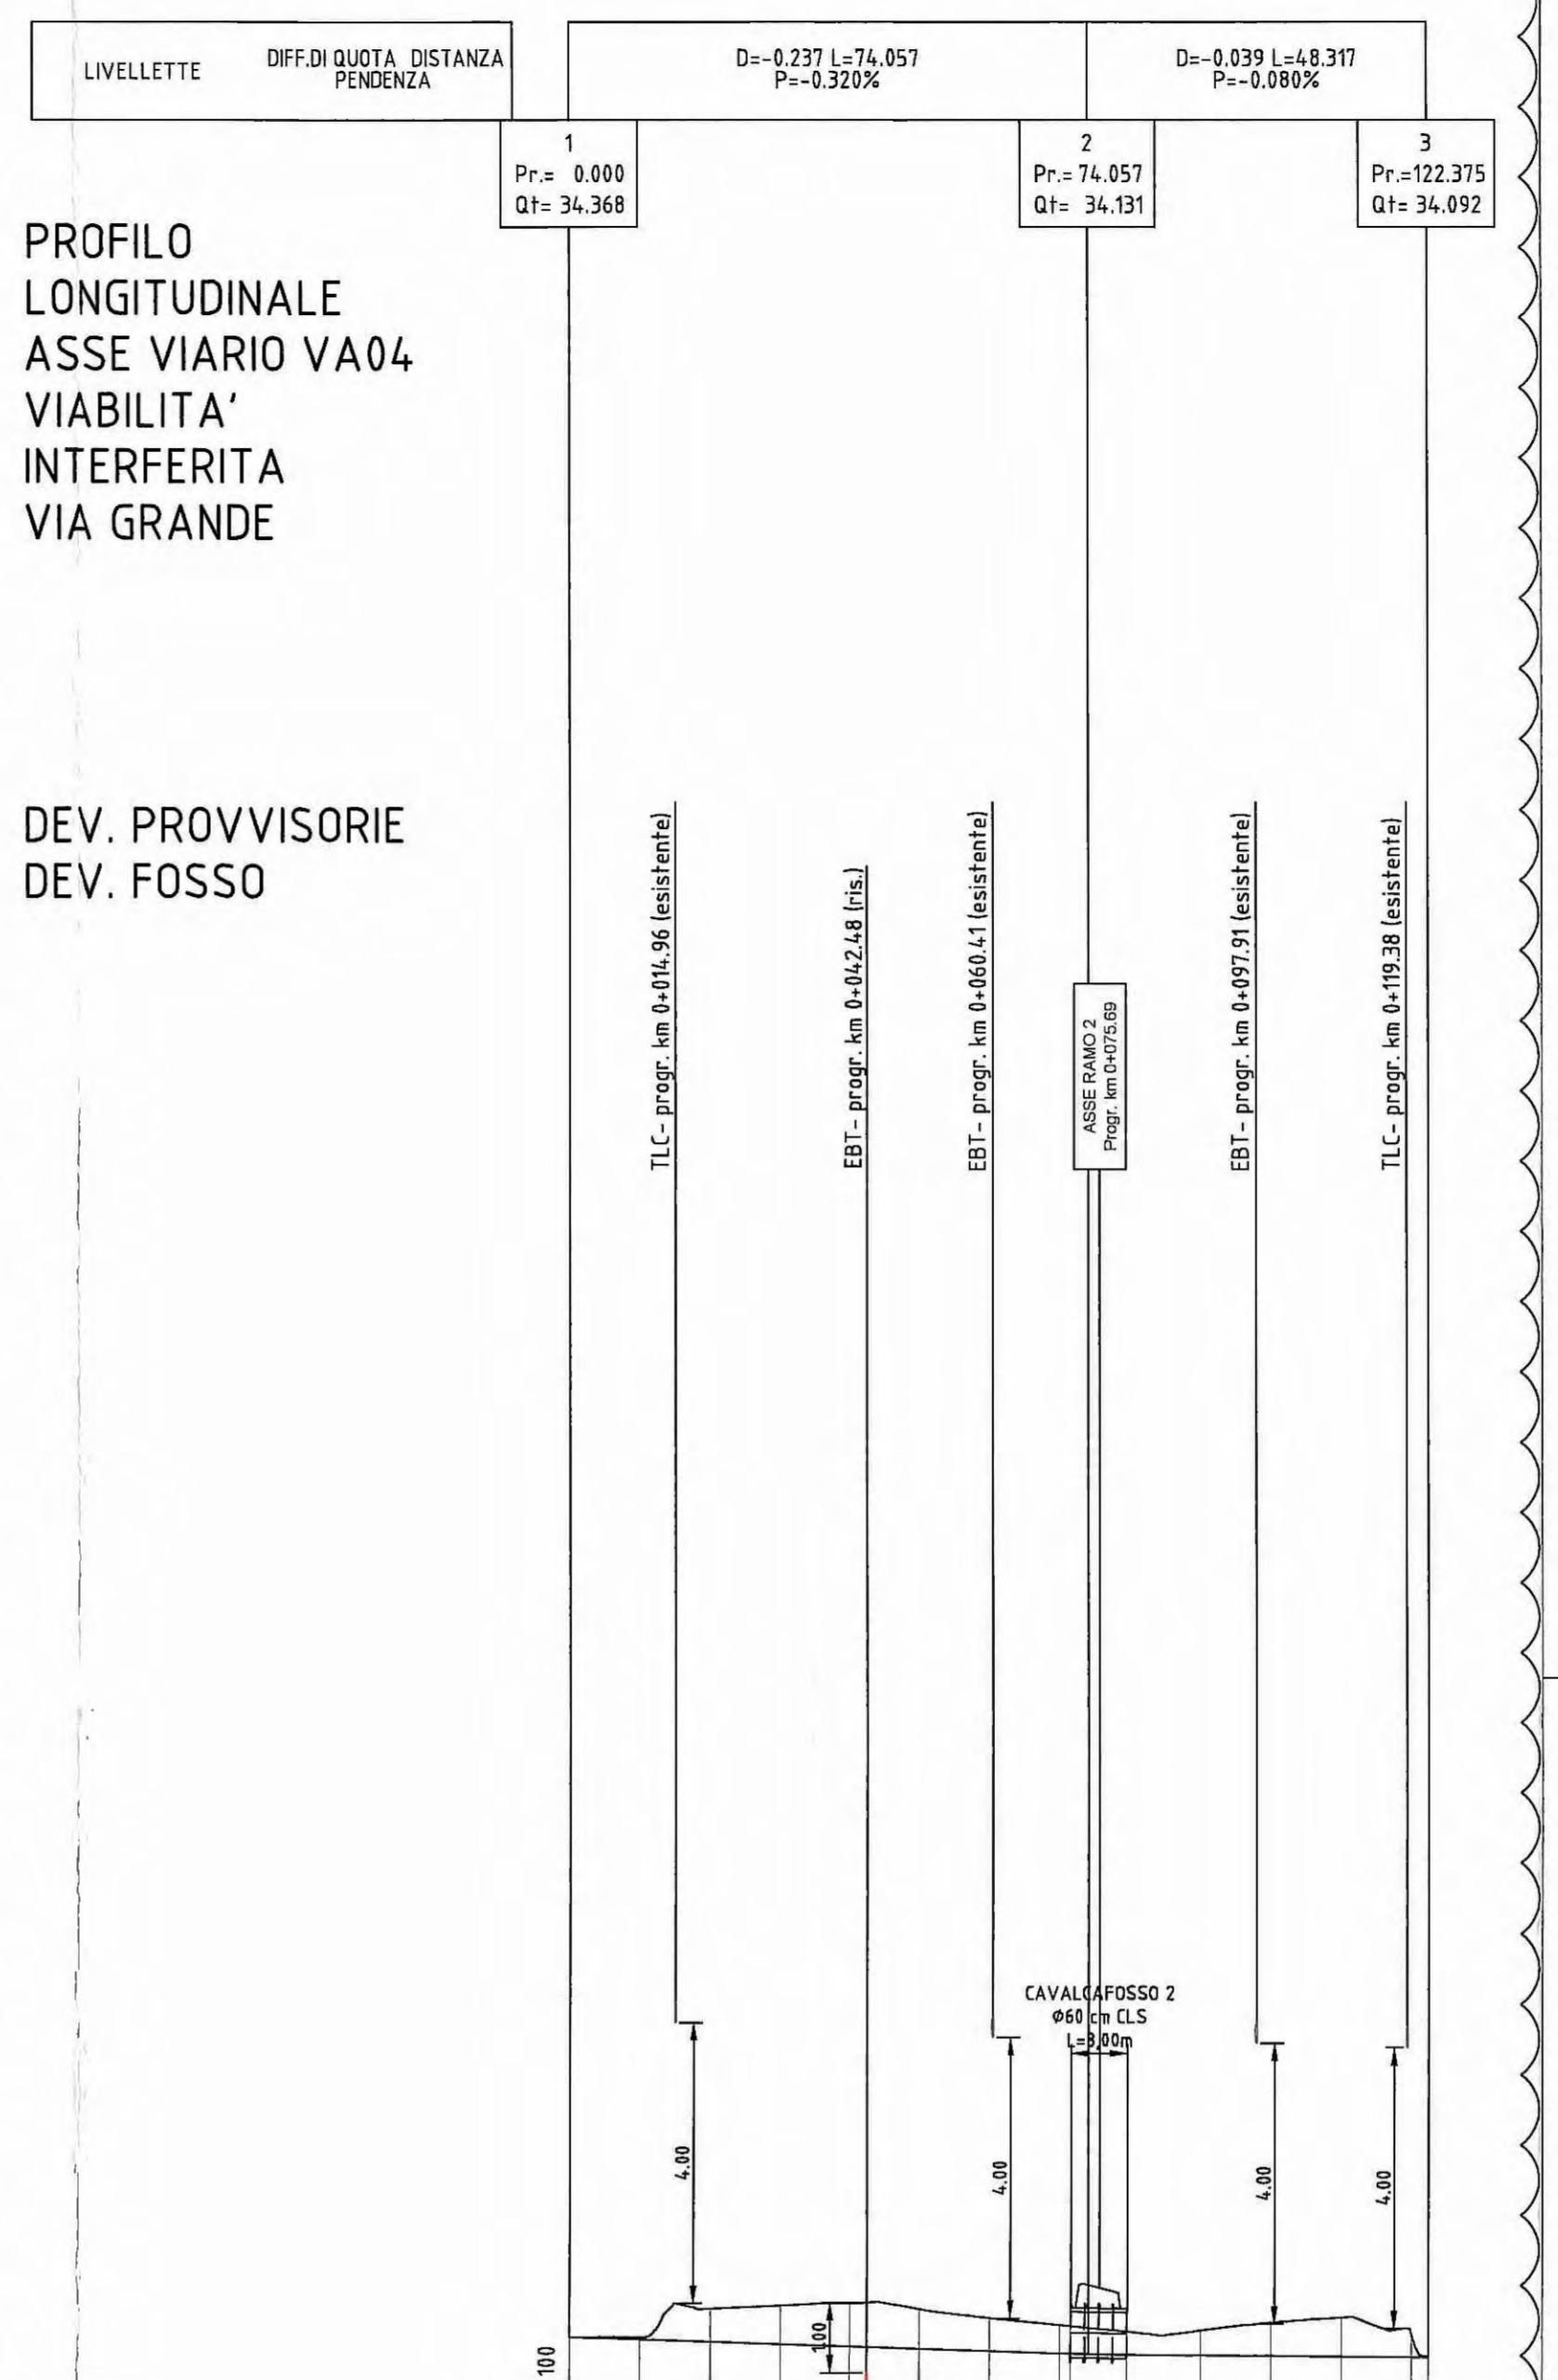

NUMERO SEZIONI	1	2	3	4	5	6	7	8	9	10	11	12	13	14	15	16
DISTANZE PARZIALI	10.00	10.00	10.00	10.00	10.00	10.00	10.00	10.00	10.00	10.00	10.00	10.00	10.00	10.00	10.00	2.87
DISTANZE PROGRESSIVE	0.00	10.00	20.00	30.00	40.00	50.00	60.00	70.00	80.00	90.00	100.00	110.00	120.00	130.00	140.00	142.87
QUOTE TERRENO	34.37	34.37	34.78	34.82	34.85	34.78	34.65	34.55	34.46	34.47	34.47	34.58	34.68	34.68	34.63	34.69
QUOTE PROGETTO	34.37	34.34	34.30	34.27	34.24	34.21	34.18	34.14	34.13	34.12	34.11	34.10	34.09	34.09	34.09	34.09
DIFFERENZA DI QUOTA	0.00	-0.04	-0.47	-0.55	-0.61	-0.57	-0.47	-0.41	-0.33	-0.35	-0.47	-0.55	-0.59	-0.59	-0.60	0.00
ETTOMETRICHE	0															
ANDAMENTO PLANIMETRICO	L=10.81 R=5.00 L=21.16 L=9.50 R=5.00 L=7.90 R=5.00 L=18.66 L=0.80 R=1.50 L=23.61 L=19.24 R=39.50 L=4.96 L=6.54 R=5.00															

NB:
il profilo del ramo 1 coincide con la controstrada definitiva di progetto che raccorda le opere stradali VA04 e CS02, quindi si rimanda agli elaborati relativi.

DESCRIZIONE DELLA MODIFICA:
modifica profilo ramo 2 e della deviazione fosso

Comittente: **AUTOCAMIONALE DELLA CISA S.p.A.**
Via Camboara 26/A - Frazione Ponte Taro - 43015 NOCETO (PR)

Impresa Esecutrice: **PIZZAROTTI**
FONDATA NEL 1910

AUTOSTRADA DELLA CISA A15 RACCORDO AUTOSTRADALE A15/A22 CORRIDOIO PLURIMODALE TIRRENO-BRENNERO RACCORDO AUTOSTRADALE FRA L'AUTOSTRADA DELLA CISA-FONTEVIVO (PR) E L'AUTOSTRADA DEL BRENNERO-NOGAROLE ROCCA (VR). I LOTTO.
C.U.P. G61B04000060008 C.I.G. 307068161E

PROGETTO ESECUTIVO

AUTOCAMIONALE DELLA CISA S.p.A.
Il Direttore TIESTE: [Signature] Il Responsabile del Procedimento: [Signature] Il Presidente: [Signature]

IMPRESA PIZZAROTTI & C. S.p.A.
Il Direttore Tecnico: **Ing. Luca Bondanelli**

Il Geologo: **NA**

PROGETTAZIONE DI: **PIZZAROTTI**
FONDATA NEL 1910

A.T.I.: **idressse engineering**, **ROCKSOUL S.p.A.**, **VIA**

Il Progettista: **Ing. Fabio Nigrelli**
Ordine degli Ingegneri della Provincia di Palermo n. 3381

Coordinatore per la Sicurezza in fase di Progettazione: **Ing. Giovanni Maria Cepparotti**
Ordine degli Ingegneri della Provincia di Viterbo n. 392

Consulenza specialistica a cura di: **Ing. Pietro Mazzoli**
Impresa Pizzarotti & C. S.p.A. IMPRESA PIZZAROTTI
Ing. Pietro Mazzoli
Ordine degli Ingegneri della Provincia di Parma n. 821

Titolo Elaborato: **Asse principale Varianti alle viabilità maggiori e minori - viabilità interferita Viabilità interferita Via Grande (cavalcafose P3) Deviazioni provvisorie - Profilo longitudinale**

Data Emissione Progetto: **18/03/2014**
Scala: **1:1'000/100**

NUM. IDENTIFICATIVO	CODICE COMMESSA	LOTTO	FASE	ENTE	AUT. DATA	DATA OPERA	NUM. OPERA	PARTE OPERA	TIPO DOC.	NUM. PROGR. DOC.	REVISIONE
	RAAA	1	E	I	AP	VA	04	D	PR	001	C

Rev.	Data	DESCRIZIONE REVISIONE	Redatto	Controllato	Approvato
C	20/01/2015	Lettera Comune Sissa-Trecasali (p.to 6 prot. 11230 del 21/11/2014)	L. TESTA	F. NIGRELLI	P. MAZZOLI
B	02/10/2014	ADEGUAMENTO INFORMAT. INTERFERENZE AVUTE DAL GESTORE	L. VARANI	F. NIGRELLI	P. MAZZOLI
A	27/06/2014	RIEMMISSIONE PROGETTO ESECUTIVO	TESTA	NIGRELLI	MAZZOLI