


ASSE PRINCIPALE
DIAGRAMMA DI VELOCITA' E VERIFICHE


Scala 1: 1000

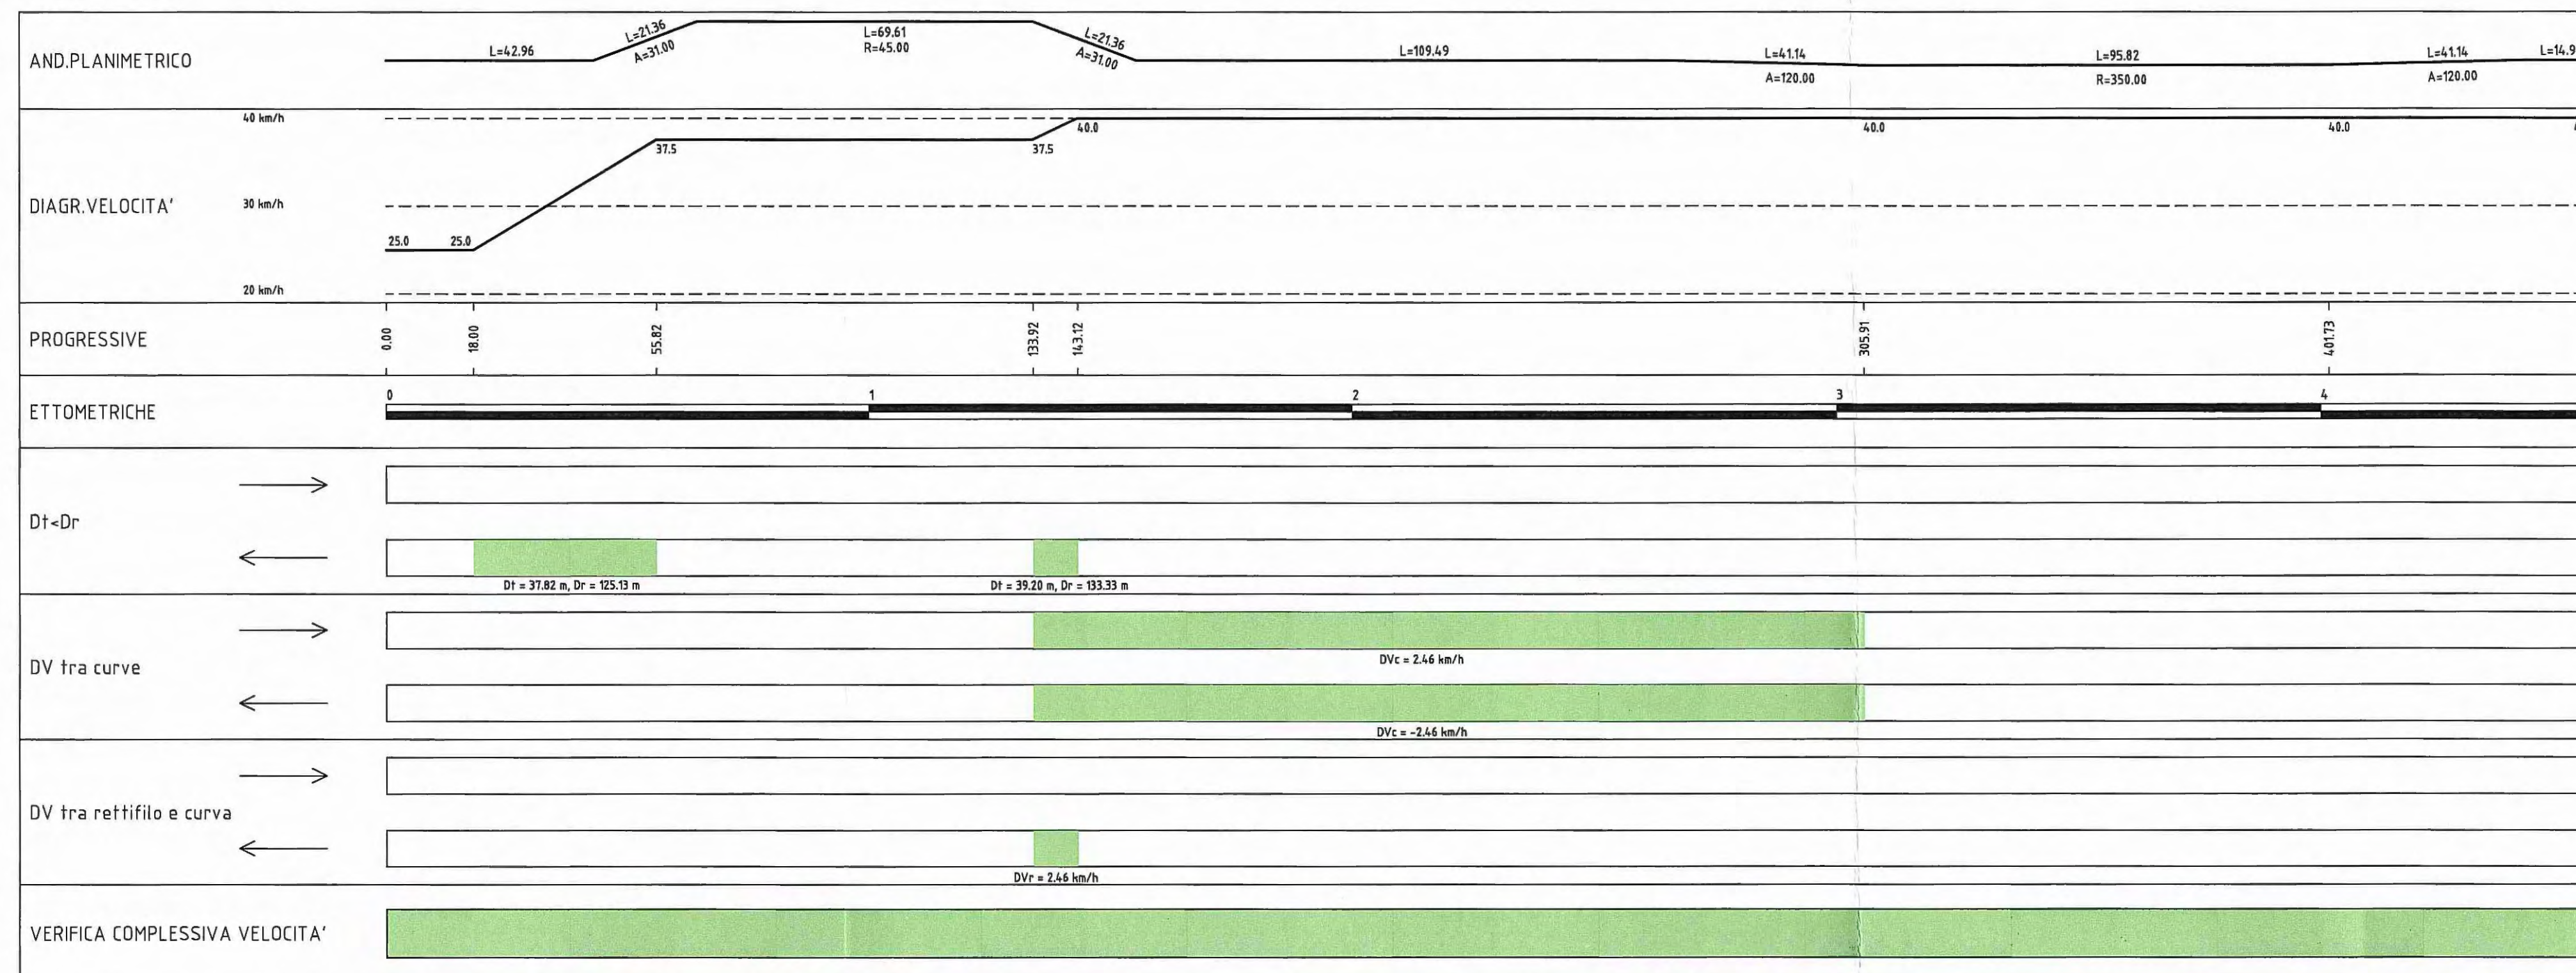

DESCRIZIONE DELLA MODIFICA:
modifica asse principale del cavalcavia

RAMO B
DIAGRAMMA DI VELOCITA' E VERIFICHE

Scala 1: 1000

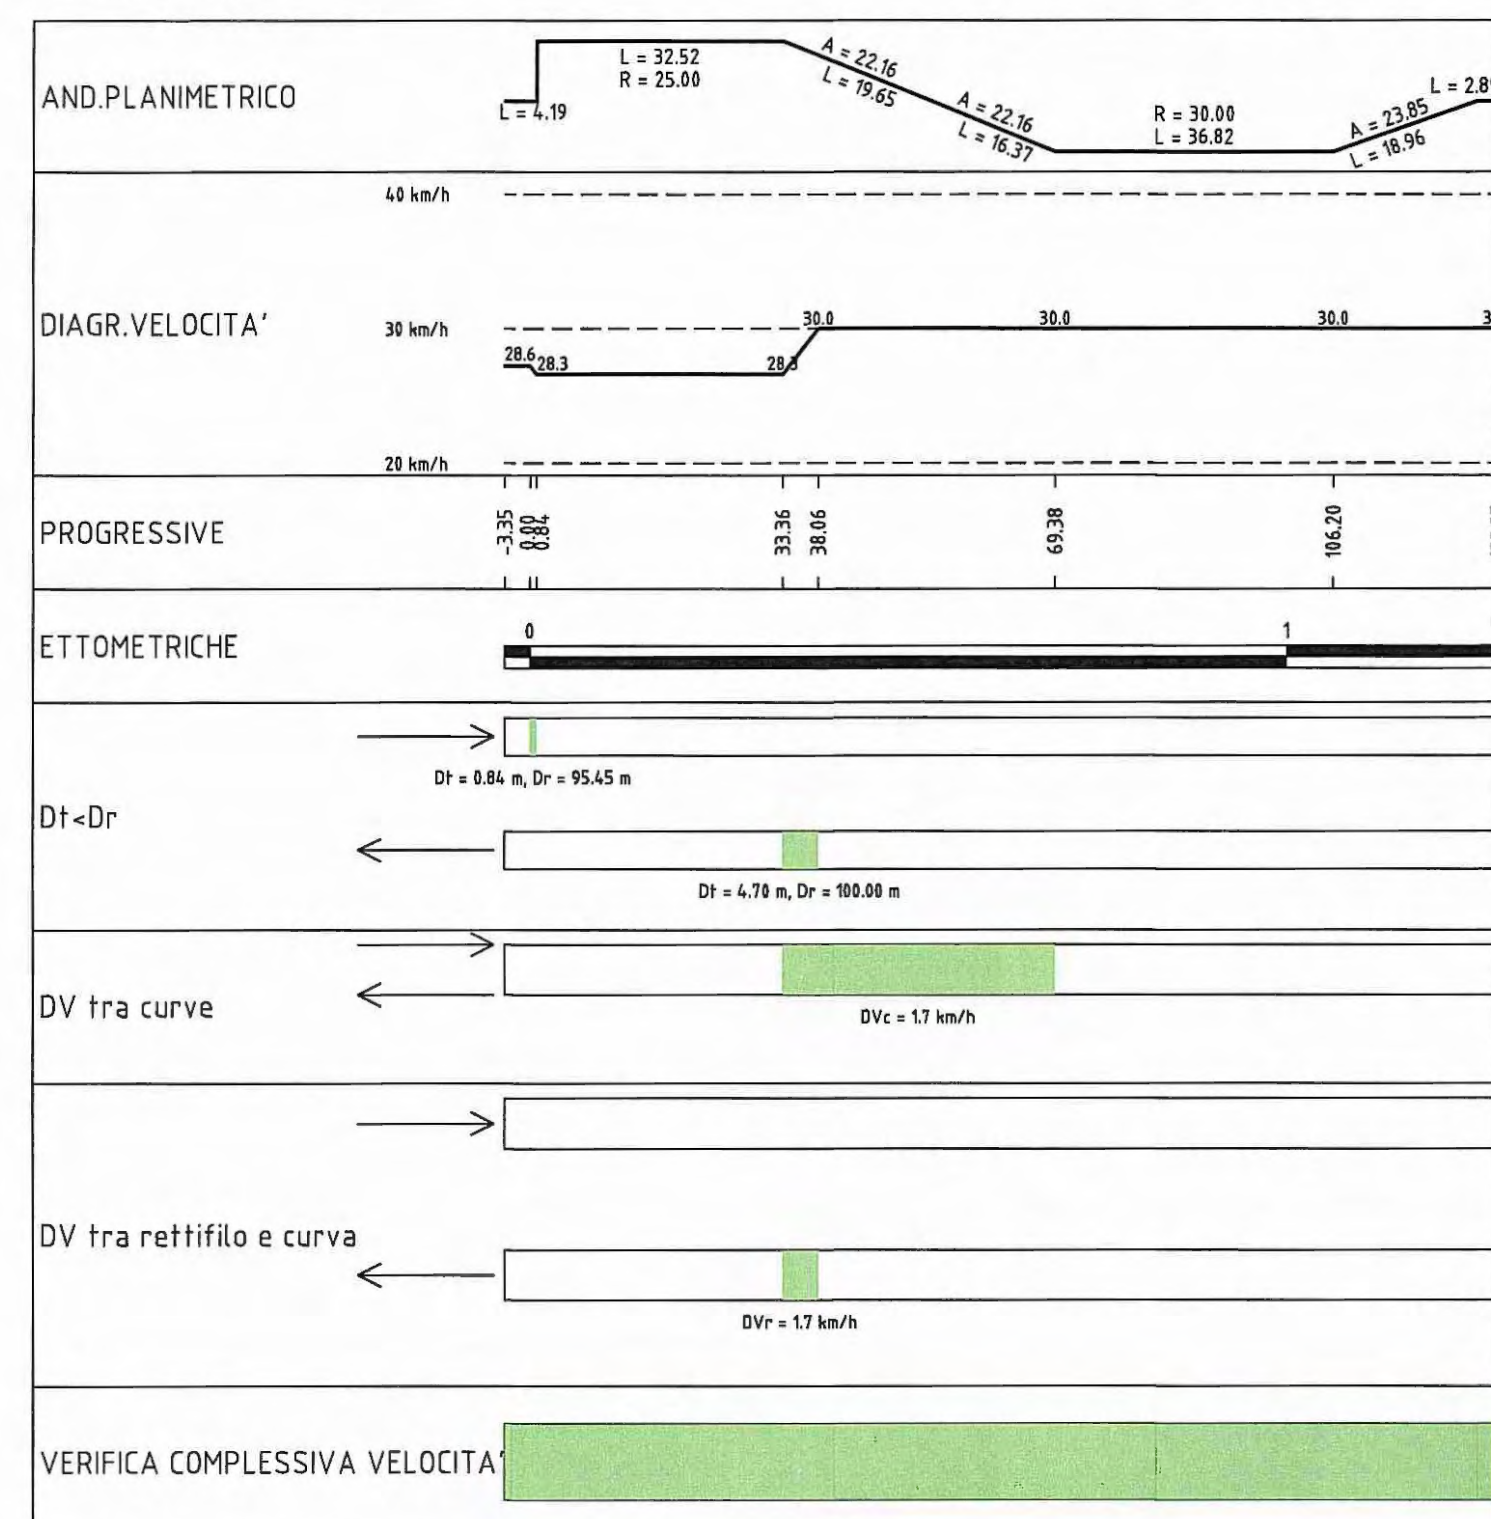

Committente: **AUTOCAMIONALE DELLA CISA S.p.A.**
Via Camboara 26/A - Frazione Ponte Taro - 43015 NOCETO (PR)

Impresa Esecutrice: **PIZZAROTTI**
FONDATA NEL 1910

**AUTOSTRADA DELLA CISA A15
RACCORDO AUTOSTRADALE A15/A22
CORRIDOIO PLURIMODALE TIRRENO-BRENNERO
RACCORDO AUTOSTRADALE FRA L' AUTOSTRADA DELLA CISA-FONTEVIVO (PR)
E L' AUTOSTRADA DEL BRENNERO-NOGAROLE ROCCA (VR). I LOTTO.**
C.U.P. G61B04000060008 C.I.G. 307068161E

PROGETTO ESECUTIVO

AUTOCAMIONALE DELLA CISA S.p.A.
Il Direttore TI.RRE: *[Signature]* Il Responsabile del Procedimento: *[Signature]* Il Presidente: *[Signature]*

IMPRESA PIZZAROTTI & C. S.p.A.
Il Direttore Tecnico/Responsabile del Progetto: *[Signature]*
Dott. Ing. Luca Usandani

Il Geologo: NA

PROGETTAZIONE DI:
PIZZAROTTI
FONDATA NEL 1910

Il Progettista:
Ing. Fabio Nigrelli
Ordine degli Ingegneri della Provincia di Palermo n. 3581

Coordinatore per la Sicurezza in fase di Progettazione:
Ing. Giovanni Maria Cepparotti
Ordine degli Ingegneri della Provincia di Viterbo n. 392

Consulenza specialistica a cura di:
NA

Progettista Responsabile Integrale/Progettista Specializzato:
Impresa Pizzarotti & C. S.p.A. SCORRIMENTO CRANIE
Ing. Pietro Mazzoli
INGEGNERIA PARMA n. 521
Ordine degli Ingegneri della Provincia di Parma n. 821

Titolo Elaborato: **Asse principale
Varianti alle viabilità maggiori e minori - viabilità interferita
Viabilità interferita Via Grande (cavalcavia P3)
Diagramma di Velocità**

Data Emisione Progetto: 18/03/2014
Scala: 1:1000

Identif. Elaborato:

N.RO IDENTIFICATIVO	CODICE COMMESSA	LOTTO	FASE	ENTE	AUTORE	DIR. OPERA	N.RO OPERA	PARTE OPERA	TIPO DOC.	N.RO PROG. DOC.	REVISIONE
	RAAA	1	E	I	AP	VA	04	K	DV	001	C

Rev.	Data	DESCRIZIONE REVISIONE	Redatto	Controllato	Approvato
C	20/01/2016	Lettera Comune Sissa-Trecasal (p.to 6 prot. 11239 del 21/11/2014)	TESTA	NIGRELLI	MAZZOLI
B	02/10/2014	Istruttoria RINA prot. n° 730 del 06/09/2014	TESTA	NIGRELLI	MAZZOLI
A	27/06/2014	RIEMMISSIONE PROGETTO ESECUTIVO	TESTA	NIGRELLI	MAZZOLI