VISTA DIAFRAMMA (DP1)
SCALA 1:20

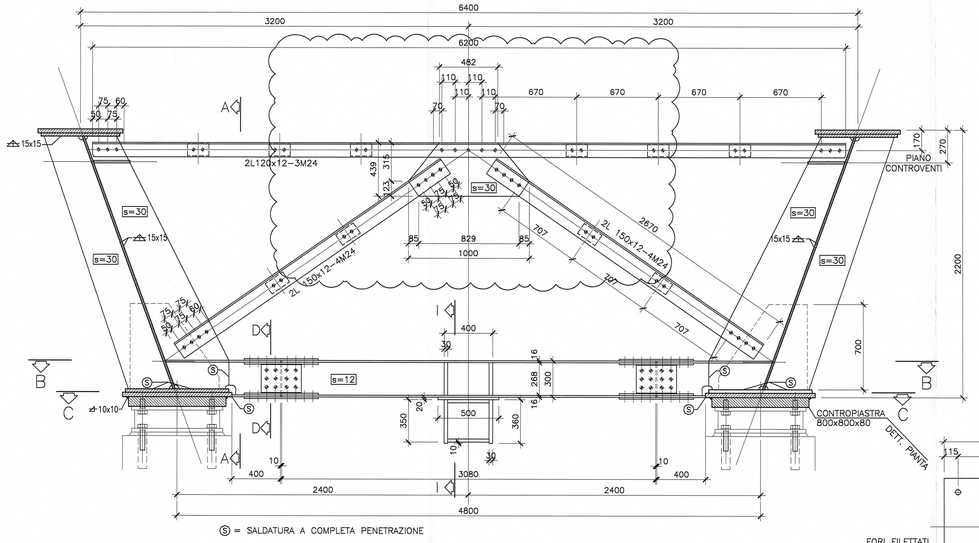

Ⓢ = SALDATURA A COMPLETA PENETRAZIONE

PARTICOLARE TRAVE DI COLLEGAMENTO
SCALA 1:20

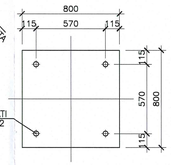

SEZIONE A–A
SCALA 1:20

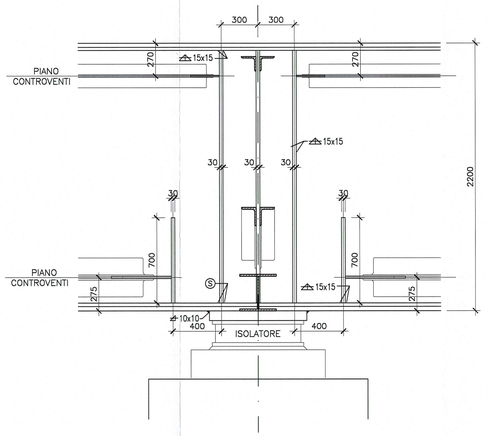

SEZIONE B–B
SCALA 1:20

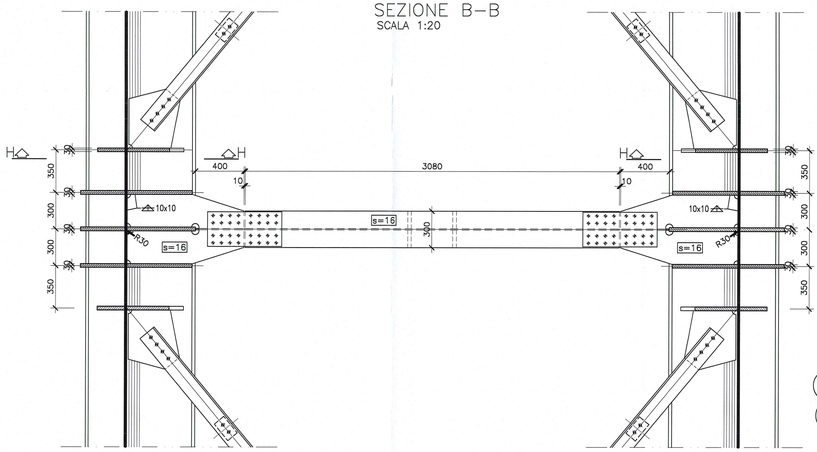

SEZIONE C–C
SCALA 1:20

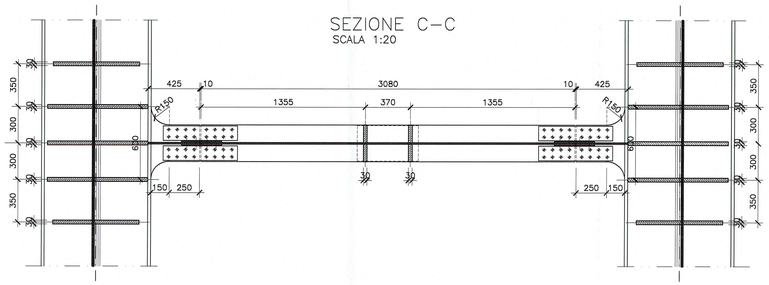

PIATTO DI COMPENSO TRONCHETTO RITEGNO SISMICO TRASVERSALE
SCALA 1:20

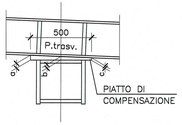

PILA	Pend. trasv.%	a (s. max)	b (s. med)	c (s. min)
1	5.580	44	30	16
2	1.888	35	30	25
3	2.500	36	30	24

SEZIONE D–D
SCALA 1:10

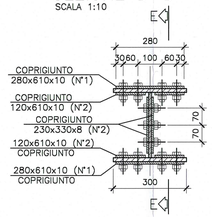

SEZIONE E–E
SCALA 1:10

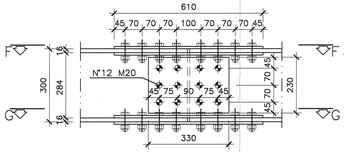

SEZIONE F–F
SCALA 1:10

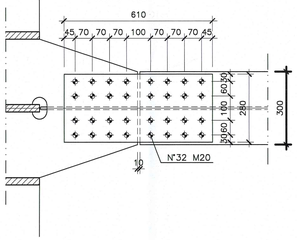

SEZIONE G–G
SCALA 1:10

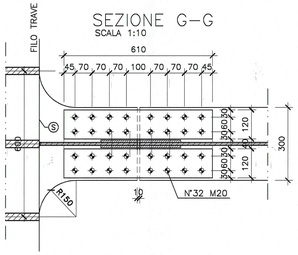

SEZIONE H–H
SCALA 1:20

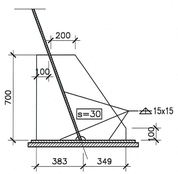

SEZIONE I–I
SCALA 1:20

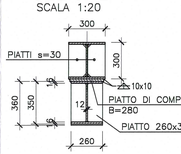

DETTAGLIO CALASTRELLI
SCALA 1:10

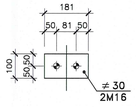

DOCUMENTI DI RIFERIMENTO

DESCRIZIONE	CODIFICA
CARATTERISTICHE DEI MATERIALI E SPECIFICHE TECNICHE	RAAA1EVAPPV02GSP001.dwg

DESCRIZIONE DELLA MODIFICA:

Indicate dimensioni gola saldature.
Aggiunte dimensioni fazzoletti.
Aggiunti piatti di compenso

Committente:

AUTOCAMIONALE DELLA CISA S.p.A.
Via Camboara 26/A - Frazione Ponte Taro - 43015 NOCETO (PR)

Impresa Esecutrice:

PIZZAROTTI FONDATA NEL 1910

AUTOSTRADA DELLA CISA A15
RACCORDO AUTOSTRADALE A15/A22
CORRIDOIO PLURIMODALE TIRRENO-BRENNERO
RACCORDO AUTOSTRADALE FRA L' AUTOSTRADA DELLA CISA-FONTEVIVO (PR) E L' AUTOSTRADA DEL BRENNERO-NOGAROLE ROCCA (VR). I LOTTO.

C.U.P. G61B04000060008 C.I.G. 307068161E

PROGETTO ESECUTIVO

AUTOCAMIONALE DELLA CISA S.p.A.
Il Direttore Tecnico: IMPRESA PIZZAROTTI & C. S.p.A. Il Direttore di Progetto Dott. Ing. Luca Bondanelli
Il Responsabile del Procedimento:
Il Presidente:

IMPRESA PIZZAROTTI & C. S.p.A.
Il Direttore Tecnico: Impresa Pizzarotti & C. S.p.A. Il Direttore di Progetto Dott. Ing. Luca Bondanelli

Il Geologo: NA

PROGETTAZIONE DI: PIZZAROTTI FONDATA NEL 1910
A.T.I.: idroesse engineering MANDATARIA; ROCKSOIL S.p.A. MANDANTE; ViA S.r.l. MANDANTE

Il Progettista: Ing. Giovanni PIZZARONI
Ordine degli Ingegneri della Provincia di Parma n. A-27296

Coordinatore per la Sicurezza in fase di Progettazione: Ing. Giovanni Maria Cepparotti
Ordine degli Ingegneri della Provincia di Viterbo n. 392

Consulenza specialistica a cura di: NA

Progettista delle strutture: Dott. Ing. PIETRO MAZZOLI
Impresa Pizzarotti & C. S.p.A.
Ing. Pietro Mazzoli ISCRITTO ORDINE INGEGNERI PARMA n. 823
Ordine degli Ingegneri della Provincia di Parma n. 823

Titolo Elaborato:
Asse principale
Ponti e viadotti
Viadotto svincolo A1 sul torrente Recchio e sul ramo E (ramo C)
Carpenteria metallica - Diaframma di pila

Data Emissione Progetto: 18/03/2014
Scala: varie

Identif. Elaborato:

N.RO IDENTIFICATIVO	CODICE COMMESSA	LOTTO	FASE	ENTE	AMBITO	CAT. OPERA	N.RO OPERA	PARTE OPERA	TIPO DOC.	N.RO PROGR. DOC.	REVISIONE
	RAAA	1	E	V	AP	PV	02	I	CA	008	B

rev.	Data	DESCRIZIONE REVISIONE	Redatto	Controllato	Approvato
B	10/10/2014	REVISIONE A SEGUITO ISTRUTTORIA RINA	R. FIORE	G. PIAZZA	MAZZOLI
A	20/09/2014	REMISSIONE PROGETTO ESECUTIVO	A. CANTARELLA	G. PIAZZA	MAZZOLI