WBS PV02
VIADOTTO SVINCOLO A1 SUL TORRENTE RECCHIO E SUL RAMO E (RAMO C)
SEZIONE LONGITUDINALE
L= 124.00m – n° 4 CAMPATE: 27.00 + 35.00 + 35.00 + 27.00

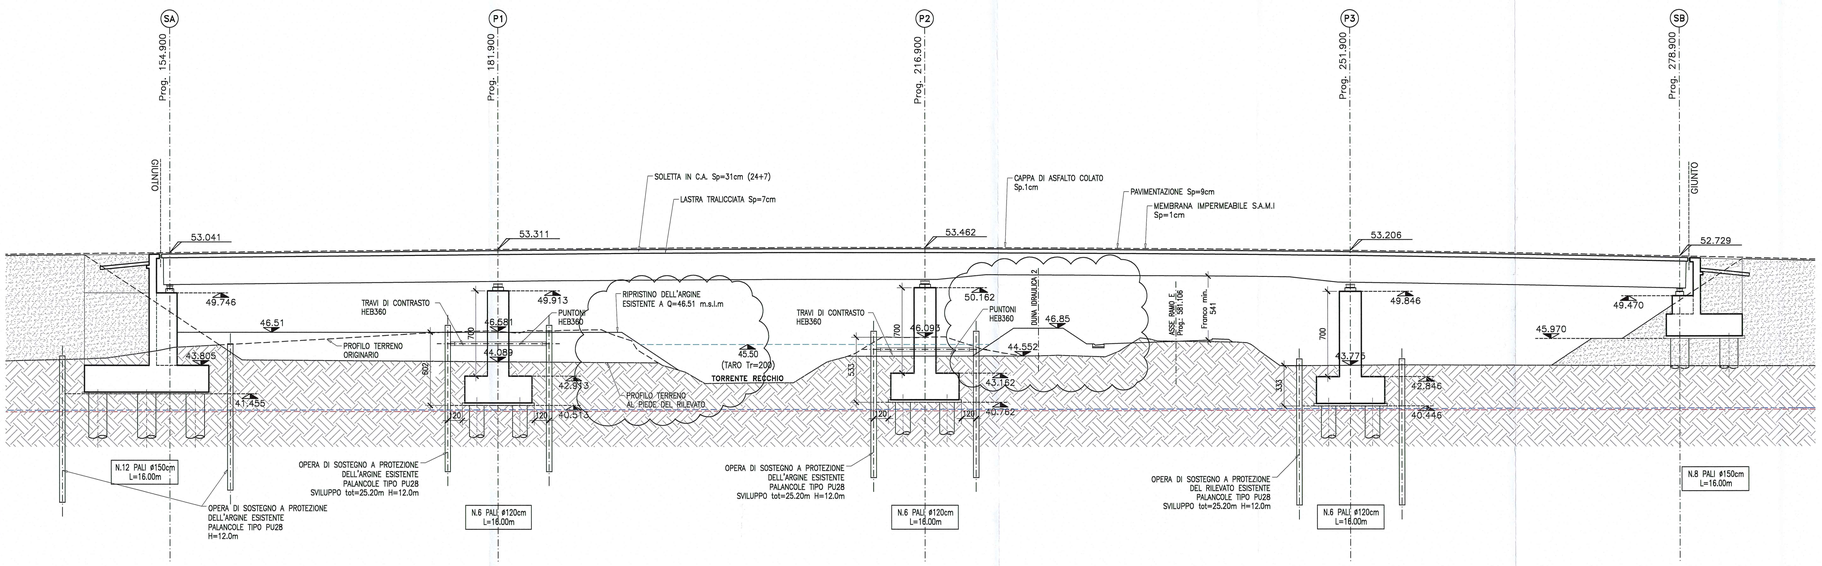

WBS PV02
VIADOTTO SVINCOLO A1 SUL TORRENTE RECCHIO E SUL RAMO E (RAMO C)
PROSPETTO
L= 124.00m – n° 4 CAMPATE: 27.00 + 35.00 + 35.00 + 27.00

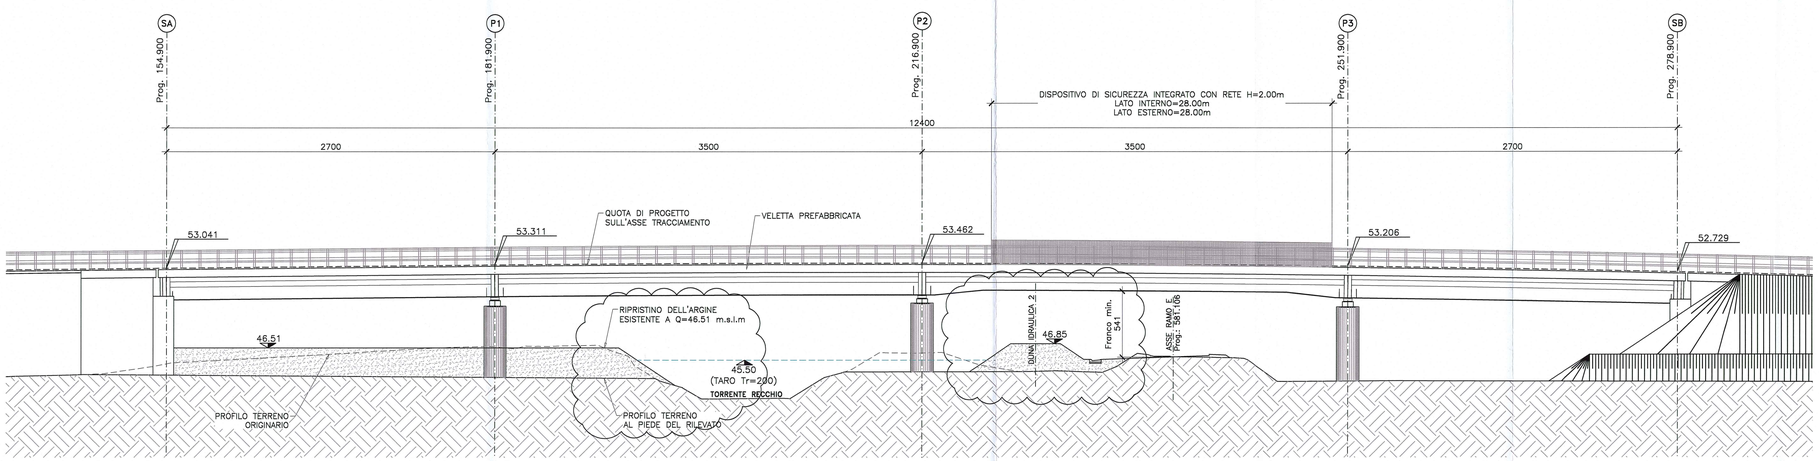

DESCRIZIONE DELLA MODIFICA:
Aggiunte dune idrauliche e ripristino argine

SEZIONE TRASVERSALE TIPO IN CAMPATA

SCALA 1:50

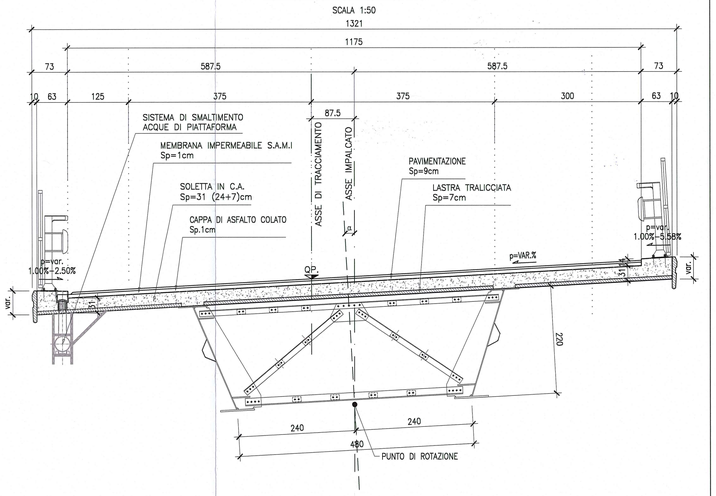

Committente:

AUTOCAMIONALE DELLA CISA S.p.A.
Via Camboara 26/A - Frazione Ponte Taro - 43015 NOCETO (PR)

Impresa Esecutrice:

PIZZAROTTI FONDATA NEL 1910

AUTOSTRADA DELLA CISA A15
RACCORDO AUTOSTRADALE A15/A22
CORRIDOIO PLURIMODALE TIRRENO-BRENNERO
RACCORDO AUTOSTRADALE FRA L' AUTOSTRADA DELLA CISA-FONTEVIVO (PR)
E L' AUTOSTRADA DEL BRENNERO-NOGAROLE ROCCA (VR). I LOTTO.

C.U.P. G61B04000060008 | C.I.G. 307068161E

PROGETTO ESECUTIVO

AUTOCAMIONALE DELLA CISA S.p.A.
Il Direttore TIBRE: IMPRESA PIZZAROTTI & C. S.p.A. Il Responsabile di Progetto Dott. Ing. Luca Bondanelli
Il Responsabile del Procedimento:
Il Presidente:

IMPRESA PIZZAROTTI & C. S.p.A.
Il Direttore Tecnico: Impresa Pizzarotti & C. S.p.A. Il Responsabile di Progetto Dott. Ing. Luca Bondanelli

Il Geologo: NA

PROGETTAZIONE DI:
PIZZAROTTI FONDATA NEL 1910
A.T.I.: idroesse engineering MANDATARIA | ROCKSOIL S.p.A. MANDANTE | VIA S.r.l. MANDANTE

Il Progettista:
Ing. Giovanni Piazza
Ordine degli Ingegneri della Provincia di Milano n. 22706

Coordinatore per la Sicurezza in fase di Progettazione:
Ing. Giovanni Maria Cepparotti
Ordine degli Ingegneri della Provincia di Viterbo n. 392

Consulenza specialistica a cura di:
NA

Progettista Strutture e Consulenze specialistiche:
Impresa Pizzarotti & C. S.p.A. Dott. Ing. PIETRO MAZZOLI ISCRITTO ORDINE INGEGNERI PARMA N.821
Ing. Pietro Mazzoli
Ordine degli Ingegneri della Provincia di Parma n. 821

Titolo Elaborato:
Asse principale
Ponti e viadotti
Viadotto svincolo A1 sul torrente Recchio e sul ramo E (ramo C)
Prospetto, Sezione longitudinale e trasversale

Data Emissione Progetto: 18/03/2014
Scala: 1:200

Identif. Elaborato:

N.RO IDENTIFICATIVO	CODICE COMMESSA	LOTTO	FASE	ENTE	AMBITO	CAT. OPERA	N.RO OPERA	PARTE OPERA	TIPO DOC.	N.RO PROGR. DOC.	REVISIONE
	RAAA	1	E	V	AP	PV	02	G	PO	001	C

Rev.	Data	DESCRIZIONE REVISIONE	Redatto	Controllato	Approvato
C	11/02/2015	REVISIONE A SEGUITO ISTRUTTORIA A15	A. CANTARELLA	G. PIAZZA	MAZZOLI
B	02/10/2014	REVISIONE A SEGUITO ISTRUTTORIA A15 Prot.731	A. CANTARELLA	G. PIAZZA	MAZZOLI
A	20/06/2014	REMISSIONE PROGETTO ESECUTIVO	A. CANTARELLA	G. PIAZZA	MAZZOLI