
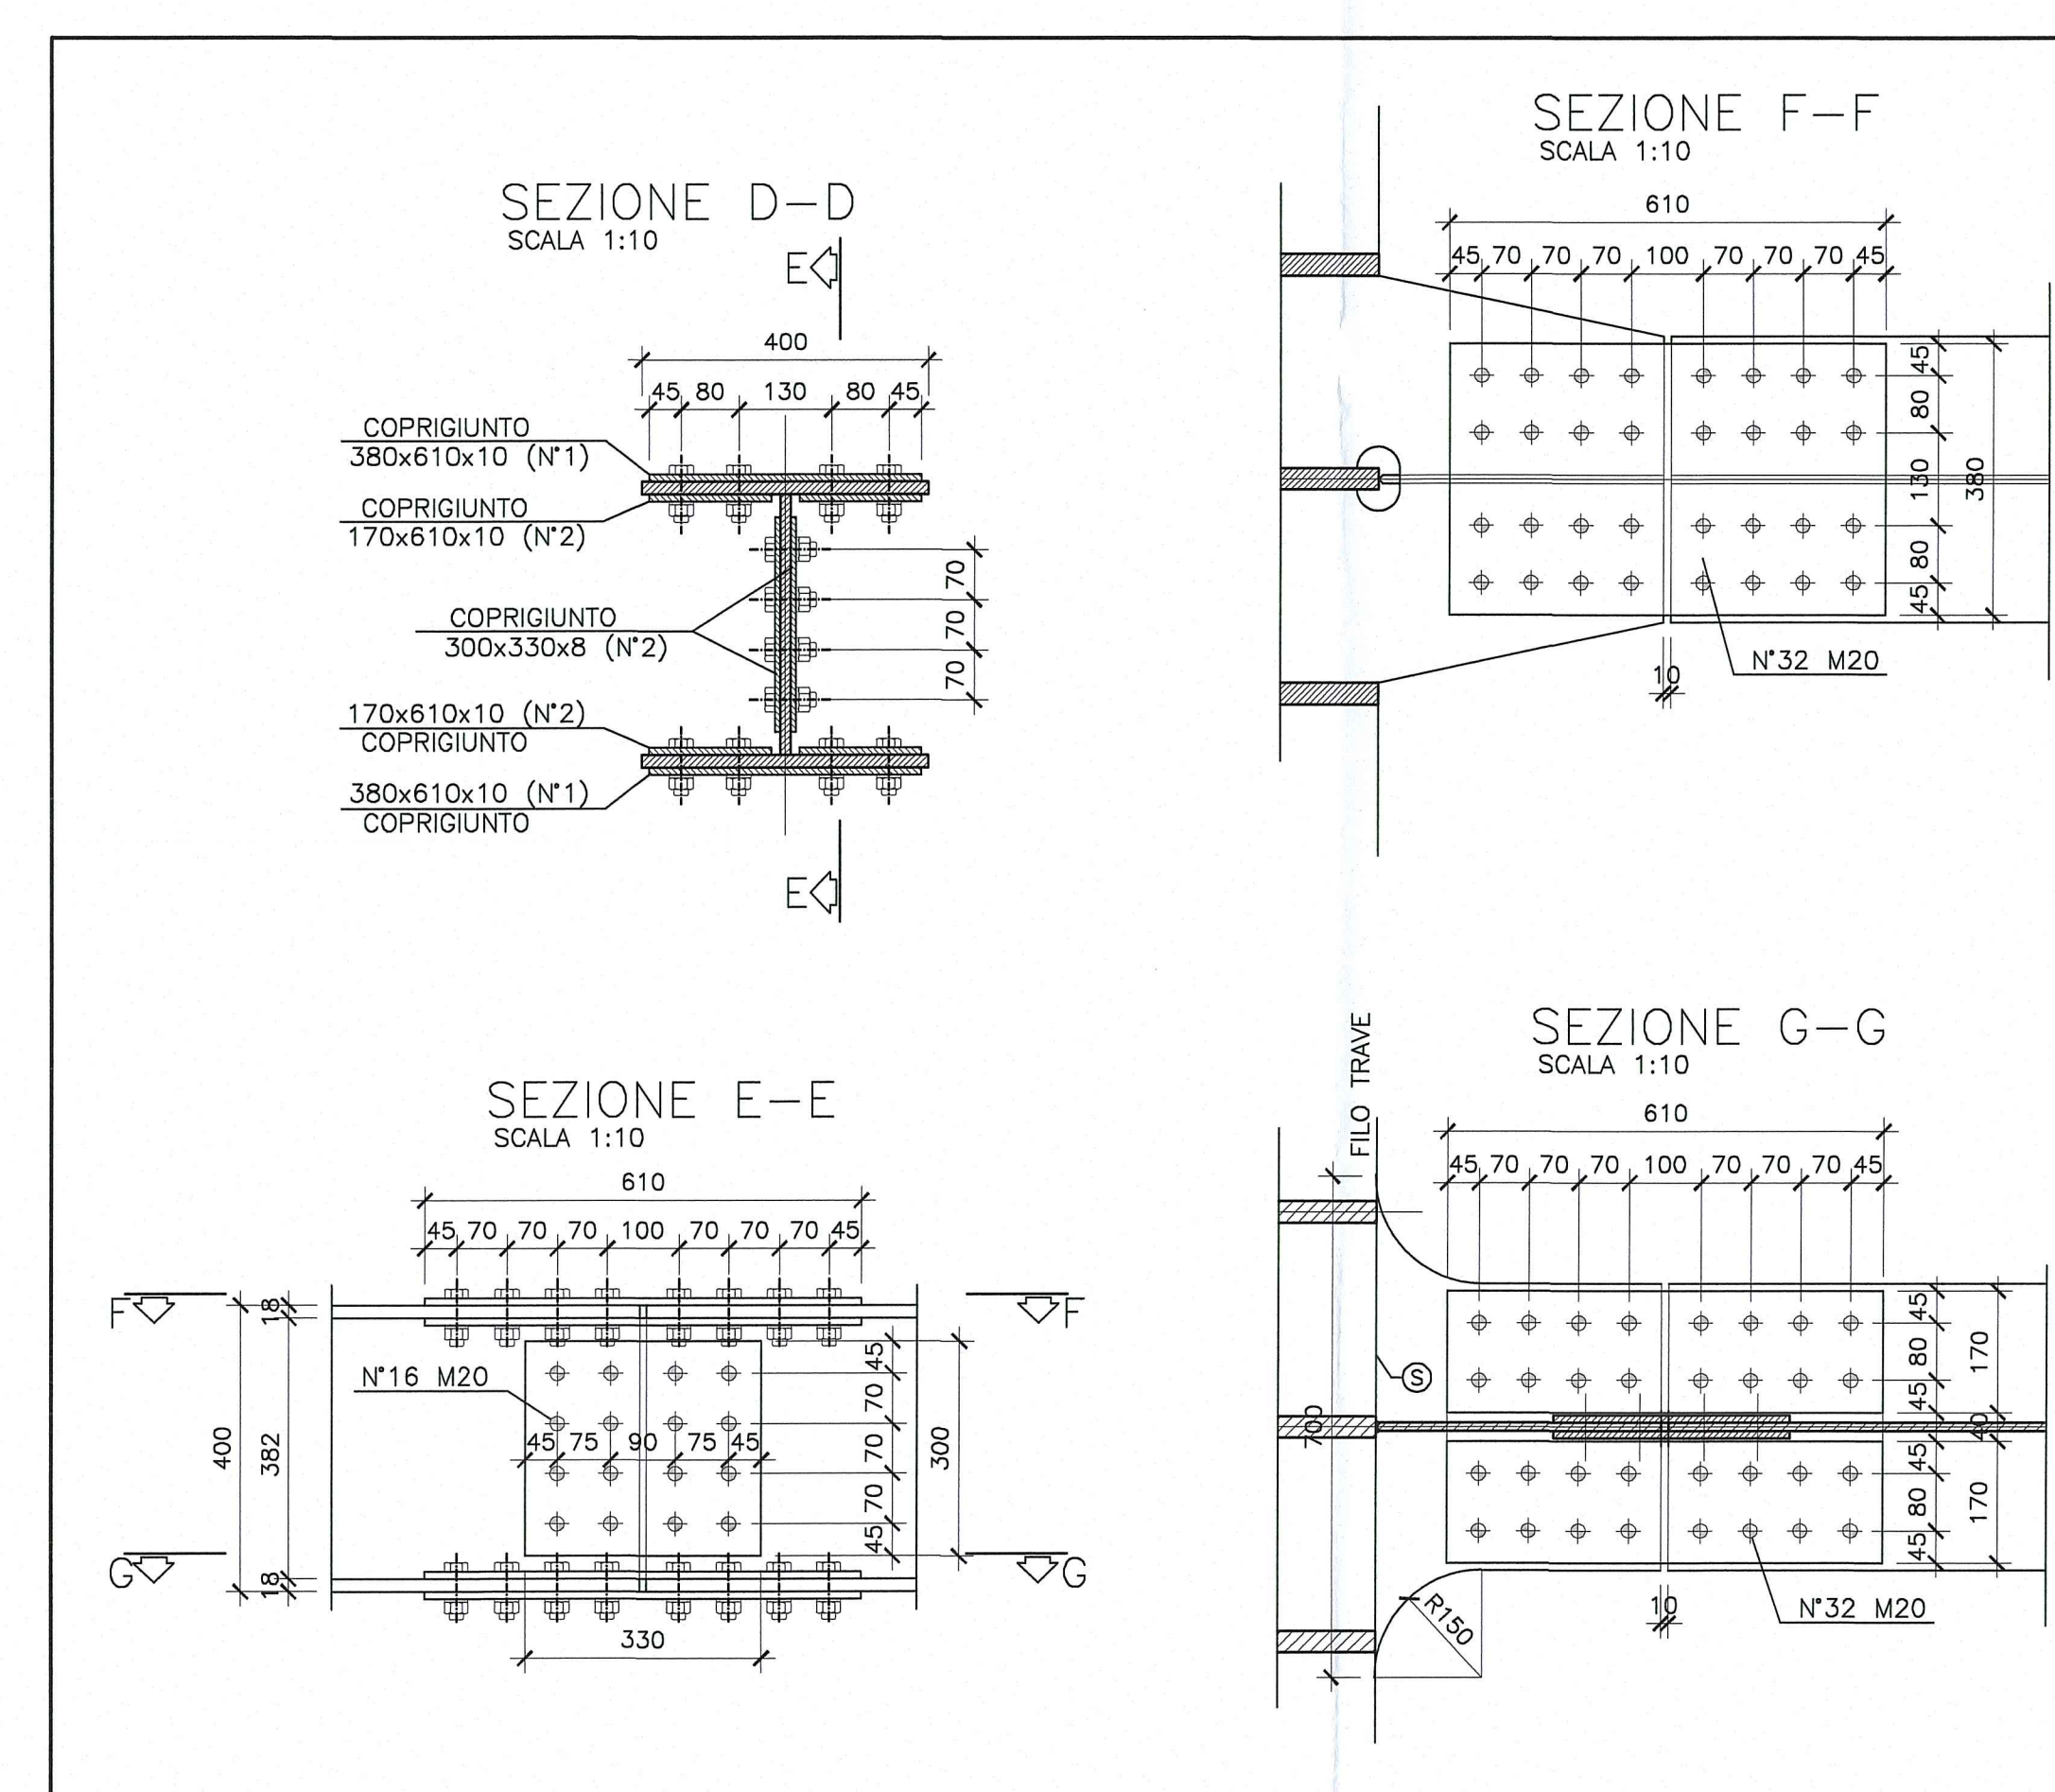
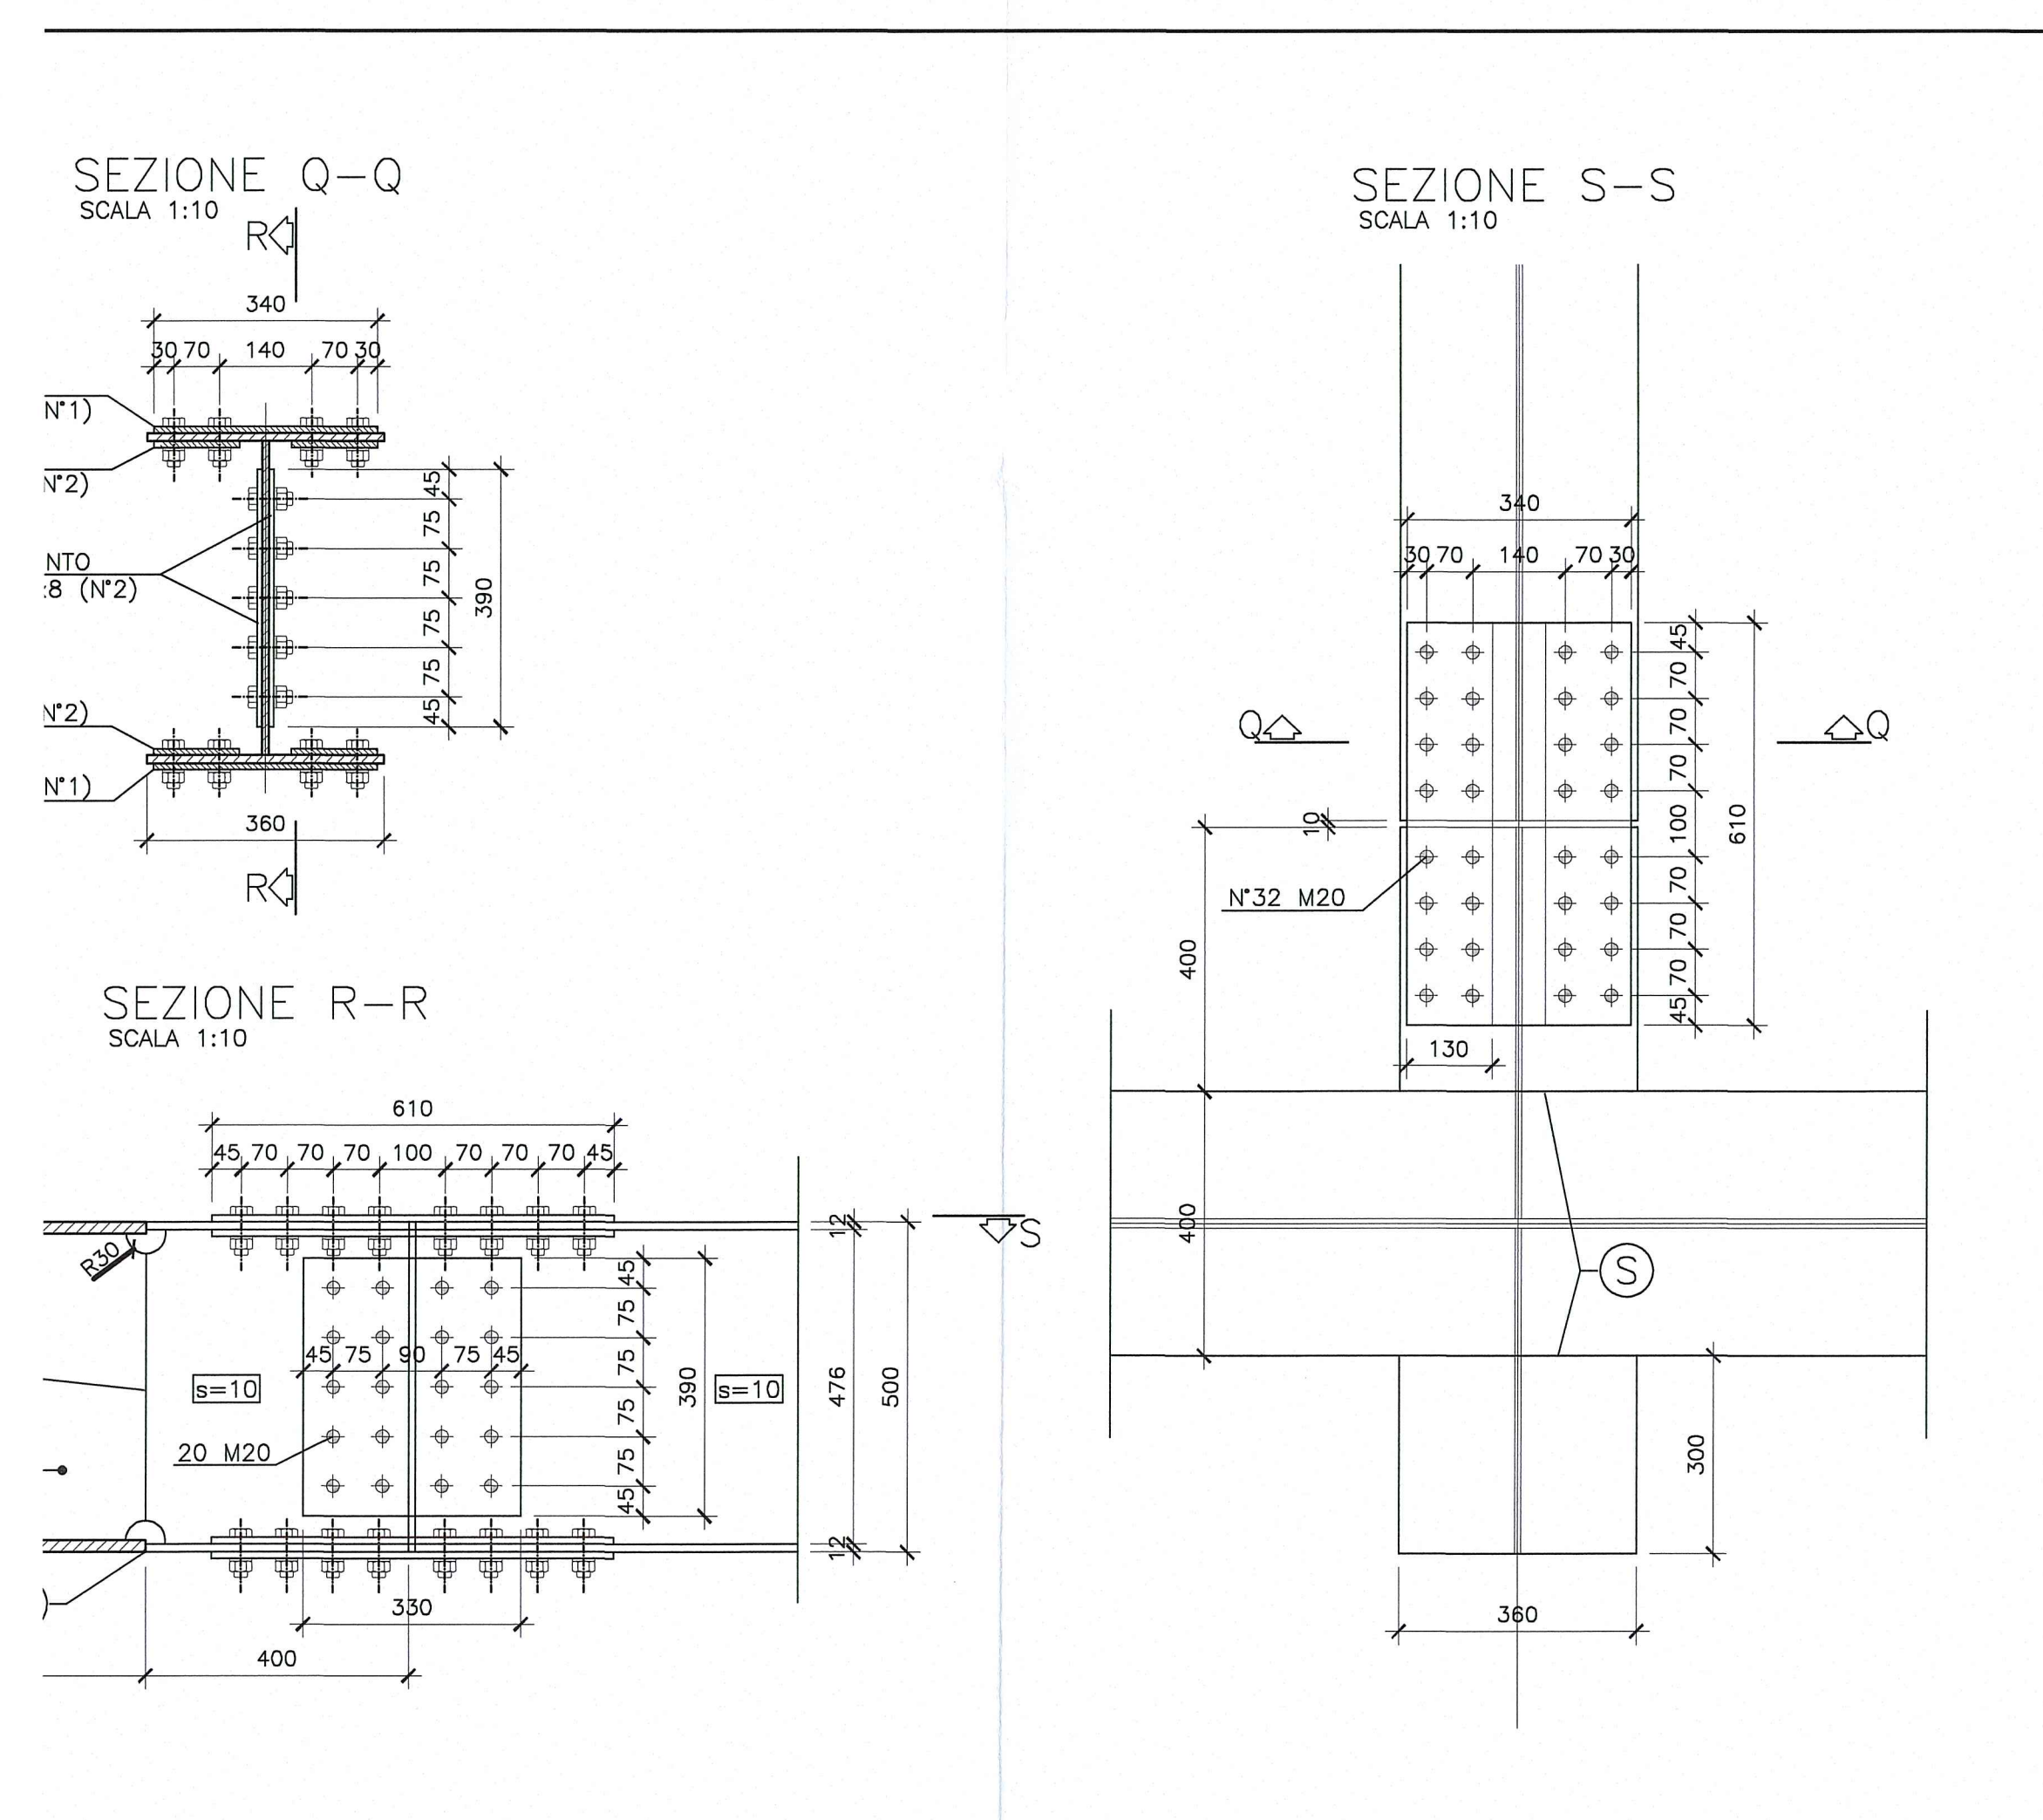


DESCRIZIONE DELLA MODIFICA:

Indicare dimensioni gola saldature.

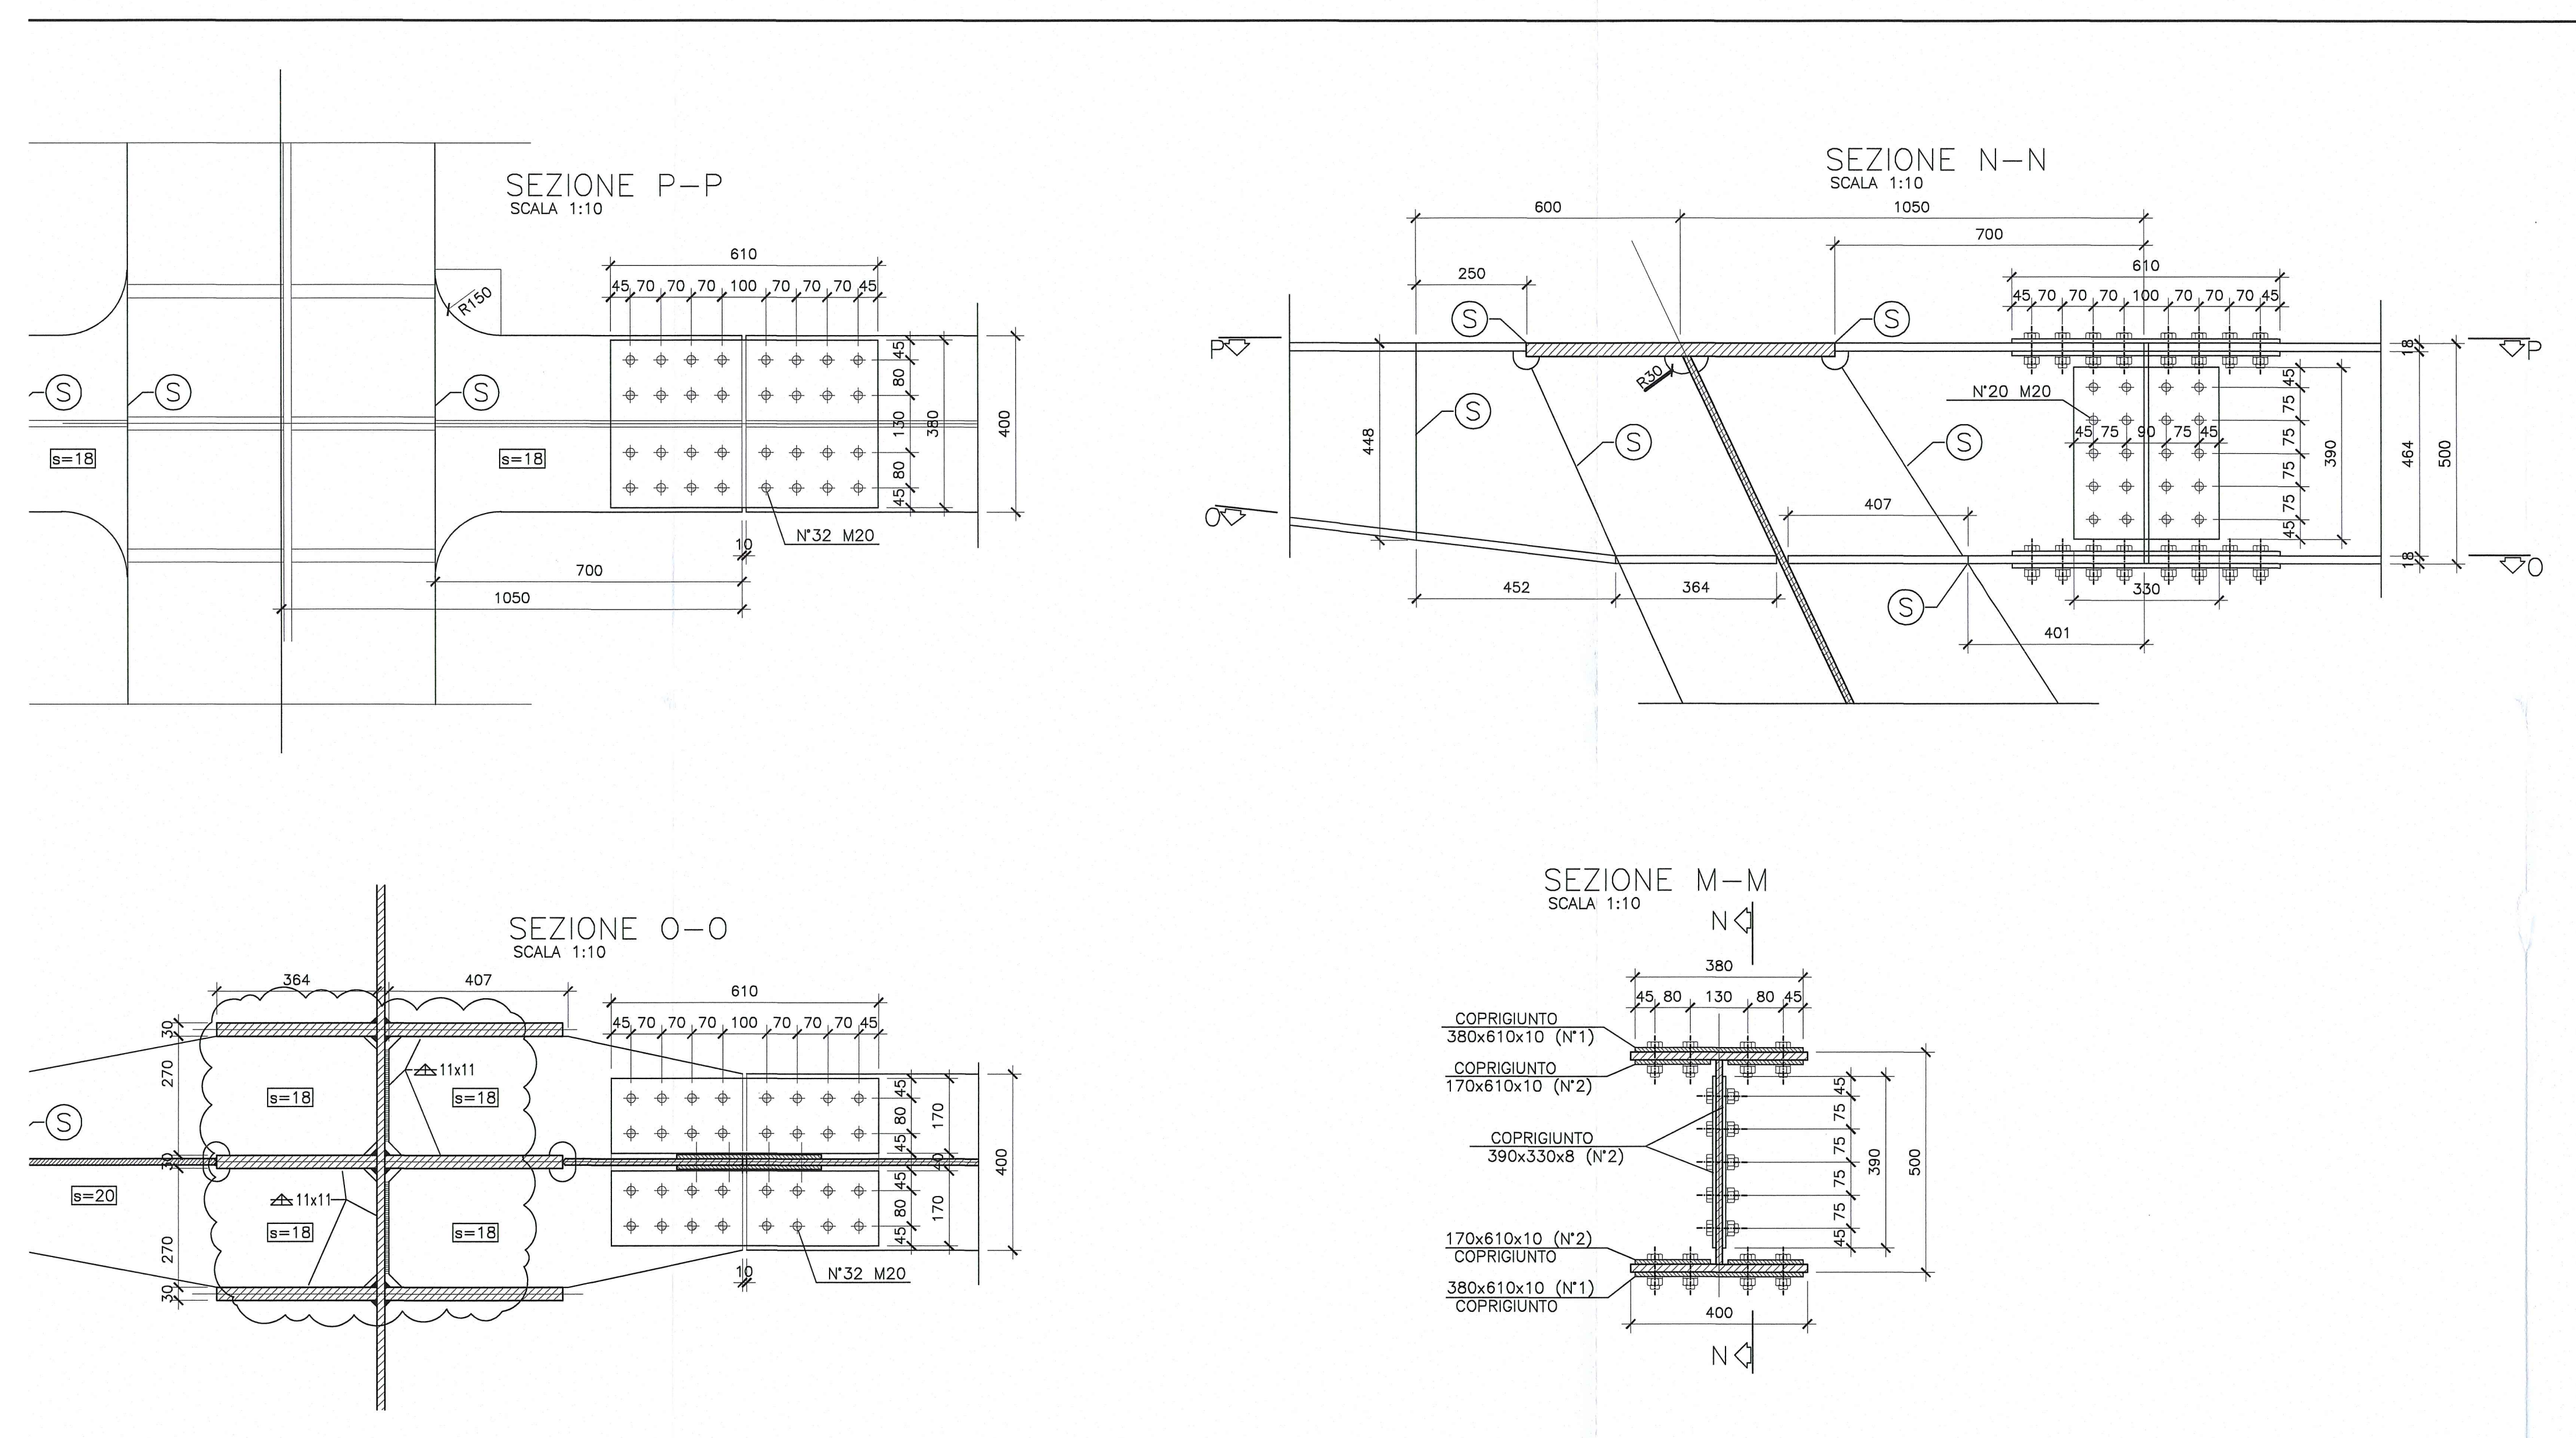

AUTOCAMIONALE DELLA CISA S.p.A. Via Cambara 26/A - Frazione Ponte Taro - 43015 NOCETO (PR)																			
Impresa Esecutrice: PIZZAROTTI FONDATA NEL 1910																			
AUTOSTRADA DELLA CISA A15 RACCORDO AUTOSTRADALE A15/A22 CORRIDOIO PLURIMODALE TIRRENO-BRENNERO RACCORDO AUTOSTRADALE FRA L'AUTOSTRADA DELLA CISA-FONTEVIVO (PR) E L'AUTOSTRADA DEL BRENNERO-NOGAROLE ROCCA (VR). I LOTTO. C.U.P. G61B0400060008 C.I.G. 307068161E																			
PROGETTO ESECUTIVO																			
AUTOCAMIONALE DELLA CISA S.p.A. Il Direttore TIRE: _____ Il Responsabile del Progetto: _____ Il Progettista: _____																			
IMPRESA PIZZAROTTI & C. S.p.A. Il Direttore Tecnico: <i>Responsabile di Progetto</i> Dott. Ing. Lucia Bonamanti	Il Geologo: NA																		
PROGETTAZIONE DI: PIZZAROTTI FONDATA NEL 1910	Il Progettista: Ing. Giovanni Piazza Ordine degli Ingegneri della Provincia di Roma n. A47296																		
A.T.I.: idrosse engineering ROSOL via	Coordinatore per la Sicurezza in fase di Progettazione: Ing. Giovanni Maria Cepparotti Ordine degli Ingegneri della Provincia di Viterbo n. 392																		
Consulenza specialistica a cura di: NA	Progettista Responsabile Integrazione Prestazioni Specialistiche: Ing. Pietro MAZZOLI Ordine degli Ingegneri della Provincia di Viterbo n. 392																		
Titolo Elaborato: Asse principale Ponti e viadotti Viadotto V1 sul torrente Recchio Carpenteria metallica - Carreggiata Nord - Diaframma di spalla tipo DS2 - Tav.2/2																			
Data Emissione Progetto: 18/03/2014 Scala: varie																			
Identif. Elaborato: <table border="1"> <tr> <td>RAAA</td> <td>1</td> <td>E</td> <td>V</td> <td>AP</td> <td>DT</td> <td>CA</td> <td>DOB</td> <td>B</td> </tr> </table>		RAAA	1	E	V	AP	DT	CA	DOB	B									
RAAA	1	E	V	AP	DT	CA	DOB	B											
<table border="1"> <tr> <td>Rev.</td> <td>Date</td> <td>DESCRIZIONE REVISIONE</td> <td>Rev.</td> <td>Date</td> <td>DESCRIZIONE REVISIONE</td> </tr> <tr> <td>B</td> <td>02/10/2014</td> <td>REVISIONE A SEGUITO ISTRUTTORIA RINA</td> <td>R. FIORE</td> <td>G. PIAZZA</td> <td>MAZZOLI</td> </tr> <tr> <td>A</td> <td>13/06/2014</td> <td>REMISSIONE PROGETTO ESECUTIVO</td> <td>A. CANTARELLA</td> <td>G. PIAZZA</td> <td>MAZZOLI</td> </tr> </table>		Rev.	Date	DESCRIZIONE REVISIONE	Rev.	Date	DESCRIZIONE REVISIONE	B	02/10/2014	REVISIONE A SEGUITO ISTRUTTORIA RINA	R. FIORE	G. PIAZZA	MAZZOLI	A	13/06/2014	REMISSIONE PROGETTO ESECUTIVO	A. CANTARELLA	G. PIAZZA	MAZZOLI
Rev.	Date	DESCRIZIONE REVISIONE	Rev.	Date	DESCRIZIONE REVISIONE														
B	02/10/2014	REVISIONE A SEGUITO ISTRUTTORIA RINA	R. FIORE	G. PIAZZA	MAZZOLI														
A	13/06/2014	REMISSIONE PROGETTO ESECUTIVO	A. CANTARELLA	G. PIAZZA	MAZZOLI														