DOCUMENTI DI RIFERIMENTO	
DESCRIZIONE	CODIFICA
CARATTERISTICHE DEI MATERIALI E SPECIFICHE TECNICHE	RAAA1EVAPPV01GSP001.dwg

DESCRIZIONE DELLA MODIFICA:

Indicate dimensioni gola saldature.
Aggiunte dimensioni fazzoletti.
Aggiunti piatti di compenso

SEZIONE L–L
SCALA 1:20

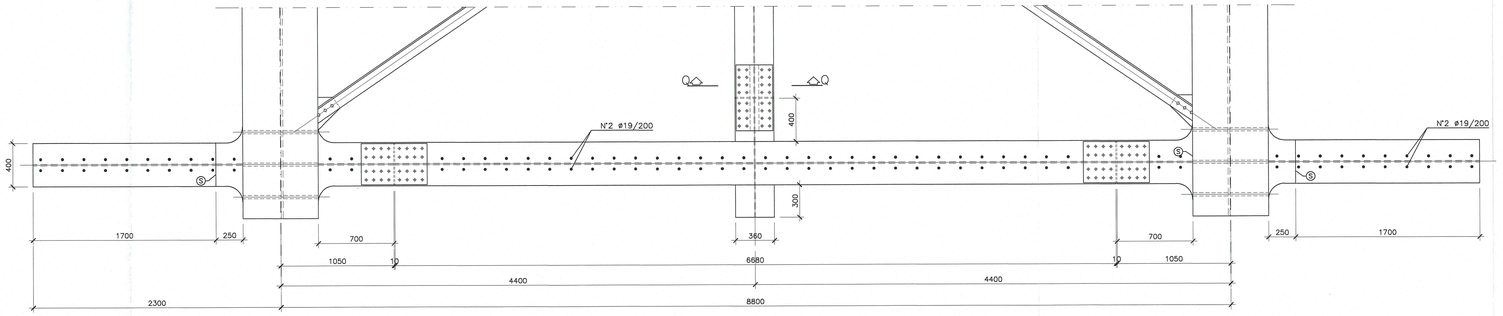

VISTA TRASVERSO (DS1)
SCALA 1:20

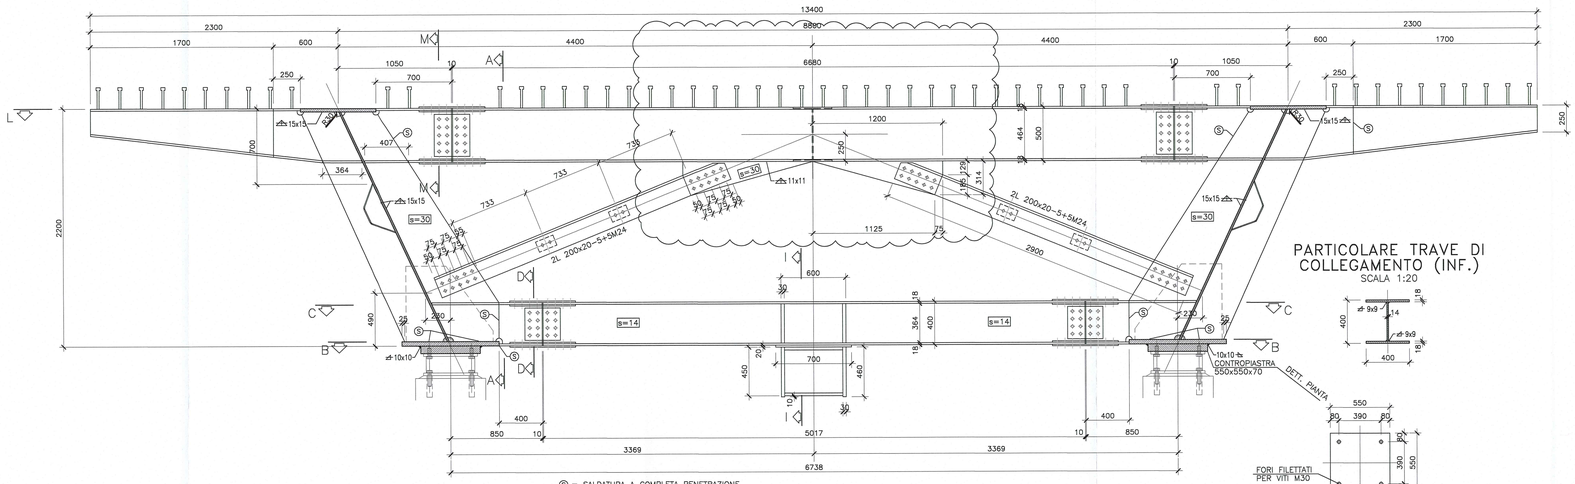

PARTICOLARE TRAVE DI COLLEGAMENTO (SUP.)
SCALA 1:20

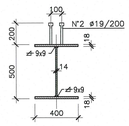

SEZIONE A–A
SCALA 1:20

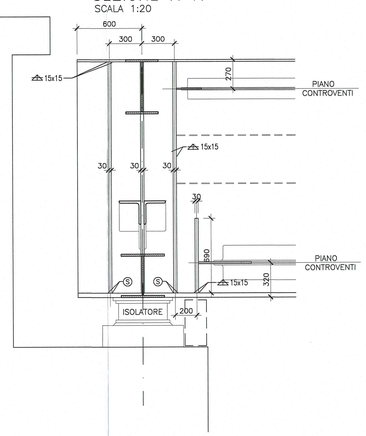

PARTICOLARE TRAVE DI COLLEGAMENTO (INF.)
SCALA 1:20

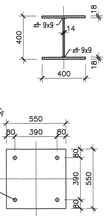

SEZIONE C–C
SCALA 1:20

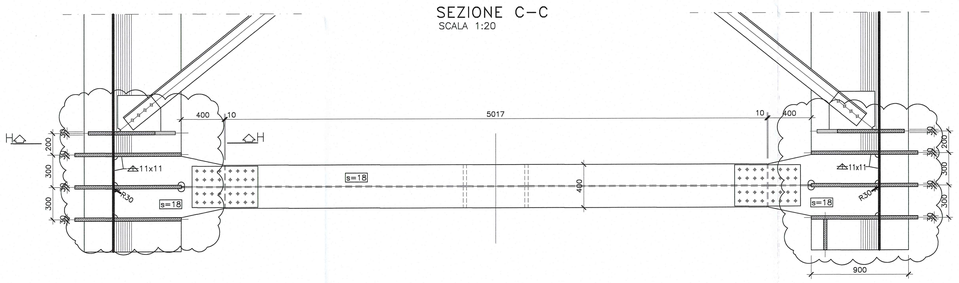

DETTAGLIO CALASTRELLI
SCALA 1:10

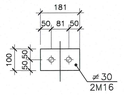

SEZIONE H–H
SCALA 1:20

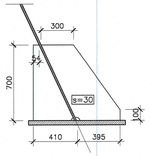

SEZIONE I–I
SCALA 1:20

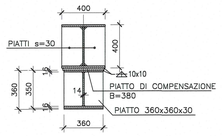

SEZIONE B–B
SCALA 1:20

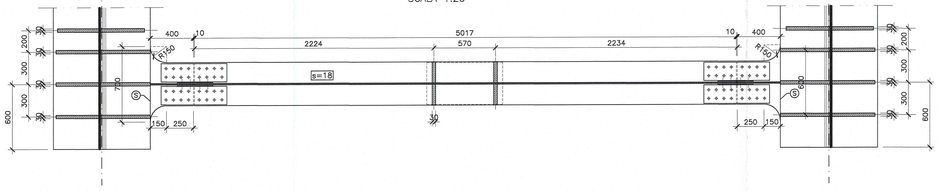

PIATTO DI COMPENSO TRONCHETTO RITEGNO SISMICO TRASVERSALE
SCALA 1:20

SPALLA	Pend. trasv.%	a (s. max)	b (s. med)	c (s. min)
A	5.060	43	30	17

Committente:

AUTOCAMIONALE DELLA CISA S.p.A.
Via Camboara 26/A - Frazione Ponte Taro - 43015 NOCETO (PR)

Impresa Esecutrice:

PIZZAROTTI FONDATA NEL 1910

AUTOSTRADA DELLA CISA A15
RACCORDO AUTOSTRADALE A15/A22
CORRIDOIO PLURIMODALE TIRRENO-BRENNERO
RACCORDO AUTOSTRADALE FRA L' AUTOSTRADA DELLA CISA-FONTEVIVO (PR)
E L' AUTOSTRADA DEL BRENNERO-NOGAROLE ROCCA (VR). I LOTTO.

C.U.P. G61B04000060008 | C.I.G. 307068161E

PROGETTO ESECUTIVO

AUTOCAMIONALE DELLA CISA S.p.A.
Il Direttore TIBRE: | Il Responsabile del Procedimento: | Il Presidente:

IMPRESA AFFIDATARIA: IMPRESA PIZZAROTTI & C. S.p.A.
Il Direttore Tecnico: Il Responsabile di Progetto
Dott. Ing. Lucio Bordignetti

Il Geologo: NA

PROGETTAZIONE DI: PIZZAROTTI FONDATA NEL 1910
A.T.I.: idroesse engineering MANDATARIA | ROCKSOIL S.p.A. MANDANTE | VIA S.r.l. MANDANTE

Il Progettista:
Ing. Giovanni Piazza
Ordine degli Ingegneri della Provincia di Roma n. A27236

Coordinatore per la Sicurezza in fase di Progettazione:
Ing. Giovanni Maria Cepparotti
Ordine degli Ingegneri della Provincia di Viterbo n. 392

Consulenza specialistica a cura di: NA

Progettista Integrato per le Opere Strutturali e Speciali:
Impresa Pizzarotti & C. S.p.A.
Ing. Pietro Mazzoli
Ordine degli Ingegneri della Provincia di Parma n. 441

Dott. Ing. PIETRO MAZZOLI
IMPRESA PIZZAROTTI
ISCRITTO ORDINE
INGEGNERI PARMA N.441

Titolo Elaborato:
Asse principale
Ponti e viadotti
Viadotto V1 sul torrente Recchio
Carpenteria metallica - Carreggiata Nord - Diaframma di spalla tipo DS1 - Tav.1/2

Data Emissione Progetto: 18/03/2014
Scala: varie

Identif. Elaborato:

N.RO IDENTIFICATIVO		CODICE COMMESSA	LOTTO	FASE	ENTE	AMBITO	CAT. OPERA	N.RO OPERA	PARTE OPERA	TIPO DOC.	N.RO PROGR. DOC.	REVISIONE
		RAAA	1	E	V	AP	PV	01	I	CA	005	B

Rev.	Data	DESCRIZIONE REVISIONE	Redatto	Controllato	Approvato
B	10/10/2014	REVISIONE A SEGUITO ISTRUTTORIA RINA	R. FIORE	G. PIAZZA	MAZZOLI
A	13/09/2014	REMISSIONE PROGETTO ESECUTIVO	A. CANTARELLA	G. PIAZZA	MAZZOLI