

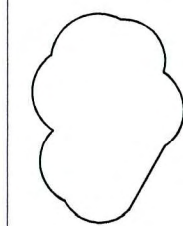


LEGENDA

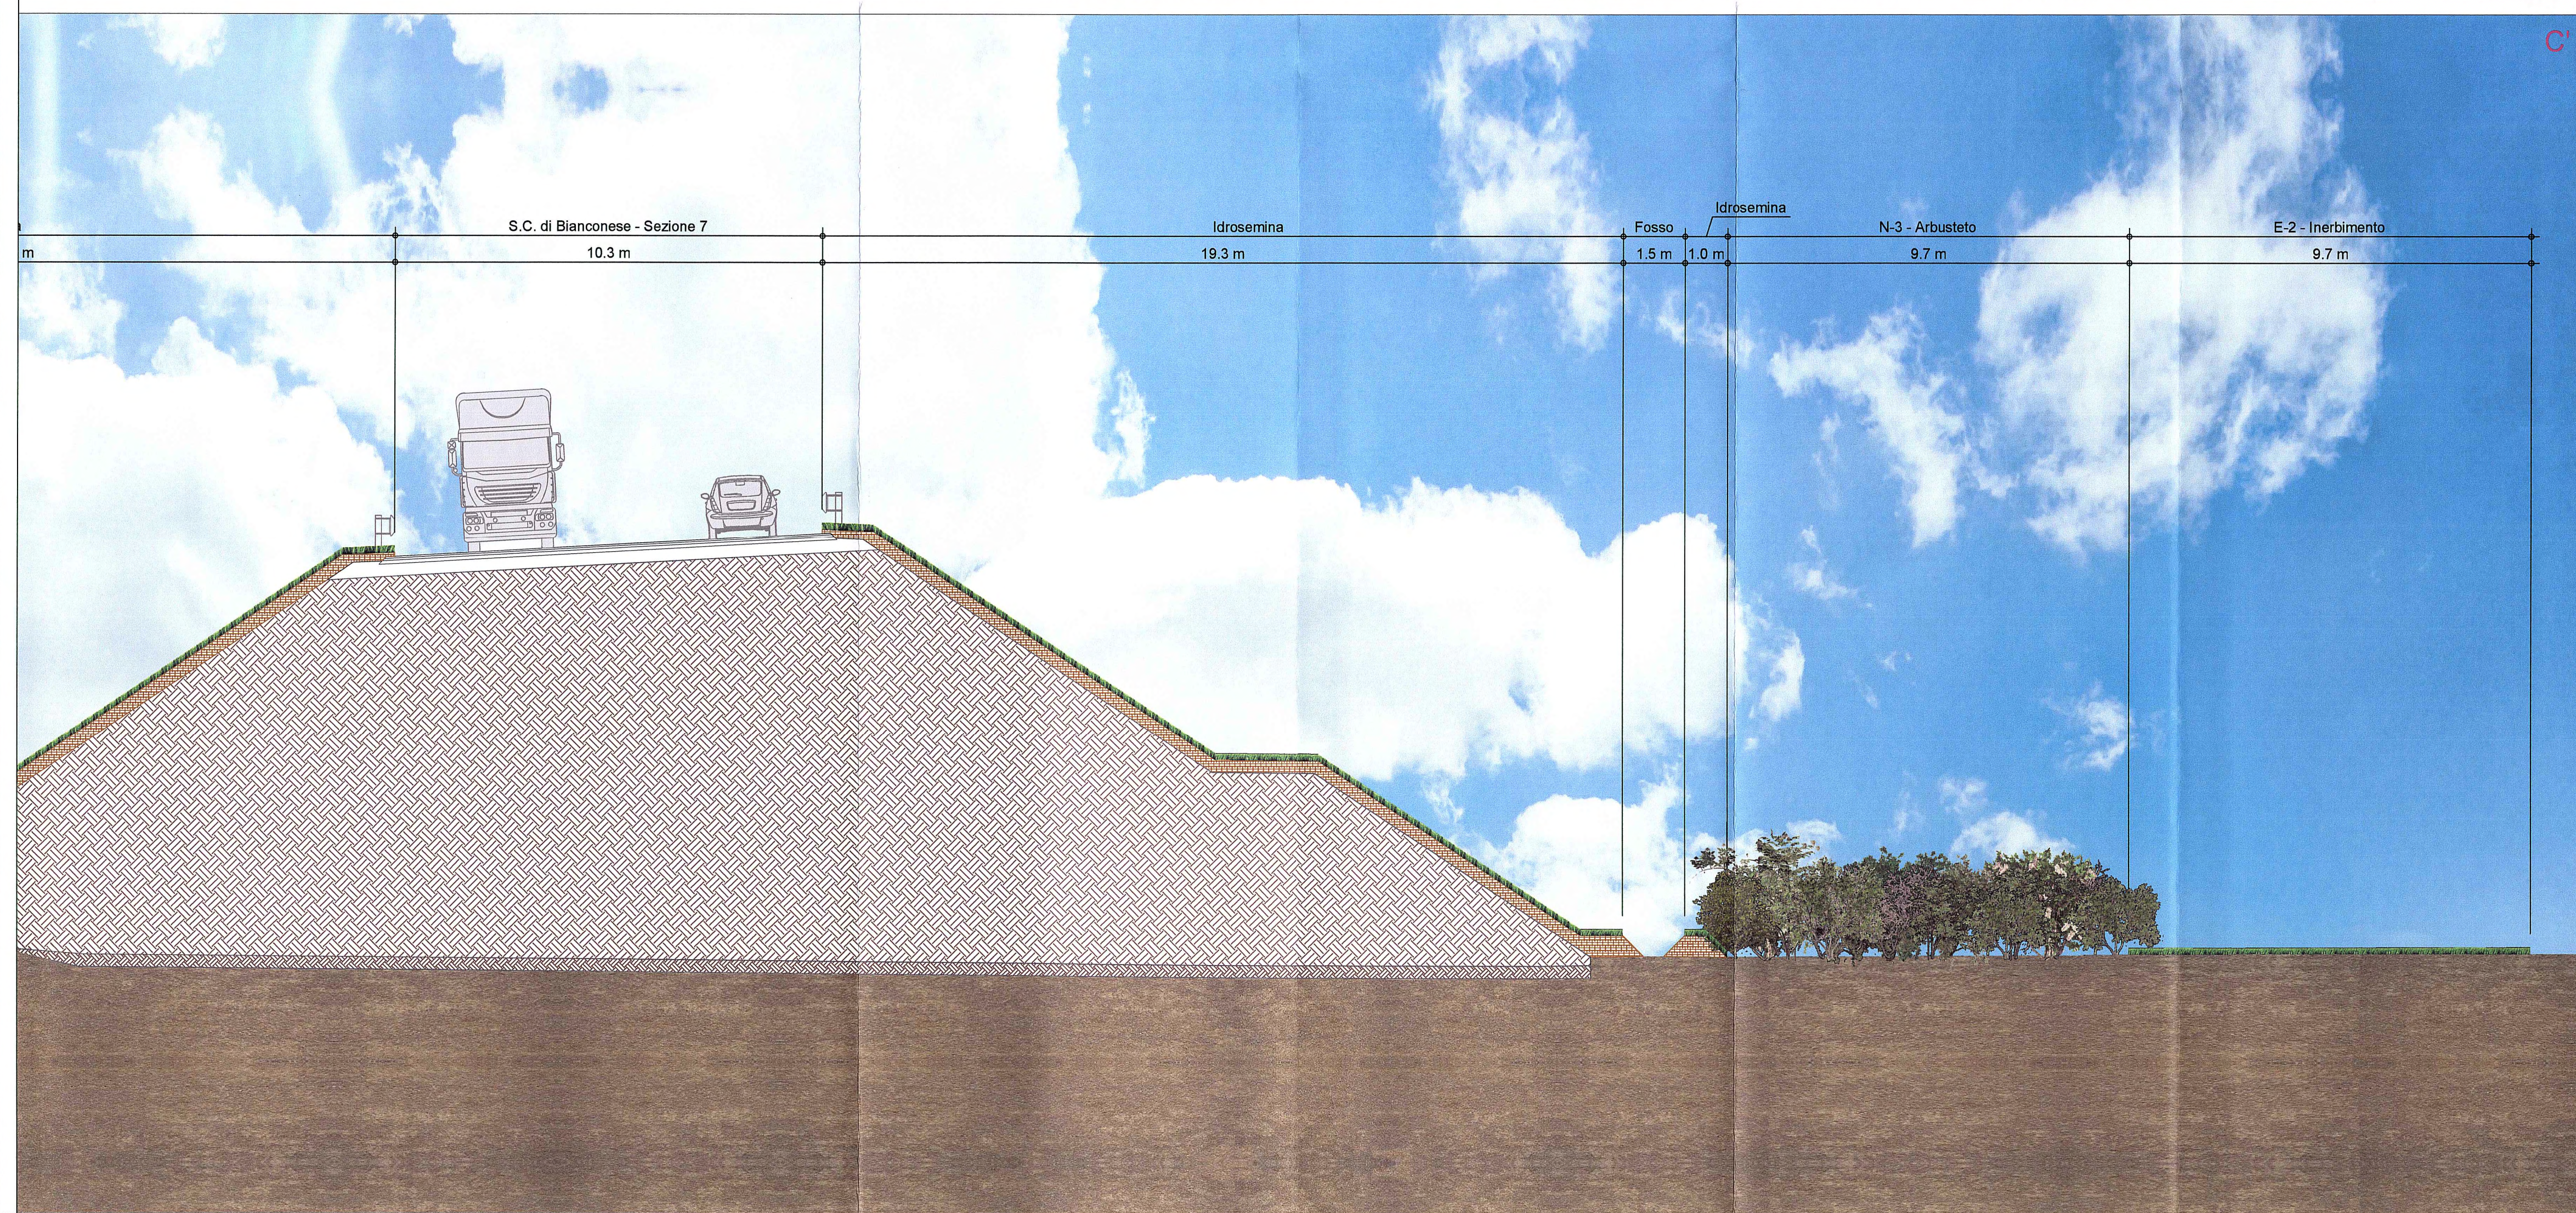

Recupero osservazioni Comune di Fontevivo:
Sostituzione nel topologico C3b della specie Rosa var. Heidekraut con Cornus sanguinea

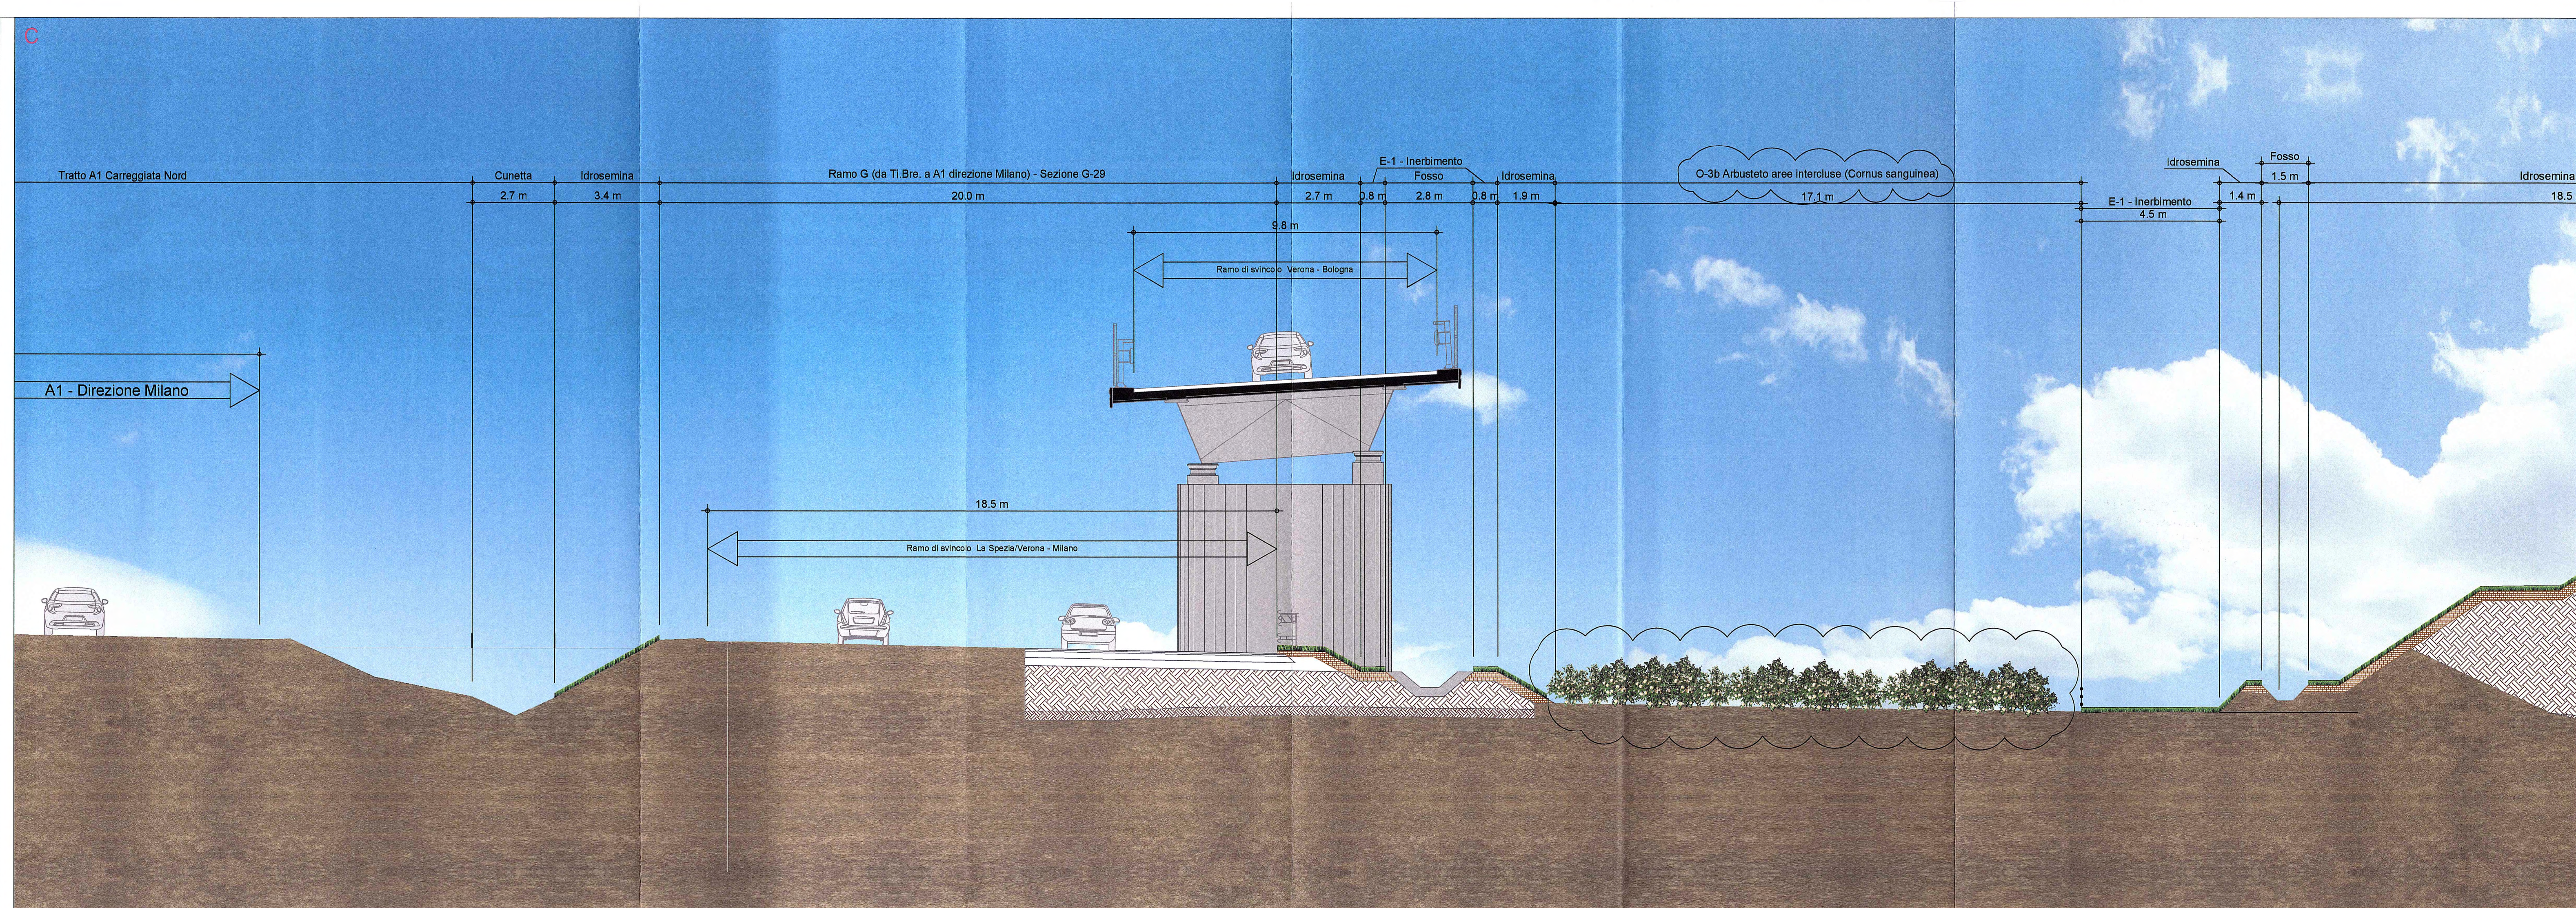

Committente: **AUTOCAMIONALE DELLA CISA S.p.A.**
Via Camboara 26/A - Frazione Ponte Taro - 43015 NOCETO (PR)

Imprese Esecutrice: **PIZZAROTTI**
FONDATA NEL 1910

**AUTOSTRADA DELLA CISA A15
RACCORDO AUTOSTRADALE A15/A22
CORRIDOIO PLURIMODALE TIRRENO-BRENNERO
RACCORDO AUTOSTRADALE FRA L'AUTOSTRADA DELLA CISA-FONTEVIVO (PR)
E L'AUTOSTRADA DEL BRENNERO-NOGAROLE ROCCA (VR). I LOTTO.**
C.U.P. G61B0400060008 C.I.G. 307068161E

PROGETTO ESECUTIVO

AUTOCAMIONALE DELLA CISA S.p.A.
Il Direttore: *[Signature]* Il Responsabile del Procedimento: *[Signature]* Il Presidente: *[Signature]*

IMPRESA PIZZAROTTI & C. S.p.A.
Il Direttore Tecnico: *[Signature]* **PIZZAROTTI & C. S.p.A.**
Ing. *[Signature]* **Luca Bonamelli**

Il Geologo: **NA**

PROGETTAZIONE DI: **PIZZAROTTI**
FONDATA NEL 1910

Il Progettista: **Ing. Fabio Nigrelli**
Ordine degli Ingegneri della Provincia di Palermo n. 3581

Coordinatore per la Sicurezza in fase di Progettazione:
Ing. Giovanni Maria Cepparotti
Ordine degli Ingegneri della Provincia di Viterbo n. 392

Consulenza specialistica a cura di:
Ing. Pietro Mazzoli
Ordine degli Ingegneri della Provincia di Parma n. 282

Titolo Elaborato: **Asse Principale
Interventi di Inserimento Paesaggistico, ambientale, compensativo
Asse ATST da Km -2+350 a sp. sud ponte fiume Taro (Km 0+450,78)
Sezione trasversale C-C' - Tav. 3/3**

Data Emissione Progetto: **18/03/2014**
Scala: **1:100**

Identif. Elaborato:

N.RO IDENTIFICATIVO	CODICE CONSEGNA	LOTTO	FASE	ENTE	AMBITO	CAT. OPERA	N.RO OPERA	PARTI OPERA	TIPO DOC.	N.RO PROJ.	DOC.	REVISIONE
	RAAA	1	E	I	AP	IP	01	V	SZ	003	C	

Rev.	Data	DESCRIZIONE REVISIONE	Redatto	Controllato	Approvato
C	28/03/2015	Verbale Comune di Fontevivo n. 2/2015 del 19/03/2015	NERI	NIGRELLI	MAZZOLI
B	16/02/2015	Adeguamento del verde a modifiche progettuali	NERI	NIGRELLI	MAZZOLI
A	04/07/2014	RIEMMISSIONE PROGETTO ESECUTIVO	NERI	NIGRELLI	MAZZOLI