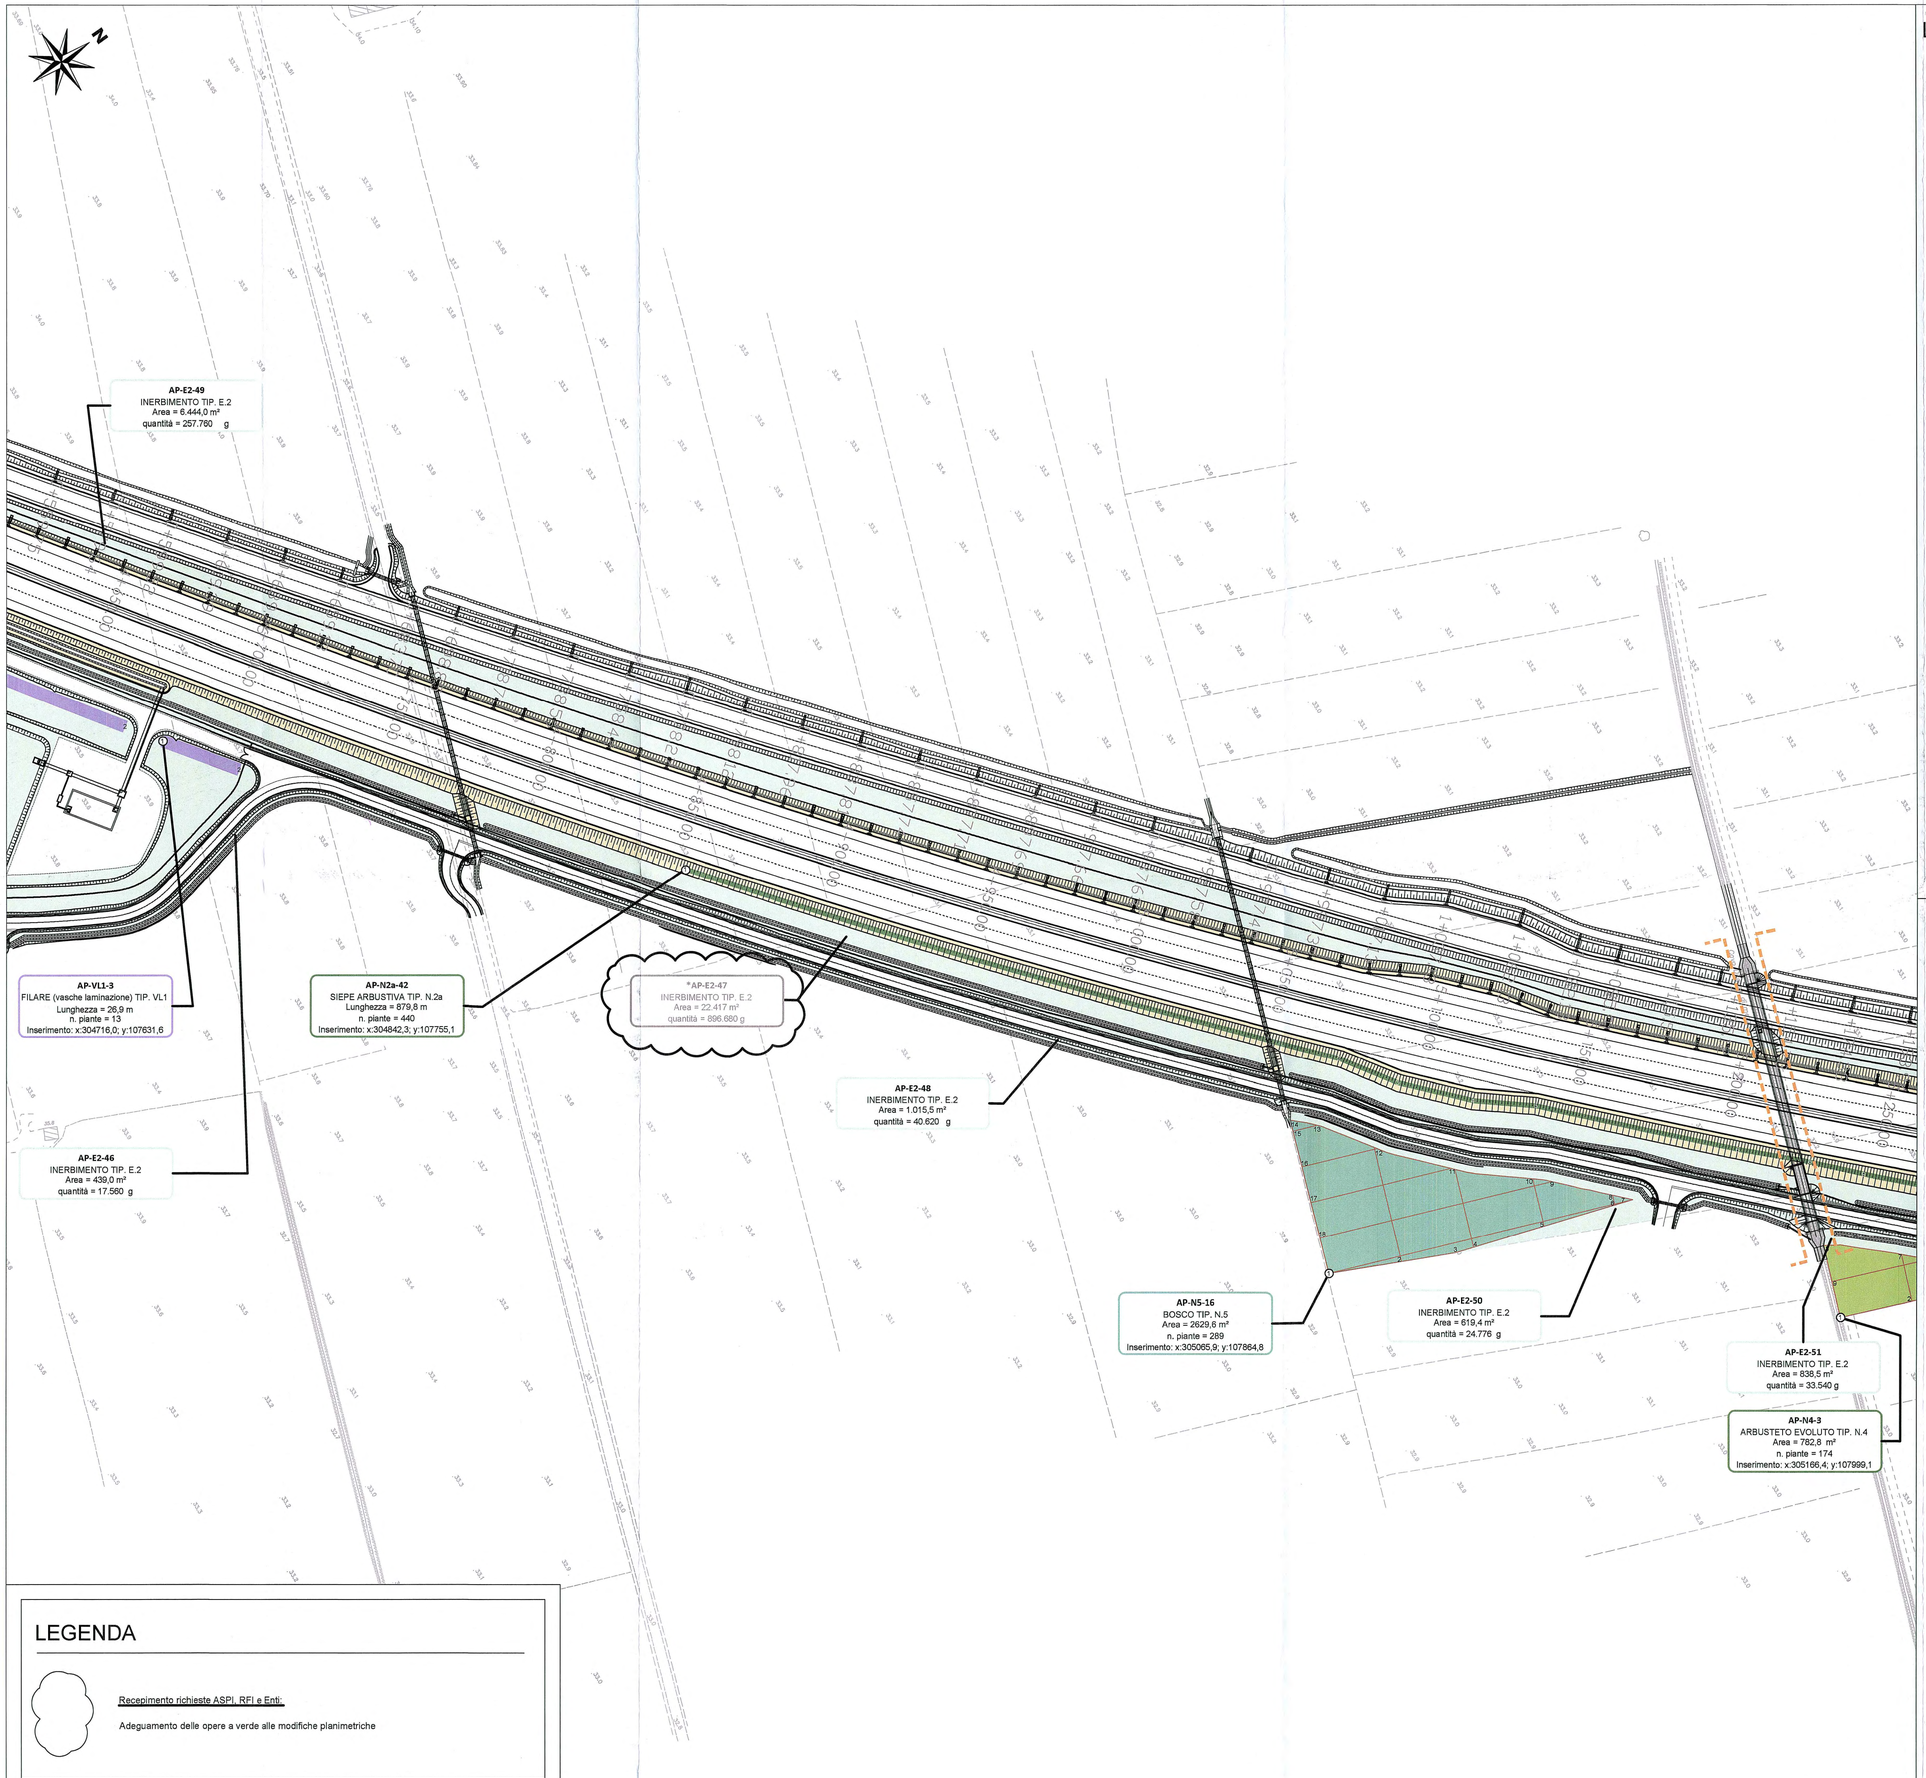

LEGENDA

INTERVENTI DI SEMINA
TIPOLOGIA E

- INERBIMENTO TIP.E-1
- INERBIMENTO TIP.E-2
- CARICETI TIP.E-4
- FOSSO BIOFILTRO TIP.E-5
- INERBIMENTI IN PROSSIMITÀ DI ZONE UMIDE TIP.E-6
- COMUNITÀ IGROFILE TIP.E-7

INTERVENTI DI MITIGAZIONE AMBIENTALE

TIPOLOGIA N: INTERVENTI DI MITIGAZIONE NATURALISTICA

- SIEPE ARBUSTIVA TIP.N-2a
- SIEPE ARBUSTIVA TIP.N-2b
- ARBUSTETO TIPO N-3
- ARBUSTETO EVOLUTO TIPO N-4
- BOSCO TIPO N-5
- FILARE ARBOREO DUNA TIP.N-6

TIPOLOGIA VL: INTERVENTI DI MITIGAZIONE PER L'AMBIENTE IDRICO SUPERFICIALE E SOTTERRANEO

- FILARE VASCHE DI LAMIN. TIP.VL-1

TIPOLOGIA R: INTERVENTI DI MASCHERAMENTO

- RAMPICANTI TIP. R

TIPOLOGIA O: INTERVENTI CON ARREDO DI SPECIE ORNAMENTALI (SVINCOLI DI INTERCO. E AUTOSTAZIONI)

- FILARE ARBOREO TIP.O-1
- SIEPE ARBUSTIVA TIP.O-2
- ARBUSTETO TIP.O-3

TIPOLOGIA AU: INTERVENTI CON ARREDO INTERNI ALLE AUTOSTAZIONI

- FILARE ARB. OMBREGG. TIP.AU-1
- FILARE ARB. SEGNAVIA TIP.AU-2

TRACCE SEZIONI CARATTERISTICHE

A A' SEZIONI RIPORTATE NEGLI ELABORATI SPECIFICI

INTERFERENZE CON LE RETI TECNOLOGICHE

- RETE TECNOLOGICA INTERFERITA

INTERVENTI DI DEFRAMMENTAZIONE FAUNISTICA

- PASSAGGIO FAUNA CON SCATOLARE 50X50CM
- PASSAGGIO FAUNA CON SCATOLARE IDRAULICO

INTERVENTI DI TRATTAMENTO DELLE ACQUE

- VASCA DI LAMINAZIONE TAP n.

INTERVENTI DI MITIGAZIONE ACUSTICA

- BARRIERA ANTIRUMORE
- BARRIERA ANTIRUMORE SU DUNA
- DUNA CON FUNZIONE ANTIRUMORE

INTERVENTI DELLA PROGETTAZIONE STRADALE

- INERBIMENTO DELLE SCARPATE CON IDROSEMINA CONSIDERATO ALL'INTERNO DEL COMPUTO MOVIMENTI TERRA
- RECINZIONE DI PROGETTO
- AREA DI CANTIERE

DATI PER IL TRACCIAMENTO DELLE AREE

1 2 3 / 4 5 6 — GRIGLIE PER IL TRACCIAMENTO DEI MODULI DI IMPIANTO

5 5-10 — PUNTI PER IL TRACCIAMENTO DELLE AREE A VERDE (LA DIFFERENZA DI COLORI VIENE UTILIZZATA NELLE AREE CONTERMINI)

LE COORDINATE DI TRACCIAMENTO DI OGNI PUNTO SONO RIPORTATE NELL'ELABORATO "SCHEDE QUANTITA' E TABELLE DI TRACCIAMENTO"

- PUNTO INIZIALE DI INSERIMENTO DEL MODULO DI IMPIANTO

*AP-E2-51
INERBIMENTO TIP. E.2
Area = 767,0 m²
quantità = 20.280 g

- ETICHETTA RIPETUTA NEL CASO DI AREE A VERDE CHE INTERESSANO PIU' TAVOLE

KEY-PLAN

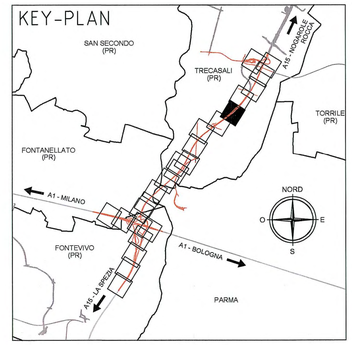

Committente:

AUTOCAMIONALE DELLA CISA S.P.A.

Via Camboara 26/A - Frazione Ponte Taro - 43015 NOCETO (PR)

Impresa Esecutrice: PIZZAROTTI FONDATA NEL 1910

AUTOSTRADA DELLA CISA A15
RACCORDO AUTOSTRADALE A15/A22
CORRIDOIO PLURIMODALE TIRRENO-BRENNERO
RACCORDO AUTOSTRADALE FRA L' AUTOSTRADA DELLA CISA-FONTEVIVO (PR) E L' AUTOSTRADA DEL BRENNERO-NOGAROLE ROCCA (VR). I LOTTO.

C.U.P. G61B04000060008 C.I.G. 3070681161E

PROGETTO ESECUTIVO

AUTOCAMIONALE DELLA CISA S.p.A.
Il Direttore Tecnico: Il Responsabile del Procedimento: Il Presidente:

IMPRESA PIZZAROTTI & C. S.p.A.
Il Direttore Tecnico: Il Responsabile di Progetto Dott. Ing. Luca Bendanelli

Il Geologo: NA

PROGETTAZIONE DI: PIZZAROTTI FONDATA NEL 1910
A.T.I.: idroesse engineering MANDATARIA — ROCK SOIL S.p.A. MANDANTE — ViA MANDANTE

Il Progettista: Ing. Fabio Nigrelli
Ordine degli ingegneri della Provincia di Palermo n. 3581

Coordinatore per la Sicurezza in fase di Progettazione: Ing. Giovanni Maria Cepparotti
Ordine degli Ingegneri della Provincia di Viterbo n. 392

Consulenza specialistica a cura di:

Progettista responsabile Integrazione Prestazioni Specialistiche: Impresa Pizzarotti & C. S.p.A. Ing. Pietro Mazzoli
Dott. Ing. PIETRO MAZZOLI — ISCRITTO ALL'ORDINE — PROVINCIA DI PARMA n.821
Ordine degli Ingegneri della Provincia di Parma n. 821

Titolo Elaborato:
Asse Principale
Interventi di Inserimento Paesaggistico, ambientale, compensativo
Asse ATST da sp. Nord ponte fiume Taro (Km 2+371,62) al casello Trecasali (Km 7+150)
planimetria di progetto - Tav. 5/10

Data Emissione Progetto: 18/03/2014
Scala: 1:1'000

Identif. Elaborato:

N.RO IDENTIFICATIVO		CODICE COMMESSA	LOTTO	FASE	ENTE	AMBITO	CAT. OPERA	N.RO OPERA	PARTE OPERA	TIPO DOC.	N.RO PROGR. DOC.	REVISIONE
		RAAA	1	E	I	AP	IP	03	V	PL	005	E

Rev.	Data	DESCRIZIONE REVISIONE	Redatto	Controllato	Approvato
E	20/05/2015	Modifiche ASPI, RFI e Enti	A.GABATEL	NIGRELLI	MAZZOLI
D	16/02/2015	Adeguamento del verde a modifiche progettuali	A.GABATEL	NIGRELLI	MAZZOLI
C	21/11/2014	Lettera Comune di Trecasali prot. N° 0009936/2014 del 21/10/2014	A.GABATEL	NIGRELLI	MAZZOLI
B	10/10/2014	Istruttoria RINA prot.n° 730 del 08/09/2014	A.GABATEL	NIGRELLI	MAZZOLI
A	04/07/2014	RIEMISSIONE PROGETTO ESECUTIVO	A.GABATEL	NIGRELLI	MAZZOLI

LEGENDA

Recepimento richieste ASPI, RFI e Enti:

Adeguamento delle opere a verde alle modifiche planimetriche