



LEGENDA

Recepimento richieste ASPI, RFI e Enti.
Adeguamento delle opere a verde alle modifiche planimetriche

LEGENDA

- INTERVENTI DI SEMINA**
TIPOLOGIA E
- INERBIMENTO TIP. E.1
 - INERBIMENTO TIP. E.2
 - CARICETI TIP. E.4
 - FOSSO BIOFILTRO TIP. E.5
 - INERBIMENTI IN PROSSIMITA' DI ZONE UMIDE TIP. E.6
 - COMUNITA' IROFITE TIP. E.7

- INTERVENTI DI MITIGAZIONE AMBIENTALE**
TIPOLOGIA N: INTERVENTI DI MITIGAZIONE NATURALISTICA
- SIEPE ARBUSTIVA TIP. N.2a
 - SIEPE ARBUSTIVA TIP. N.2b
 - ARBUSTETO TIPO N.3
 - ARBUSTETO EVOLUTO TIPO N.4
 - BOSCO TIPO N.5
 - FILARE ARBOREO DUNA TIP. N.6



- TIPOLOGIA VL: INTERVENTI DI MITIGAZIONE PER L'AMBIENTE IDRICO SUPERFICIALE E SOTTERRANEO**
- FILARE VASCHE DI LAMIN. TIP. VL.1
- TIPOLOGIA R: INTERVENTI DI MASCHERAMENTO**
- RAMPICANTI TIP. R
- TIPOLOGIA O: INTERVENTI CON ARREDO DI SPECIE ORNAMENTALI (SVINCOLI DI INTERCO. E AUTOSTAZIONI)**
- FILARE ARBOREO TIP. O.1
 - SIEPE ARBUSTIVA TIP. O.2
 - ARBUSTETO TIP. O.3

- TIPOLOGIA AU: INTERVENTI CON ARREDO INTERNI ALLE AUTOSTAZIONI**
- FILARE ARB. OMBREGG. TIP. AU.1
 - FILARE ARB. SEGNAVIA TIP. AU.2

- TRACCE SEZIONI CARATTERISTICHE**
- SEZIONI RIPORTATE NEGLI ELABORATI SPECIFICI

- INTERFERENZE CON LE RETI TECNOLOGICHE**
- RETE TECNOLOGICA INTERFERITA

- INTERVENTI DI DEFRAMMENTAZIONE FAUNISTICA**
- PASSAGGIO FAUNA CON SCATOLARE 50X50CM
 - PASSAGGIO FAUNA CON SCATOLARE IDRALICICO
- INTERVENTI DI TRATTAMENTO DELLE ACQUE**
- VASCA DI LAMINAZIONE TIP. n.
- INTERVENTI DI MITIGAZIONE ACUSTICA**
- BARRIERA ANTIRUMORE
 - BARRIERA ANTIRUMORE SU DUNA
 - DUNA CON FUNZIONE ANTIRUMORE
- INTERVENTI DELLA PROGETTAZIONE STRADALE**
- INERBIMENTO DELLE SCARPATE CON IDROSEMINA CONSIDERATO ALL'INTERNO DEL COMPUTO MOVIMENTI TERRA
 - RECINZIONE DI PROGETTO
 - AREA DI CANTIERE
- DATI PER IL TRACCIAMENTO DELLE AREE**
- GRIGLIE PER IL TRACCIAMENTO DEI MODULI DI IMPIANTO
 - PUNTI PER IL TRACCIAMENTO DELLE AREE A VERDE (LA DIFFERENZA DI COLORE VIENE UTILIZZATA NELLE AREE CONTENENTI)
 - 5-10 LE COORDINATE DI TRACCIAMENTO DI OGNI PUNTO SONO RIPORTATE NELL'ALLEGATO "SCHEDE QUANTITA' E TABELLE DI TRACCIAMENTO"
 - PUNTO INIZIALE DI INSERIMENTO DEL MODULO DI IMPIANTO

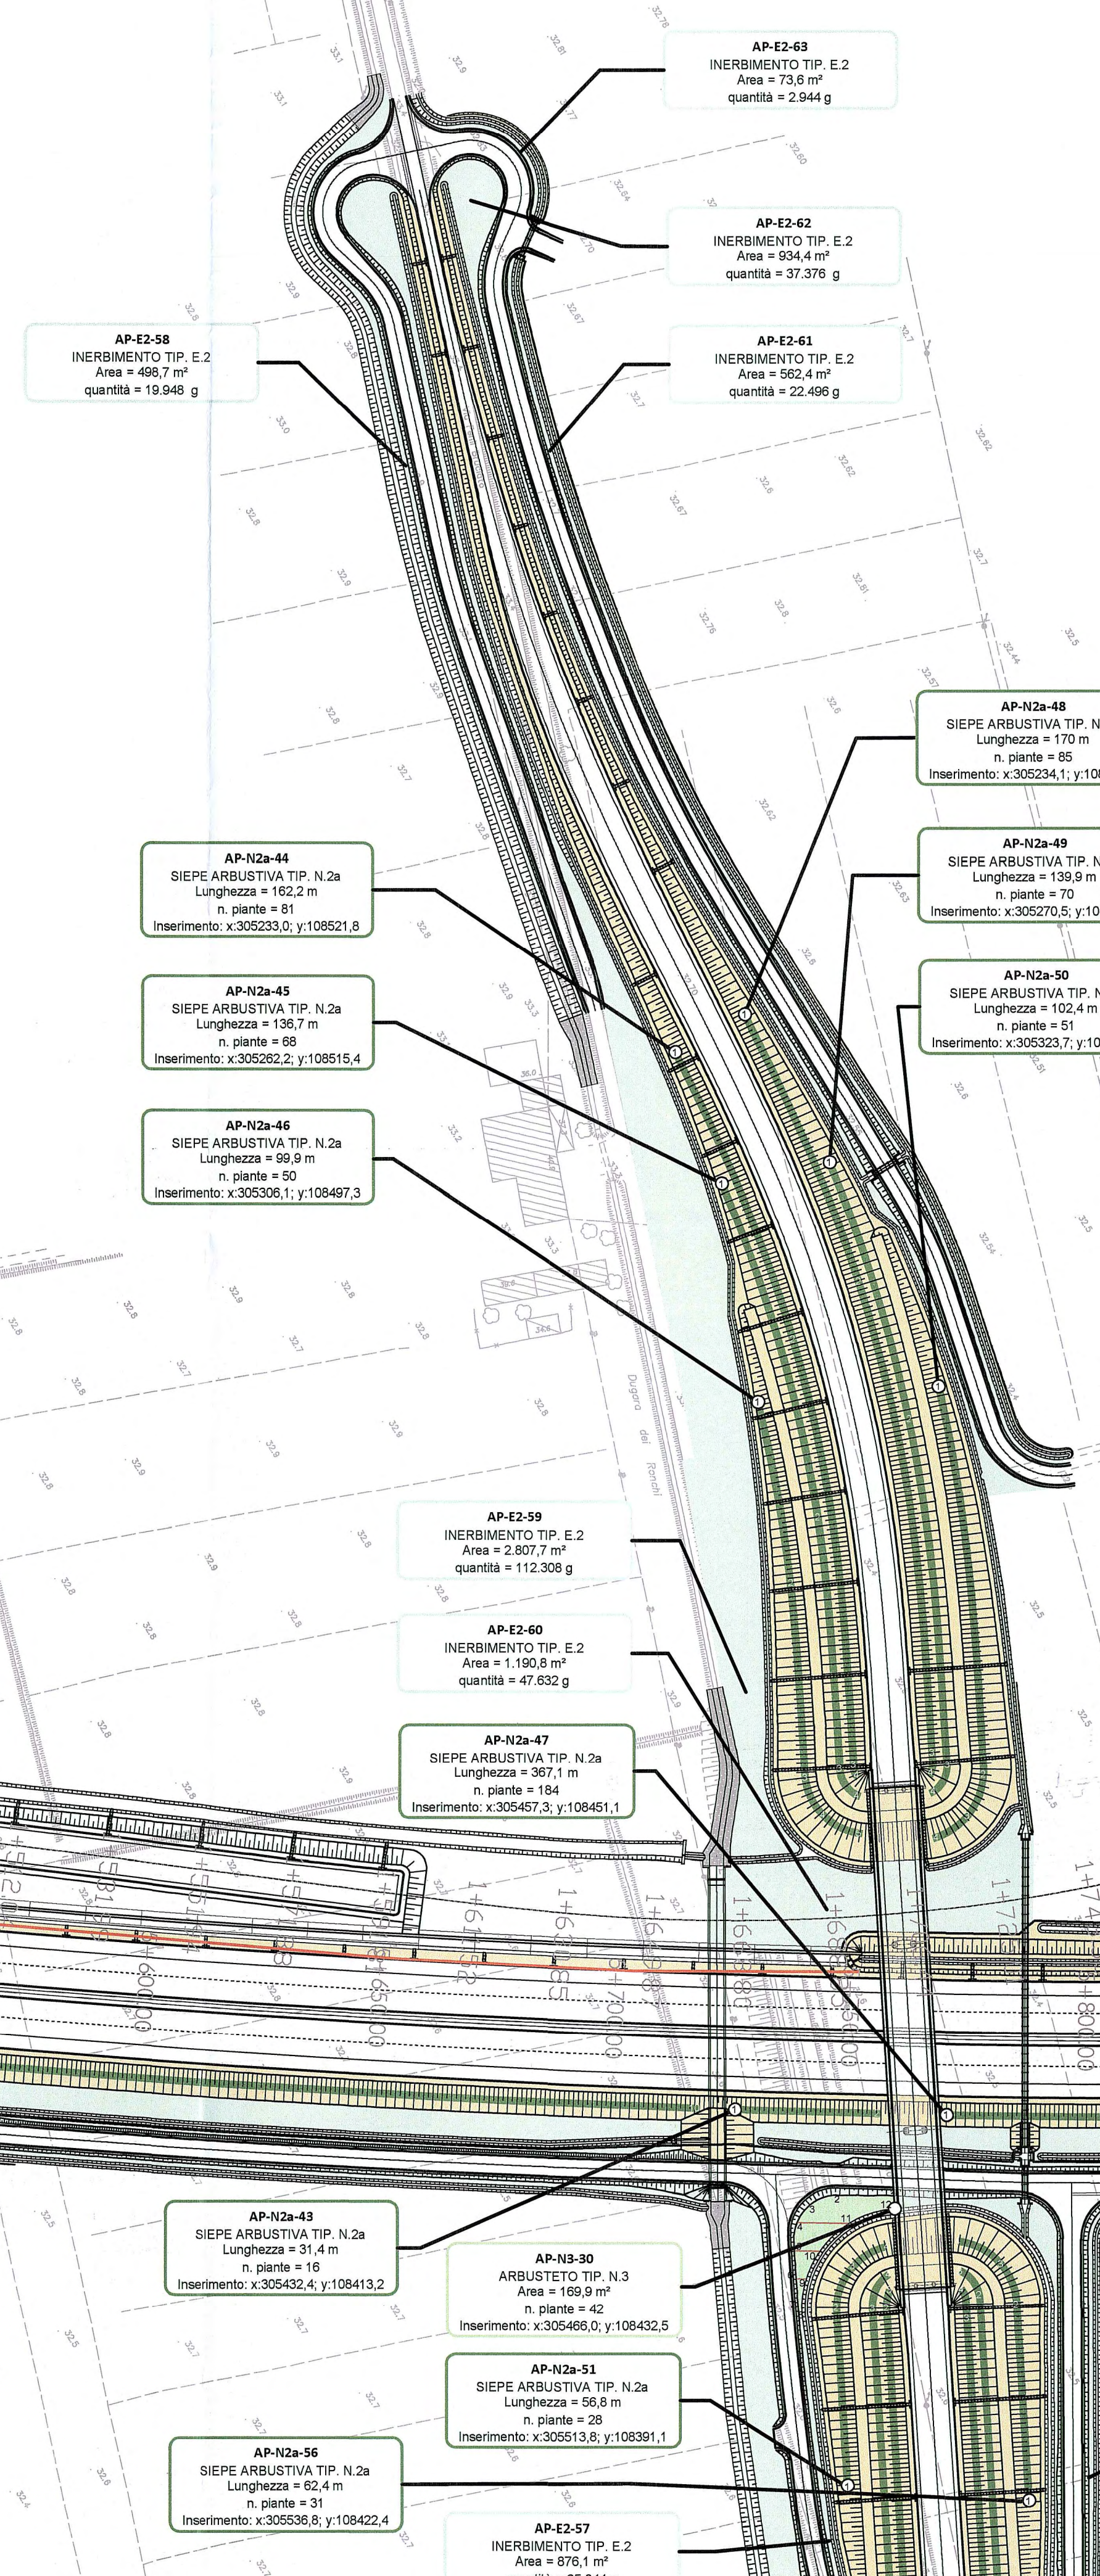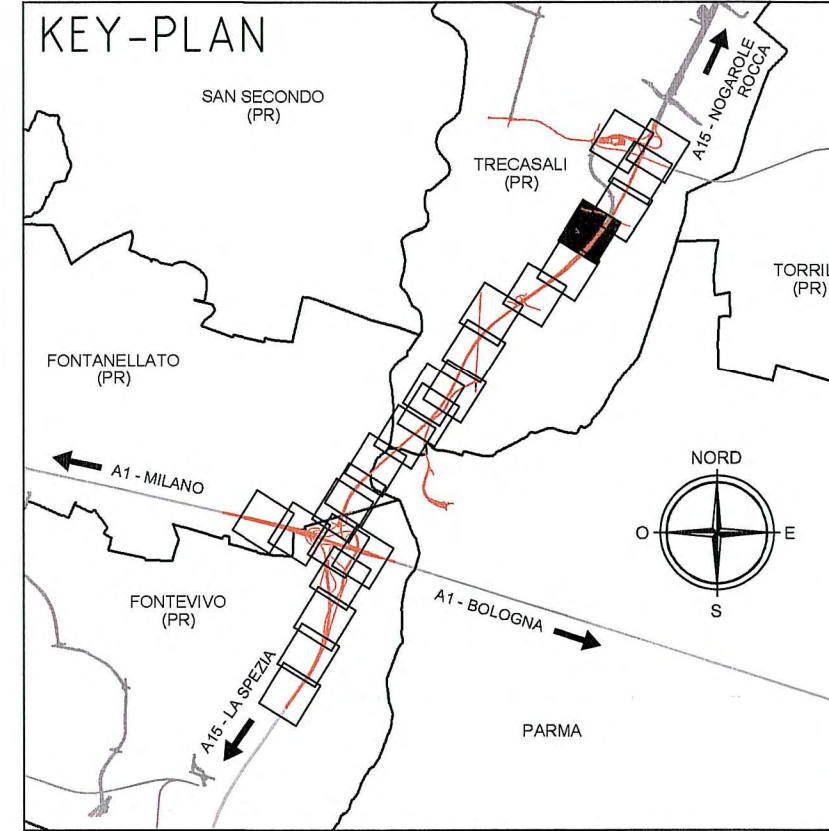

AP-E2-51
INERBIMENTO TIP. E.2
Area = 838,5 m²
quantità = 33.540 g

AP-N4-3
ARBUSTETO EVOLUTO TIPO N.4
Area = 762,8 m²
n. piante = 174
Inserimento: x:305186,4; y:107999,1

AP-E2-47
INERBIMENTO TIP. E.2
Area = 22.417 m²
quantità = 896.690 g

AP-E2-52
INERBIMENTO TIP. E.2
Area = 67.872 m²
quantità = 67.872 g

AP-N2a-43
SIEPE ARBUSTIVA TIP. N.2a
Lunghezza = 31,4 m
n. piante = 16
Inserimento: x:305432,4; y:108413,2

AP-N3-30
ARBUSTETO TIP. N.3
Area = 169,9 m²
n. piante = 42
Inserimento: x:305468,0; y:108432,5

AP-N2a-51
SIEPE ARBUSTIVA TIP. N.2a
Lunghezza = 56,8 m
n. piante = 29
Inserimento: x:305513,8; y:108391,1

AP-N2a-56
SIEPE ARBUSTIVA TIP. N.2a
Lunghezza = 82,4 m
n. piante = 31
Inserimento: x:305538,8; y:108422,4

AP-E2-57
INERBIMENTO TIP. E.2
Area = 878,1 m²
quantità = 35.044 g

AP-N2a-44
SIEPE ARBUSTIVA TIP. N.2a
Lunghezza = 162,2 m
n. piante = 81
Inserimento: x:305233,0; y:108521,8

AP-N2a-45
SIEPE ARBUSTIVA TIP. N.2a
Lunghezza = 136,7 m
n. piante = 68
Inserimento: x:305262,2; y:108515,4

AP-N2a-46
SIEPE ARBUSTIVA TIP. N.2a
Lunghezza = 99,9 m
n. piante = 50
Inserimento: x:305306,1; y:108497,3

AP-N2a-48
SIEPE ARBUSTIVA TIP. N.2a
Lunghezza = 170 m
n. piante = 85
Inserimento: x:305234,1; y:108538,8

AP-N2a-49
SIEPE ARBUSTIVA TIP. N.2a
Lunghezza = 139,9 m
n. piante = 70
Inserimento: x:305270,5; y:108537,4

AP-N2a-50
SIEPE ARBUSTIVA TIP. N.2a
Lunghezza = 102,4 m
n. piante = 51
Inserimento: x:305323,7; y:108531,9

AP-E2-59
INERBIMENTO TIP. E.2
Area = 2.807,7 m²
quantità = 112.308 g

AP-E2-60
INERBIMENTO TIP. E.2
Area = 1.193,8 m²
quantità = 47.632 g

AP-N2a-47
SIEPE ARBUSTIVA TIP. N.2a
Lunghezza = 297,1 m
n. piante = 184
Inserimento: x:305457,3; y:108451,1

AP-E2-63
INERBIMENTO TIP. E.2
Area = 73,6 m²
quantità = 2.944 g

AP-E2-62
INERBIMENTO TIP. E.2
Area = 934,4 m²
quantità = 37.376 g

AP-E2-61
INERBIMENTO TIP. E.2
Area = 562,4 m²
quantità = 22.496 g

Comittente: **AUTOCAMIONALE DELLA CISA S.P.A.**
Via Camboara 26/A - Frazione Ponte Taro - 43015 NOCETO (PR)

Impresa Esecutrice: **PIZZAROTTI**
FONDATA NEL 1910

AUTOSTRADA DELLA CISA A15 RACCORDO AUTOSTRADALE A15/A22 CORRIDOIO PLURIMODALE TIRRENO-BRENNERO RACCORDO AUTOSTRADALE FRA L'AUTOSTRADA DELLA CISA-FONTEVIVO (PR) E L'AUTOSTRADA DEL BRENNERO-NOGAROLE ROCCA (VR). I LOTTO.
C.U.P. G61B04000060008 C.I.G. 307068161E

PROGETTO ESECUTIVO

AUTOCAMIONALE DELLA CISA S.p.A.
Il Direttore: *[Signature]* Il Responsabile del Procedimento: *[Signature]* Il Presidente: *[Signature]*

IMPRESA PIZZAROTTI & C. S.p.A.
Il Direttore Tecnico: *[Signature]* Il Geologo: NA

PROGETTAZIONE DI: **PIZZAROTTI**
Il Progettista: Ing. Fabio Nigrelli
Ordine degli Ingegneri della Provincia di Palermo n. 3581

A.T.I.: **idrosse engineering** **ROCKSOIL** **VIA**
Coordinatore per la Sicurezza in fase di Progettazione: Ing. Giovanni Maria Cepparotti

Consulenza specialistica a cura di: *[Signature]*
Progettista Responsabile Intervento Progettazione Specifiche: *[Signature]*
Impresa Pizzarotti & C. S.p.A.
Ing. Pietro Mazzoli
Ordine degli Ingegneri della Provincia di Parma n. 224

Titolo Elaborato: **Asse Principale Interventi di Inerimento Paesaggistico, ambientale, compensativo Asse ATST da sp. Nord ponte fiume Taro (Km 2+371,62) al casello Treccasali (Km 7+150) Planimetria di progetto - Tav. 6/10**
Data Emissione Progetto: 18/03/2014
Scala: 1:1000

Identif. Elaborato:		N.RO IDENTIFICATIVO										CODICE COMMESSA			LOTTO			FASE			ENTE			AUGTO			CAT. OPERA			N.RO OPERA			PARTE OPERA			TIPO DOC.			N.RO PROC. DOC.			REVISIONE		
		RAAA										1			E			I			AP			IP			03			V			PL			006			E					
E	20/05/2015	Modifiche ASPI, RFI e Enti										A.GABATEL			NIGRELLI			MAZZOLI																										
D	16/02/2015	Adeguamento del verde a modifiche progettuali										A.GABATEL			NIGRELLI			MAZZOLI																										
C	21/11/2014	Lettera Comune di Treccasali prot. n° 000938/2014 del 21/11/2014										A.GABATEL			NIGRELLI			MAZZOLI																										
B	10/10/2014	Istruttoria RNA prot. n° 730 del 08/09/2014										A.GABATEL			NIGRELLI			MAZZOLI																										
A	04/07/2014	RIEMMISSIONE PROGETTO ESECUTIVO										A.GABATEL			NIGRELLI			MAZZOLI																										
Rev.	Data	DESCRIZIONE REVISIONE										Redatto			Controllato			Approvato																										