


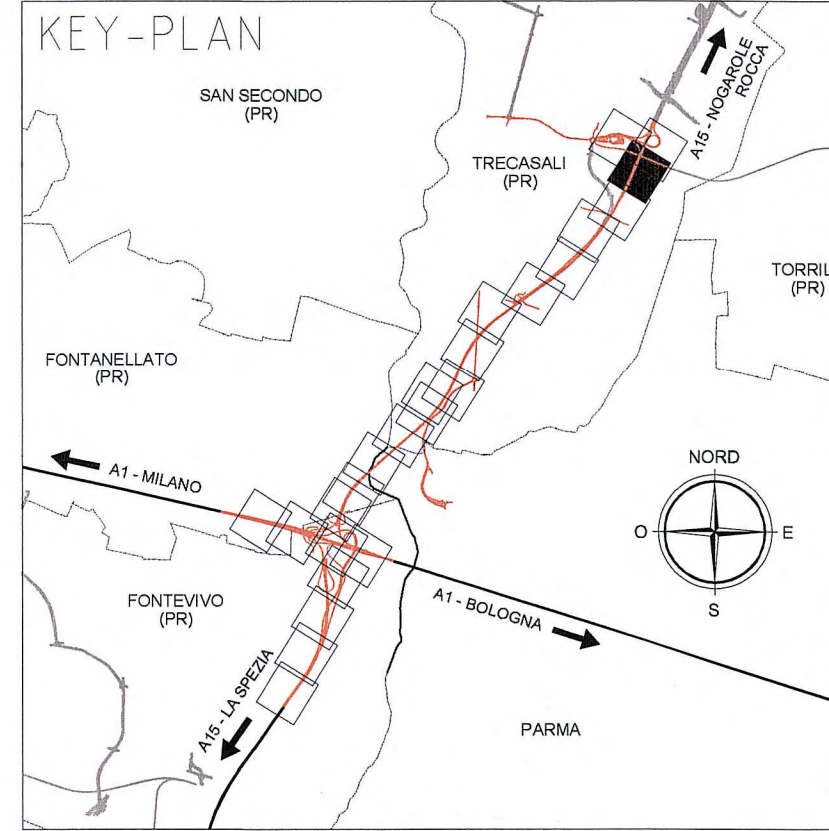

**LEGENDA**

- INTERVENTI DI SEMINA TIPOLOGIA E**
  - INERBIMENTO TIP. E-1
  - INERBIMENTO TIP. E-2
  - CARICETI TIP. E-4
  - FOSSO BIOFILTRO TIP. E-5
  - INERBIMENTI IN PROSSIMITA' DI ZONE UMIDE TIP. E-6
  - COMUNITA' IGROFILE TIP. E-7
- INTERVENTI DI TRATTAMENTO DELLE ACQUE**
  - PASSAGGIO FAUNA CON SCATOLARE 50X50CM
  - PASSAGGIO FAUNA CON SCATOLARE IDRALALICO
  - VASCA DI LAMINAZIONE TAP n.
- INTERVENTI DI MITIGAZIONE ACUSTICA**
  - BARRIERA ANTIRUMORE
  - BARRIERA ANTIRUMORE SU DUNA
  - DUNA CON FUNZIONE ANTIRUMORE
- INTERVENTI DELLA PROGETTAZIONE STRADALE**
  - INERBIMENTO DELLE SCARPATE CON IDROSEMINA CONSIDERATO ALL'INTERNO DEL COMPUTO MOVIMENTI TERRA
  - RECINZIONE DI PROGETTO
  - AREA DI CANTIERE
- DATI PER IL TRACCIAMENTO DELLE AREE**
  - GRIGLIE PER IL TRACCIAMENTO DEI MODULI DI IMPIANTO
  - 5 PUNTI PER IL TRACCIAMENTO DELLE AREE A VERDE (LA DIFFERENZA DI COLORE VIENE UTILIZZATA NELLE AREE CONTENIMENTI)
  - 5-10 (A DIFFERENZA DI COLORE VIENE UTILIZZATA NELLE AREE CONTENIMENTI)
  - LE COORDINATE DI TRACCIAMENTO DI OGNI PUNTO SONO RIPORTATE NELL'ELABORATO "SCHEDE QUANTITA' E TABELLE DI TRACCIAMENTO"
  - PUNTO INIZIALE DI INSERIMENTO DEL MODULO DI IMPIANTO
  - ETICHETTA RIPETUTA NEL CASO DI AREE A VERDE CHE INTERESSANO PIU' TAVOLE
- TIPOLOGIA N: INTERVENTI DI MITIGAZIONE NATURALISTICA**
  - SIEPE ARBUSTIVA TIP. N-2a
  - SIEPE ARBUSTIVA TIP. N-2b
  - ARBUSTETO TIPO N-3
  - ARBUSTETO EVOLUTO TIPO N-4
  - BOSCO TIPO N-5
  - FILARE ARBOREO DUNA TIP. N-6
  - FILARE VASCHE DI LAMIN. TIP. N-1
- TIPOLOGIA R: INTERVENTI DI MASCHERAMENTO**
  - RAMPICANTI TIP. R
- TIPOLOGIA O: INTERVENTI CON ARREDO DI SPECIE ORNAMENTALI (SVINCOLI DI INTERCO. E AUTOSTAZIONI)**
  - FILARE ARBOREO TIP. O-1
  - SIEPE ARBUSTIVA TIP. O-2
  - ARBUSTETO TIP. O-3
- TIPOLOGIA AU: INTERVENTI CON ARREDO INTERNI ALLE AUTOSTAZIONI**
  - FILARE ARB. OMBREGG. TIP. AU-1
  - FILARE ARB. SEGNAVIA TIP. AU-2
- TRACCE SEZIONI CARATTERISTICHE**
  - SEZIONI RIPORTATE NEGLI ELABORATI SPECIFICI
- INTERFERENZE CON LE RETI TECNOLOGICHE**
  - RETE TECNOLOGICA INTERFERITA



**LEGENDA**

- Recepimento richieste ASP, RFI e Enti
- Adeguamento delle opere a verde alle modifiche planimetriche




Comittente:  

**AUTOCAMIONALE DELLA CISA S.P.A.**  
 Via Camboara 26/A - Frazione Ponte Taro - 43015 NOCETO (PR)

Impresa Esecutrice:  

**PIZZAROTTI**  
 FONDATA NEL 1910

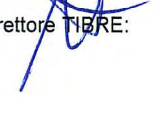**AUTOSTRADA DELLA CISA A15  
 RACCORDO AUTOSTRADALE A15/A22  
 CORRIDOIO PLURIMODALE TIRRENO-BRENNERO  
 RACCORDO AUTOSTRADALE FRA L' AUTOSTRADA DELLA CISA-FONTEVIVO (PR)  
 E L' AUTOSTRADA DEL BRENNERO-NOGAROLE ROCCA (VR). I LOTTO.**  
 C.U.P. G61B0400060008 C.I.G. 307068161E

**PROGETTO ESECUTIVO**  
 AUTOCAMIONALE DELLA CISA S.p.A.  
 Il Direttore:  Il Responsabile del Procedimento:  Il Presidente: 

IMPRESA PIZZAROTTI & C. S.p.A.  **PIZZAROTTI**  
 Il Direttore Tecnico:  **Ing. Luca Bonanelli**

Il Geologo: NA

PROGETTAZIONE DI:  **PIZZAROTTI**  
 A.T.I.:  **idrosse engineering**  **ROCKSOIL S.p.A.**  **VIA**

Il Progettista: **Ing. Fabio Nigrelli**  
 Ordine degli Ingegneri della Provincia di Palermo n. 3581

Coordinatore per la Sicurezza in fase di Progettazione:  
**Ing. Giovanni Maria Cepparotti**  
 Ordine degli Ingegneri della Provincia di Viterbo n. 392

Consulenza specialistica a cura di:  
**Ing. Pietro Mazzoli**  
 Ordine degli Ingegneri della Provincia di Parma n. 821

Titolo Elaborato: **Asse Principale Interventi di Inserimento Paesaggistico, ambientale, compensativo** Data Emissione Progetto: **18/03/2014**  
 Asse ATST da sp. Nord ponte fiume Taro (Km 2+371,62) al casello Treccasali (Km 7+150) Scala: **1:1'000**  
 Planimetria di progetto - Tav. 8/10

Identif. Elaborato:		CODICE COMMESSA		LOTTO	FASE	ENTE	AMBITO	CAT. OPERA	N.RO OPERA	PARTE OPERA	TIPO DOC.	N.RO PROG. DOC.	REVISIONE
E		RAAA		1	E	I	AP	IP	03	V	PL	008	E
E	20/05/2015	Modifiche ASP, RFI e Enti											
D	16/02/2015	Adeguamento del verde a modifiche progettuali											
C	21/11/2014	Lettera Comune di Treccasali prot. n° 0039938/2014 del 21/10/2014											
B	10/10/2014	Istruttoria RIVA prot. n° 730 del 08/09/2014											
A	04/07/2014	RIEMMISSIONE PROGETTO ESECUTIVO											
Rev.	Data	DESCRIZIONE REVISIONE		Redatto	Controllato	Approvato							