DESCRIZIONE DELLA MODIFICA:
Cambiata tipologia di impermeabilizzazione

WBS CA05
CAVALCAVIA P2 SULLA SP 10 DI CREMONA
SEZIONE LONGITUDINALE
L= 171.00m – n° 3 CAMPATE: 46.50 + 78.00 + 46.50

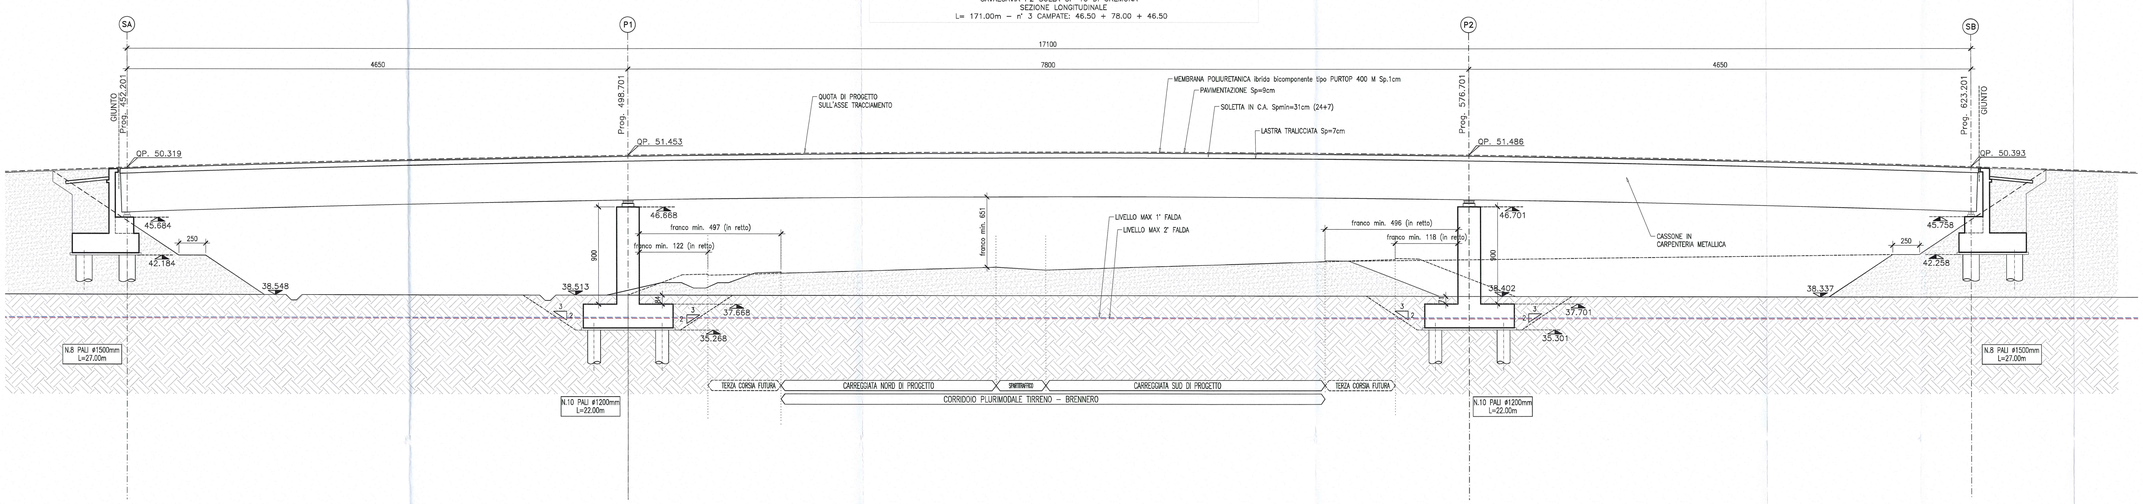

WBS CA05
CAVALCAVIA P2 SULLA SP 10 DI CREMONA
PROSPETTO
L= 171.00m – n° 3 CAMPATE: 46.50 + 78.00 + 46.50

DISPOSITIVO DI SICUREZZA INTEGRATO CON RETE L=18480 H=2.0m

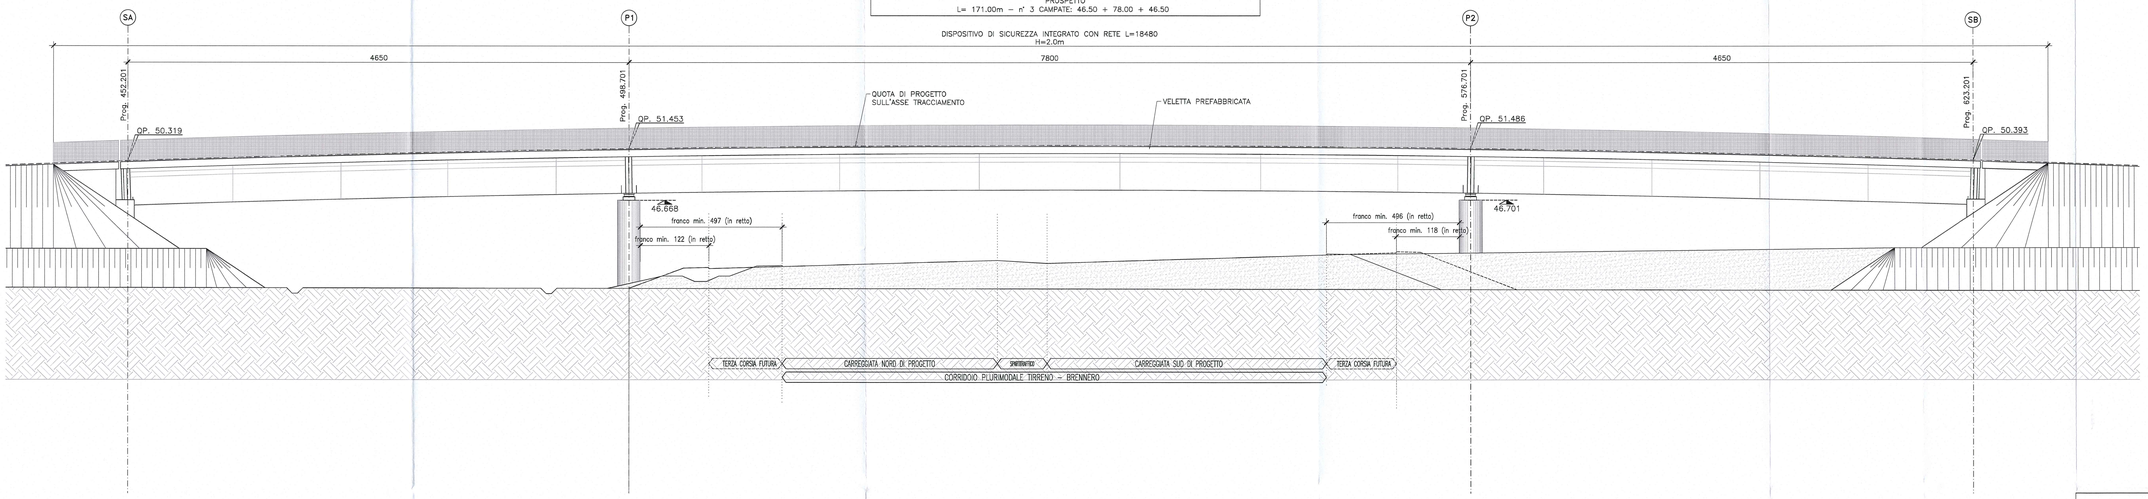

SEZIONE TRASVERSALE TIPO IN CAMPATA

SCALA 1:50

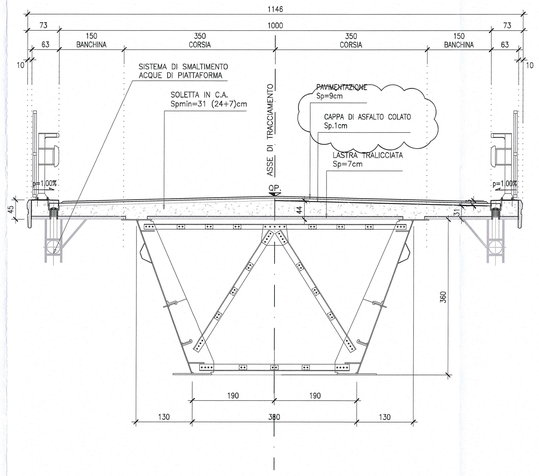

LAMIERINO SU PALI SPALLE
PREVEDERE SU TUTTI I PALI DELLE SPALLE LAMIERINO METALLICO L=10.00m Spessore 6mm(min) RIVESTITO SU TUTTA LA SUPERFICE ESTERNA CON MATERIALE BITUMINOSO DI SPESSORE MINIMO 2mm.

Committente:

AUTOCAMIONALE DELLA CISA S.P.A.
Via Camboara 26/A - Frazione Ponte Taro - 43015 NOCETO (PR)

Impresa Esecutrice:
PIZZAROTTI FONDATA NEL 1910

AUTOSTRADA DELLA CISA A15
RACCORDO AUTOSTRADALE A15/A22
CORRIDOIO PLURIMODALE TIRRENO-BRENNERO
RACCORDO AUTOSTRADALE FRA L' AUTOSTRADA DELLA CISA-FONTEVIVO (PR)
E L' AUTOSTRADA DEL BRENNERO-NOGAROLE ROCCA (VR). 1 LOTTO.

C.U.P. G61B04000060008 | C.I.G. 307068161E

PROGETTO ESECUTIVO

AUTOCAMIONALE DELLA CISA S.p.A.
Il Direttore TIBRE:
Il Responsabile del Procedimento:
Il Presidente:

IMPRESA PIZZAROTTI & C. S.p.A.
Il Direttore Tecnico: IMPRESA PIZZAROTTI & C. S.p.A. Il Responsabile di Progetto Dott. Ing. Luca Bondanelli

Il Geologo: NA

PROGETTAZIONE DI:
PIZZAROTTI FONDATA NEL 1910
A.T.I.: idroesse engineering MANDATARIA | rocksoil S.p.A. MANDANTE | VIA MANDANTE

Il Progettista:
Ing. Giovanni Piazza
Ordine degli Ingegneri della Provincia di Roma n. A-27295

Coordinatore per la Sicurezza in fase di Progettazione:
Ing. Giovanni Maria Cepparrotti
Ordine degli Ingegneri della Provincia di Viterbo n. 392

Consulenza specialistica a cura di: NA

Progettista Responsabile Integrazione Prestazioni Specialistiche:
Impresa Pizzarotti & C. S.p.A.
Ing. Pietro Mazzoli
Ordine degli Ingegneri della Provincia di Parma n. 821

Titolo Elaborato:
Asse principale
Cavalcavia
Cavalcavia P2 sulla S.P. 10 di Cremona
Prospetto, sezione longitudinale e trasversale

Data Emissione Progetto: 18/03/2014
Scala: varie

Identif. Elaborato:

N.RO IDENTIFICATIVO	CODICE COMMITTA	LOTTO	FASE	ENTE	AMBITO	DOC. OPERA	N.RO OPERA	PARTE OPERA	TIPO DOC.	N.RO PROGR. DOC.	REVISIONE
	RAAA	1	E	V	AP	CA	05	G	PO	001	B

Rev.	Data	DESCRIZIONE REVISIONE	Redatto	Controllato	Approvato
B	02/10/2014	REVISIONE A SEGUITO ISTRUTTORIA A15 Prot.731	A. CANTARELLA	G. PIAZZA	MAZZOLI
A	18/06/2014	RIEMISSIONE PROGETTO ESECUTIVO	A. CANTARELLA	G. PIAZZA	MAZZOLI