DOCUMENTI DI RIFERIMENTO	
DESCRIZIONE	CODIFICA
CARATTERISTICHE DEI MATERIALI E SPECIFICHE TECNICHE	RAAA1EVAPCA01GSP001.dwg

DESCRIZIONE DELLA MODIFICA:

Indicate dimensioni gola saldature.
Aggiunte dimensioni fazzoletti.

SEZIONE L-L
SCALA 1:20

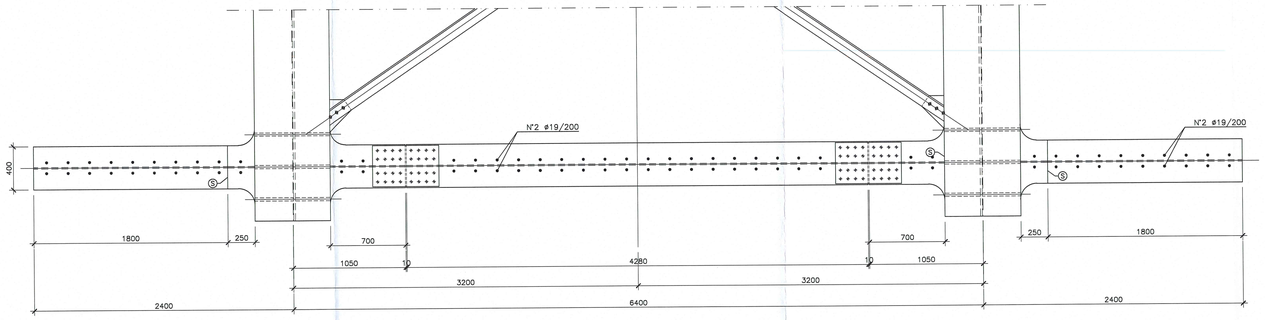

VISTA DIAFRAMMA (DS1)
SCALA 1:20

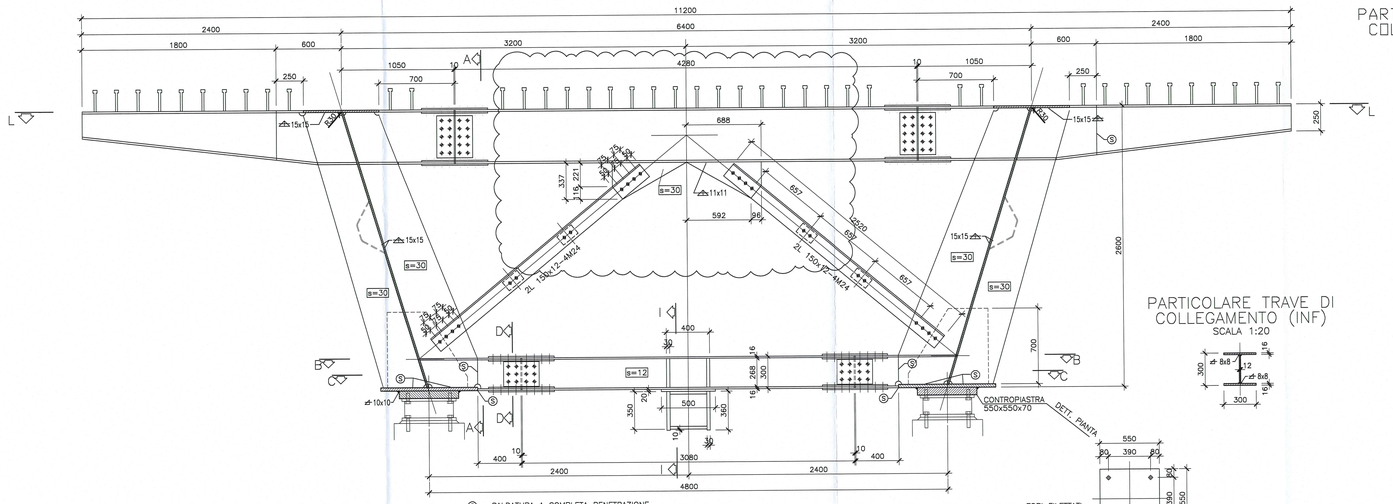

PARTICOLARE TRAVE DI COLLEGAMENTO (SUP.)
SCALA 1:20

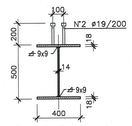

PARTICOLARE TRAVE DI COLLEGAMENTO (INF)
SCALA 1:20

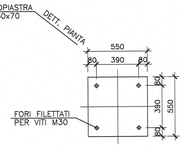

SEZIONE A-A
SCALA 1:20

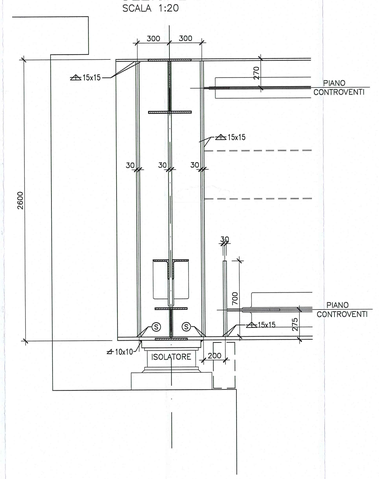

SEZIONE B-B
SCALA 1:20

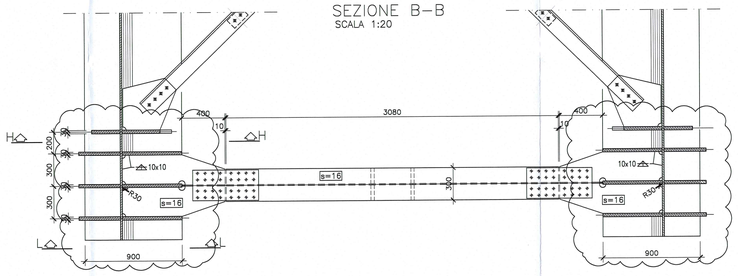

SEZIONE C-C
SCALA 1:20

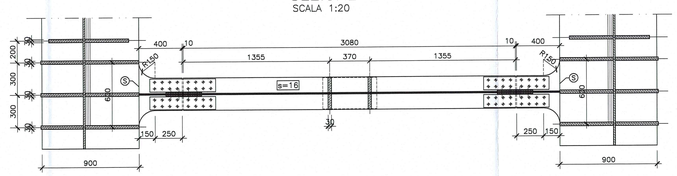

Committente:

AUTOCAMIONALE DELLA CISA S.p.A.
Via Camboara 26/A - Frazione Ponte Taro - 43015 NOCETO (PR)

Impresa Esecutrice:

PIZZAROTTI FONDATA NEL 1910

AUTOSTRADA DELLA CISA A15
RACCORDO AUTOSTRADALE A15/A22
CORRIDOIO PLURIMODALE TIRRENO-BRENNERO
RACCORDO AUTOSTRADALE FRA L' AUTOSTRADA DELLA CISA-FONTEVIVO (PR) E L' AUTOSTRADA DEL BRENNERO-NOGAROLE ROCCA (VR). I LOTTO.

C.U.P. G61B04000060008 | C.I.G. 307068161E

PROGETTO ESECUTIVO

AUTOCAMIONALE DELLA CISA S.p.A.
Il Direttore TIBRE: | Il Responsabile del Procedimento: | Il Progettista:

IMPRESA PIZZAROTTI & C. S.p.A.
Il Direttore Tecnico: | Il Responsabile di Progetto Dott. Ing. Luca Bondanelli

Il Geologo: NA

PROGETTAZIONE DI:
PIZZAROTTI FONDATA NEL 1910
A.T.I.: idroesse engineering ASSOCIATE | ROCKSOIL S.p.A. MANDATARIA | VIA S.r.l. MANDANTE

Il Progettista:
Ing. Giovanni Piazza
Ordine degli Ingegneri della Provincia di Rieti n. 437

Coordinatore per la Sicurezza in fase di Progettazione:
Ing. Giovanni Maria Cepparotti
Ordine degli Ingegneri della Provincia di Viterbo n. 392

Consulenza specialistica a cura di:
NA

Progettista Responsabile Integrazione Prestazioni Specialistiche:
Impresa Pizzarotti & C. S.p.A.
Ing. Pietro Mazzoli
Ordine degli Ingegneri della Provincia di Parma n. 423

Dott. Ing. PIETRO MAZZOLI
INGEGNERI PARMA 423

Titolo Elaborato:

Asse principale
Cavalcavia
Cavalcavia svincolo A1 su A1 (rami C ed E)
Carpenteria metallica - Diaframmi di spalla - Tav. 1/2

Data Emissione Progetto: 18/03/2014
Scala:

Identif. Elaborato:

N.RO IDENTIFICAZIONE		CODICE COMMESSA	LOTTO	FASE	ENTE	AMBITO	DOC. OPERA	N.RO OPERA	PARTE OPERA	TIPO DOC.	N.RO PROGR. DOC.	REVISIONE
		RAAA	1	E	V	AP	CA	01	I	CA	005	B

Rev.	Data	DESCRIZIONE REVISIONE	Redatto	Controllato	Approvato
B	10/10/2014	REVISIONE A SEGUITO ISTRUTTORIA RINA	R. FIORE	G. RIAZZA	MAZZOLI
A	18/06/2014	RIEMISSIONE PROGETTO ESECUTIVO	A. CANTARELLA	G. RIAZZA	MAZZOLI