

Modifica fosso.

NOTA

Commitente:



AUTOCAMIONALE DELLA CISA S.p.A.
Via Cambora 26/A - Frazione Ponte Taro - 43015 NOCETO (PR)

Impresa Esecutrice:



AUTOSTRADA DELLA CISA A15
RACCORDO AUTOSTRADALE A15/A22
CORRIDOIO PLURIMODALE TIRRENO-BRENNERO
RACCORDO AUTOSTRADALE FRA L' AUTOSTRADA DELLA CISA-FONTEVIVO (PR)
E L' AUTOSTRADA DEL BRENNERO-NOGAROLE ROCCA (VR). I LOTTO.
C.U.P. G61B04000060008 C.I.G. 307068161E
PROGETTO ESECUTIVO

AUTOCAMIONALE DELLA CISA S.p.A.
Il Direttore TIRRE:

Il Responsabile del Procedimento:

Il Presidente:

IMPRESA PIZZAROTTI & C. S.p.A.
Il Responsabile del progetto
Dott. Ing. Luca Bondanelli

Il Geologo:

NA

PROGETTAZIONE DI:



Il Progettista:

Ing. Fabio Nigrelli
Ordine degli Ingegneri della Provincia di Palermo n. 3581

Coordinatore per la Sicurezza in fase di Progettazione:



Ing. Giovanni Maria Cepparotti
Ordine degli Ingegneri della Provincia di Viterbo n. 392

Consulenza specialistica a cura di:



Progettista Responsabile Integrale della Progettazione
Ing. Pietro Mazzoli
IMPRESA PIZZAROTTI & C. S.p.A.
SCRITTO ORDINE INGEGNERI PARMA n. 821

Titolo Elaborato:

Asse principale
Corpo Autostradale
Corpo autostradale dal km -2+350 a sp. sud ponte fiume Taro (km 0+450,78)
Album Sezioni trasversali - Interconnessione - Ramo A

Scala:

1:200

Data Emissione Progetto:
18/03/2014

Identif. Elaborato:

N.RO IDENTIFICATIVO

CODICE COMMESSA

LOTTO

FASE

ENTE

AMBITO

CAT. OPERA

N.RO OPERA

PARTI OPERA

TIPO DOC.

N.RO Progr. DOC.

REVISIONE



Rev.

Data

A	06/06/2014	REMISSIONE PROGETTO ESECUTIVO	F. LANDO	F. NIGRELLI	MAZZOLI
B	21/11/2014	Istruttoria ASP prot. n°0023104/EU del 17/11/2014	A. UGOLINI	F. NIGRELLI	MAZZOLI
C	05/05/2015	MODIFICA FOSSO	A. UGOLINI	F. NIGRELLI	MAZZOLI

DESCRIZIONE REVISIONE

Redatto

Controlato

Approvato

THIS DOCUMENT MAY NOT BE COPIED, REPRODUCED OR PUBLISHED, EITHER IN PART OR IN ITS ENTIRETY, WITHOUT THE WRITTEN PERMISSION OF AUTOCAMIONALE DELLA CISA S.p.A. UNAUTHORIZED USE WILL BE PROSECUTED BY LAW.

PROFILO RAMO A

SEZIONE A-3

PROGRESSIVA 44.19

- BASE 2.90 m²
- BAT 0.58 m²
- BINDER 0.67 m²
- BONIFICA 4.01 m²
- MISTO CEMENTATO 0.73 m²
- DEMOLIZIONE PAV. ESISTENTE 0.04 m²
- D1 0.01 m²
- RILEVATO 3.49 m²
- SCAVO 4.00 m²
- R1 7.50 m²
- SCAVO 0.55 m²
- SF1 2.64 m²
- MISTO STABILIZZATO 0.47 m²
- ST1 1.02 m²
- USURA 0.73 m²
- US1 0.47 m²
- VEGETALE SCARPATE 0.47 m²
- VE1 0.47 m²
- COMPATTAZIONE 1.02 m²
- col1 5.58 m²
- IDROSEMINA 3.34 m²
- int1 1.48 m²
- SCOTICO 0.73 m²
- sc1 0.73 m²

PROGRESSIVE	TERRENO	PARZIALE	QUOTE	TERRENO	PROGRESSIVE	PROGETTO	PROGRESSIVE	PROGETTO	QUOTE	PROGRESSIVE	PROGETTO	PARZIALE	QUOTE	PROGRESSIVE	PROGETTO	PARZIALE	QUOTE	RILEVATO
35.00	26.62	8.38	45.697	11.32	45.772	35.00	45.772	35.00	45.120	34.48	45.120	0.52	0.52	2.16	2.16	45.648	32.32	45.648
				7.04	45.120	34.48	45.120	34.48	2.16	45.648	31.68	45.964	1.12	1.12	30.56	45.520	30.56	45.520
					45.528	29.37	45.528	29.37	1.19	45.528	29.37	45.528	1.19	1.19	27.55	45.443	27.55	45.443
					45.443	27.55	45.443	27.55	1.00	45.248	16.23	45.248	0.17	0.17	15.23	45.079	15.23	45.079
					45.248	16.23	45.248	16.23	0.17	45.297	15.06	45.297	0.17	0.17	14.90	45.048	14.90	45.048
					45.297	15.06	45.297	15.06	0.17	45.527	15.05	45.527	0.17	0.17	13.77	45.079	13.77	45.079
					45.527	15.05	45.527	15.05	0.17	47.082	14.89	47.082	0.17	0.17	13.77	45.048	13.77	45.048
					47.082	14.89	47.082	14.89	0.17	46.677	14.09	46.677	0.17	0.17	13.77	45.048	13.77	45.048
SEZIONE A-8

PROGRESSIVA 123.85

BASE	2.63 m ²
BA1	
BINDER	
B11	0.53 m ²
BONIFICA	
B01	0.57 m ²
MISTO CEMENTATO	
CE1	3.69 m ²
DEMOLIZIONE PAV. ESISTENTE	
D1	0.53 m ²
RILEVATO	
R11	0.04 m ²
SCAVO	
SC1	0.01 m ²
SC2	2.89 m ²
SC3	4.88 m ²
Totale:	7.78 m ²
SCAVO FOSSI	
SF1	0.54 m ²
MISTO STABILIZZATO	
ST1	2.40 m ²
USURA	
US1	0.43 m ²
VEGETALE SCARPATE	
VE1	1.21 m ²
COMPATTAZIONE	
CO1	5.81 m ²
IDROSEMINA	
IN1	3.08 m ²
SCOTTICO	
SC1	1.43 m ²

PROGRESSIVE	TERRENO	QUOTE	TERRENO	PROGRESSIVE	PROGETTO	QUOTE	PROGETTO	PROGRESSIVE	PARZIAU	PROGRESSIVE	PARZIAU	QUOTE	RILEVATO	PROGRESSIVE	PARZIAU	QUOTE	RILEVATO

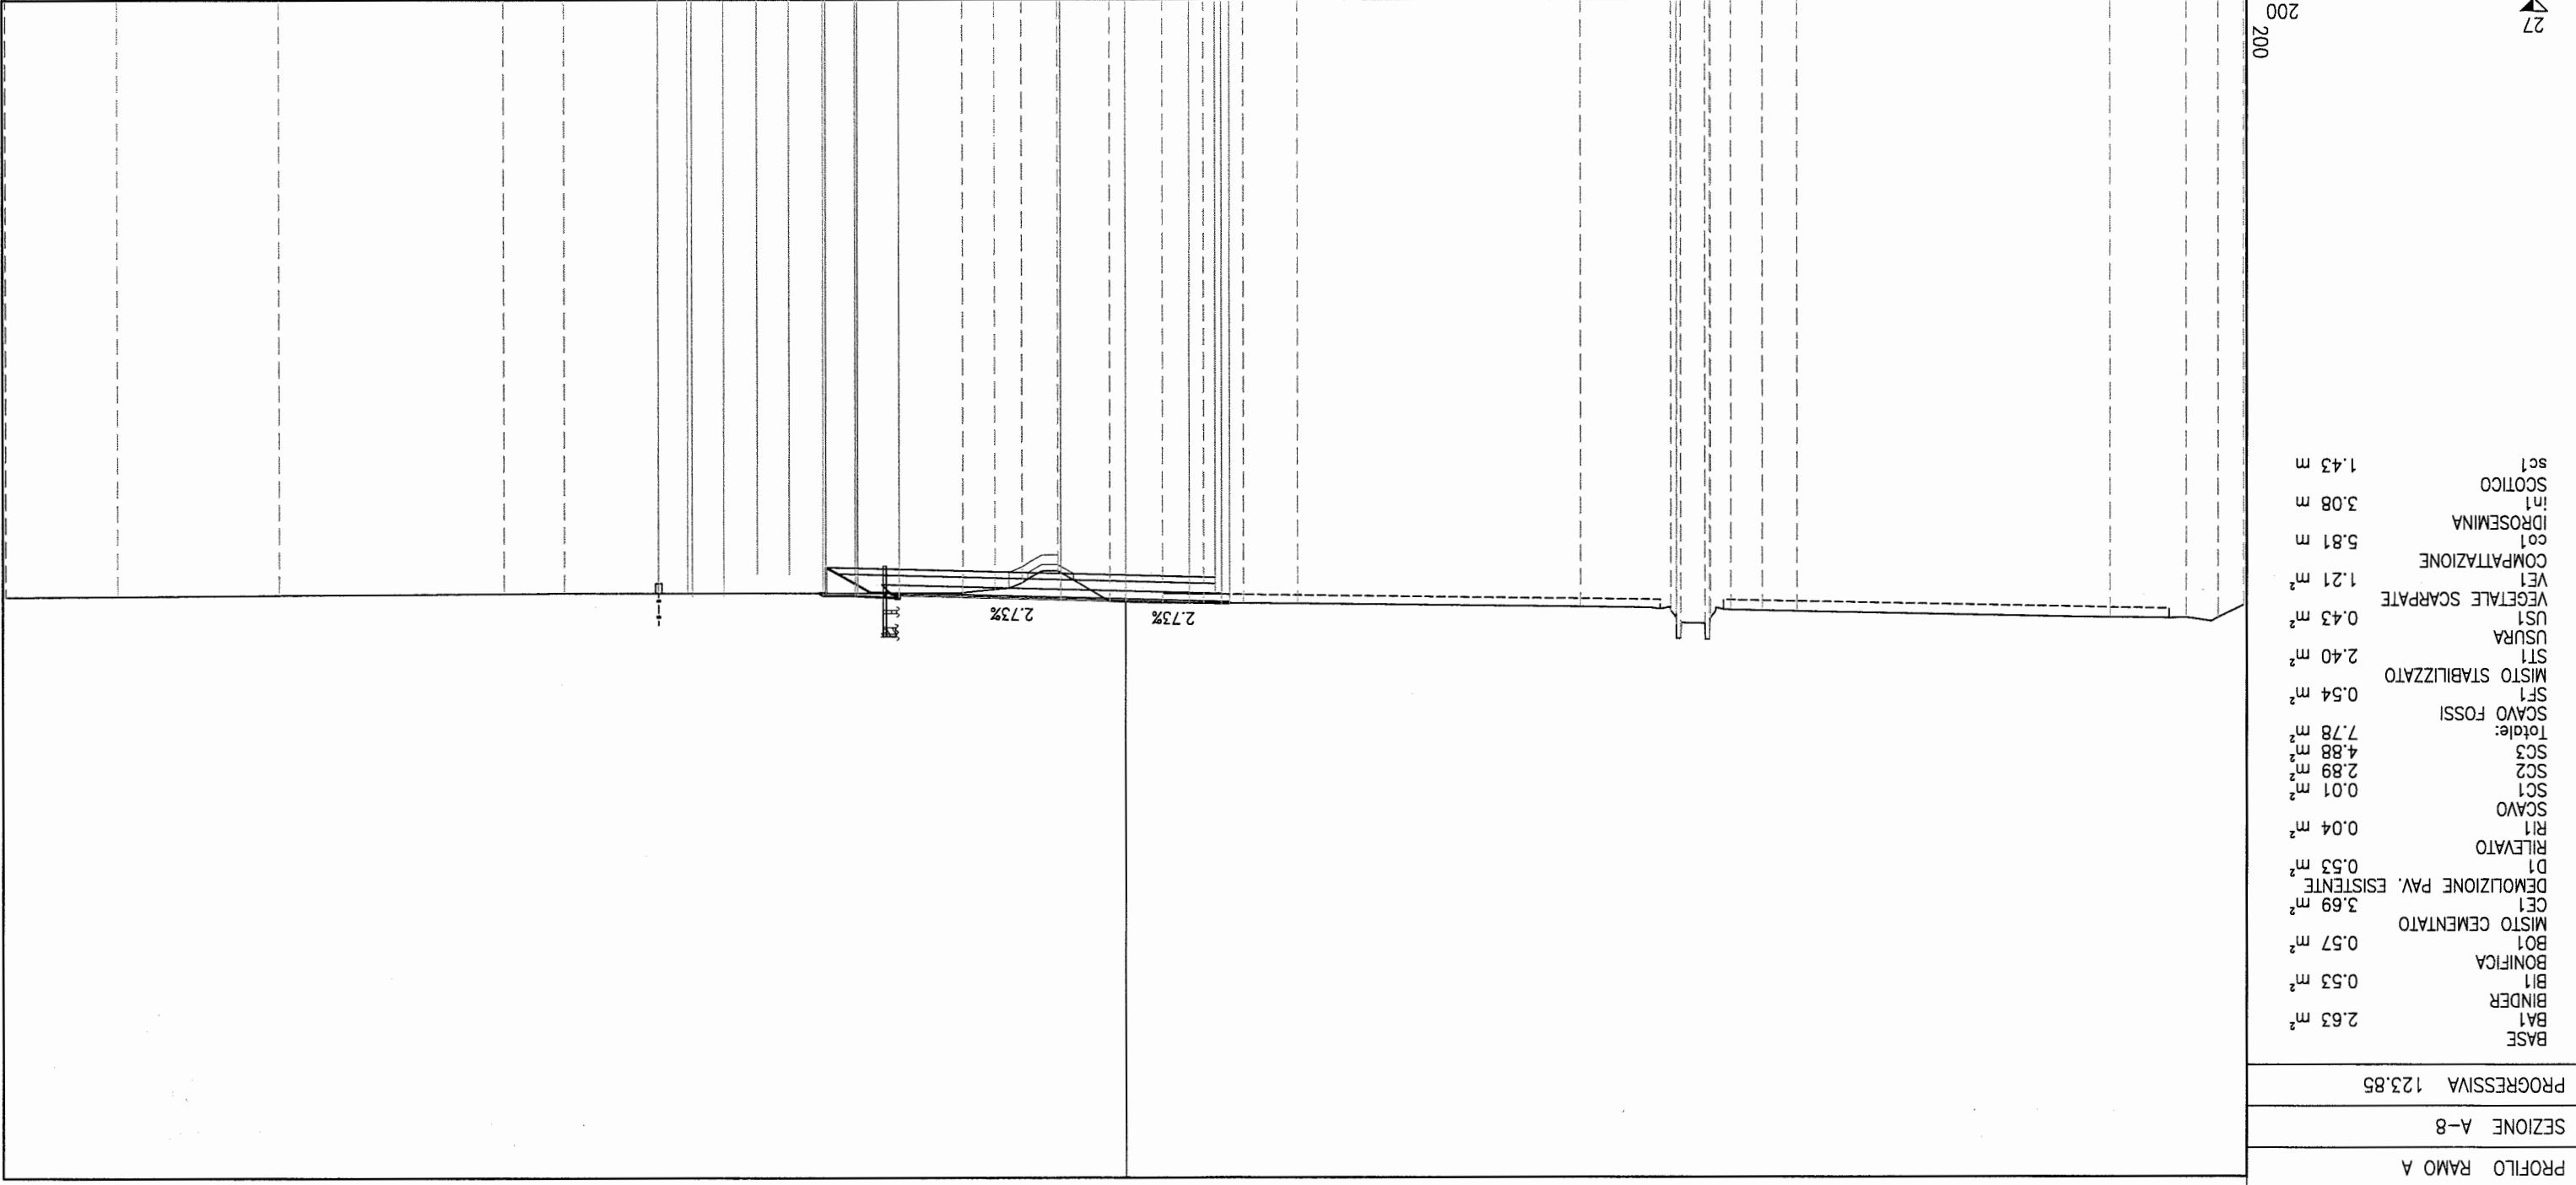


PROFILO RAMO A

SEZIONE A-14

PROGRESSIVA 212.73

BASE	1.77 m ²
BA1	
BINDER	
BI1	0.42 m ²
BONIFICA	
B01	0.54 m ²
MISTO CEMENTATO	
CE1	3.15 m ²
SCAVO	
SC1	0.47 m ²
SC2	7.39 m ²
Totale:	7.86 m ²
SCAVO FOSSI	
SF1	1.21 m ²
USURA	
US1	0.34 m ²
VEGETALE SCARPATE	
VE1	0.72 m ²
VE2	0.40 m ²
Totale:	1.12 m ²
COMPATTAZIONE	
col	8.81 m
IDROSEMINA	
in1	2.80 m
in2	3.24 m
Totale:	6.04 m
SCOTTICO	
sc1	1.33 m

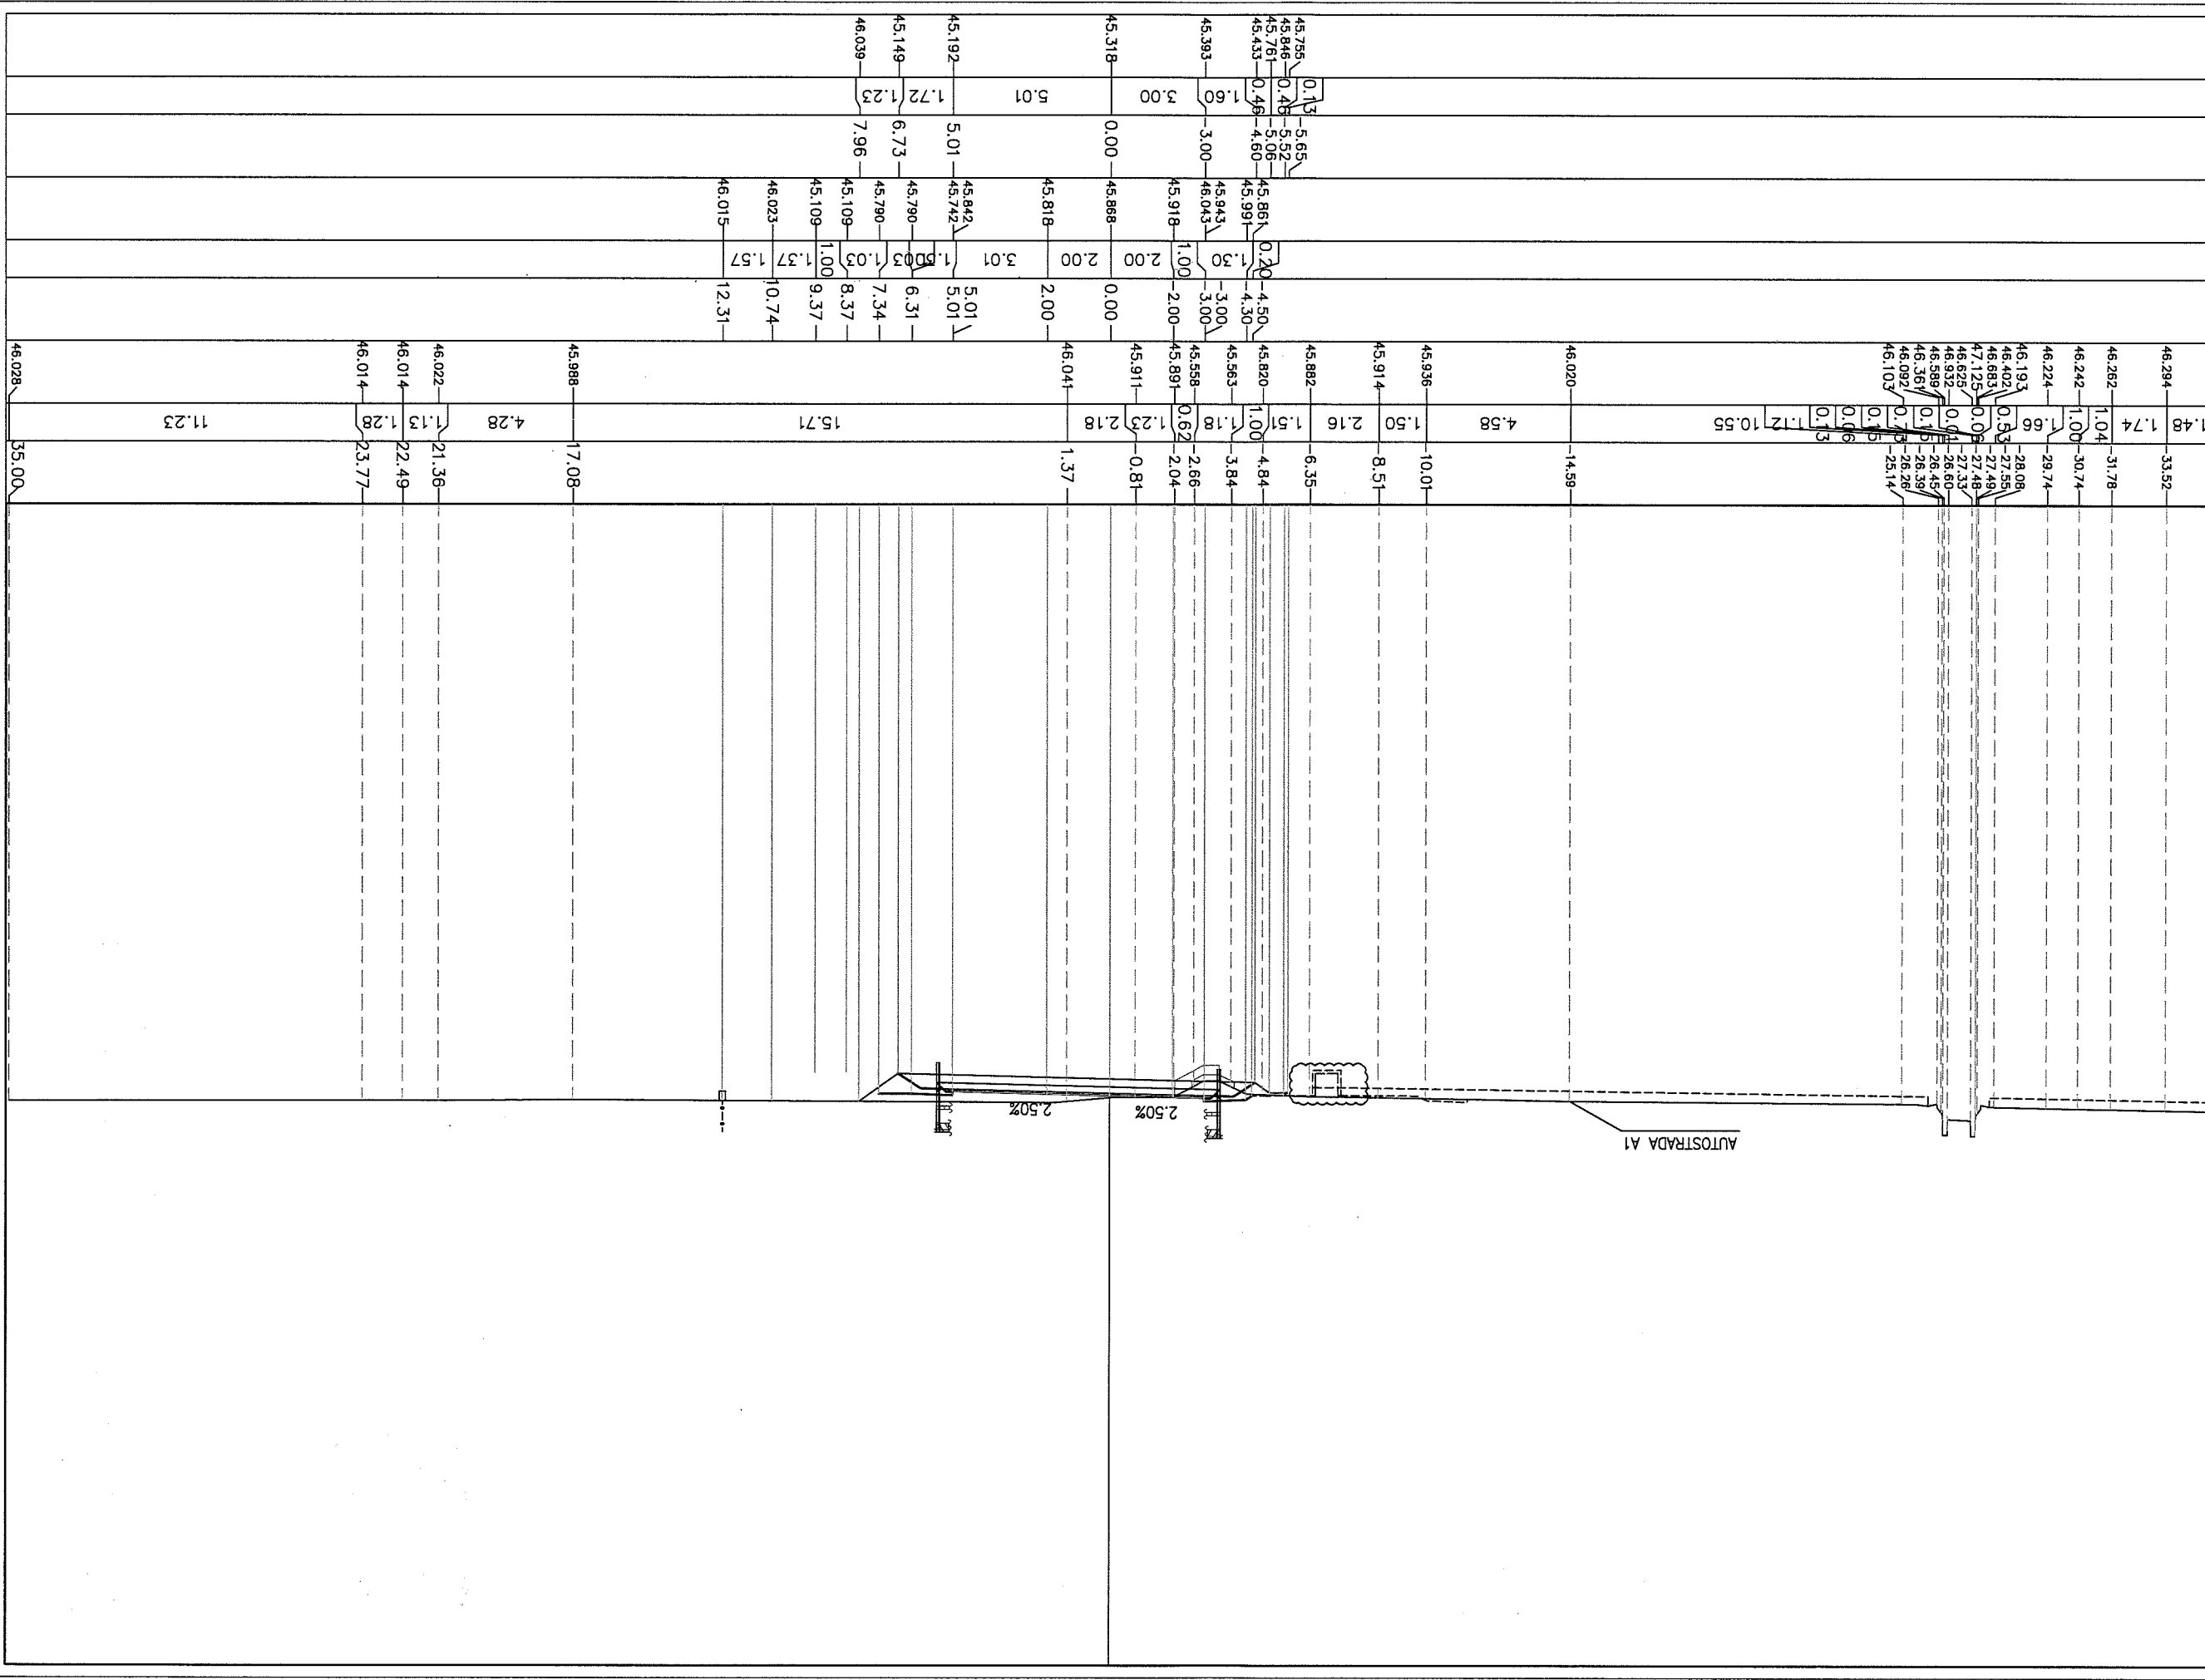

PROGRESSIVE
TERRENO

PARZIALI
TERRENO

QUOTE
TERRENO

PROGRESSIVE
PROGETTO

PARZIALI
PROGETTO

QUOTE
PROGETTO

PROGRESSIVE
RILEVATO

PARZIALI
RILEVATO

QUOTE
RILEVATO


RILEVATO

PROFILO RAMO A

SEZIONE A-15

PROGRESSIVA 230,31

BASE	1,75	m ²
BA1		
BINDER		
BI1	0,41	m ²
BONIFICA		
BO1	0,47	m ²
MISTO CEMENTATO		
CE1	3,13	m ²
RILEVATO		
RI1	0,09	m ²
SCAVO		
SC1	0,07	m ²
SC2	8,58	m ²
Totale:	8,65	m ²
SCAVO FOSSI		
SF1	1,07	m ²
USURA		
US1	0,34	m ²
VEGETALE SCARPATE		
VE1	0,74	m ²
VE2	0,52	m ²
Totale:	1,26	m ²
COMPATTAZIONE		
col	9,91	m
IDROSEMINA		
in1	2,80	m
in2	4,19	m
Totale:	6,99	m
SCOTTICO		
sc1	1,10	m

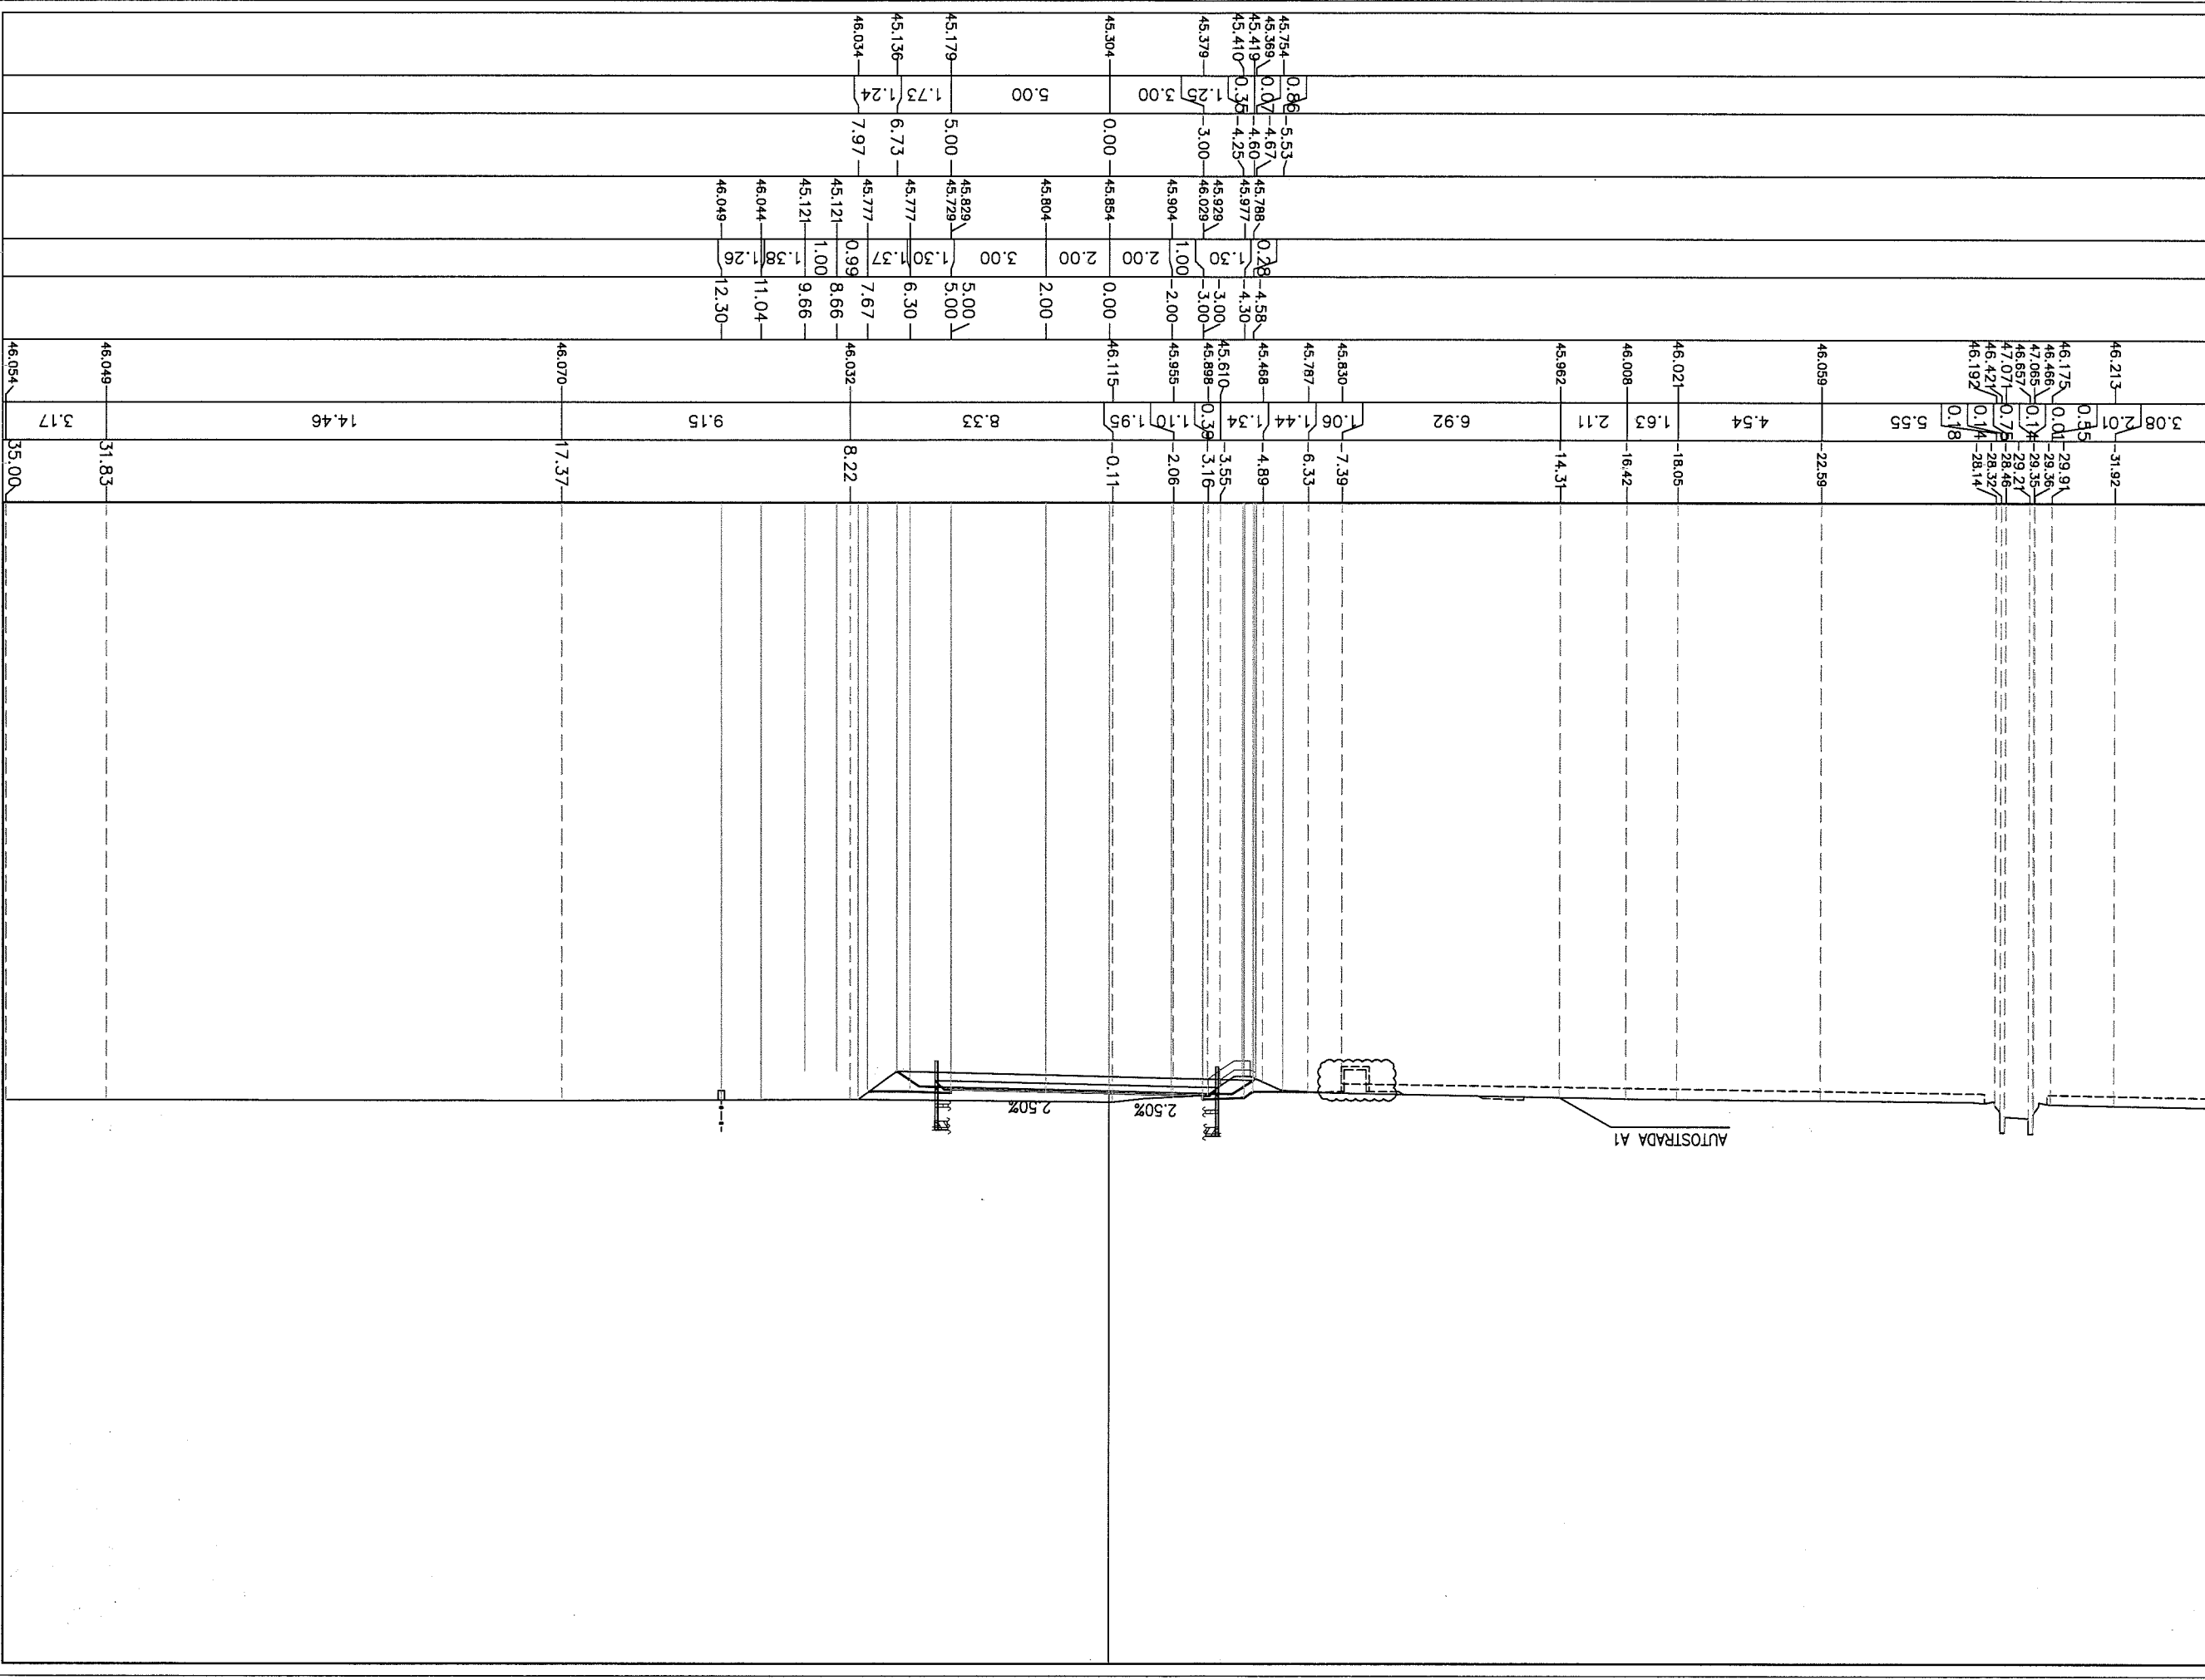


PROGRESSIVE	TERRENO	QUOTE	TERRENO	PROGRESSIVE	PROGETTO	QUOTE	PROGETTO	PROGRESSIVE	PARZIAU	QUOTE	RILEVATO

PROFILO RAMO A

SEZIONE A-19

PROGRESSIVA 298,25

BASE	2,44	m ²
BINDER	0,60	m ²
B1		
MISTO CEMENTATO	4,08	m ²
CE1		
DEMOLIZIONE PAV. ESISTENTE		
D1	0,66	m ²
SCAVO	0,19	m ²
SC1		
SC2	12,70	m ²
Totale:	12,89	m ²
SCAVO FOSSI		
SF1	1,09	m ²
USURA		
US1	0,48	m ²
VEGETALE SCARPATE		
VE1	0,48	m ²
VE2	1,87	m ²
Totale:	2,35	m ²
COMPATTAZIONE		
col	14,83	m
IDROSEMINA		
in1	2,89	m
in2	8,59	m
Totale:	11,48	m

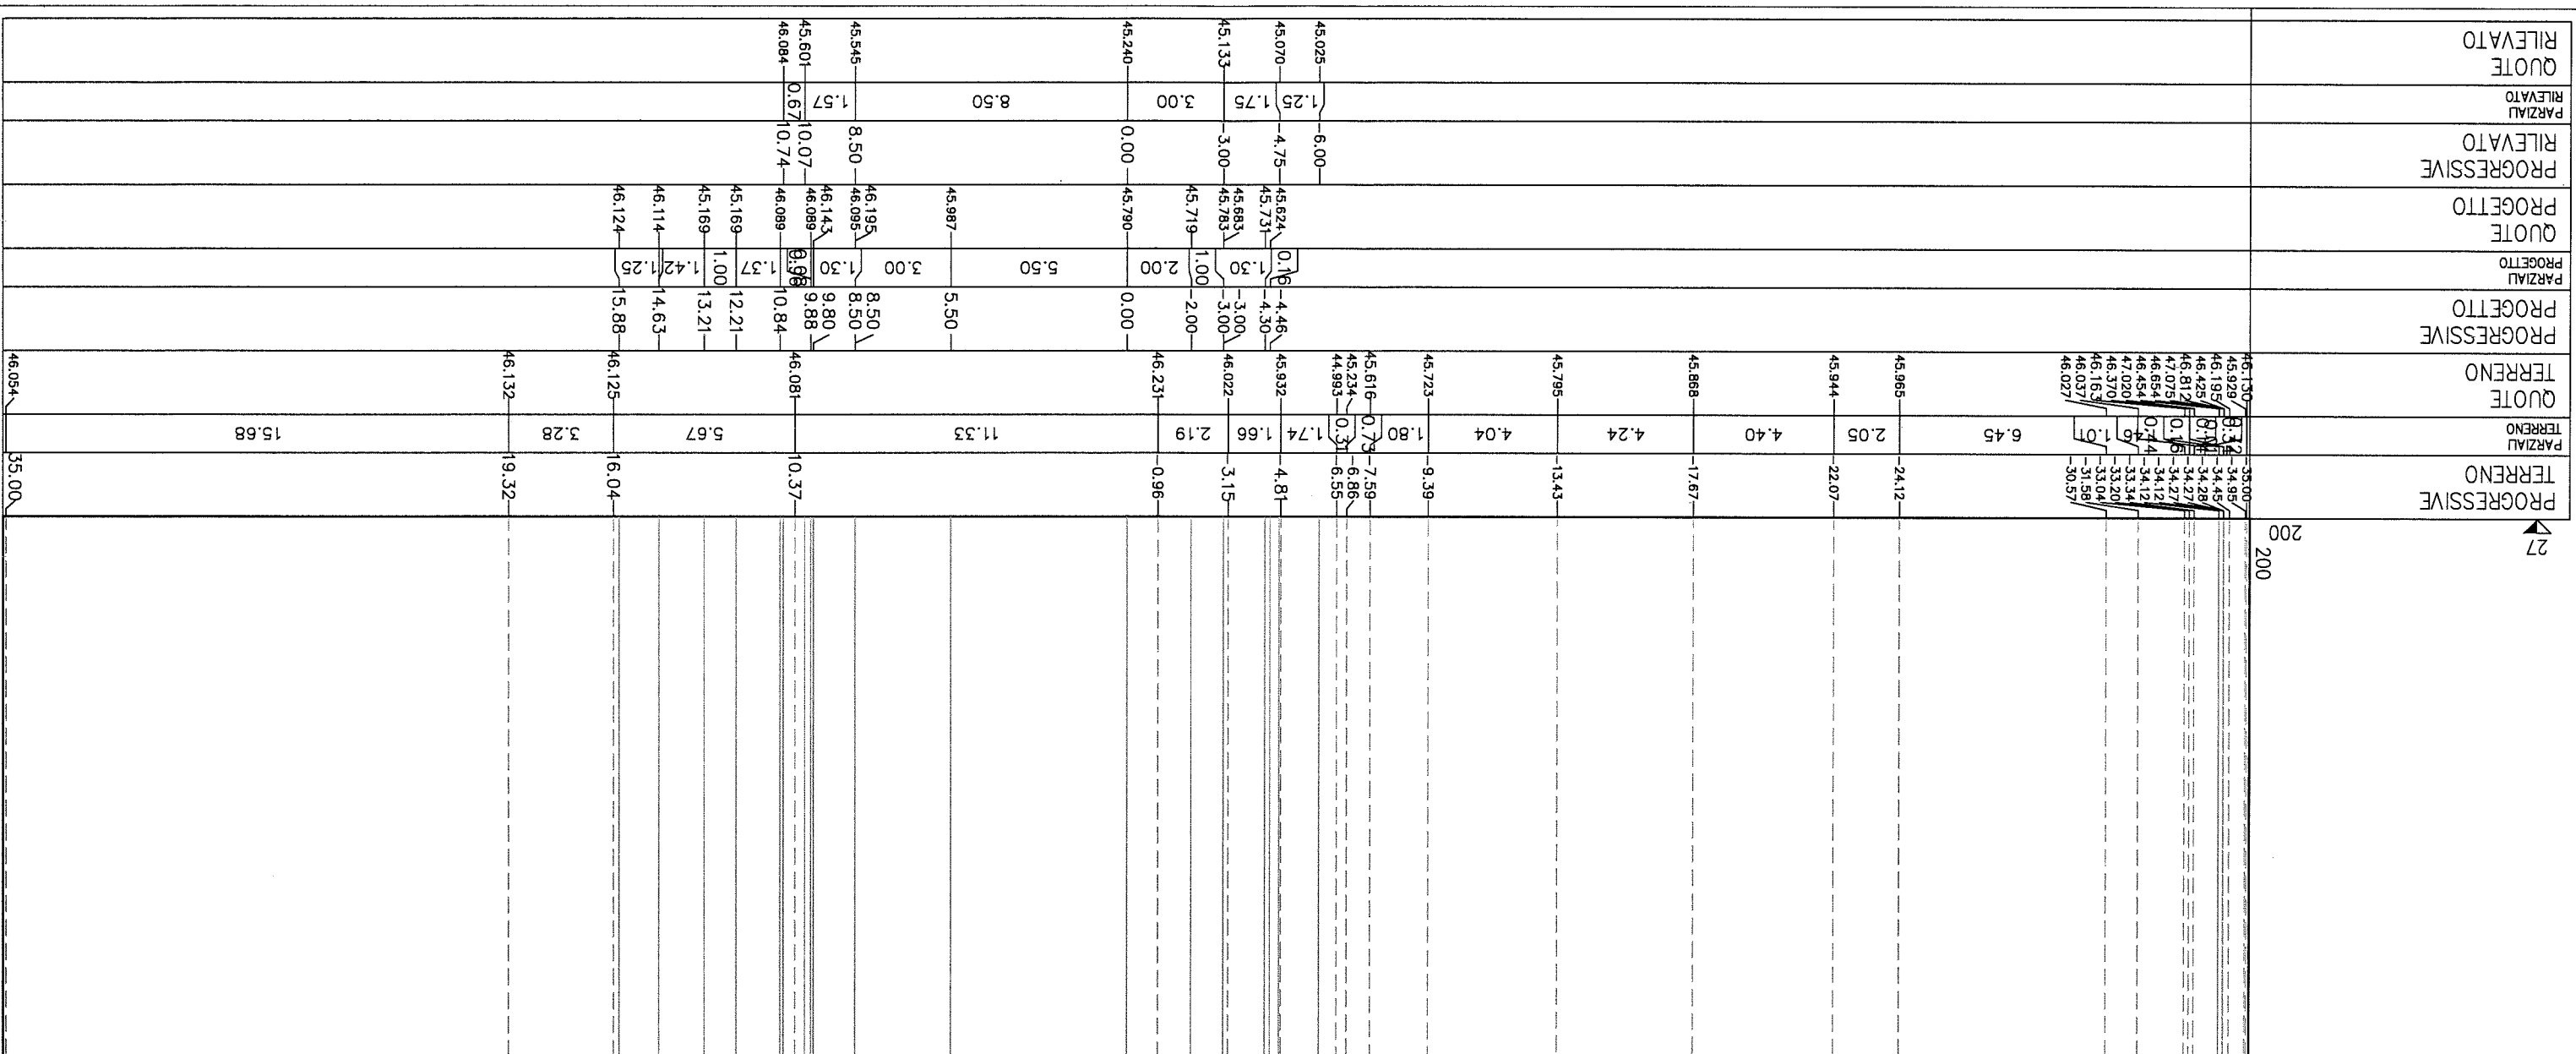


PROFILO RAMO A

SEZIONE A-22

PROGRESSIVA 344.89

BASE	2.36	m ²
BA1	0.60	m ²
BINDER	0.60	m ²
BONIFICA	2.71	m ²
BO1	2.71	m ²
MISTO CEMENTATO	3.51	m ²
CE1	3.51	m ²
DEMOLIZIONE PAV. ESISTENTE	1.19	m ²
D1	1.19	m ²
RILEVATO	12.51	m ²
R12	12.51	m ²
SCAVO	2.06	m ²
SC1	2.06	m ²
USURA	0.47	m ²
US1	0.47	m ²
VEGETALE SCARPATE	1.99	m ²
VE1	1.99	m ²
IDROSEMINA	7.80	m
in1	7.80	m
Totale:	8.20	m
SCOTICO	9.05	m

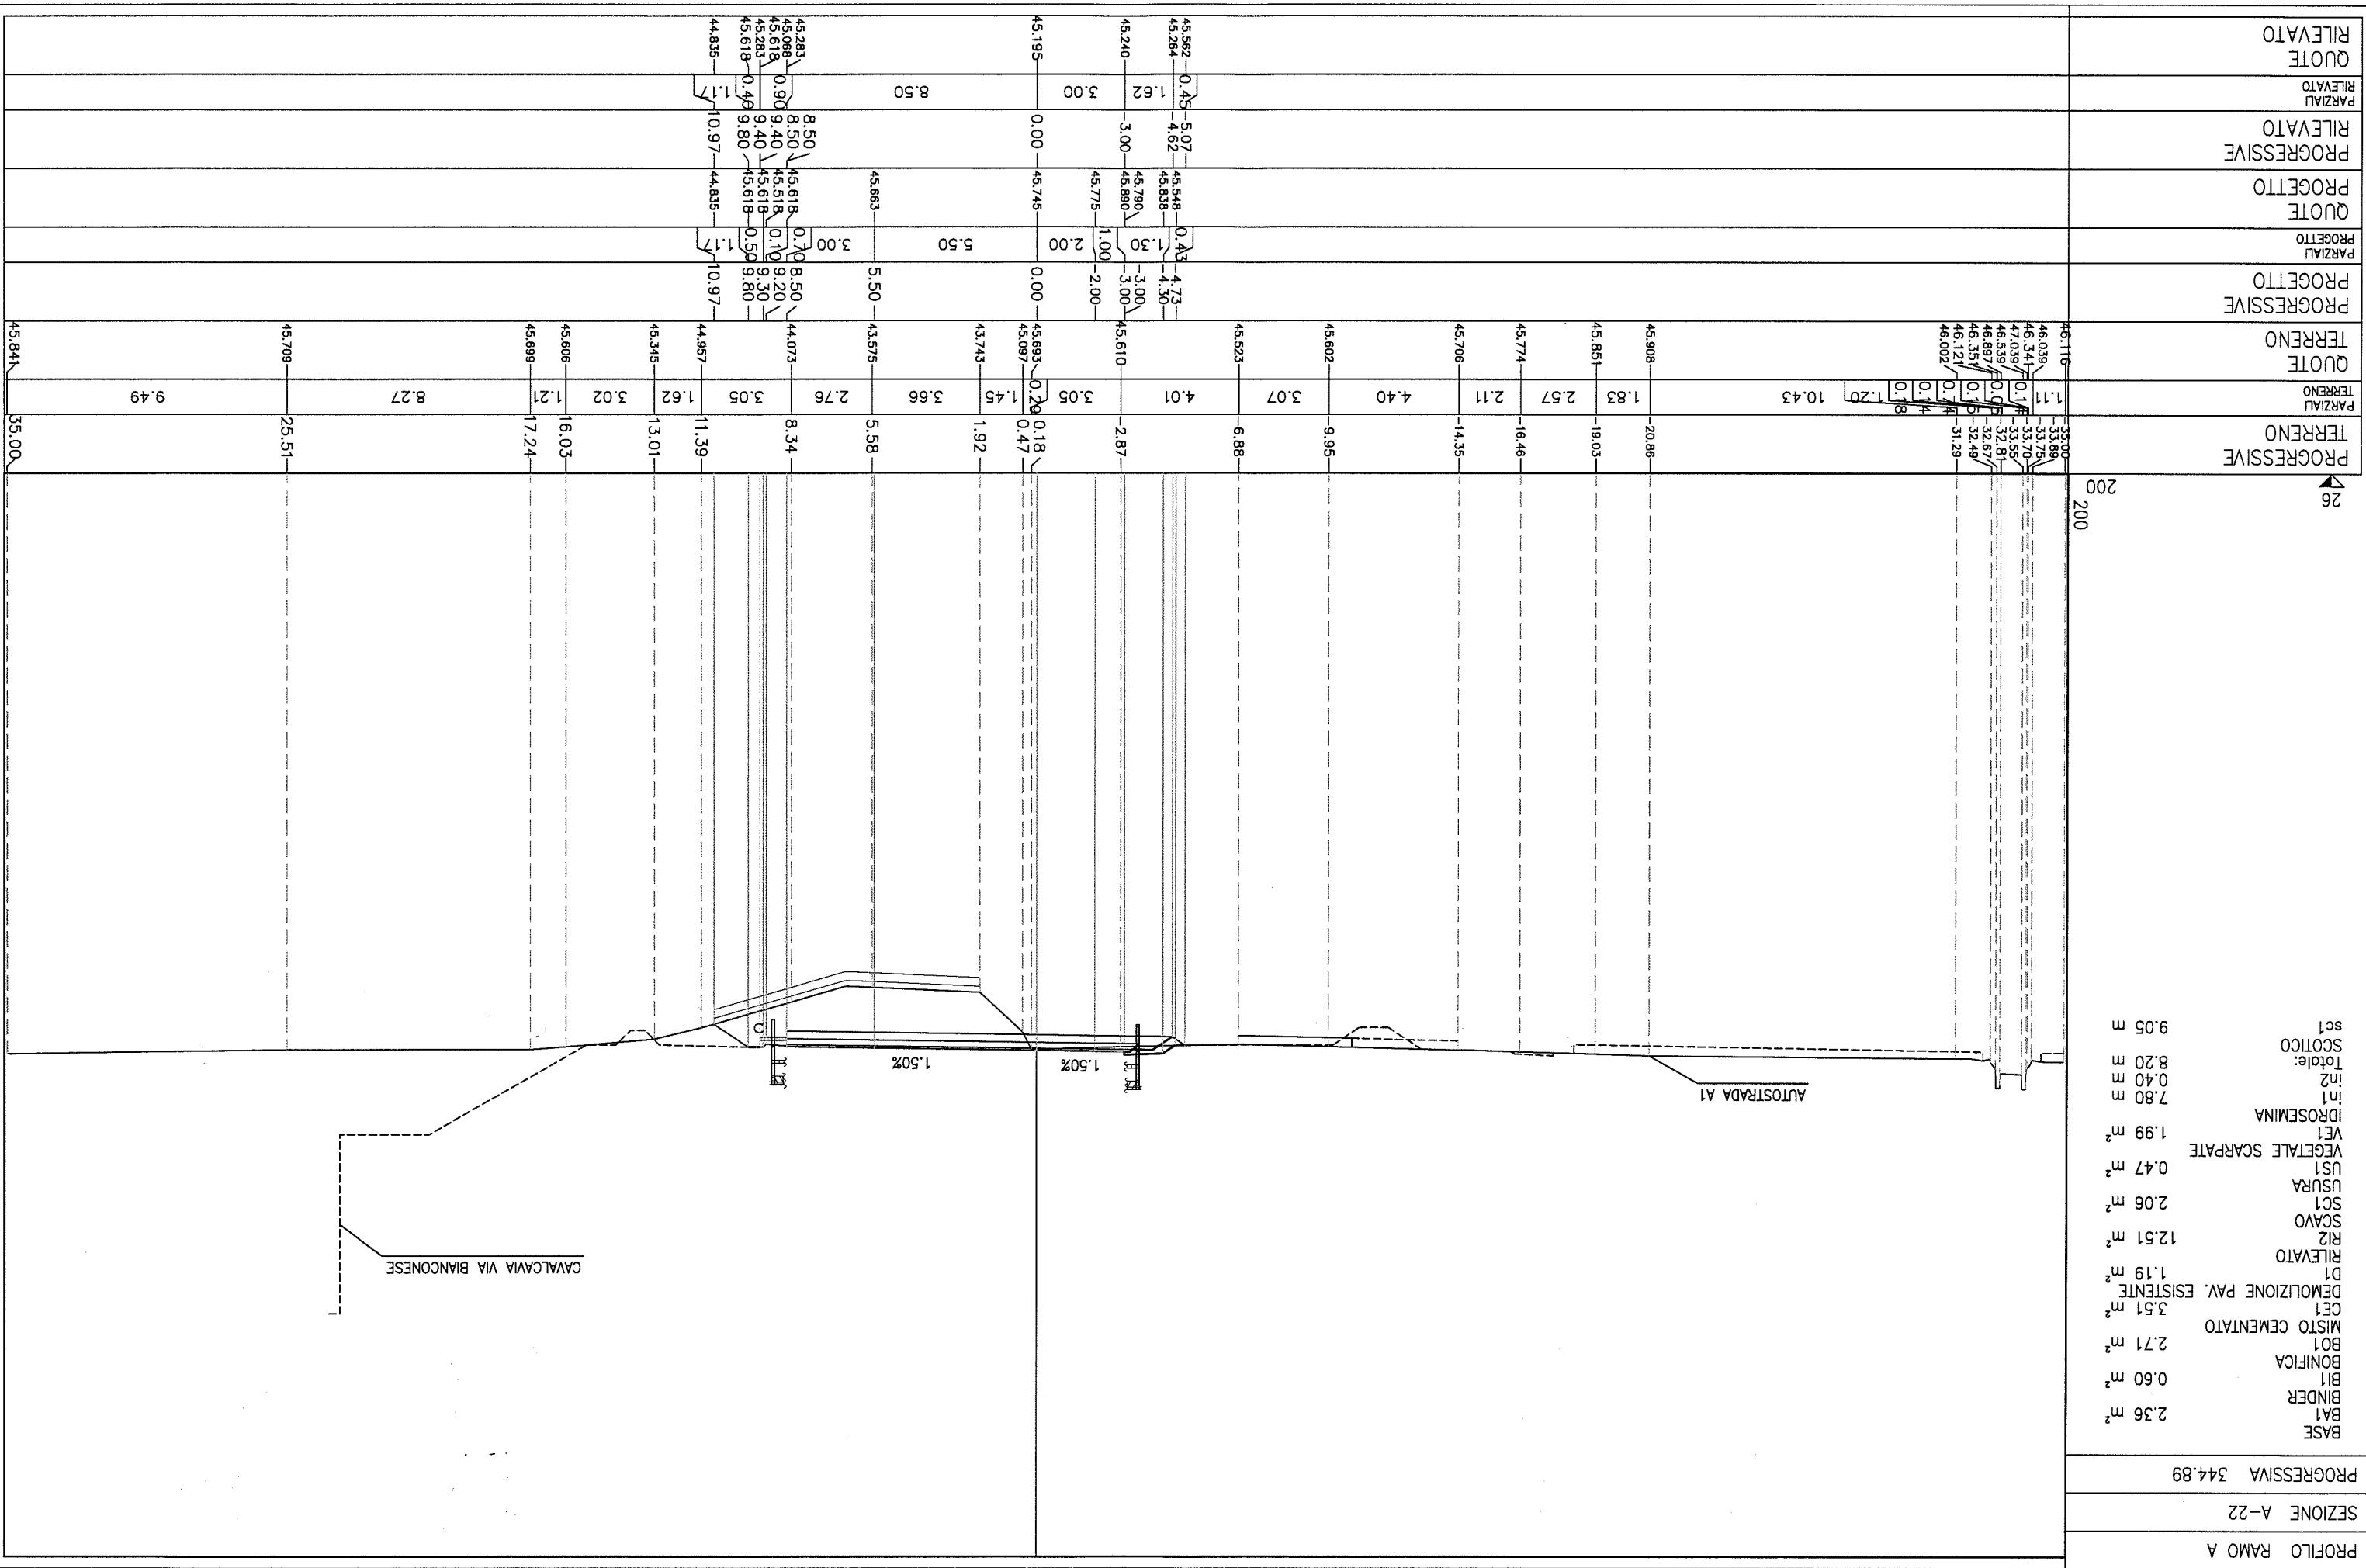


PROFilo RAMO A


SEZIONE A-24

PROGRESSIVA 364.89

BASE	2.38 m ²
BA1	
BINDER	
B1	0.59 m ²
BONIFICA	
BO2	3.26 m ²
MISTO CEMENTATO	
CE1	3.48 m ²
DEMOLIZIONE PAV. ESISTENTE	
D1	1.26 m ²
RILEVATO	
RI1	8.44 m ²
SCAVO	
SC1	2.42 m ²
USURA	
US1	0.47 m ²
VEGETALE SCARPATE	
VE1	2.13 m ²
IDROSEMINA	
in1	7.16 m
in2	0.40 m
Totale:	7.56 m
SCOTICO	
sc1	10.91 m

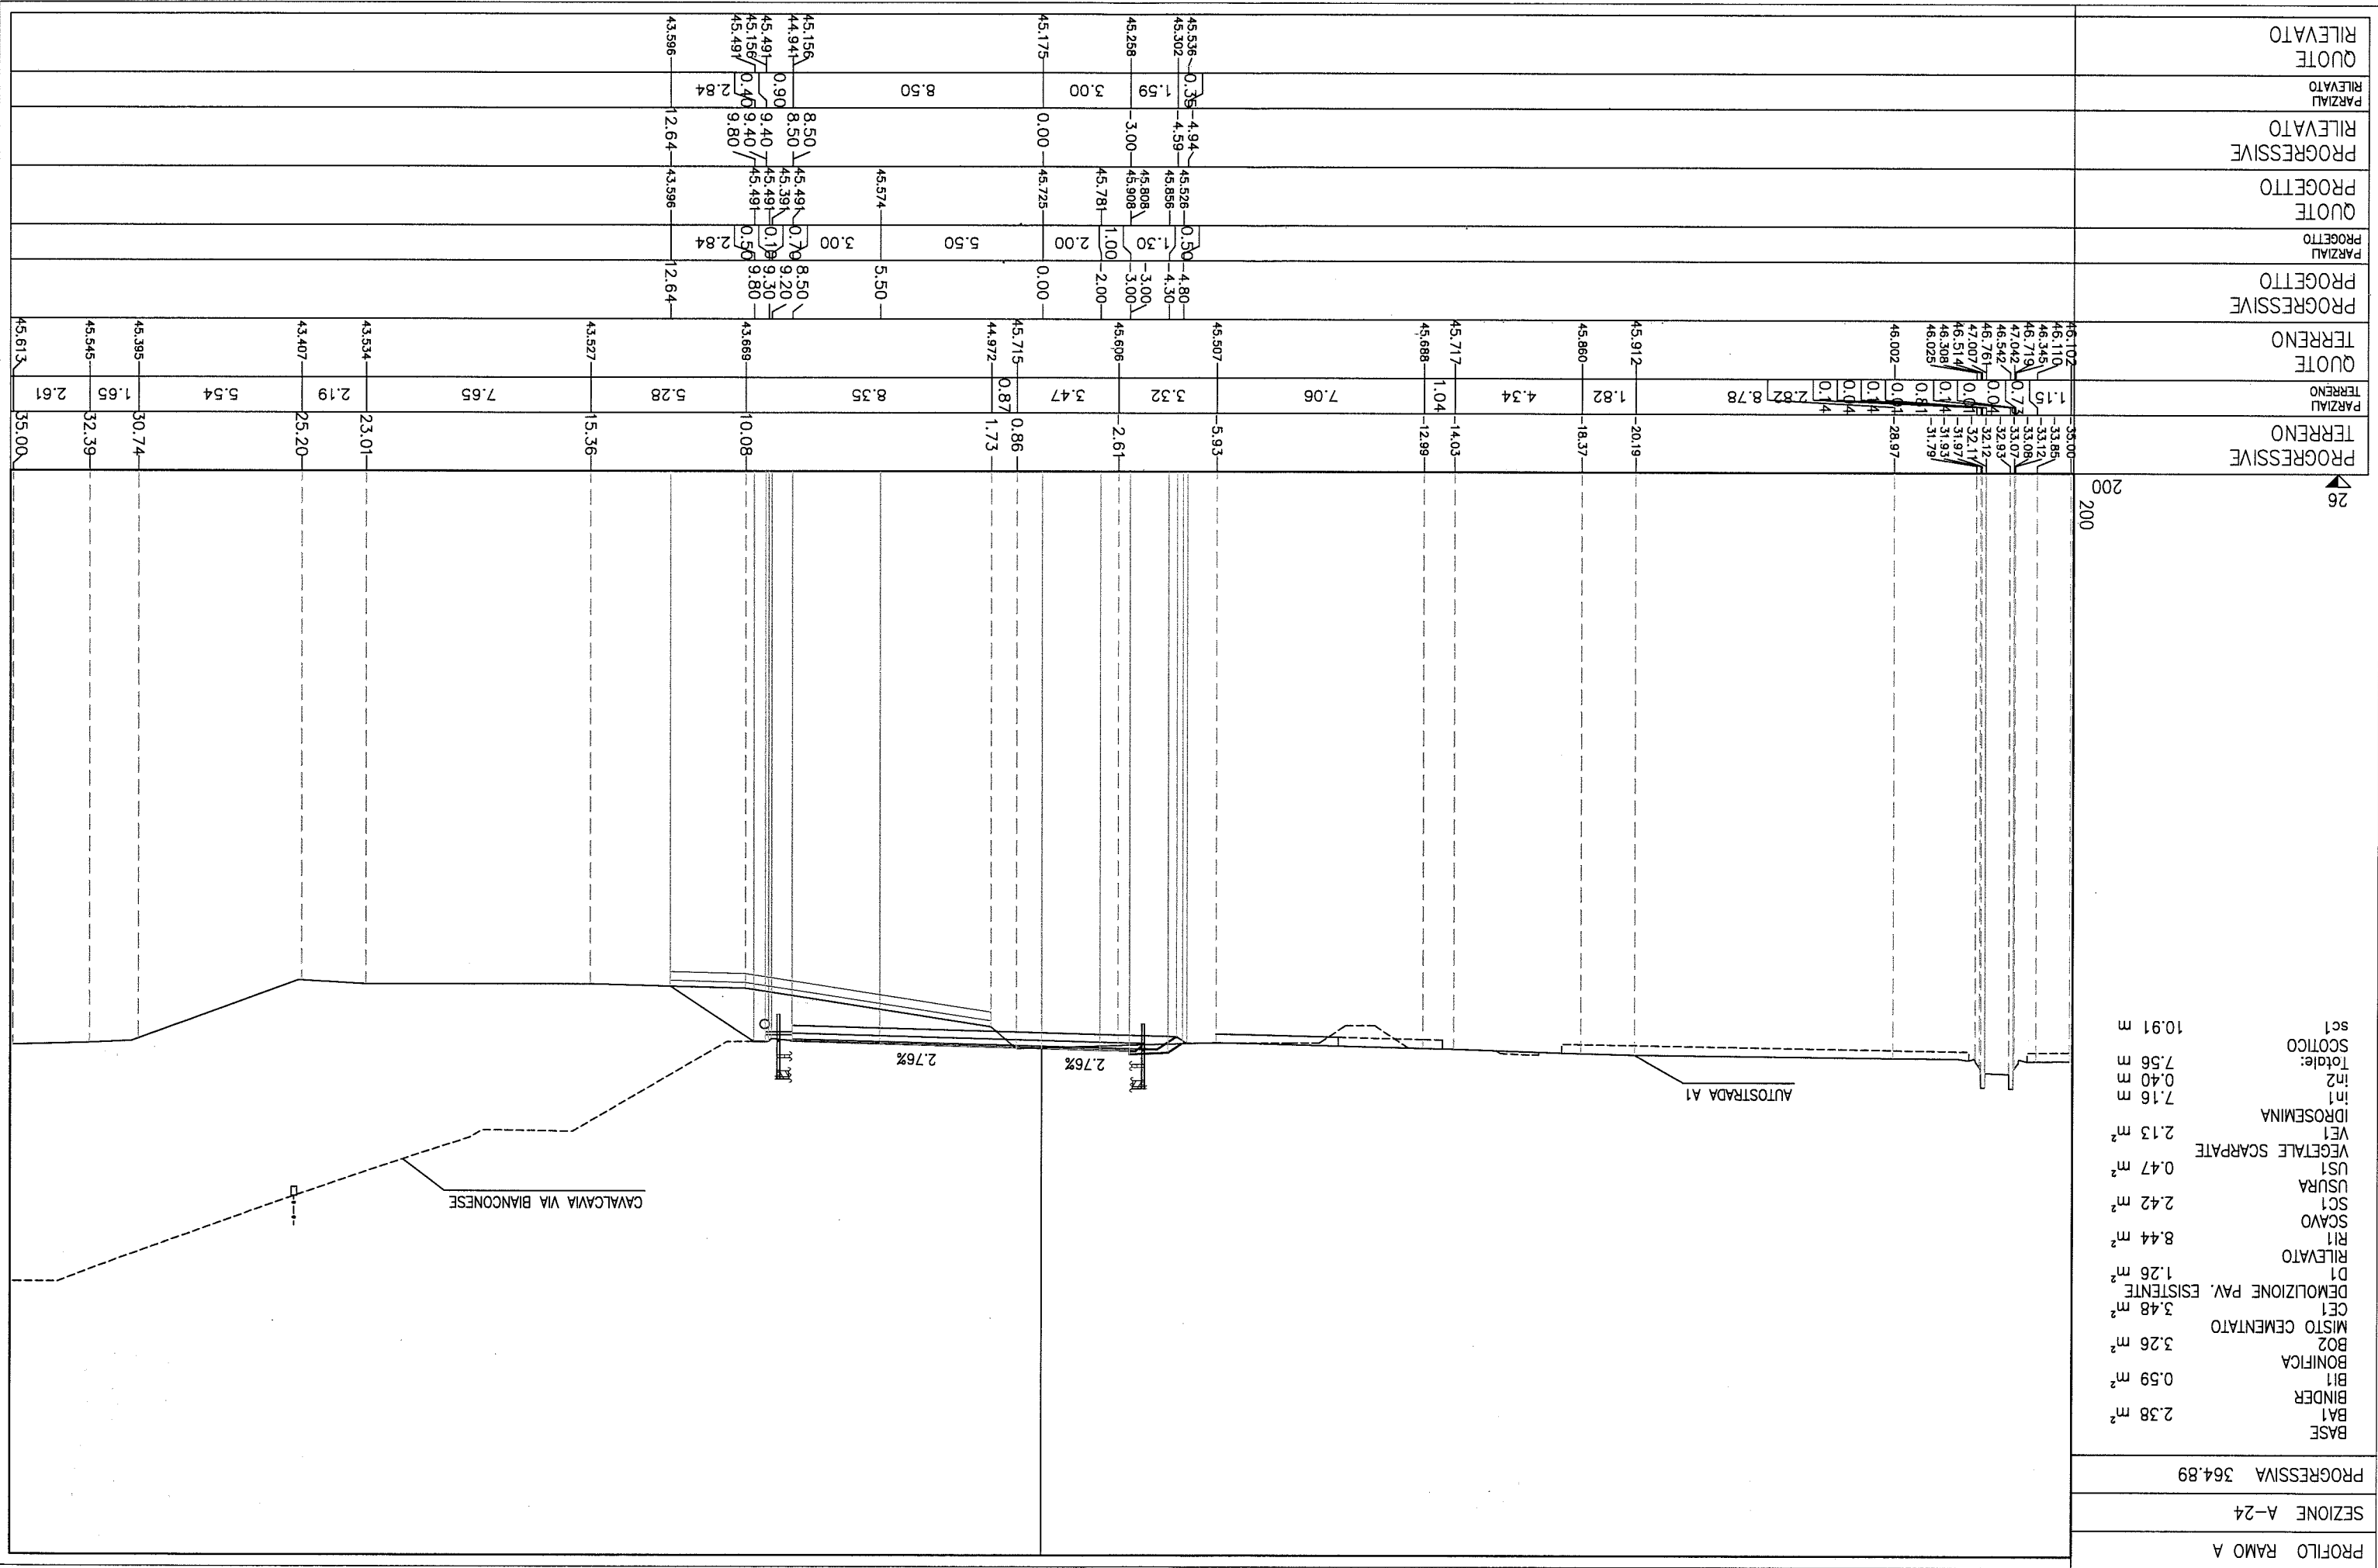


PROFILO RAMO A	
SEZIONE A-25	
PROGRESSIVA 384.67	
BASE	2.38 m ²
BA1	
BINDER	0.59 m ²
BONIFICA	
BO1	3.18 m ²
MISTO CEMENTATO	
CE1	3.48 m ²
DEMOLIZIONE PAV. ESISTENTE	1.25 m ²
D1	
RILEVATO DUNE	22.85 m ²
RD1	
RILEVATO	8.20 m ²
R12	
SCAVO	2.53 m ²
SC1	
SCAVO FOSSI	0.56 m ²
SF1	
USURA	
US1	0.47 m ²
VEGETALE DUNE	3.84 m ²
VD1	
VEGETALE SCARPATE	1.98 m ²
VE1	
VEGETALE FOSSI	0.03 m ²
VF1	
IDROSEMINA DUNE	13.34 m ²
ID1	
IDROSEMINA	6.63 m ²
ID1	
in1	0.40 m ²
in2	7.03 m ²
Totale:	10.60 m ²
SCOTICO	8.25 m ²
sc1	
SCOTICO DUNE	
sd1	

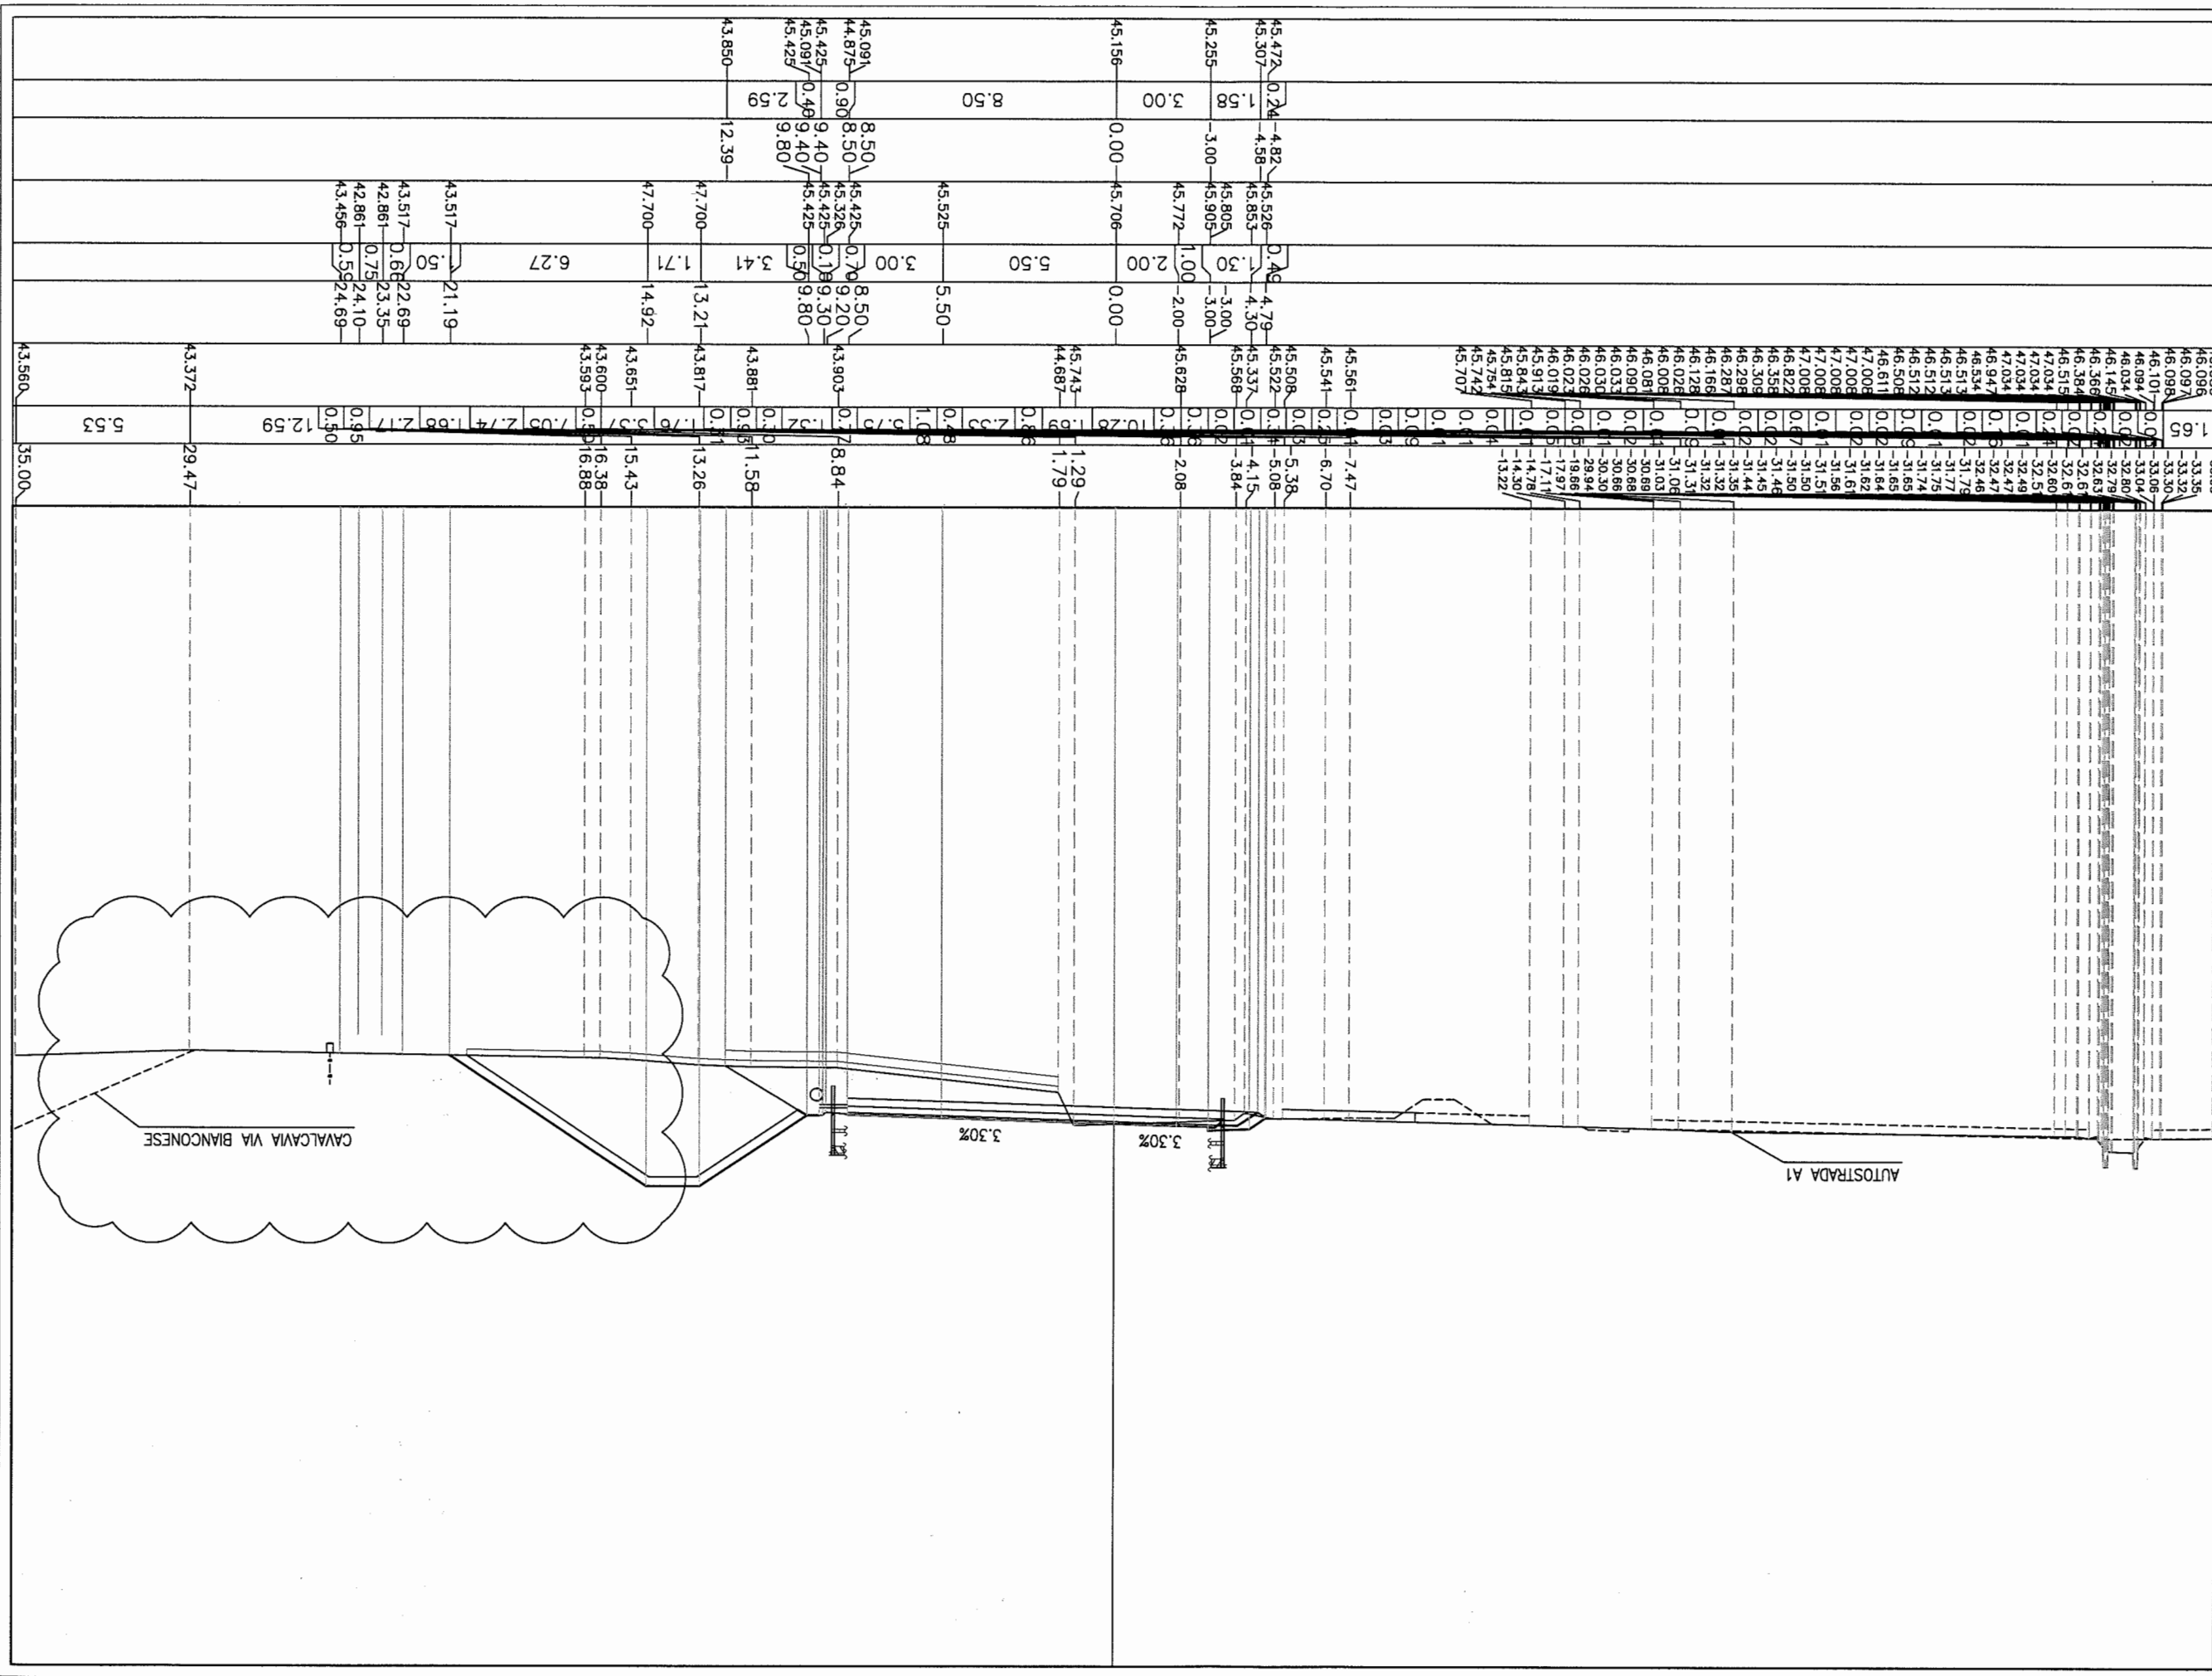

PROGRESSIVE	TERRENO	PROGRESSIVE	TERRENO	PROGRESSIVE	TERRENO	PROGRESSIVE	TERRENO	PROGRESSIVE	TERRENO	PROGRESSIVE	TERRENO	PROGRESSIVE	TERRENO	PROGRESSIVE	TERRENO

PROFLO RAMO A
SEZIONE A-26
PROGRESSIVA 404.24

BASE	2.38 m ²
B1	0.58 m ²
BINDER	
BONIFICA	
BO1	3.18 m ²
MISTO CEMENTATO	3.49 m ²
CE1	1.21 m ²
DEMOLIZIONE PAV. ESISTENTE	
D1	23.30 m ²
RILEVATO DUNE	
RD1	7.90 m ²
R12	2.65 m ²
SCAVO	
SC1	0.53 m ²
SCAVO FOSSI	
SF1	
USURA	
US1	0.46 m ²
VEGETALE DUNE	3.90 m ²
VD1	1.82 m ²
VEGETALE SCARPATE	
VE1	0.03 m ²
VEGETALE FOSSI	
VF1	
IDROSEMINA DUNE	13.44 m ²
ID1	
IDROSEMINA	0.76 m ²
IN1	6.52 m ²
Totale:	7.28 m ²
SCOTICO	10.62 m ²
SC1	
SCOTICO DUNE	8.67 m ²
SD1	

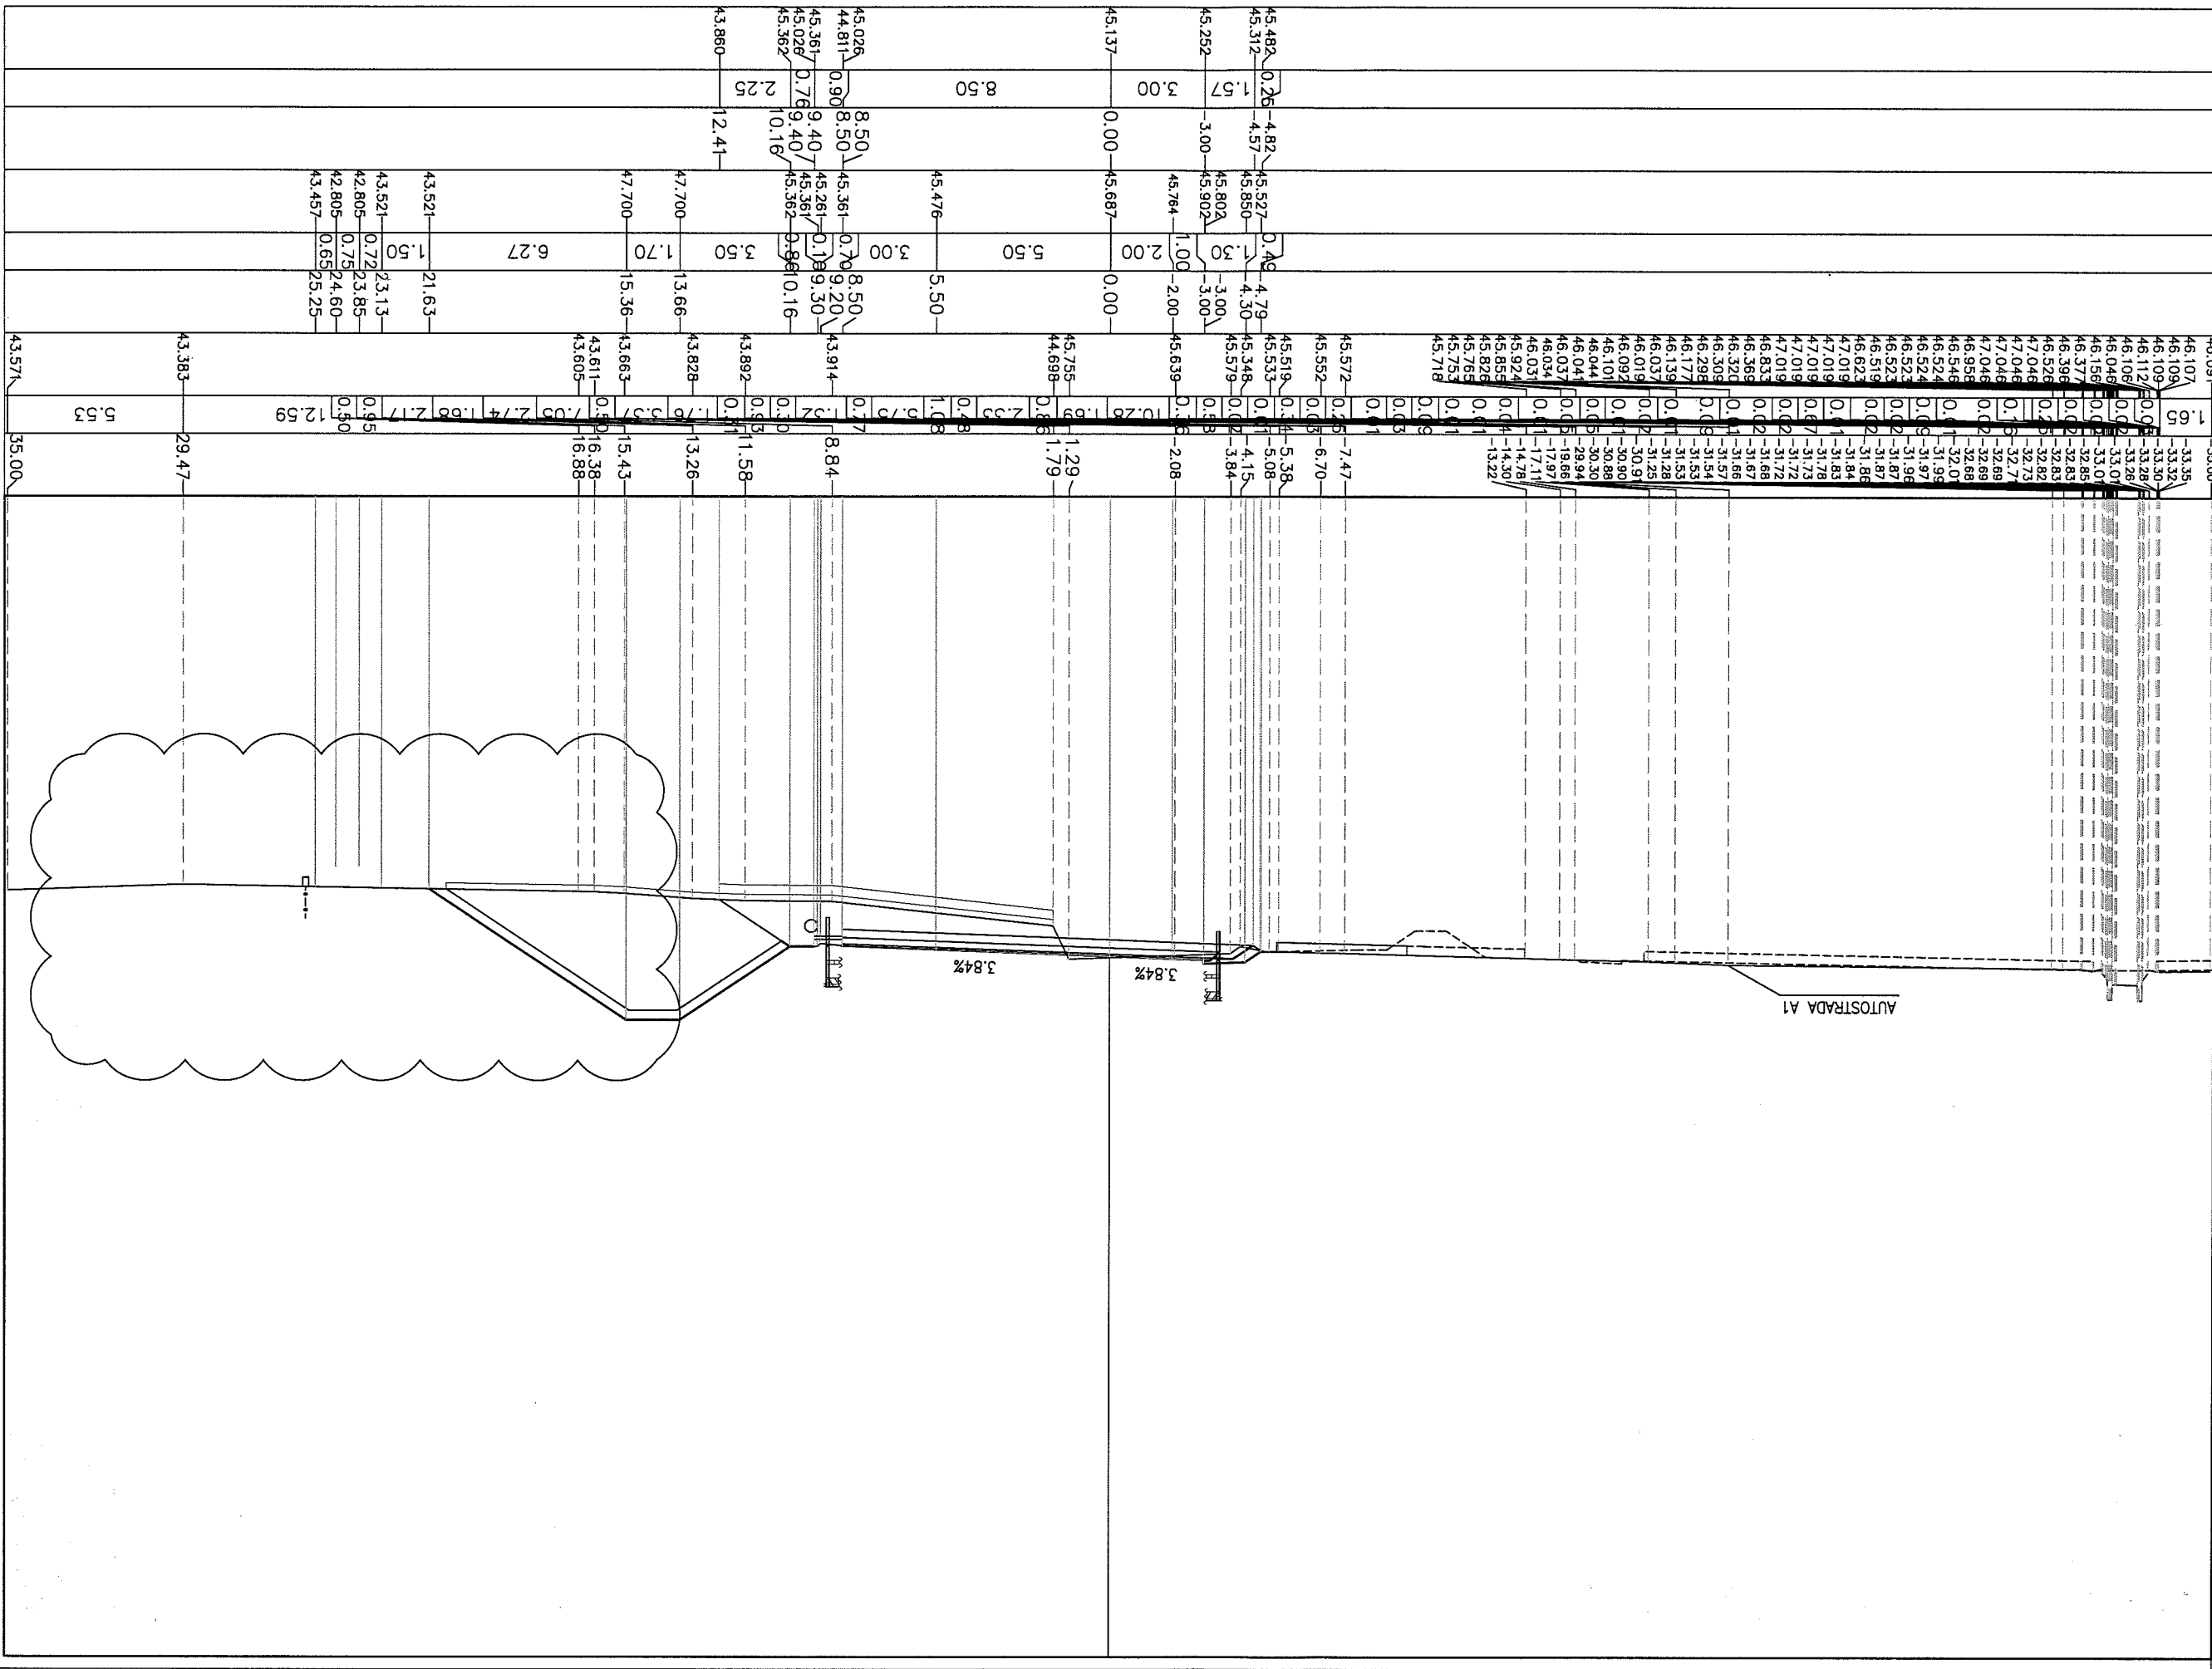


PROFILO RAMO A

SEZIONE A-29

PROGRESSIVA 467.96

BASE	2.38	m ²
BA1		
BINDER		
BI1	0.59	m ²
BONIFICA		
BO1	5.64	m ²
MISTO CEMENTATO		
CE1	3.46	m ²
RILEVATO DUNE	25.91	m ²
RD1		
RILEVATO	20.68	m ²
RI1		
SCAVO FOSSI	4.53	m ²
SF1		
USURA		
US1	0.47	m ²
VEGETALE DUNE	4.11	m ²
VD1		
VEGETALE SCARPATE	6.78	m ²
VE1		
IDROSEMINA DUNE	14.22	m
ID1		
IDROSEMINA	6.72	m
IN1		
IN2	0.47	m
Totale:	7.19	m
SCOTICO	19.20	m
SC1		
SCOTICO DUNE	9.57	m
SD1		

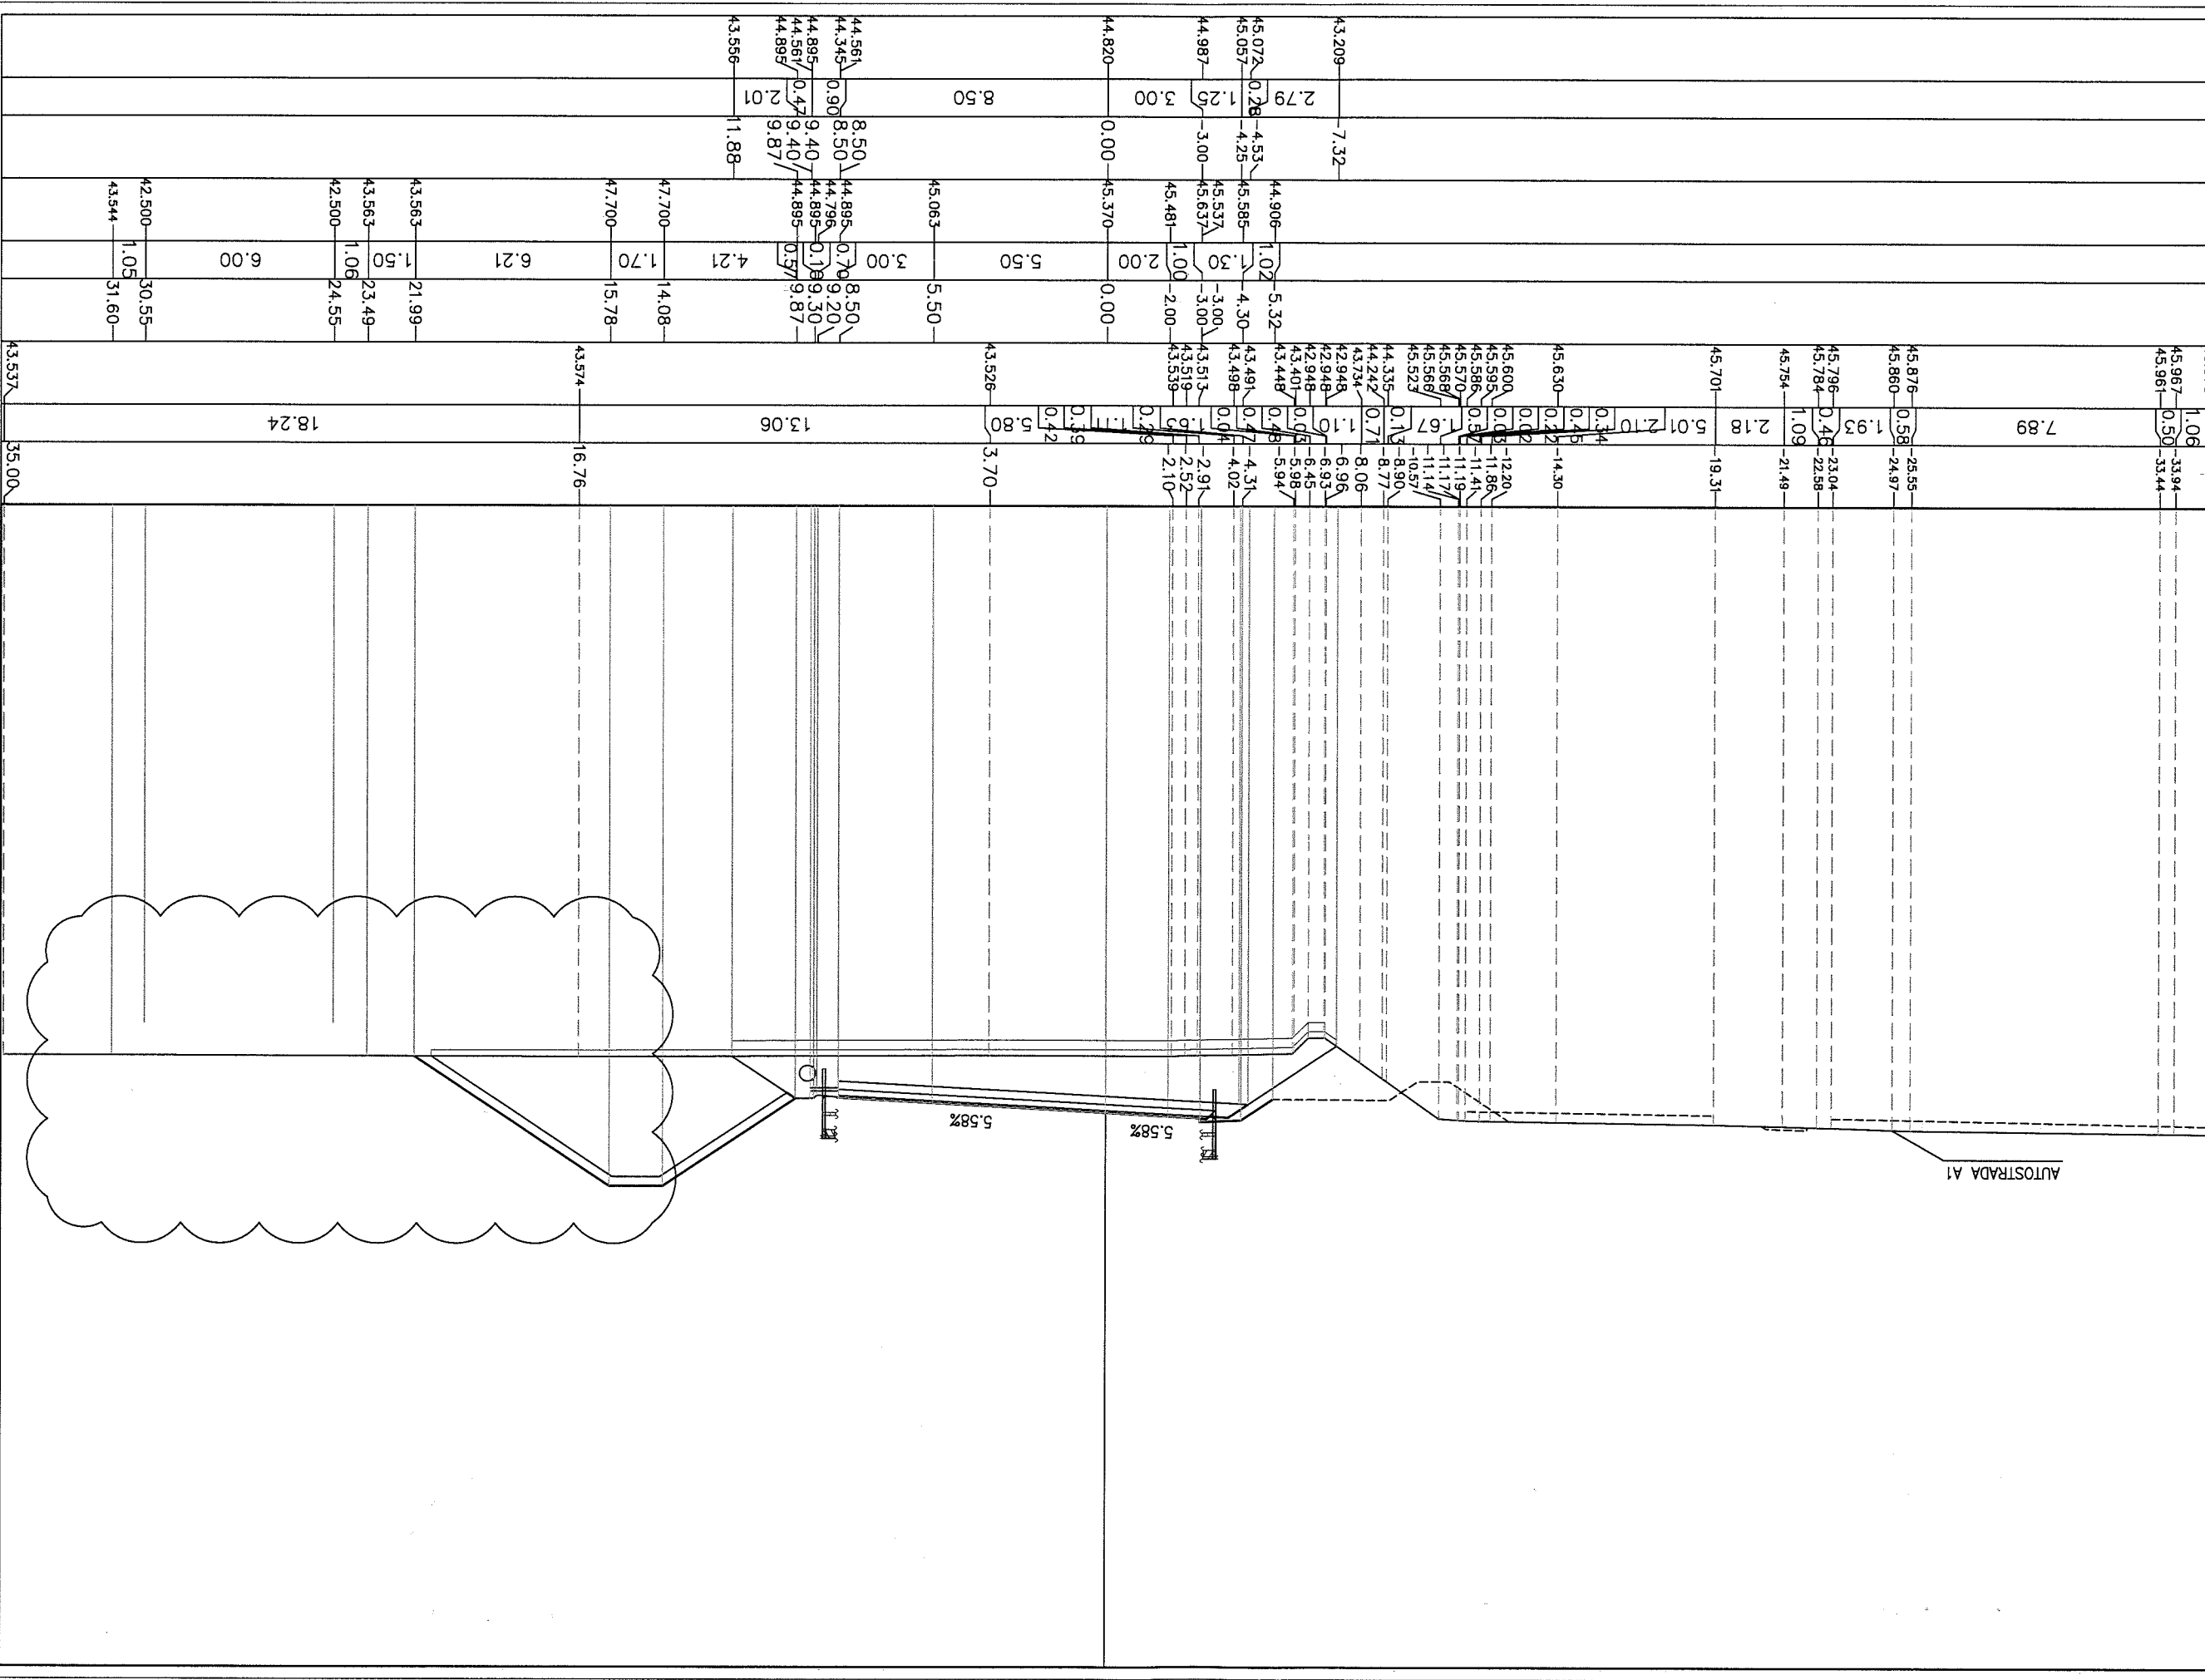


PROFILO RAMO A

SEZIONE A-30

PROGRESSIVA 480.00

BASE	2.39 m ²
BA1	0.58 m ²
BINDER	0.58 m ²
BONIFICA	5.21 m ²
BO1	5.21 m ²
MISTO CEMENTATO	3.47 m ²
CE1	3.47 m ²
RILEVATO DUNE	25.56 m ²
RD1	25.56 m ²
RILEVATO	11.65 m ²
RI1	11.65 m ²
SCAVO FOSSI	4.92 m ²
SF1	4.92 m ²
USURA	0.47 m ²
US1	0.47 m ²
VEGETALE DUNE	4.17 m ²
VD1	4.17 m ²
VEGETALE FOSSI	1.14 m ²
VF1	1.14 m ²
VF2	0.76 m ²
Totale:	1.90 m ²
IDROSEMINA DUNE	14.38 m
ID1	14.38 m
IDROSEMINA	5.51 m
ID1	5.51 m
in1	1.25 m
in2	0.48 m
in3	7.24 m
Totale:	17.36 m
SCOTTICO	10.09 m
sc1	17.36 m
SCOTTICO DUNE	10.09 m
sd1	10.09 m

26
200

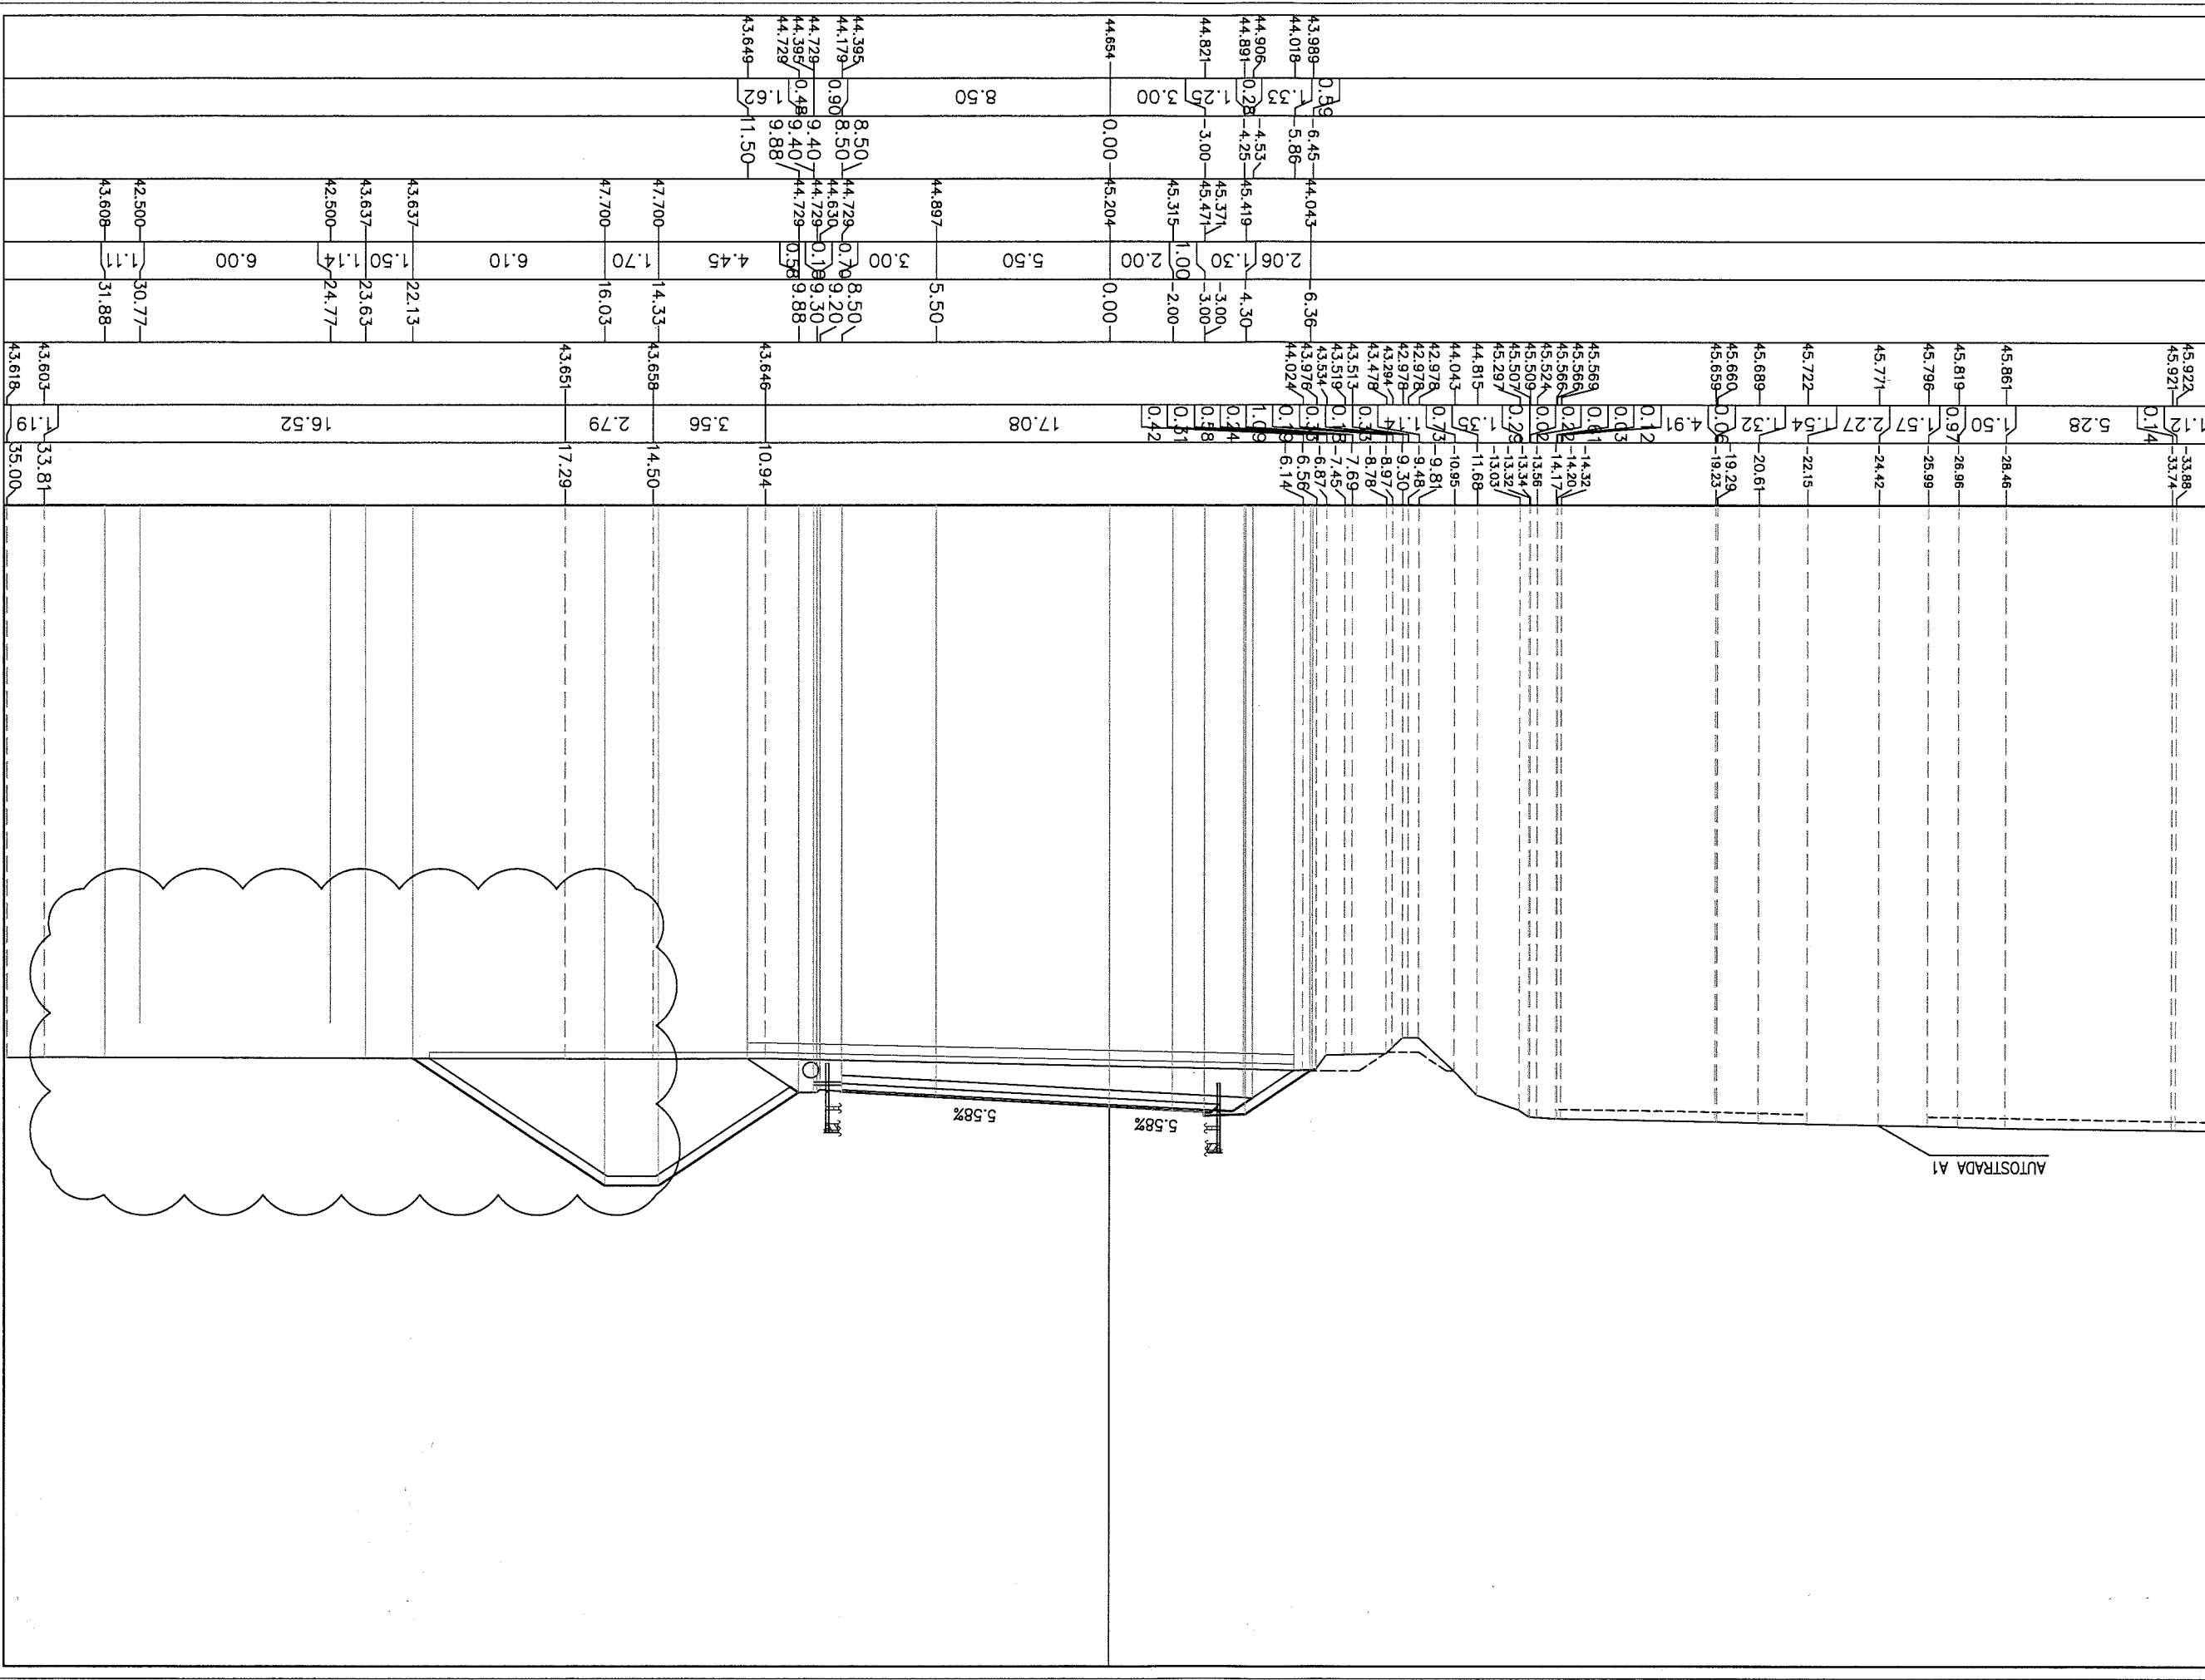



PROFILO RAMO A

SEZIONE A-33

PROGRESSIVA 540.00

BASE	2.38	m ²
BA1	0.59	m ²
BINDER	1.88	m ²
BONIFICA	3.48	m ²
CE1	23.64	m ²
RILEVATO DUNE	9.50	m ²
SCAVO	0.45	m ²
SCAVO FOSSI	31.13	m ²
SF1	0.45	m ²
SF2	31.13	m ²
Totale:	31.58	m ²
USURA	0.46	m ²
US1	4.42	m ²
VEGETALE DUNE	0.29	m ²
VEGETALE SCARPATE	15.39	m ²
VE1	9.28	m ²
COMPATTAZIONE	2.02	m ²
d1	1.22	m ²
co1	3.24	m ²
IDROSEMINA	12.00	m ²
in1		
in2		
Totale:		
SCOTTICO DUNE		
sd1		

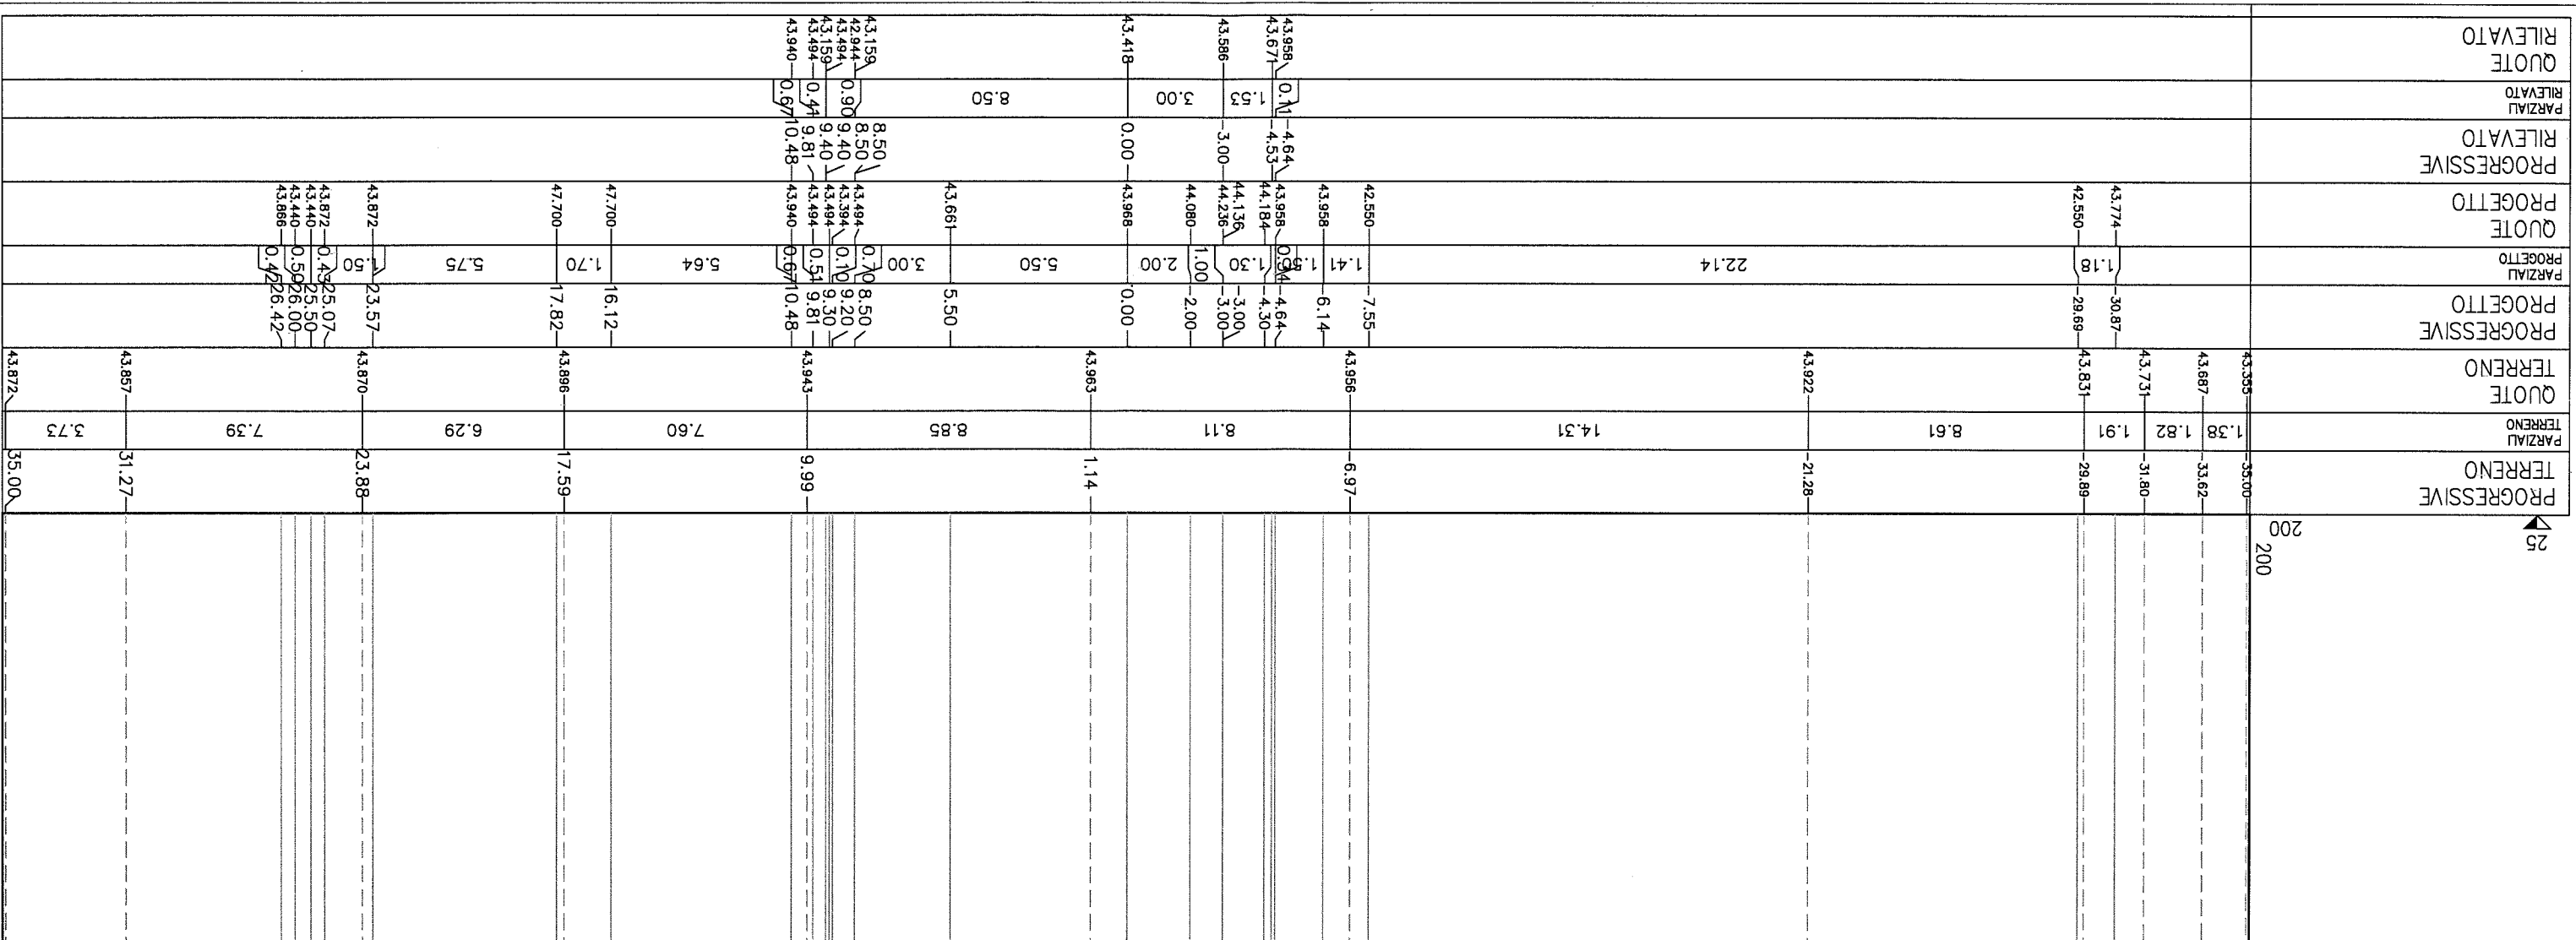


PROFILO RAMO A

SEZIONE A-36

PROGRESSIVA 600.00

BASE	2.30 m ²
BA1	
BINDER	
BI1	0.58 m ²
MISTO CEMENTATO	2.99 m ²
CE1	
RILEVATO DUNE	20.00 m ²
RD1	
SCAVO	
SC1	16.28 m ²
SCAVO FOSSI	
SF1	0.53 m ²
SF2	1.95 m ²
Totale:	2.48 m ²
USURA	
US1	0.46 m ²
VEGETALE DUNE	4.11 m ²
VD1	
IDROSEMINA DUNE	14.27 m
d1	
COMPATTAZIONE	11.51 m
col	
IDROSEMINA	1.05 m
in1	
in2	1.95 m
Totale:	3.00 m
sd1	11.08 m

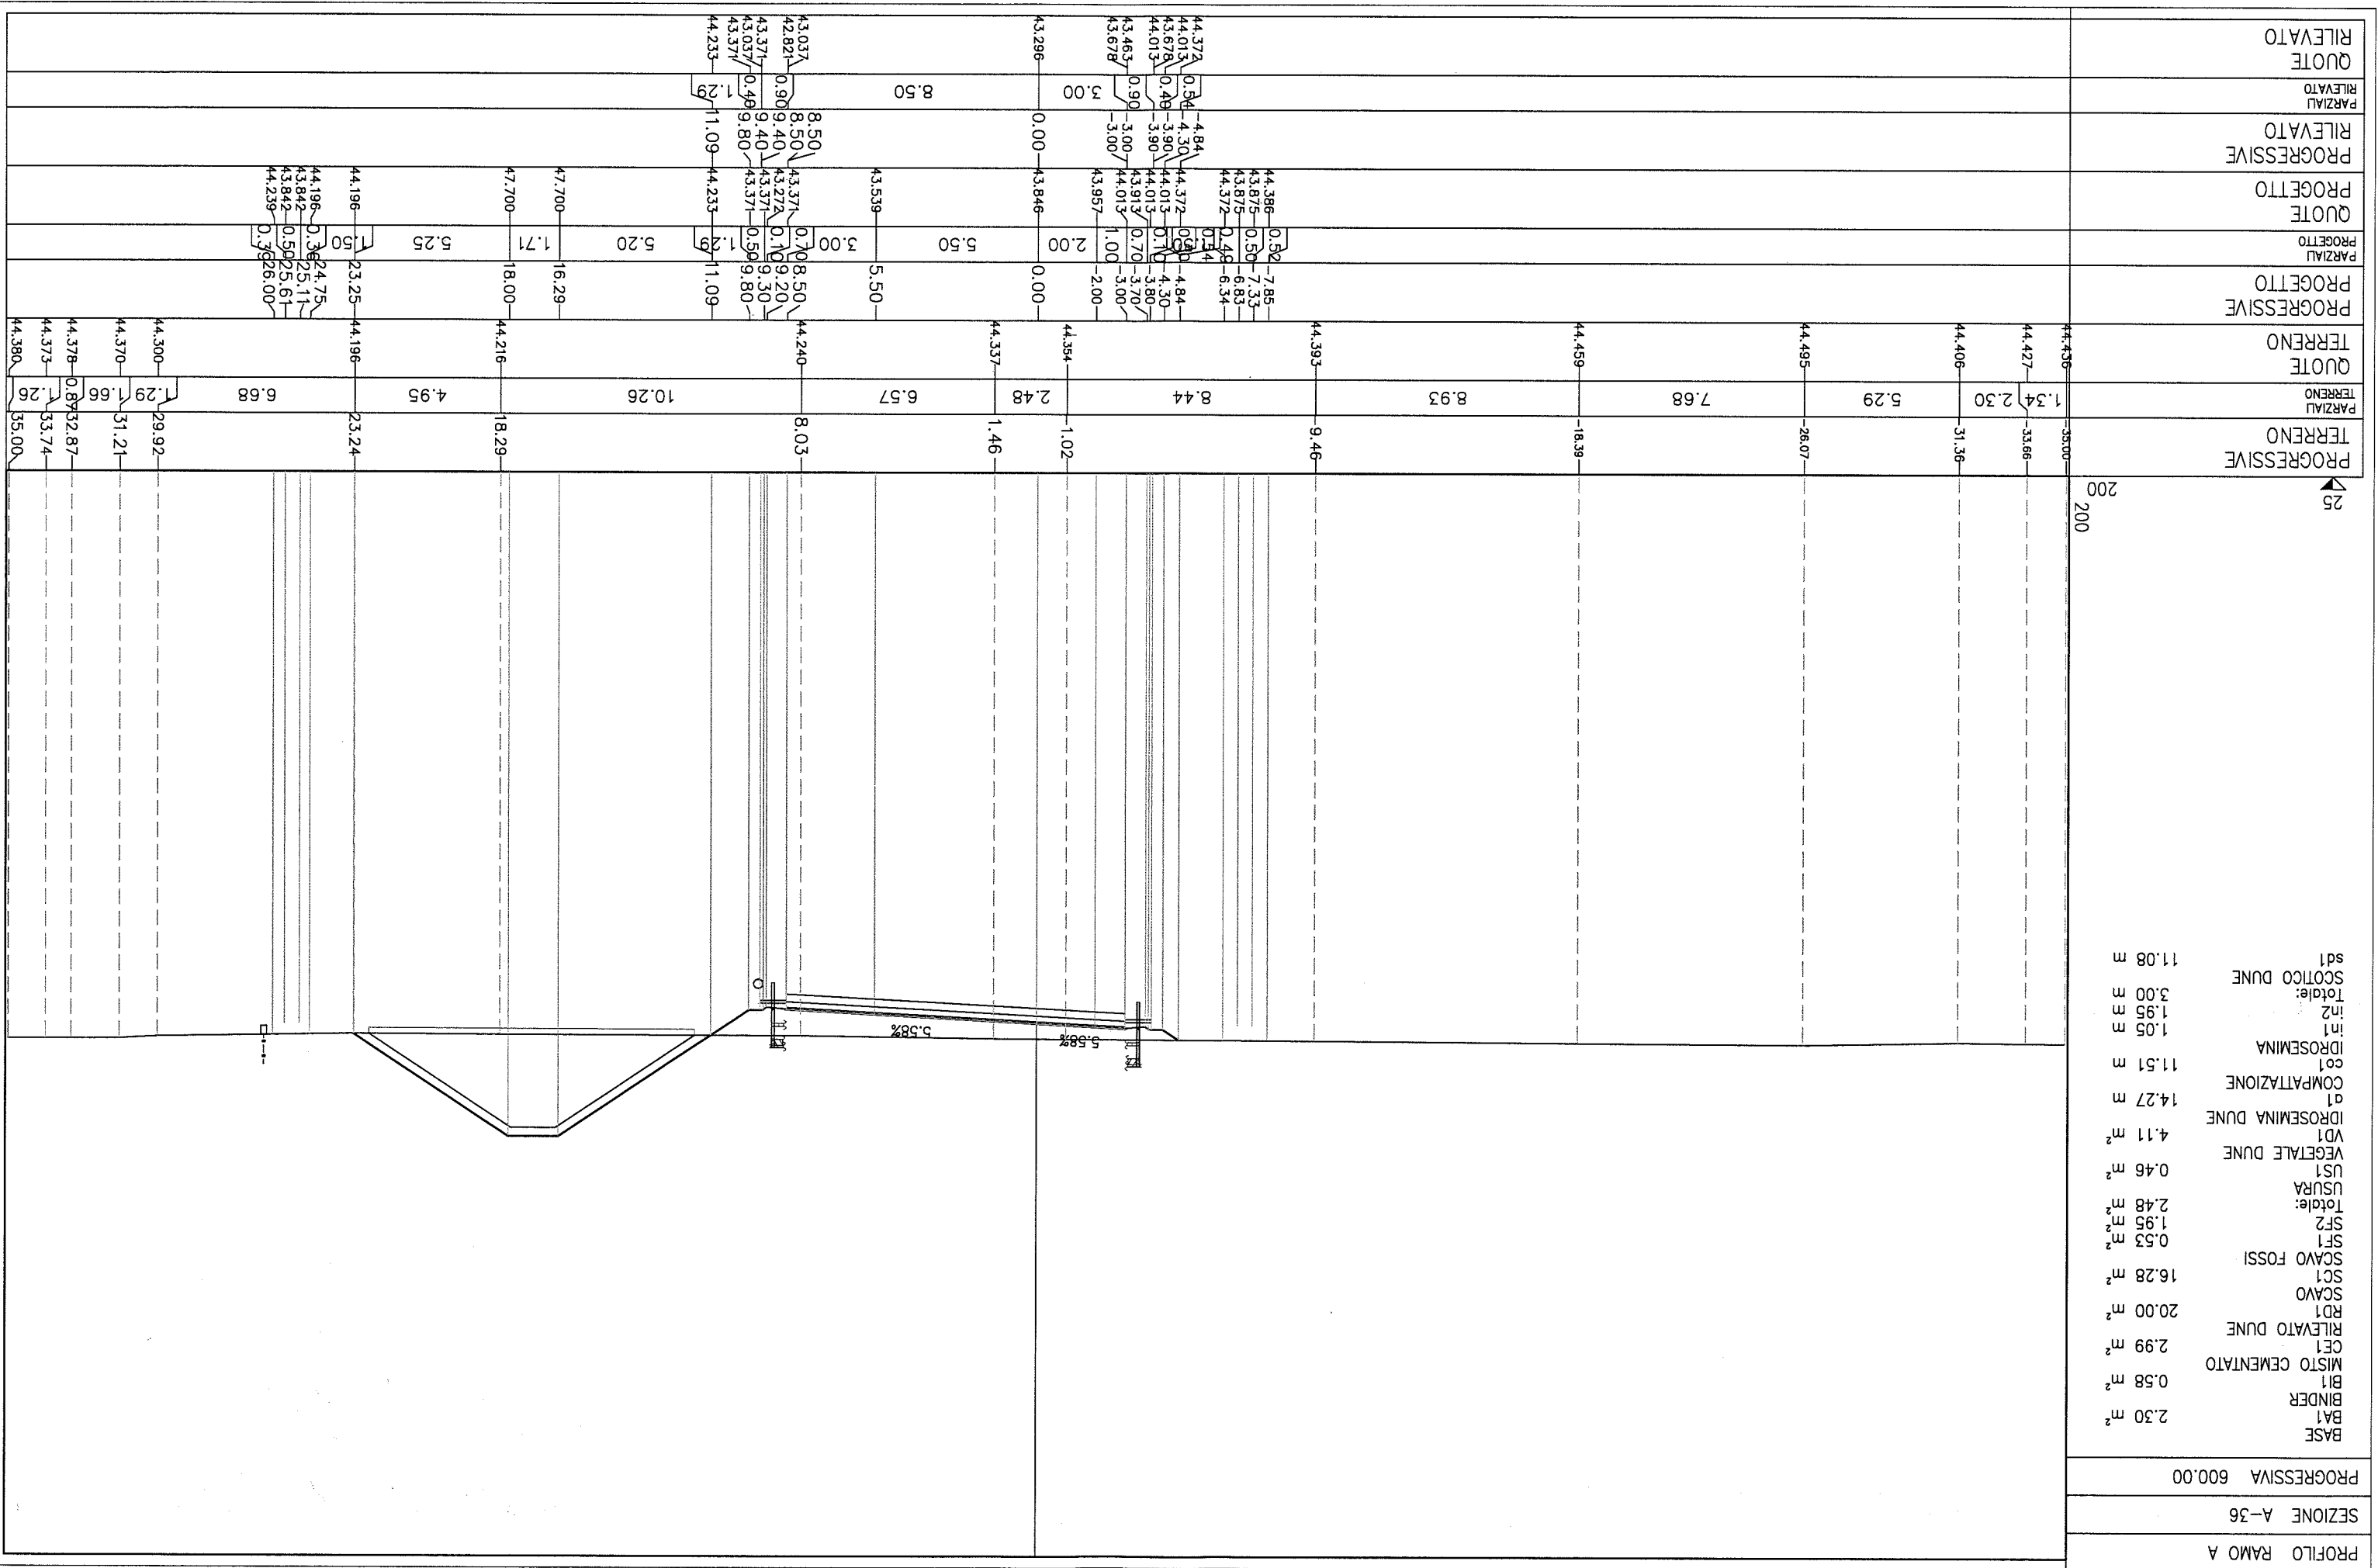

PROGRESSIVE
TERRENO

PARZIALI
TERRENO

QUOTE
TERRENO

TERRENO

PROGRESSIVE
PROGETTO

PARZIALI
PROGETTO

QUOTE
PROGETTO


PROGRESSIVE
RILEVATO

PARZIALI
RILEVATO

QUOTE
RILEVATO

RILEVATO

PROFILO RAMO A	

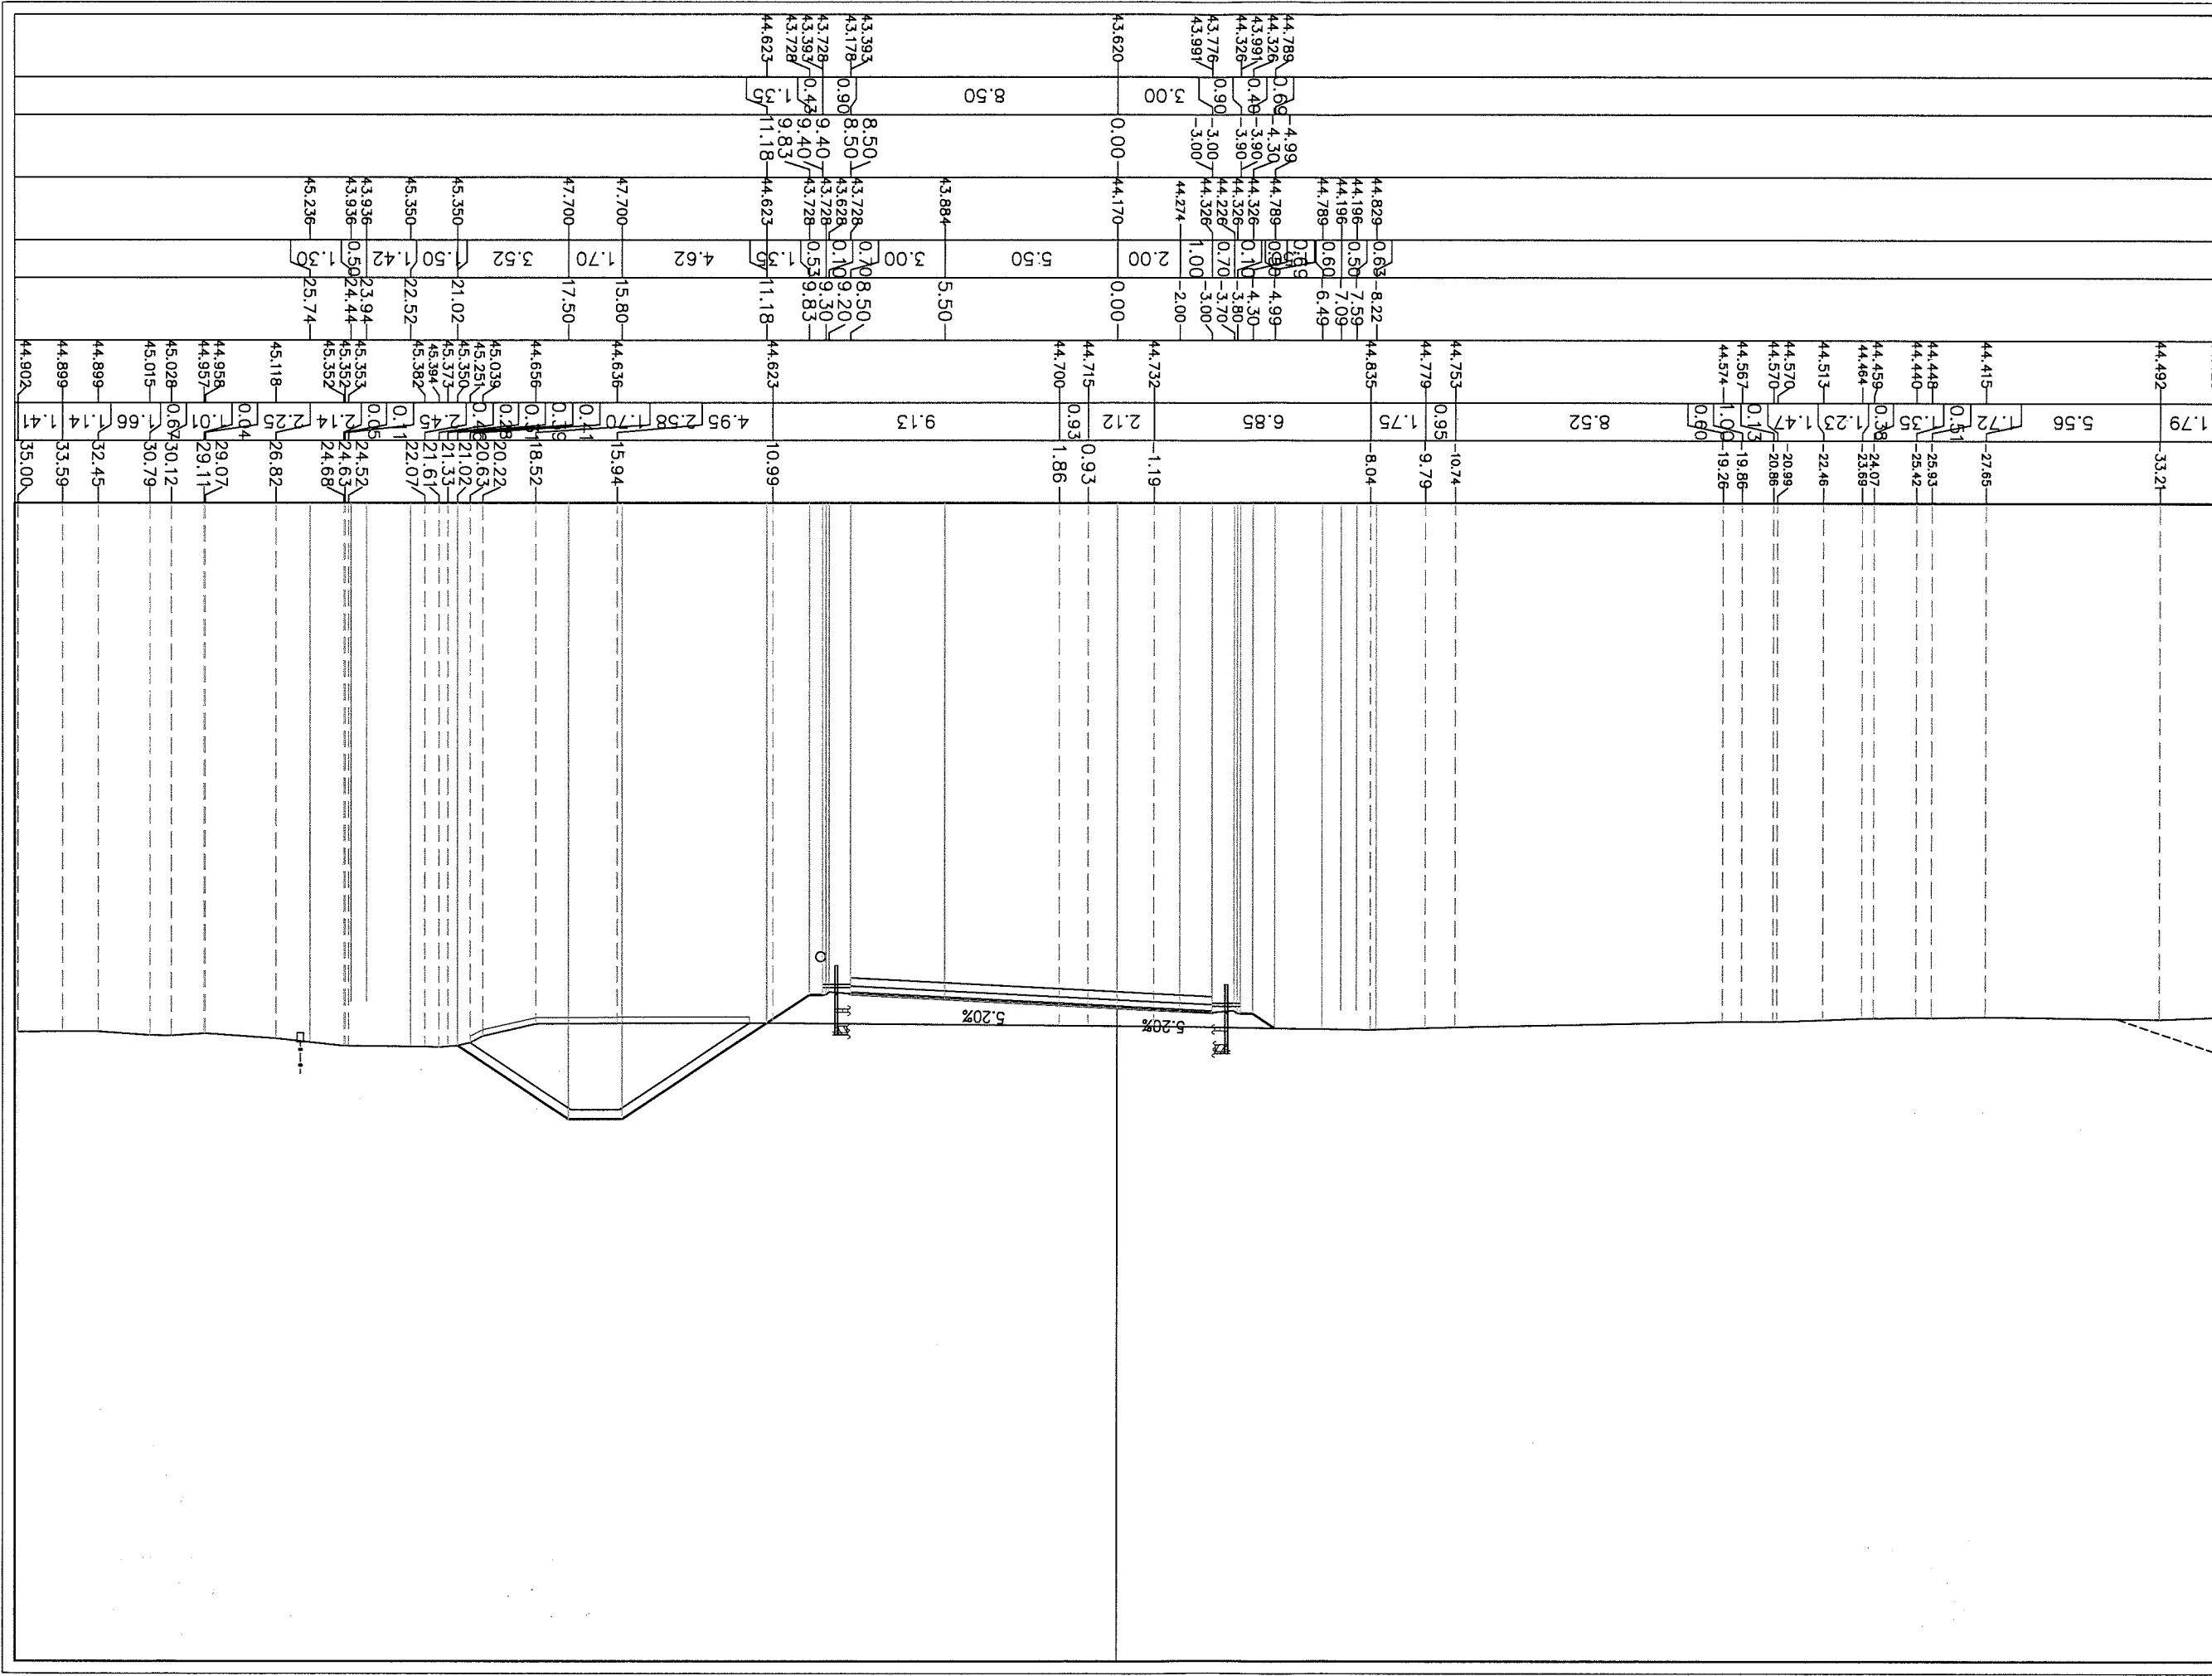


PROFLO RAMO A

SEZIONE A-40

PROGRESSIVA 665.27

BASE	2.30 m ²
BA1	
BINDER	
BI1	
MISTO CEMENTATO	0.57 m ²
CE1	
RILEVATO DUNE	3.00 m ²
RD1	
SCAVO	8.49 m ²
SC1	
SCAVO FOSSI	15.73 m ²
SF1	
USURA	3.39 m ²
US1	
VEGETALE DUNE	0.46 m ²
VD1	
2.75 m ²	
IDROSEMINA DUNE	9.75 m ²
COMPATTAZIONE	
CO1	
11.51 m	
IDROSEMINA	
IN1	
2.44 m	
IN2	
4.72 m	
Totale:	
SCOTICO DUNE	7.30 m

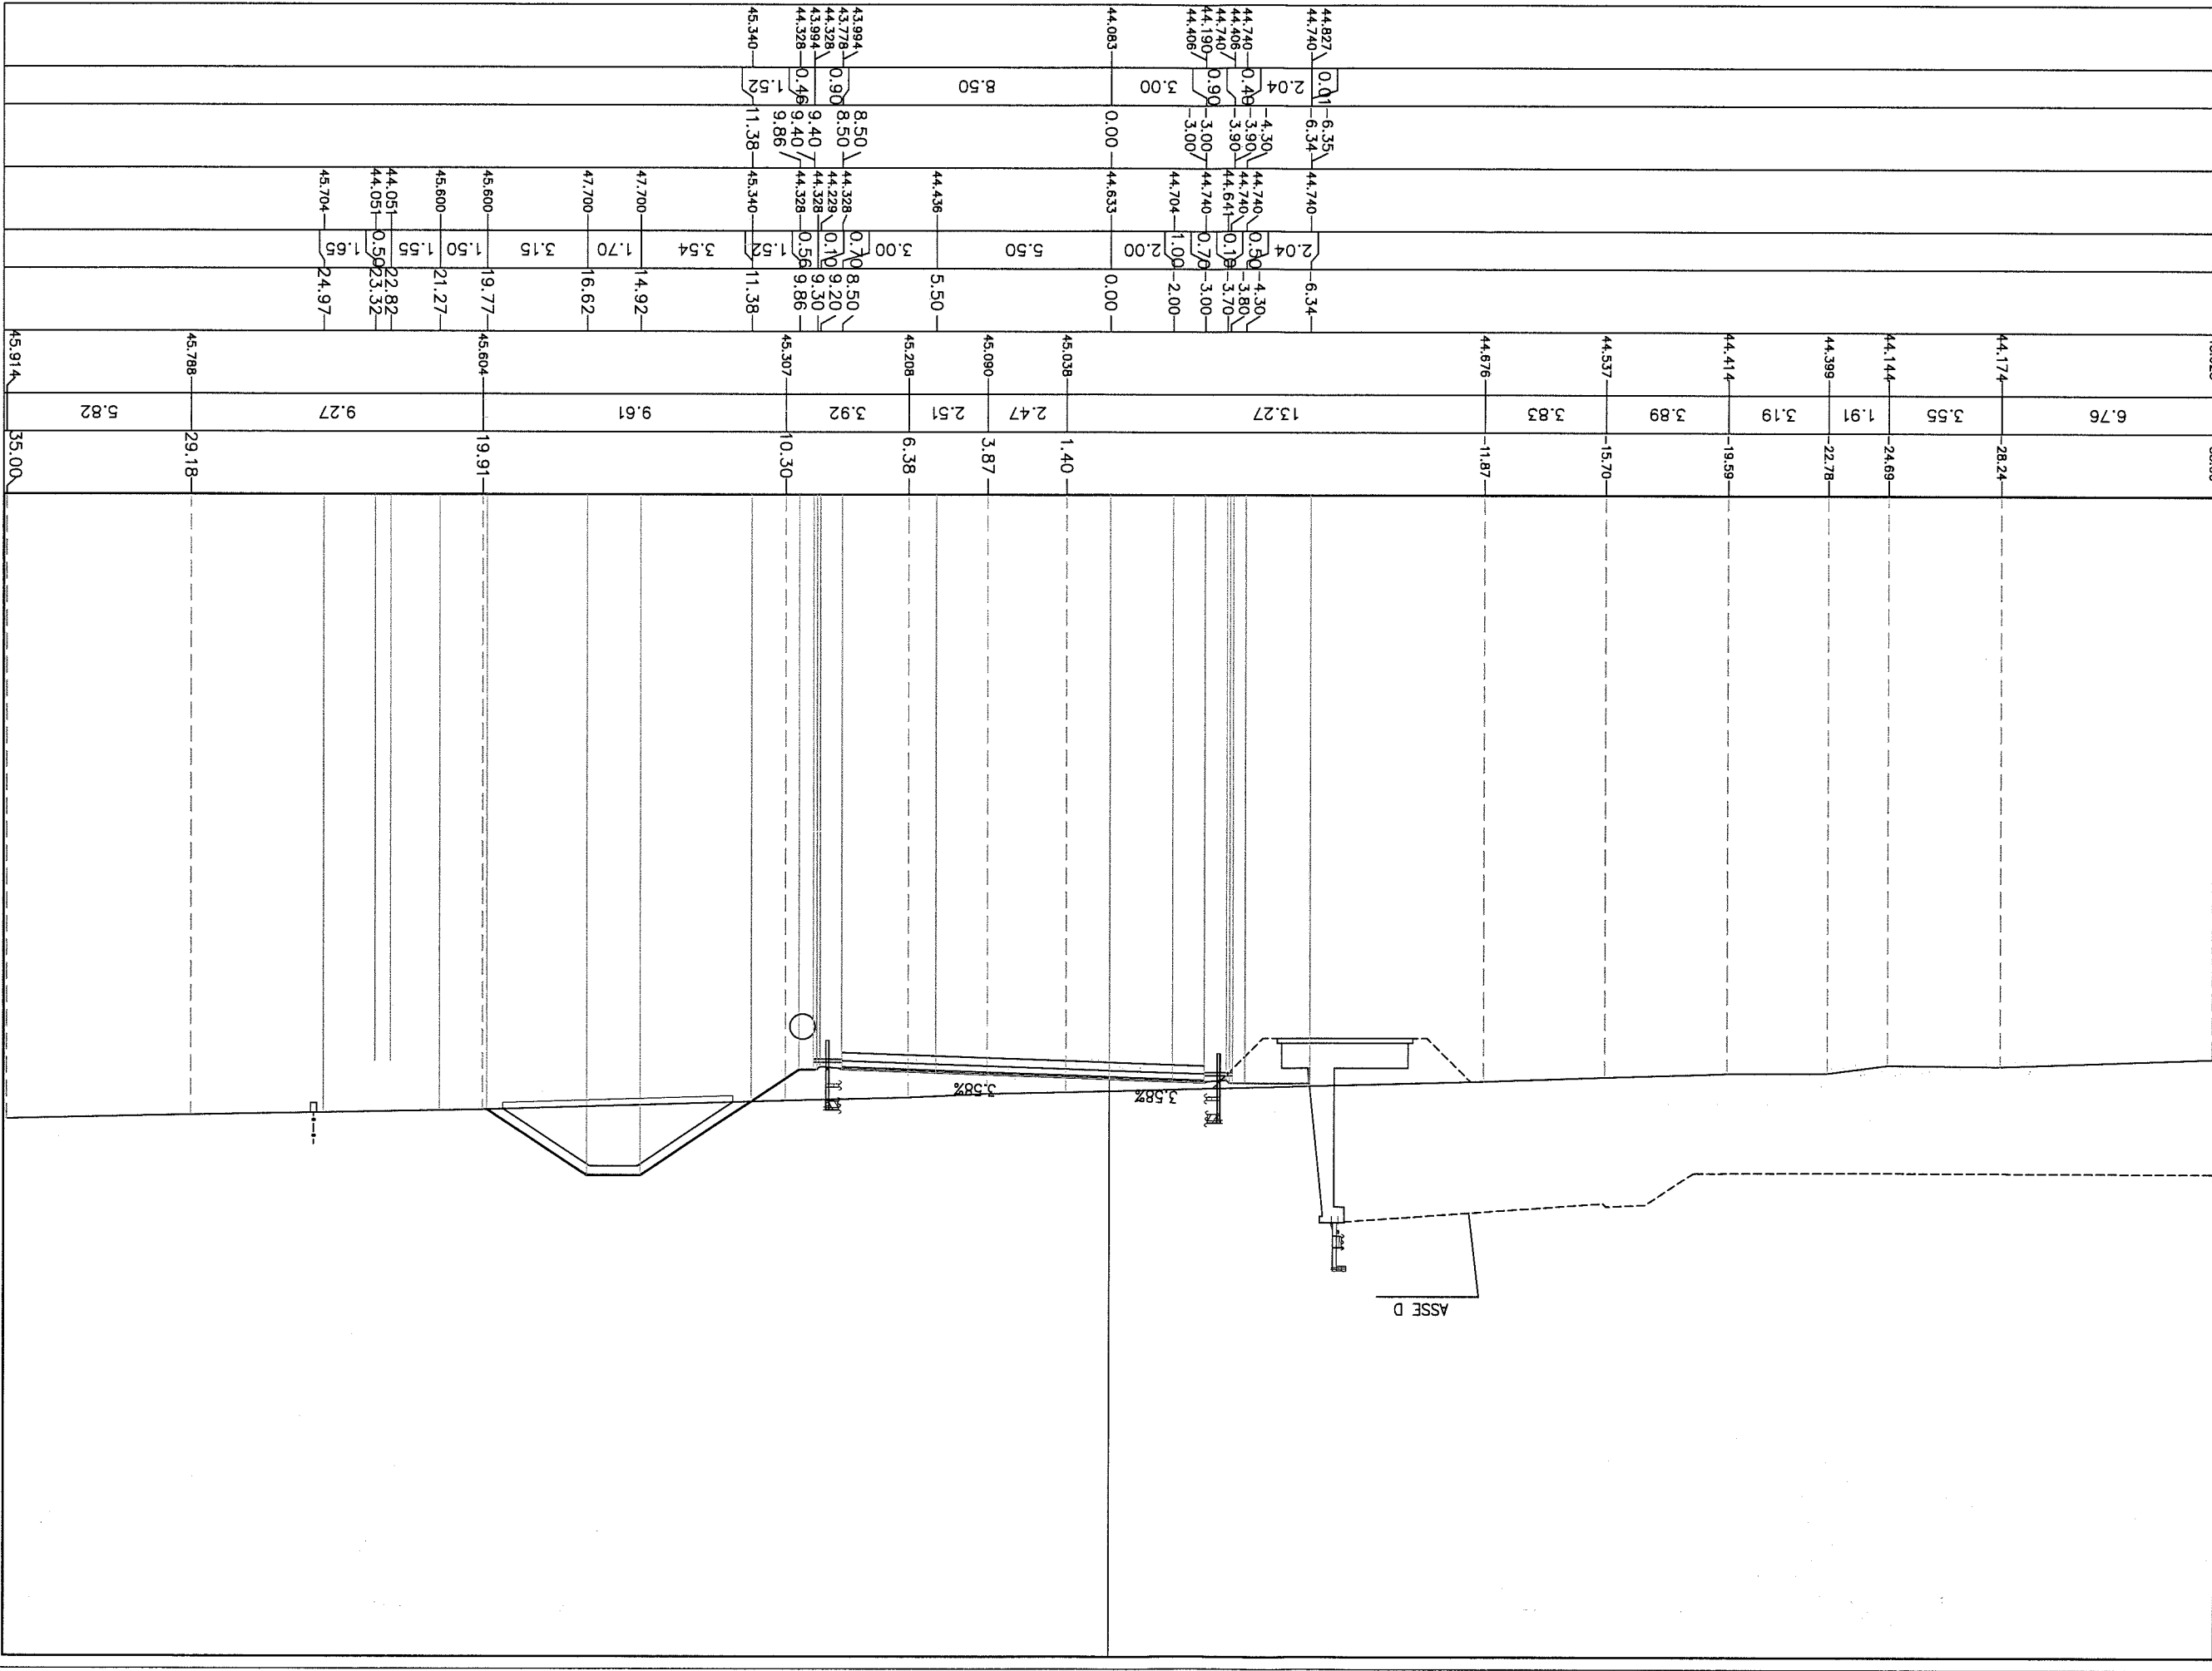

26
200

PROGRESSIVE
TERRENO
35.00

PARZIALI
TERRENO
5.82

QUOTE
TERRENO
45.914











PROFILO RAMO A

SEZIONE A-41

PROGRESSIVA 676.50


BASE	2.38 m ²
BA1	
BINDER	
BI1	0.60 m ²
MISTO CEMENTATO	3.47 m ²
CE1	
RILEVATO DUNE	11.30 m ²
RD1	
SCAVO	
SC1	10.93 m ²
SCAVO FOSSI	2.28 m ²
SF1	
USURA	
US1	0.46 m ²
VEGETALE DUNE	3.10 m ²
VD1	
VEGETALE SCARPATE	0.42 m ²
VE1	
IDROSEMINA DUNE	11.00 m
d1	
COMPATTAZIONE	11.08 m
co1	
IDROSEMINA	1.98 m
in1	1.50 m
in2	3.48 m
Totale:	8.37 m
SCOTICO DUNE	
sd1	


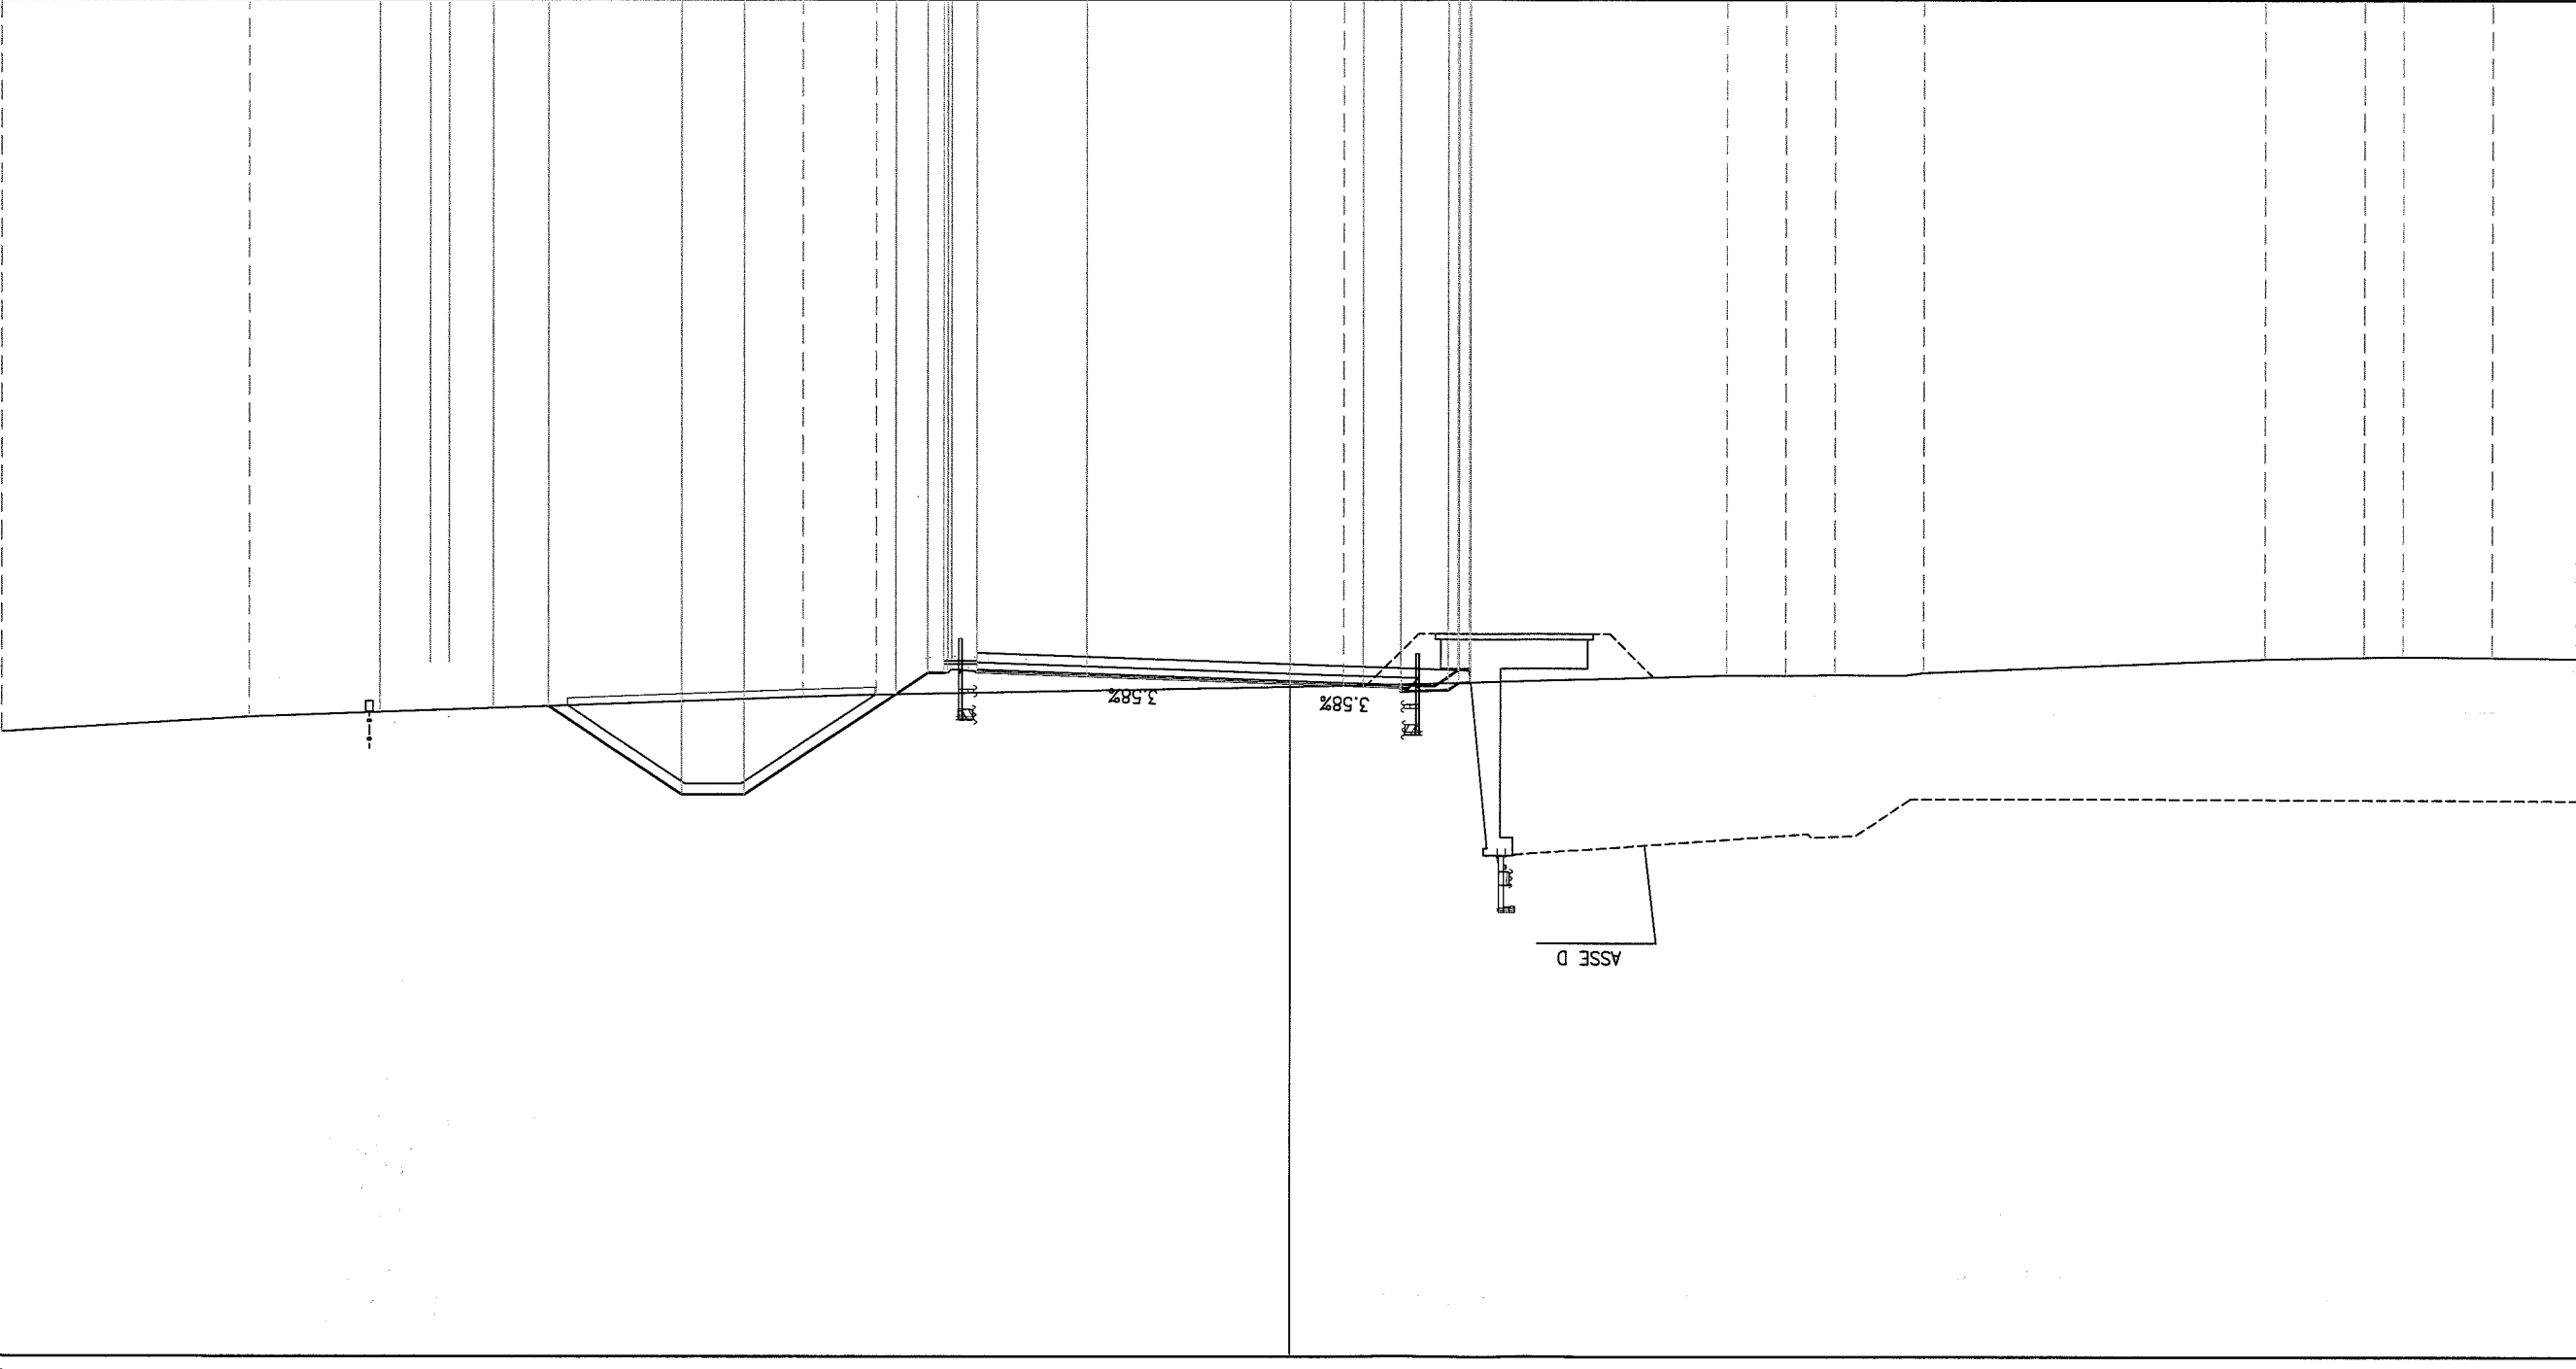

PROFILO RAMO A
 SEZIONE A-42
 PROGRESSIVA 676.60

- BASE 1.03 m²
- BA1
- BINDER
- BI1 0.26 m²
- MISTO CEMENTATO
- CE1 1.72 m²
- SCAVO
- SCI 3.54 m²
- USURA
- US1 0.19 m²
- VEGETALE SCARPATE
- VE1 0.42 m²
- COMPATTAZIONE
- CO1 4.32 m
- IDROSEMINA
- IN1 1.98 m

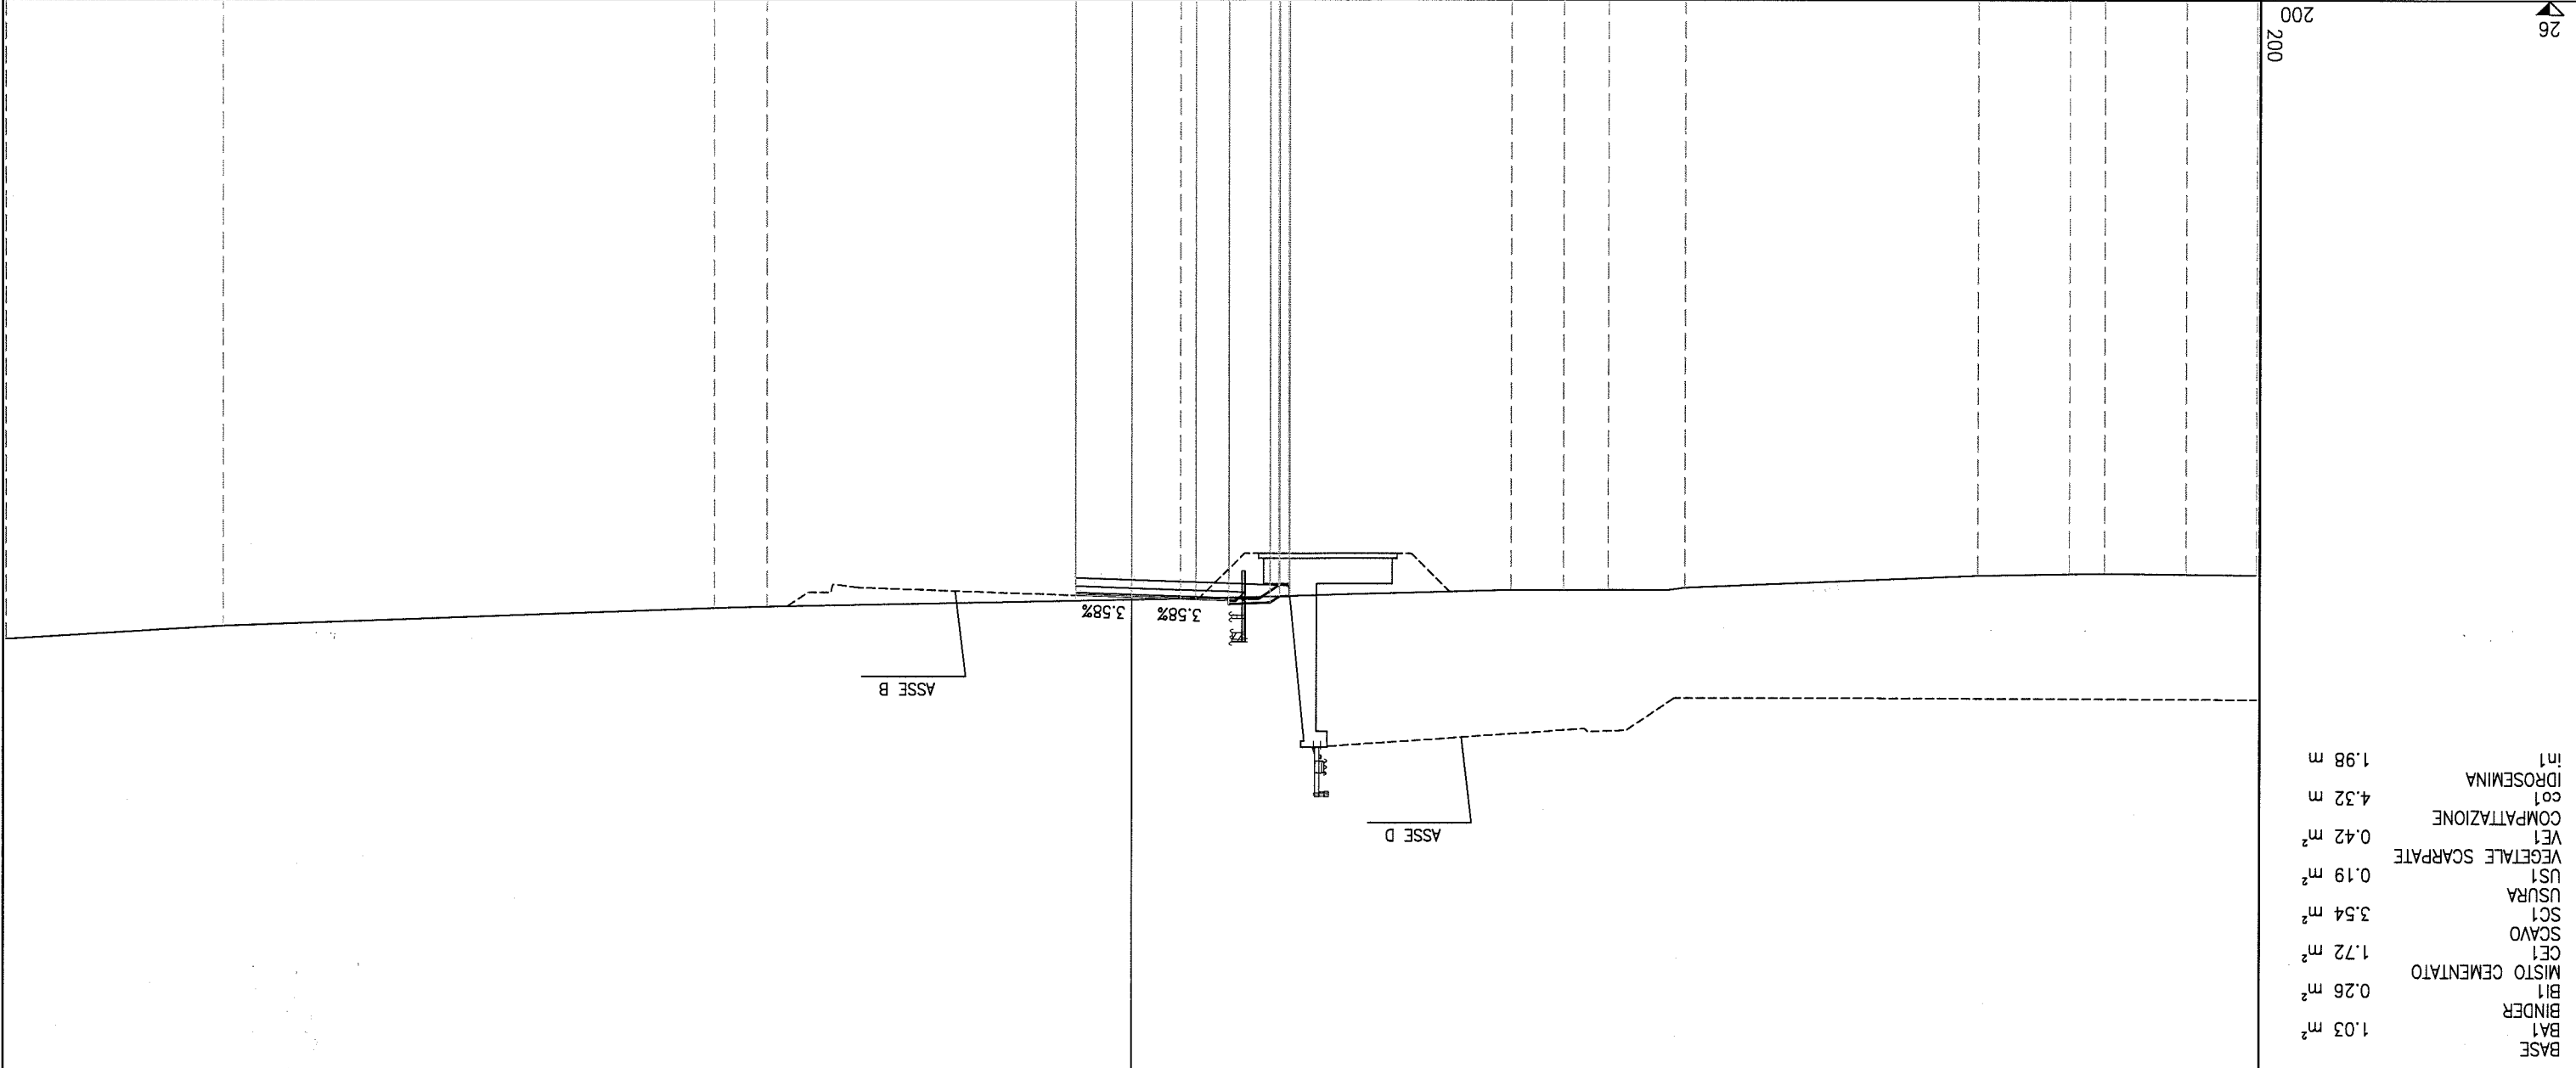



PROFILO RAMO A

SEZIONE A-43

PROGRESSIVA 695.00

BASE	1.04 m ²
BA1	
BINDER	
B1	0.26 m ²
BONIFICA	
BO1	1.82 m ²
MISTO CEMENTATO	
CE1	1.76 m ²
SCAVO	
SC1	0.81 m ²
USURA	
US1	0.21 m ²
VEGETALE SCARPATE	
VE1	0.36 m ²
IDROSEMINA	
in1	2.05 m
SCOTICO	
sc1	6.42 m

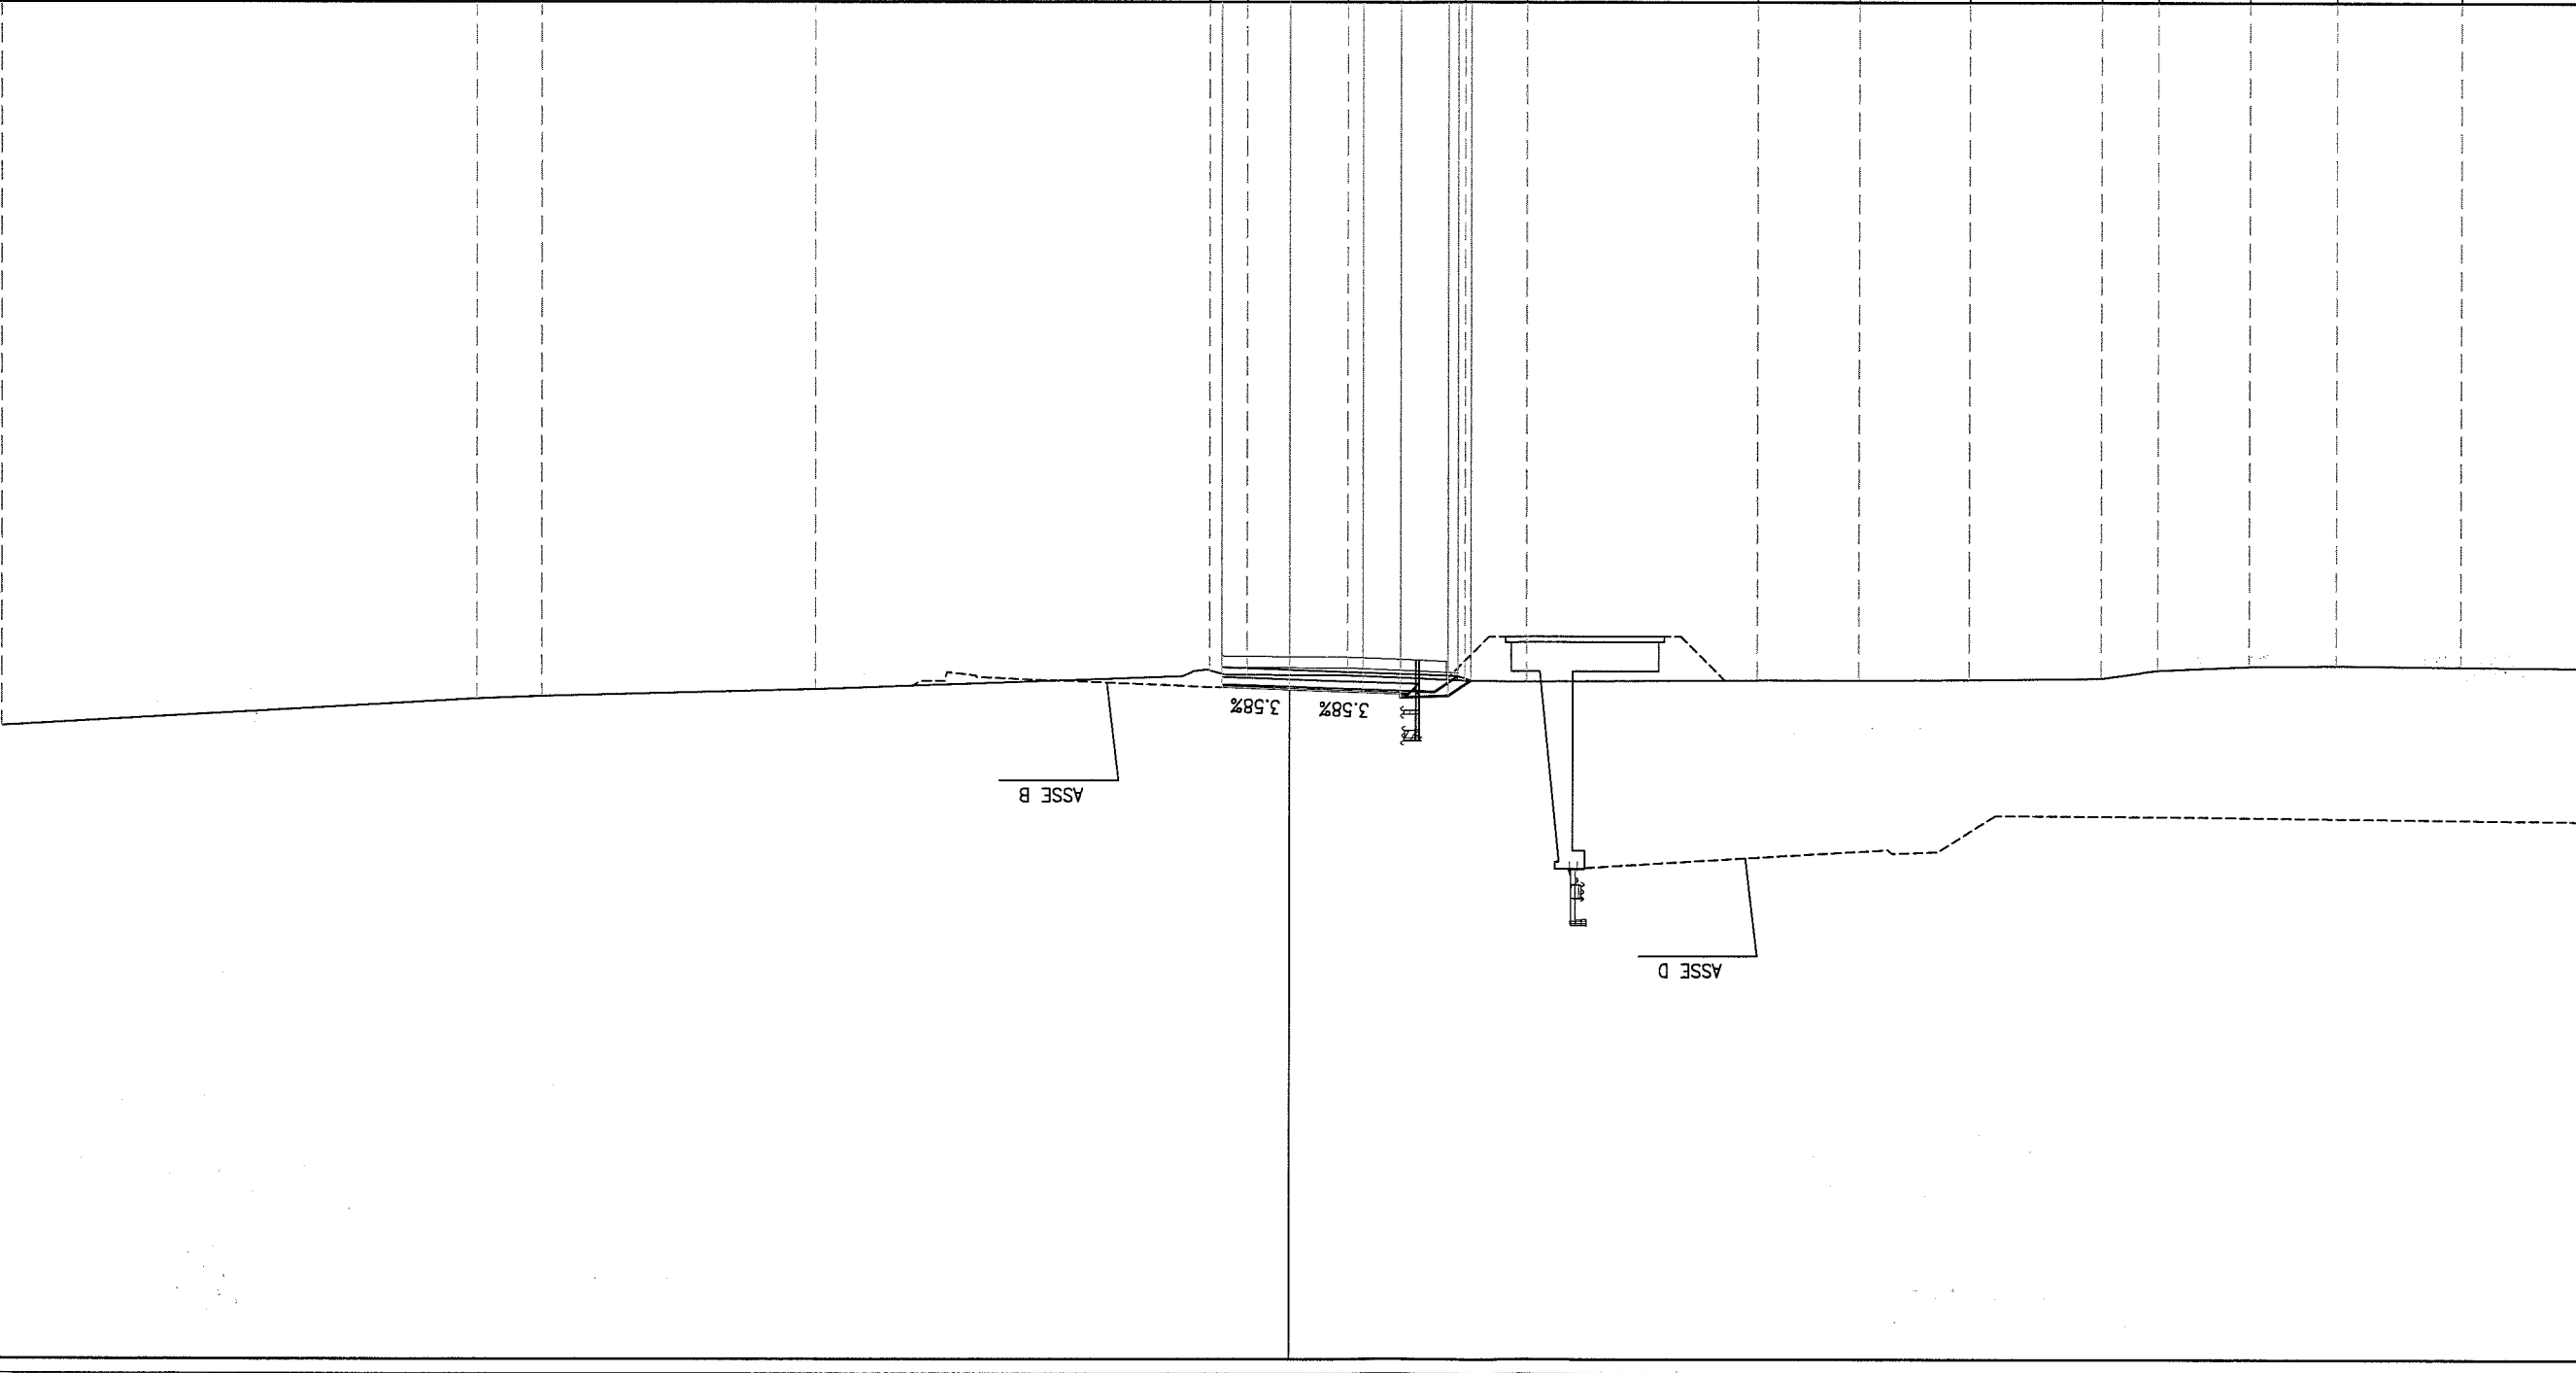



PROFILO RAMO A

SEZIONE A-44


PROGRESSIVA 715.00

- BASE 1.07 m²
- BA1
- BINDER 0.26 m²
- BONIFICA B01
- MISTO CEMENTATO 2.57 m²
- CE1 1.78 m²
- SCAVO 1.30 m²
- SC1 1.30 m²
- USURA 0.21 m²
- US1 0.21 m²
- VEGETALE SCARPATE 0.40 m²
- VE1 0.40 m²
- IDROSEMINA 2.14 m
- in1 2.14 m
- SCOTICO 3.37 m
- sc1

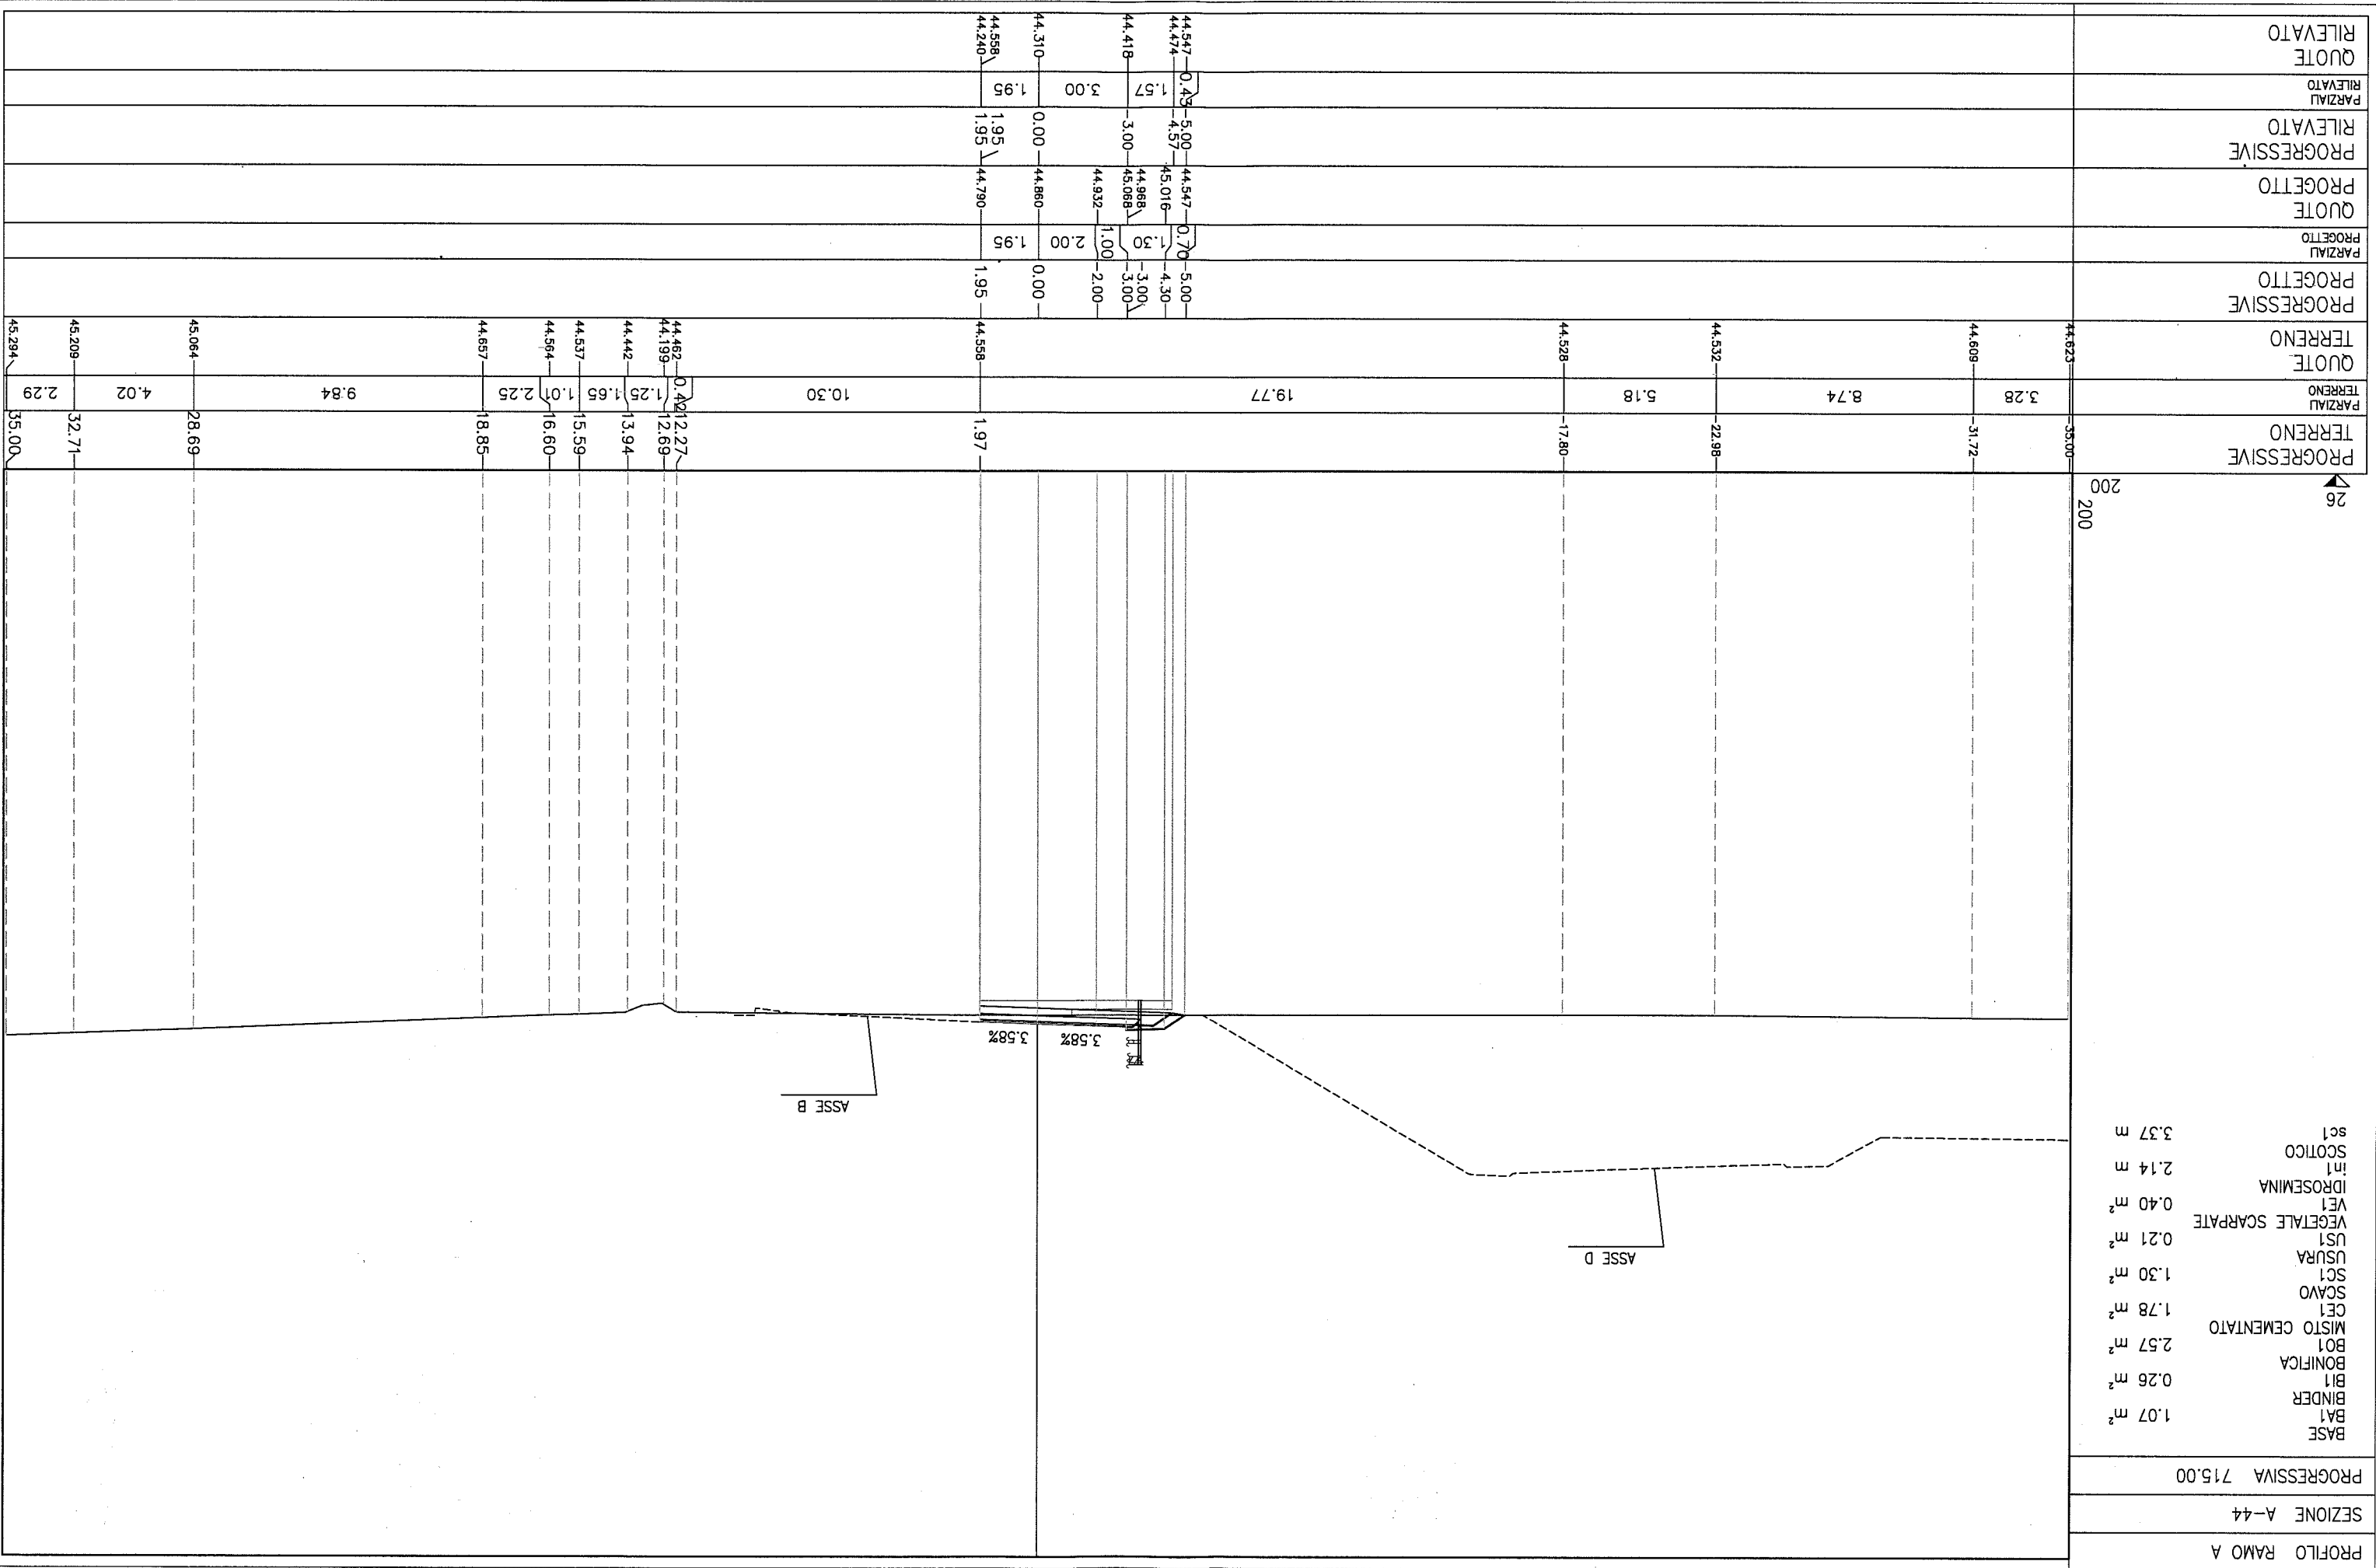

PROFILO RAMO A
SEZIONE A-46
PROGRESSIVA 755.68

- BASE BA1 1.33 m²
- BINDER BI1 0.33 m²
- BONIFICA BO1 3.30 m²
- MISTO CEMENTATO CE1 2.12 m²
- SCAVO SC1 1.81 m²
- USURA US1 0.26 m²
- VEGETALE SCARPATE VE1 0.39 m²
- IDROSEMINA in1 2.14 m²
- SCOTICO sc1 3.13 m²

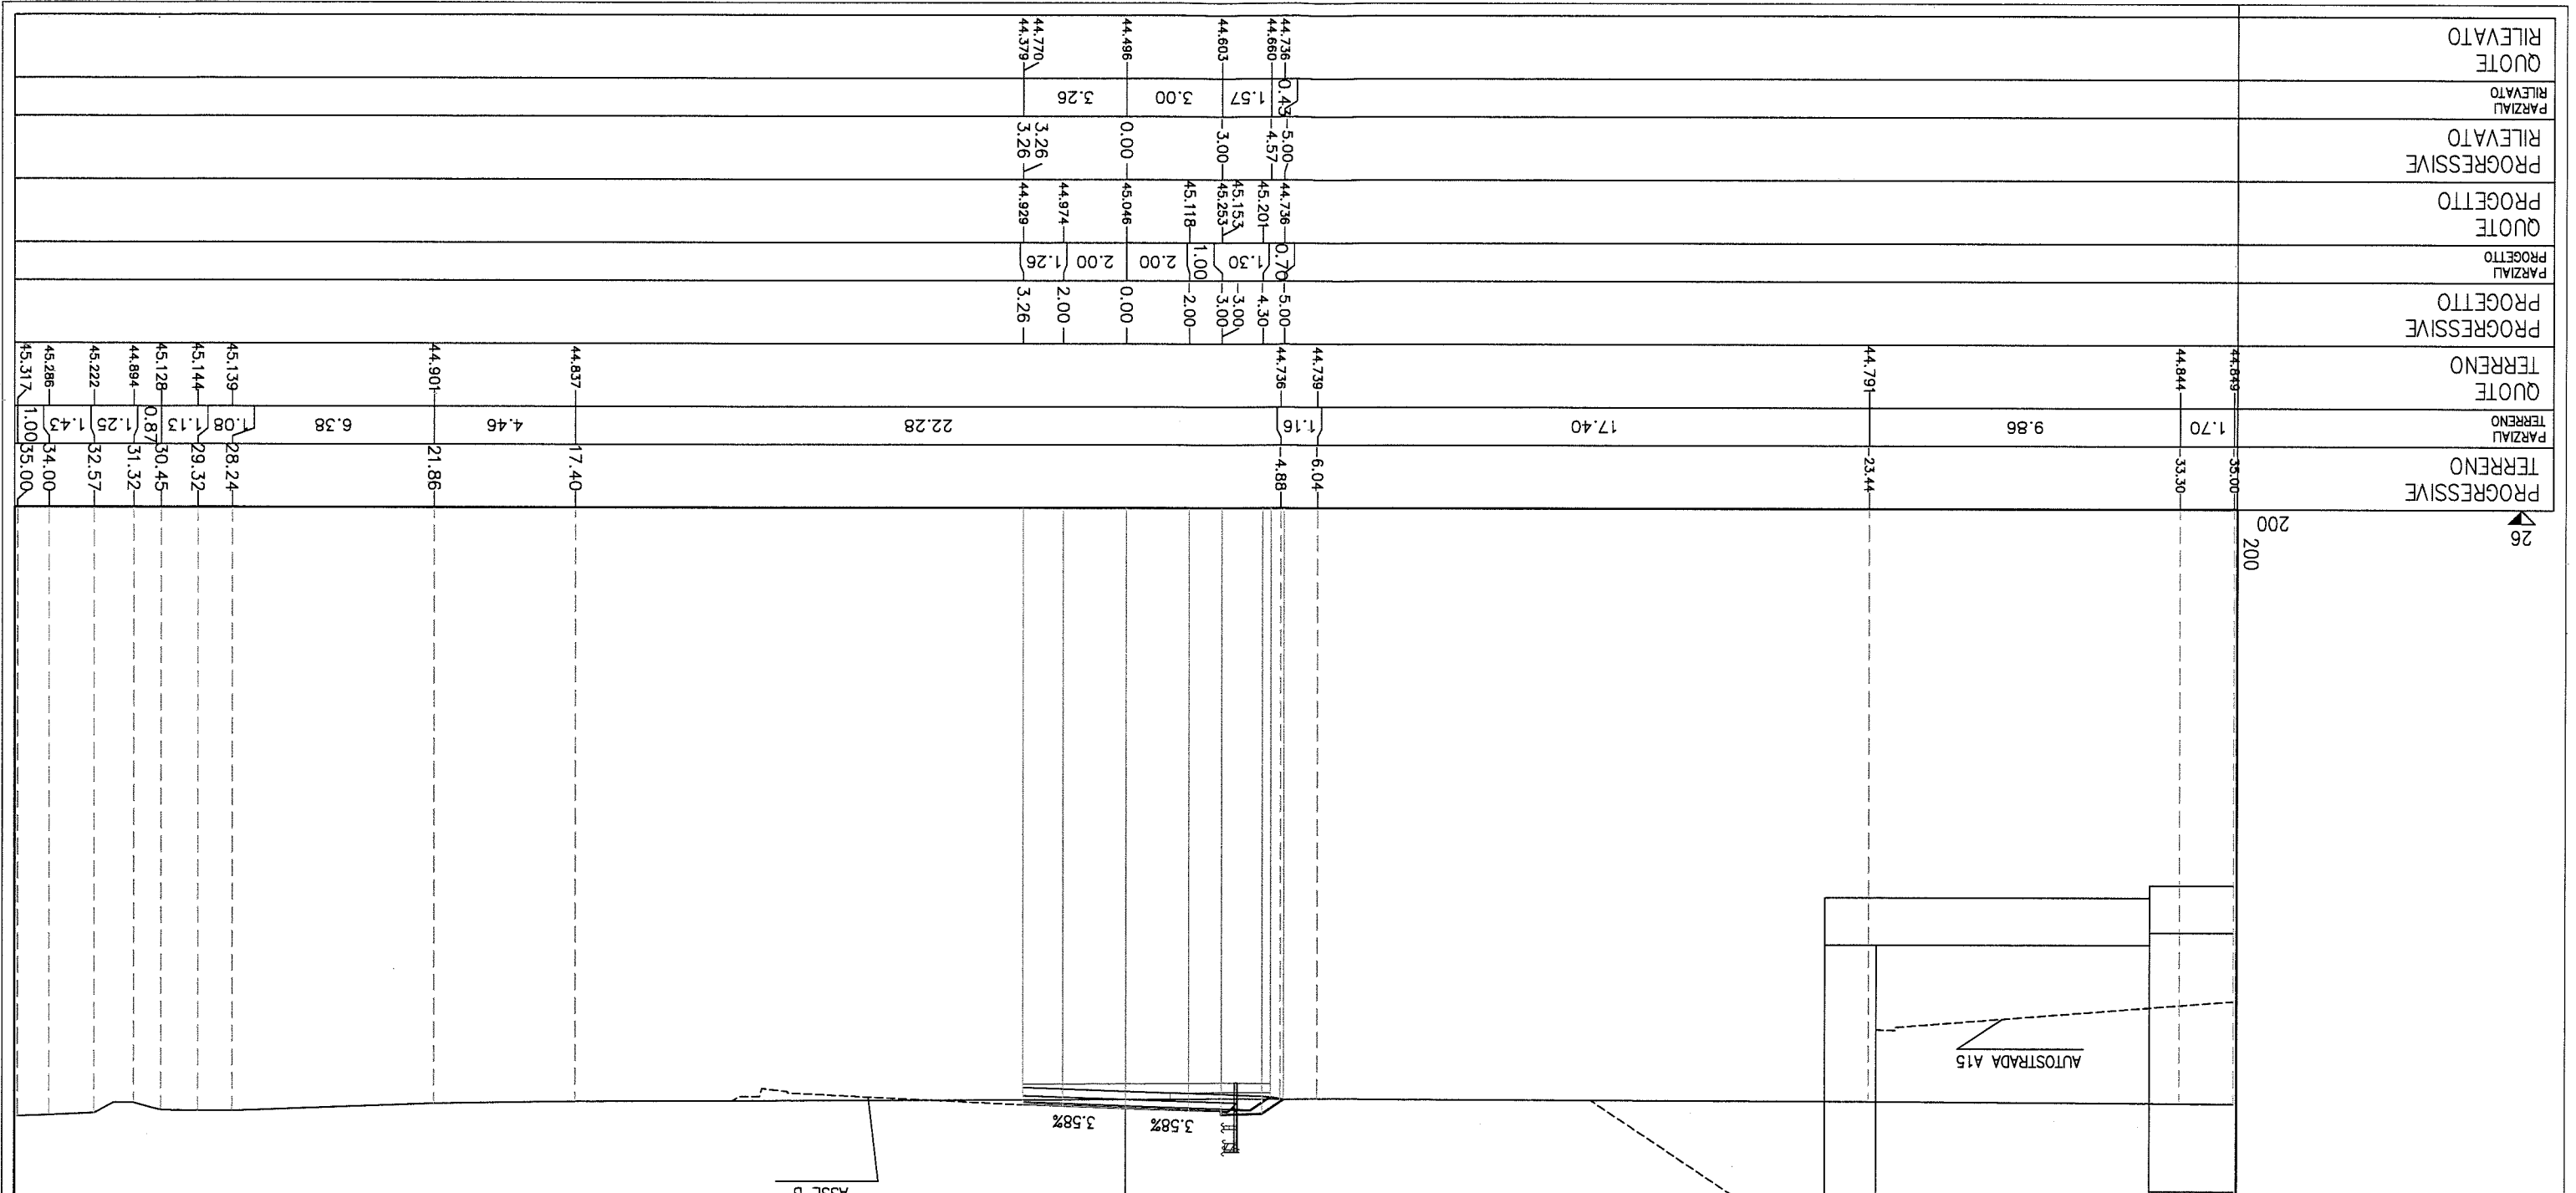





PROFILO RAMO A
SEZIONE A-47
PROGRESSIVA 775.81

- BASE 1.59 m²
- BA1
- BINDER 0.39 m²
- B11
- BONIFICA 3.77 m²
- BO1
- MISTO CEMENTATO 2.46 m²
- CE1
- SCAVO 2.05 m²
- SC1
- USURA 0.31 m²
- US1
- VEGETALE SCARPATE 0.39 m²
- VE1
- IDROSEMINA 2.15 m
- in1
- SCOTICO 3.94 m
- sc1

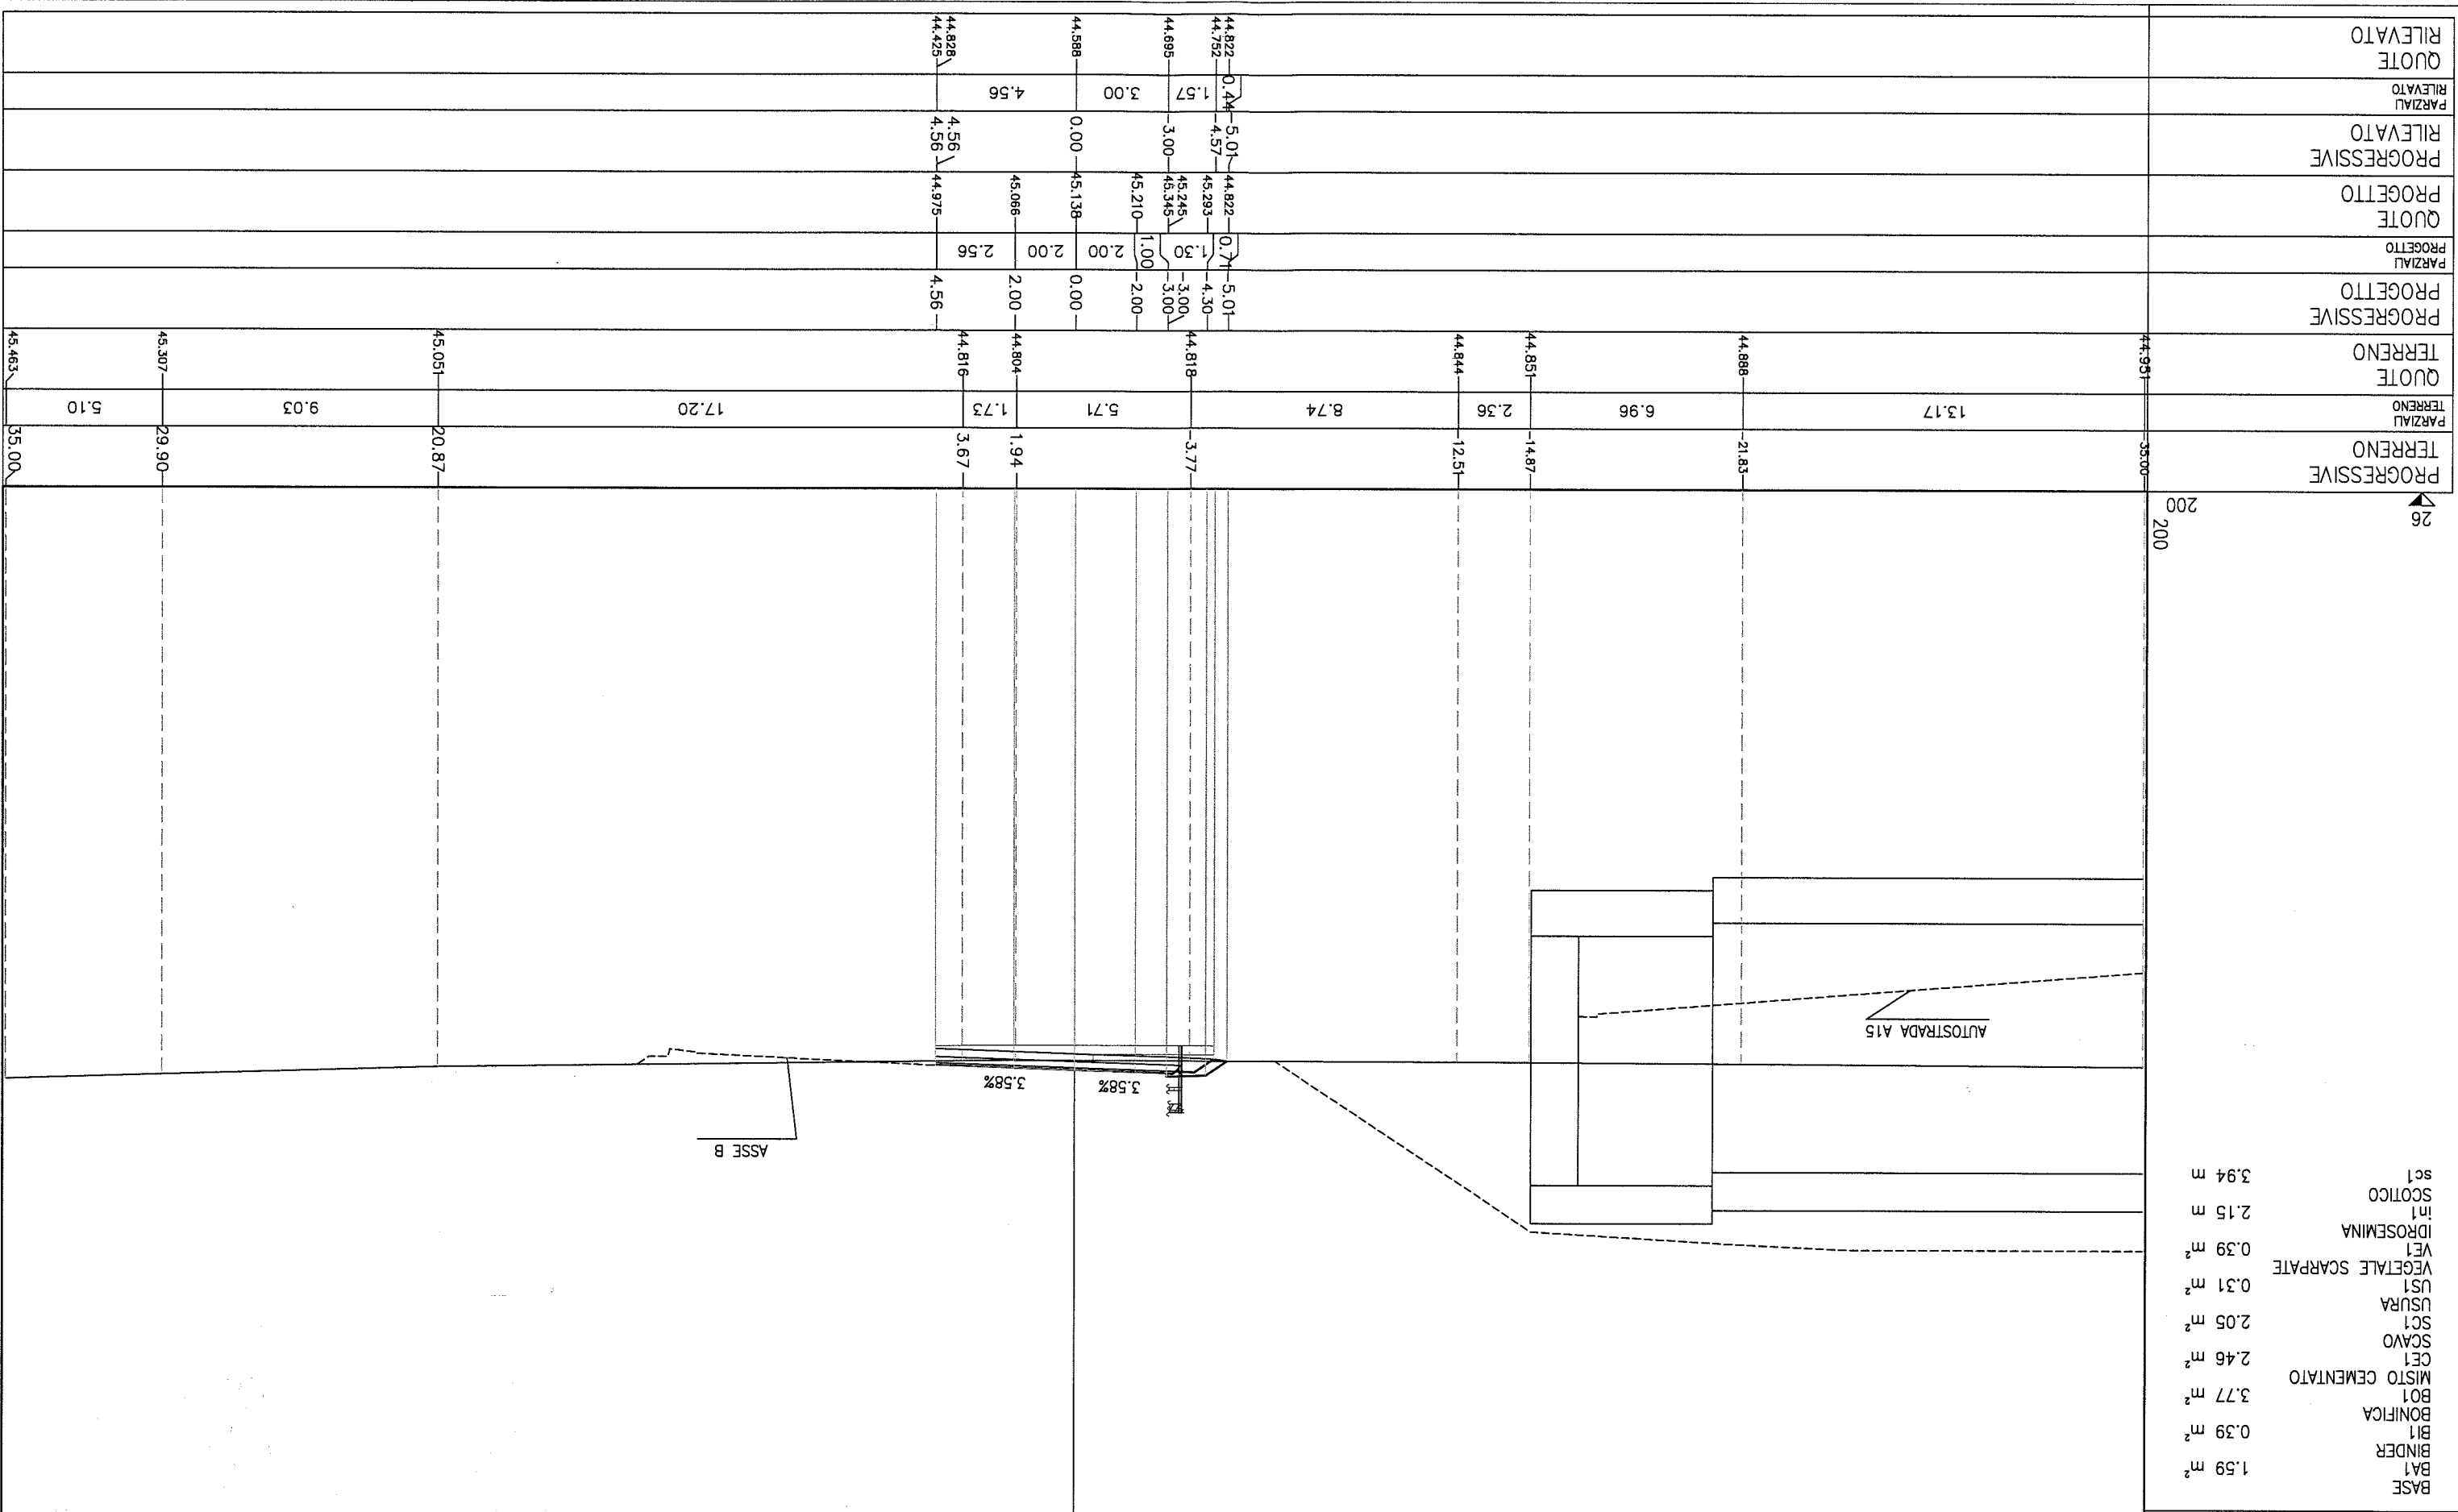


PROGRESSIVE	TERRENO	QUOTE	TERRENO	PROGRESSIVE	PROGETTO	QUOTE	PROGETTO	PROGRESSIVE	PARZIAU	QUOTE	PARZIAU	PROGRESSIVE	PARZIAU	QUOTE
35.00	35.00	44.931	44.931	44.888	44.888	44.851	44.851	44.844	44.844	44.822	44.822	44.822	44.822	44.822
200	200	13.17	6.96	2.36	8.74	5.71	1.73	1.94	3.67	4.56	4.56	4.56	4.56	4.56
200	200	9.03	17.20	5.10	29.90	35.00	45.463							





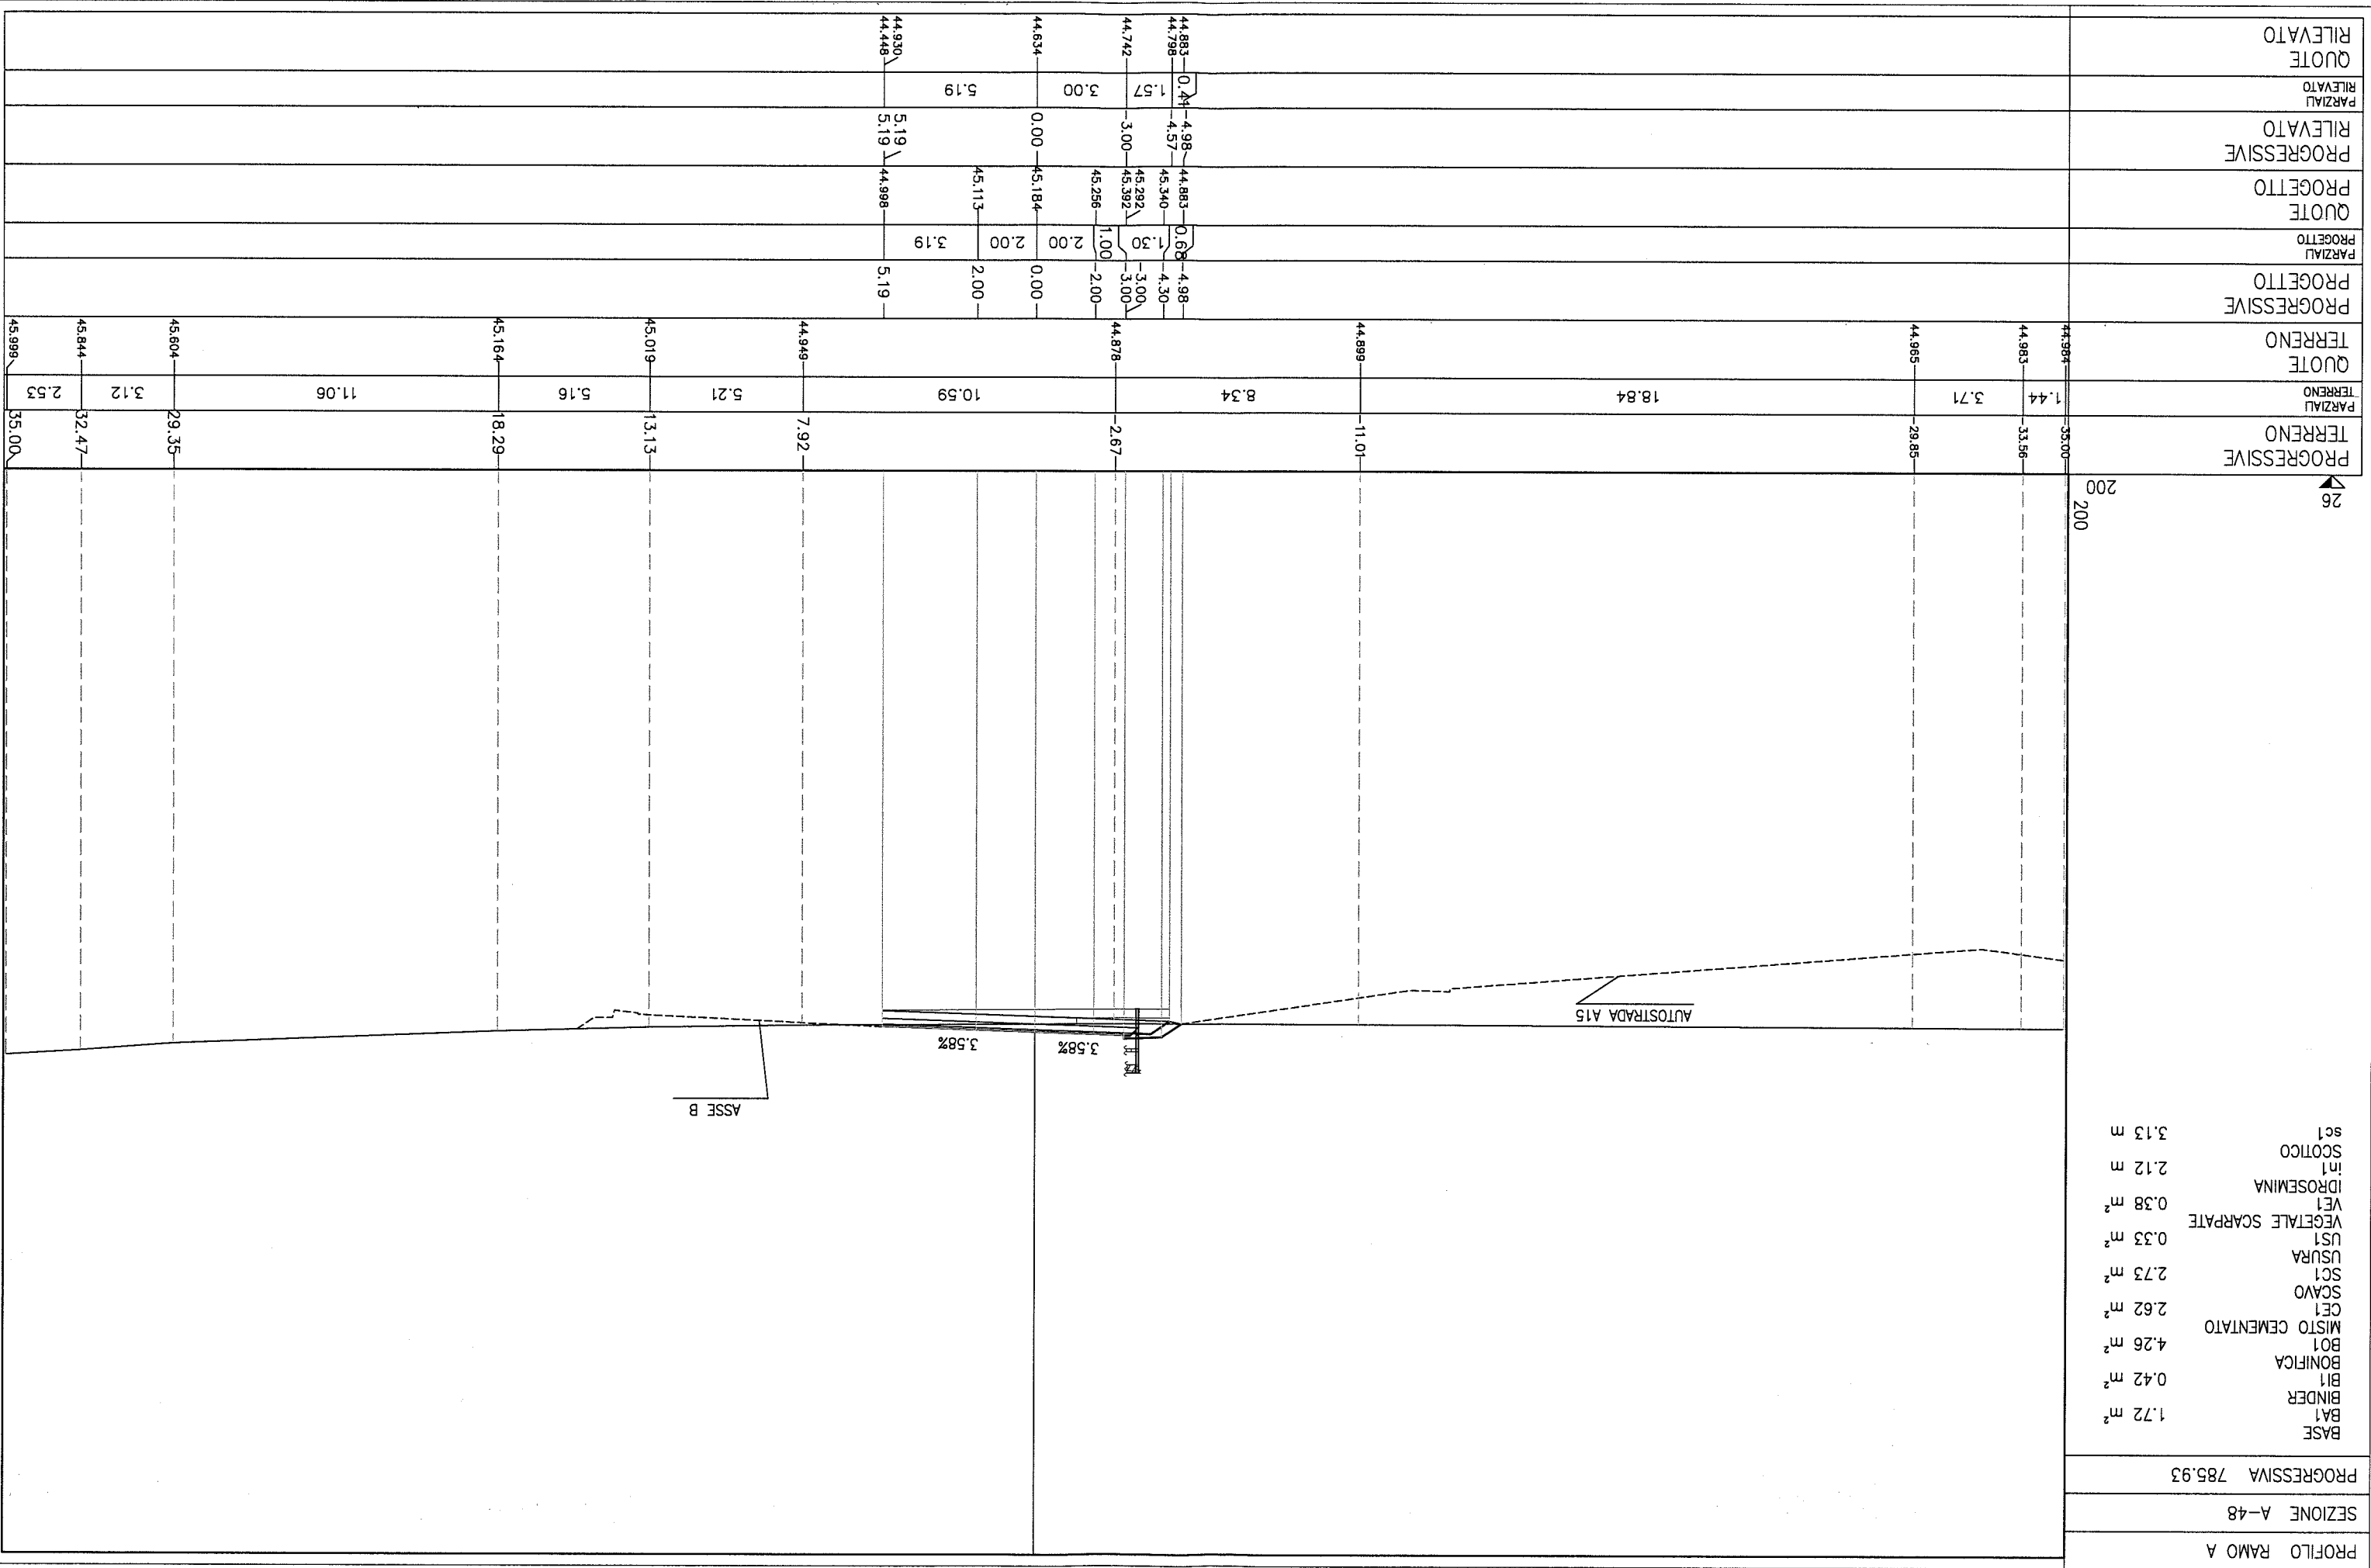


PROFILO RAMO A

SEZIONE A-50

PROGRESSIVA 811.27

BASE	1.74	m ²
BA1		
BINDER		
B11	0.44	m ²
BONIFICA		
BO1	4.48	m ²
MISTO CEMENTATO		
CE1	3.13	m ²
SCAVO		
SC1	4.11	m ²
USURA		
US1	0.34	m ²
VEGETALE SCARPATE		
VE1	0.38	m ²
VE2	0.54	m ²
Totale:	0.92	m ²
COMPATTAZIONE		
CO1	1.88	m
IDROSEMINA		
IN1	2.00	m
IN2	2.13	m
Totale:	4.13	m
SCOTTICO		
sc1	1.22	m

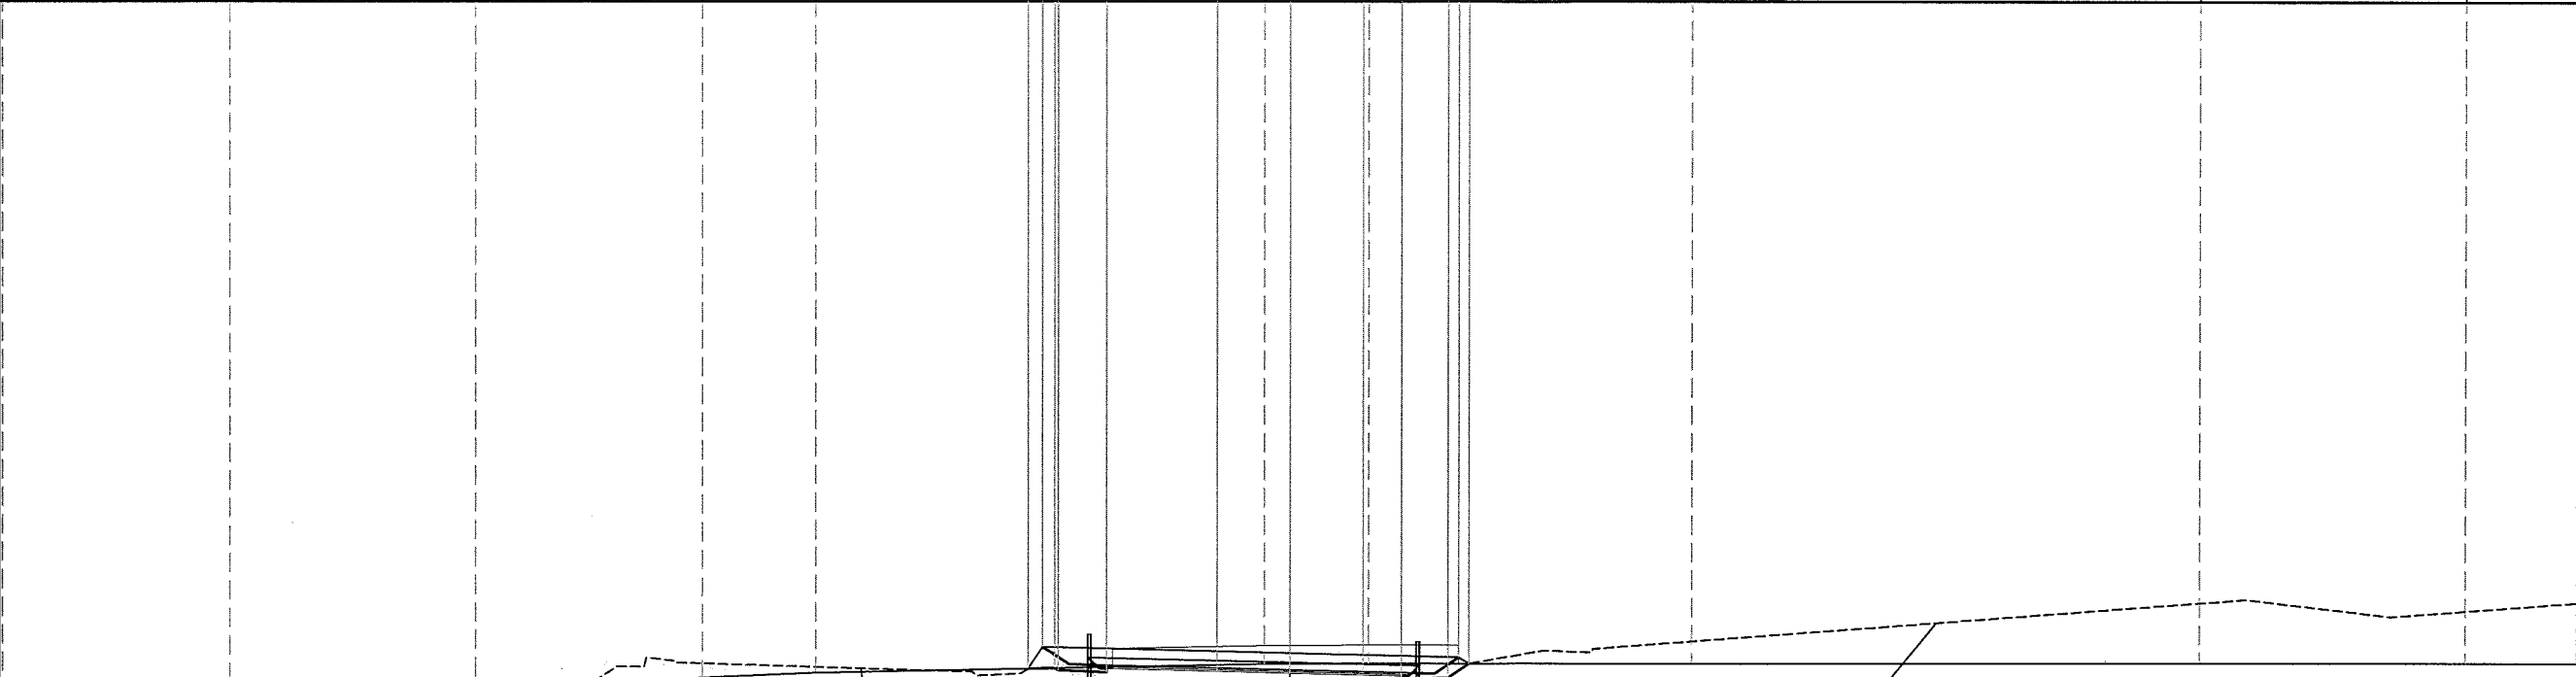

PROGRESSIVE	TERRENO	PROGRESSIVE	TERRENO	PROGRESSIVE	TERRENO	PROGRESSIVE	TERRENO	PROGRESSIVE	TERRENO	PROGRESSIVE	TERRENO














































































































































































































































PROFILO RAMO A

SEZIONE A-51


PROGRESSIVA 823.12

BASE	1.75	m ²
BA1		
BINDER		
BI1	0.42	m ²
BONIFICA		
BO1	4.18	m ²
MISTO CEMENTATO		
CE1	3.15	m ²
SCAVO		
SC1	4.38	m ²
USURA		
US1	0.34	m ²
VEGETALE SCARPATE		
VE1	0.76	m ²
VE2	0.38	m ²
Totale:	1.14	m ²
COMPATTAZIONE		
CO1	2.34	m
IDROSEMINA		
IN1	2.72	m
Totale:	2.04	m
SCOTICO	4.76	m
sc1	1.52	m

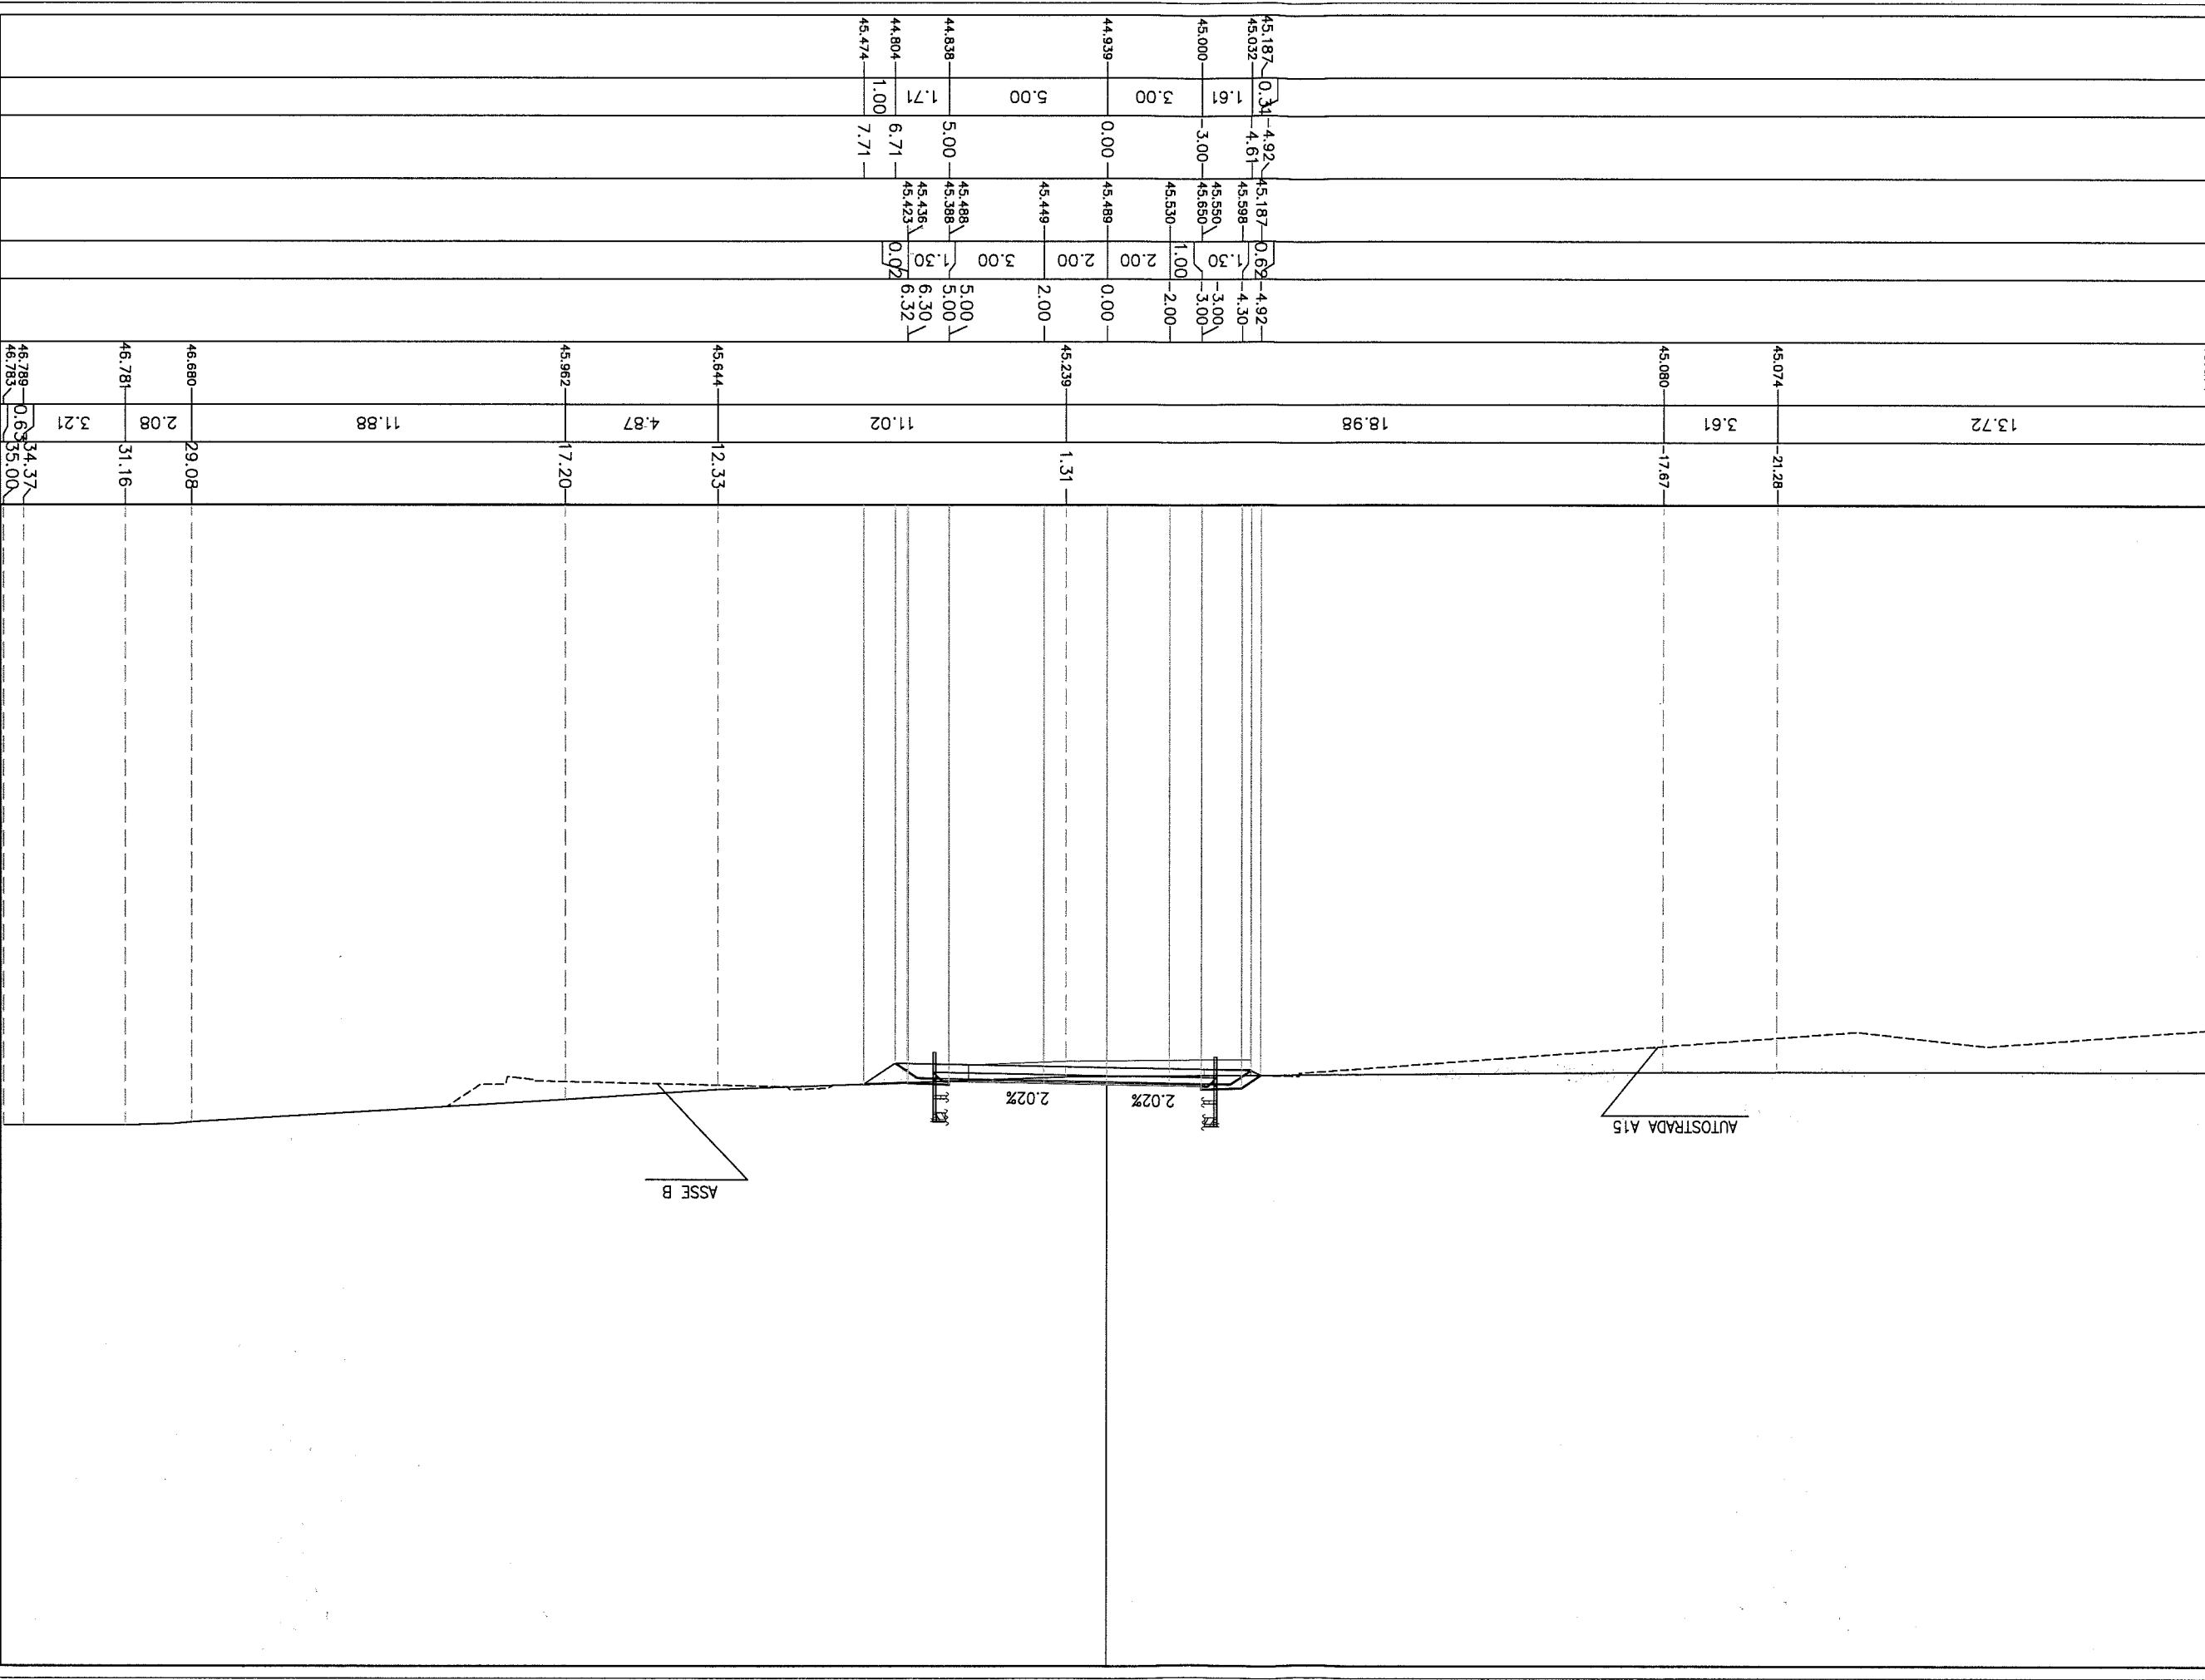

PROFLO RAMO A
SEZIONE A-53
PROGRESSIVA 847.00

BASE	1.69	m ²
BA1		
BINDER		
BI1	0.40	m ²
BONIFICA		
BO1	3.60	m ²
MISTO CEMENTATO		
CE1	2.60	m ²
SCAVO		
SC1	1.58	m ²
USURA		
US1	0.33	m ²
VEGETALE SCARPATE		
VE1	0.45	m ²
IDROSEMINA		
in1	2.23	m
SCOTICO		
sc1	6.20	m

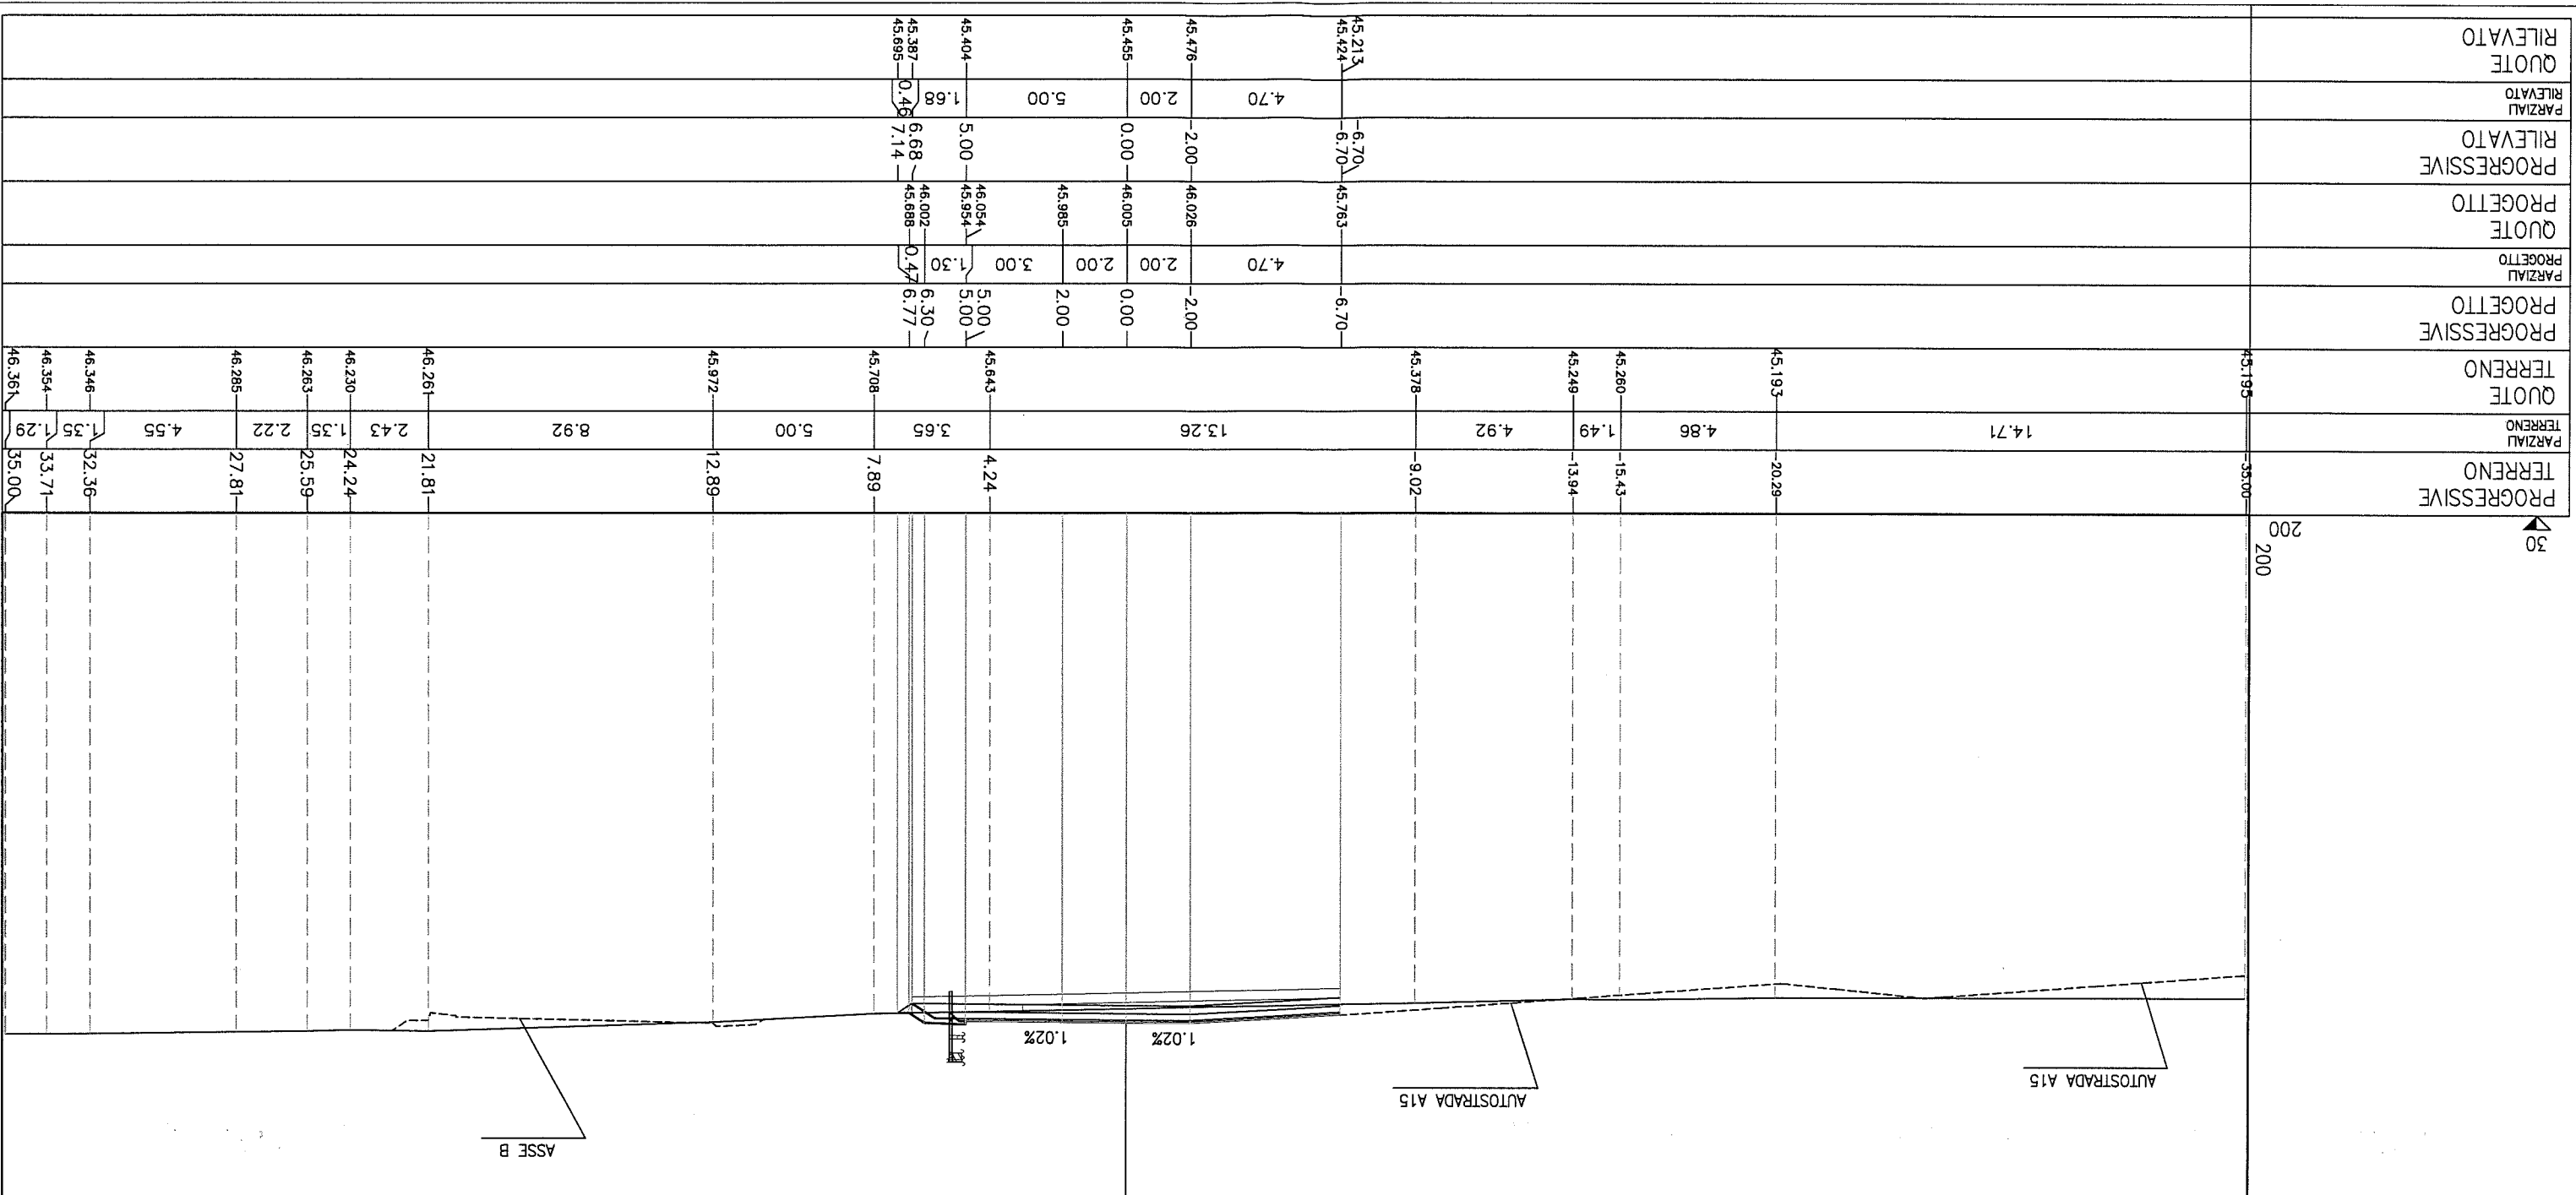


PROFLO RAMO A

SEZIONE A-56

PROGRESSIVA 898.22

BASE	1.67 m ²
BA1	
BINDER	0.39 m ²
BI1	
BONIFICA	
BO1	3.49 m ²
MISTO CEMENTATO	
CE1	2.57 m ²
RILEVATO	
RI1	14.27 m ²
USURA	
US1	0.34 m ²
VEGETALE SCARPATE	
VE1	1.18 m ²
IDROSEMINA	
in1	4.81 m
SCOTICO	
sc1	11.63 m

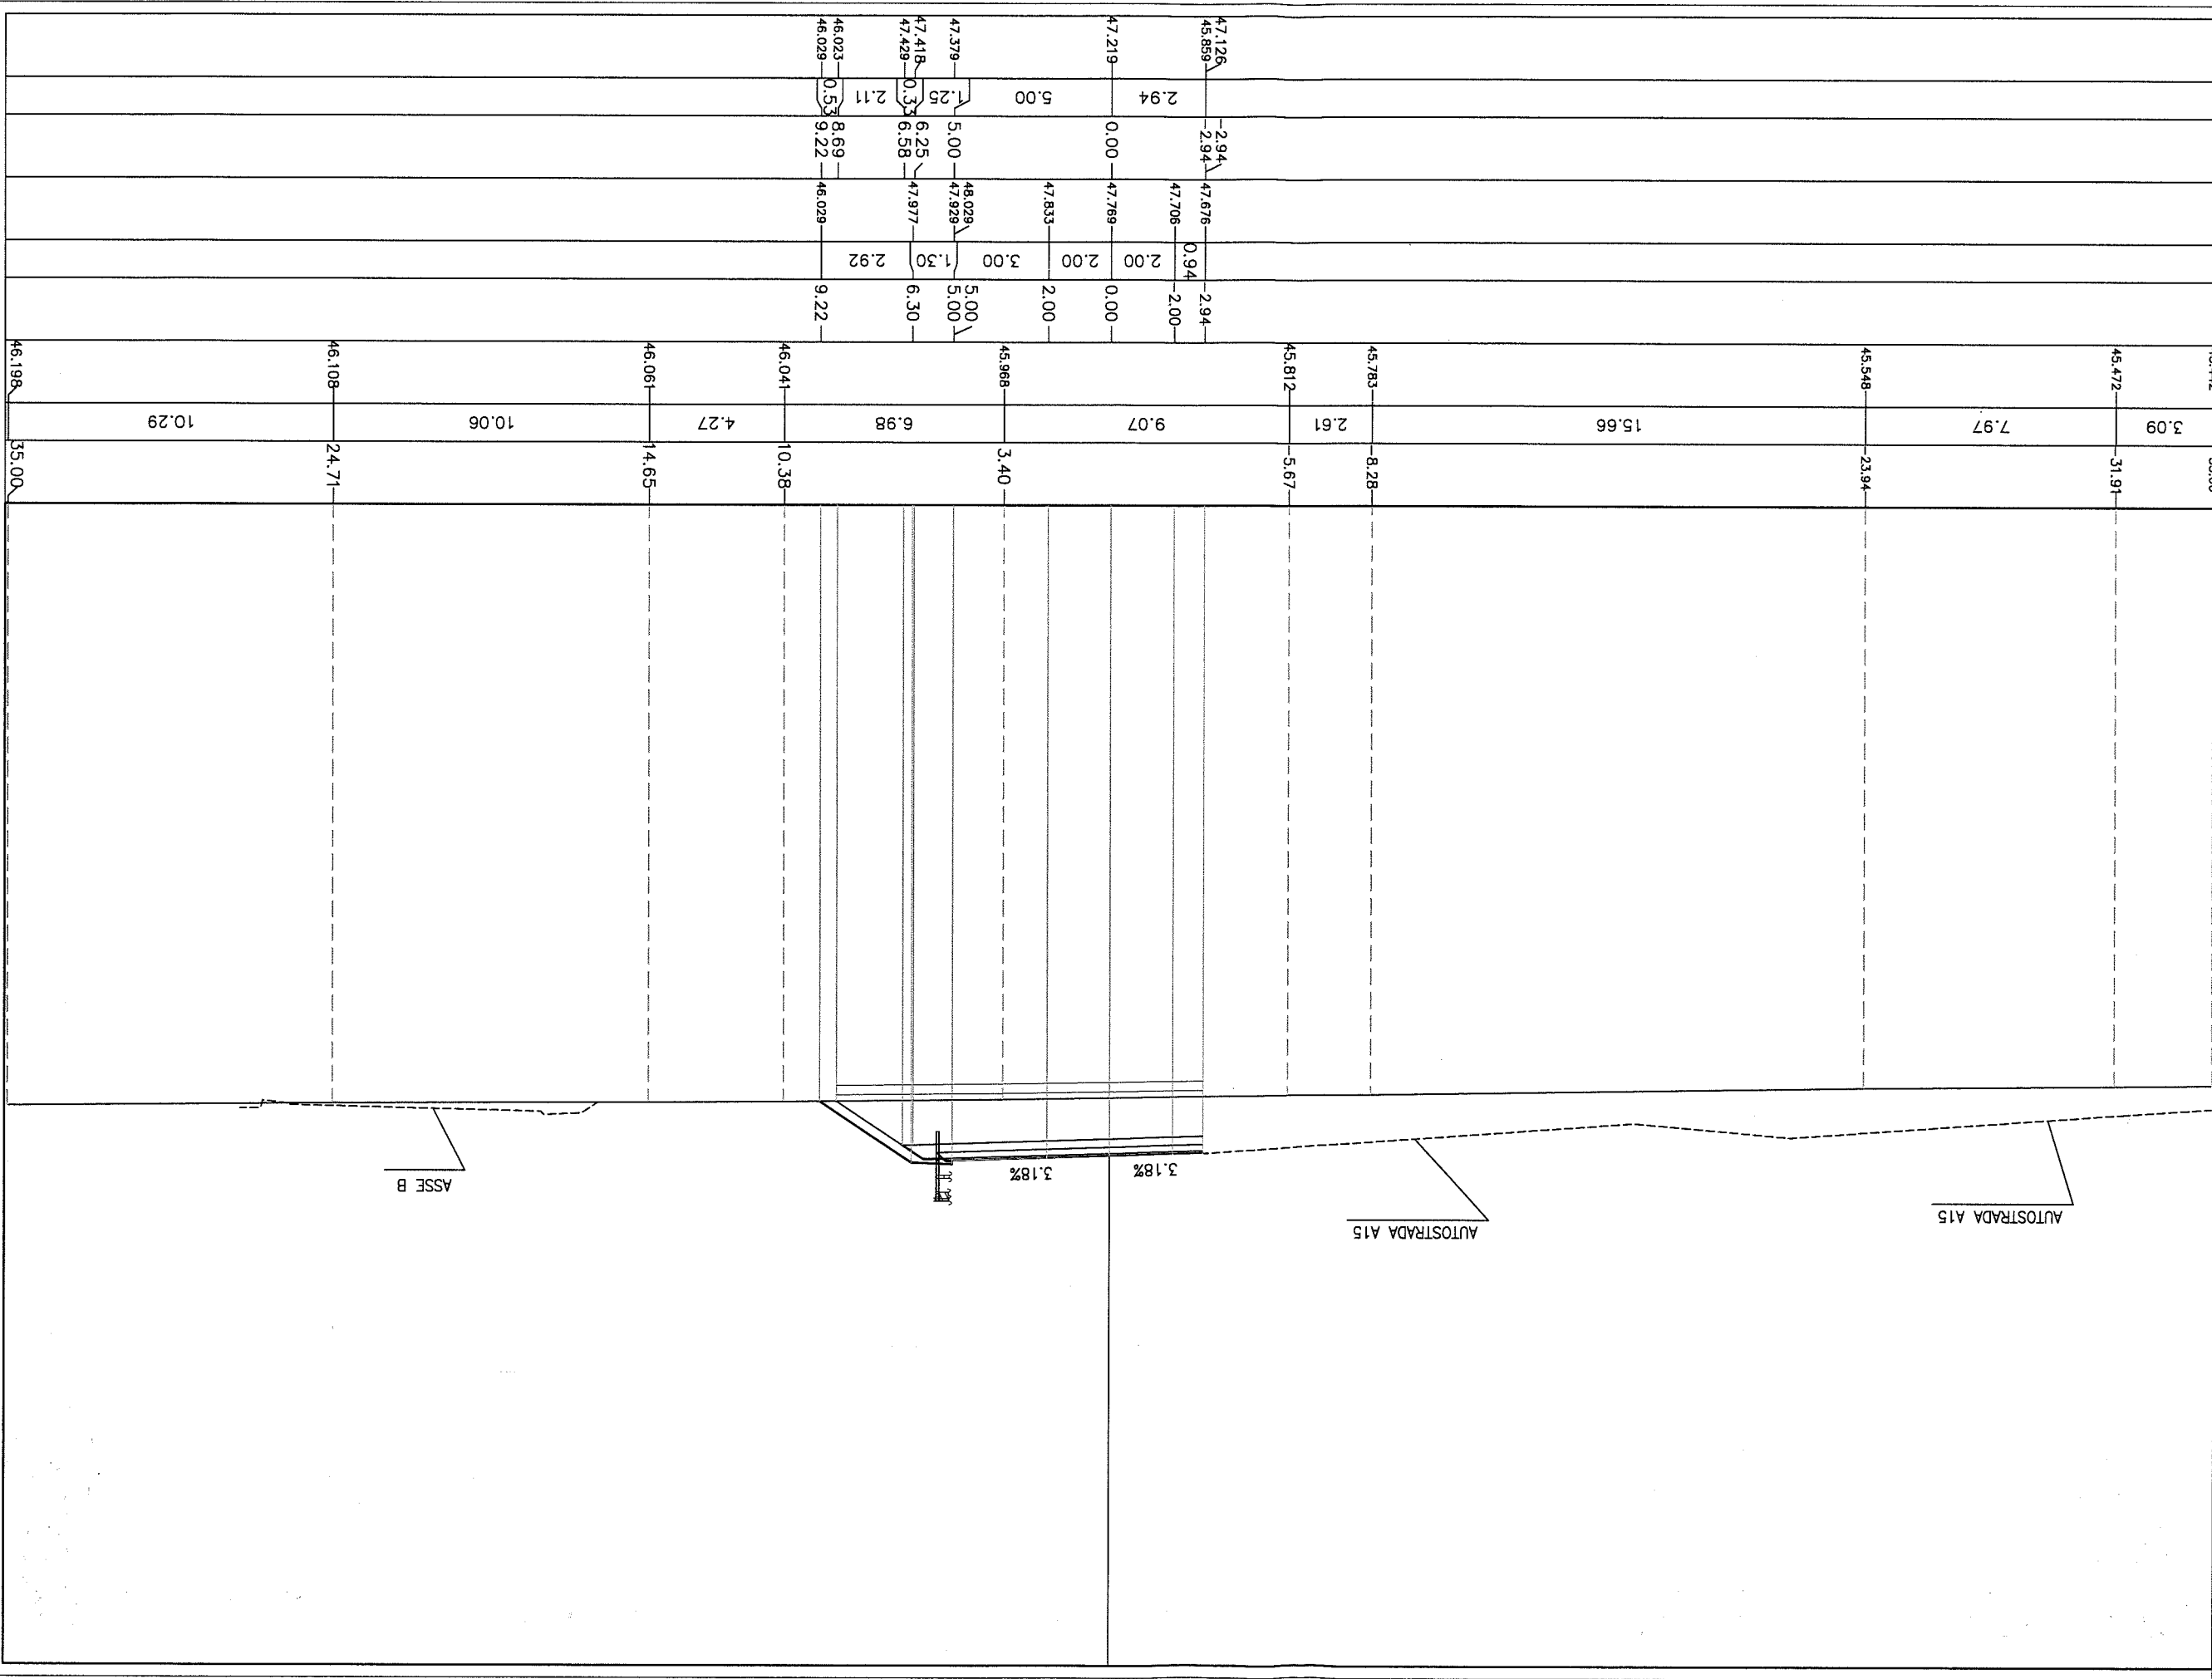



PROFLO RAMO A
SEZIONE A-57
PROGRESSIVA 910.12

- BASE
- BA1 1.57 m²
- BINDER
- BI1 0.39 m²
- BONIFICA
- BO1 3.64 m²
- MISTO CEMENTATO
- CE1 2.45 m²
- RILEVATO
- R11 20.59 m²
- USURA
- US1 0.32 m²
- VEGETALE SCARPATE
- VE1 1.52 m²
- IDROSEMINA
- in1 5.95 m
- SCOTICO
- sc1 12.14 m


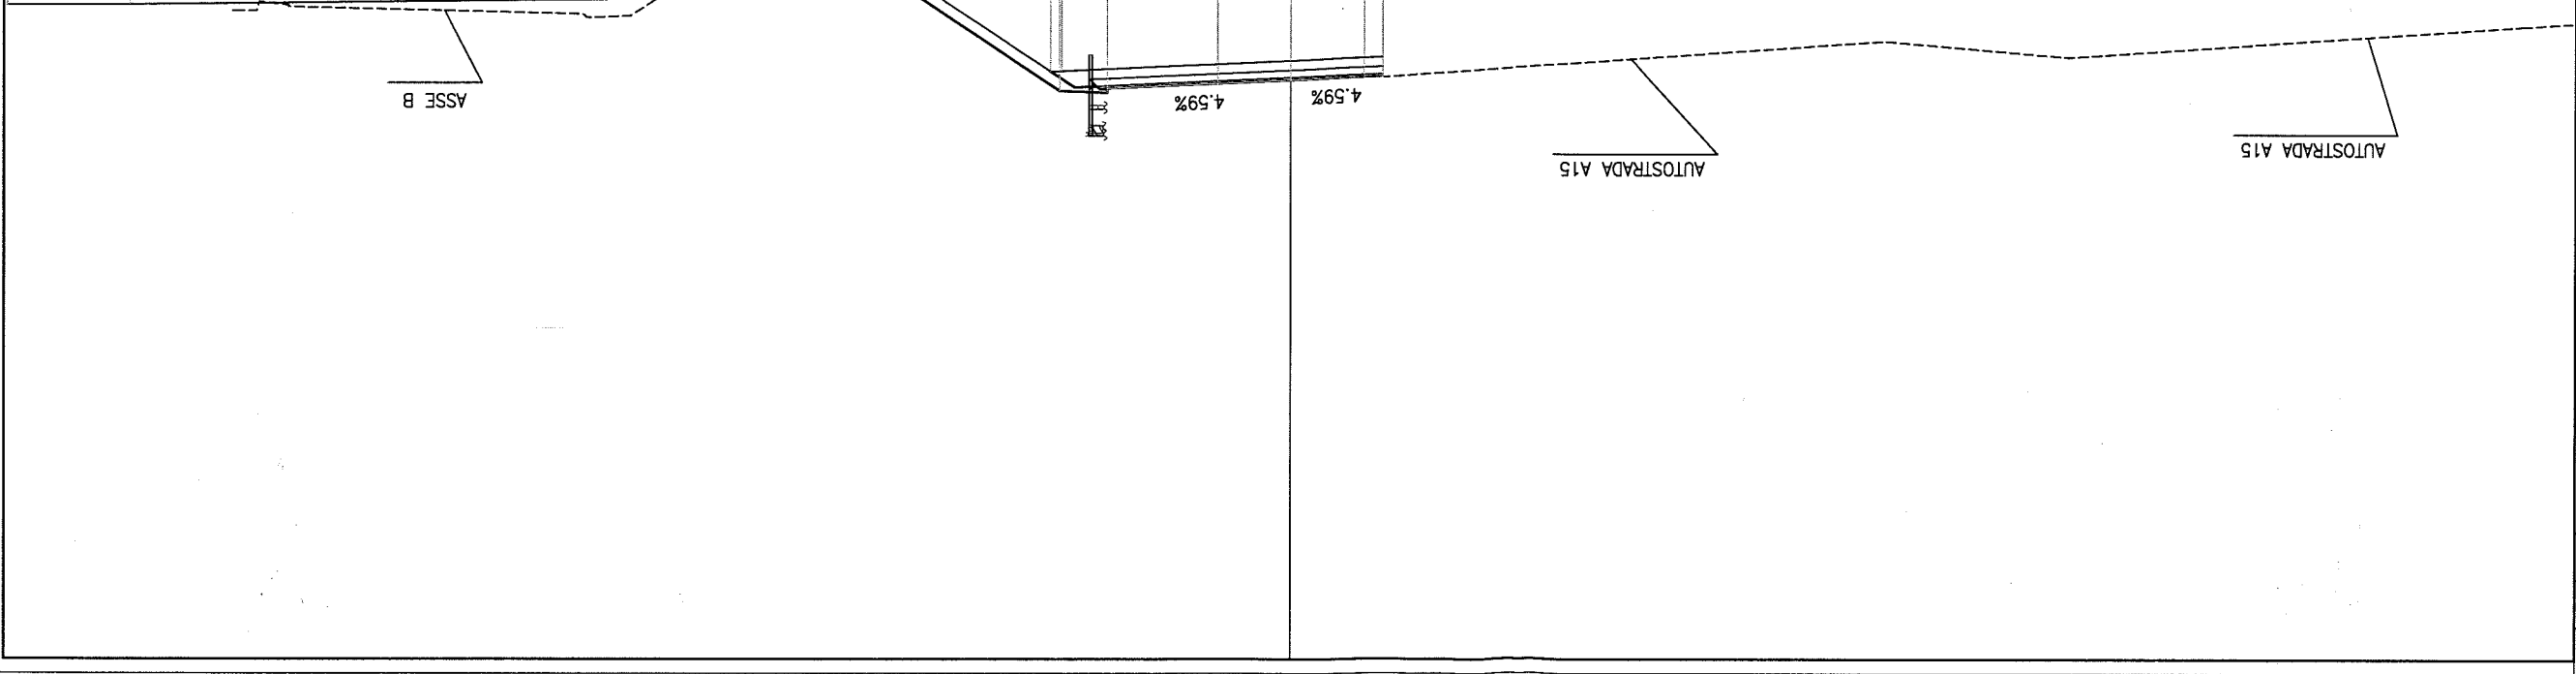


PROFILO RAMO A

SEZIONE A-58

PROGRESSIVA 923.77

BASE	1.58 m ²
BA1	
BINDER	0.39 m ²
BI1	
BONIFICA	3.89 m ²
BO1	
MISTO CEMENTATO	2.43 m ²
CE1	
RILEVATO	27.10 m ²
RI1	
USURA	0.31 m ²
US1	
VEGETALE SCARPATE	1.84 m ²
VE1	
IDROSEMINA	6.96 m
in1	
SCOTICO	12.98 m
sc1	

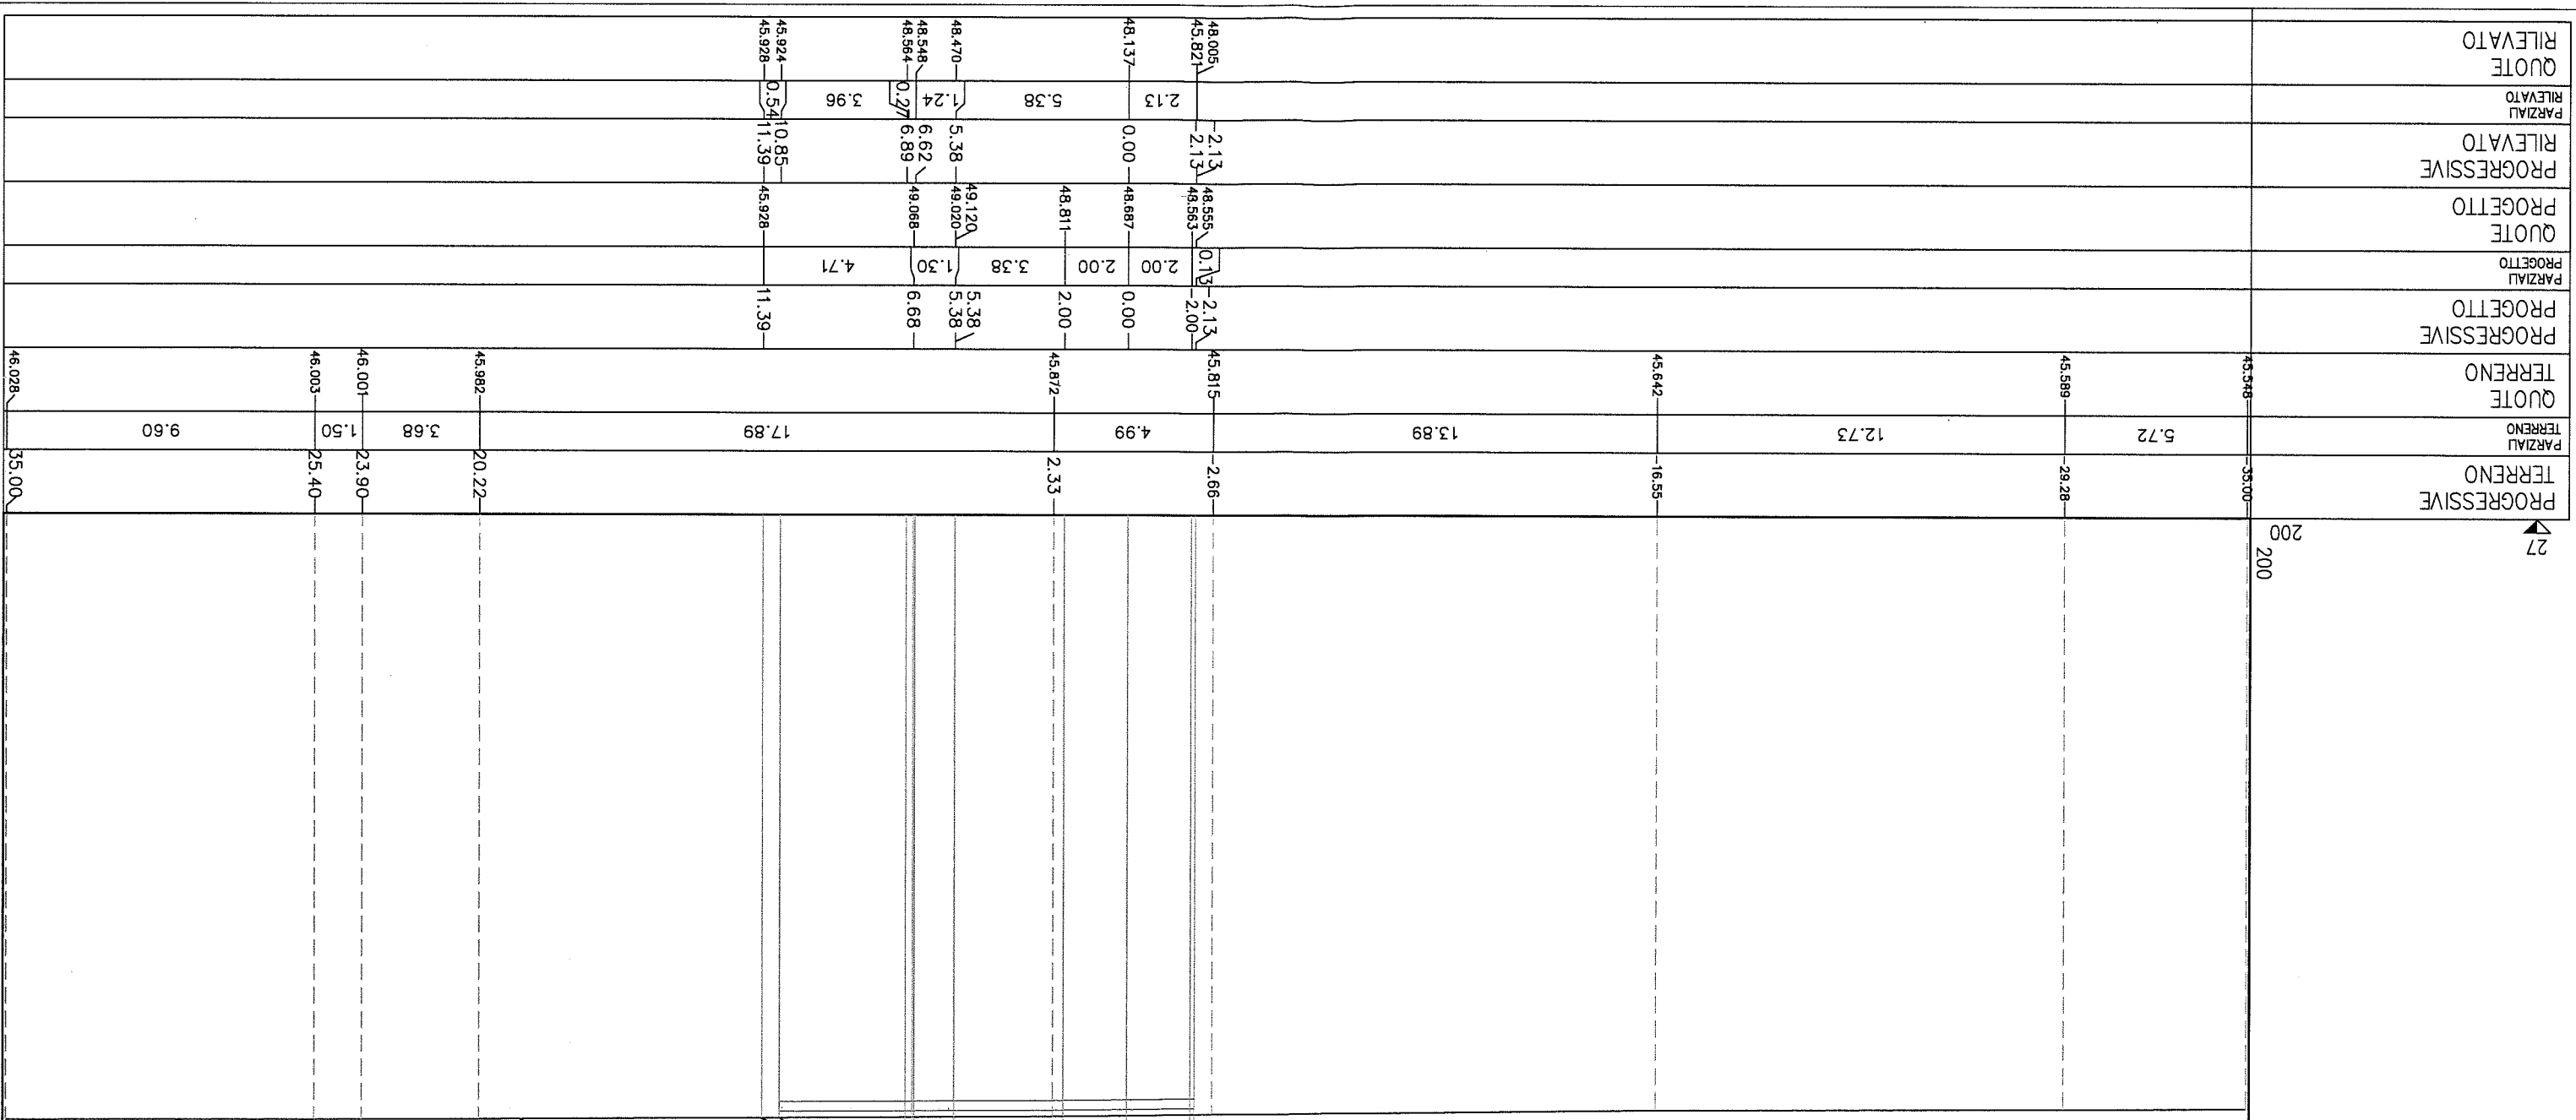

27

200

PROGRESSIVE
TERRENO

PARZAU
TERRENO

QUOTE
TERRENO

PROGRESSIVE
PROGETTO

PARZAU
PROGETTO

QUOTE
PROGETTO

PROGRESSIVE
RILEVATO

PARZAU
RILEVATO


QUOTE
RILEVATO

PROFLO RAMO A

SEZIONE A-59

PROGRESSIVA 939.13

BASE	1.57	m ²
BA1		
BINDER	0.39	m ²
BI1		
BONIFICA		
BO1	4.15	m ²
MISTO CEMENTATO	2.41	m ²
CE1		
RILEVATO	34.41	m ²
R11		
USURA		
US1	0.30	m ²
VEGETALE SCARPATE		
VE1	2.10	m ²
IDROSEMINA		
in1	7.97	m
SCOTICO	13.81	m
sc1		

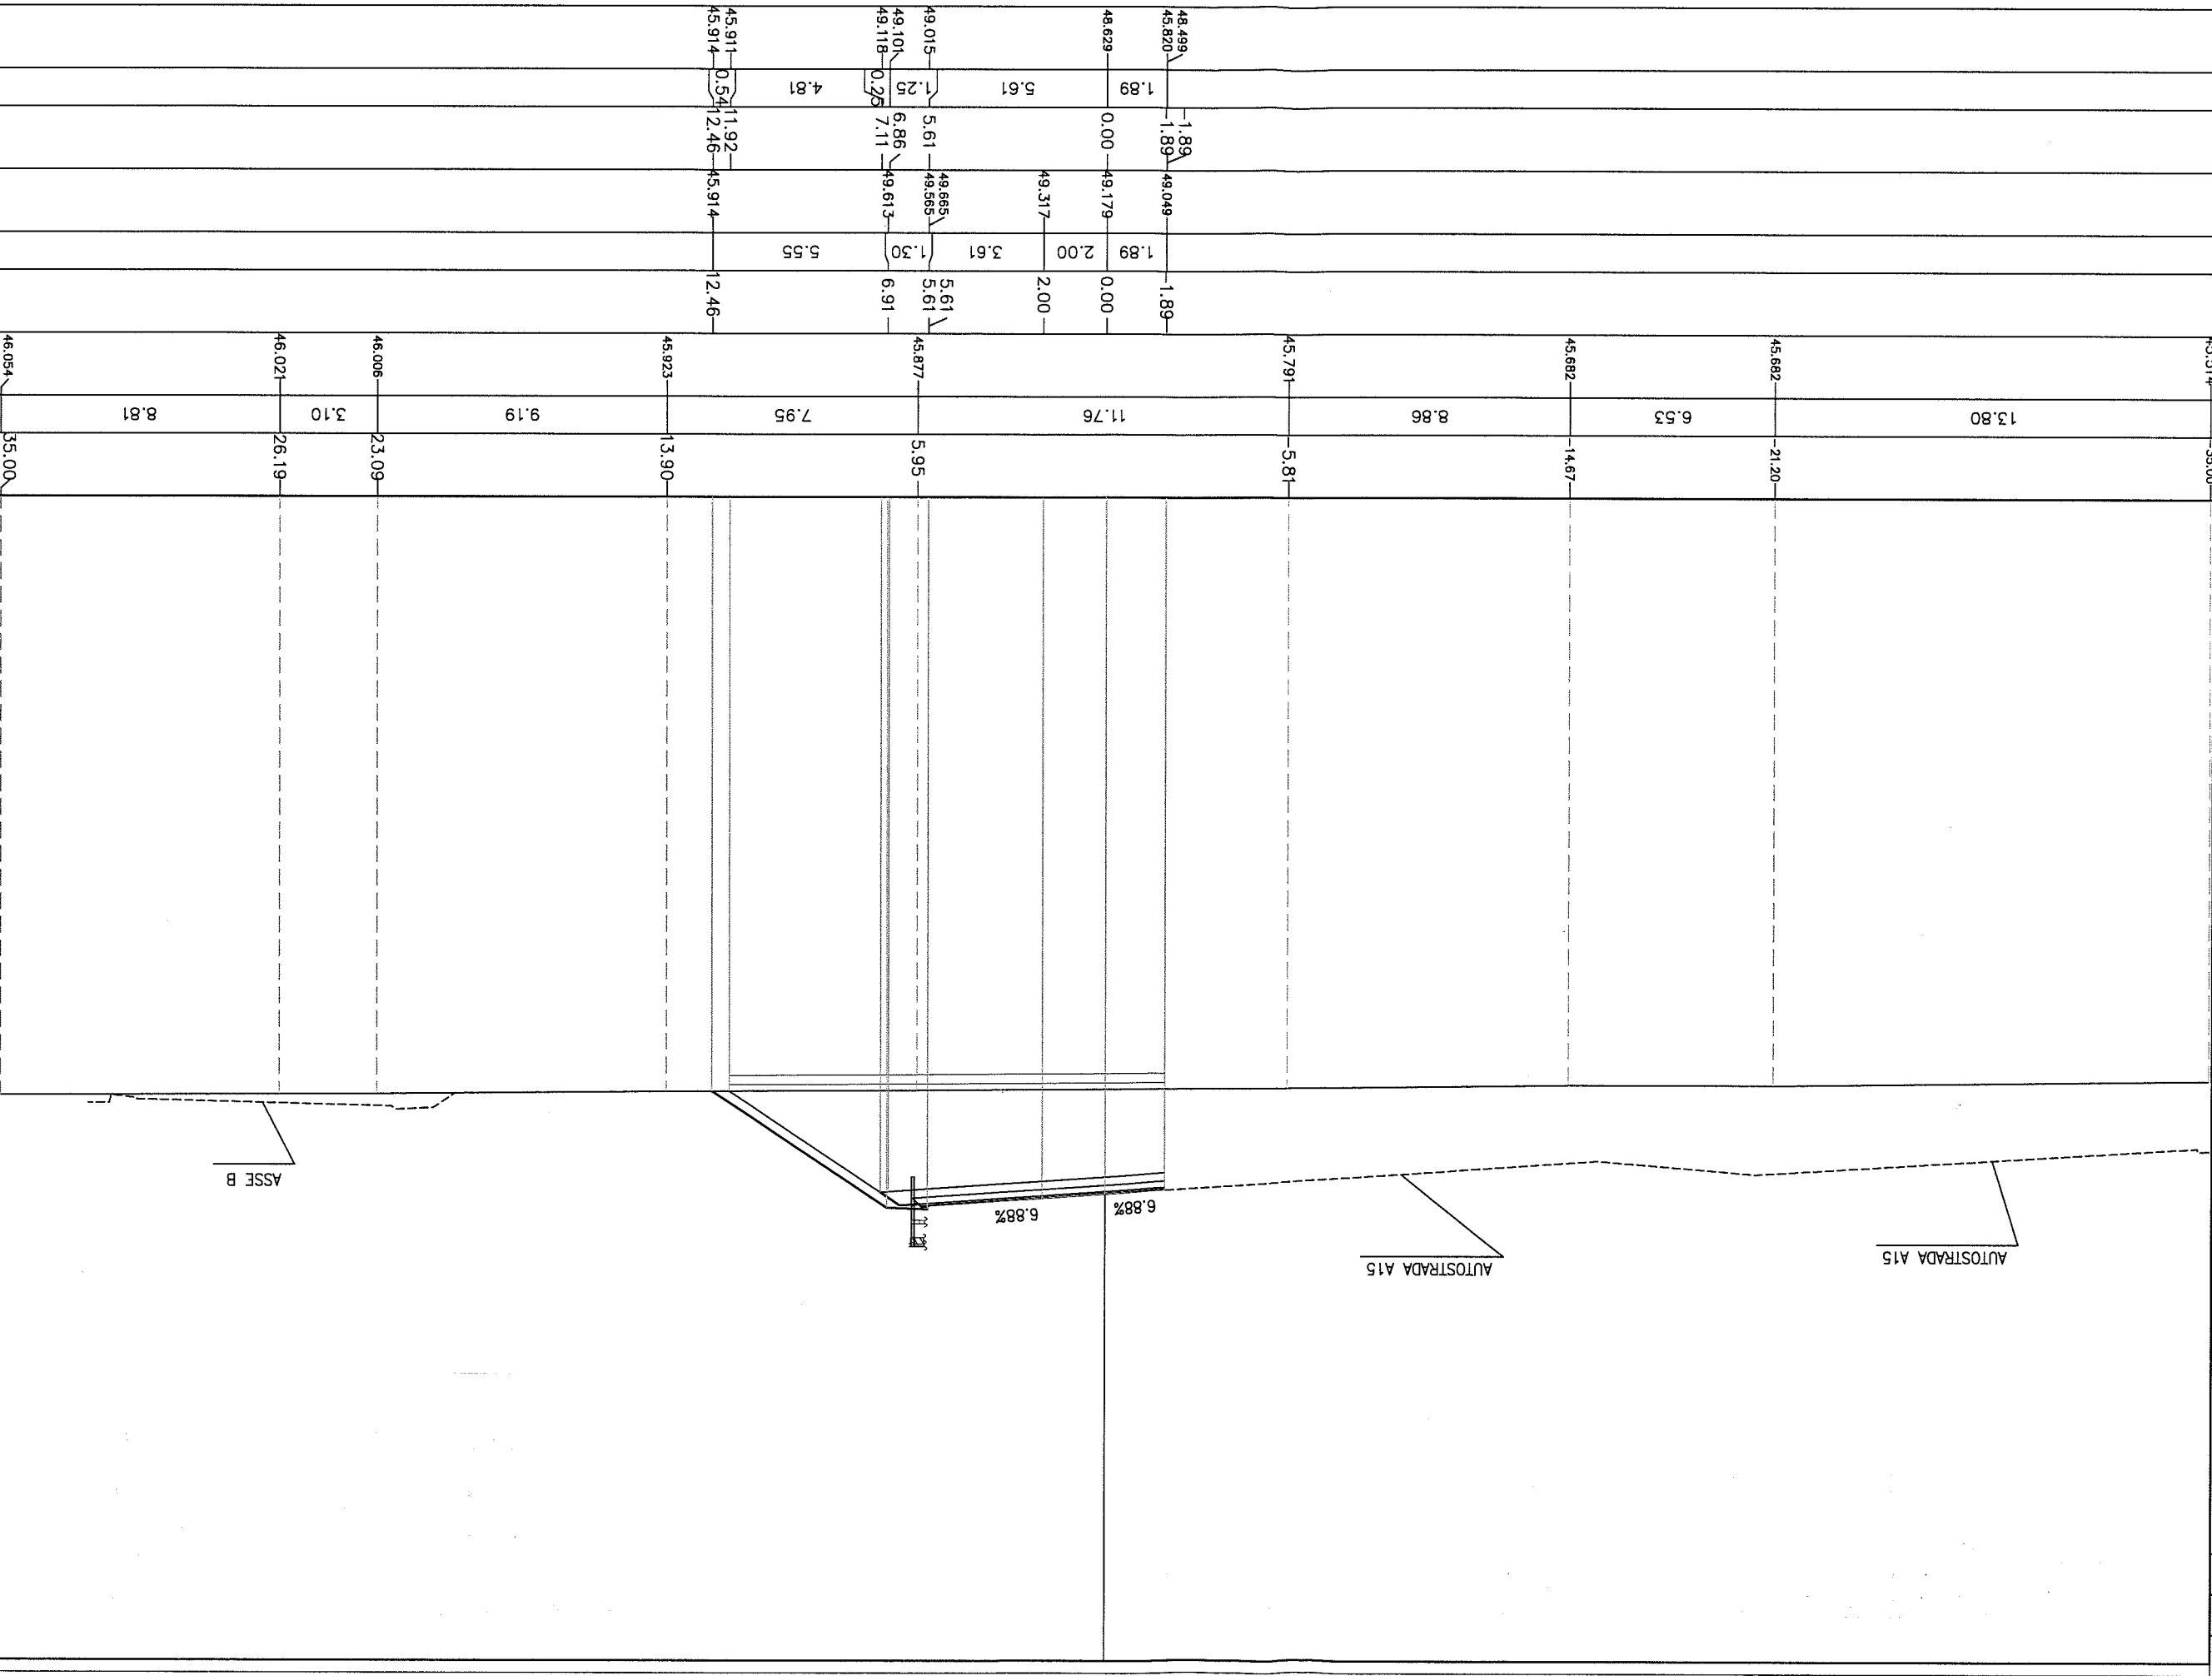

27

200
200

PROGRESSIVA
TERRENO

PARZIAU
TERRENO

QUOTE
TERRENO

PROGRESSIVA
PROGETTO

PARZIAU
PROGETTO

QUOTE
PROGETTO

PROGRESSIVA
RILEVATO

PARZIAU
RILEVATO


QUOTE
RILEVATO

PROFILO RAMO A

SEZIONE A-60


PROGRESSIVA 959.53

- BASE 1.58 m²
- BINDER BA1
- B1 0.39 m²
- in1 SCOTTO 8.73 m
- sc1 14.45 m

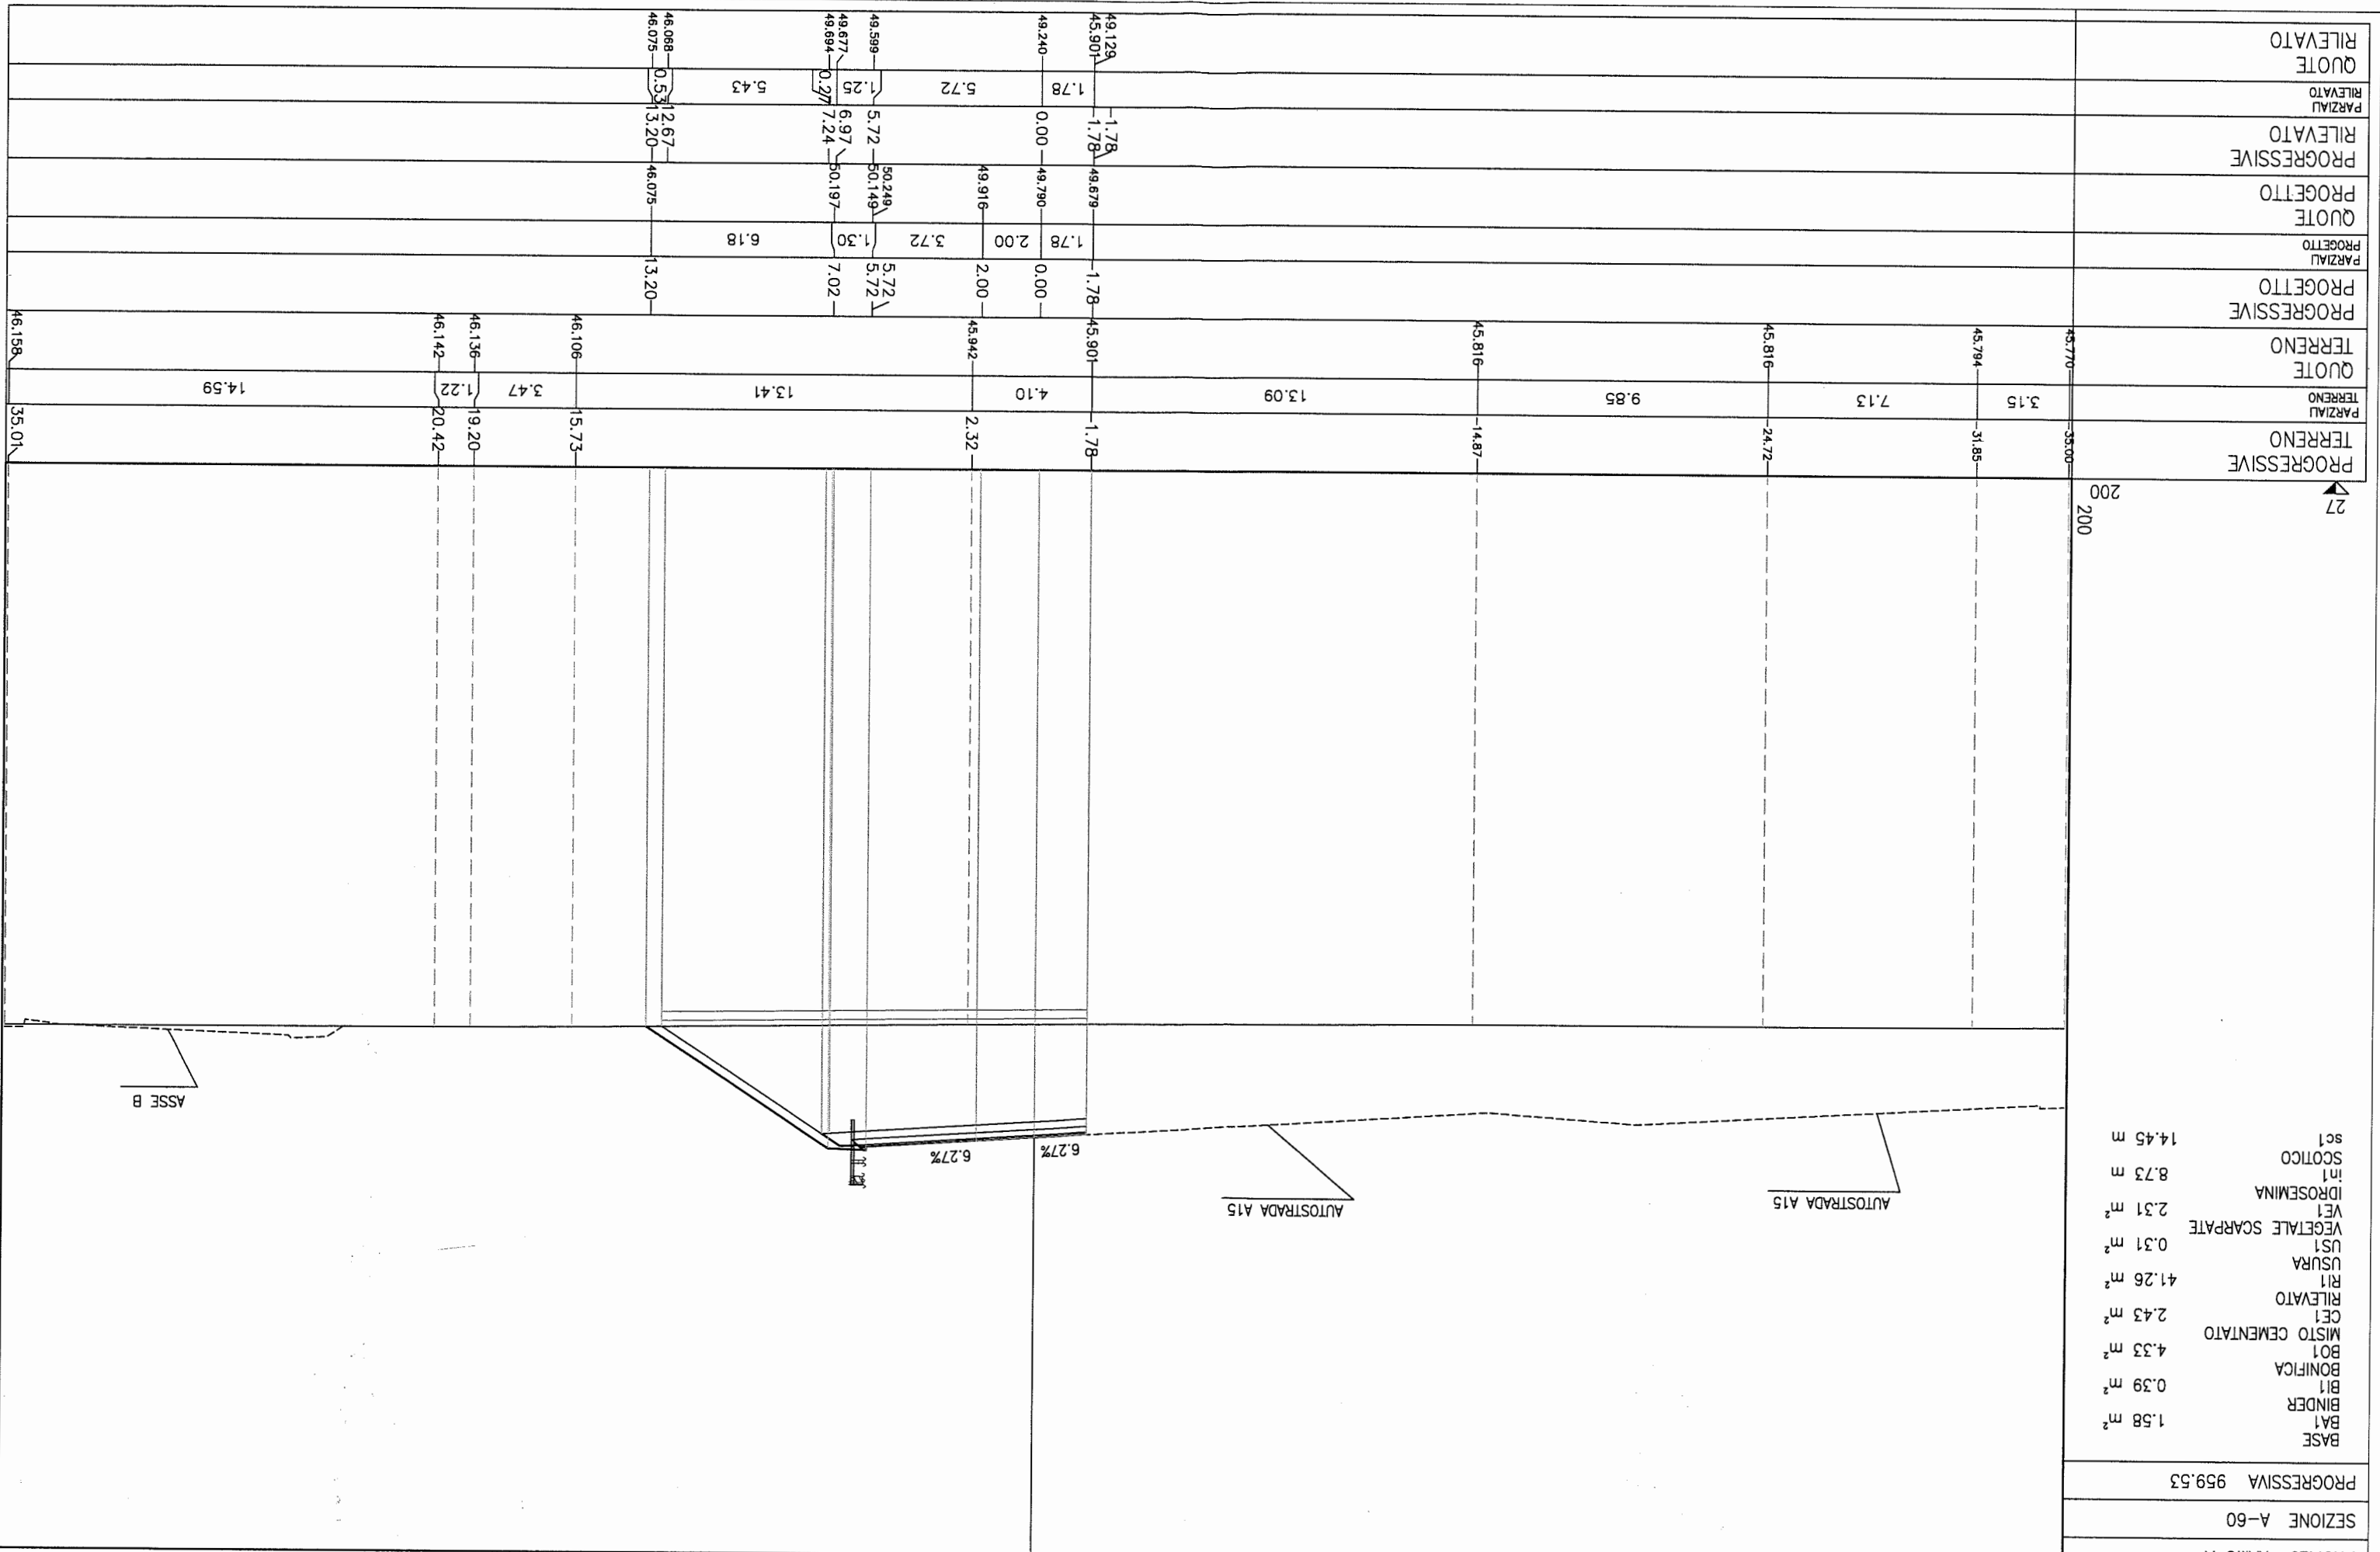

PROFILO RAMO A
SEZIONE A-61
PROGRESSIVA 985,11

- BASE 1.57 m²
- BINDER BA1
- B1 0.40 m²
- BONIFICA
- BO1 4.70 m²
- MISTO CEMENTATO CE1 2.43 m²
- RILEVATO R1 51.86 m²
- USURA US1 0.29 m²
- VEGETALE SCARPATE VE1 2.76 m²
- IDROSEMINA in1 10.21 m
- SCOTICO sc1 15.67 m

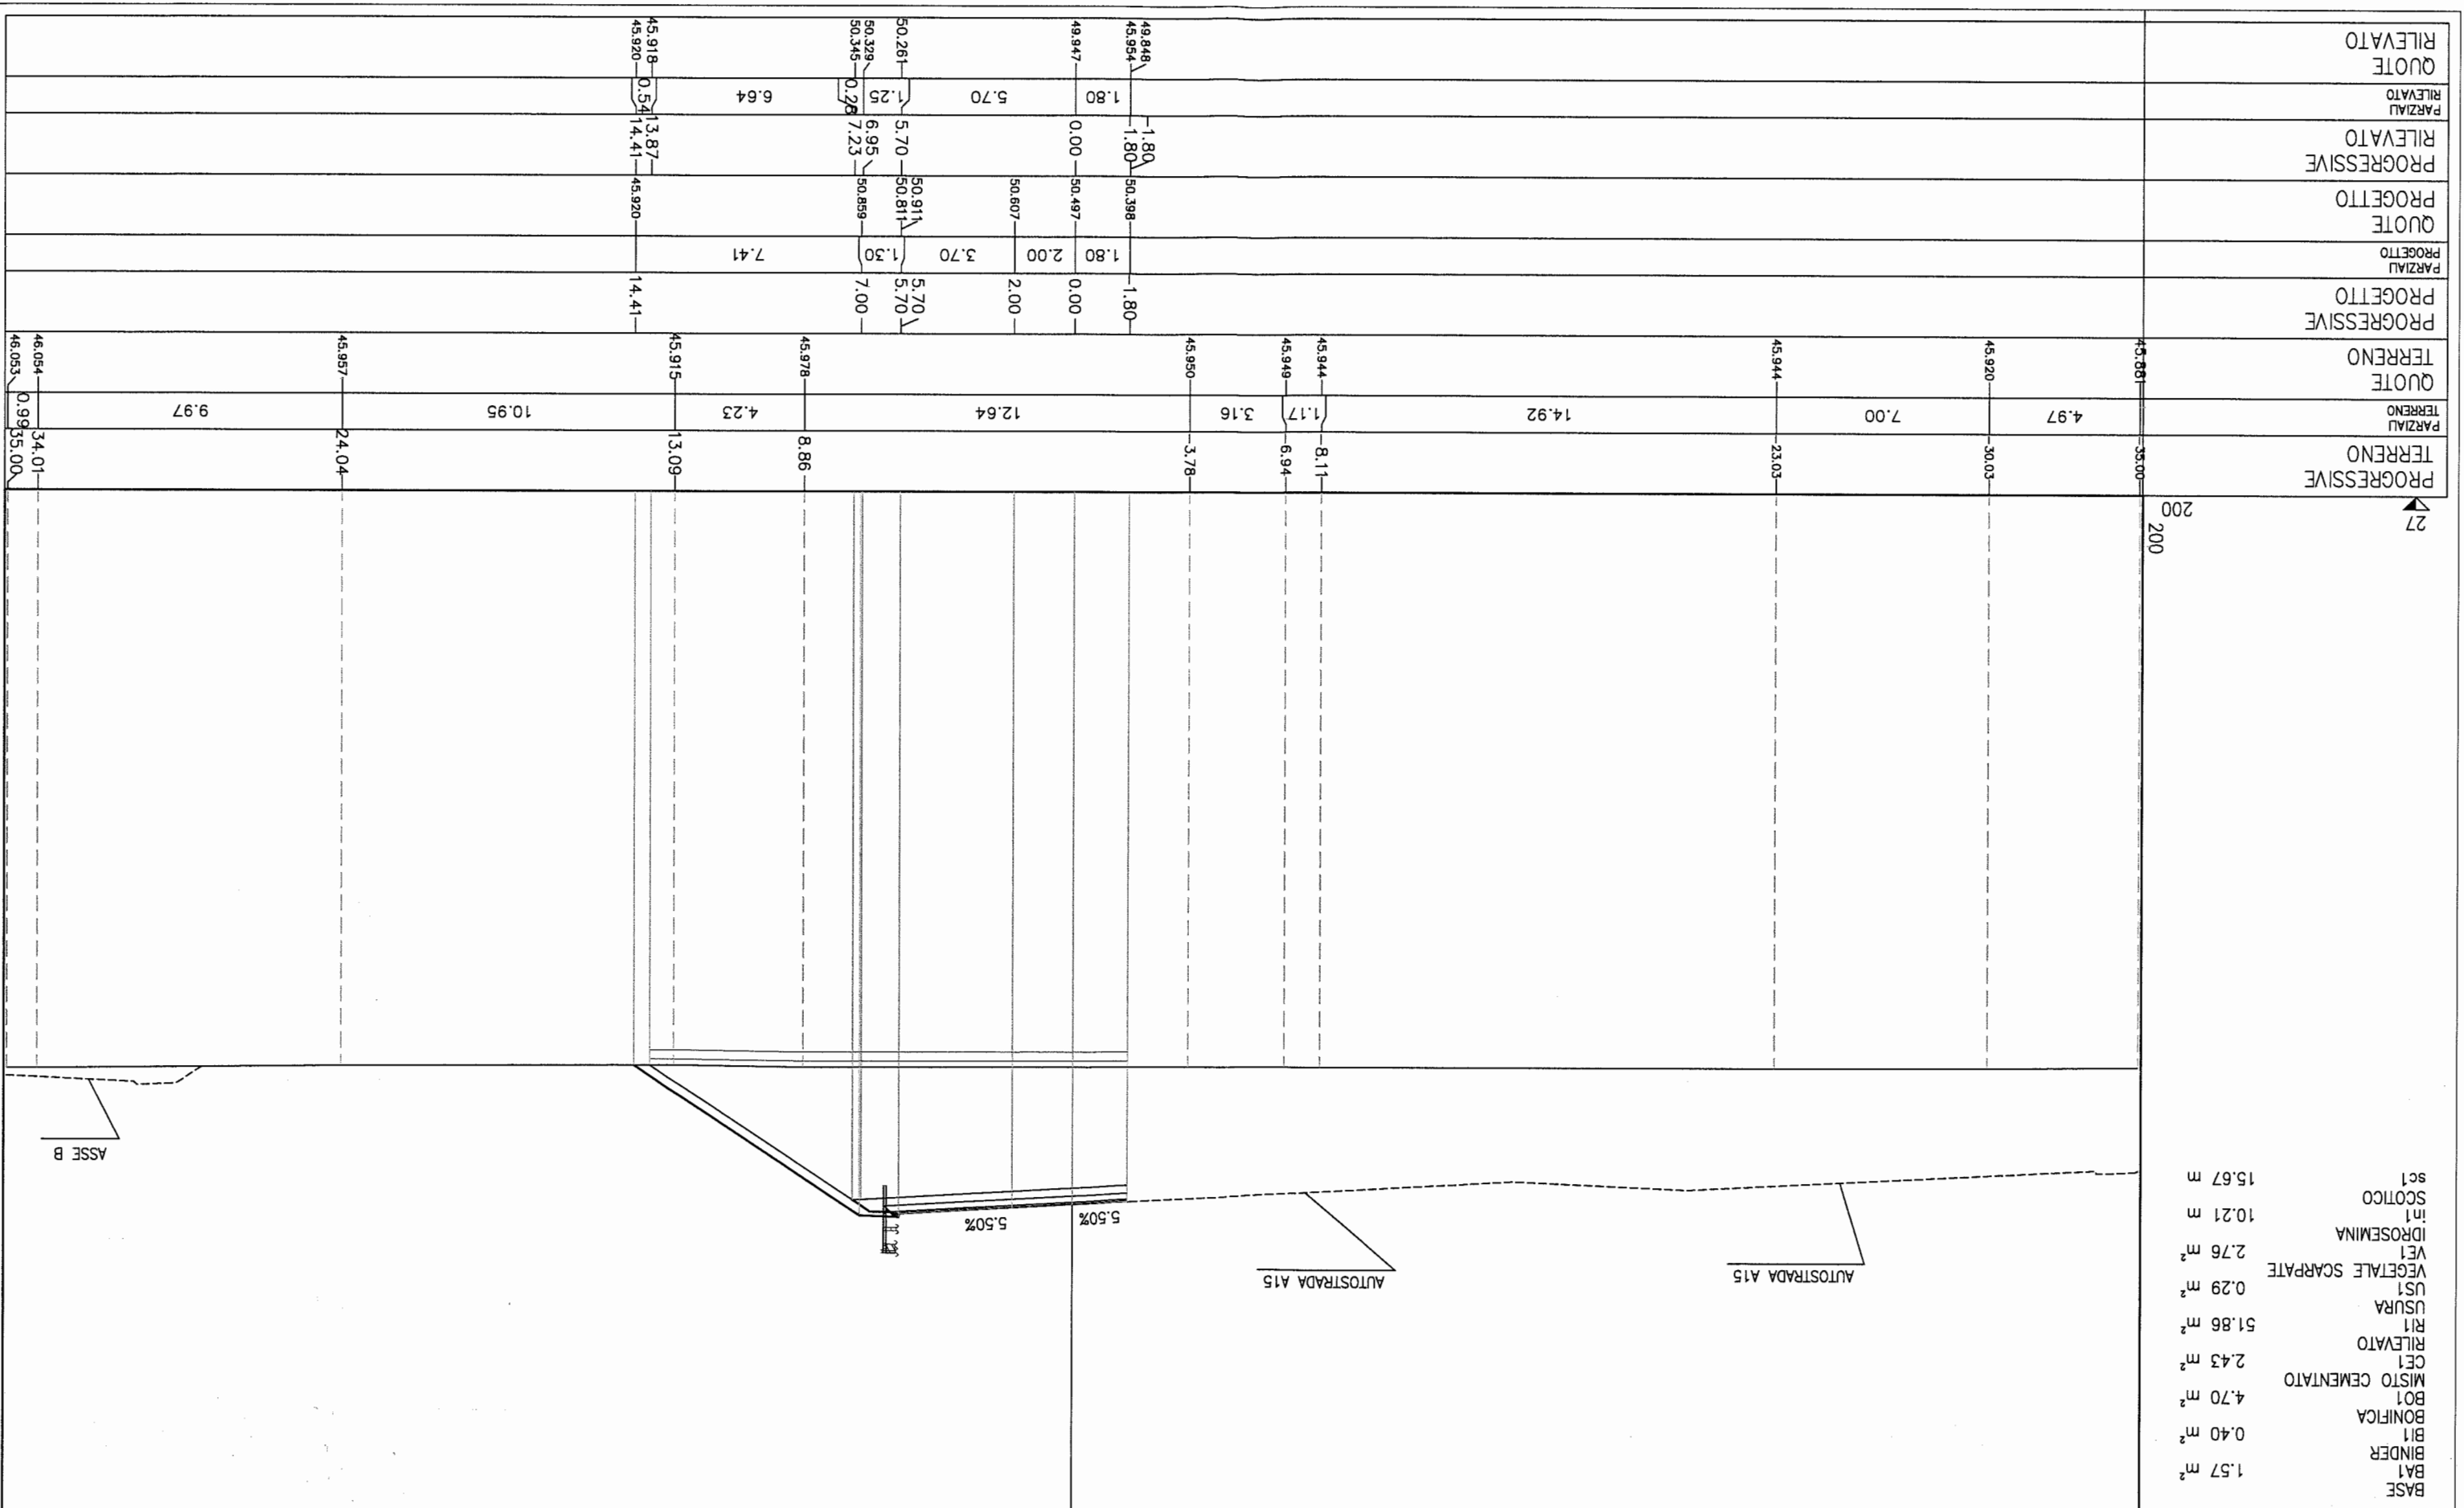



PROFLO RAMO A

SEZIONE A-62

PROGRESSIVA 1000.24

BASE	1.58 m ²
B1	0.38 m ²
BONIFICA	4.89 m ²
B01	2.43 m ²
MISTO CEMENTATO	57.39 m ²
CE1	0.31 m ²
RILEVATO	3.01 m ²
R11	11.01 m
USURA	16.31 m
US1	
VEGETALE SCARPATE	
VE1	
IDROSEMINA	
in1	
SCOTICO	
sc1	

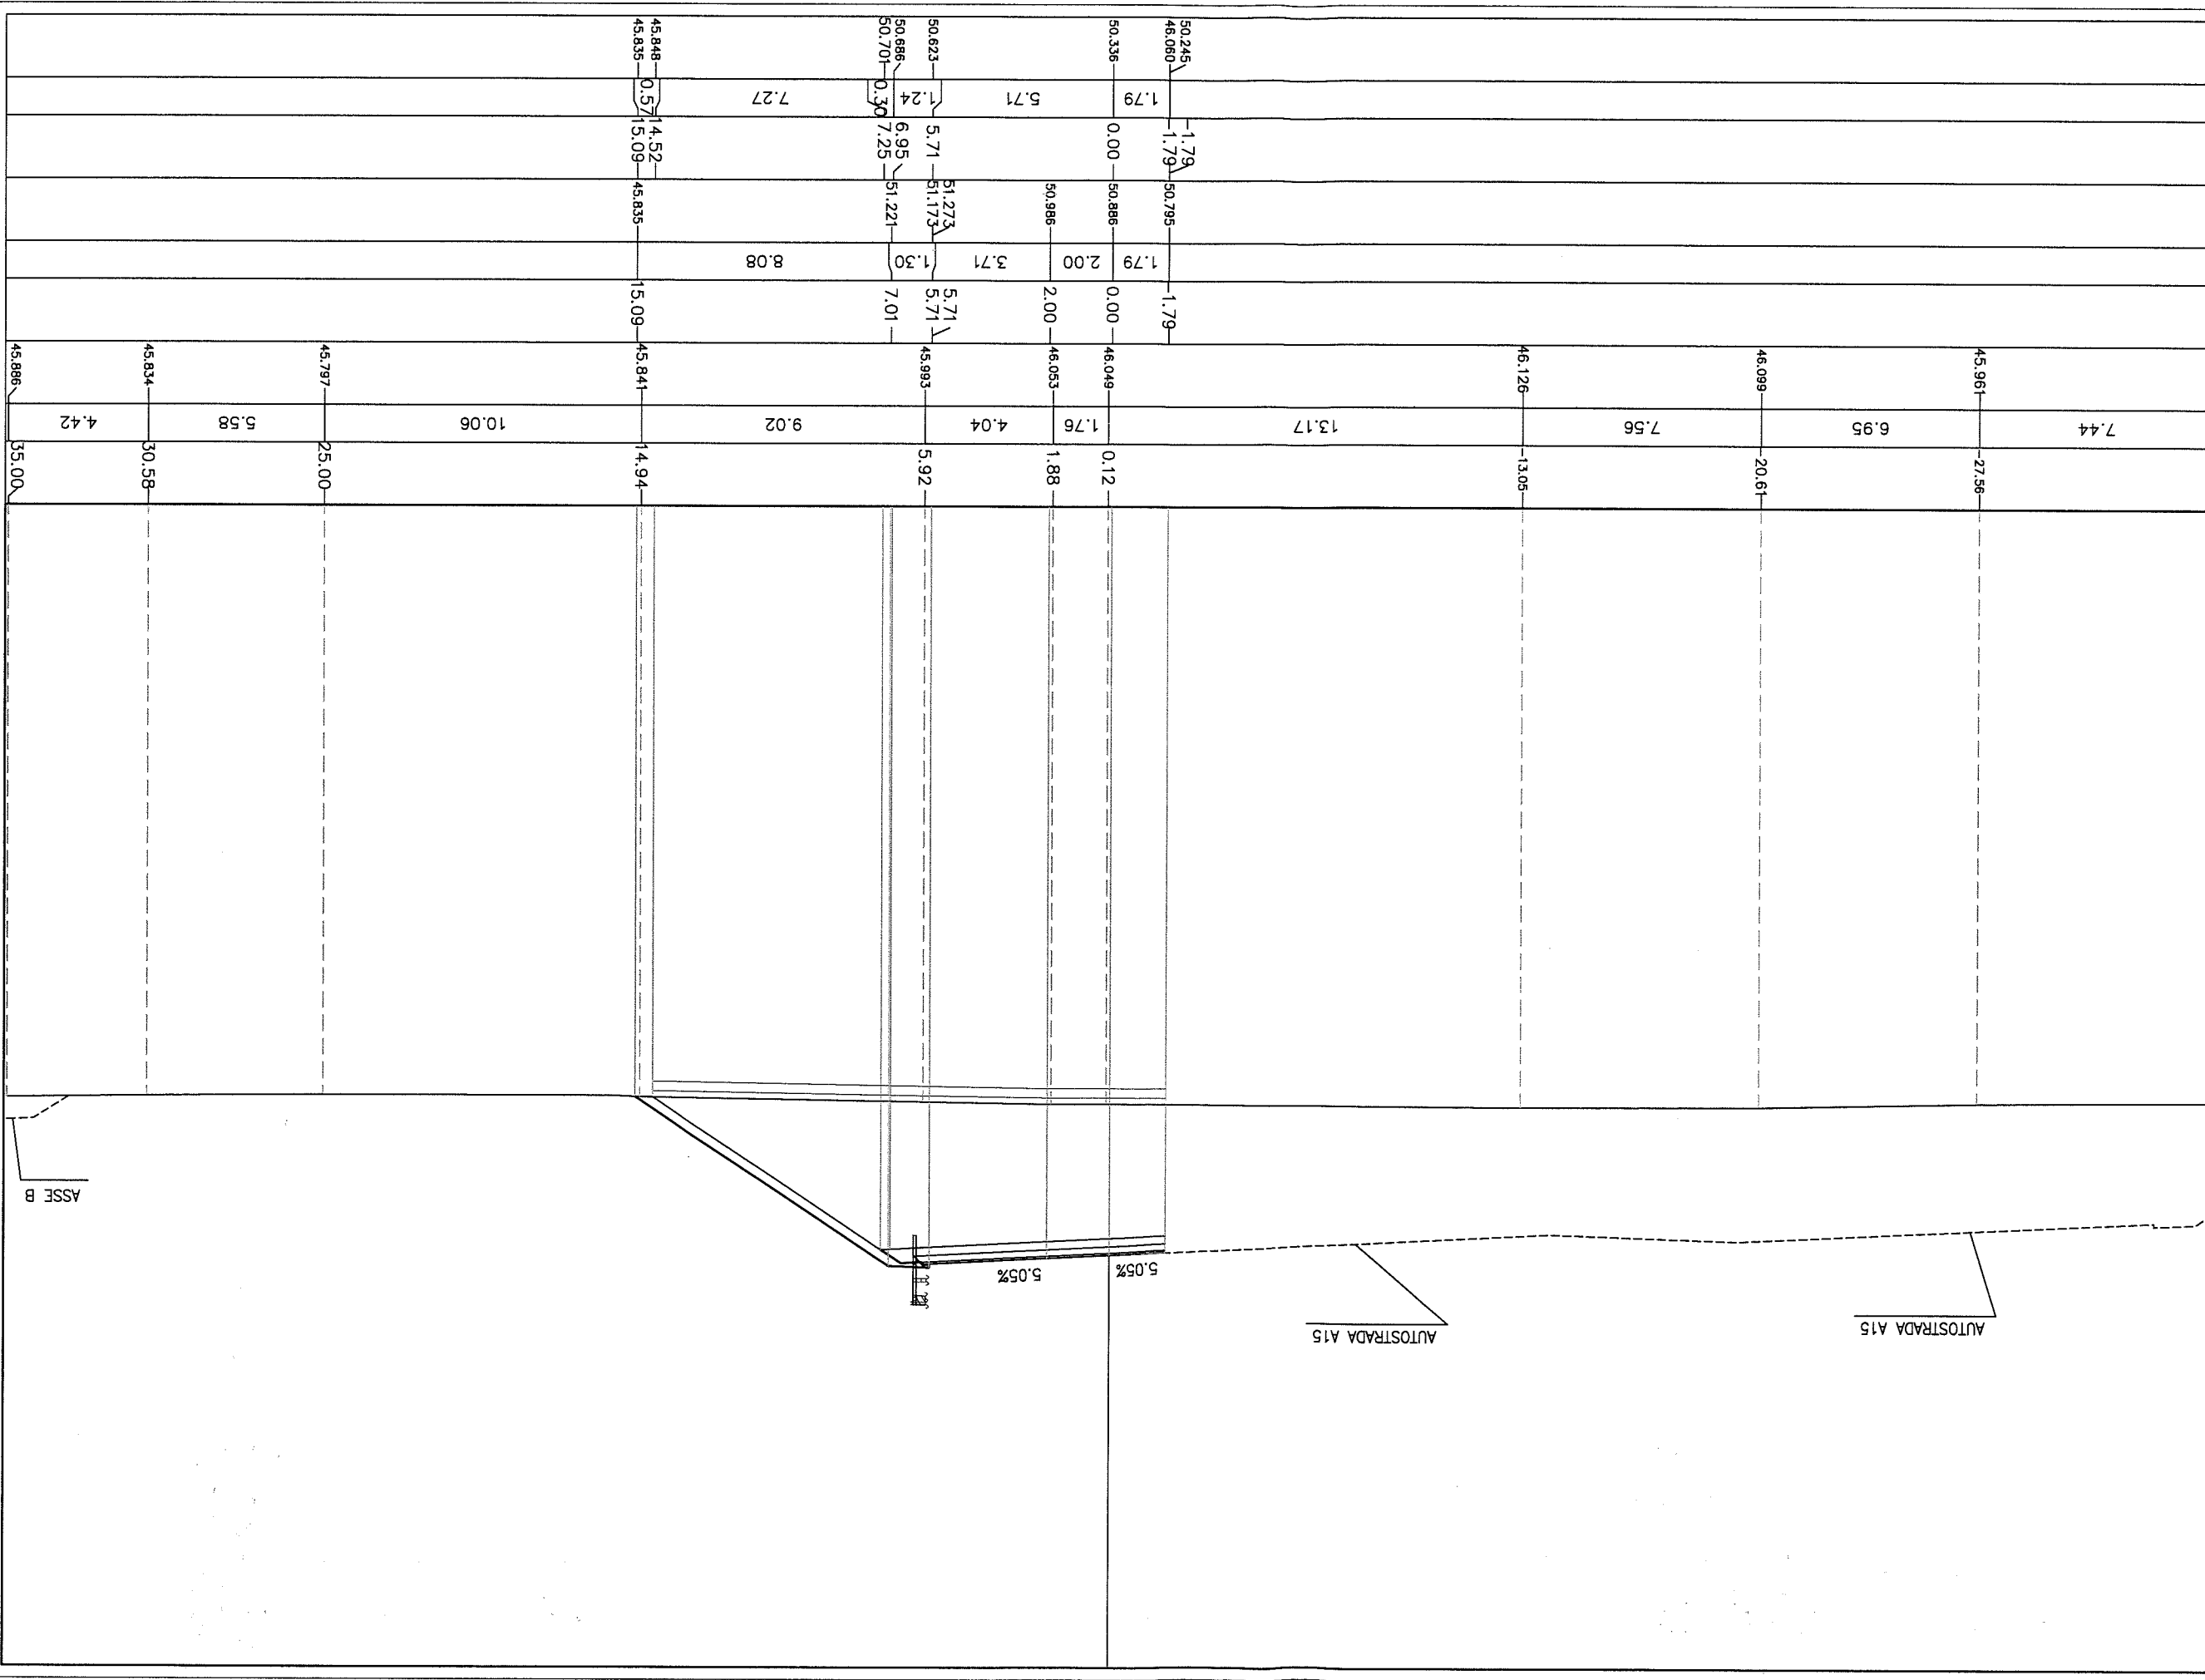

27

200


PROFILO RAMO A

SEZIONE A-63

PROGRESSIVA 1010.14

- BASE 1.58 m²
- BINDER BA1
- BONIFICA B1 0.40 m²
- BONIFICA BO1 5.03 m²
- MISTO CEMENTATO CE1 2.43 m²
- RILEVATO R1 63.10 m²
- USURA US1 0.31 m²
- VEGETALE SCARPATE VE1 3.22 m²
- IDROSEMINA in1 11.58 m
- SCOTICO sc1 16.81 m

