
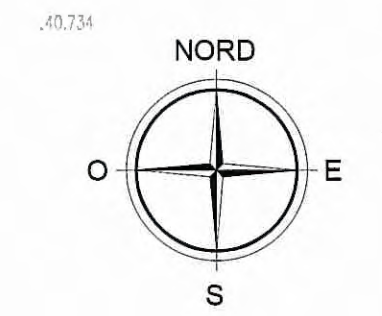


FASE 8 : PLANIMETRIA INTERVENTI

1500

FASE 8 :


- a. REALIZZAZIONE PILE TI DEL VIADOTTO TARO
- b. ESTRAZIONE PALANCOLE FUNTI VADOTTO
- c. COMPLETAMENTO POSA MATERASSI TIPO RENO SU SCARPATA LATO TARO DELL'ARGINE, IN CORRISPONDENZA PILE VADOTTO

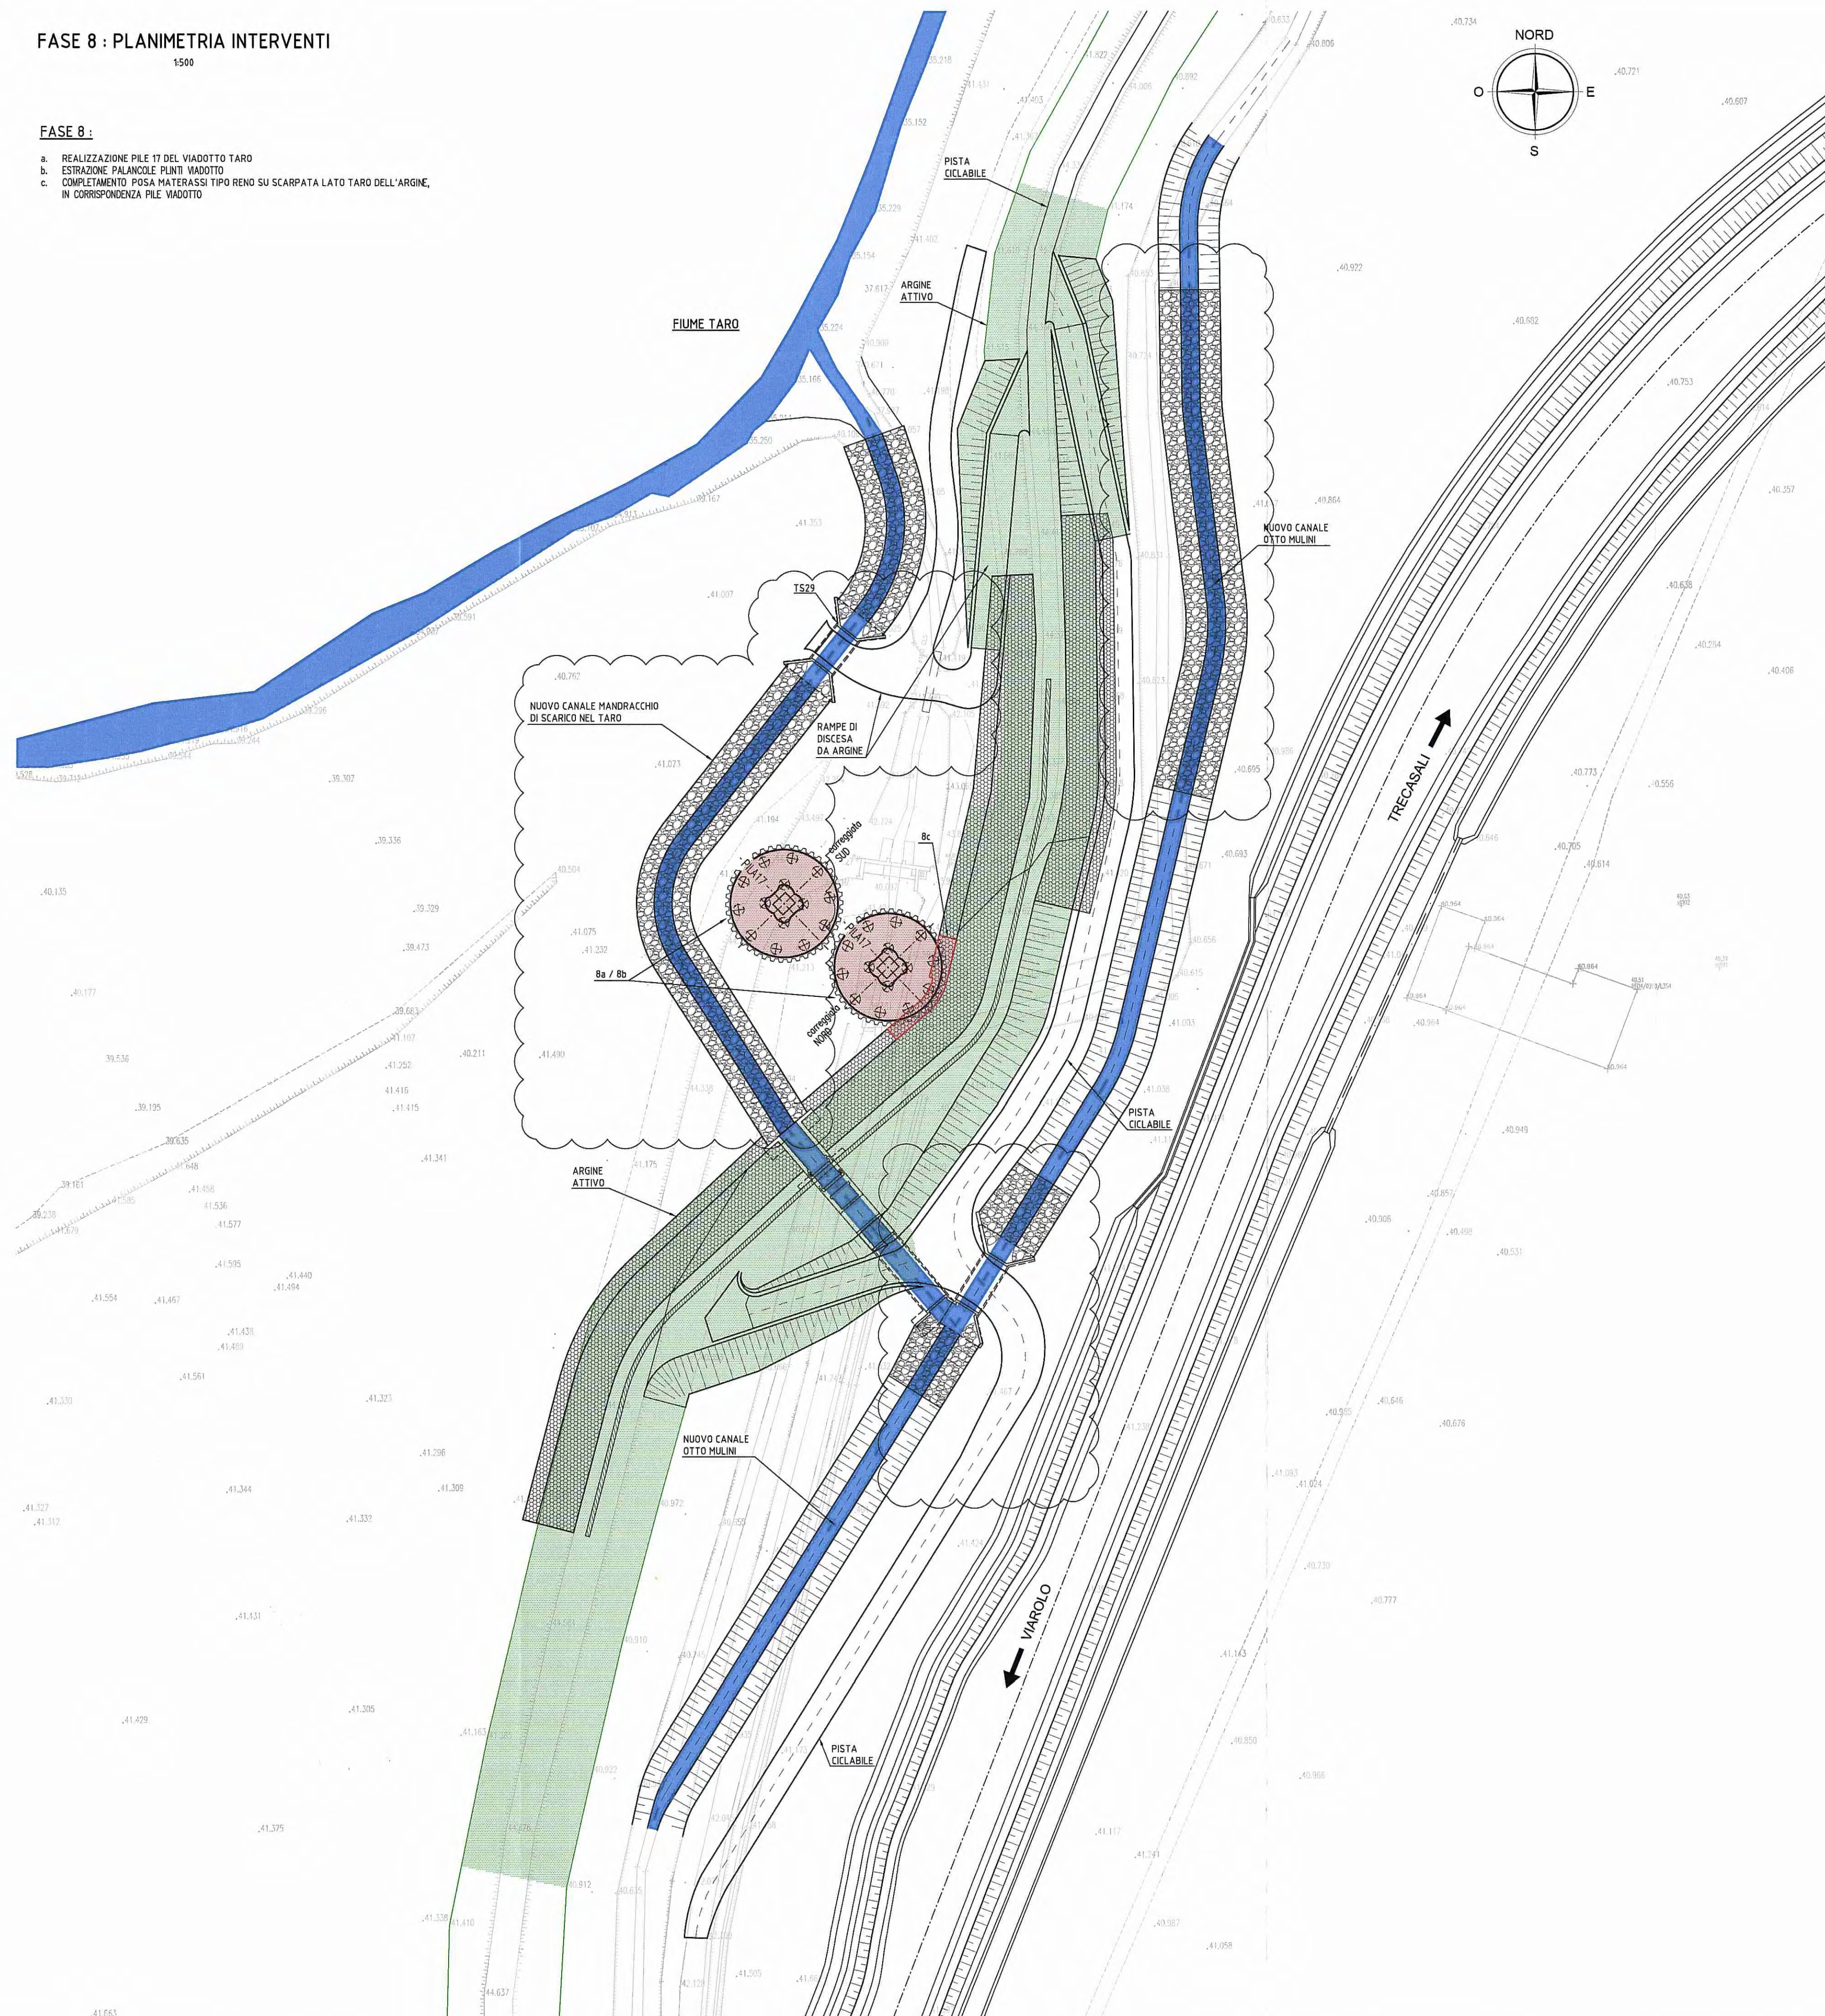

LEGENDA

- CANALI ATTIVI NELLA FASE:
- IN COSTRUZIONE NELLA FASE: CANALI, PISTE, OPERE D'ARTE, ARGINE
- IN DEMOLIZIONE NELLA FASE: CANALI, PISTE, OPERE D'ARTE, ARGINE
- ARGINE FIUME TARO ATTIVO:
- ARGINE FIUME TARO NON ATTIVO:

DESCRIZIONE DELLA MODIFICA:
 Modifica rivestimento canale; allargamento pista per consentire la manovra dei mezzi

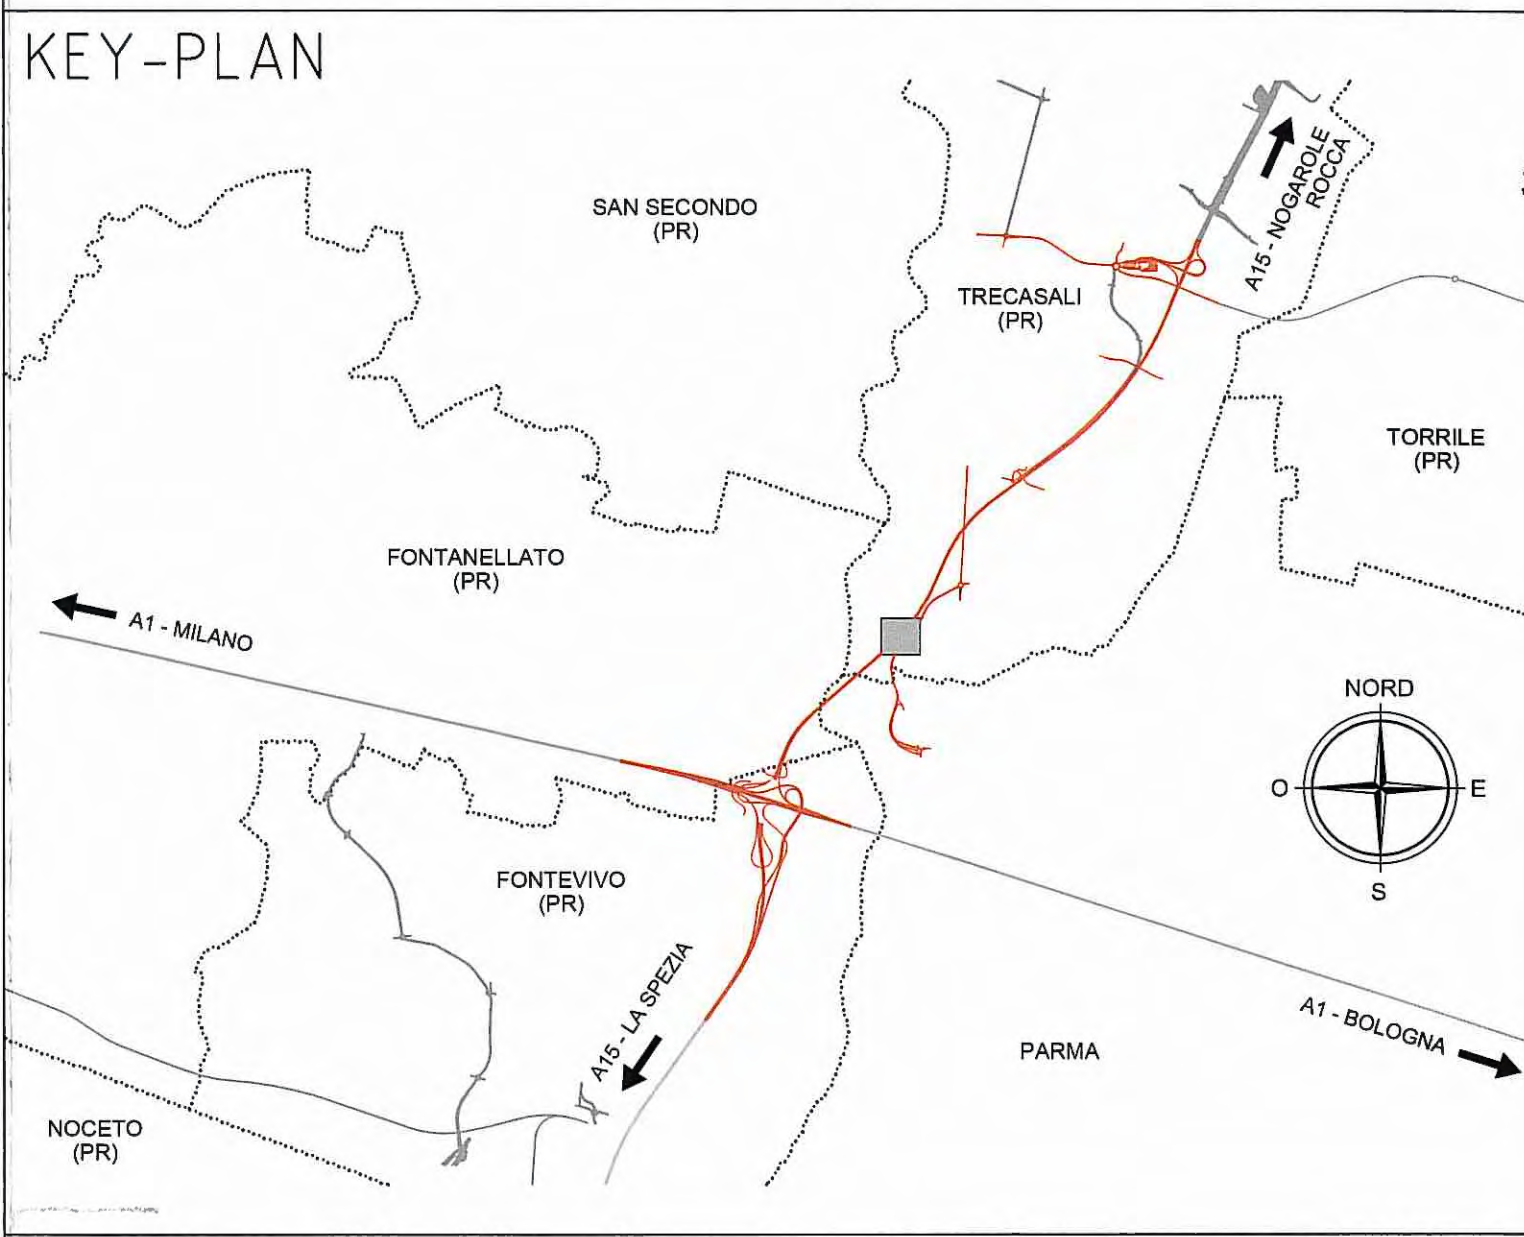

Committere: **AUTOCAMIONALE DELLA CISA S.p.A.**
 Via Camboara 26/A - Frazione Ponte Taro - 43015 NOCETO (PR)

Impresa Esecutrice: **PIZZAROTTI**
 FONDATA NEL 1910

**AUTOSTRADA DELLA CISA A15
 RACCORDO AUTOSTRADALE A15/A22
 CORRIDOIO PLURIMODALE TIRRENO-BRENNERO
 RACCORDO AUTOSTRADALE FRA L' AUTOSTRADA DELLA CISA-FONTEVIVO (PR)
 E L' AUTOSTRADA DEL BRENNERO-NOGAROLE ROCCA (VR). I LOTTO.**
 C.U.P. G61B04000060008 C.I.G. 307068161E

PROGETTO ESECUTIVO

AUTOCAMIONALE DELLA CISA S.p.A.
 Il Direttore TIBRE: Il Responsabile del Progettamento: Il Presidente:

IMPRESA PIZZAROTTI & C. S.p.A.
 Il Direttore Tecnico: **Il Responsabile di Progetto**
Dott. Ing. Luca Bondanelli

Il Geologo: NA

PROGETTAZIONE DI: **PIZZAROTTI**
 FONDATA NEL 1910

Il Progettista:
 Ing. Fabio Nigrelli
 Ordine degli Ingegneri della Provincia di Palermo n. 3581

A.T.I.: **idrosse engineering**, **ROCKSOIL**, **VIA**

Coordinatore per la Sicurezza in fase di Progettazione:
 Ing. Giovanni Maria Cepparotti
 Ordine degli Ingegneri della Provincia di Viterbo n. 392

Consulenza specialistica a cura di:
 NA

Progettista Responsabile Intervento: **Ing. PIETRO MAZZOLI**
 Impresa Pizzarotti & C. S.p.A. / **IMPRESA PIZZAROTTI**
 Ing. Pietro Mazzoli
 Ordine degli Ingegneri della Provincia di Parma n. 821

Titolo Elaborato: **Asse Principale
 Sistemazioni idrauliche
 Deviazioni canali
 Canale OTTO MULINI - Fase realizzativa 8**

Data Emissione Progetto: 18/03/2014
 Scale: 1:500

NUM. IDENTIFICATIVO	CODICE CONMESSA	LOTTO	FASE	ENTE	AMBITO	CAT. OPERA	N.RO OPERA	PARTE OPERA	TIPO DOC.	N.RO PROG.	DOC.	REVISIONE
	RAAA	1	E	I	AP	SI	03	D	PL	025	B	

Rev.	Data	DESCRIZIONE REVISIONE	Redatto	Controllato	Approvato
B	10/12/2014	OSSERVAZIONI CONSORZIO DI BONIFICA PARMENSE prot. n°1978 del 04 dic. 2014	BORACCI	NIGRELLI	MAZZOLI
A	08/09/2014	RIEMMISSIONE PROGETTO ESECUTIVO	PASQUALINI	NIGRELLI	MAZZOLI