



FASE 0 : STATO DI FATTO
1500

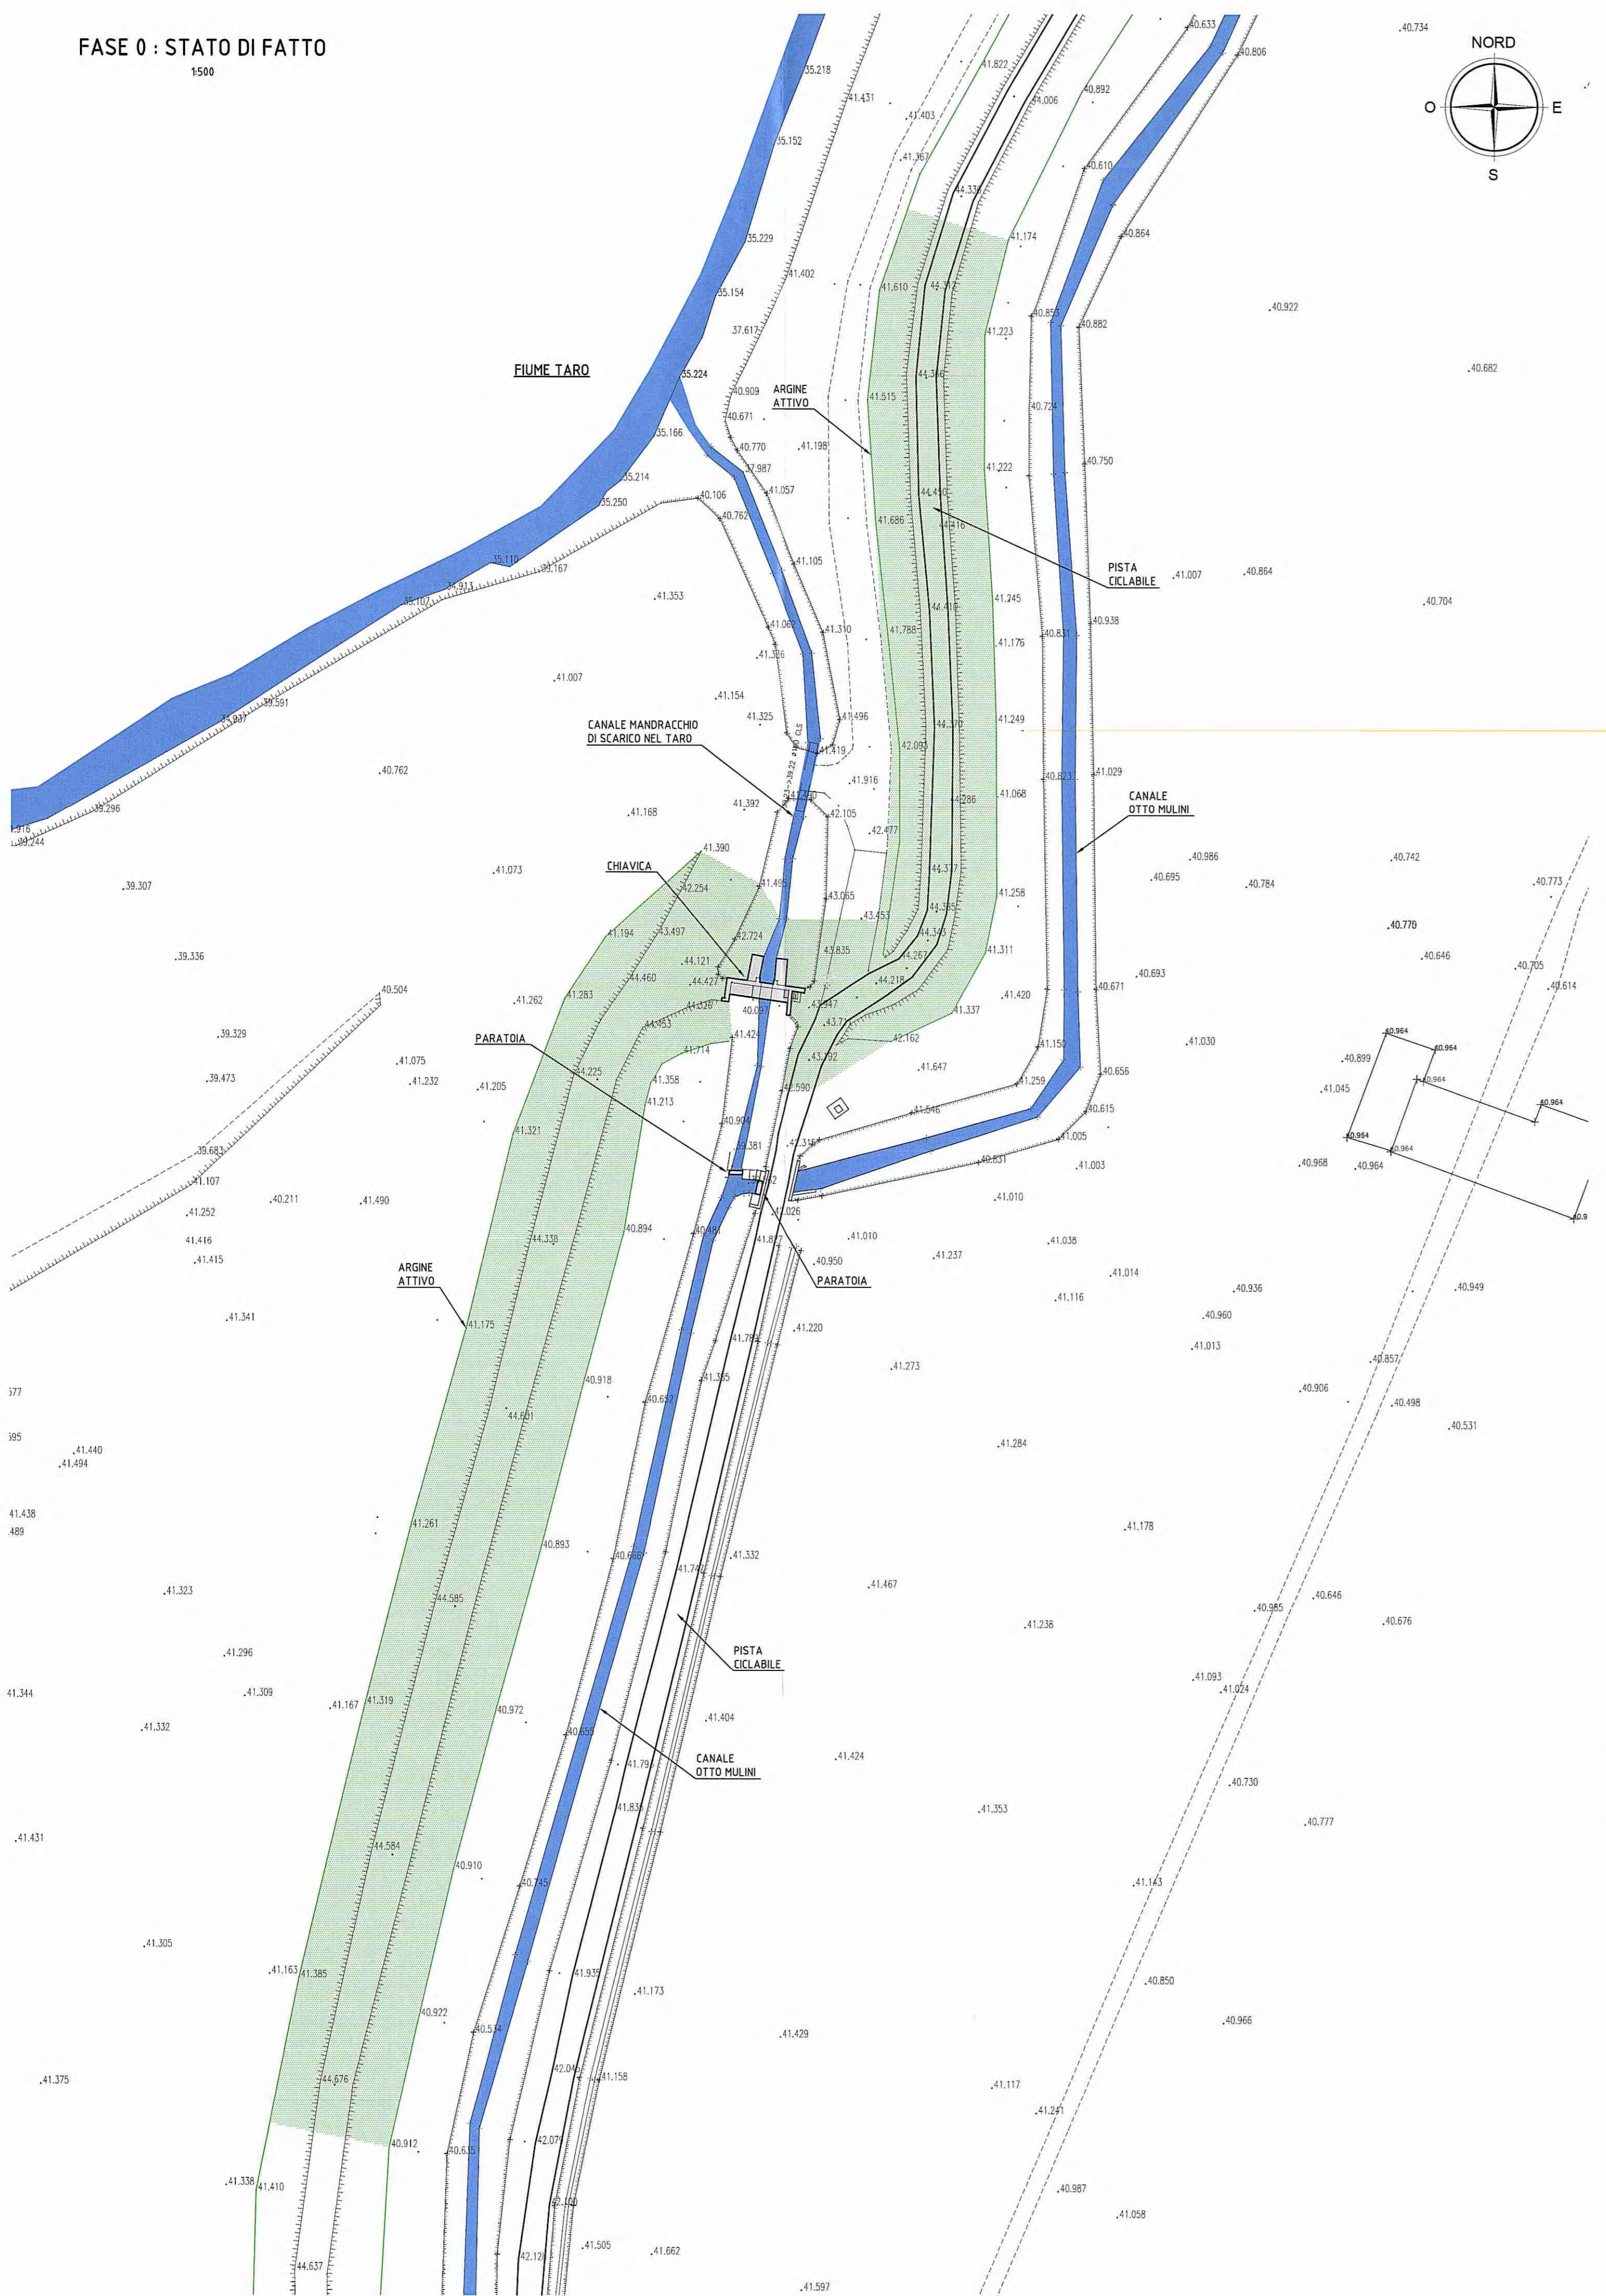

FASE 1 : PLANIMETRIA INTERVENTI
1500


- FASE 1:**
- a. REALIZZAZIONE TOMBINI SCATOLARI TS26
 - b. REALIZZAZIONE NUOVO TRATTO CANALE OTTO MULINI, COMPRESSE LE PROTEZIONI SPONDALE ED IL TOMBAMENTO DI PARTE DEL VECCHIO TRACCIATO
 - c. REALIZZAZIONE PARATOIA PROVVISORIA OP91 CON STRUTTURA IN PALANCOLE METALLICHE SU CANALE OTTO MULINI
 - d. REALIZZAZIONE PARZIALE PISTA CICLABILE IN SEDE DEFINITIVA CON COLLEGAMENTO ALLA PISTA ESISTENTE
- IN QUESTA FASE RISULTANO ATTIVI SIA L'ARGINE TARO CHE LA CHAVICA ESISTENTI

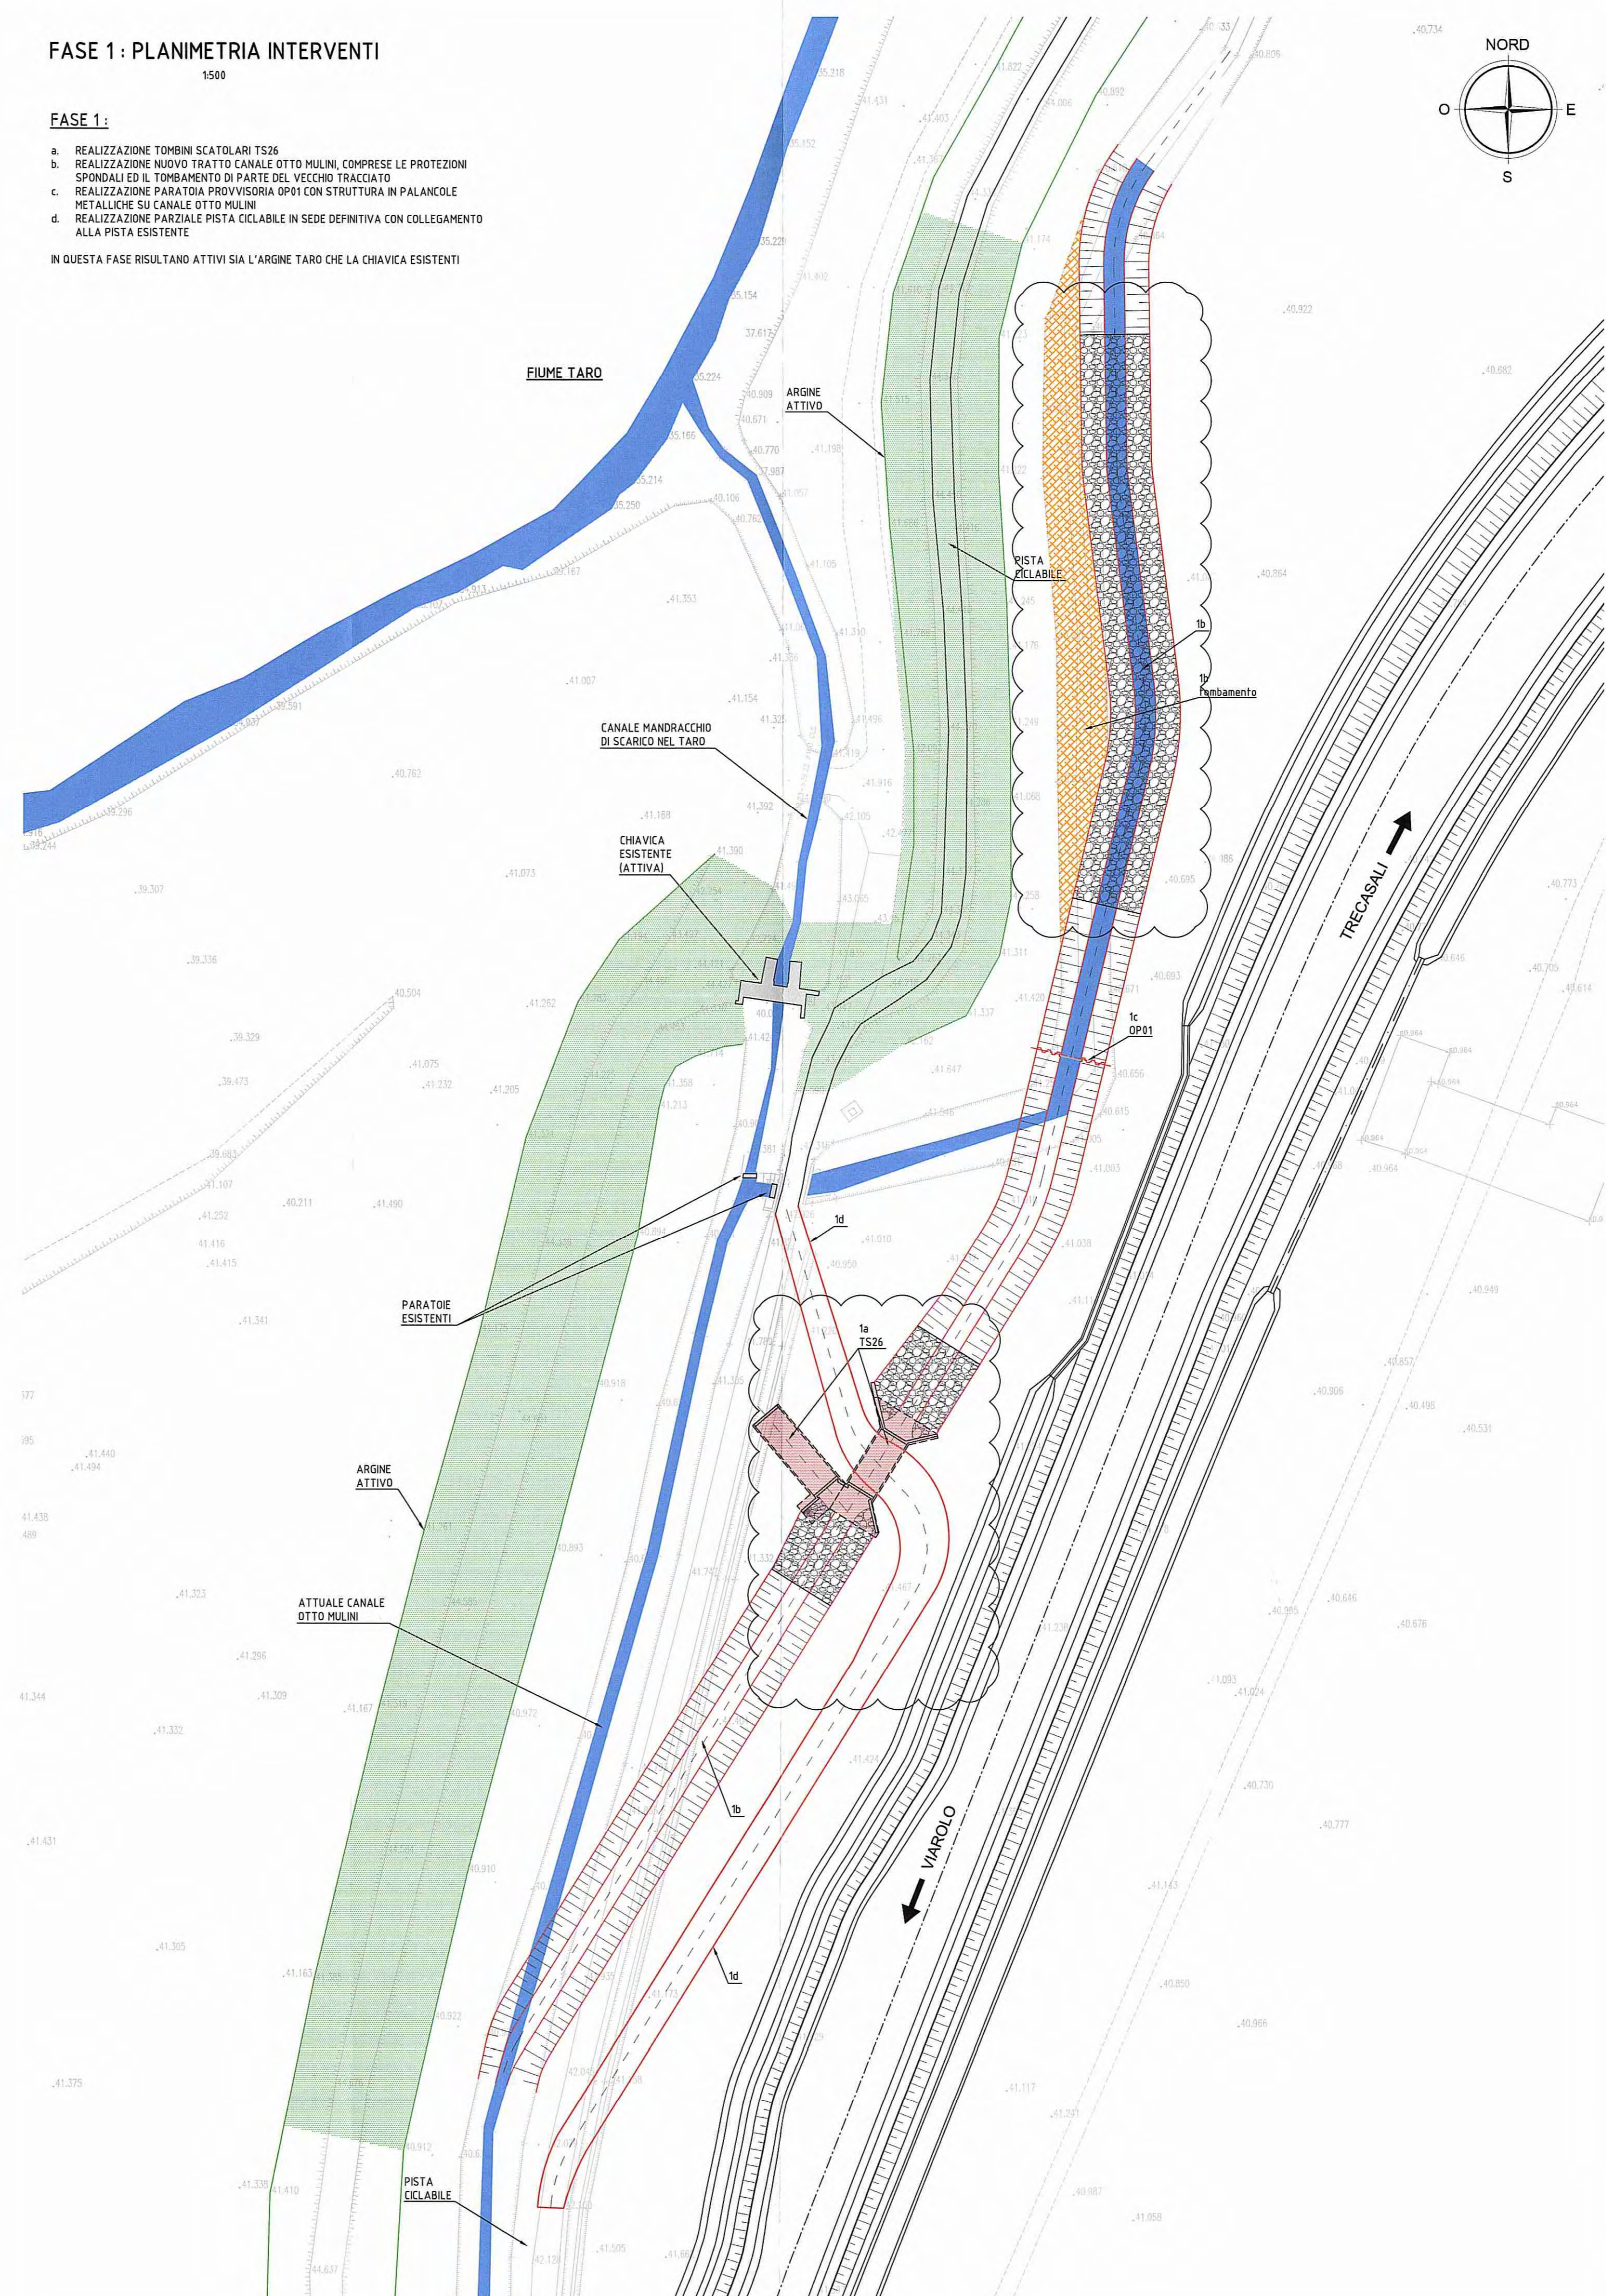

LEGENDA

- CANALI ATTIVI NELLA FASE:
- IN COSTRUZIONE NELLA FASE:
- IN DEMOLIZIONE NELLA FASE:
- ARGINE FIUME TARO ATTIVO:
- ARGINE FIUME TARO NON ATTIVO:
- CANALI:
- PISTE:
- PISTE:
- OPERE D'ARTE:
- OPERE D'ARTE:
- ARGINE:
- ARGINE:

DESCRIZIONE DELLA MODIFICA:
Modifica rivestimento canale; allargamento pista per consentire la manovra dei mezzi

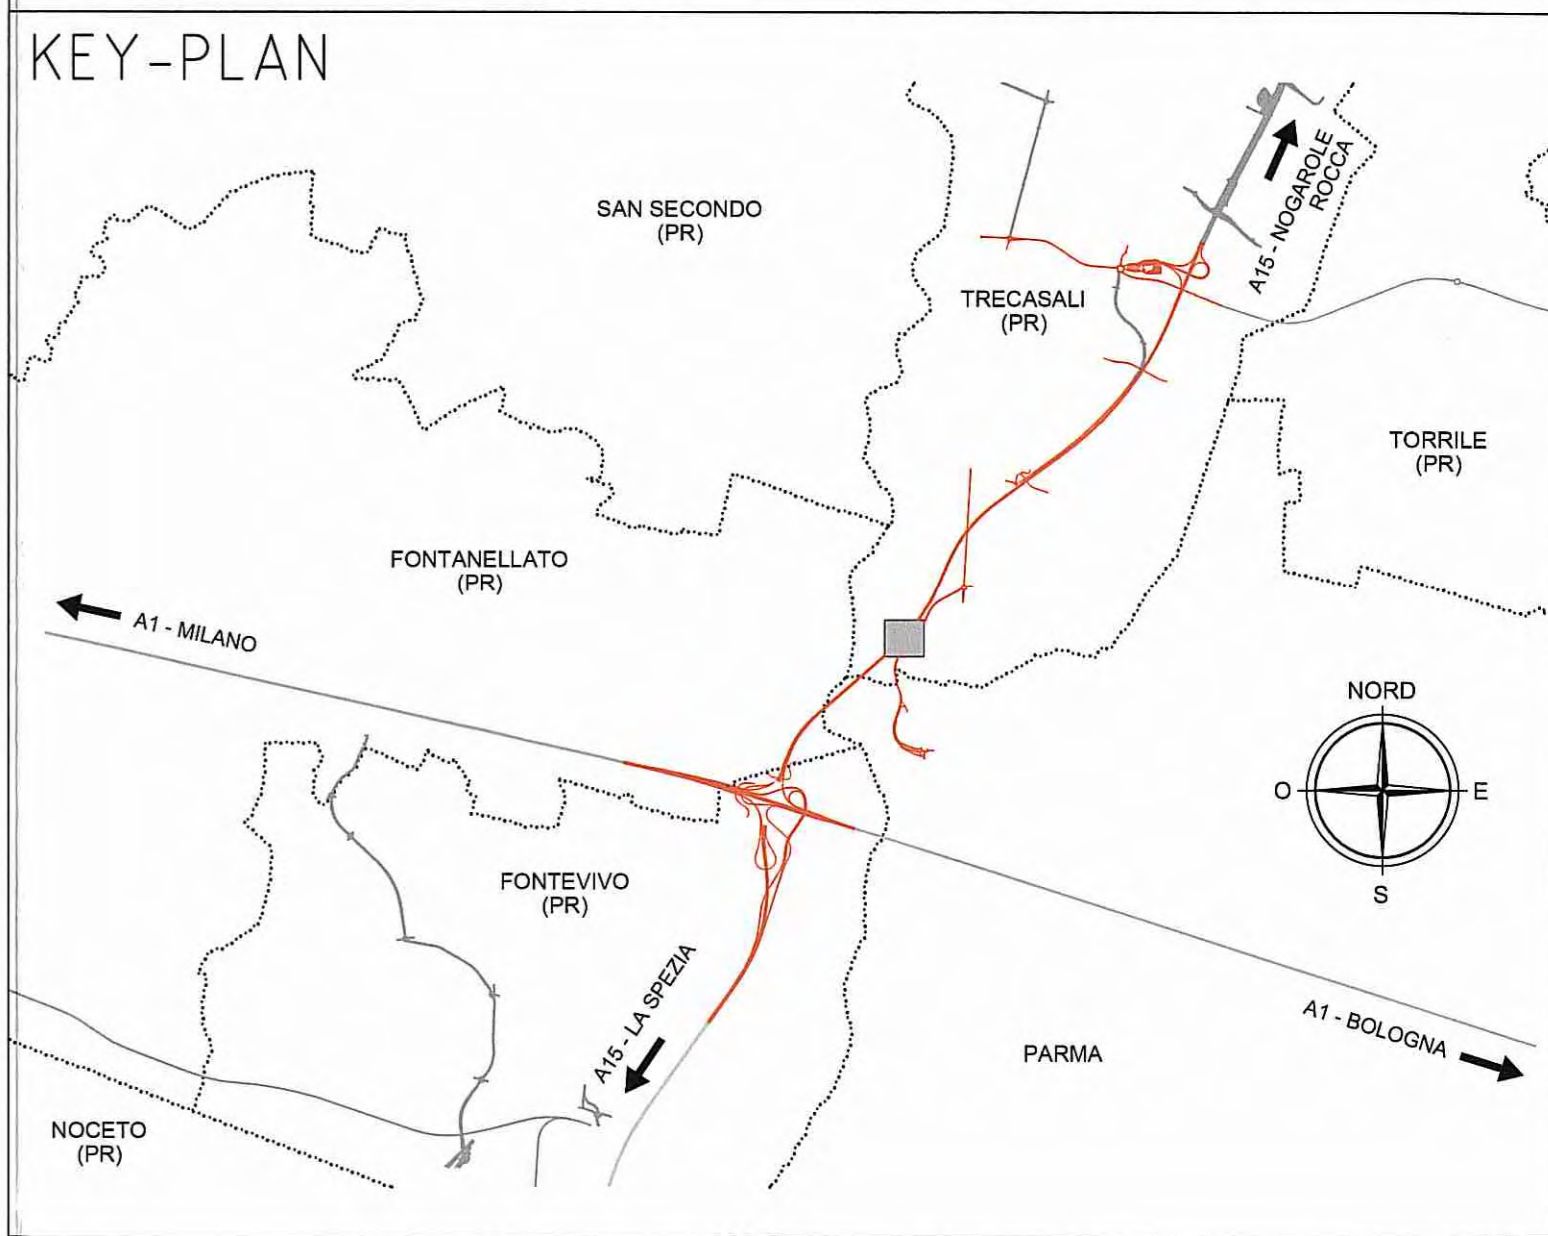

Comittente: **AUTOCAMIONALE DELLA CISA S.P.A.**
Via Camboara 26/A - Frazione Ponte Taro - 43015 NOCETO (PR)

Impresa Esecutrice: **PIZZAROTTI**
FONDATA NEL 1910

AUTOSTRADA DELLA CISA A15 RACCORDO AUTOSTRADALE A15/A22 CORRIDOIO PLURIMODALE TIRRENO-BRENNERO RACCORDO AUTOSTRADA FRA L' AUTOSTRADA DELLA CISA-FONTEVIVO (PR) E L' AUTOSTRADA DEL BRENNERO-NOGAROLE ROCCA (VR), I LOTTO.
C.U.P. G61B0400060008 C.I.G. 307068161E

PROGETTO ESECUTIVO

AUTOCAMIONALE DELLA CISA S.p.A. Il Direttore TIBRE: Il Responsabile del Procedimento: Il Presidente:

IMPRESA PIZZAROTTI & C. S.p.A. Il Direttore Tecnico: **IMPRESA PIZZAROTTI & C. S.p.A.** Il Responsabile di Progetto: **Dot. Ing. Luca Bondanelli** Il Geologo: NA

PROGETTAZIONE DI: **PIZZAROTTI** FONDATA NEL 1910 Il Progettista: Ing. Fabio Nigrelli Ordine degli ingegneri della Provincia di Palermo n. 3581 Coordinatore per la Sicurezza in fase di Progettazione: Ing. Giovanni Maria Cepparotti Ordine degli Ingegneri della Provincia di Viterbo n. 392

A.T.I.: **idroesse** **ROCKSOIL** **VIA** Consulenza specialistica a cura di: NA Progettista Responsabile: **ING. PIETRO MAZZOLI** Impresa Pizzarotti & C. S.p.A. Impresa Pizzarotti & C. S.p.A. Impresa Pizzarotti & C. S.p.A. Impresa Pizzarotti & C. S.p.A. Ordine degli ingegneri della Provincia di Parma n. 821

Titolo Elaborato: **Asse Principale Sistemazioni idrauliche Deviazioni canali Canale OTTO MULINI - Fasi realizzative 0 e 1** Data Emisione Progetto: 18/03/2014
Scala: 1:500

Identif. Elaborato:

N.RO IDENTIFICAZIONE	CODICE COMMISSIONE	LOTTO	FASE	ENTE	ANNO	CAV. OPERA	N.RO OPERA	PARTE OPERA	TIPO DOC.	N.RO PROC. DOC.	REVISIONE
	RAAA	1	E	I	AP	SI	03	D	PL	002	B

Rev. Data DESCRIZIONE REVISIONE Redatto Controllato Approvato

B	15/12/2014	OSSERVAZIONI CONSORZIO DI BONIFICA PARMESE prot. n°7978 del 04 dic. 2014	BORRACCI	NIGRELLI	MAZZOLI
A	06/06/2014	RIEMMISSIONE PROGETTO ESECUTIVO	ZANELLATO	NIGRELLI	MAZZOLI