



**FASE 2 : PLANIMETRIA INTERVENTI**

1500

**FASE 2 :**

- a. REALIZZAZIONE PARATAIA PROVVISORIA OP92 IN PALANCOLE METALLICHE PER REALIZZAZIONE SCAVI IN ADIACENZA ARGINE TARO ESISTENTE
- b. REALIZZAZIONE CHIAVICA TS26
- c. REALIZZAZIONE TRATTO PROVVISORIO CANALE DI SCARICO NEL TARO PER RACCORDO ALLA CHIAVICA ESISTENTE
- d. TOMBAMENTO PORZIONI DI CANALE OTTO MULINI NON PIU' UTILIZZATE

IN QUESTA FASE RISULTANO ATTIVI SIA L'ARGINE TARO CHE LA CHIAVICA ESISTENTI

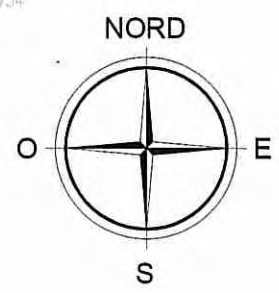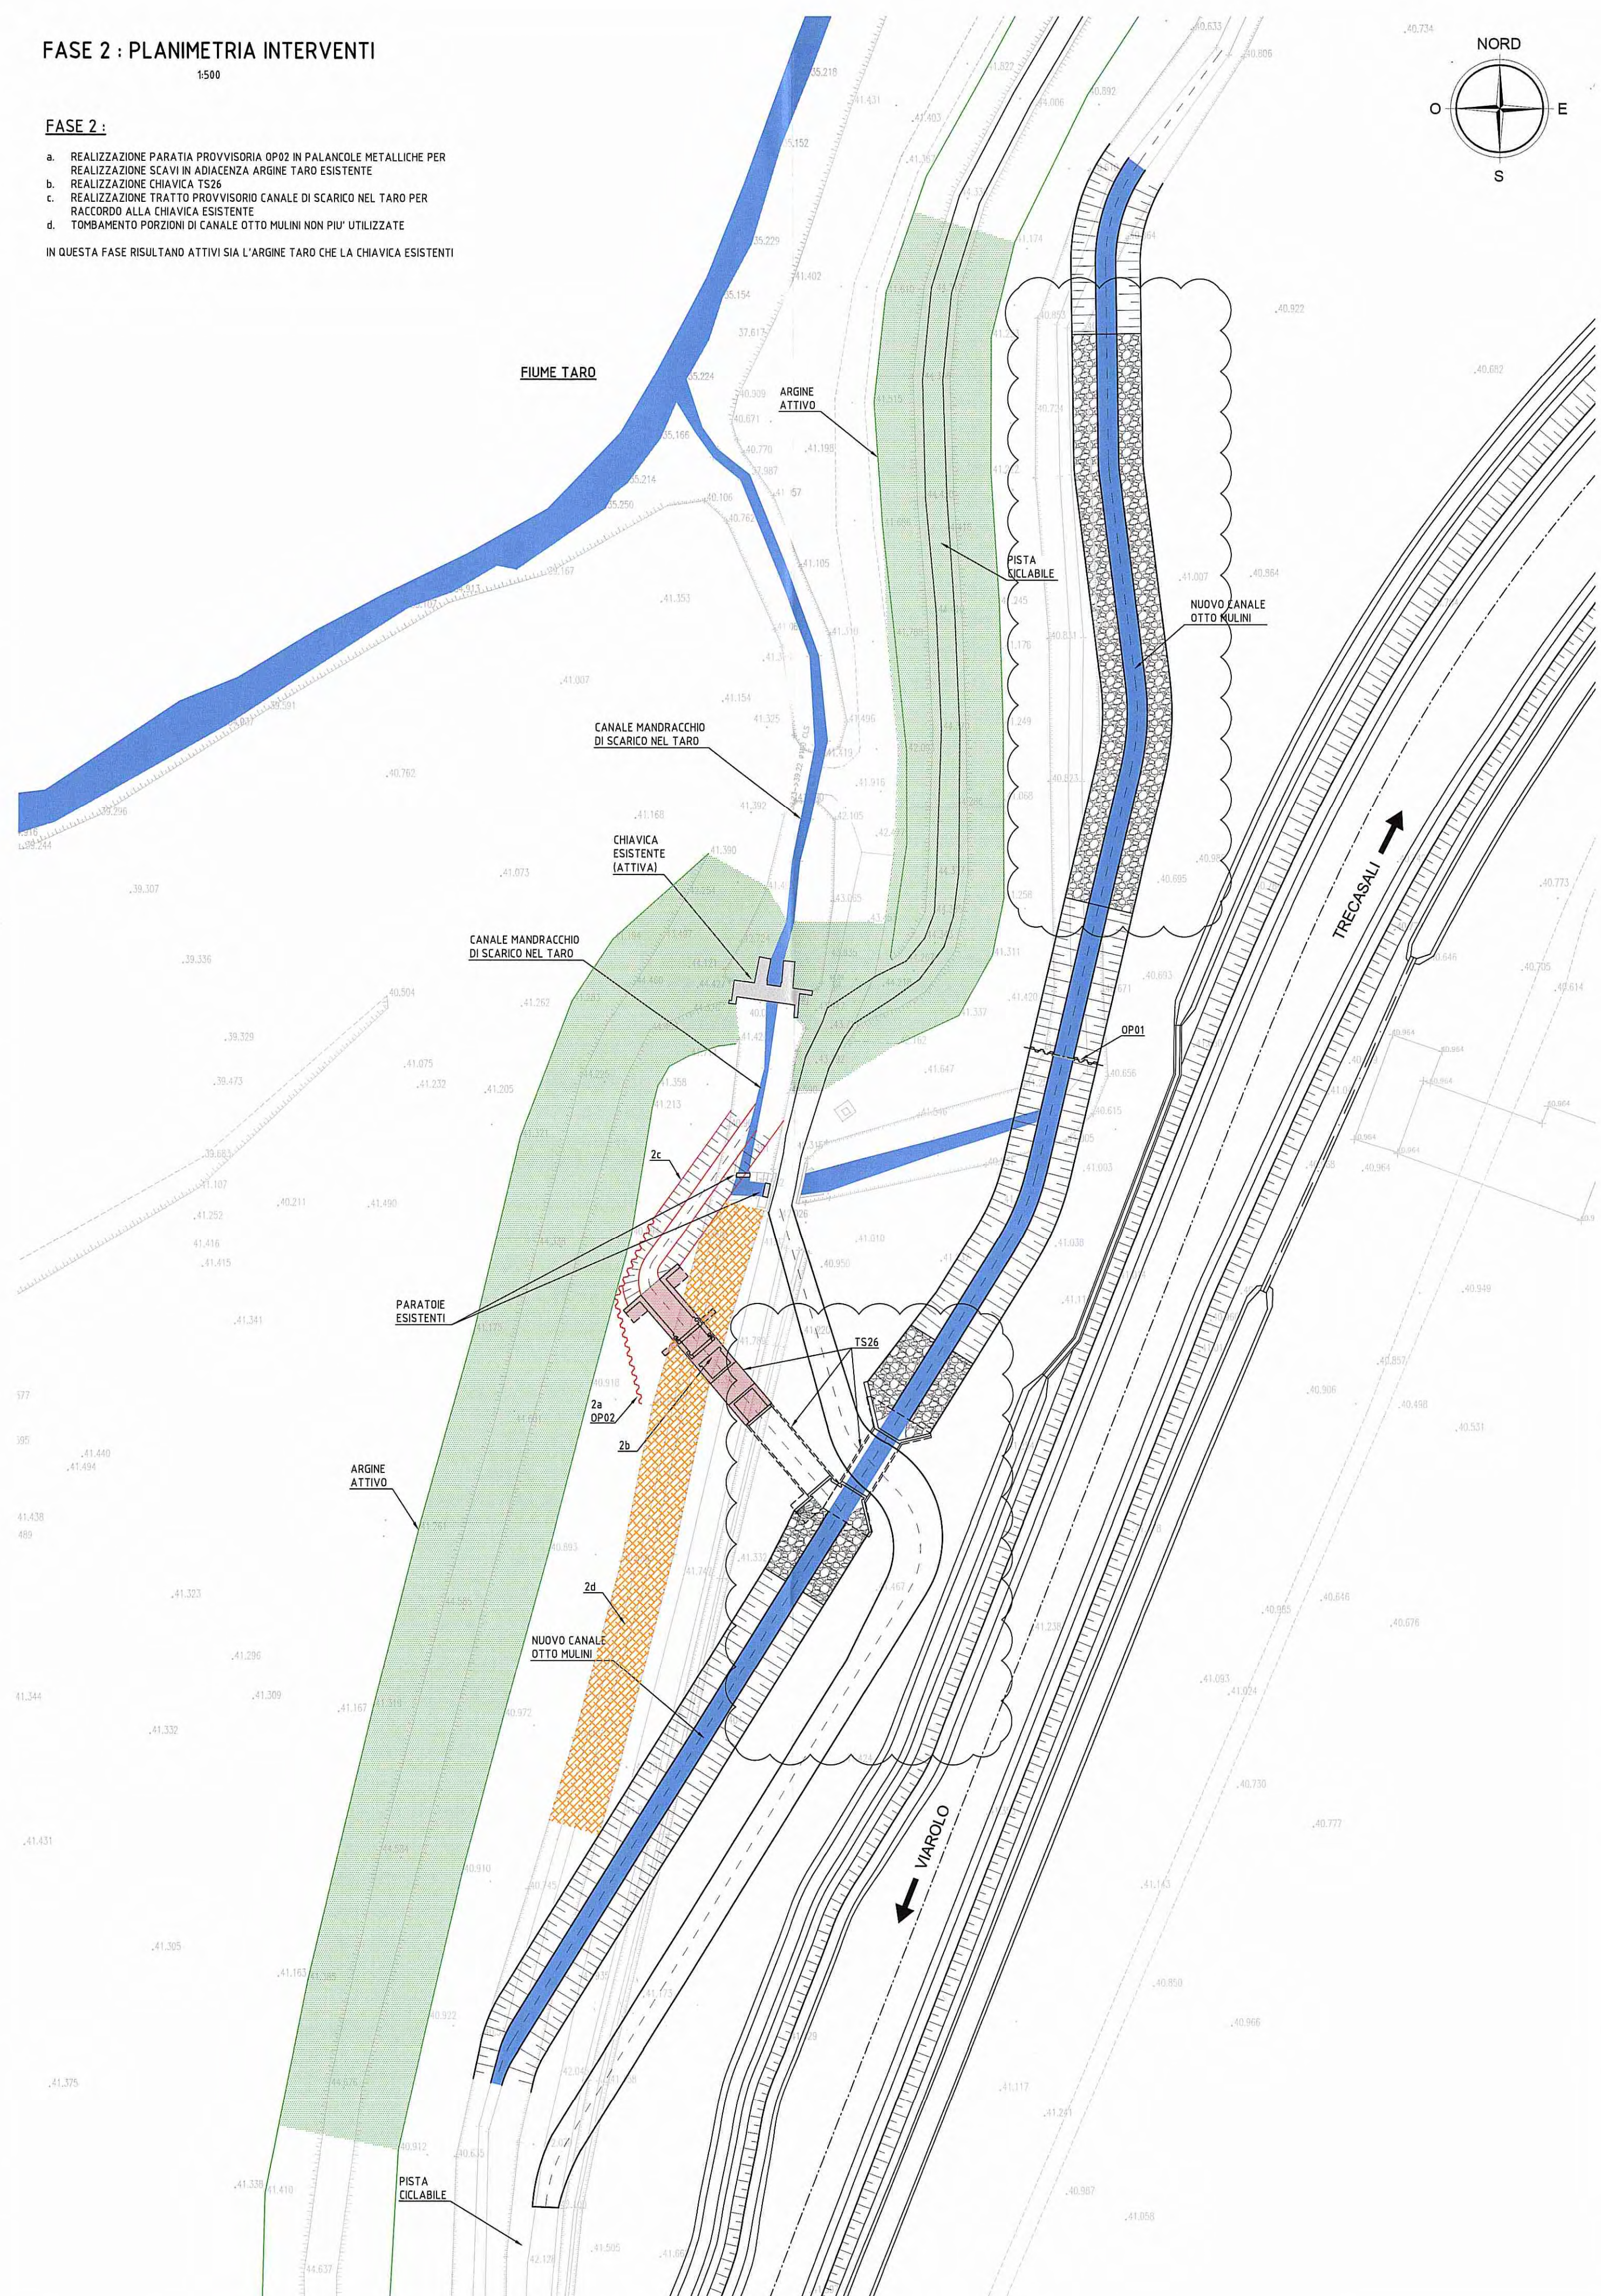



**FASE 3 : PLANIMETRIA INTERVENTI**

1500

**FASE 3 :**

- a. ATTIVAZIONE NUOVO TRATTO PROVVISORIO CANALE DI SCARICO NEL TARO
- b. RIMOZIONE PARATAIA PROVVISORIA OP91 SU CANALE OTTO MULINI E DEMOLIZIONE PARATOIE ESISTENTI
- c. ATTIVAZIONE REGOLAZIONE ACQUE CANALE OTTO MULINI TRAMITE DUE PARATOIE SU TOMBINI SCATOLARI TS26
- d. POSA MATERASSI TIPO RENO SU SCARPATA ARGINE ESISTENTE ZONA NORD
- e. COMPLETAMENTO PISTA CICLABILE IN SEDE DEFINITIVA CON RAMPA DI RISALITA SU ARGINE ESISTENTE ZONA NORD
- f. REALIZZAZIONE OPERE ELETTROMECCANICHE DELLA NUOVA CHIAVICA TS26

IN QUESTA FASE RISULTANO ATTIVI SIA L'ARGINE TARO CHE LA CHIAVICA ESISTENTI

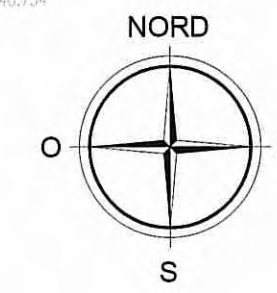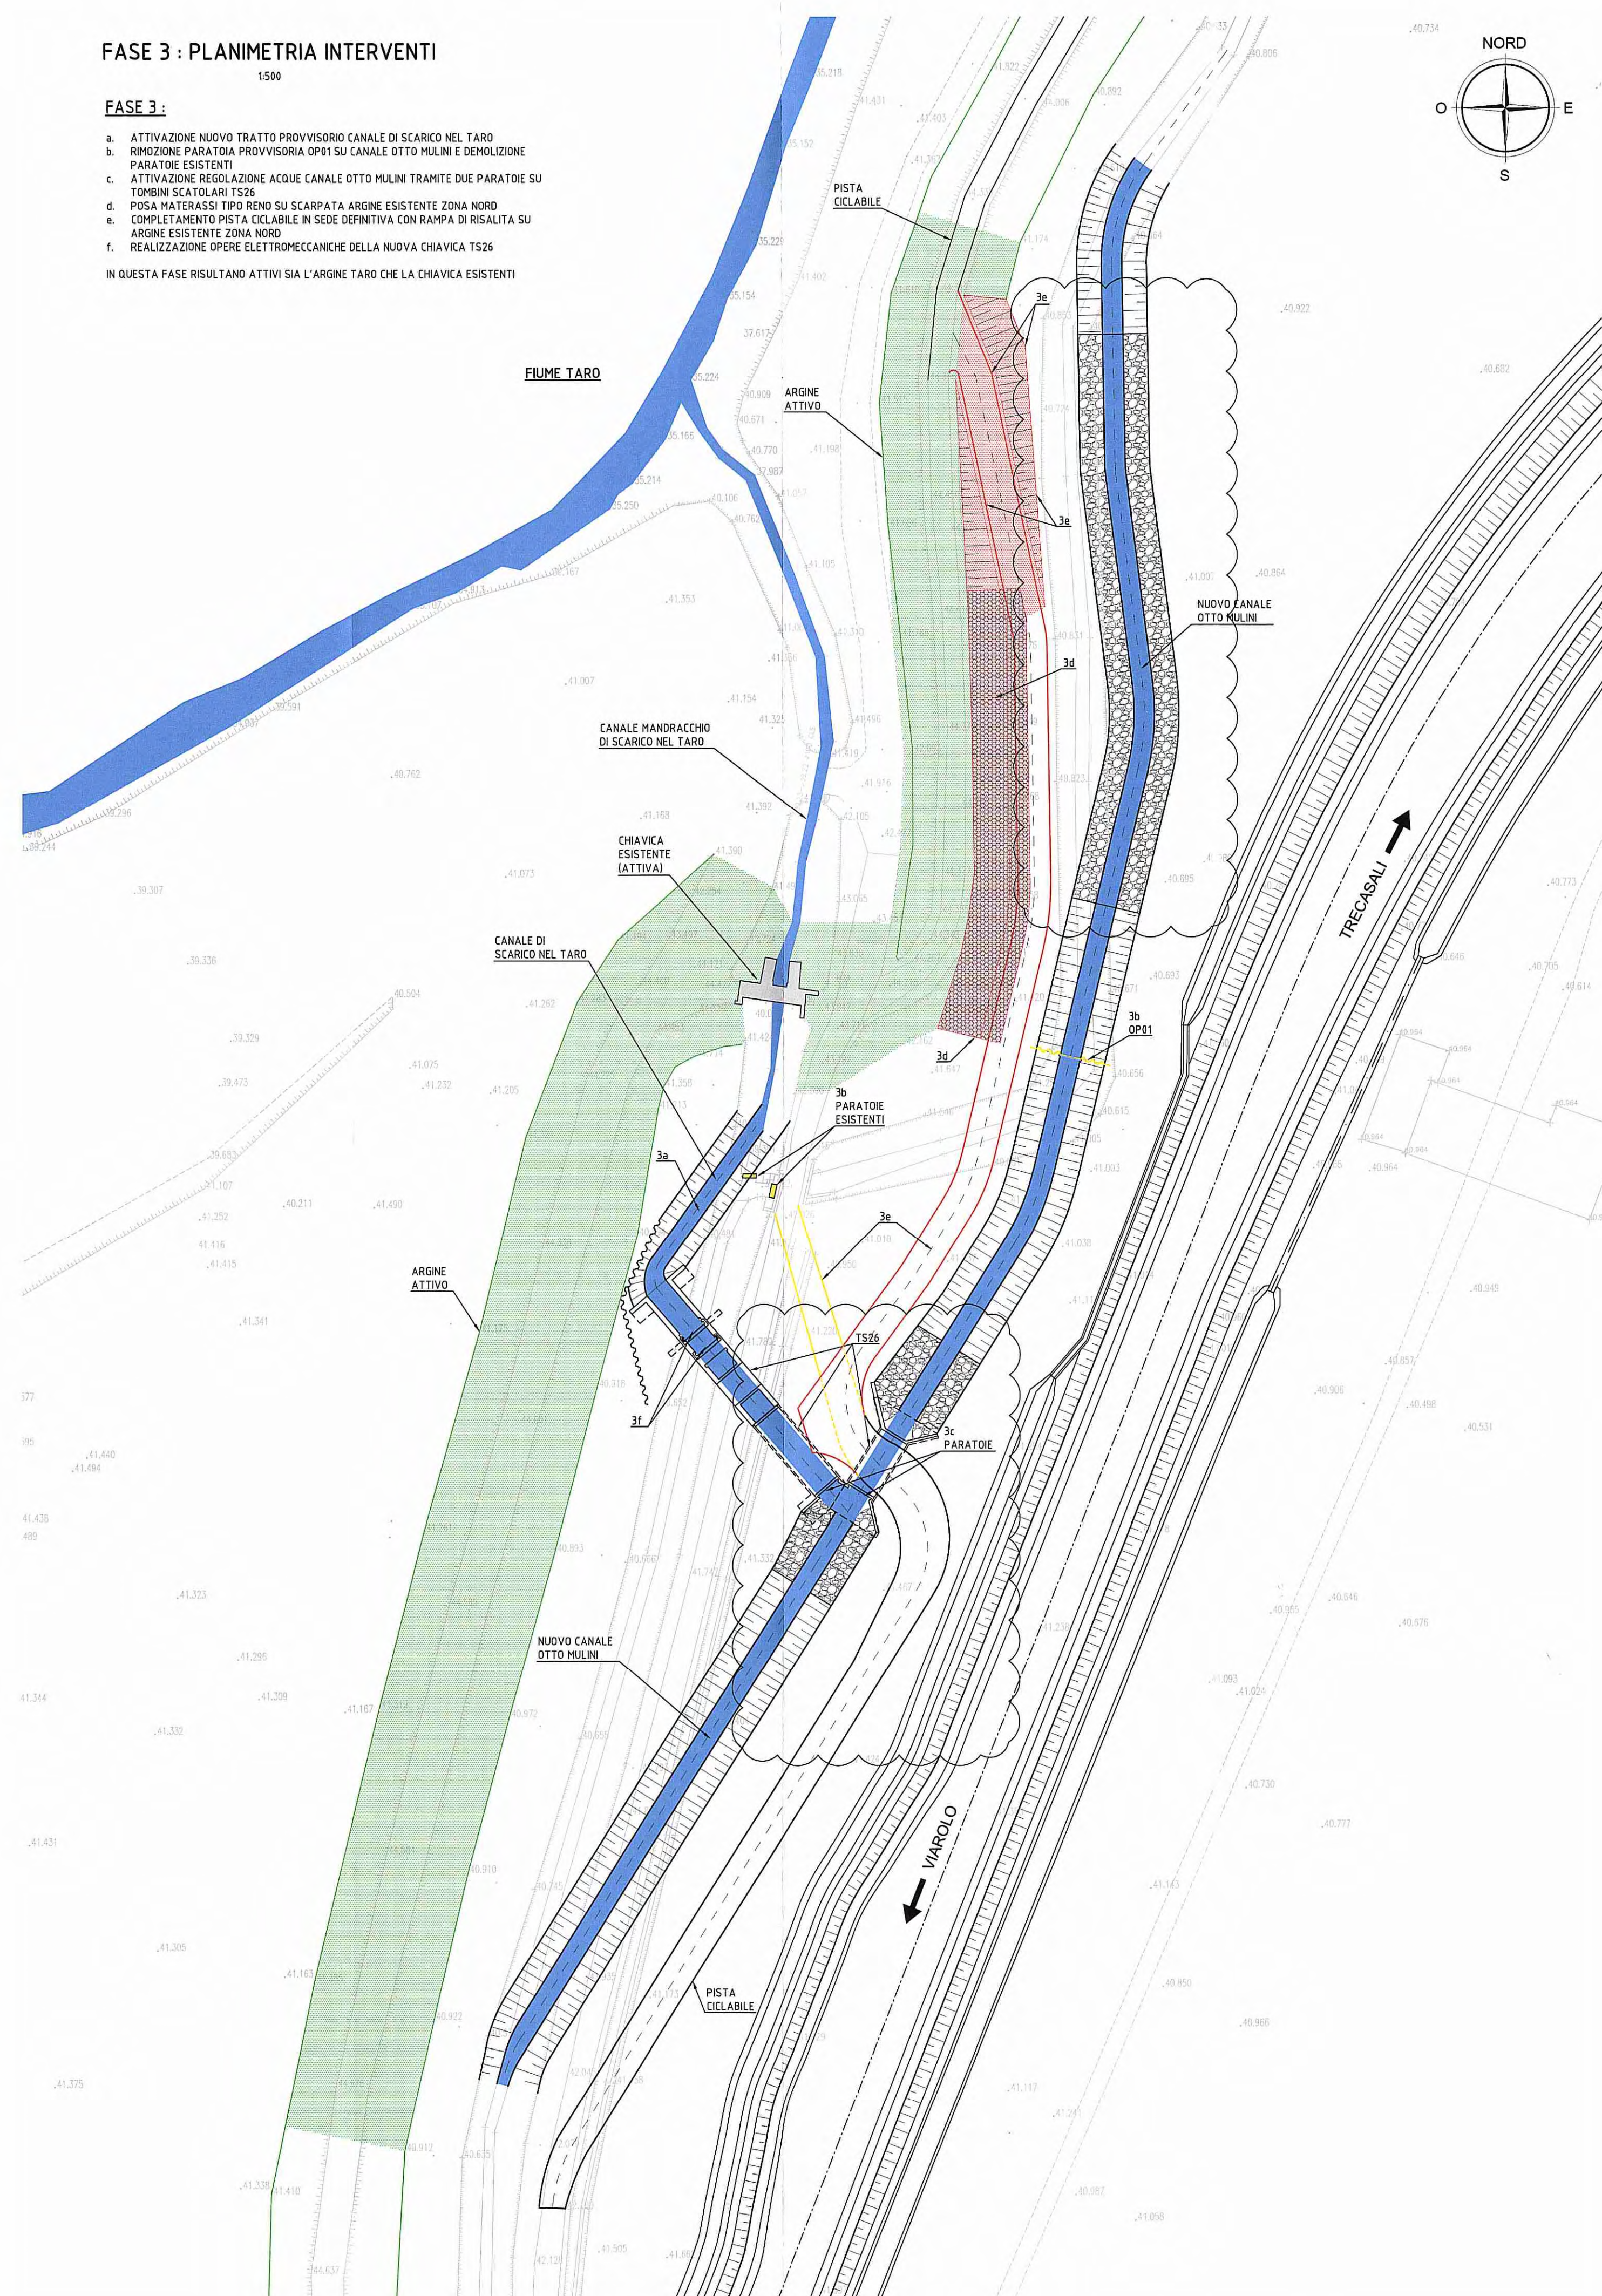


**LEGENDA**

- CANALI ATTIVI NELLA FASE
- IN COSTRUZIONE NELLA FASE
- IN DEMOLIZIONE NELLA FASE
- ARGINE FIUME TARO ATTIVO
- ARGINE FIUME TARO NON ATTIVO

**DESCRIZIONE DELLA MODIFICA:**  
 Modifica rivestimento canale;  
 Allargamento pista per consentire la manovra delle macchine operatrici

**KEY-PLAN**

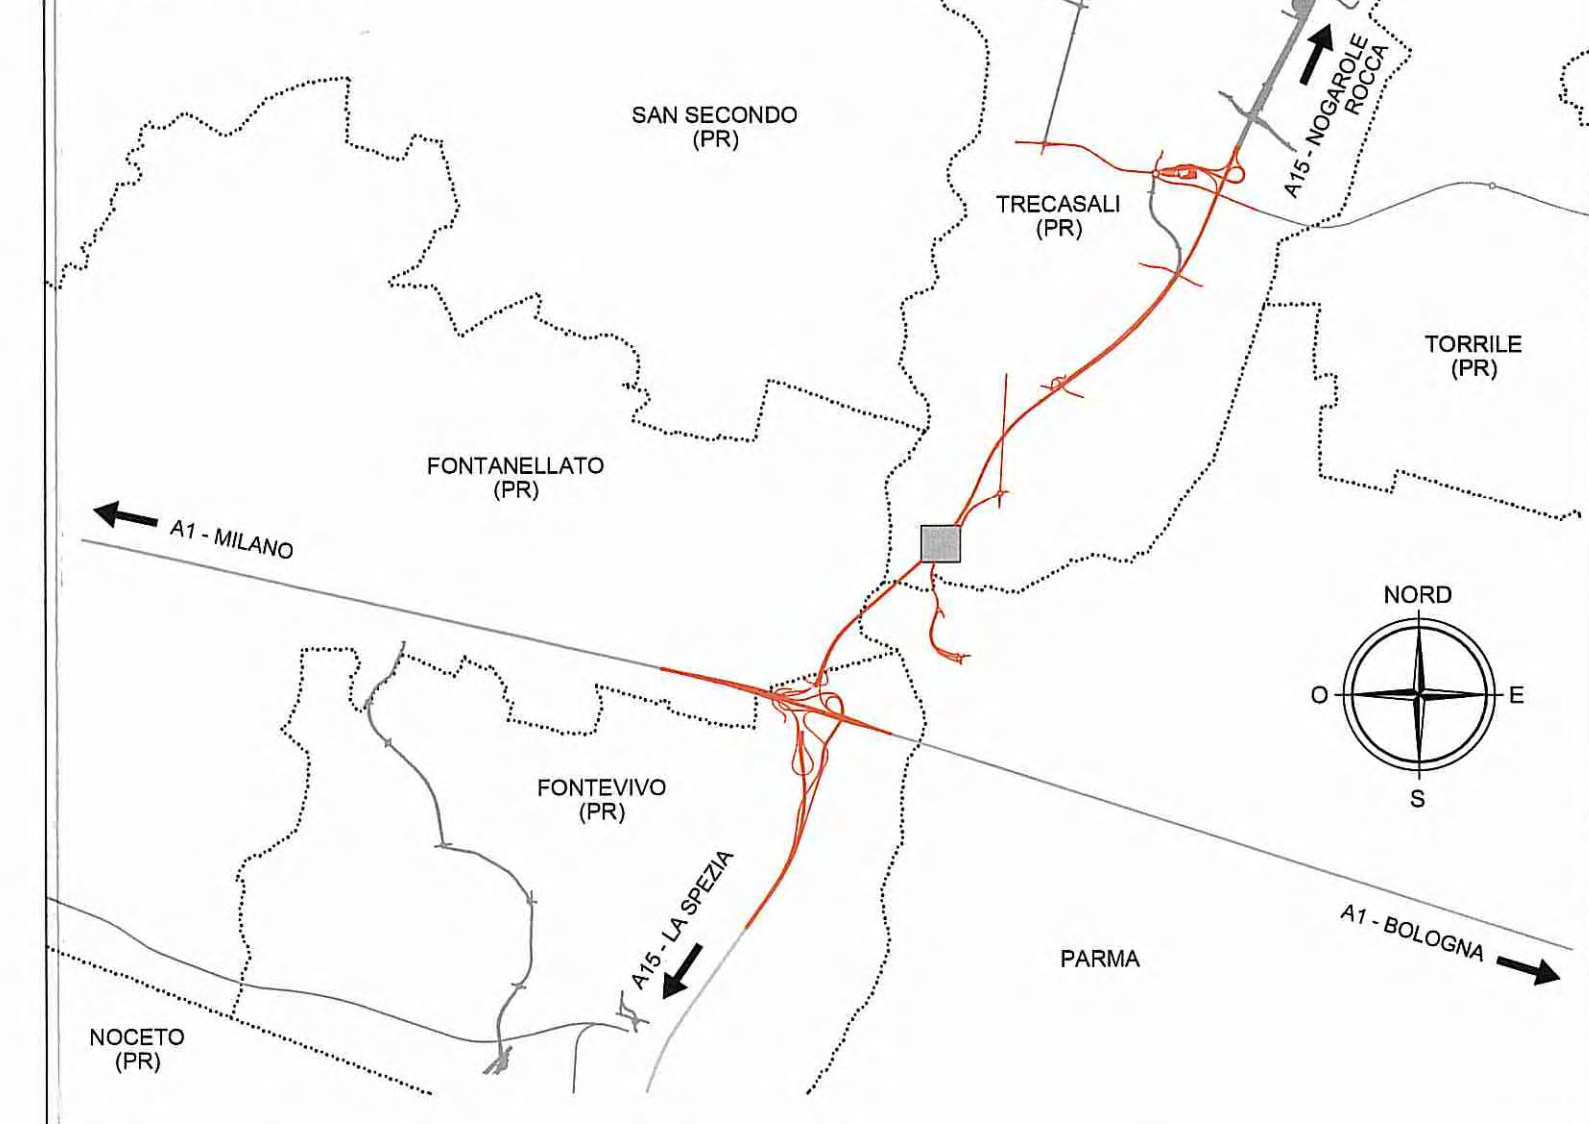

**Autocomitoriale della CISA S.p.A.**  
 Via Camboara 26/A - Frazione Ponte Tarso - 43015 NOCETO (PR)

**IMPRESA PIZZAROTTI**  
 FONDATA NEL 1910

**AUTOSTRADA DELLA CISA A15**  
 RACCORDO AUTOSTRADALE A15/A22  
 CORRIDOIO PLURIMODALE TIRRENO-BRENNERO  
 RACCORDO AUTOSTRADALE FRA L' AUTOSTRADA DELLA CISA-FONTEVIVO (PR)  
 E L' AUTOSTRADA DEL BRENNERO-NOGAROLE ROCCA (VR). I LOTTO.  
 C.U.P. G61B0400060008 C.I.G. 307068161E

**PROGETTO ESECUTIVO**

Il Direttore TIRRE: *[Signature]* Il Responsabile di Impedimento: *[Signature]* Il Presidente: *[Signature]*

IMPRESA PIZZAROTTI & C. S.p.A.  
 Il Direttore Tecnico: **PIZZAROTTI & C. S.p.A.**  
 Il Responsabile di Progetto: **Ing. Luca Bondanelli**

Il Geologo: NA

PROGETTAZIONE DI: **PIZZAROTTI**  
 FONDATA NEL 1910

Il Progettista: **Ing. Fabio Nigrelli**  
 Ordine degli Ingegneri della Provincia di Palermo n. 3581

Coordinatore per la Sicurezza in fase di Progettazione:  
**Ing. Giovanni Maria Cepparotti**  
 Ordine degli Ingegneri della Provincia di Viterbo n. 392

Consulenza specialistica a cura di:  
 NA

Progettista Responsabile Intervento: **Ing. Pietro MAZZOLI**  
 Impresa Pizzarotti & C. **IMPRESA PIZZAROTTI**  
**INGEGNERI PARMA n.821**

Titolo Elaborato: **Asse Principale Sistemazioni idrauliche Deviazioni canali Canale OTTO MULINI - Fasi realizzative 2 e 3**

Data Emissione Progetto: 18/03/2014  
 Scala: 1:500

Identif. Elaborato:	N.RO IDENTIFICAZIONE	COEFF. COMMESSA	LOTTO	FOSE	ENTE	AMBITO	CAT. OPERA	N.RO OPERA	PARTI OPERA	TIPO DOC.	N.RO PROG. DOC.	REVISIONE
		RAAA	1	E	T	AP	SI	03	D	PL	003	B

Rev.	Data	DESCRIZIONE REVISIONE	Redatto	Controllo	Approvato
B	10/12/2014	OSSERVAZIONI CONSORZIO DI BONIFICA PARMENSE prot. n°7978 del 04 dic. 2014	BORACCI	NIGRELLI	MAZZOLI
A	06/06/2014	RIEMMISSIONE PROGETTO ESECUTIVO	ZANELLATO	NIGRELLI	MAZZOLI