

**FASE 4 : PLANIMETRIA INTERVENTI**


1500

**FASE 4 :**

- a. REALIZZAZIONE TERRAPIENO NUOVO ARGINE TARO CON PARZIALE RIMOZIONE PARATA PROVVISORIA OP2 IN PALANCOLE METALLICHE
- b. REALIZZAZIONE SETTO DI IMPERMEABILITA' ARGINE
- c. REALIZZAZIONE RAMPA DI SALITA AD AREA CHIAVICA TS26

FINO AL COMPLETAMENTO DI QUESTA FASE RISULTANO ATTIVI SIA L'ARGINE TARO CHE LA CHIAVICA ESISTENTE.

DAL COMPLETAMENTO DI QUESTA FASE IN PDI RISULTANO ATTIVI IL NUOVO ARGINE E LA NUOVA CHIAVICA SU TS26.

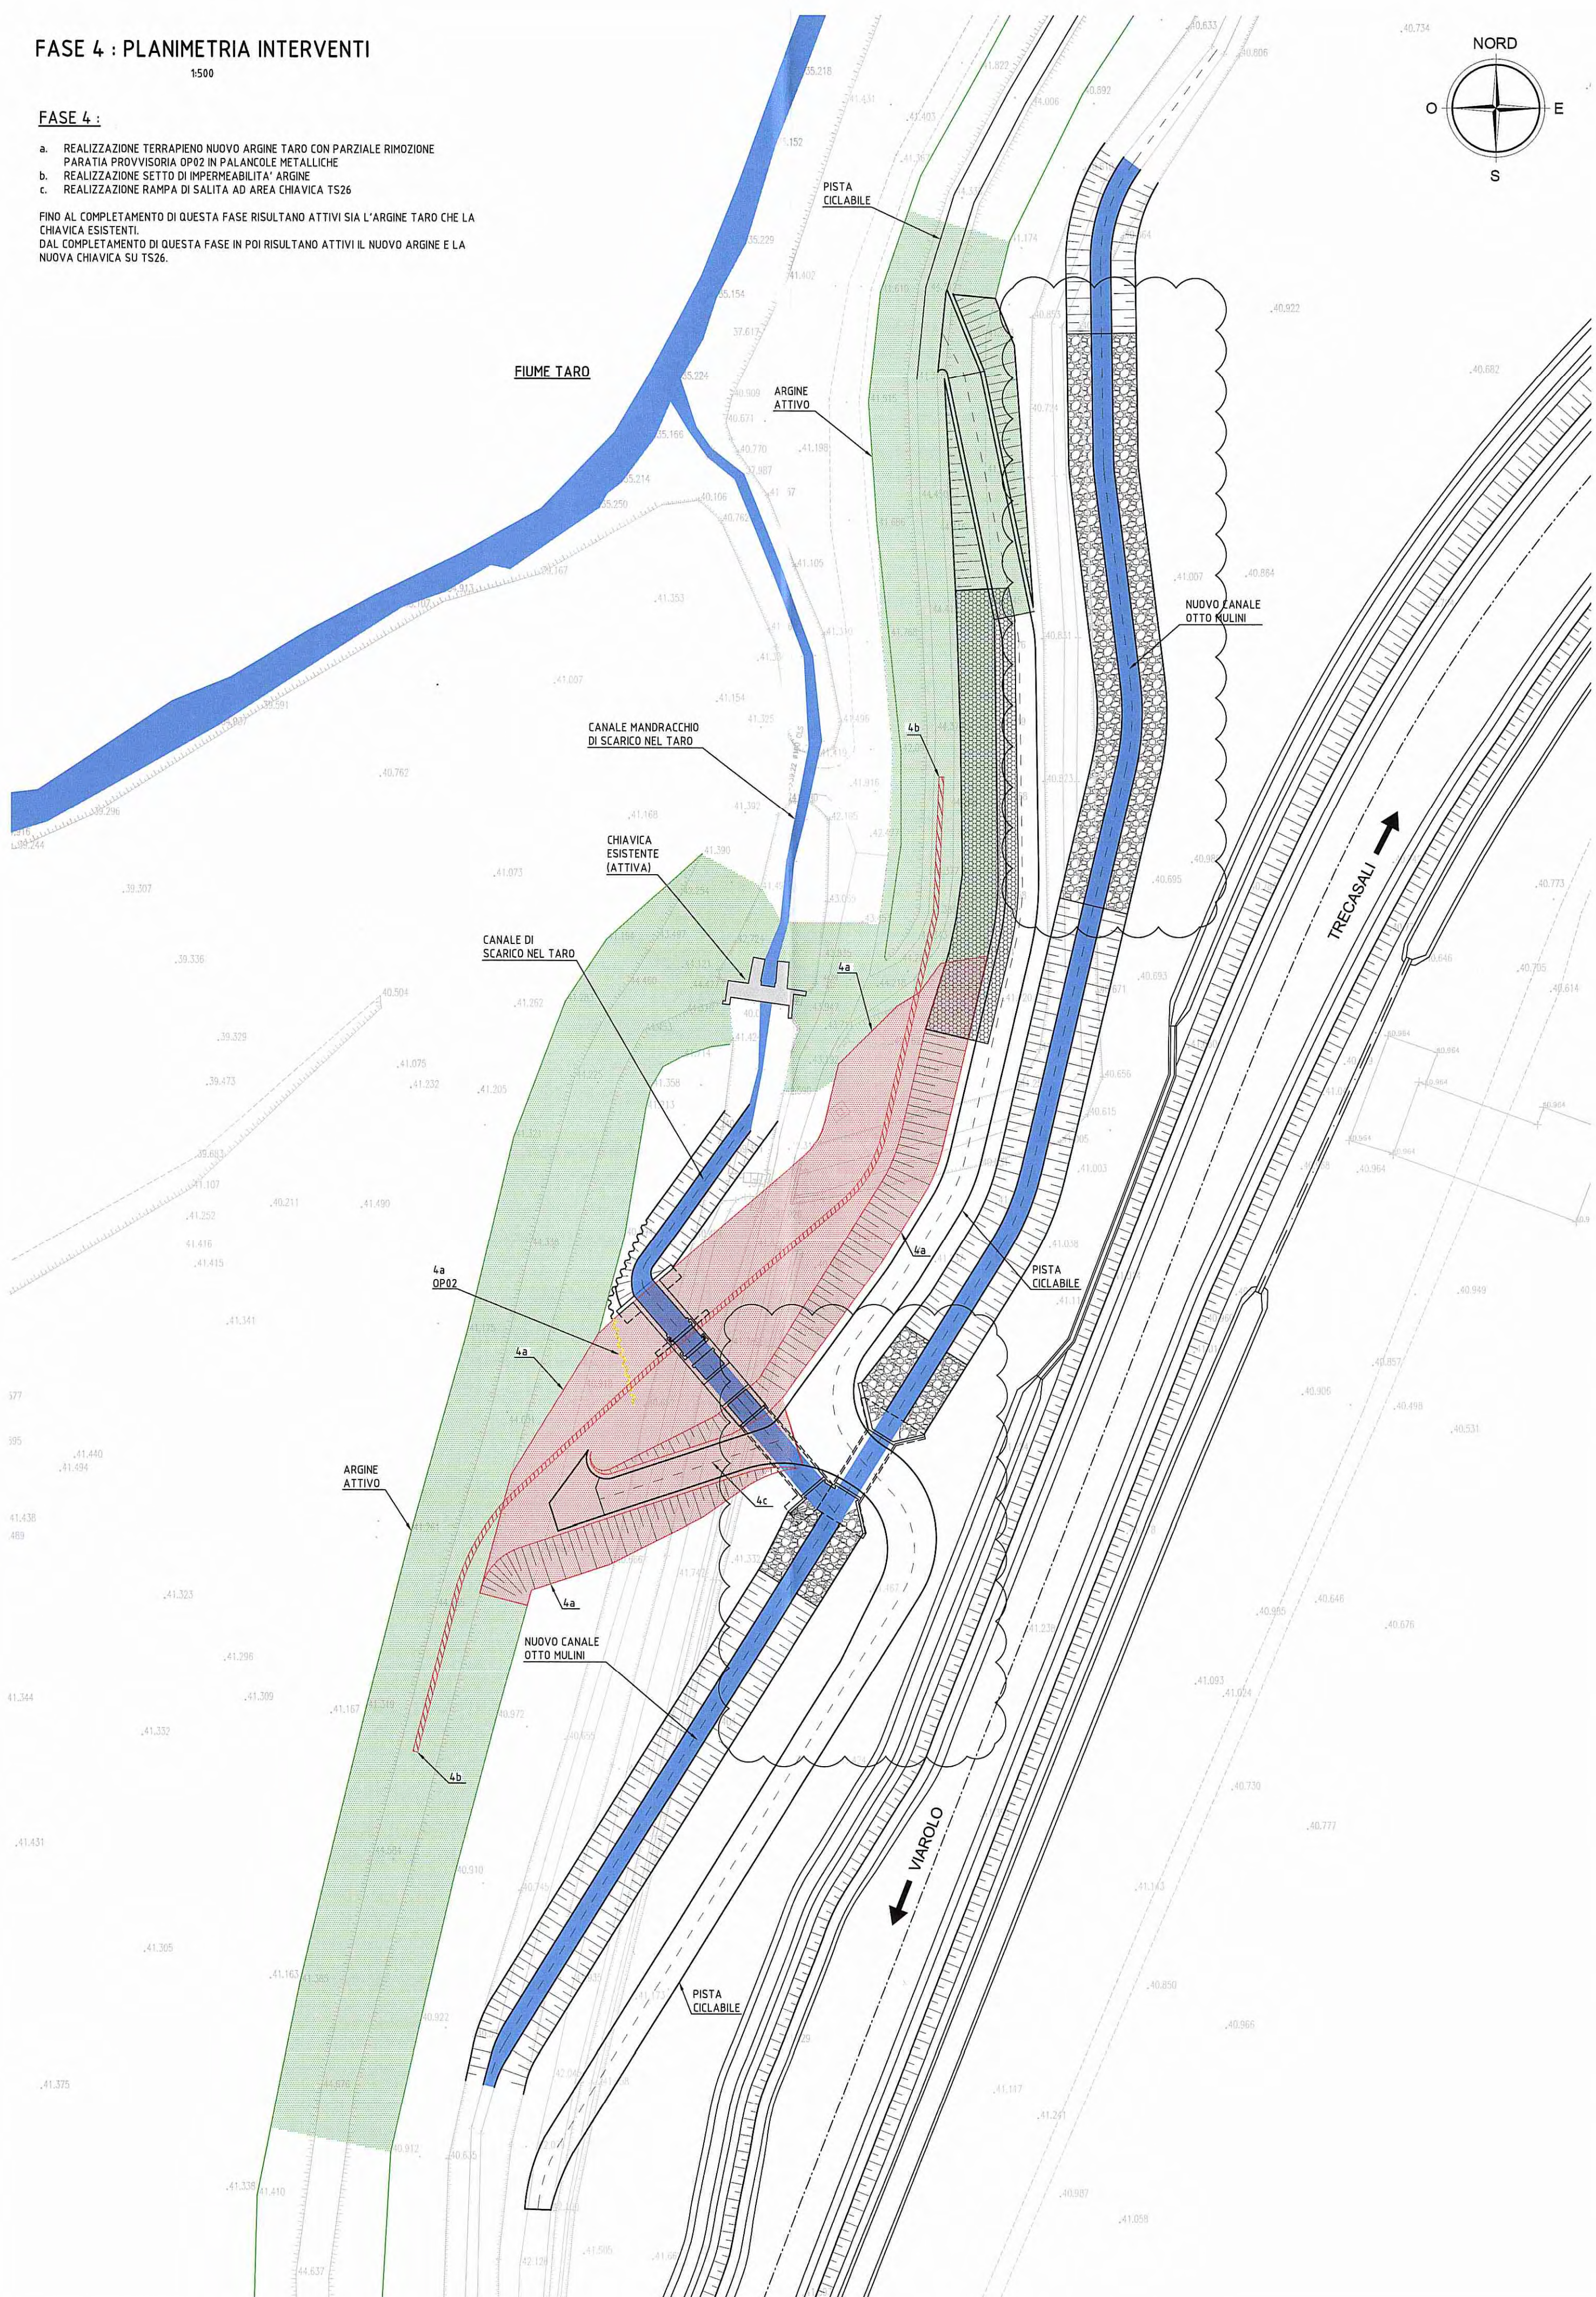

**FASE 5 : PLANIMETRIA INTERVENTI**

1500

**FASE 5 :**

- a. POSA MATERASSI TIPO RENO SU SCARPATA LATO TARO DELL'ARGINE



**LEGENDA**

**- CANALI ATTIVI NELLA FASE** (Blue hatched)

**- IN COSTRUZIONE NELLA FASE :**

- CANALI (Yellow hatched)
- PISTE (Red hatched)
- OPERE D'ARTE (Green hatched)
- ARGINE (Orange hatched)


**- IN DEMOLIZIONE NELLA FASE :**

- CANALI (Blue hatched)
- PISTE (Red hatched)
- OPERE D'ARTE (Green hatched)
- ARGINE (Orange hatched)

**- ARGINE FIUME TARO ATTIVO :** (Green solid)

**- ARGINE FIUME TARO NON ATTIVO :** (Orange solid)

**DESCRIZIONE DELLA MODIFICA:**  
 Modifica rivestimento canale;  
 Allargamento pista per consentire la manovra delle macchine operatrici

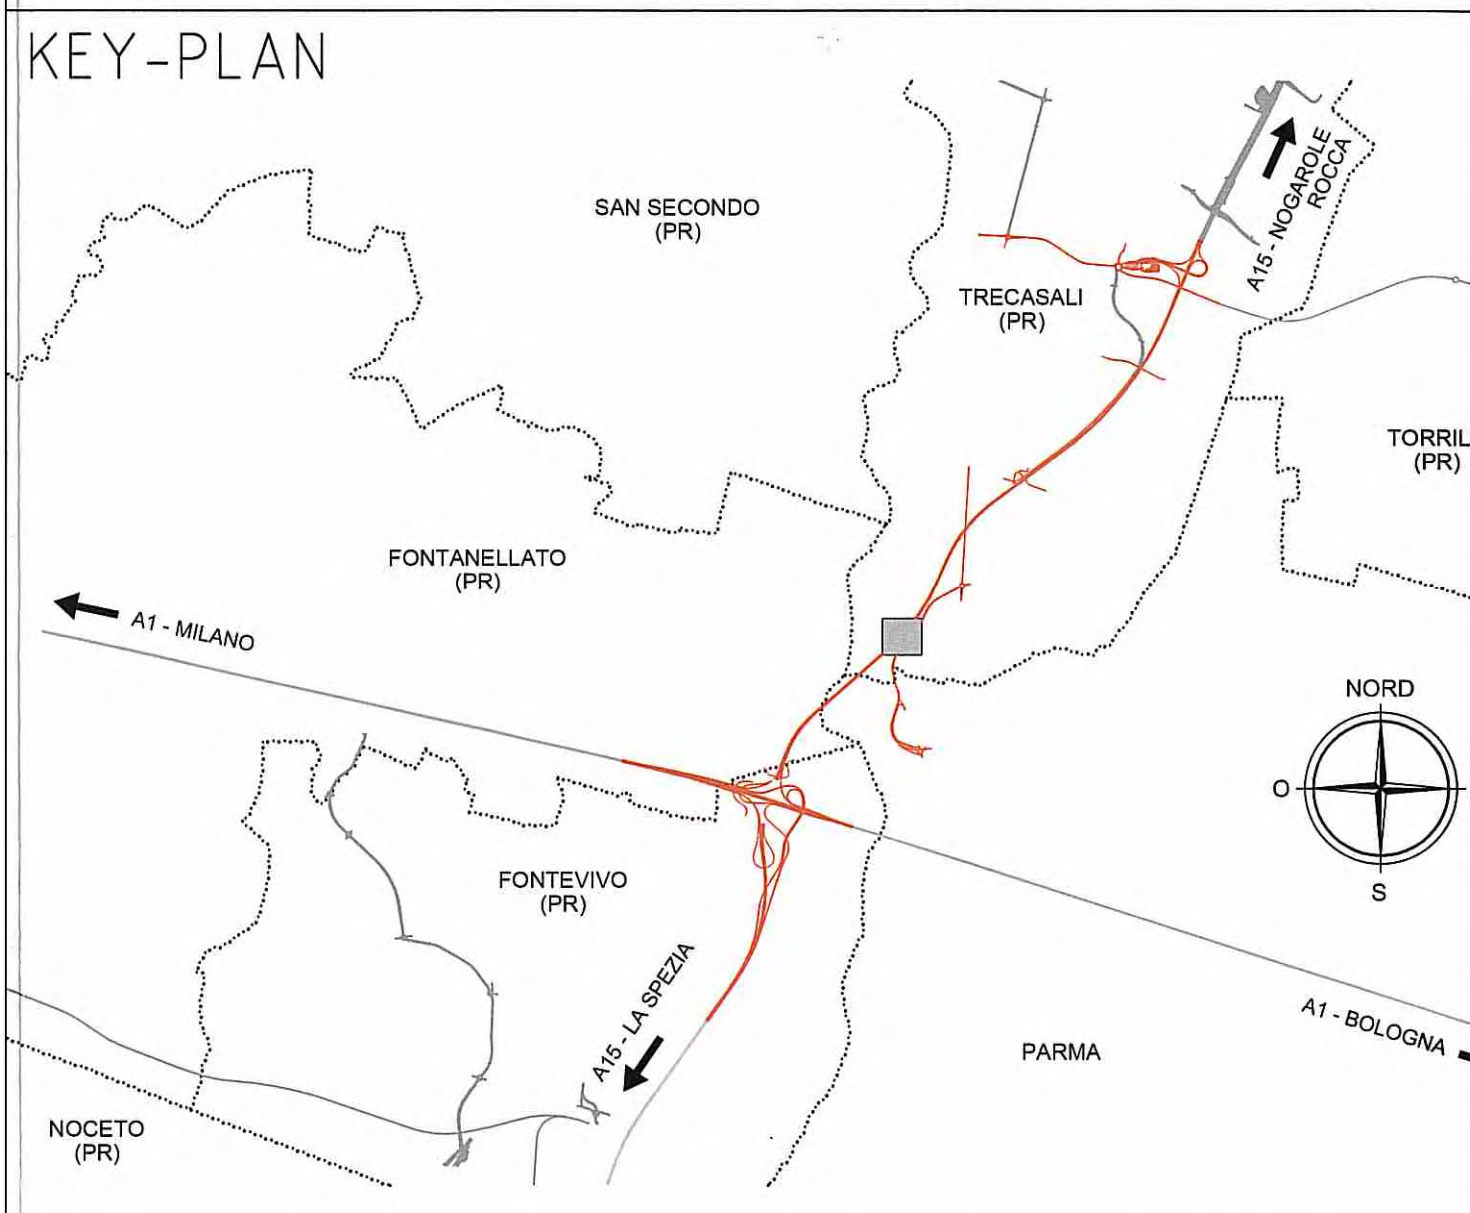

Comittente:

**AUTOCAMIONALE DELLA CISA S.P.A.**  
 Via Camboara 26/A - Frazione Ponte Taro - 43015 NOCETO (PR)

Impresa Esecutrice:

**PIZZAROTTI**  
 FONDATA NEL 1910

**AUTOSTRADA DELLA CISA A15  
 RACCORDO AUTOSTRADALE A15/A22  
 CORRIDOIO PLURIMODALE TIRENO-BRENNERO  
 RACCORDO AUTOSTRADALE FRA L' AUTOSTRADA DELLA CISA-FONTEVIVO (PR)  
 E L' AUTOSTRADA DEL BRENNERO-NOGAROLE ROCCA (VR). I LOTTO.**

C.U.P. G61B0400060008 C.I.G. 307068161E

**PROGETTO ESECUTIVO**

AUTOCAMIONALE DELLA CISA S.p.A.

Il Direttore TIBRE: Il Responsabile del Procedimento: Il Presidente:

IMPRESA PIZZAROTTI & C. S.p.A.

Il Direttore Tecnico: **PIZZAROTTI & C. S.p.A.**  
 Ing. **Luca Bondanelli**

Il Geologo: NA

PROGETTAZIONE DI:

**PIZZAROTTI**  
 FONDATA NEL 1910

Il Progettista:  
 Ing. Fabio Nigrelli  
 Ordine degli ingegneri della Provincia di Palermo n. 3581

A.T.I. **idroesse engineering** **ROCKSOIL** **VIA**

Coordinatore per la Sicurezza in fase di Progettazione:  
 Ing. Giovanni Maria Cepparello

Consulenza specialistica a cura di:  
 NA

Progettista Responsabile Integrata:  
**PIZZAROTTI & C. S.p.A.**  
 Ing. Pietro Mazzoli  
 Ordine degli ingegneri della Provincia di Parma n. 821

Titolo Elaborato: **Asse Principale Sistemazioni idrauliche Deviazioni canali Canale OTTO MULINI - Fasi realizzative 4 e 5**

Data Emissione Progetto: 18/03/2014

Scala: 1:500

Identif. Elaborato:

N.RO IDENTIFICATIVO	CODICE COMANDA	LOTTO	FASE	INTE	AMBITO	DEL. OPERA	N.RO OPERA	PARTI OPERA	TIPO DOC.	N.RO PROC. DOC.	REVISIONE
01	RAAA	1	E	I	AP	SI	03	D	PL	004	B

B) 10/12/2014 OSSERVAZIONI CONSORZIO DI BONIFICA PARMESE prot. n°7978 del 04 dic. 2014 BORRACCI NIGRELLI MAZZOLI  
 A) 06/08/2014 RIEMMISSIONE PROGETTO ESECUTIVO ZANELLATO NIGRELLI MAZZOLI  
 Rev. Data DESCRIZIONE REVISIONE Redatto Controllato Approvato