


FASE 6 : PLANIMETRIA INTERVENTI

1500

FASE 6 :

- a. SBANCAMENTO ARGINE ESISTENTE E SISTEMAZIONE TERRENO FINO A PIANO COLENA
- b. DEMOLIZIONE CHIAVICA ESISTENTE

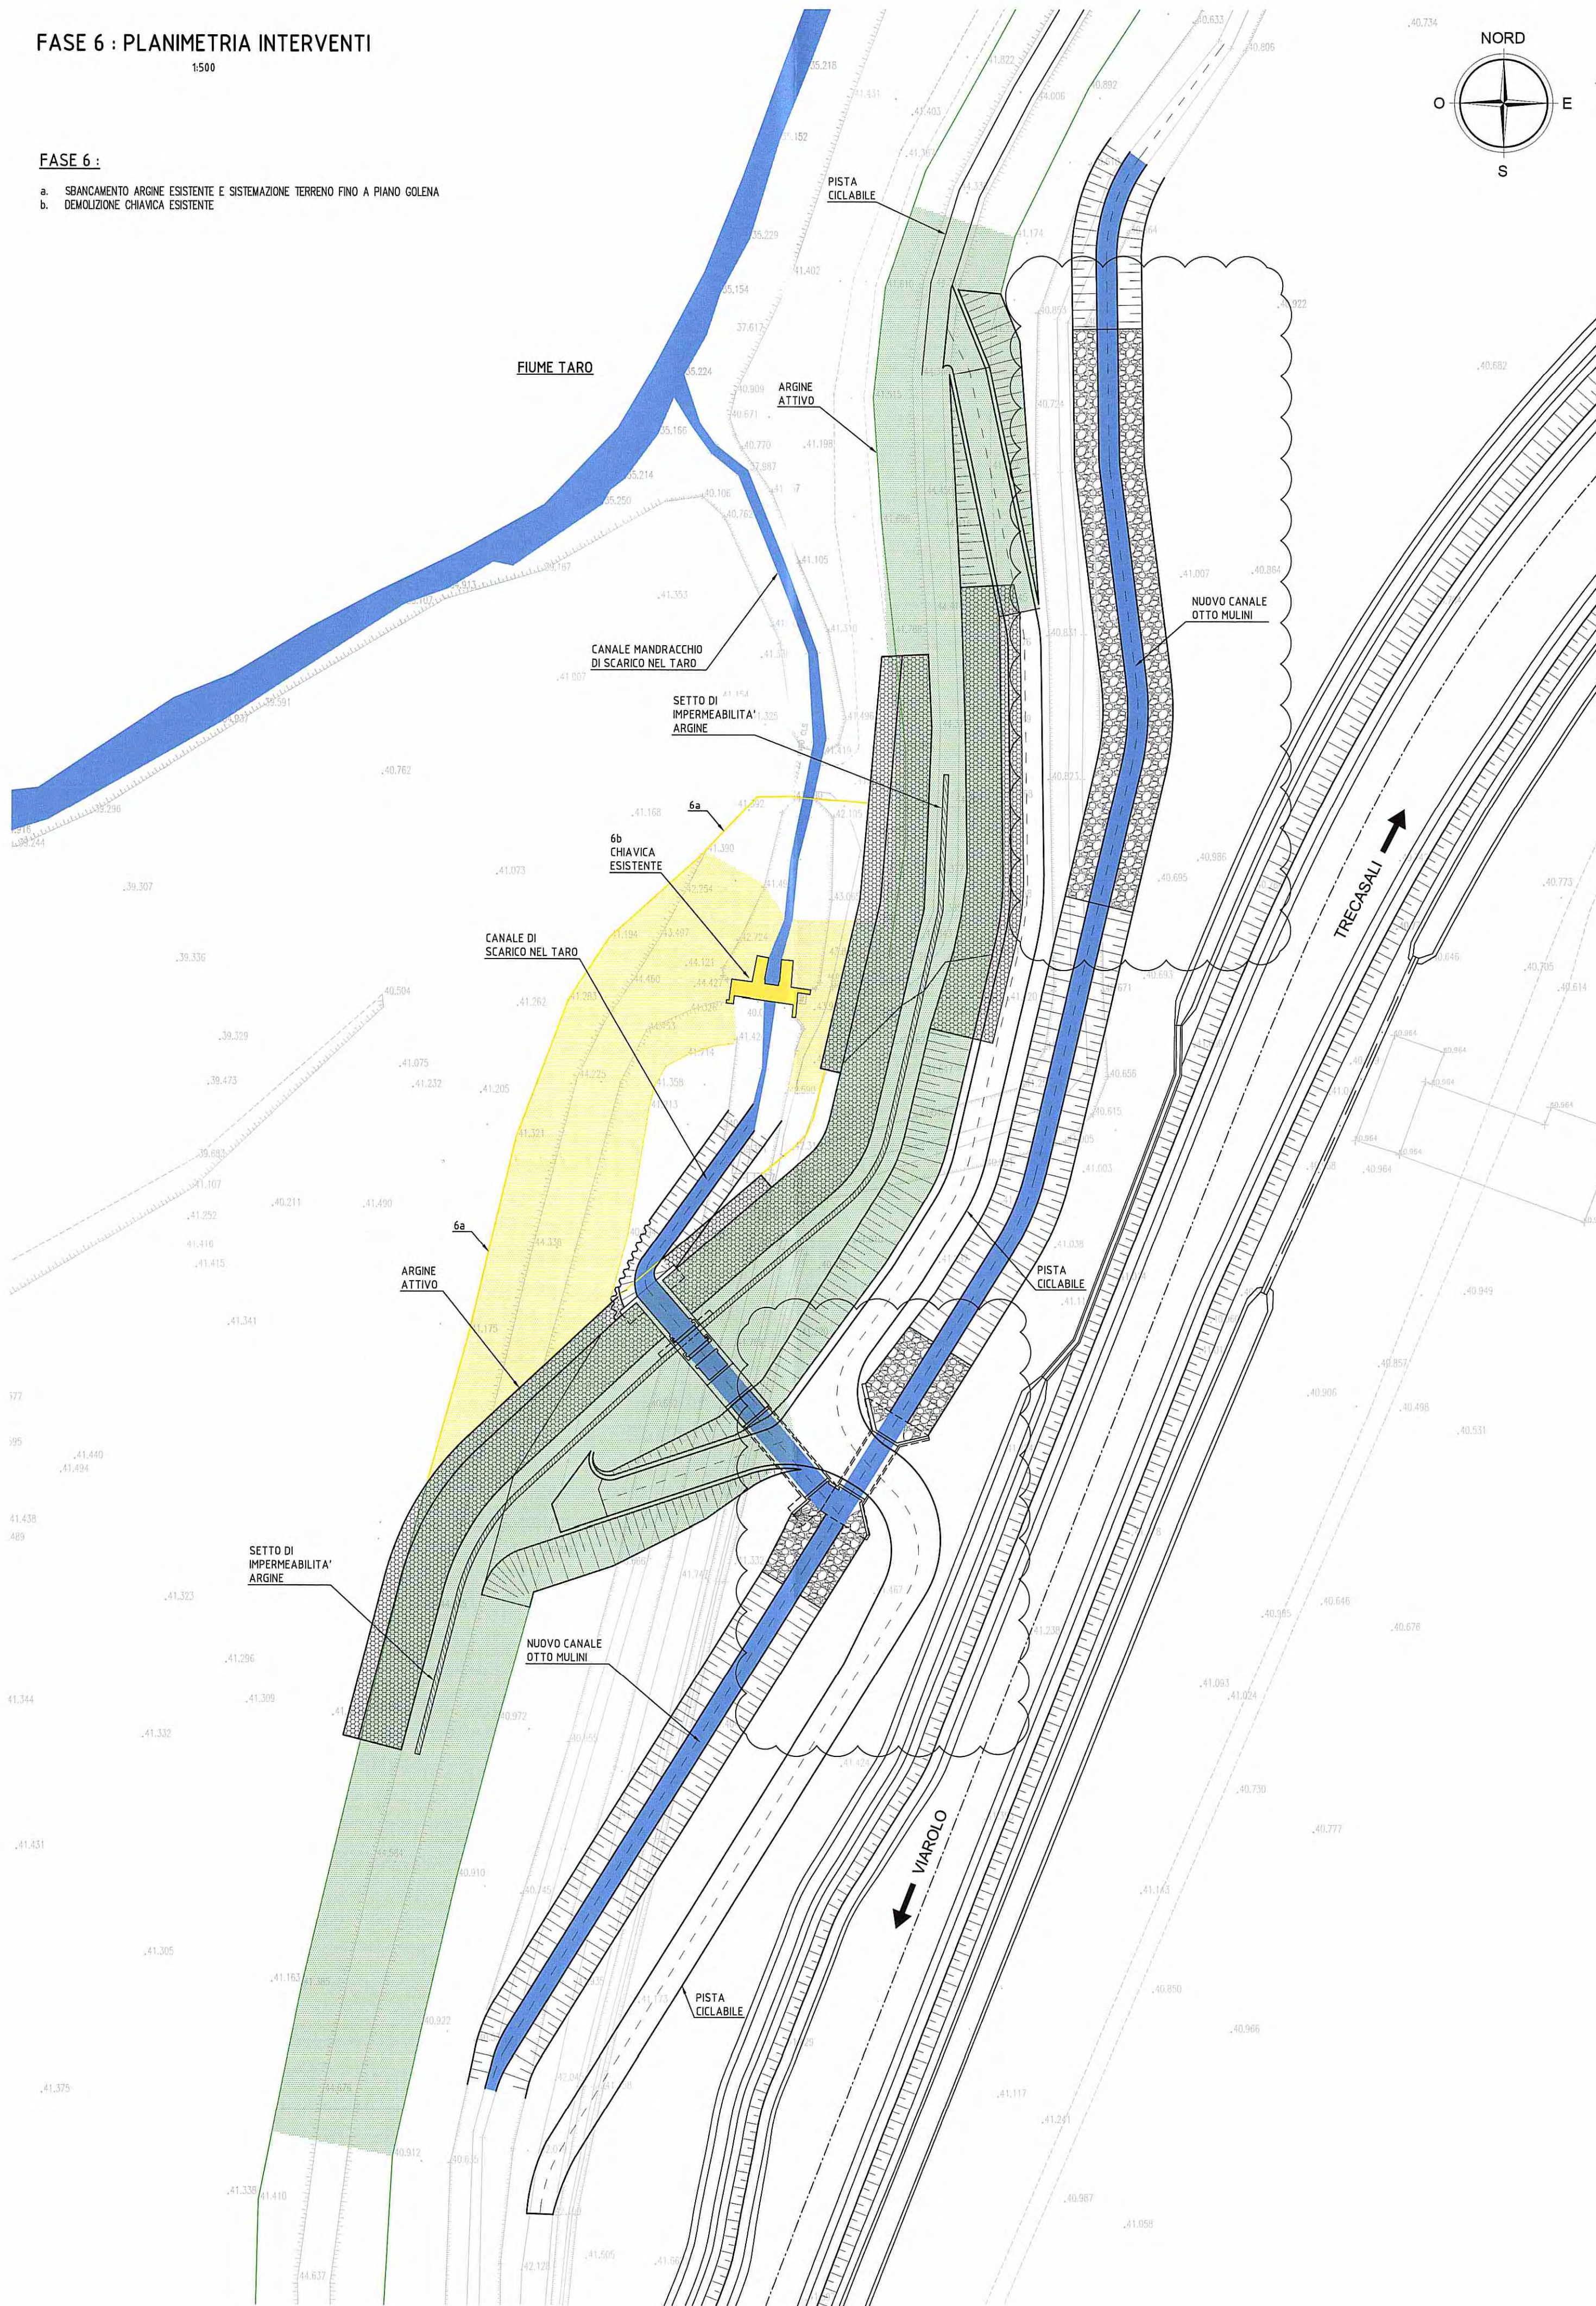


FASE 7 : PLANIMETRIA INTERVENTI

1500

FASE 7 :

- a. COMPLETAMENTO RIMOZIONE PARATIA PROVVISORIA OP92 IN PALANCOLE METALLICHE
- b. REALIZZAZIONE TOMBO SCALTORE TS29
- c. REALIZZAZIONE NUOVO CANALE MANDRACCHIO DI SCARICO NEL TARO CON ELIMINAZIONE DEL TRATTO PROVVISORIO IN ESSERE
- d. REALIZZAZIONE RAMPE DI DISCESA SUL LATO TARO DELL'ARGINE ZONA NORD

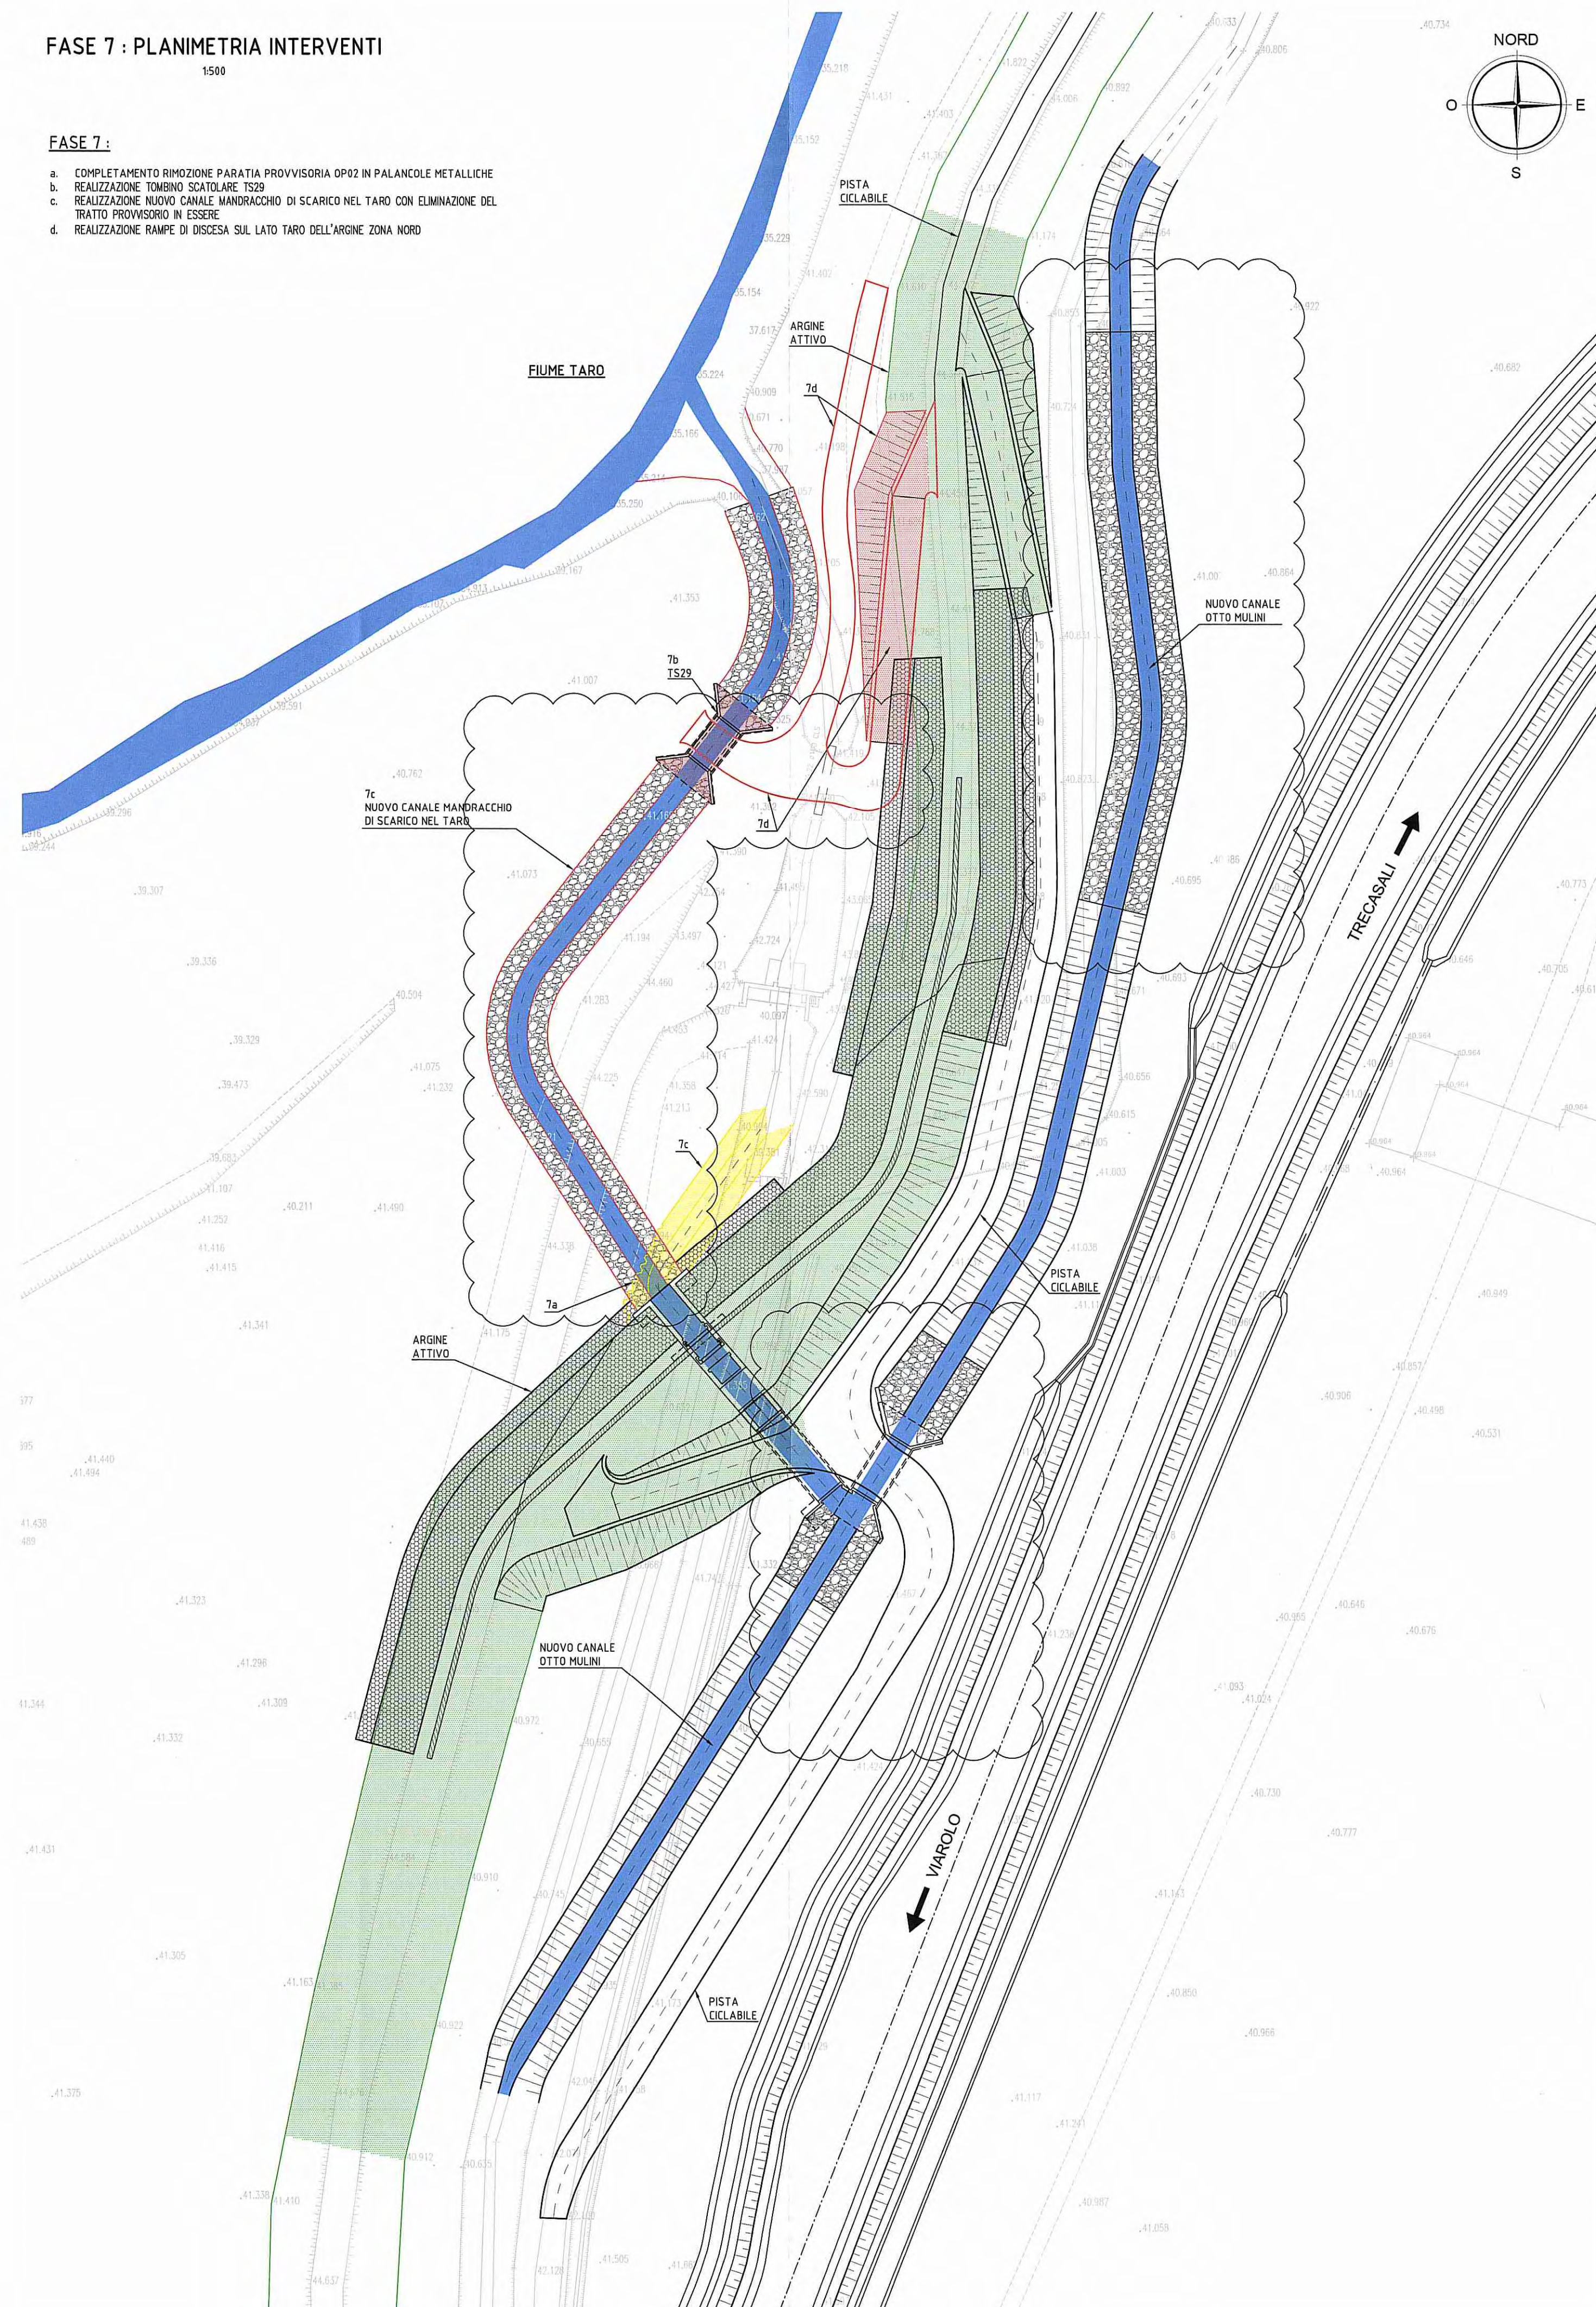

LEGENDA

- CANALI ATTIVI NELLA FASE: [Symbol]

- IN COSTRUZIONE NELLA FASE: [Symbol]


- IN DEMOLIZIONE NELLA FASE: [Symbol]

- ARGINE FIUME TARO ATTIVO: [Symbol]

- ARGINE FIUME TARO NON ATTIVO: [Symbol]

DESCRIZIONE DELLA MODIFICA:
 Modifica rivestimento canale;
 Allargamento pista per consentire la manovra delle macchine operatrici

KEY-PLAN

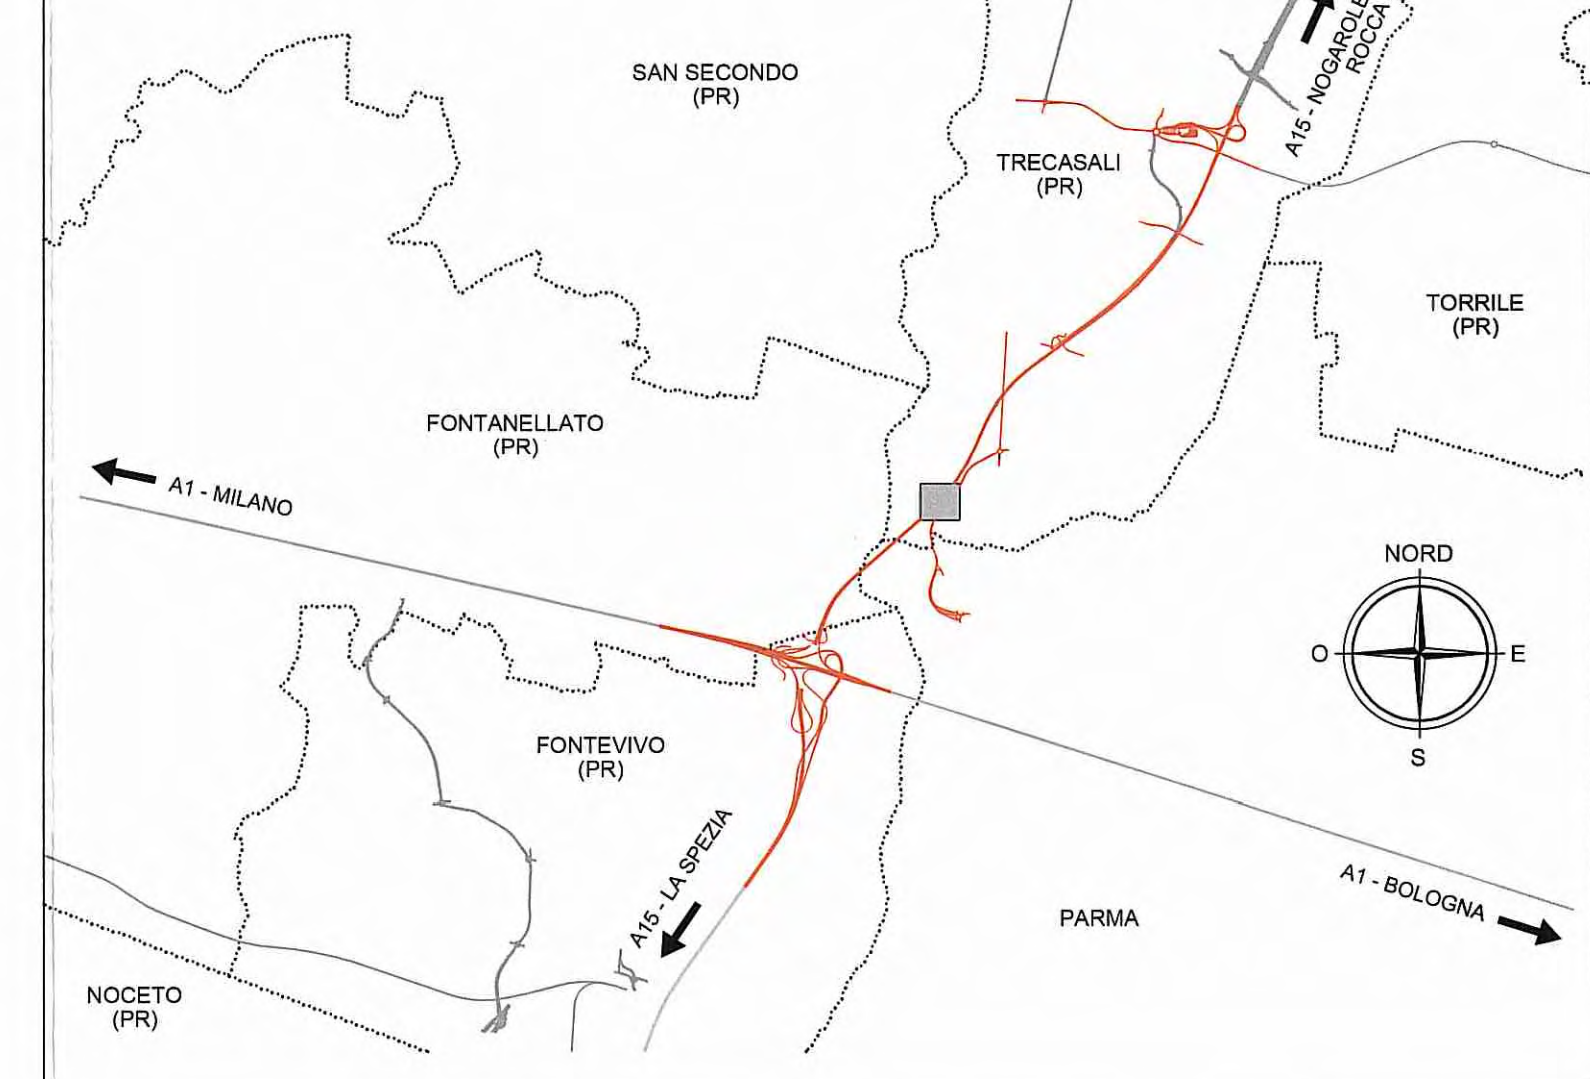

Comittente: **AUTOCAMIONALE DELLA CISA S.p.A.**
 Via Camboara 26/A - Frazione Ponte Taro - 43015 NOCETO (PR)

Impresa Esecutrice: **PIZZAROTTI**
 FONDATA NEL 1910

AUTOSTRADA DELLA CISA A15
 RACCORDO AUTOSTRADALE A15/A22
 CORRIDOIO PLURIMODALE TIRRENO-BRENNERO
 RACCORDO AUTOSTRADALE FRA L' AUTOSTRADA DELLA CISA-FONTEVIVO (PR)
 E L' AUTOSTRADA DEL BRENNERO-NOGAROLE ROCCA (VR), I LOTTO.
 C.U.P. G61B04000060008 C.I.G. 307068161E

PROGETTO ESECUTIVO

AUTOCAMIONALE DELLA CISA S.p.A.
 Il Direttore TIBRE: [Signature] Il Responsabile del Progetto: [Signature] Il Presidente: [Signature]

IMPRESA PIZZAROTTI & C. S.p.A.
 Il Direttore Tecnico: **Il Responsabile di Progetto**
Dot. Ing. Luca Bondanelli

Il Geologo: NA

PROGETTAZIONE DI: **PIZZAROTTI**
 FONDATA NEL 1910

Il Progettista:
Ing. Fabio Nigrelli
 Ordine degli ingegneri della Provincia di Palermo n. 3581

Coordinatore per la Sicurezza in fase di Progettazione:
Ing. Giovanni Maria Cepparotti
 Ordine degli ingegneri della Provincia di Viterbo n. 392

Consulenza specialistica a cura di:
 NA

Progettista Responsabile: **Ing. Pietro MAZZOLI**
 Impresa Pizzarotti & C. S.p.A.
INGEGNERI PARMA n.821

Titolo Elaborato: **Asse Principale Sistemazioni idrauliche Deviazioni canali Canale OTTO MULINI - Fasi realizzative 6 e 7**

Data Emissione Progetto: 18/03/2014
 Scala: 1:500

NUM. IDENTIFICATIVO	CODICE COMESEA	LOTTO	FASE	DISEGNO	ANNO	DATA OPERA	NUM. OPERA	PARTE OPERA	TIPO DOC.	NUM. PROGR. DOC.	REVISIONE
001	RAAA	1	E	I	AP	SI	03	D	PL	005	B

B 10/12/2014 OSSERVAZIONI CONSORZIO DI BONIFICA PARMESE prot. n°7978 del 04 dic. 2014 BORRACCI NIGRELLI MAZZOLI
 A 06/06/2014 RIMMISSIONE PROGETTO ESECUTIVO ZANELLATO NIGRELLI MAZZOLI
 Rev. Data DESCRIZIONE REVISIONE Redatto Controllato Approvato