

**LEGENDA**

**FINITURE SUPERFICIALI**

	PACCHETTO IN STABILIZZATO		PACCHETTO PISTA IN ASFALTO
--	---------------------------	--	----------------------------

**PROTEZIONI SCARPATA / ALVEDO**


	RIVESTIMENTO ALVEDO IN MASSI CEMENTATI		RIVESTIMENTO SCARPATA IN MATERASSI TIPO RENO
--	--	--	--

**NOTE GENERALI**

- TUTTE LE MISURE SONO ESPRESSE IN CENTIMETRI SALVO OVE DIVERSAMENTE INDICATO
- TUTTE LE QUOTE ALTIMETRICHE SONO ESPRESSE IN METRI
- TUTTE GLI ANGOLI SONO ESPRESSE IN GRADI CENTESIMALI

DESCRIZIONE DELLA MODIFICA:  
 Modifica rivestimento canale;  
 Allargamento pista per consentire la manovra delle macchine operatrici

**KEY-PLAN**

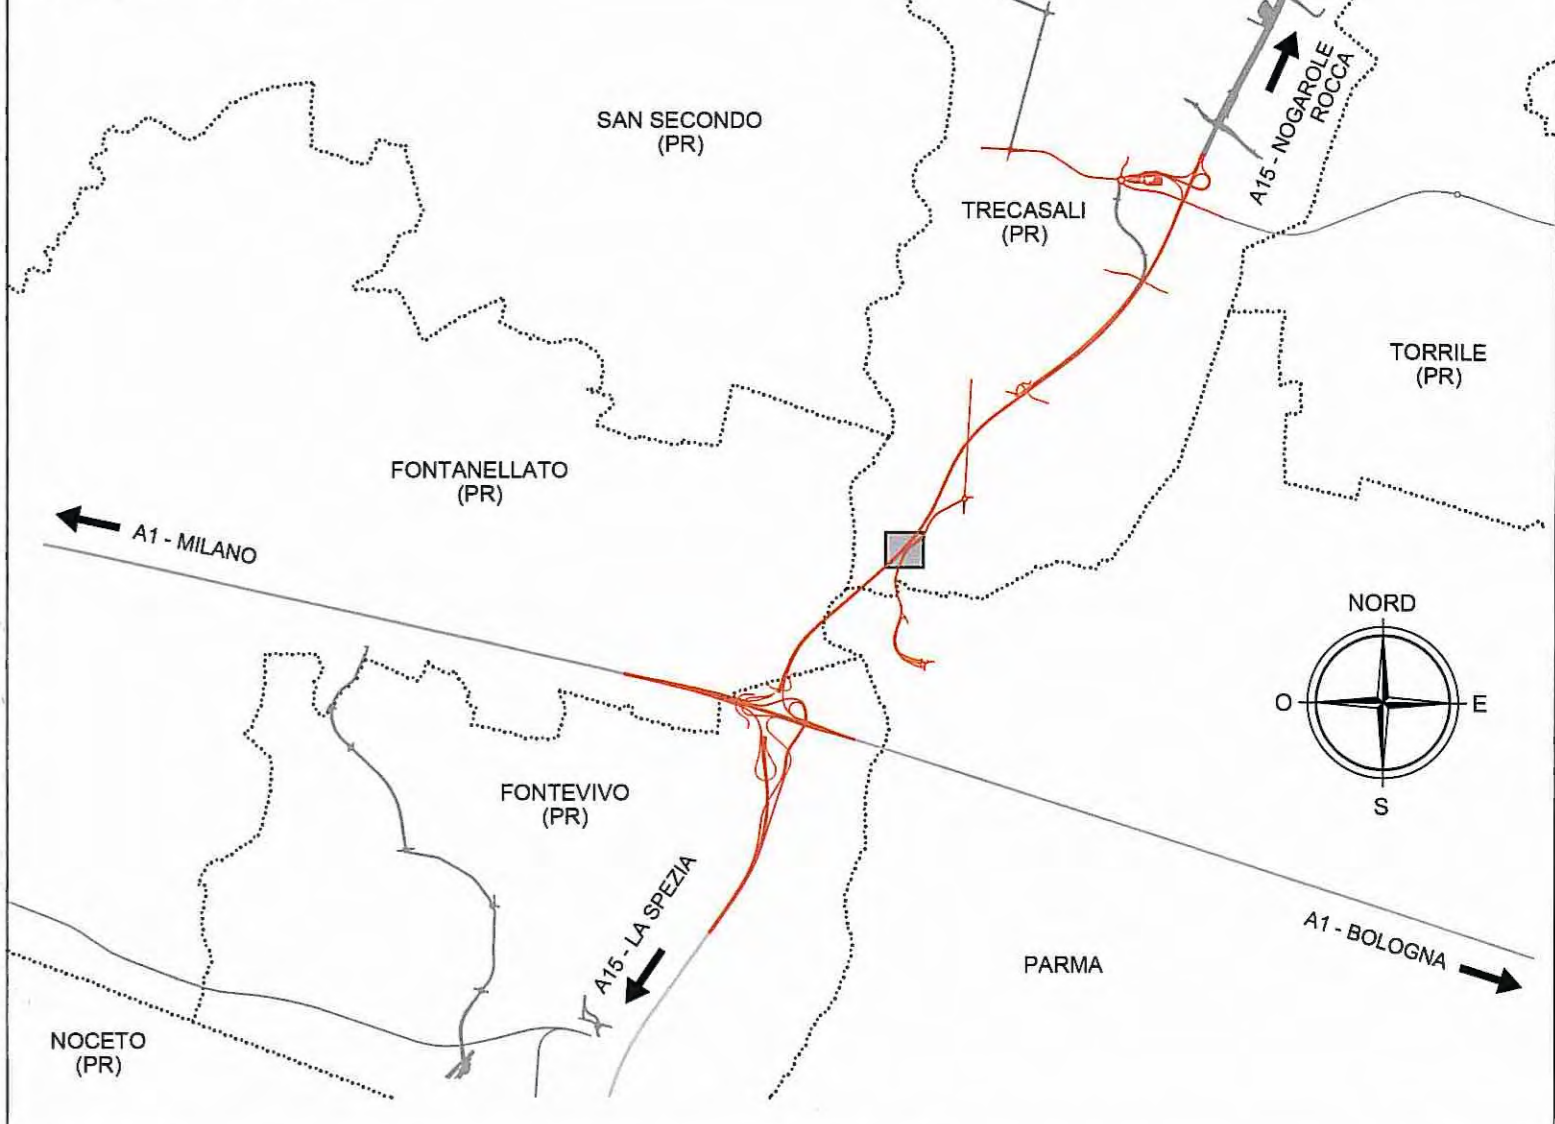

Committente:

**AUTOCAMIONALE DELLA CISA S.p.A.**  
 Via Camboara 26/A - Frazione Ponte Taro - 43015 NOCETO (PR)

Impresa Esecutrice:

**PIZZAROTTI**  
 FONDATA NEL 1910

**AUTOSTRADA DELLA CISA A15**  
**RACCORDO AUTOSTRADALE A15/A22**  
**CORRIDOIO PLURIMODALE TIRRENO-BRENNERO**  
**RACCORDO AUTOSTRADALE FRA L' AUTOSTRADA DELLA CISA-FONTEVIVO (PR)**  
**E L' AUTOSTRADA DEL BRENNERO-NOGAROLE ROCCA (VR). I LOTTO.**  
 C.U.P. G61B0400060008 C.I.G. 307068161E

**PROGETTO ESECUTIVO**

AUTOCAMIONALE DELLA CISA S.p.A.  
 Il Direttore TIBRE: Il Responsabile del Procedimento: Il Presidente:

IMPRESA PIZZAROTTI & C. S.p.A.  
 Il Direttore Tecnico: **IMPRESA PIZZAROTTI & C. S.p.A.**  
 Il Responsabile di Progetto: **Dott. Ing. Luca Bondanelli**

PROGETTAZIONE DI:

A.T.I.: **idressse engineering** **RAA&S** **VIA**  
 ingegneri **ARCHITETTI S.p.A.** **ARCHITETTI S.p.A.**

Consulenza specialistica a cura di:  
 NA

Titolo Elaborato: **Asse Principale**  
**Sistemi idrauliche**  
**Deviazioni canali**  
 Canale OTTO MULINI - Planimetria Generale con individuazione interventi

Identif. Elaborato:

N.RO IDENTIFICATIVO	CODICE CONMESSA	LOTTO	FASE	ENTE	AMBITO	CAT. OPERA	N.RO OPERA	PARTE OPERA	TIPO DOC.	N.RO PROG. DOC.	REVISIONE
	RAAA	1	E	I	AP	SI	03	D	PL	010	B

Data Emissione Progetto: 18/03/2014  
 Scala: 1:500

B	10/12/2014	OSSERVAZIONI CONSORZIO DI BONIFICA PARMENSE prot. n°7978 del 04 dic. 2014	BORACCI	NIGRELLI	MAZZOLI
A	06/08/2014	RIEMMISSIONE PROGETTO ESECUTIVO	PASQUALINI	NIGRELLI	MAZZOLI
Rev.	Data	DESCRIZIONE REVISIONE	Redatto	Controllato	Approvato