

COLORAZIONI PIANO PARTICELLARE DI RAFFRONTO


- AREE VARIATE IN AGGIUNTA IN P.E. (Orange)
- AREE VARIATE IN DETRAZIONE IN P.E. (Blue hatched)
- AREE GIÀ CENSITE IN P.D. (Brown hatched)
- GIALLO - per le strade pubbliche
- CAVO - per i corsi d'acqua

LEGENDA

- CONTINE DI FOGLIO (Dashed line)
- CONTINE DI COMUNE (Dotted line)
- CONTINE DI PROVINCIA (Green dashed line)
- CONTINE DI REGIONE (Blue dashed line)
- NUMERO DI PIANO/Codice Comune (per i beni immobili espropriati) (10/D)
- NUMERO DI PIANO/Codice Comune (per i beni immobili non espropriati) (11/D)
- ASSE AUTOSTRADA (CARR.NORD) con progressiva KM (km 0-300)

NR: PER ALTRE PARTI PROGETTUALI VEDERE RAFFRONTO SU ELABORATI SPECIFICI

DESCRIZIONE DELLA MODIFICA:
 Modifiche a seguito di cambiamenti progettuali.

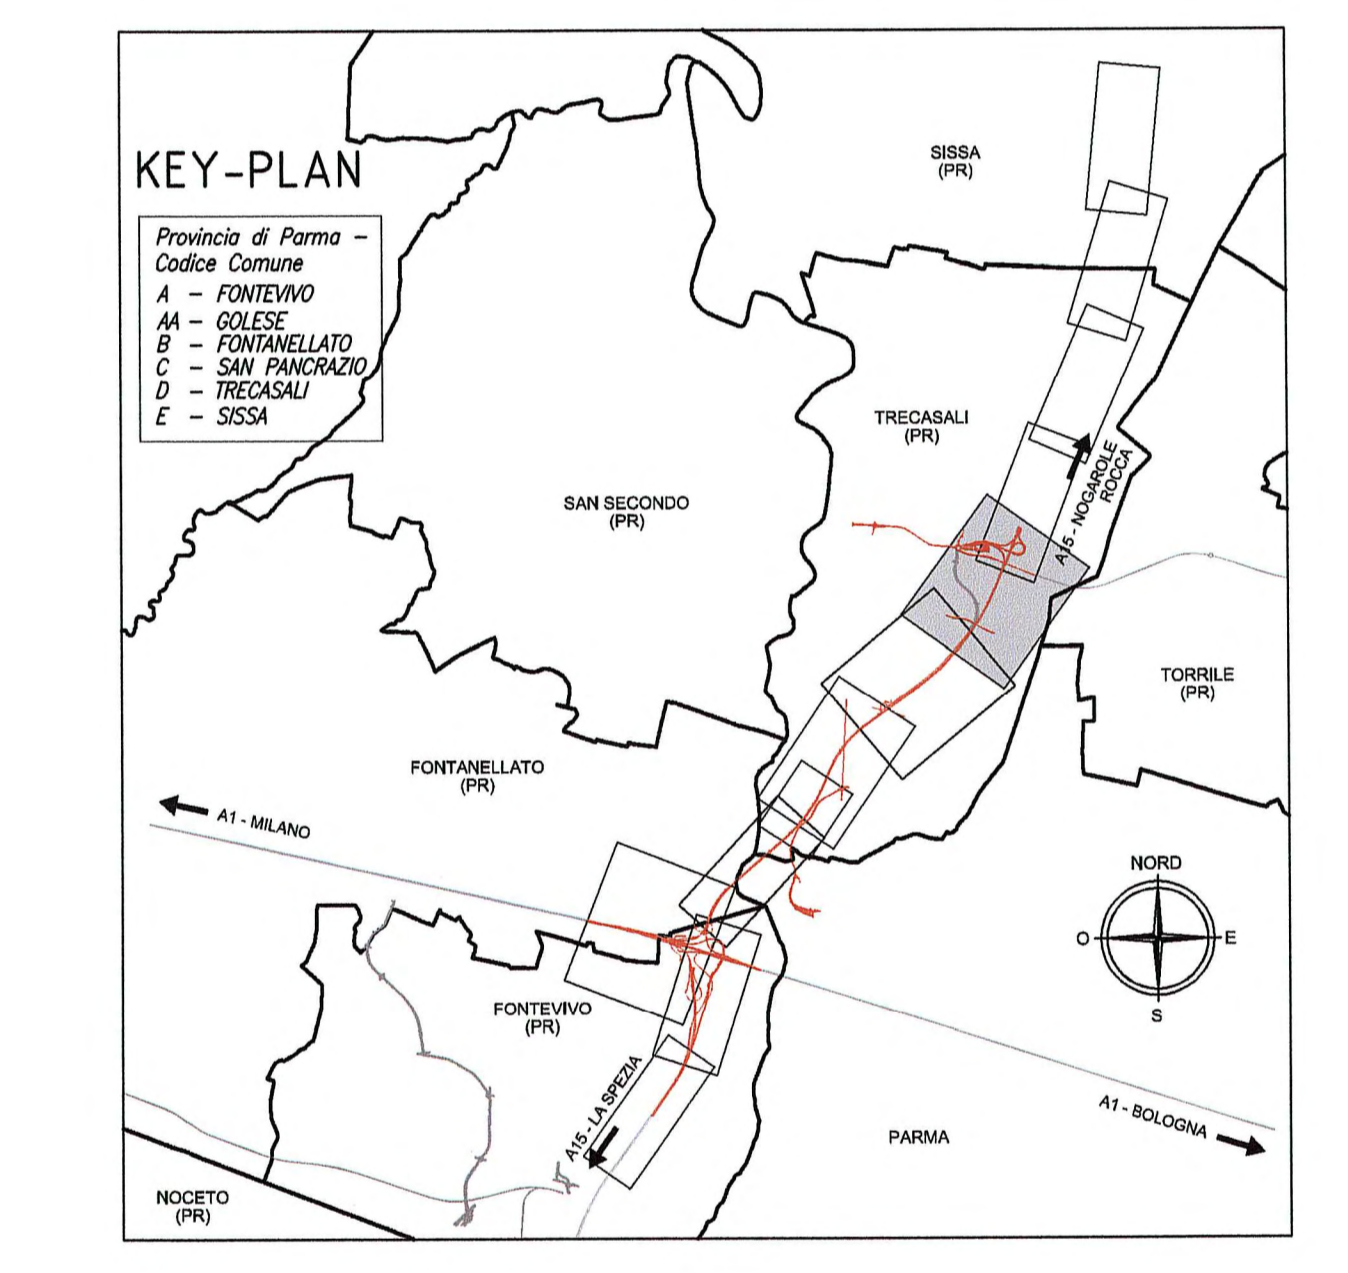

Autocamionale della CISA S.p.A.
 Via Camboara 26/A - Frazione Ponte Taro - 43015 NOCETO (PR)

PIZZAROTTI
 FONDATA NEL 1910

PROGETTO ESECUTIVO

PROGETTAZIONE DI: **PIZZAROTTI**
ing. Fabio Nigrelli
 Ordine degli Ingegneri della Provincia di Parma n. 3581
 Coordinatore per la Sicurezza in fase di Progettazione:

CONFERENZA SPECIALISTICA a cura di: **ING. PIETRO MAZZOLI**
ING. PIETRO MAGGIORIO CHIONINI
 Ordine degli Ingegneri della Provincia di Parma n. 3581

Titolo Elaborato: Asse principale Espropri Espropri (km 2+371,62) al casello di Treccasali (km 7+150) Piano particolare d'esproprio di raffronto PE/PPD - Tav. 3/5
 Data Emisione Progetto: 18/03/2014
 Scala: 1:2'000

NO. ESECUTIVO	DATA	DESCRIZIONE	PROGETTAZIONE	CONFERENZA SPECIALISTICA
1	14/03/2014	Modifica a seguito cambiamenti progettuali	VARANI	MAZZOLI
2	20/02/2014	Integrazione A15 e modifica a seguito cambiamenti progettuali	VARANI	MAZZOLI
3	20/02/2014	Modifica a seguito cambiamenti progettuali	VARANI	MAZZOLI
4	21/07/2014	REVISIONE PROGETTO ESECUTIVO	TESTA	MAZZOLI
5	18/03/2014	REVISIONE PROGETTO ESECUTIVO	TESTA	MAZZOLI