

COLORAZIONI PIANO PARTICELLARE DI RAFFRONTO


- AREE VARIATE IN AGGIUNTA IN P.E.
- AREE VARIATE IN DETRAZIONE IN P.E.
- AREE GIÀ CENSITE IN P.D.
- GIALLO - per le strade pubbliche
- CIANO - per i corsi d'acqua

LEGENDA

- CONFINE DI FOGLIO
- CONFINE DI COMUNE
- CONFINE DI PROVINCIA
- CONFINE DI REGIONE
- NUMERO DI PIANO/Codice Comune (per i beni immobili espropriati o asserviti)
- NUMERO DI PIANO/Codice Comune (per i beni immobili non espropriati o asserviti)
- ASSE AUTOSTRADA (CARR.NORD) con progressiva KM

NR. PER ALTRE PARTI PROGETTUALI VEDERE RAFFRONTO SU ELABORATI SPECIFICI

DESCRIZIONE DELLA MODIFICA:
 Modifiche per recepimento richieste Consorzio di Bonifica ed a seguito cambiamenti progettuali

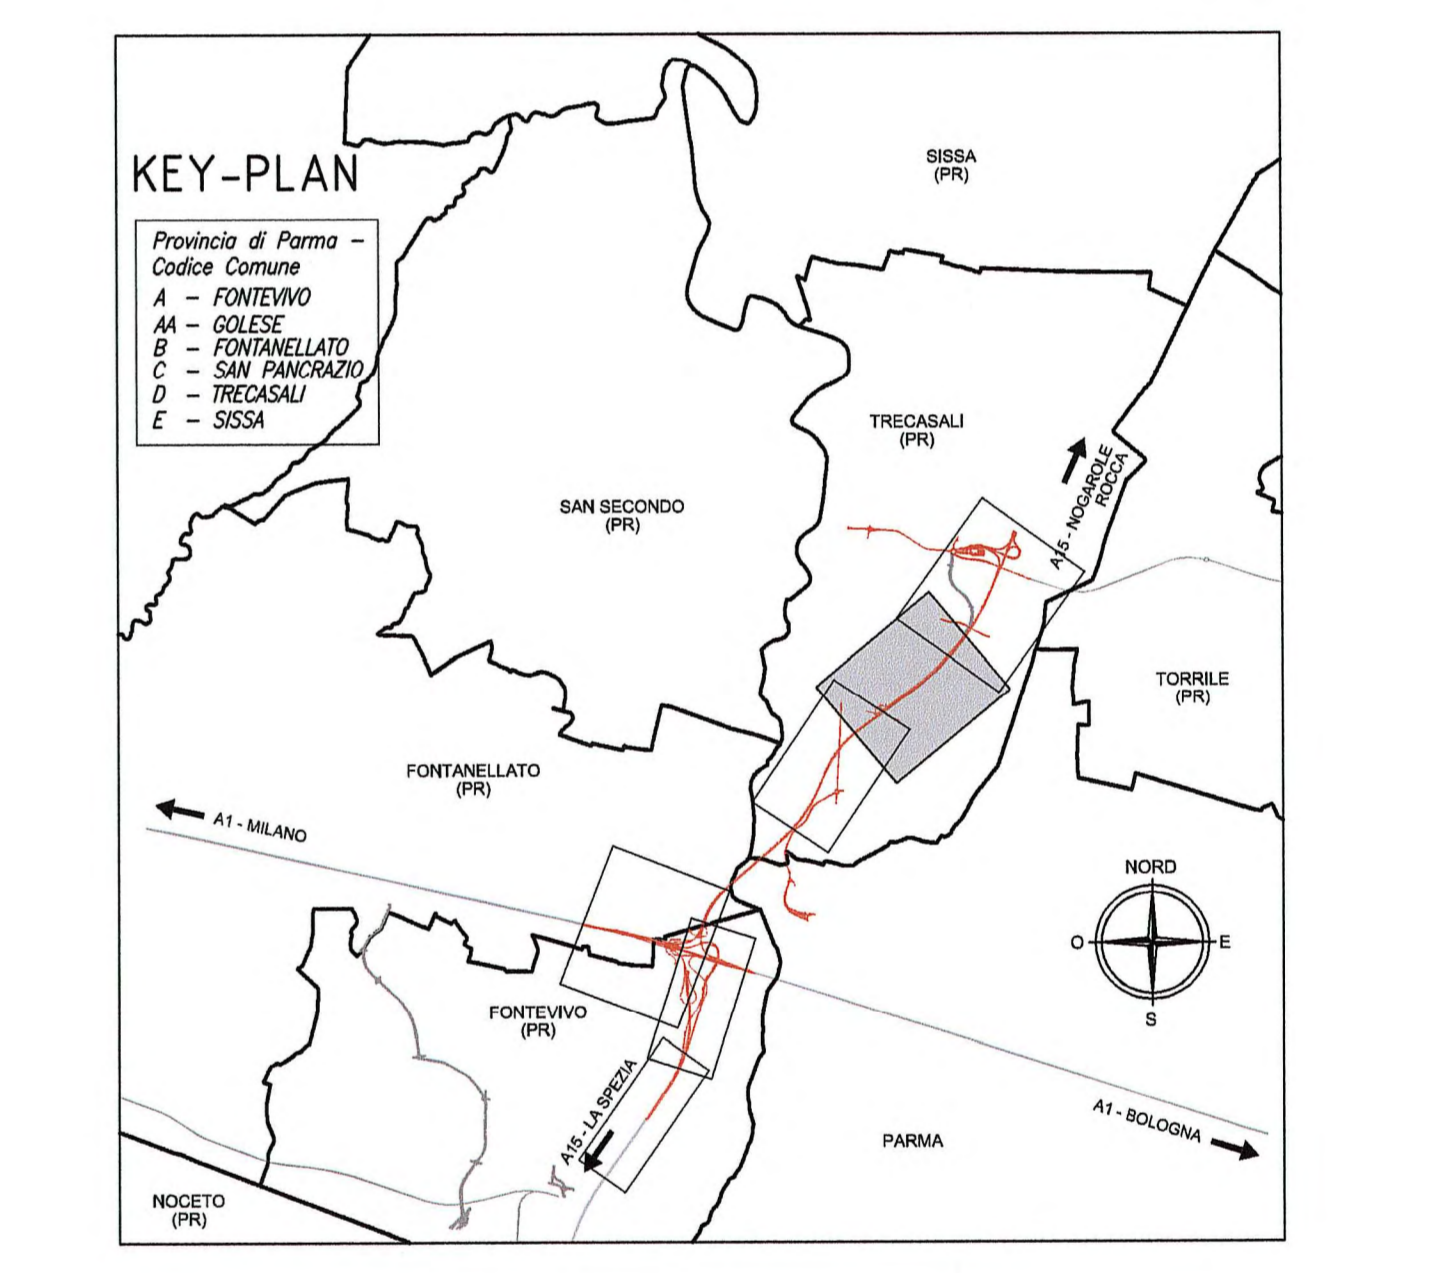

Autocamionale della CISA S.p.A.
 Via Combaro 26/A - Frazione Ponte Taro - 43015 NOCETO (PR)

PIZZAROTTI
 FONDATA NEL 1910

AUTOSTRADA DELLA CISA A15
 RACCORDO AUTOSTRADALE A15/A22
 CORRIDOIO PLURIMODALE TIRRENO-BRENNERO
 RACCORDO AUTOSTRADALE FRA L'AUTOSTRADA DELLA CISA-FONTEVIVO (PR)
 E L'AUTOSTRADA DEL BRENNERO-NOGAROLE ROCCA (VR), I LOTTO.

C.U.P. G6180400060008 C.I.G. 307068161E

PROGETTO ESECUTIVO

Autocamionale della CISA S.p.A. Il Direttore Tecnico: *[Signature]* Il Responsabile del Procedimento: *[Signature]* Il Progettista: *[Signature]*

IMPRESA PIZZAROTTI & C. S.p.A. Il Direttore Tecnico: *[Signature]* Il Responsabile del Progetto: *[Signature]* Il Progettista: *[Signature]*

PIZZAROTTI
 ingegneria

idrosse **rocksoil** **VIA**

Convenienza specialistica a cura di: *[Signature]* Progettista Responsabile Integratore Progettazione specialistica: *[Signature]*

NA Impresa Pizzarotti & C. S.p.A. Ing. Pietro Mazzoli **PIZZAROTTI** **INGEGNERIA** **INGEGNERI PARMA n.821**

Titolo Elaborato: **Asse principale** Data Emisione Progetto: 18/03/2014

Esproprî da sp. nord ponte fiume Taro (km 2+371,62) al casello di Treccasali (km 7+150) Scale: 1:2000

Plano particolare d'esproprio di raffronto PE/PD Interferenze - Tav. 2/3

