

COLORAZIONI PIANO PARTICELLARE DI RAFFRONTO


- AREE VARIATE IN AGGIUNTA IN P.E. (Orange)
- AREE VARIATE IN DETRAZIONE IN P.E. (Blue hatched)
- AREE GIÀ CENSITE IN P.D. (Brown)
- GIALLO - per le strade pubbliche (Yellow)
- CIANO - per i corsi d'acqua (Cyan)

LEGENDA

- CONFINI DI FOGLIO
- - - CONFINI DI COMUNE
- CONFINI DI PROVINCIA
- CONFINI DI REGIONE
- (10/D) NUMERO DI PIANI/Codice Comune (per i beni immobili espropriati o asserviti)
- (II/D) NUMERO DI PIANI/Codice Comune (per i beni immobili non espropriati o asserviti)
- ASSE AUTOSTRADA (CARR.NORD) con progressiva KM km 6+300

NB: PER ALTRE PARTI PROGETTUALI VEDERE RAFFRONTI SU ELABORATI SPECIFICI

DESCRIZIONE DELLA MODIFICA:
 Modifiche per recepimento richieste Consorzio di Bonifica ed a seguito cambiamenti progettuali

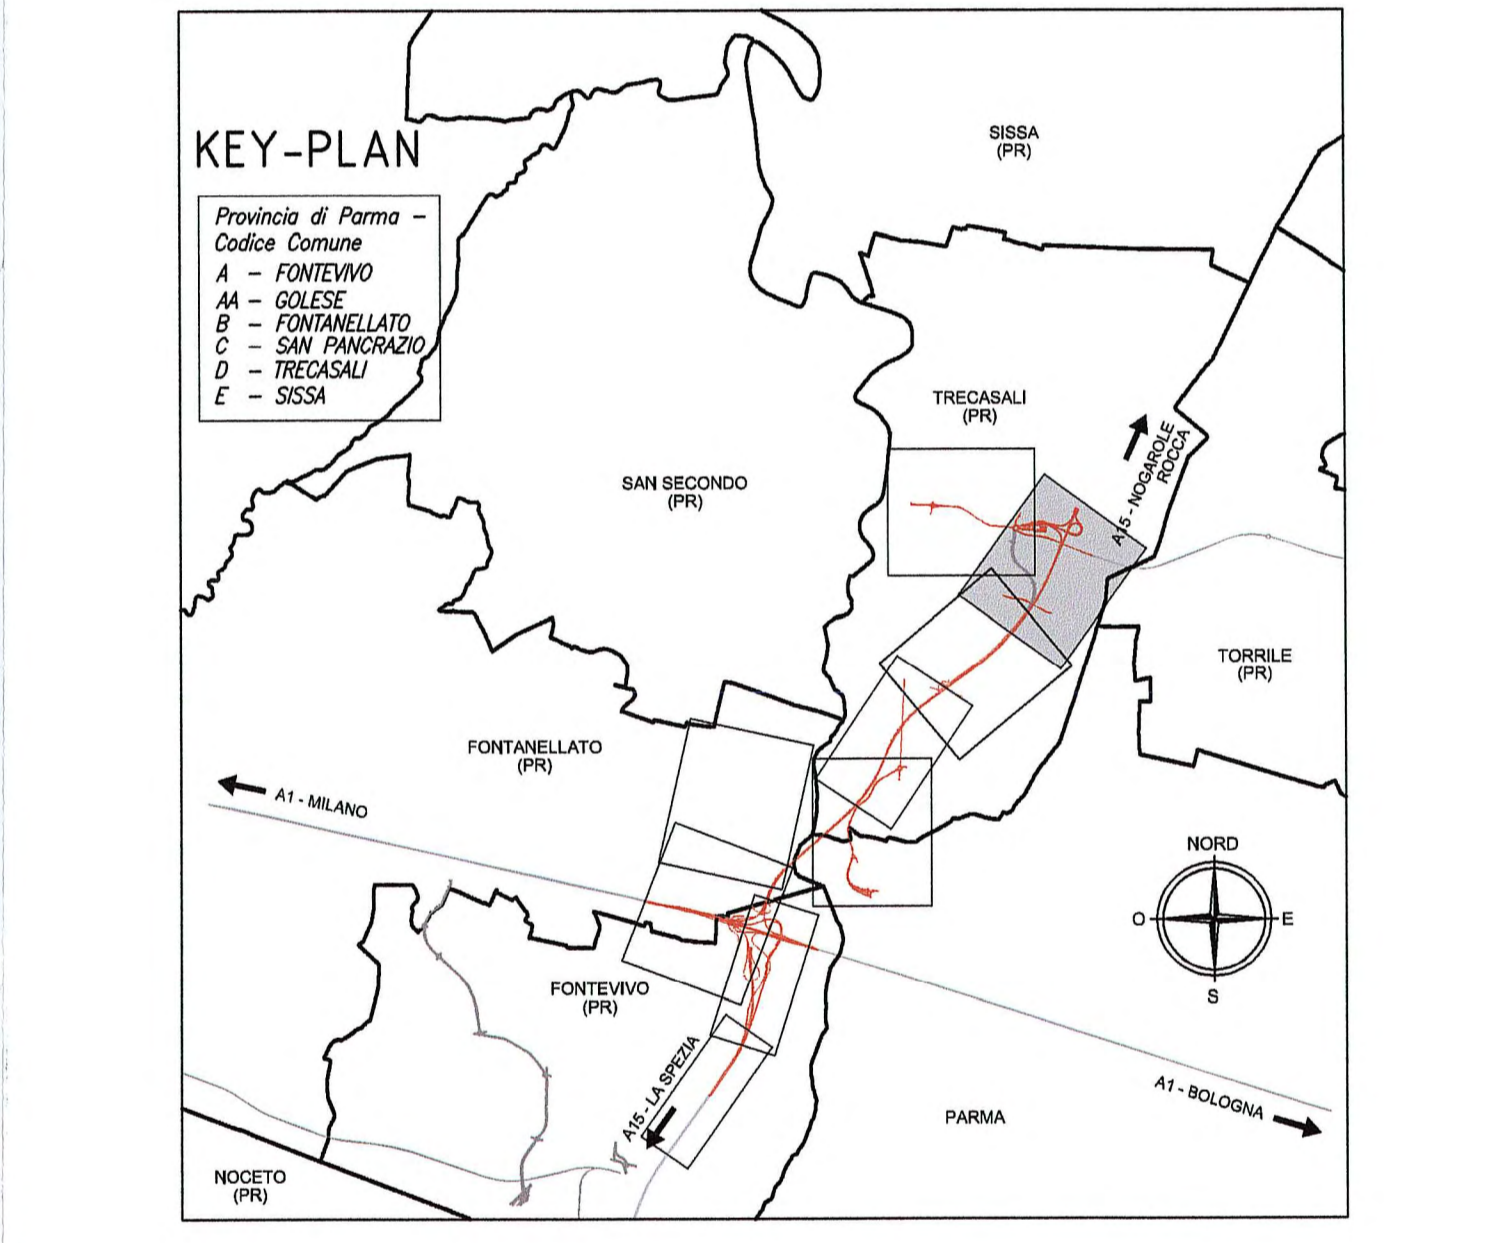

Contribuente: **AUTOCAMIONALE DELLA CISA S.P.A.**
 Via Camboara 26/A - Frazione Ponte Taro - 43015 NOCETO (PR)

Impresa Esecutrice: **PIZZAROTTI**
 FONDATA NEL 1910

**AUTOSTRADA DELLA CISA A15
 RACCORDO AUTOSTRADALE A15/A22
 CORRIDOIO PLURIMODALE TIRRENO-BRENNERO
 RACCORDO AUTOSTRADALE FRA L'AUTOSTRADA DELLA CISA-FONTEVIVO (PR)
 E L'AUTOSTRADA DEL BRENNERO-NOGAROLO ROCCA (VR) - LOTTO.**
 [C.U.P. G61B0400060008] [C.I.G. 307068161E]

PROGETTO ESECUTIVO

AUTOCAMIONALE DELLA CISA S.P.A. Il Direttore: _____ Il Responsabile del Procedimento: _____ Il Progettista: _____

IMPRESA PIZZAROTTI & C. S.p.A. Il Direttore Tecnico: _____ Il Responsabile di Progetto: **Don. Ing. Luca Bondanelli**

Il Geologo: NA

PROGETTAZIONE DI: **PIZZAROTTI** FONDATA NEL 1910

Il Progettista: Ing. Fabio Nigrelli
 Ordine degli Ingegneri della Provincia di Parma n. 3581
 Coordinatore per la Sicurezza in fase di Progettazione: Ing. Giovanni Maria Cepparotti
 Ordine degli Ingegneri della Provincia di Parma n. 392

Consulenza specialistica a cura di: **idrosesse**, **rocksoil**, **VIA**

Progettista Responsabile Integrato: **PIETRO MAZZOLI**
 Impresa Pizzarotti & C. S.p.A. - IMPRESA PIZZAROTTI
 Ing. Pietro Mazzoli
 INGEGNERI PARMA n. 821
 Ordine degli Ingegneri della Provincia di Parma n. 821

Titolo Elaborato: **Asse principale Espropri** Data Emisione Progetto: 18/03/2014

Espropri da sp. nord ponte fiume Taro (km 2+371,62) al casello di Treccasali (km 7+150)
 Piano particellare d'esproprio di raffronto PE/PO Interferenze - Tav. 3/3 Scale: 1:2'000

Identif. Elaborato:

NO	DATA	SOCCO	COMISSA	LOTTO	FOCE	ENTE	AMBITO	OP. OPERA	PAESE	OPERA	PROV. SOC.	NO	PROCC.	REVISIONE
1		RAAA	1	E	1	AP	ES	03	PT	CT	OTB	C		