

COLORAZIONI PIANO PARTICELLARE DI RAFFRONTO


- AREE VARIATE IN AGGIUNTA IN P.E. (Orange)
- AREE VARIATE IN DETRAZIONE IN P.E. (Blue hatched)
- AREE GIÀ CENSITE IN P.D. (Brown)
- GIALLO - per le strade pubbliche
- CIANO - per i corsi d'acqua

LEGENDA

- CONFINI DI FOGLIO
- - - CONFINI DI COMUNE
- CONFINI DI PROVINCIA
- CONFINI DI REGIONE
- (10/D) NUMERO DI PIANO/Codice Comune (per i beni immobili espropriati)
- (II/D) NUMERO DI PIANO/Codice Comune (per i beni immobili non espropriati)
- ASSE AUTOSTRADA (CARR.NORD) con progressiva KM km 0+300

NB: PER ALTRE PARTI PROGETTUALI VEDERE RAFFRONTO SU ELABORATI SPECIFICI

DESCRIZIONE DELLA MODIFICA:
 Modifiche a seguito di cambiamenti progettuali.

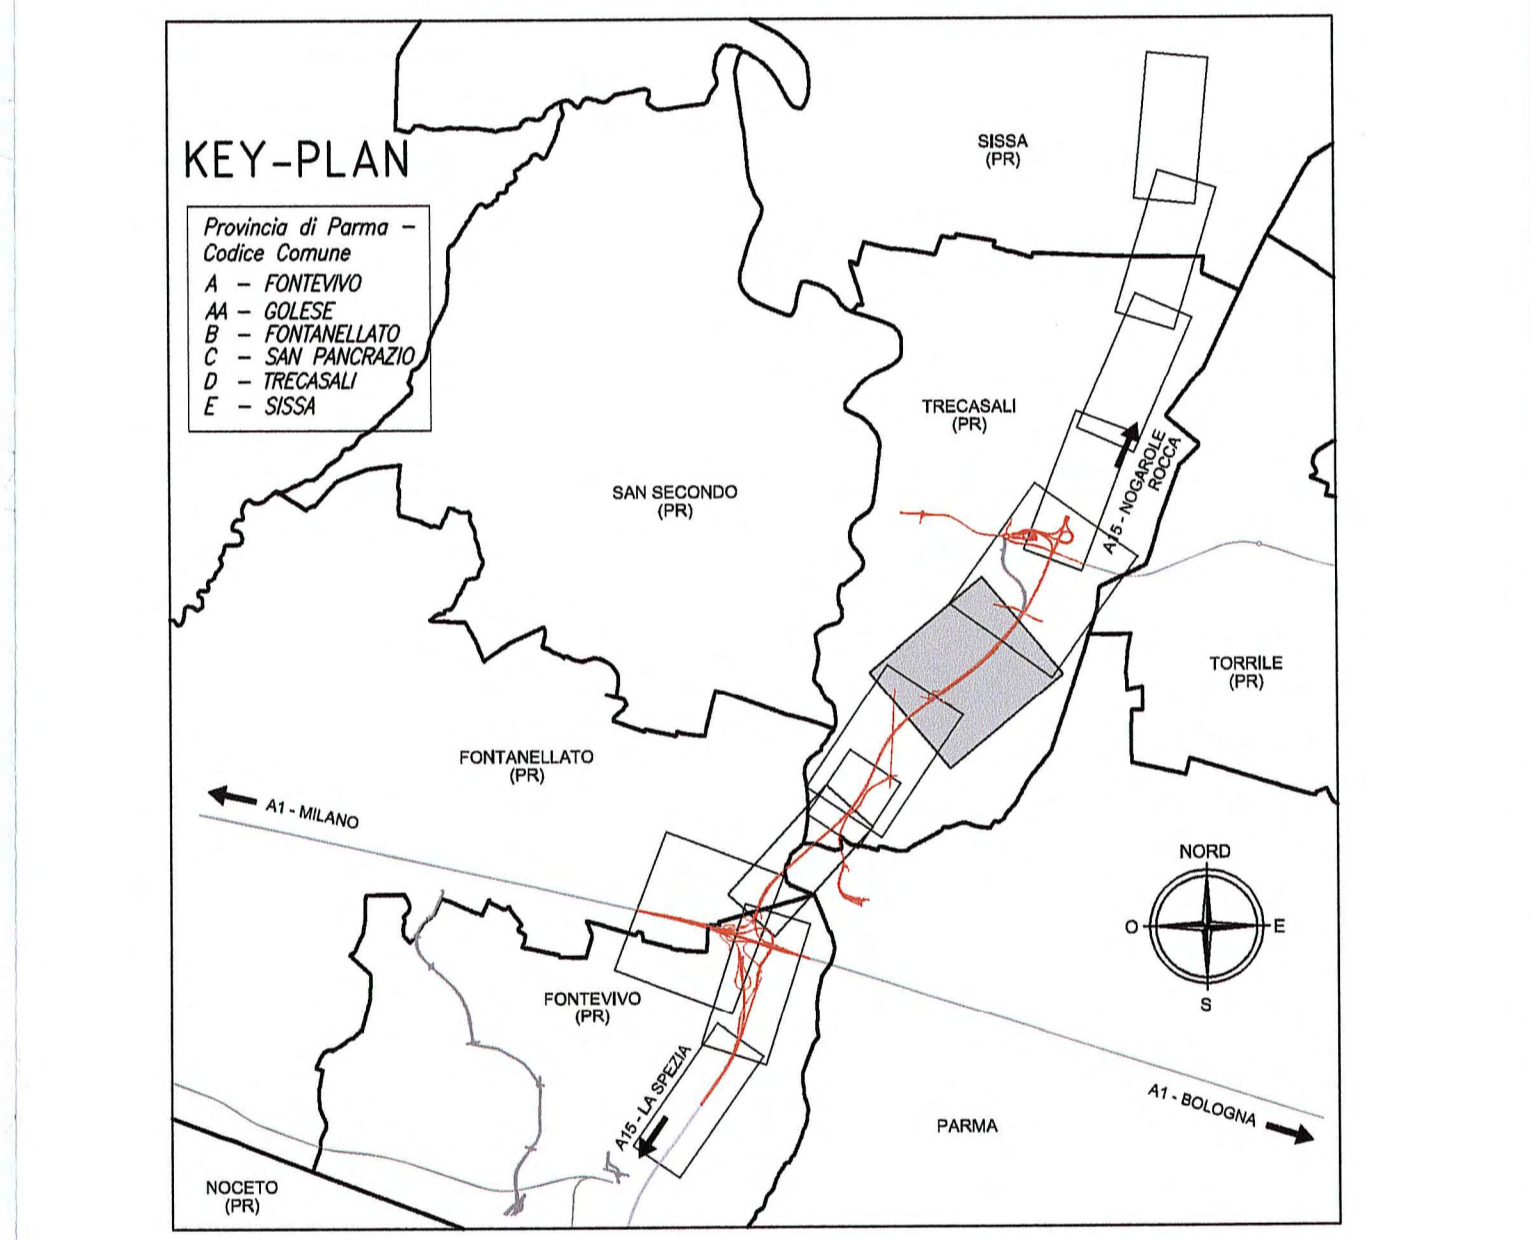

AUTOCAMIONALE DELLA CISA S.P.A.
 Via Combaora 26/A - Frazione Ponte Taro - 43015 NOCETO (PR)

PIZZAROTTI
 FONDATA NEL 1918

PROGETTO ESECUTIVO
 AUTOSTRADA DELLA CISA A15
 RACCORDO AUTOSTRADALE A15/A22
 CORRIDOIO PLURIMODALE TIRRENO-BRENNERO
 RACCORDO AUTOSTRADALE FRA L'AUTOSTRADA DELLA CISA-FONTEVIVO (PR)
 E L'AUTOSTRADA DEL BRENNERO-NOGAROLE ROCCA (VR). I LOTTO.
 C.U.P. G61B0400060008 C.I.G. 307068161E

AUTOCAMIONALE DELLA CISA S.p.A. Il Direttore:	Il Responsabile del Procedimento:	Il Progettista:
IMPRESA PIZZAROTTI & C. S.p.A. Il Direttore Tecnico: <i>Ing. Luca Bondanelli</i>	Il Geologo: NA	Il Progettista: Ing. Fabio Nigrelli Ordine degli Ingegneri della Provincia di Parma n. 3581 Coordinatore per la Sicurezza in fase di Progettazione: Ing. Giovanni Maria PIETRO MAZZOLI Ordine degli Ingegneri della Provincia di Parma n. 3581
PROGETTAZIONE DI: PIZZAROTTI FONDATA NEL 1918	Consulenza specialistica a cura di: NA	Progettista Responsabile Integrato in Progettazione: Ing. Pietro Mazzoli Ordine degli Ingegneri della Provincia di Parma n. 828

Titolo Elaborato: Asse principale Espropri		Data Emisione Progetto: 18/03/2014																									
Espropri da sp. nord ponte fiume Taro (km 2+371.62) al casello di Treccasali (km 7+150) Piano particolare d'esproprio di raffronto PE/PD - Tav. 2/5		Scala: 1:2'000																									
<table border="1"> <thead> <tr> <th>DATA</th> <th>DESCRIZIONE REVISIONE</th> <th>ELABORATO</th> <th>VERIFICATO</th> <th>APPROVATO</th> </tr> </thead> <tbody> <tr> <td>14/03/2014</td> <td>Modifica a seguito cambiamenti progettuali</td> <td>VARANI</td> <td>NIGRELLI</td> <td>MAZZOLI</td> </tr> <tr> <td>20/03/2014</td> <td>Modifica a seguito cambiamenti progettuali</td> <td>VARANI</td> <td>NIGRELLI</td> <td>MAZZOLI</td> </tr> <tr> <td>21/03/2014</td> <td>MEMORANDUM PROGETTO ESECUTIVO</td> <td>VARANI</td> <td>NIGRELLI</td> <td>MAZZOLI</td> </tr> <tr> <td></td> <td></td> <td></td> <td></td> <td></td> </tr>
