Fig. 40
Fontanellato

Fig. 35
Fontanellato

Fig. 1
Parma - San Pancrazio

Fig. 10
Fontevivo

Fig. 28
Trecasali

Fig. 8
Parma - Golese

Fig. 24

COLORAZIONI PIANO PARTICELLARE DI RAFFRONTO

- AREE VARIATE IN AGGIUNTA IN P.E.
- AREE VARIATE IN DETRAZIONE IN P.E.
- AREE GIA' CENSITE IN P.D.
- GIALLO – per le strade pubbliche
- CIANO – per i corsi d'acqua

LEGENDA

- CONFINE DI FOGLIO
- CONFINE DI COMUNE
- CONFINE DI PROVINCIA
- CONFINE DI REGIONE
- 10/D — NUMERO DI PIANO/Codice Comune (per i beni immobili espropriati)
- II/D — NUMERO DI PIANO/Codice Comune (per i beni immobili non espropriabili)
- km 0+300 — ASSE AUTOSTRADA (CARR.NORD) con progressiva KM

NB: PER ALTRE PARTI PROGETTUALI VEDERE RAFFRONTO SU ELABORATI SPECIFICI

DESCRIZIONE DELLA MODIFICA:
Modifiche a seguito di cambiamenti progettuali.

KEY-PLAN

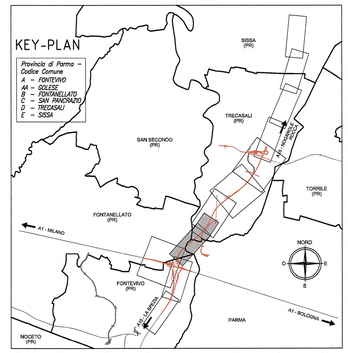

Committente:
AUTOCAMIONALE DELLA CISA S.P.A.

RACCORDO AUTOSTRADALE A15/A22
CORRIDOIO PLURIMODALE TIRRENO-BRENNERO
RACCORDO AUTOSTRADALE FRA L' AUTOSTRADA DELLA CISA-FONTEVIVO (PR)
E L'AUTOSTRADA DEL BRENNERO-NOGAROLE ROCCA (VR). I LOTTO.

C.U.P. G61B04000060008 | C.I.G. 307068161E

PROGETTO ESECUTIVO

AUTOCAMIONALE DELLA CISA S.p.A.
Il Direttore Tecnico:
Il Responsabile del Procedimento:
Il Presidente:

IMPRESA PIZZAROTTI & C. S.p.A.
Il Direttore Tecnico: IMPRESA PIZZAROTTI & C. S.p.A. Il Responsabile di Progetto Dott. Ing. Luca Bonaventi

Il Geologo: NA

PROGETTAZIONE DI:
PIZZAROTTI FONDATA NEL 1910
A.T.I.: idroesse engineering MANDANTE; ROCK SOIL S.r.l. MANDANTE; ViA S.r.l. MANDANTE

Il Progettista:
Ing. Fabio Nigrelli
Ordine degli Ingegneri della Provincia di Palermo n. 3581

Coordinatore per la Sicurezza in fase di Progettazione:
Ing. Giovanni Maria Cepparotti
Ordine degli Ingegneri della Provincia di Viterbo n. 392

Consulenza specialistica a cura di:
NA

Progettista Responsabile Integrazione Prestazioni Specialistiche:
Impresa Pizzarotti & C. S.p.A.
Ing. Pietro Mazzoli
Ordine degli Ingegneri della Provincia di Parma n. 821

Titolo Elaborato:
Asse principale
Espropri
Espropri dal km 0+405,78 al km 2+371,62
Piano particellare d'esproprio di raffronto PE/PD

Data Emissione Progetto: 18/03/2014
Scala: 1:2'000

Identif. Elaborato:

N.RO IDENTIFICATIVO	CODICE COMMESSA	LOTTO	FASE	ENTE	AMBITO	CAT. OPERA	N.RO OPERA	PARTE OPERA	TIPO DOC.	N.RO PROGR. DOC.	REVISIONE
	RAAA	1	E	I	AP	ES	02	P	CT	002	D

D	14/05/2015	Modifica a seguito cambiamenti progettuali	VARANI	NIGRELLI	MAZZOLI
C	20/02/2015	Istruttoria A15 e modifica a seguito cambiamenti progettuali	VARANI	NIGRELLI	MAZZOLI
B	02/10/2014	Modifica a seguito cambiamenti progettuali	VARANI	NIGRELLI	MAZZOLI
A	21/07/2014	EMISSIONE PROGETTO ESECUTIVO	TESTA	NIGRELLI	MAZZOLI
Rev.	Data	DESCRIZIONE REVISIONE	Redatto	Controllato	Approvato

IL PRESENTE DISEGNO NON PUO' ESSERE COPIATO, RIPRODOTTO O COMUNICATO A TERZI E IL SUO USO E' VIETATO, SENZA IL CONSENSO SCRITTO DELLA AUTOCAMIONALE DELLA CISA S.p.A., OGNI VIOLAZIONE SARA' PERSEGUITA A TERMINI DI LEGGE.