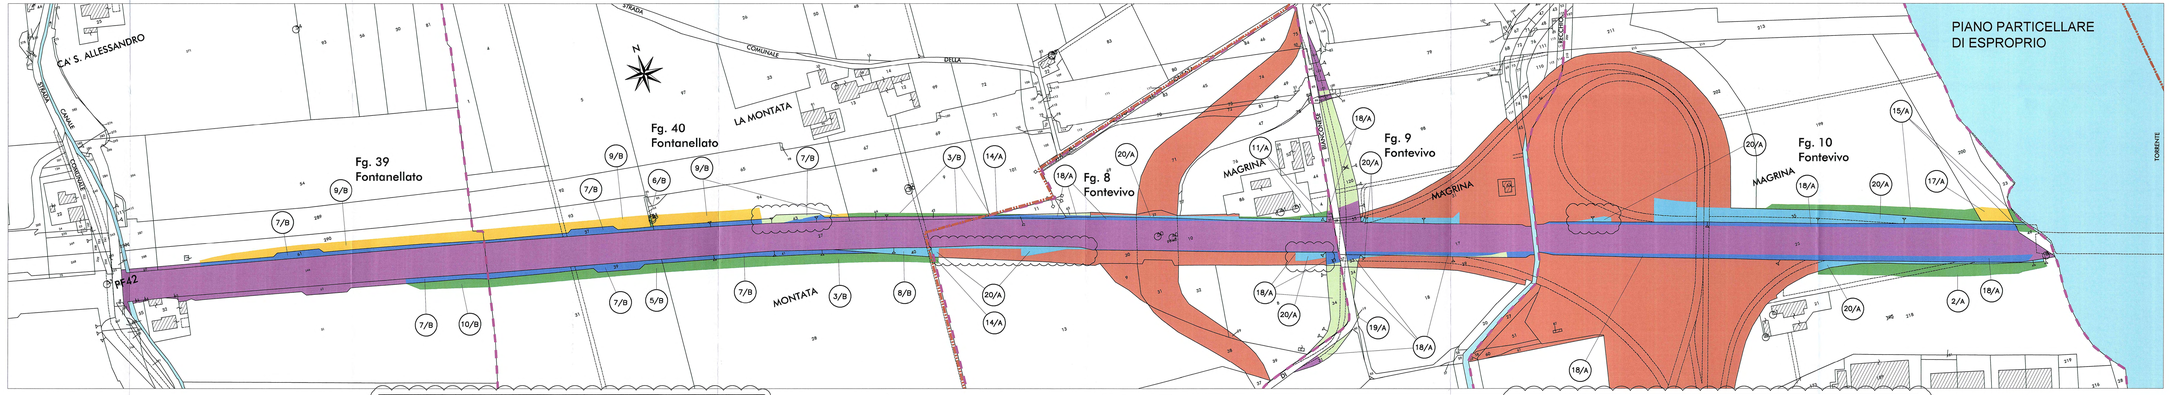

DESCRIZIONE DELLA MODIFICA:
Modifica limite di esproprio tra A1 e A15 per modifiche progettuali (piazzole su A1)

COLORAZIONI PIANO PARTICELLARE

- *VIOLETTO – per le aree di Proprietà AUTOSTRADE PER L'ITALIA S.P.A., AUTOSTRADE S.P.A. CONCESSIONI E COSTRUZIONI AUTOSTRADE*
- *ROSA – per le aree di Proprietà AUTOCAMIONALE DELLA CISA S.P.A.*
- *VERDE – per le aree di esproprio da privati od A1*
- *VERDE CHIARO – per le aree di esproprio da A1 od A15*
- *CIANO – per le aree di esproprio da A15 od A1*
- *BLU – per le aree di A1 di occupazione provvisoria*
- *ARANCIO – per le aree di esproprio da RFI od A1*

LEGENDA

- CONFINE DI FOGLIO
- CONFINE DI COMUNE
- CONFINE DI PROVINCIA
- CONFINE DI REGIONE
- 10/D — NUMERO DI PIANO/Codice Comune (per i beni immobili espropriati)

COMUNE DI FONTANELLA TO (PR) - Codice Comune B

DITTE INTESTATE IN CATASTO e PROPRIETARI PRESUNTI	IDENTIFICAZIONE CATASTALE PARTICELLE N.C.T.								ZONA DA OCCUPARSI	
	MAPPA		QUALITA' o DENOMINAZIONE	SUPERFICIE		reddito (€)		SUPERFICIE (m²/ha)	TITOLO DELLE OCCUPAZIONI
	Fg.	Map.	Sub.		ha	a	ca	Dominicale	Agrario	(mq)	
1 PRIDA ADALBERTO nato a PARMA il 29/05/1937 PRODBRDTP29G337S Proprieta' per 2/9	40	9		SEMIN ARBOR	2	60	90	93.66	62.56	250	area di esproprio da privati ad A1
	40	35		SEMINATIVO	2	06	30	169.93	645.36	3.135	area di esproprio da privati ad A1
PRIDA RINA nata a PARMA il 29/05/1941 PRIDRMA16B60L537O Proprieta' per 2/9	40	68		PRATO IRRIG	2	54	20	37.79	43.39	335	area di esproprio da privati ad A1
	40	101		PRATO IRRIG	2	05	70	42.93	49.30	10	area di esproprio da privati ad A1
PRIDA IRDE nata a PARMA il 01/03/1936 PRIDRDE36C41G337M Proprieta' per 2/9											
NAVARA Anna Maria nata a PONTENELLATO il 27/05/1952 NVRNMR52E67G863Y Proprieta' per 1/3	40	31		SEMIN ARBOR	2	06	91	370.45	651.98	1.780	area di esproprio da privati ad A1
PRIDA Angelino nato a FONTEVIVO il 29/05/1935 PRIFNL35E29D269L Proprieta' per 1/2	40	64		SEMIN IRRIG	4	00	70	0.49	0.63	30	area di esproprio da privati ad A1
VERNAZZA Mara nata a BERGETO il 29/05/1956 VRNMRA56E69A778C Proprieta' per 1/2											
AUTOSTRADE PER L'ITALIA S.P.A. con sede in ROMA (RM) 07516911000 Proprieta' per 1/1	39	61		SEMINATIVO	2	17	60	16.91	18.18	1.070	area di occupazione provvisoria
	39	63		SEMIN IRRIG	2	19	56	20.35	20.55	430	area di occupazione provvisoria
	40	37		SEMIN ARBOR	2	00	10	7.77	6.99	550	area di occupazione provvisoria
	40	39		SEMIN ARBOR	2	12	40	11.21	12.61	1.210	area di occupazione provvisoria
	40	41		SEMINATIVO	2	17	60	13.56	14.58	1.100	area di occupazione provvisoria
	40	43		SEMINATIVO	2	12	40	11.29	12.14	120	area di esproprio da A1 ad A15
	40	45		SEMINATIVO	2	10	60	11.78	13.01	780	area di occupazione provvisoria
4 AUTOCAMIONALE DELLA CISA S.P.A. con sede in NOCETO (PR) 00150940345 Proprieta' per 1000/1000	40	46		SEMINATIVO	2	10	80	9.24	9.99	590	area di esproprio da A15 ad A1
5 RETE FERROVIARIA ITALIANA - SOCIETA PER AZIONI con sede in ROMA (RM) 01585570581 Proprieta' per 1/1	39	250		SEMIN IRRIG	2	92	60	84.70	84.70	2.500	area di esproprio da RFI ad A1
	40	93		SEMIN IRRIG	4	59	90	41.07	53.23	2.150	area di esproprio da RFI ad A1
6 GNACCARRINI ELENA nata a PONTENELLATO il 17/01/1962 GNCLNE62A57D612K Proprieta' per 1/1	40	94		SEMINATIVO	2	99	10	89.56	99.01	1.610	area di esproprio da RFI ad A1
7 GUASCONI Giancarlo nato a PONTENELLATO il 17/01/1962 GSCGCR63A17D612K Proprieta' per 1/1	39	71		SEMIN IRRIG	2	28	90	353.63	359.01	790	area di esproprio da privati ad A1

COMUNE DI FONTEVIVO (PR) - Codice Comune A

DITTE INTESTATE IN CATASTO e PROPRIETARI PRESUNTI	IDENTIFICAZIONE CATASTALE PARTICELLE N.C.T.								ZONA DA OCCUPARSI	
	MAPPA		QUALITA' o DENOMINAZIONE	SUPERFICIE		reddito (€)		SUPERFICIE (m²/ha)	TITOLO DELLE OCCUPAZIONI
	Fg.	Map.	Sub.		ha	a	ca	Dominicale	Agrario	(mq)	
2 OE.PI.VA. CENTRO PADANO INTERSCAMBIO MERCI S.P.A. con sede in FONTEVIVO (SCEVI) Proprieta' per 1000/1000	10	218		SEMINATIVO	2	04	20	180.34	272.06	3.100	area di esproprio da privati ad A1
3 CATENA ITALINA nata a FONTEVIVO il 19/07/1940 CTNTLN40L59D612Y Proprieta' per 1/2	8	4		PRATO IRRIG	1	04	90	2.20	3.42	70	area di esproprio da privati ad A1
	8	96		ENTE URBANO		42	70			100	area di esproprio da privati ad A1
VECCHI TEODOSIO nato a PARMA il 01/09/1961 VCCTDS61P01G337O Proprieta' per 1/6	96	3		CAM SEMI				2275.00			
	96	5		cat. A/4 cl. 3 vani 1,5				465.25			
NEGRI IVAN nata a PARMA il 14/08/1964 NGRVNI64R54G337S Proprieta' per 1/6	96	6		cat. A/4 cl. 3 vani 1,5				506.16			
	96	4		B.C.N.C.							
GUARESCHI CARLO nato a PARMA (PR) il 22/03/1966 GRSCRL66C22G337I Proprieta' per 1/6	8	41		SEMIN ARBOR	2	01	40	1.01	1.01	170	area di occupazione provvisoria
GUARESCHI ELENA nata a SAN SECONDO PARMENSE (PR) il 12/10/1974 GRSLNE74R52I129I Proprieta' per 1/6	8	42		SEMIN ARBOR	2	01	40	1.01	1.01	80	area di occupazione provvisoria
NEGRI ELISABETTA nata a FONTEVIVO (PR) il 13/04/1961 NGRLBT61D53D612E Proprieta' per 1/6	8	37		AUTOVIA SP	1	03	10			310	area di esproprio da privati ad A1
	8	38		AUTOVIA SP	1	04	70			520	area di esproprio da privati ad A1
NEGRI FRANCESCA nata a PARMA (PR) il 17/12/1966 NGRFNC66T57G337Q Proprieta' per 1/6	8	39		AUTOVIA SP	1	04	10			410	area di esproprio da privati ad A1
	8	40		AUTOVIA SP	1	04	90			90	area di esproprio da privati ad A1
NEGRI PAOLA nata a FONTEVIVO (PR) il 15/04/1948 NGRPLA48D55D612F Proprieta' per 1/6	8	33		AUTOVIA SP	1	03	50			70	area di esproprio da privati ad A1
	8	34		AUTOVIA SP	1	04	40			250	area di esproprio da privati ad A1
10 PRIDA ADALBERTO nato a PARMA il 29/09/1937 PRIDLB37P29G337Q Proprieta' per 2/9	8	11		SEMIN ARBOR	1	06	70	8.09	9.39	30	area di esproprio da privati ad A1
	8	13		SEMIN ARBOR	1	04	90	379.54	422.65	30	area di esproprio da privati ad A1
PRIDA IRDE nata a PARMA il 01/03/1936 PRIDRDE36C41G337M Proprieta' per 2/9											
PRIDA IRMA nata a PARMA il 28/08/1947 PRIDRMA47M68G337E Proprieta' per 2/9											
11 SINCALCE TRUZZI S.P.A. con sede in CASALE SCOPPENNATO 01953580967 Proprieta' per 1/1	10	22		BOSCO CEDUO	2	00	90	2.74	0.56	100	area di esproprio da privati ad A1
	10	23		BOSCO CEDUO	2	01	70	3.29	0.78	1.140	area di esproprio da privati ad A1
	10	196		SEMIN IRRIG	1	04	50	324.65	414.19	2.030	area di esproprio da privati ad A1

COMUNE DI FONTEVIVO (PR) - Codice Comune A

DITTE INTESTATE IN CATASTO e PROPRIETARI PRESUNTI	IDENTIFICAZIONE CATASTALE PARTICELLE N.C.T.								ZONA DA OCCUPARSI	
	MAPPA		QUALITA' o DENOMINAZIONE	SUPERFICIE		reddito (€)		SUPERFICIE (m²/ha)	TITOLO DELLE OCCUPAZIONI
	Fg.	Map.	Sub.		ha	a	ca	Dominicale	Agrario	(mq)	
12 TRENO ALTA VELOCITA' - T.A.V. S.P.A. con sede in ROMA (RM) 04172981007 Proprieta' per 1/1	10	200		SEMIN IRRIG	2	06	90	71.89	83.72	580	area di esproprio da RFI ad A1
	10	201		AUTOVIA SP		01	10			510	area di occupazione provvisoria
13 AUTOSTRADE PER L'ITALIA S.P.A. con sede in ROMA (RM) 07516911000 Proprieta' per 1/1	8	10		AUTOVIA SP	01	16	50			515	area di occupazione provvisoria
	8	12		AUTOVIA SP		02	40			40	area di esproprio da fascia di A15
	8	32		AUTOVIA SP		02	40			280	area di occupazione provvisoria
	8	35		AUTOVIA SP		17	20			1.720	area di occupazione provvisoria
	8	36		AUTOVIA SP		01	10			80	area di esproprio da fascia di A15
	8	42		SEMIN ARBOR	1	04	20	3.56	4.34	370	area di esproprio da fascia di A15
	8	42		SEMIN ARBOR	1	04	20	3.56	4.34	370	area di occupazione provvisoria
	8	43		SEMIN ARBOR	1	01	40	1.14	1.41	70	area di occupazione provvisoria
	8	43		SEMIN ARBOR	2	01	40	1.34	1.41	80	area di occupazione provvisoria
	8	44		AUTOVIA SP		01	10			110	area di occupazione provvisoria
	8	47		AUTOVIA SP		04	10			520	area di occupazione provvisoria
	8	31		AUTOVIA SP		04	10			360	area di esproprio da fascia di A15
	8	31		AUTOVIA SP		04	10			360	area di occupazione provvisoria
	8	33		AUTOVIA SP		01	50			70	area di occupazione provvisoria
	8	34		AUTOVIA SP		04	40			250	area di esproprio da fascia di A15
	8	100		AUTOVIA SP		27	30			2.400	area di esproprio da fascia di A15
	8	95		AUTOVIA SP		05	40			1.300	area di occupazione provvisoria
14 AUTOSTRADE S.P.A. CONCESSIONI E COSTRUZIONI AUTOSTRADE con sede in ROMA (RM) 03403340587 Proprieta' per 1000/1000	9	10		AUTOVIA SP		00	30			30	area di esproprio da fascia di A15
15 AUTOCAMIONALE DELLA CISA S.P.A. con sede in NOCETO (PR) 00150940345 Proprieta' per 1000/1000	8	20		AUTOVIA SP		12	60			30	area di esproprio da fascia di A1
	8	30		AUTOVIA SP		06	30			1.850	area di esproprio da fascia di A1
	8	31		AUTOVIA SP		01	10			720	area di esproprio da fascia di A1
	8	31		AUTOVIA SP		04	10			10	area di esproprio da fascia di A15
	8	31		AUTOVIA SP		04	10			10	area di occupazione provvisoria
	8	32		AUTOVIA SP		01	10			1.470	area di esproprio da fascia di A15
	8	32		AUTOVIA SP		04	20			3.470	area di esproprio da fascia di A15
	8	32		AUTOVIA SP		04	20			3.030	area di occupazione provvisoria

Committente:

AUTOCAMIONALE DELLA CISA S.P.A.
Via Camboara 26/A - Frazione Ponte Taro - 43015 NOCETO (PR)

Impresa Esecutrice:

PIZZAROTTI
FONDATA NEL 1910

AUTOSTRADA DELLA CISA A15
RACCORDO AUTOSTRADALE A15/A22
CORRIDOIO PLURIMODALE TIRRENO-BRENNERO
RACCORDO AUTOSTRADALE FRA L' AUTOSTRADA DELLA CISA-FONTEVIVO (PR)
E L' AUTOSTRADA DEL BRENNERO-NOGAROLE ROCCA (VR) I LOTTO.

C.U.P. G61B04000060008 | C.I.G. 307068161E

PROGETTO ESECUTIVO

AUTOCAMIONALE DELLA CISA S.p.A.
Il Direttore Tecnico

Il Responsabile del Procedimento:

Il Progettista:

IMPRESA PIZZAROTTI
Il Direttore Tecnico:

IMPRESA PIZZAROTTI & C. S.p.A.
Il Responsabile di Progetto
Dott. Ing. Luca Bondanelli

Il Geologo:
NA

PROGETTAZIONE DI:
PIZZAROTTI
A.T.I.: idroesse engineering | ROCKSOIL | VIA

Il Progettista:
Ing. Fabio Nigrelli
Ordine degli Ingegneri della Provincia di Parma n. 3581

Coordinatore per la Sicurezza in fase di Progettazione:
Ing. Giovanni Maria Cepparotti
Ordine degli Ingegneri della Provincia di Viterbo n. 392

Consulenza specialistica a cura di:
NA

Progettista Responsabile Integrazione: Ing. PIETRO MAZZOLI
Impresa Pizzarotti & C. S.p.A. IMPRESA PIZZAROTTI
Ing. Pietro Mazzoli — INCARICO ORDINE
Ordine degli Ingegneri della Provincia di Parma n.821

Titolo Elaborato:

Asse principale
Espropri
Espropri dal km -2+350 a spalla sud ponte fiume Taro (km 0+450.78)
ASPI - Piano particellare d'esproprio ed elenco ditte

Data Emissione Progetto: 18/03/2014

Scala: 1:2000

Identif. Elaborato:

N.RO. ESEMPLARE		CODICE COMMESSA	LOTTO	FASE	ENTE	AMBITO	CAT. OPERA	N.RO. OPERA	PARTE OPERA	TIPO. DOC.	N.RO. PROGR. DOC.	REVISIONE
		RAAA	1	E	I	AP	ES	01	P	CT	014	D

Rev.	Data	DESCRIZIONE REVISIONE	Redatto	Controllato	Approvato
C	14/05/2015	Modifica a seguito sentiamenti progettuali	VARIANI	NIGRELLI	MAZZOLI
C	20/02/2015	Correzione limiti esproprio e adeguamento per modifiche progettuali	VARIANI	NIGRELLI	MAZZOLI
B	24/07/2014	RIEMISSIONE PROGETTO ESECUTIVO A SEGUITO MODIFICHE PROGETTUALI	TREVES	NIGRELLI	MAZZOLI
A	24/01/2014	RIEMISSIONE PROGETTO ESECUTIVO	TREVES	NIGRELLI	MAZZOLI