

COLORAZIONI PIANO PARTICELLARE DI RAFFRONTO

AREE VARIATE IN AGGIUNTA IN P.E.
 GIALLO - per le strade pubbliche

AREE VARIATE IN DETRAZIONE IN P.E.
 CIANO - per i corsi d'acqua

AREE GIÀ CENSITE IN P.D.

LEGENDA


CONFINI DI FOGLIO
 CONFINI DI COMUNE
 CONFINI DI PROVINCIA
 CONFINI DI REGIONE

10/D NUMERO DI PIANO/Codice Comune (per i beni immobili espropriati)
11/D NUMERO DI PIANO/Codice Comune (per i beni immobili non espropriati)

ASSE AUTOSTRADA (CARRIADRO) con progressiva KM
 km 0+300

NB: PER ALTRE PARTI PROGETTUALI VEDERE RAFFRONTO SU ELABORATI SPECIFICI

DESCRIZIONE DELLA MODIFICA:
 Modifiche a seguito di cambiamenti progettuali.

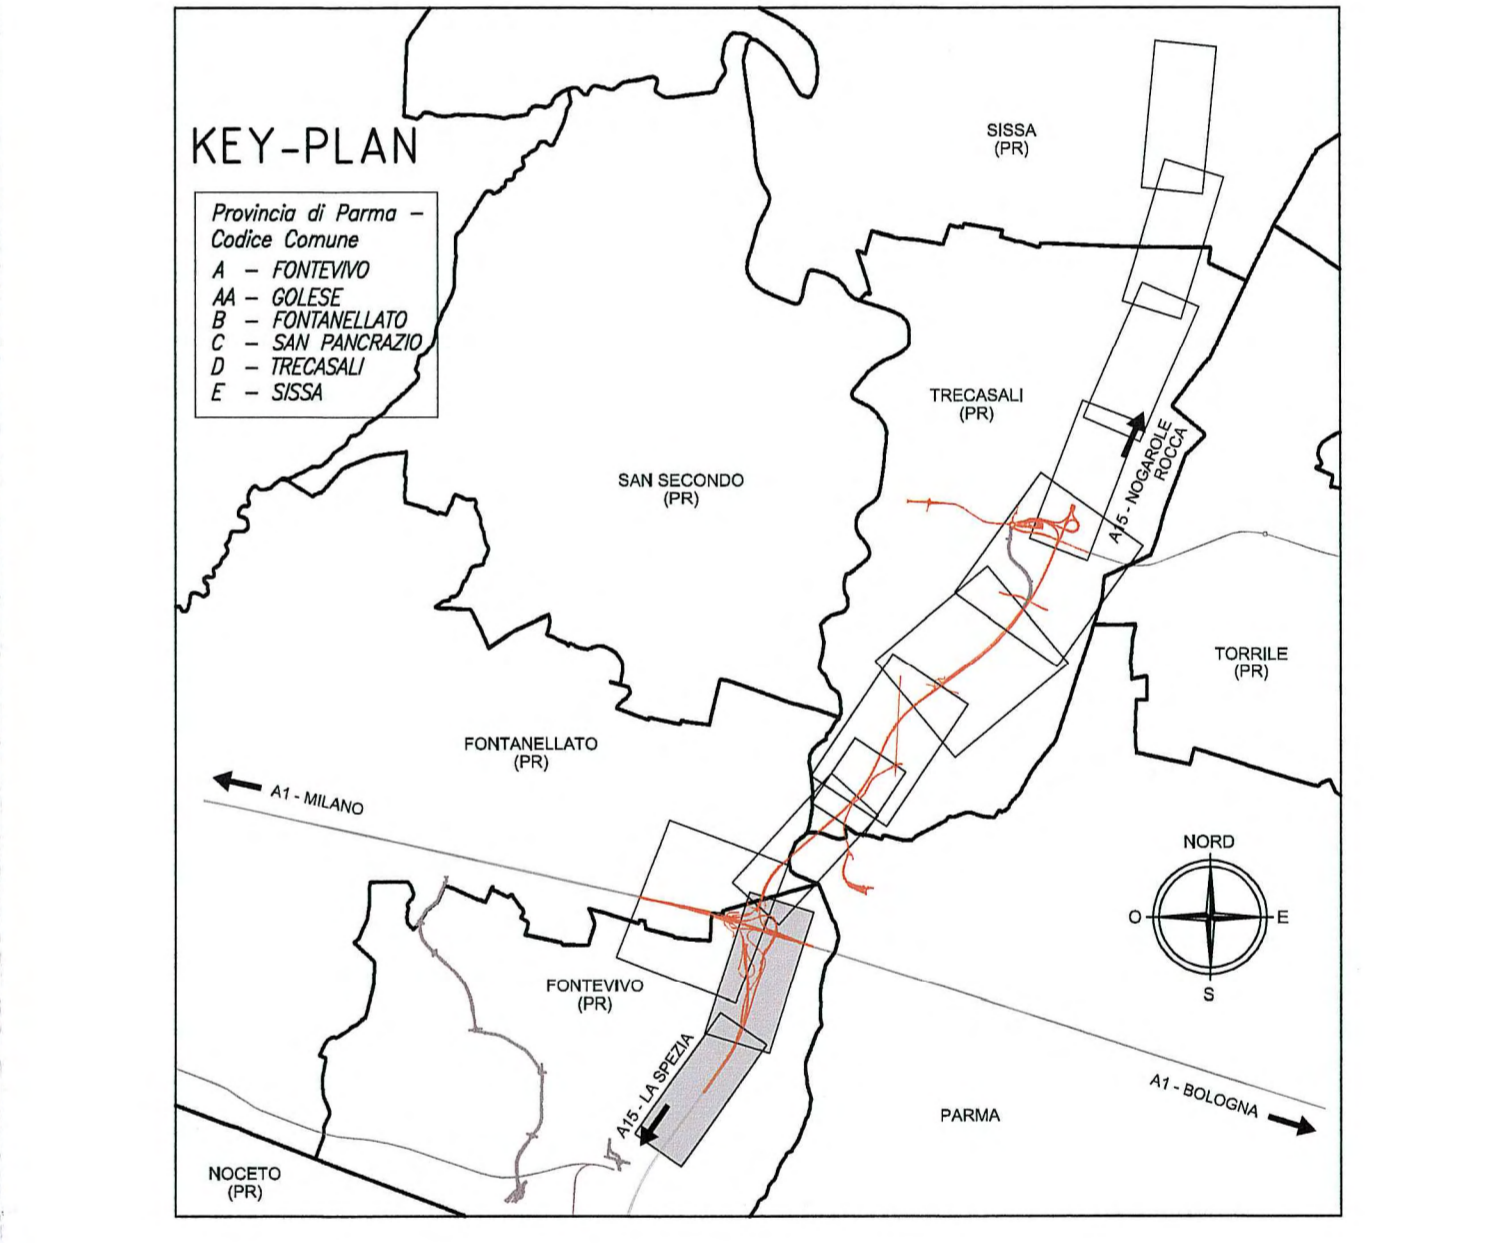

COMMITTENTE: **AUTOCAMIONALE DELLA CISA S.p.A.**
 Via Combaro 26/A - Frazione Ponte Taro - 43015 NOCETO (PR)

IMPRESA ESECUTRICE: **PIZZAROTTI**
 FONDATA NEL 1910

AUTOSTRADA DELLA CISA A15
RACCORDO AUTOSTRADALE A15/A22
CORRIDOIO PLURIMODALE TIRRENO-BRENNERO
RACCORDO AUTOSTRADALE FRA L'AUTOSTRADA DELLA CISA-FONTEVIVO (PR)
E L'AUTOSTRADA DEL BRENNERO-NOGARELE ROCCA (VR) - 1 LOTTO.
 C.U.P. G61B0400060008 C.I.G. 307068161E

PROGETTO ESECUTIVO

AUTOCAMIONALE DELLA CISA S.p.A. Il Direttore del Procedimento: Il Progettista:

IMPRESA PIZZAROTTI & C. S.p.A. Il Responsabile di Progetto: **Don. Ing. Luca Bonanelli** Il Geologo: NA

PROGETTAZIONE DI: **PIZZAROTTI** FONDATA NEL 1910 Il Progettista: **Ing. Fabio Nigrelli**
 Ordine degli Ingegneri della Provincia di Parma n. 3581
 Coordinatore per la Sicurezza in fase di Progettazione: **Ing. Giovanni Maria Cepparotti**
 Ordine degli Ingegneri della Provincia di Parma n. 392

Consulenza specialistica a cura di: **PIZZAROTTI** **idrosere** **rocksoil** **VIA**
 Impresa Pizzarotti & C. S.p.A. **PIZZAROTTI** **INGENIERI** **ING. PIETRO MAZZOLI**
 Impresa Pizzarotti & C. S.p.A. **ING. PIETRO MAZZOLI**
 Impresa Pizzarotti & C. S.p.A. **ING. PIETRO MAZZOLI**

Titolo Elaborato: **Asse principale**
Espropri dal km -2+350 a spalla sud ponte fiume Taro (km 0+450,78)
Piano particellare d'esproprio di raffronto PE/PD - Tav. 1/2

Data Emissione Progetto: 18/03/2014
 Scala: 1:2000

STATO	DATA	DESCRIZIONE DELL'INTERVENTO	ELABORATO	PRODOTTORE	VERIFICATO	APPROVATO
D	14/03/2015	Modifica a seguito cambiamenti progettuali	VARIANE	INGRELLI	MAZZOLI	
C	20/02/2015	Struttura A15 a modifica a seguito cambiamenti progettuali	VARIANE	INGRELLI	MAZZOLI	
B	20/02/2014	Modifica a seguito cambiamenti progettuali	VARIANE	INGRELLI	MAZZOLI	
A	11/07/2014	REMISSIONE PROGETTO ESECUTIVO	TESTA	INGRELLI	MAZZOLI	
Pro.		DESCRIZIONE DELL'INTERVENTO	Redatto	Correlato	Approvato	