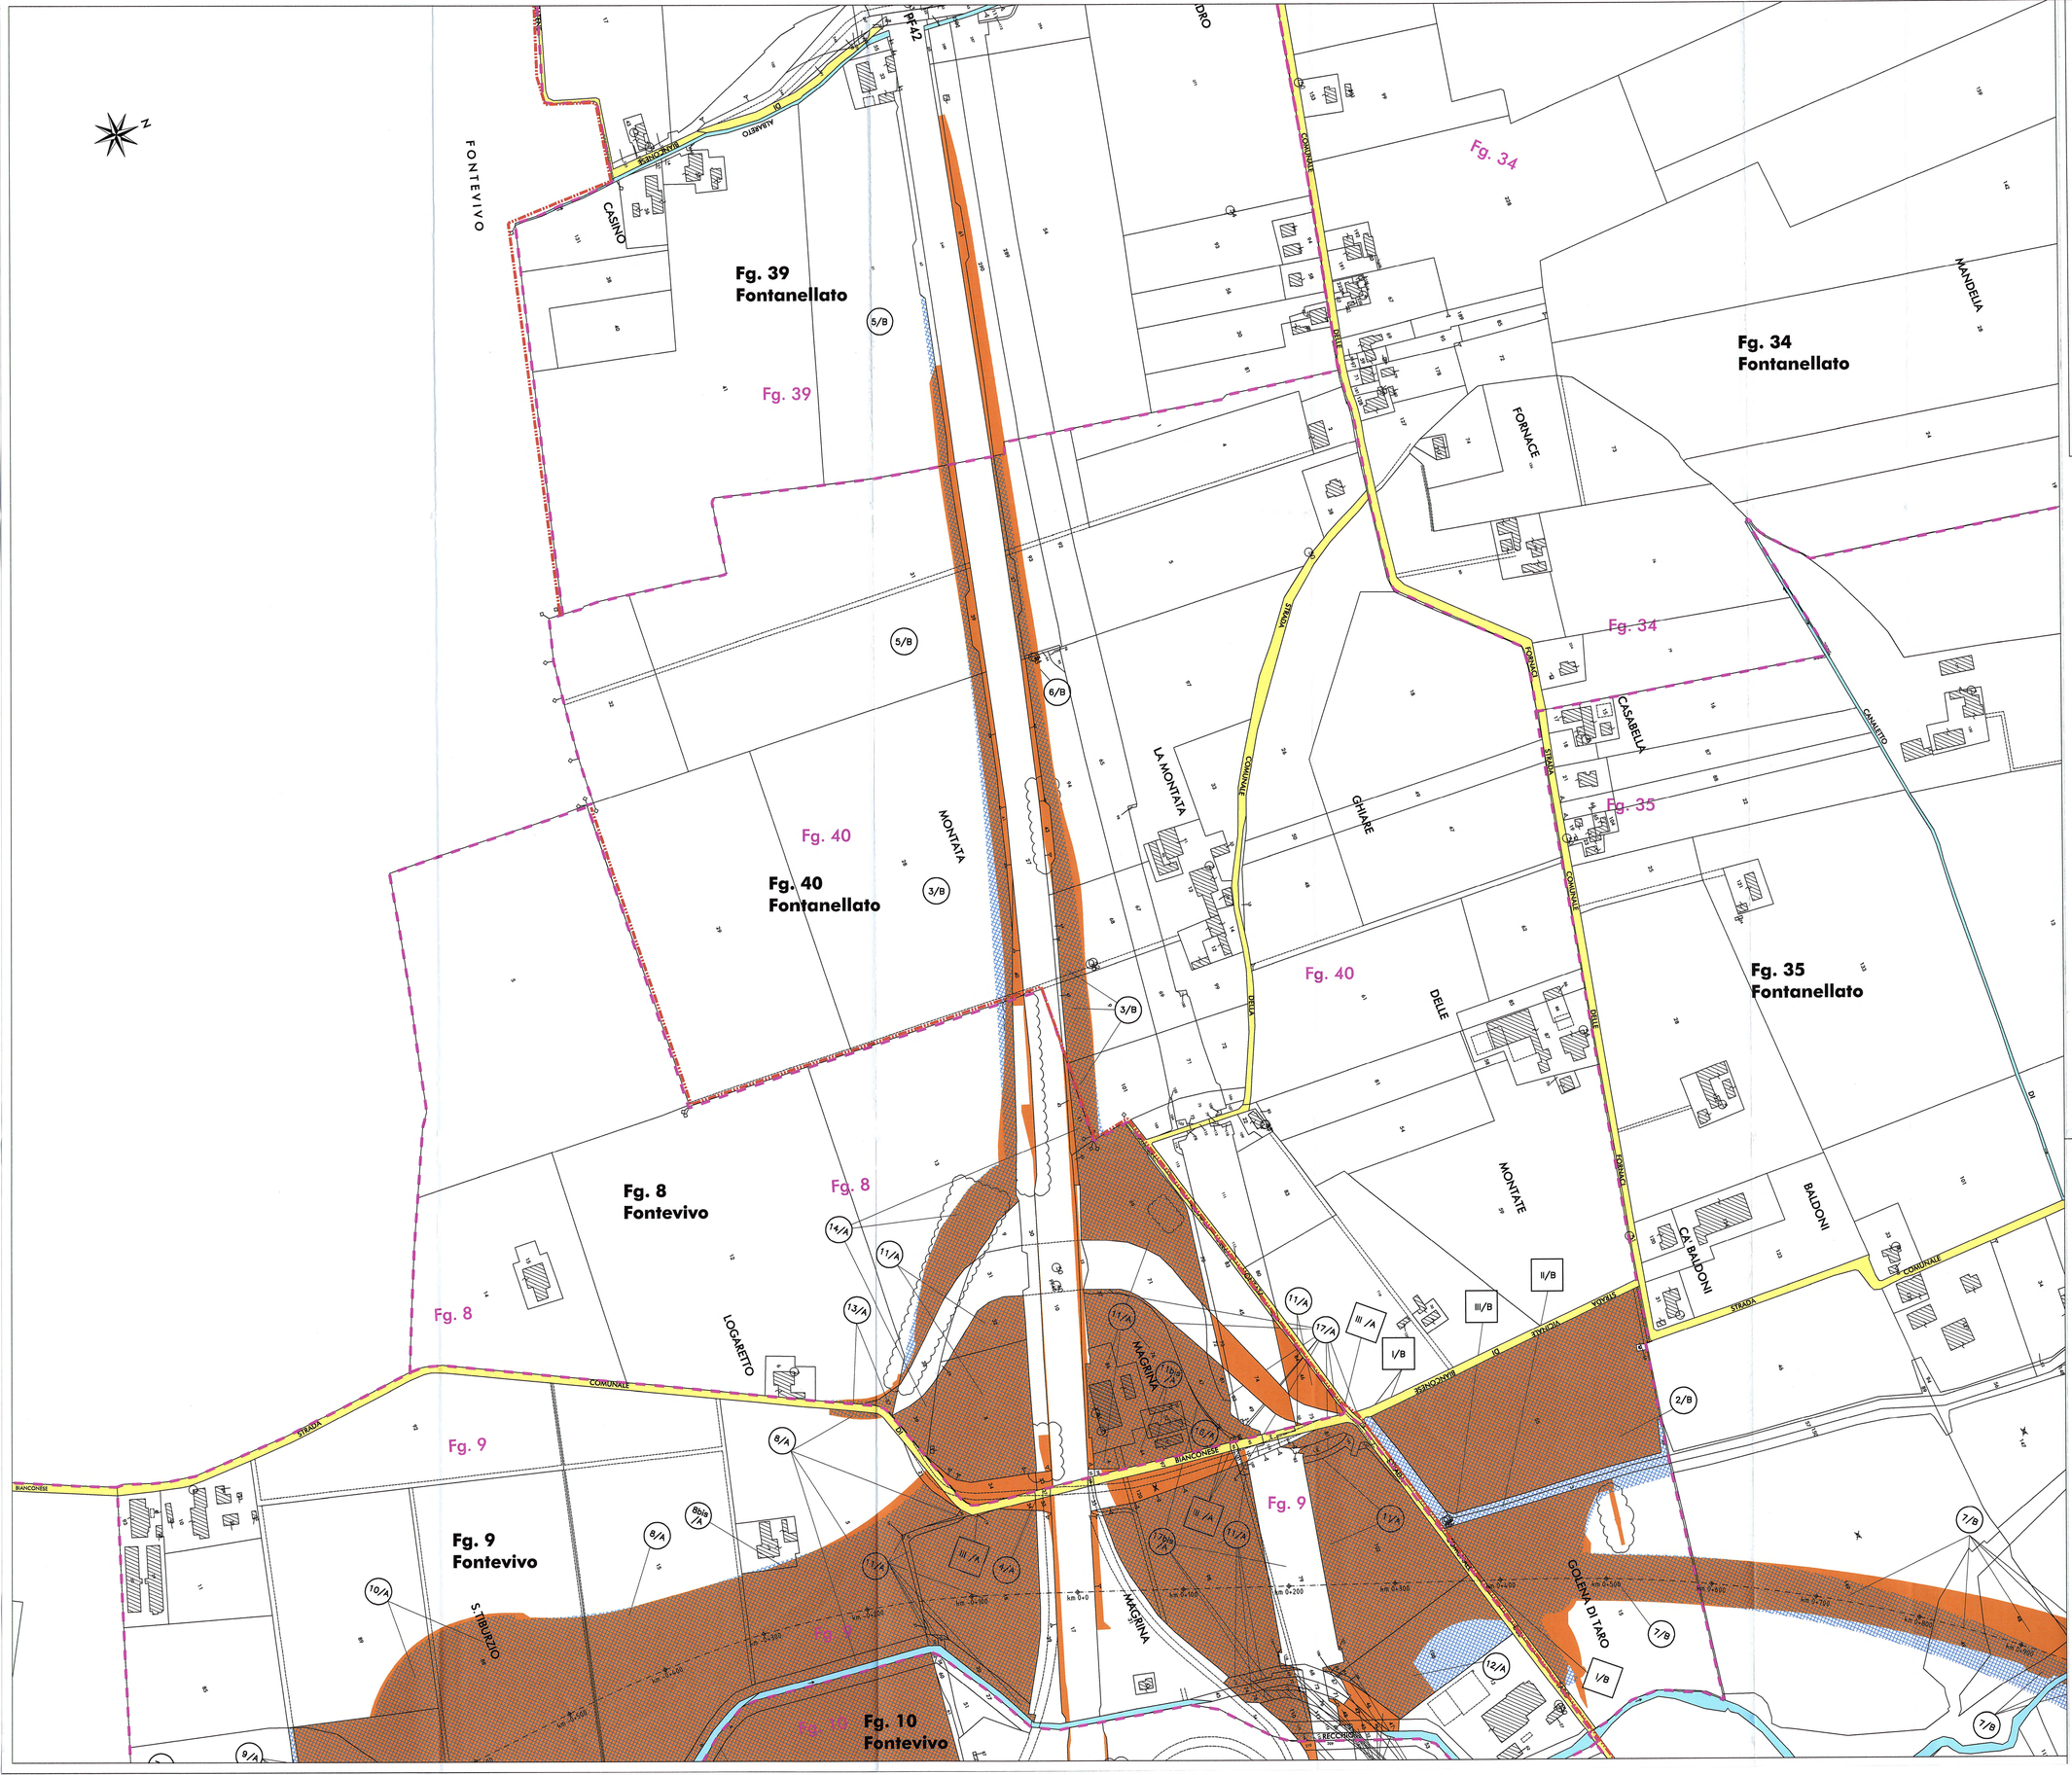

COLORAZIONI PIANO PARTICELLARE DI RAFFRONTO

- AREE VARIATE IN AGGIUNTA IN P.E.
- AREE VARIATE IN DETRAZIONE IN P.E.
- AREE GIA' CENSITE IN P.D.
- GIALLO – per le strade pubbliche
- CIANO – per i corsi d'acqua

LEGENDA

- CONFINE DI FOGLIO
- CONFINE DI COMUNE
- CONFINE DI PROVINCIA
- CONFINE DI REGIONE
- 10/D — NUMERO DI PIANO/Codice Comune (per i beni immobili espropriati)
- II/D — NUMERO DI PIANO/Codice Comune (per i beni immobili non espropriabili)
- km 0+300 — ASSE AUTOSTRADA (CARR.NORD) con progressiva KM

NB: PER ALTRE PARTI PROGETTUALI VEDERE RAFFRONTO SU ELABORATI SPECIFICI

DESCRIZIONE DELLA MODIFICA:
Modifiche a seguito di cambiamenti progettuali.

KEY-PLAN

Provincia di Parma – Codice Comune
A – FONTEVIVO
AA – GOLESE
B – FONTANELLATO
C – SAN PANCRAZIO
D – TREDICASALI
E – SISSA

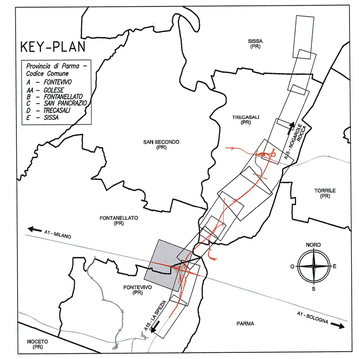

Committente:
AUTOCAMIONALE DELLA CISA S.P.A.
Via Camboara 26/A - Frazione Ponte Taro - 43015 NOCETO (PR)

Impresa Esecutrice:
PIZZAROTTI FONDATA NEL 1910

AUTOSTRADA DELLA CISA A15
RACCORDO AUTOSTRADALE A15/A22
CORRIDOIO PLURIMODALE TIRRENO-BRENNERO
RACCORDO AUTOSTRADALE FRA L'AUTOSTRADA DELLA CISA-FONTEVIVO (PR)
E L'AUTOSTRADA DEL BRENNERO-NOGAROLE ROCCA (VR). I LOTTO.

C.U.P. G61B04000060008 | C.I.G. 307068161E

PROGETTO ESECUTIVO

AUTOCAMIONALE DELLA CISA S.p.A.
Il Direttore Tecnico: | Il Responsabile del Procedimento: | Il Presidente:

IMPRESA PIZZAROTTI & C. S.p.A.
Il Direttore Tecnico: IMPRESA PIZZAROTTI & C. S.p.A. Il Responsabile di Progetto Dott. Ing. Luca Bondanelli

Il Geologo: NA

PROGETTAZIONE DI: PIZZAROTTI FONDATA NEL 1910
A.T.I.: idroesse engineering MANDATARIA | ROCKSOIL S.p.A. MANDANTE | VIA engineering S.r.l. MANDANTE

Il Progettista: Ing. Fabio Nigrelli
Ordine degli ingegneri della Provincia di Palermo n. 3581

Coordinatore per la Sicurezza in fase di Progettazione: Ing. Giovanni Maria Cepparotti
Ordine degli ingegneri della Provincia di Viterbo n. 392

Consulenza specialistica a cura di: NA

Progettista Responsabile Integrazione Prestazioni Specialistiche: Impresa Pizzarotti & C. S.p.A. Ing. Pietro Mazzoli
Ordine degli Ingegneri della Provincia di Parma n. 821

dott. ing. PIETRO MAZZOLI
IMPRESA PIZZAROTTI
ISCRITTO ORDINE INGEGNERI PARMA n.821

Titolo Elaborato:
Asse principale
Espropri
Espropri dal km -2+350 a spalla sud ponte fiume Taro (km 0+450,78)
Piano particellare d'esproprio di raffronto PE/PD - Tav. 2/2

18/03/2014

Scala: 1:2'000

Ident. Elaborato:

N.RO IDENTIFICATIVO	CODICE COMMESSA	LOTTO	FASE	ENTE	AMBITO	CAT. OPERA	N.RO OPERA	PARTE OPERA	TIPO DOC.	N.RO PROGR. DOC.	REVISIONE
	RAAA	1	E	I	AP	ES	01	P	CT	006	D

Rev.	Data	DESCRIZIONE REVISIONE			
D	14/05/2015	Modifica a seguito cambiamenti progettuali	VARANI	NIGRELLI	MAZZOLI
C	20/02/2015	Istruttoria A15 e modifica a seguito cambiamenti progettuali	VARANI	NIGRELLI	MAZZOLI
B	02/10/2014	Modifica e seguito cambiamenti progettuali	VARANI	NIGRELLI	MAZZOLI
A	21/07/2014	EMISSIONE PROGETTO ESECUTIVO	TESTA	NIGRELLI	MAZZOLI
Rev.	Data	DESCRIZIONE REVISIONE	Redatto	Controllato	Approvato

IL PRESENTE DISEGNO NON PUO' ESSERE COPIATO, DIFFUSO O COMUNQUE UTILIZZATO, IN TUTTO O IN PARTE, SENZA IL CONSENSO SCRITTO DELLA AUTOCAMIONALE DELLA CISA S.p.A. CHE SI RISERVA OGNI AZIONE A TUTELA DEI PROPRI DIRITTI.
THE REPRODUCTION OR USE OF THIS DRAWING IN WHOLE OR IN PART, WITHOUT WRITTEN CONSENT OF AUTOCAMIONALE DELLA CISA S.p.A. IS FORBIDDEN AND ANY VIOLATOR WILL BE LIABLE FOR DAMAGES.