

COLORAZIONI PIANO PARTICELLARE DI RAFFRONTO


- AREE VARIATE IN AGGIUNTA IN P.E. (Orange)
- AREE VARIATE IN DETRAZIONE IN P.E. (Blue hatched)
- AREE GIÀ DENSI IN P.D. (Brown hatched)
- GIALLO - per le strade pubbliche
- CIANO - per i corsi d'acqua

LEGENDA

- CONFINI DI FOGLIO
- - - CONFINI DI COMUNE
- CONFINI DI PROVINCIA
- CONFINI DI REGIONE
- (10/D) NUMERO DI PIANO/Codice Comune (per i beni immobili espropriati o asserviti)
- (II/D) NUMERO DI PIANO/Codice Comune (per i beni immobili non espropriati o asserviti)
- ASSE AUTOSTRADALE (CARRINORD) con progressiva KM

NR. PER ALTRE PARTI PROGETTUALI VEDERE RAFFRONTO SU ELABORATI SPECIFICI

DESCRIZIONE DELLA MODIFICA:
 Modifiche a seguito di cambiamenti progettuali.

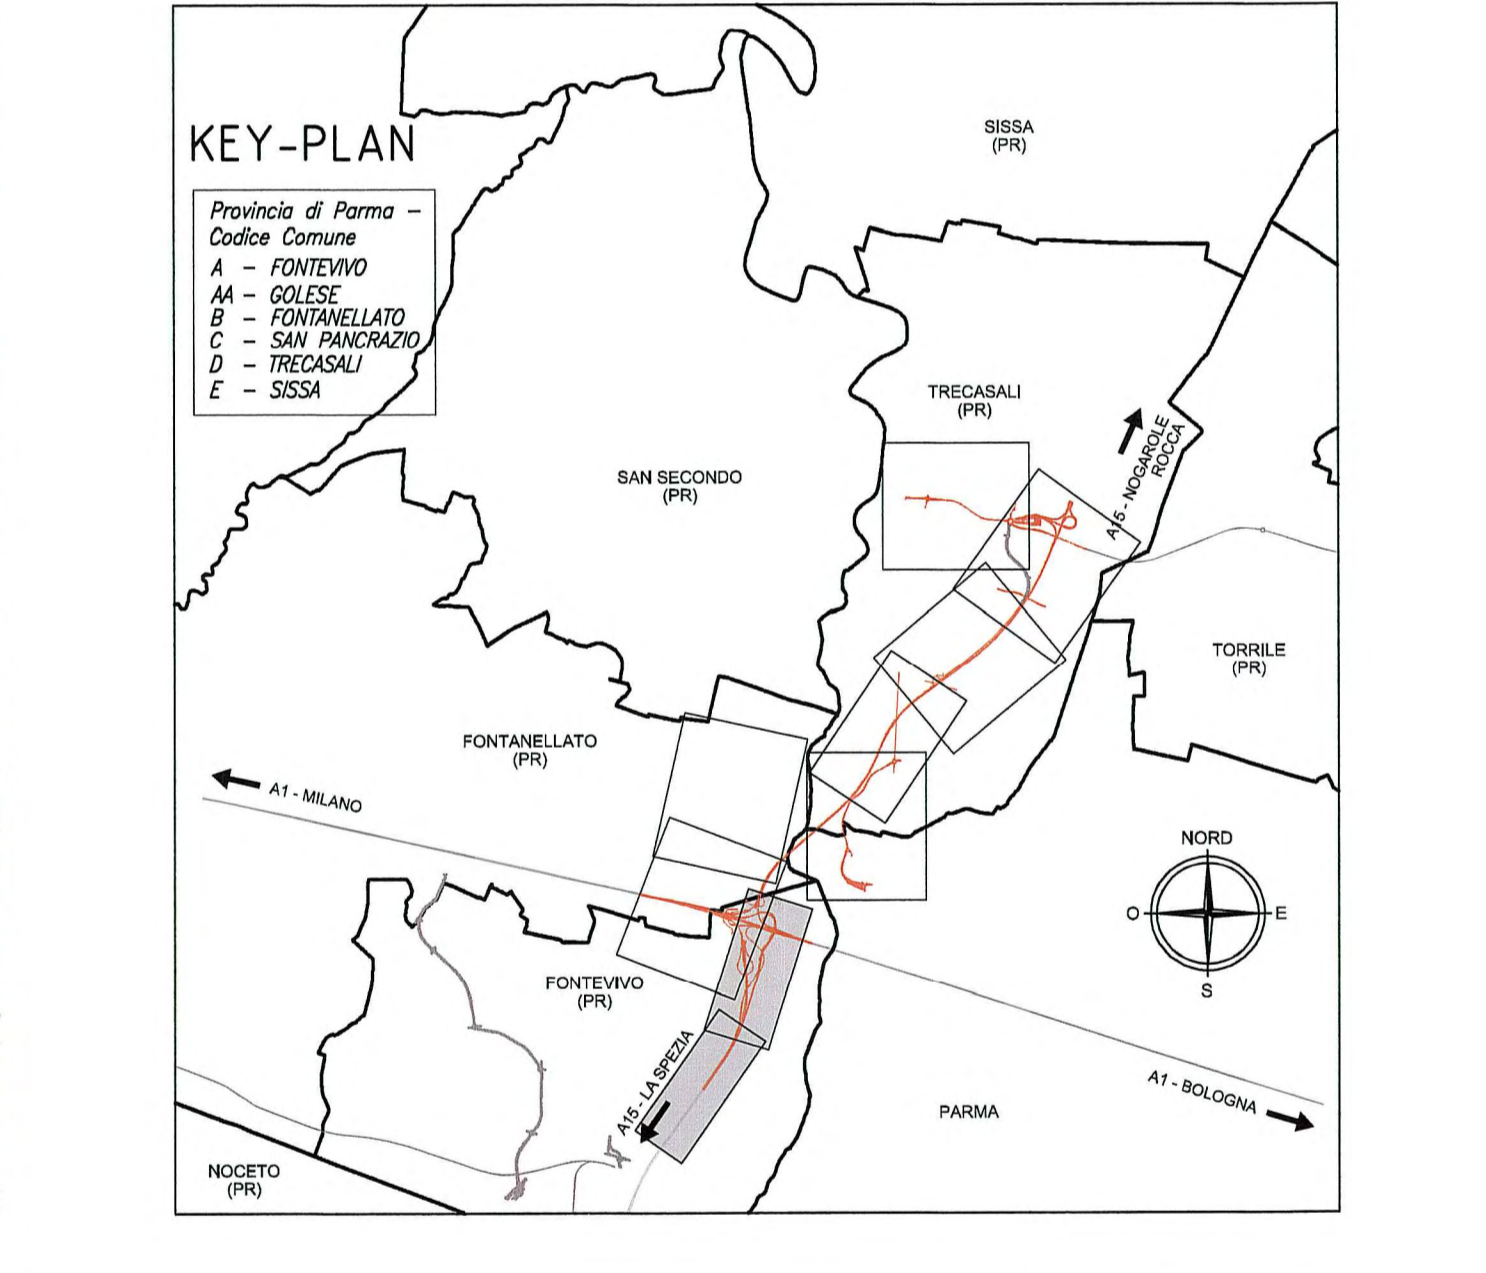

AUTOCAMIONALE DELLA CISA S.p.A.
 Via Combaoro 26/A - Frazione Ponte Taro - 43015 NOCETO (PR)

Impresa Esecutrice: **PIZZAROTTI**
 FONDATA NEL 1910

AUTOSTRADA DELLA CISA A15/A22
 RACCORDO AUTOSTRADALE A15/A22
 CORRIDOIO PLURIMODALE TIRRENO-BRENNERO
 RACCORDO AUTOSTRADALE FRA L'AUTOSTRADA DELLA CISA-FONTEVIVO (PR)
 E L'AUTOSTRADA DEL BRENNERO-NOGALE ROCCA (VR) - I LOTTO.

C.U.P. G61B0400060008 C.I.G. 307068161E

PROGETTO ESECUTIVO

Autocamionale della Cisa S.p.A.
 Il Direttore Tecnico: **Ing. Luca Bondanelli**

Il Geologo: NA

PROGETTAZIONE DI: **PIZZAROTTI**
 FONDATA NEL 1910

Il Progettista:
 Ing. Fabio Nigrelli
 Ordine degli Ingegneri della Provincia di Parma n. 3581

A.T.I. **idrosse** **ROCCASOL** **VIA**
 INGEGNERIA

Il Coordinatore per la Sicurezza in fase di Progettazione:
 Ing. Giovanni Maria Cepparotti
 Ordine degli Ingegneri della Provincia di Viterbo n. 392

Consulenza specialistica a cura di:
 NA

Progettista Responsabile Progetto: **Ing. PIETRO MAZZOLI**
 Impresa Pizzarotti & C. s.p.a.
 Ing. Pietro Mazzoli
 Ordine degli Ingegneri della Provincia di Parma n. 821

Titolo Elaborato: **Asse principale** Espropri
 Data Emisione Progetto: 18/03/2014

Espropri da km -2+350 a spalla sud ponte fiume Taro (km 0+450.78)
 Piano particolare d'esproprio di raffronto PE/PP - interferenze - Tav. 1/3

Scale: 1:2000

NUM. ESECUTIVO	DATA	DESCRIZIONE	STATO	REVISIONI
1	18/03/2014	Modifica a seguito cambiamenti progettuali	ES	1
