


COLORAZIONI PIANO PARTICELLARE DI RAFFRONTO

- AREE VARIATE IN AGGIUNTA IN P.E.
- GIALLO - per le strade pubbliche
- AREE VARIATE IN DETRAZIONE IN P.E.
- CIANO - per i corsi d'acqua
- AREE GIÀ CENSITE IN P.D.

LEGENDA

- CONFINI DI FOGLIO
 - CONFINI DI COMUNE
 - CONFINI DI PROVINCIA
 - CONFINI DI REGIONE
 - 10/D NUMERO DI PIANO/Codice Comune (per i beni immobili espropriati o asserviti)
 - II/D NUMERO DI PIANO/Codice Comune (per i beni immobili non espropriati o asserviti)
 - ASSE AUTOSTRADALE (CARRI-NORD) con progressiva KM km 0-300
- NB: PER ALTRE PARTI PROGETTUALI VEDERE RAFFRONTO SU ELABORATI SPECIFICI

DESCRIZIONE DELLA MODIFICA:
Modifiche a seguito di cambiamenti progettuali.

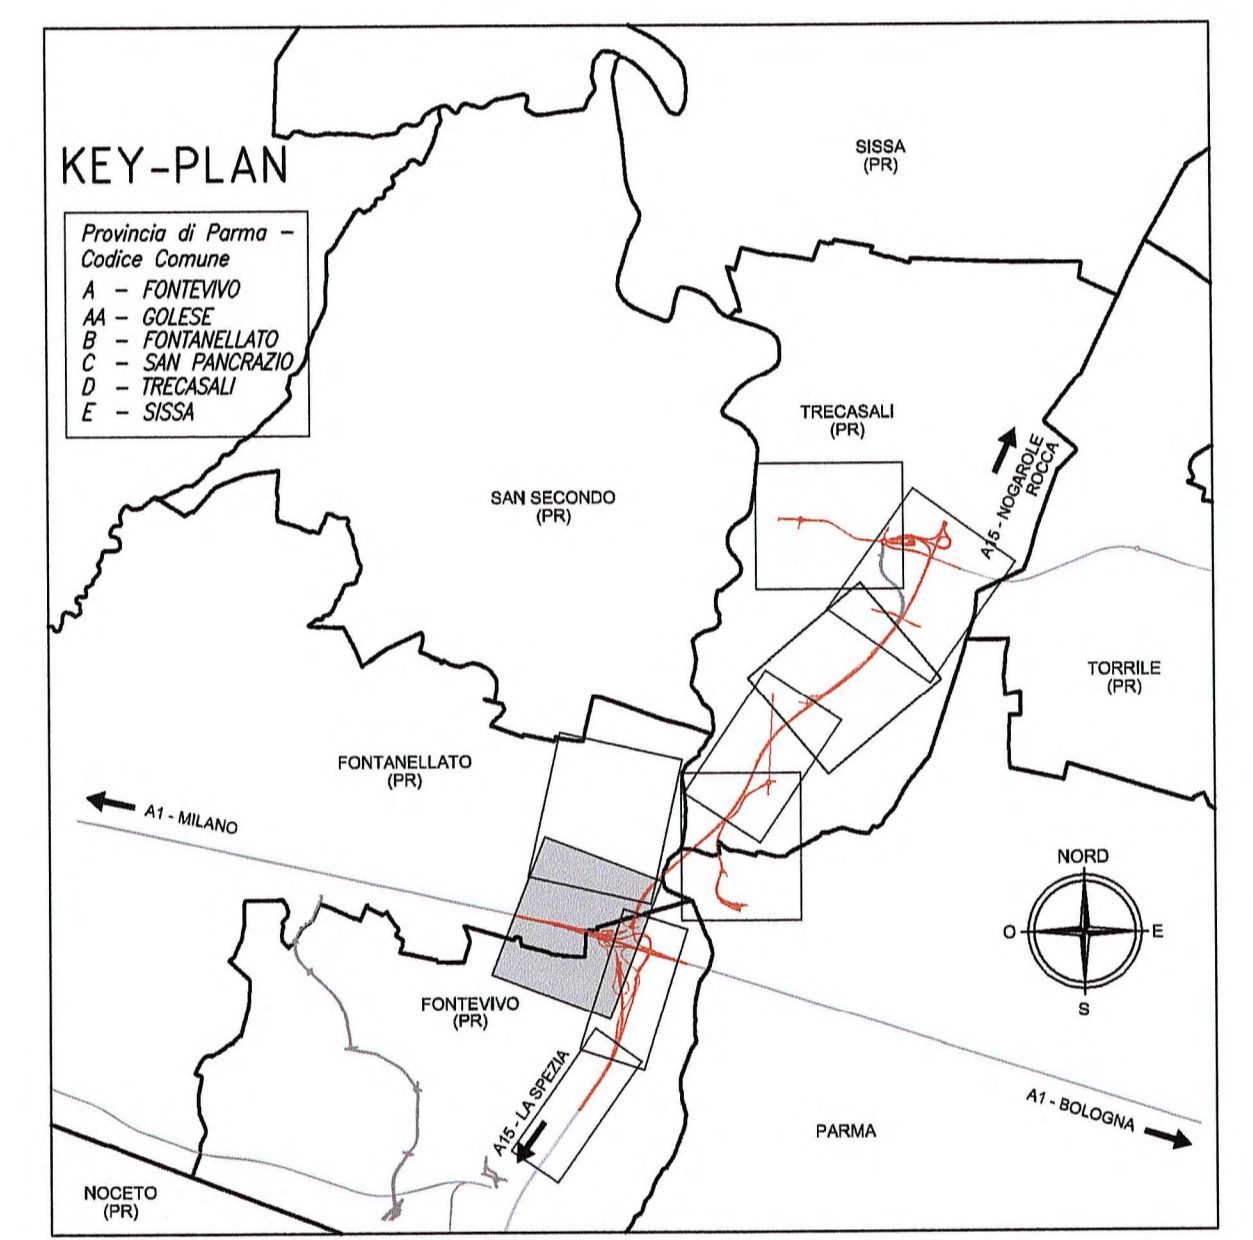

Autocomerale della CISA S.p.A.
Via Camborio 26/A - Frazione Ponte Taro - 43015 NOCETO (PR)

Impresa Esecutrice: **PIZZAROTTI** FONDATA NEL 1910

AUTOSTRADA DELLA CISA A15
RACCORDO AUTOSTRADALE A15/A22
CORRIDOIO PLURIMODALE TIRRENO-BRENNERO
RACCORDO AUTOSTRADALE FRA L'AUTOSTRADA DELLA CISA-FONTEVIVO (PR)
E L'AUTOSTRADA DEL BRENNERO-NOGARELE ROCCA (VR). I LOTTO.
C.U.P. G6180400060008 C.I.G. 307068161E

PROGETTO ESECUTIVO

TITOLO ELABORAZIONE: **Asse principale Espropri**
Data emissione progetto: 18/03/2014
Scala: 1:2000

Espropri dal km -2+350 a spalla sud ponte fiume Taro (km 0+450,78)
Piano particolare d'esproprio di raffronto PE/PD interferenze - Tav. 2/3

DATA	DESCRIZIONE	REDAZIONE	APPROVAZIONE
14/03/2015	Modifica a seguito cambiamenti progettuali	VARIANI	NOGARELLI MAZZOLI
25/03/2015	Modifica a seguito cambiamenti progettuali	VARIANI	NOGARELLI MAZZOLI
02/02/2014	Modifica a seguito cambiamenti progettuali	VARIANI	NOGARELLI MAZZOLI
23/07/2014	REVISIONE PROGETTO ESECUTIVO	REDAZIONE	NOGARELLI MAZZOLI
	REVISIONE PROGETTO ESECUTIVO	REDAZIONE	NOGARELLI MAZZOLI

