

**PER IL SOLLEVAMENTO GABBIE DI ARMATURA**

LE OPERAZIONI DI SOLLEVAMENTO DELLE GABBIE DI ARMATURA DOVRANNO ESSERE ESEGUITE UTILIZZANDO CAVI IN ACCIAIO COLLEGATI ALLE STAFFE PER IL SOLLEVAMENTO. LA GABBIA DI ARMATURA HA UN PESO COMPLESSIVO DI 5500Kg


**NOTA BENE**

- PER I DETTAGLI DELL'IMPERMEABILIZZAZIONE VEDI ELABORATO SPECIFICO: RAAA1ERAPGA01SPC002

- PER LE CARATTERISTICHE DEI MATERIALI STRUTTURALI SI RIMANDA ALL'ELABORATO SPECIFICO: RAAA1ERAPGA01GSP001

N.B. : LA MARCA (4) NON E' STATA UTILIZZATA

**DESCRIZIONE DELLA MODIFICA**  
MODIFICATA MARCA 9 E TUBO ANCORAGGIO

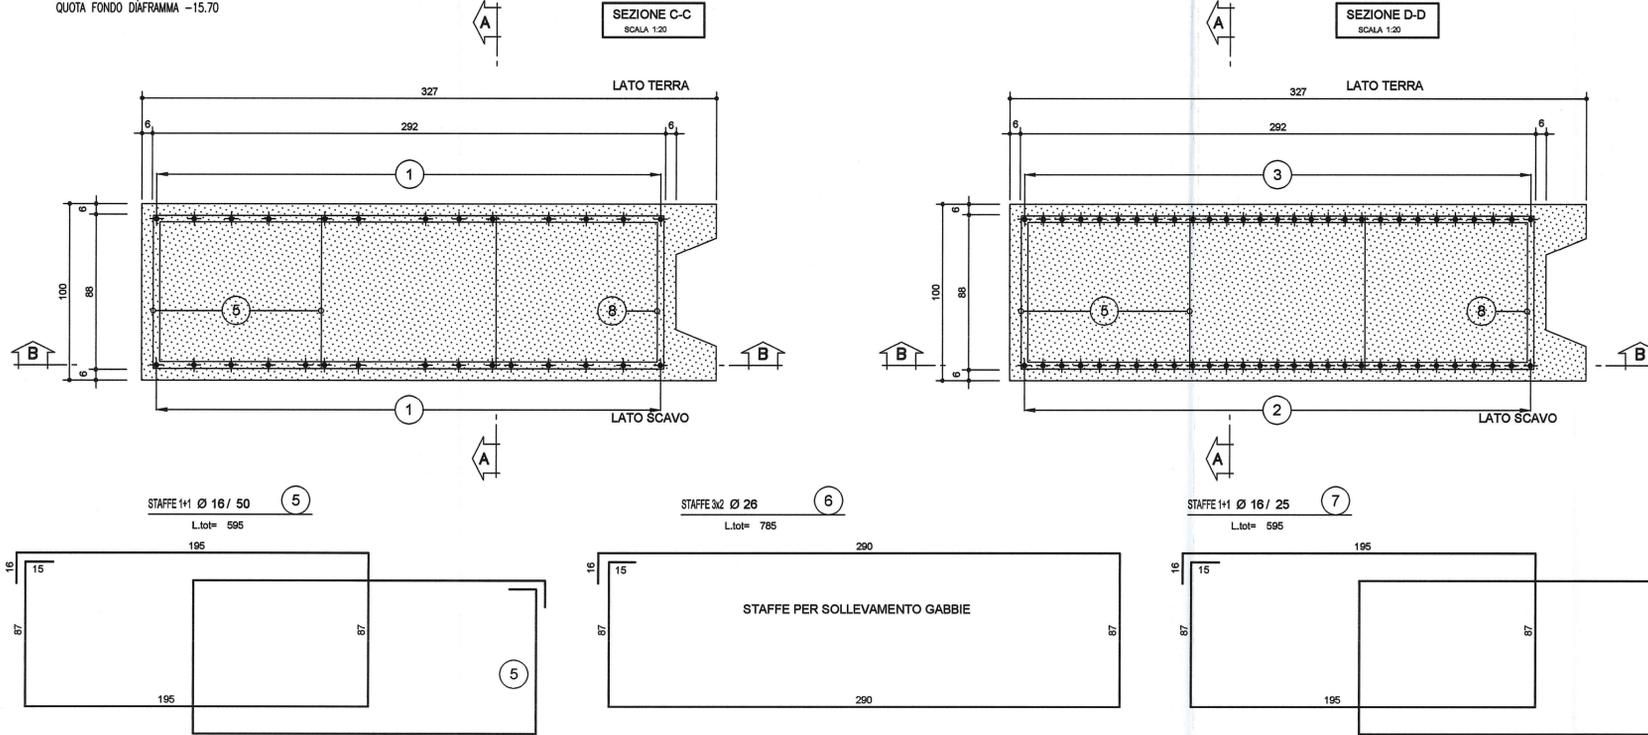

Commitente: **AUTOCAMIONALE DELLA CISA S.p.A.**  
Via Camboara 26/A - Frazione Ponte Taro - 43015 NOCETO (PR)

Impresa Esecutrice: **PIZZAROTTI**  
FONDATA NEL 1910

**AUTOSTRADA DELLA CISA A15**  
RACCORDO AUTOSTRADALE A15/A22  
CORRIDOIO PLURIMODALE TIRRENO-BRENNERO  
RACCORDO AUTOSTRADALE FRA L' AUTOSTRADA DELLA CISA-FONTEVIVO (PR)  
E L' AUTOSTRADA DEL BRENNERO-NOGAROLE ROCCA (VR). I LOTTO.  
C.U.P. G61B0400060008 C.I.G. 307068161E

**PROGETTO ESECUTIVO**

AUTOCAMIONALE DELLA CISA S.p.A.  
Il Direttore TIBRE: \_\_\_\_\_ Il Responsabile del Procedimento: \_\_\_\_\_ Il Presidente: \_\_\_\_\_

IMPRESA PIZZAROTTI & C. S.p.A.  
Il Direttore Tecnico: **Don. Ing. Luca Bonatelli**

Il Geologo: NA

PROGETTAZIONE DI: **PIZZAROTTI**  
FONDATA NEL 1910

Il Progettista: **Dott. Ing. Giovanna Cassani**  
Ordine degli Ingegneri della Provincia di Milano n.20562/1 MILANO N. 2003

A.T.I.: **idrosse engineering** **ROXSOIL S.p.A.** **ViA S.p.A.**

Coordinatore per la Sicurezza in fase di Progettazione: **Ing. Giovanni Maria Cepparotti**  
Ordine degli Ingegneri della Provincia di Viterbo n. 392

Consulenza specialistica a cura di: NA

Progettista Responsabile Integrazione Prestazioni Specialistiche:  
**Ing. Pietro Mazzoli**  
Impresa Pizzarotti & C. S.p.A.  
Ing. Pietro Mazzoli  
Ordine degli Ingegneri della Provincia di Viterbo n. 392

Titolo Elaborato: **Asse principale Galleria artificiale A1 Struttura Diaframmi centrali - Armatura Pannello tipo G**

Data Emissione Progetto: **18/03/2014**

Scala: **1:50 1:20**

NUM. IDENTIFICATIVO	CODICE COMMESSA	LOTTO	FASE	ENTE	AMBITO	CAT. OPERA	NUM. OPERA	PARTE OPERA	TIPO DOC.	NUM. PROGR. DOC.	REVISIONE
	RAAA	1	E	R	AP	GA	01	S	AR	059	B

Rev.	Data	DESCRIZIONE REVISIONE	Redatto	Controllato	Approvato
B	2004/2015	OSSERVAZIONI ASP1	G. MONDINI	G. CASSANI	MAZZOLI
A	27/09/2014	PREMISSIONE PROGETTO ESECUTIVO	G. MONDINI	G. CASSANI	MAZZOLI

IL PRESENTE DOCUMENTO NON PUO' ESSERE COPIATO, RIPRODOTTO O ALTRIMENTI PUBBLICATO, IN TUTTO O IN PARTE, SENZA IL CONSENSO SCRITTO DELLA AUTOCAMIONALE DELLA CISA S.p.A. CHE ULTERIORE NON AUTORIZZANO NESSUN PRESSIONE A ROMA O LIGURIA. THE DOCUMENT MAY NOT BE COPIED, REPRODUCED OR PUBLISHED, EITHER IN PART OR IN ITS ENTIRETY, WITHOUT THE WRITTEN PERMISSION OF AUTOCAMIONALE DELLA CISA S.p.A. UNAUTHORIZED USE MAY BE PROSECUTED BY LAW.