
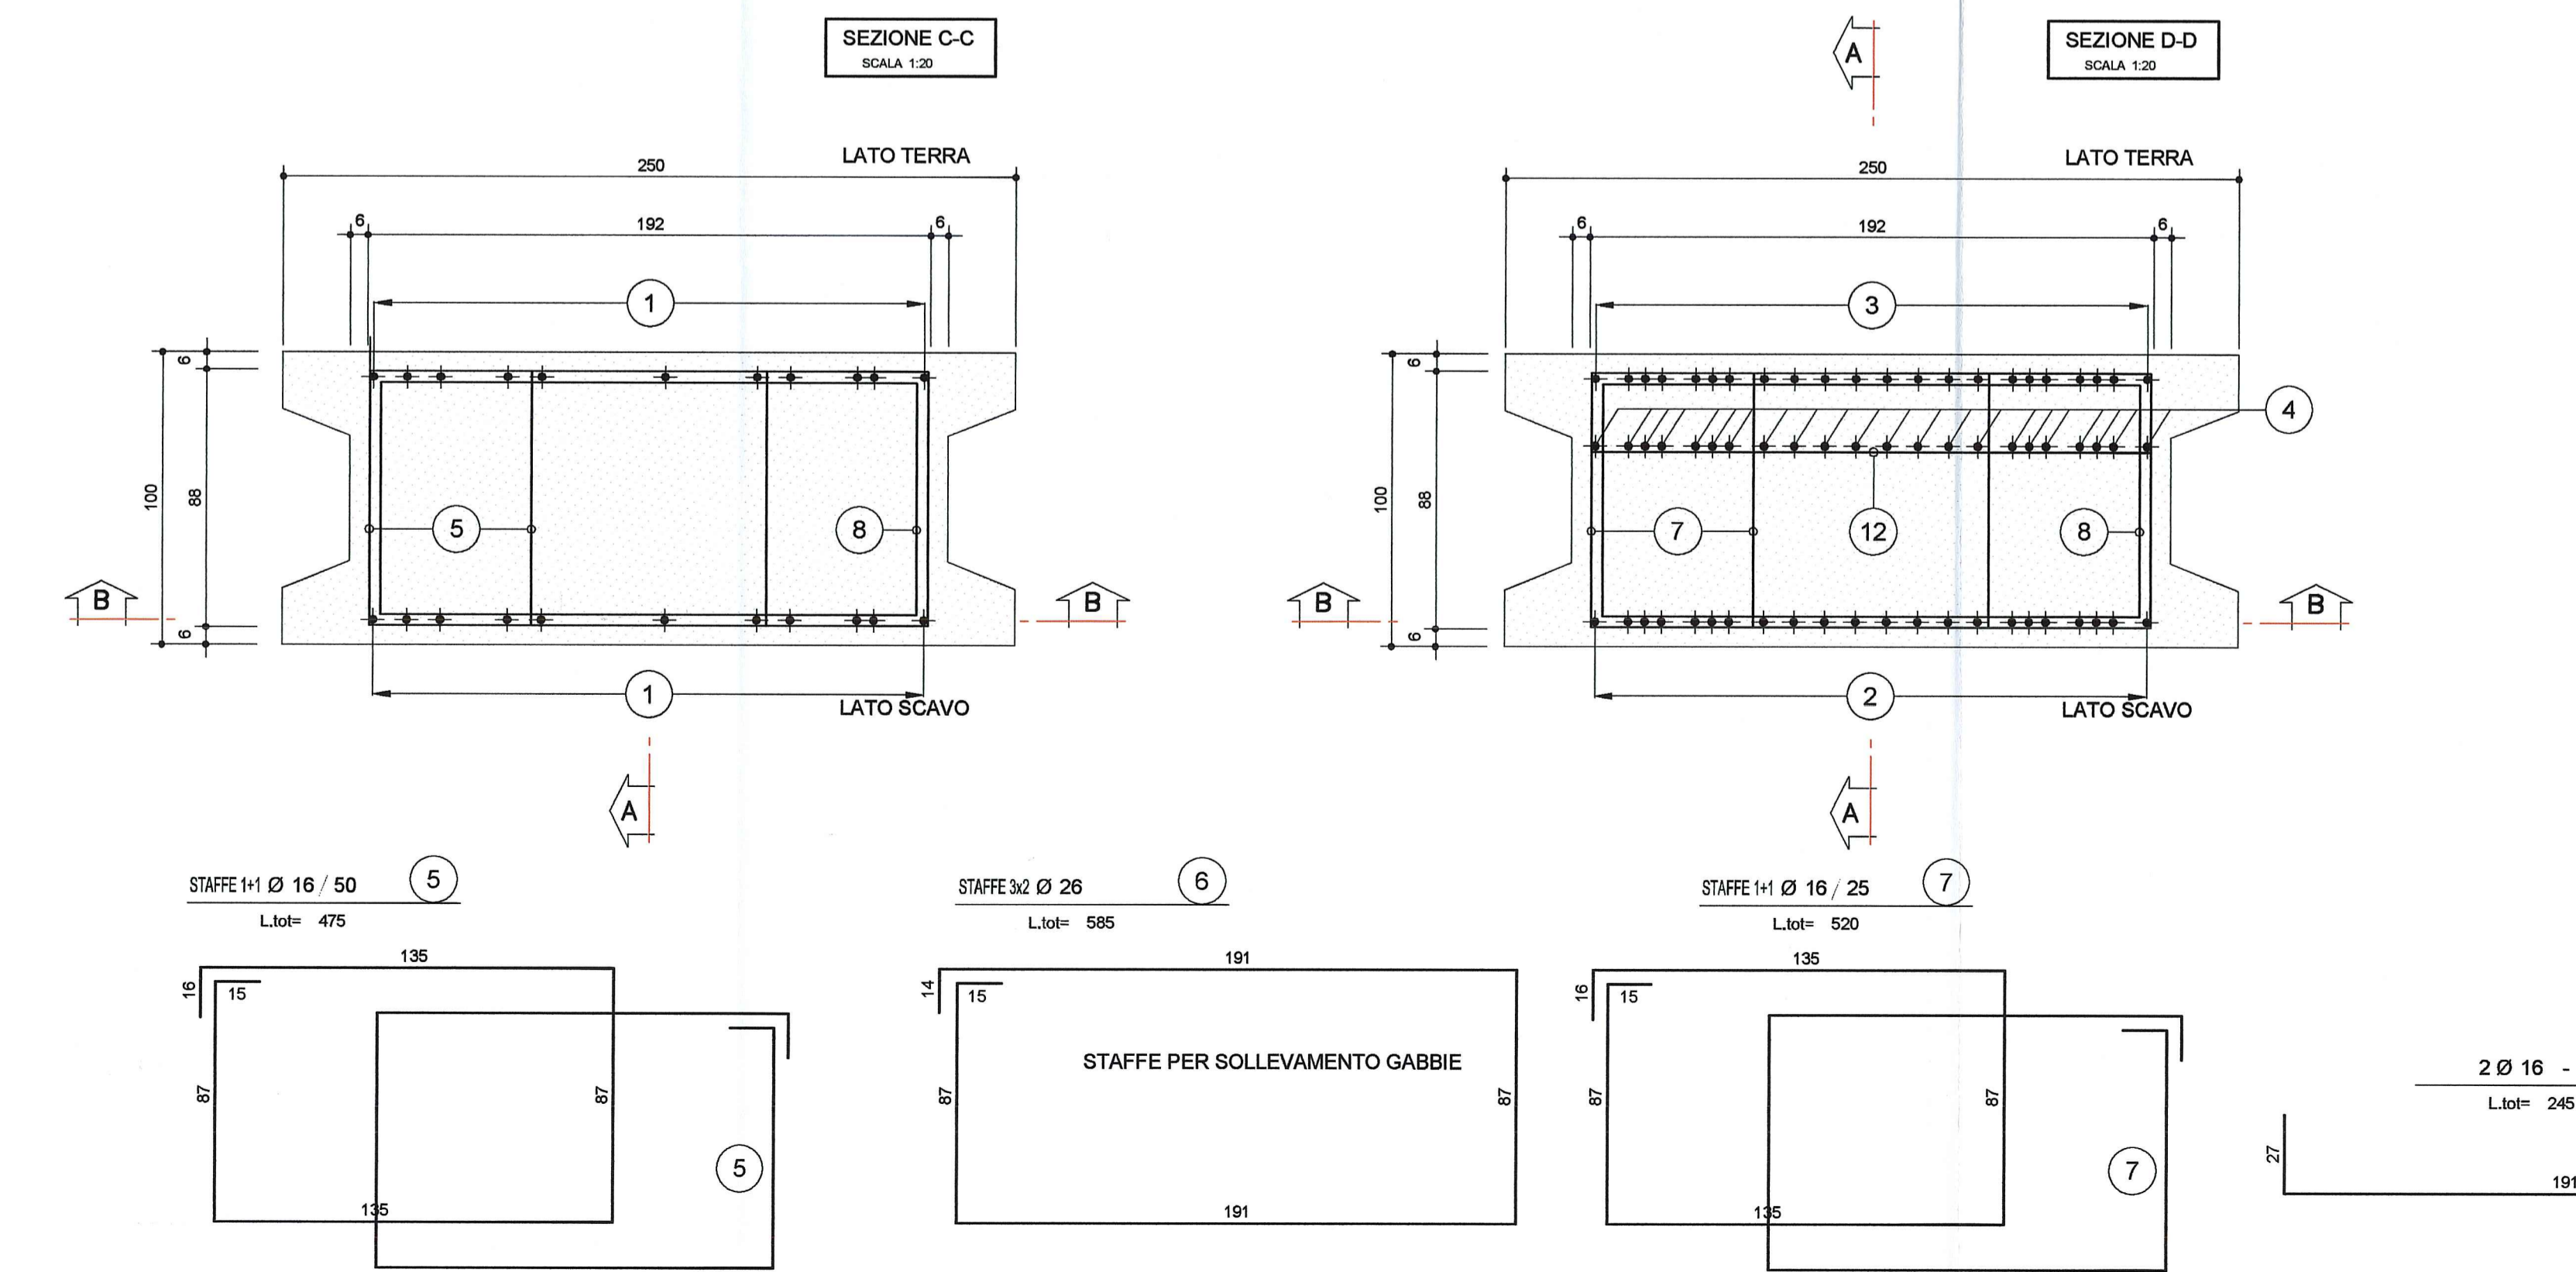


**DIAFRAMMI TIPO "A LATERALE" H=13.50m L=2.50m**  
SCALA 1:50

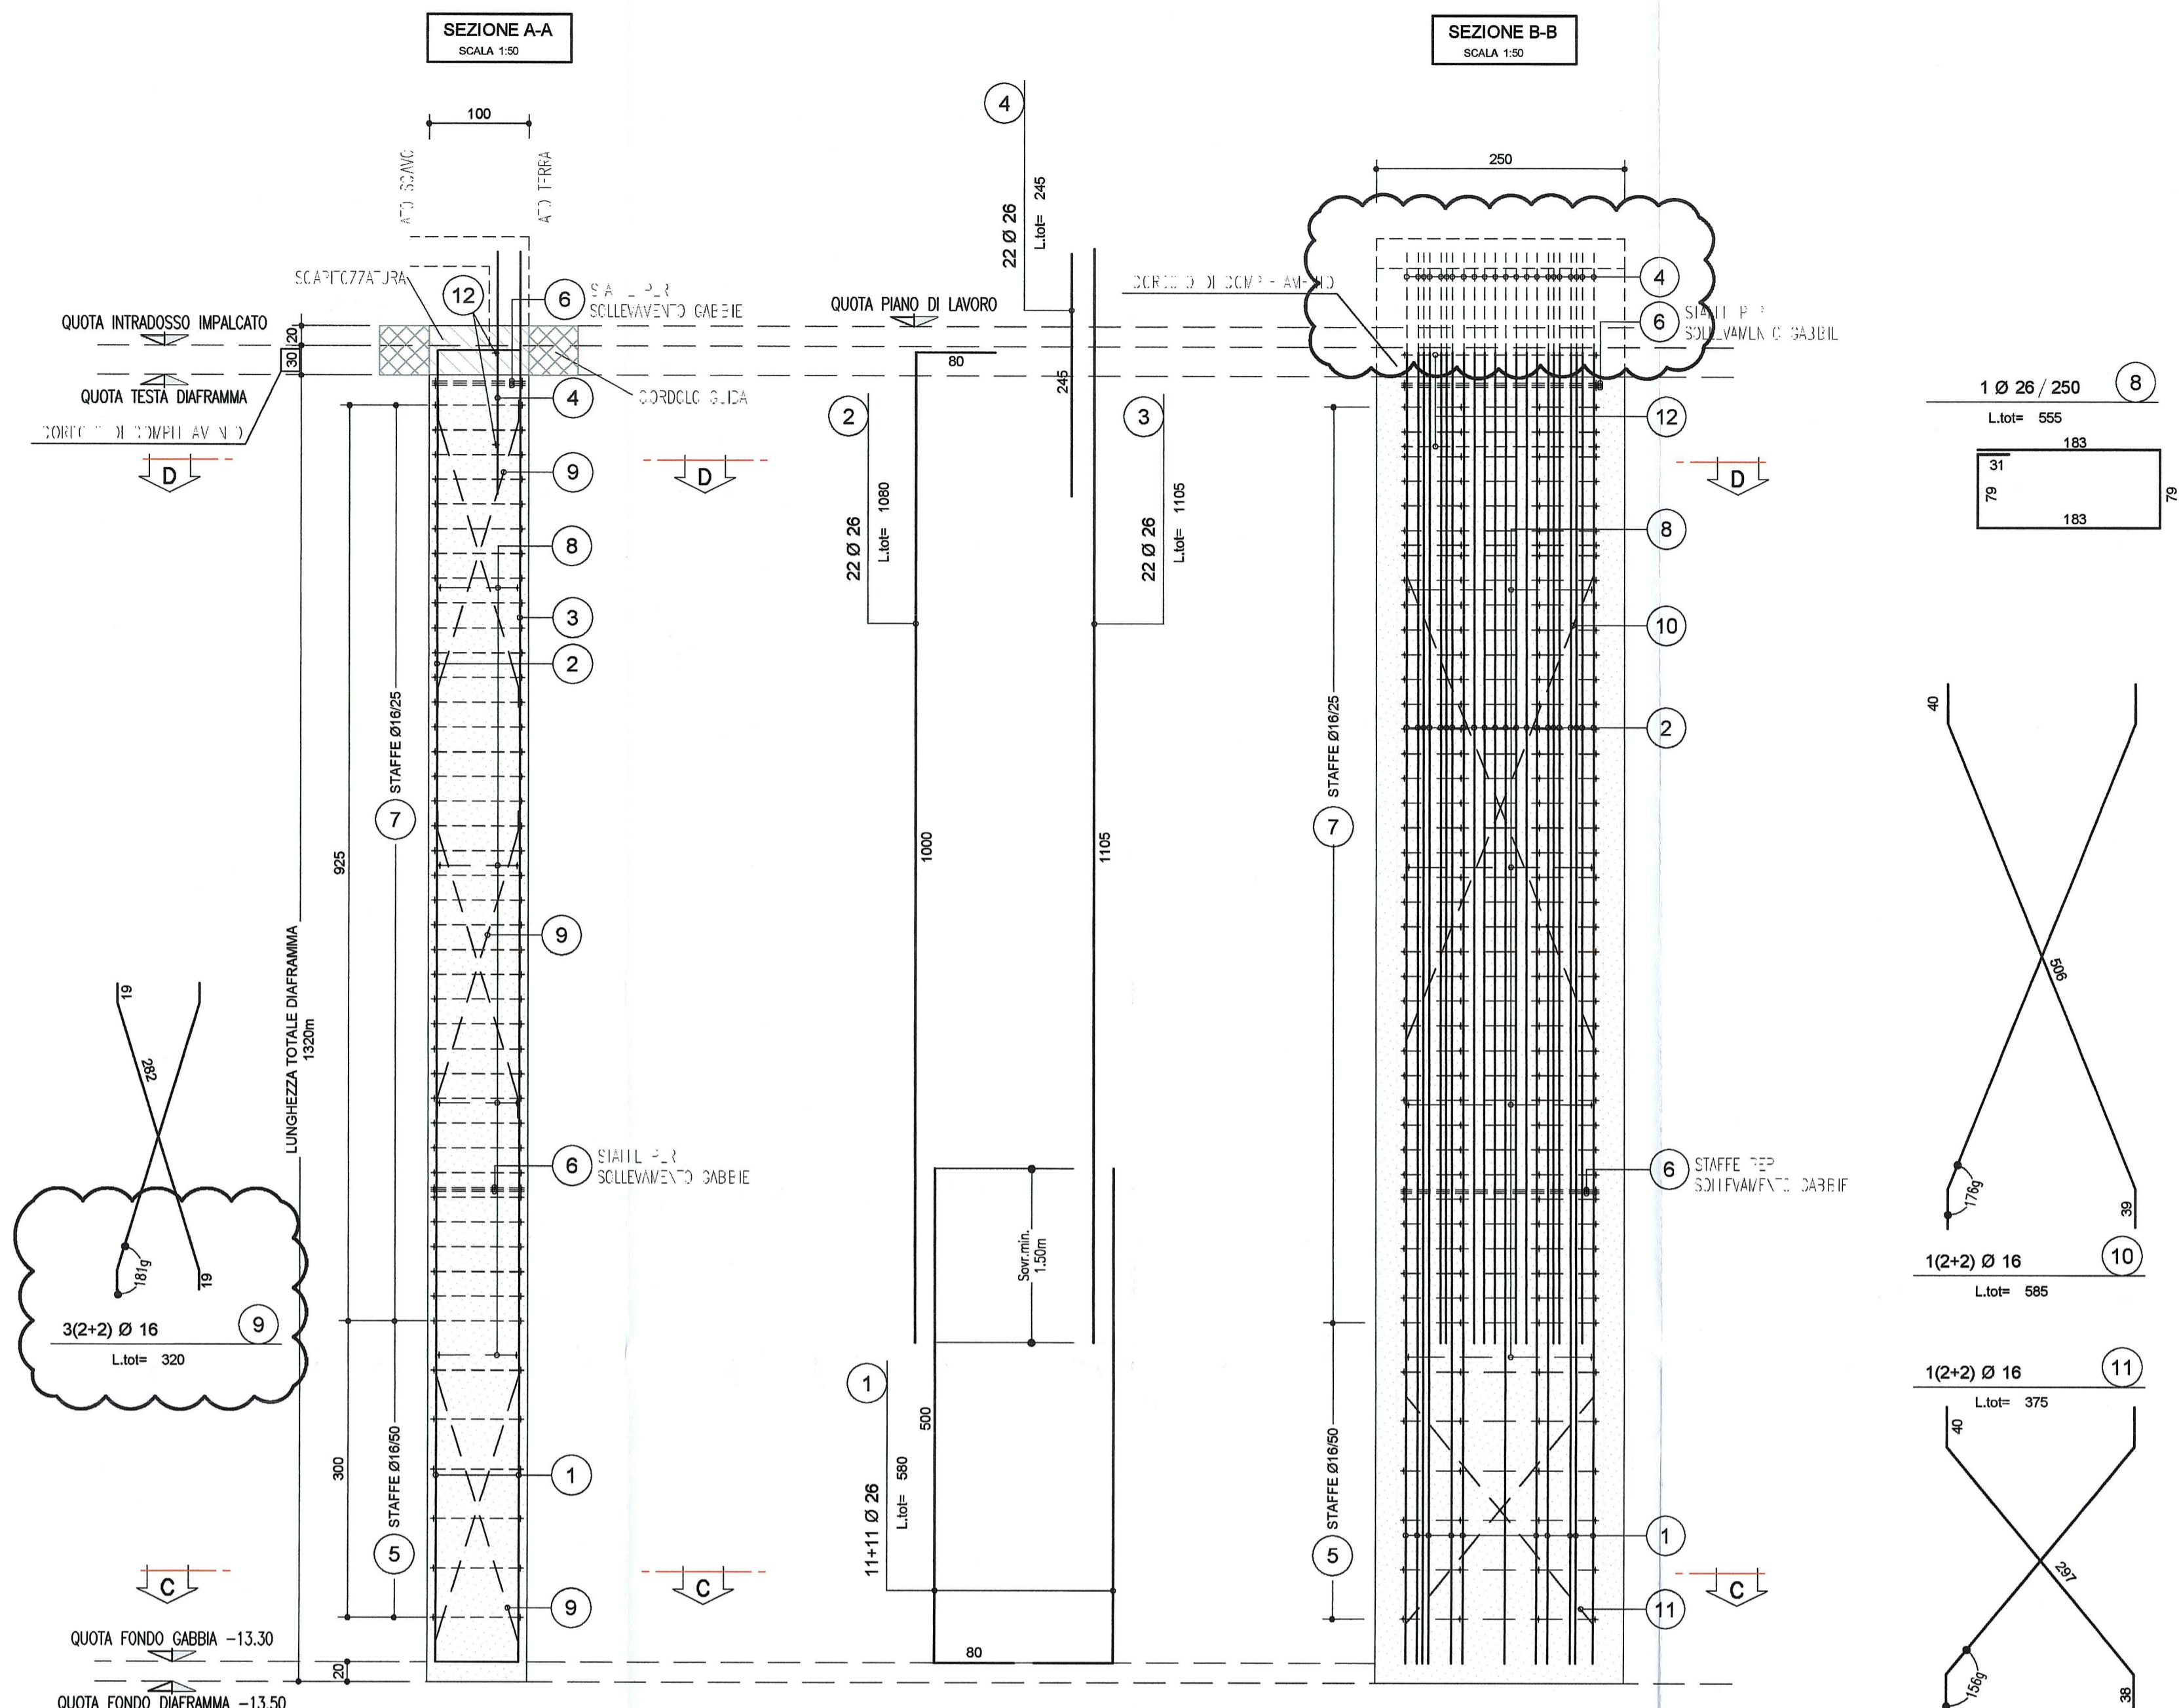

**PER IL SOLLEVAMENTO GABBIE DI ARMATURA**

LE OPERAZIONI DI SOLLEVAMENTO DELLE GABBIE DI ARMATURA DOVRANNO ESSERE ESEGUITE UTILIZZANDO CAVI IN ACCIAIO COLLEGATI ALLE STAFFE PER IL SOLLEVAMENTO. LA GABBIA DI ARMATURA HA UN PESO COMPLESSIVO DI 4500Kg

**NOTA BENE**

- PER I DETTAGLI DELL'IMPERMEABILIZZAZIONE VEDI ELABORATO SPECIFICO: RAAA1ERAPGA01SPC002  
- PER LE CARATTERISTICHE DEI MATERIALI STRUTTURALI SI RIMANDA ALL'ELABORATO SPECIFICO: RAAA1ERAPGA01GSP001

DESCRIZIONE DELLA MODIFICA  
MODIFICATA POSIZIONE 4 E MOD. POS 9

Committente: **AUTOCAMIONALE DELLA CISA S.p.A.**  
Via Camboara 26/A - Frazione Ponte Taro - 43015 NOCETO (PR)

Impresa Esecutrice: **PIZZAROTTI**  
FONDATA NEL 1910

**AUTOSTRADA DELLA CISA A15**  
RACCORDO AUTOSTRADALE A15/A22  
CORRIDOIO PLURIMODALE TIRRENO-BRENNERO  
RACCORDO AUTOSTRADALE FRA L' AUTOSTRADA DELLA CISA-FONTEVIVO (PR)  
E L' AUTOSTRADA DEL BRENNERO-NOGAROLE ROCCA (VR). I LOTTO.  
C.U.P. G61B04000060008 C.I.G. 307068161E

**PROGETTO ESECUTIVO**

AUTOCAMIONALE DELLA CISA S.p.A.  
Il Direttore TIRE: [Signature] Il Responsabile del Procedimento: [Signature] Il Presidente: [Signature]

IMPRESA PIZZAROTTI & C. S.p.A.  
Il Direttore Tecnico: [Signature] Il Geologo: NA  
Impresa Pizzarotti & C. S.p.A.  
Il Responsabile di Progetto: [Signature] Dott. Ing. Luca Bondanelli

PROGETTAZIONE DI: **PIZZAROTTI**  
FONDATA NEL 1910  
Il Progettista: **GIOVANNA CASSANI**  
Dott. Ing. Giovanna Cassani  
Ordine degli Ingegneri della Provincia di Milano n. 205  
Coordinatore per la Sicurezza in fase di Progettazione: [Signature]

A.T.I.: **idresse** **ROCKSOIL** **VIA**  
ingegneria s.p.a. s.p.a. s.p.a.  
MANDATARIA MANDATARIA MANDATARIA  
Il Progettista: **Ing. Giovanni Maria Cepparotti**  
Ordine degli Ingegneri della Provincia di Viterbo n. 392

Consulenza specialistica a cura di: **NA**  
Progettista Responsabile: **Ing. Pietro Mazzoli**  
Impresa Pizzarotti & C. S.p.A. PIZZAROTTI  
INGEGNERIA ORDINE  
INGEGNERI PARMA n. 841  
Ordine degli Ingegneri della Provincia di Parma n. 821

Titolo Elaborato: **Asse principale Galleria artificiale A1 Struttura Diaframmi laterali - Armatura Pannello tipo A**  
Data Emissione Progetto: **18/03/2014**  
Scala: **1:50 1:20**

NUM. IDENTIFICATIVO	CODICE COMMESSA	LOTTO	FASE	ENTE	AMBITO	CAT. OPERA	NUM. OPERA	PARTE OPERA	TIPO DOC.	NUM. PROG. DOC.	REVISIONE
	RAAA	1	E	R	AP	GA	01	S	AR	012	C

Rev.	Data	DESCRIZIONE REVISIONE	Redatto	Controllato	Approvato
C	14/05/2015	CORREZIONE REFUSI E OSSERVAZIONI ASP	G. MONDINI	G. CASSANI	MAZZOLI
B	12/12/2014	ISTRUTTORIA A15	G. MONDINI	G. CASSANI	MAZZOLI
A	27/05/2014	REMISSIONE PROGETTO ESECUTIVO	G. MONDINI	G. CASSANI	MAZZOLI