
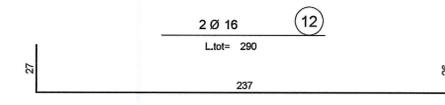
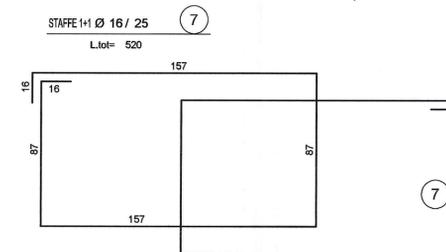
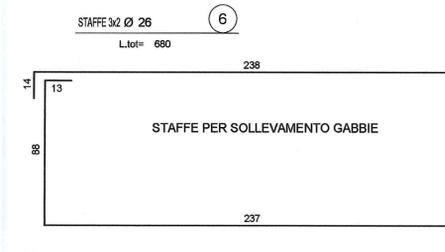
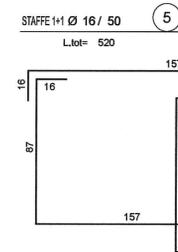
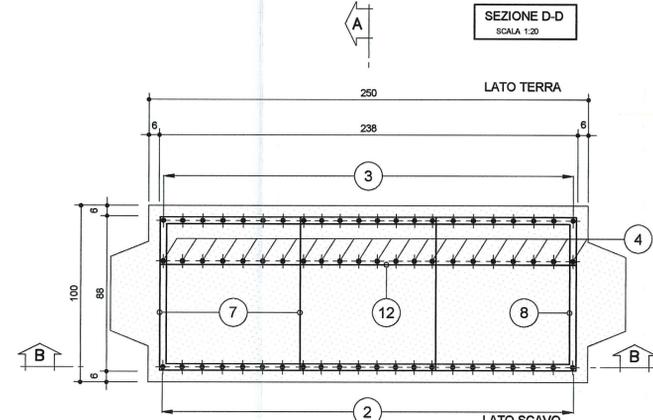
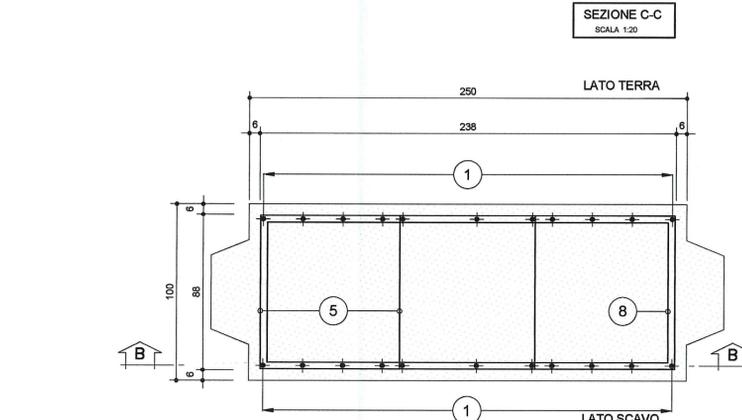
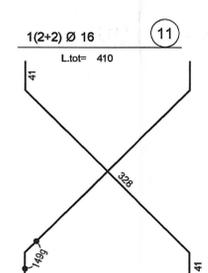
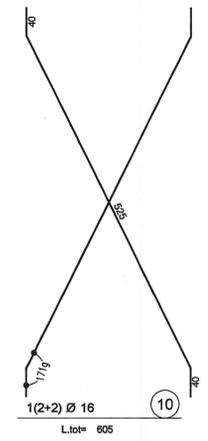
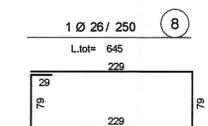


DIAFRAMMI TIPO "B" LATERALE " H=13.50m L=2.50m
SCALA 1:50

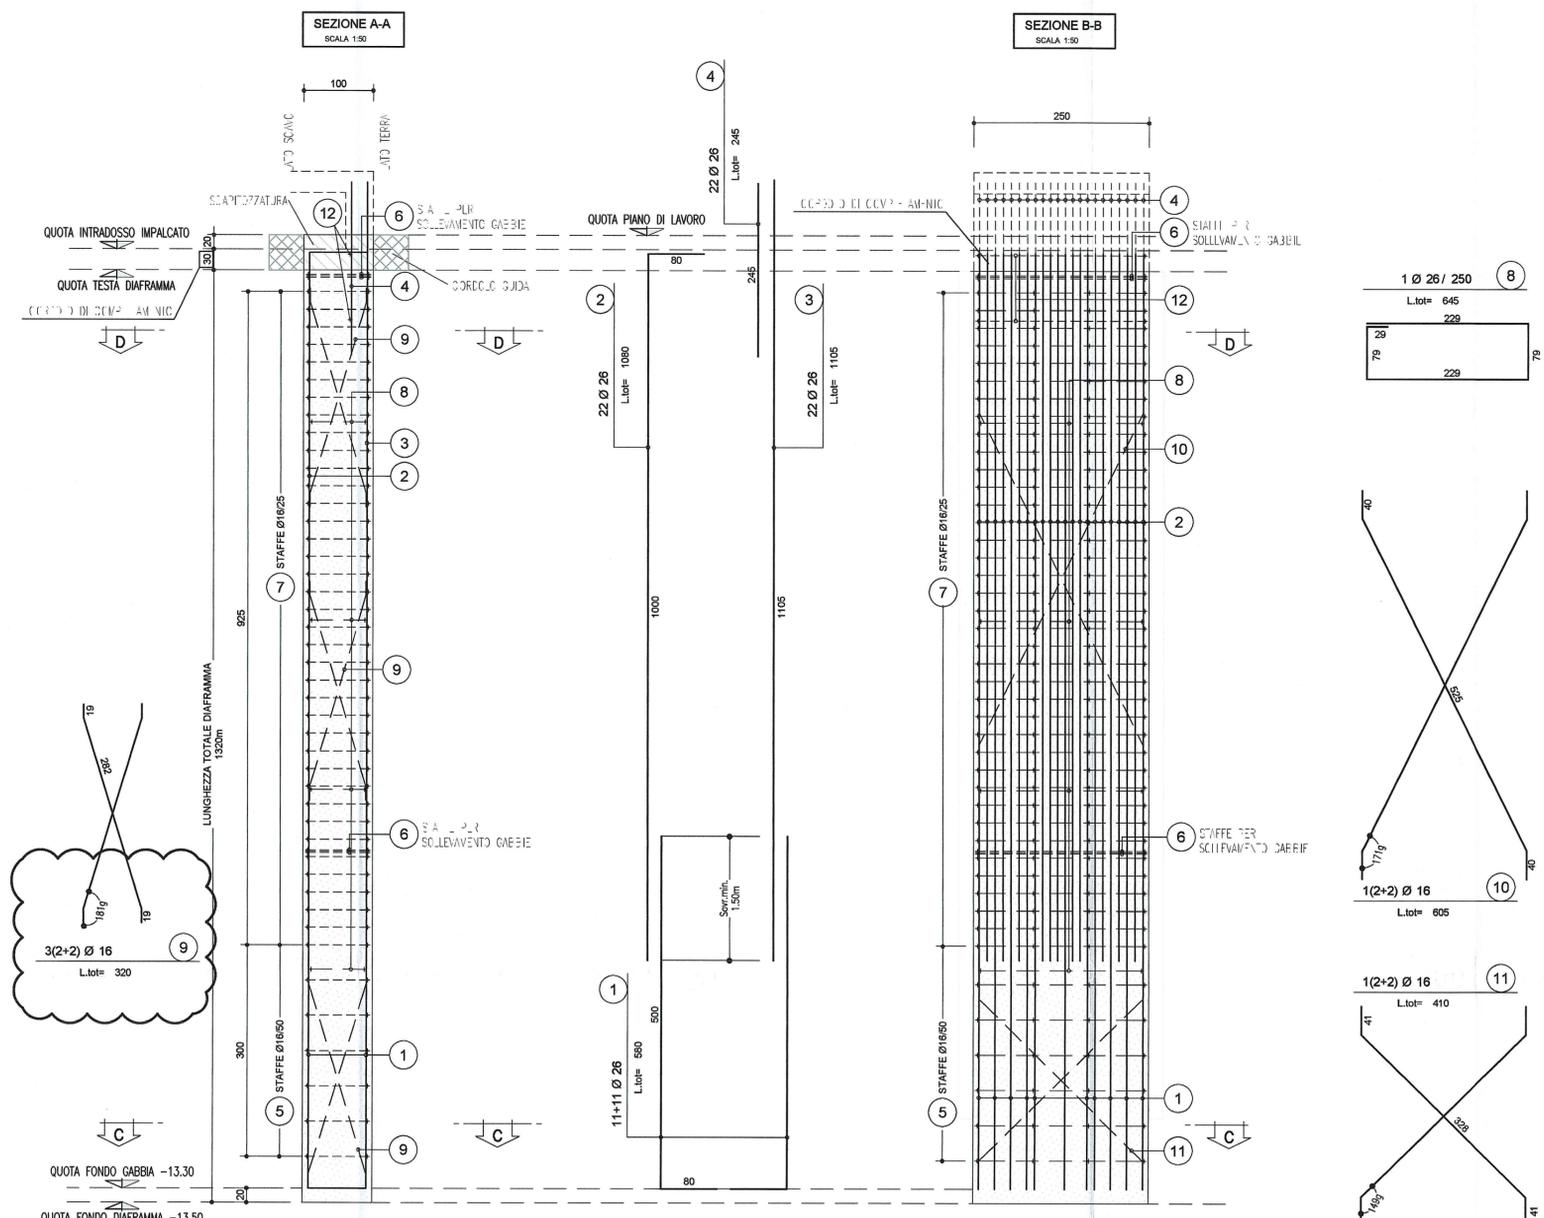

PER IL SOLLEVAMENTO GABBIE DI ARMATURA

LE OPERAZIONI DI SOLLEVAMENTO DELLE GABBIE DI ARMATURA DOVRANNO ESSERE ESEGUITE UTILIZZANDO CAVI IN ACCIAIO COLLECATI ALLE STAFFE PER IL SOLLEVAMENTO. LA GABBIA DI ARMATURA HA UN PESO COMPLESSIVO DI 4500Kg

NOTA BENE

- PER I DETTAGLI DELL'IMPERMEABILIZZAZIONE VEDI ELABORATO SPECIFICO: RAAA1ERAPGA01SPC002
- PER LE CARATTERISTICHE DEI MATERIALI STRUTTURALI SI RIMANDA ALL'ELABORATO SPECIFICO: RAAA1ERAPGA01GSP001

DESCRIZIONE DELLA MODIFICA
MODIFICATA POSIZIONE 9

Committente: **AUTOCAMIONALE DELLA CISA S.p.A.**
Via Camboara 26/A - Frazione Ponte Taro - 43015 NOCETO (PR)

Impresa Esecutrice: **PIZZAROTTI** FONDATA NEL 1910

AUTOSTRADA DELLA CISA A15 RACCORDO AUTOSTRADALE A15/A22 CORRIDOIO PLURIMODALE TIRRENO-BRENNERO RACCORDO AUTOSTRADALE FRA L' AUTOSTRADA DELLA CISA-FONTEVIVO (PR) E L' AUTOSTRADA DEL BRENNERO-NOGAROLE ROCCA (VR), I LOTTO.
C.U.P. G61B0400060008 C.I.G. 307068161E

PROGETTO ESECUTIVO

AUTOCAMIONALE DELLA CISA S.p.A.
Il Direttore TIBRE: [Signature] Il Responsabile del Procedimento: [Signature] Il Presidente: [Signature]

IMPRESA PIZZAROTTI & C. S.p.A.
Il Direttore Tecnico: [Signature] Impresa Pizzarotti & C. S.p.A. Il Responsabile di Progetto: Dott. Ing. Luca Boncinelli Il Geologo: NA

PROGETTAZIONE DI: **PIZZAROTTI** FONDATA NEL 1910 Il Progettista: **GIOVANNA CASSANI** Dott. Ing. Giovanna Cassani INGEGERI DI MILANO Ordine degli Ingegneri della Provincia di Milano n. 2058 [Signature]

A.T.I.: **idroesse engineering** **ROCKSOIL** S.p.A. **VIA** MANFROTTO S.p.A. Coordinatore per la Sicurezza in fase di Progettazione: Ing. Giovanni Maria Cepparotti Ordine degli Ingegneri della Provincia di Viterbo n. 392

Consulenza specialistica a cura di: NA Progettista Responsabile Integrazione Prestazioni Specialistiche: Impresa Pizzarotti & C. S.p.A. Ing. Pietro Mazzoli IMPIRESA PIZZAROTTI ISCRITTO ORDINE INGENGERI DI MILANO n. 41.821 Ordine degli Ingegneri della Provincia di Milano n. 41.821

Titolo Elaborato: **Asse principale Galleria artificiale A1 Struttura Diaframmi laterali - Armatura Pannello tipo B** Data Emisione Progetto: 18/03/2014 Scala: 1:50 1:20

Identif. Elaborato:

NRO IDENTIFICATIVO	CODICE COMMESSA	LOTTO	FASE	ENTE	AMBITO	CAT. OPERA	NRO OPERA	PARTE OPERA	TITO. DOC.	NRO PROG. DOC.	REVISIONE
	RAAA	1	E	R	AP	GA	01	S	AR	O13	C

Rev.	Data	DESCRIZIONE REVISIONE	Redatto	Controllato	Approvato
C	14/05/2015	CORREZIONE REFLUSI E OSSERVAZIONI ASP	G. MONDINI	G. CASSANI	MAZZOLI
B	12/12/2014	ISTRUTTORIA A15	G. MONDINI	G. CASSANI	MAZZOLI
A	27/08/2014	RIEMMISSIONE PROGETTO ESECUTIVO	G. MONDINI	G. CASSANI	MAZZOLI