


DIAFRAMMI TIPO "B1 LATERALI" H=13.50m L=2.50m  
SCALA 1:20

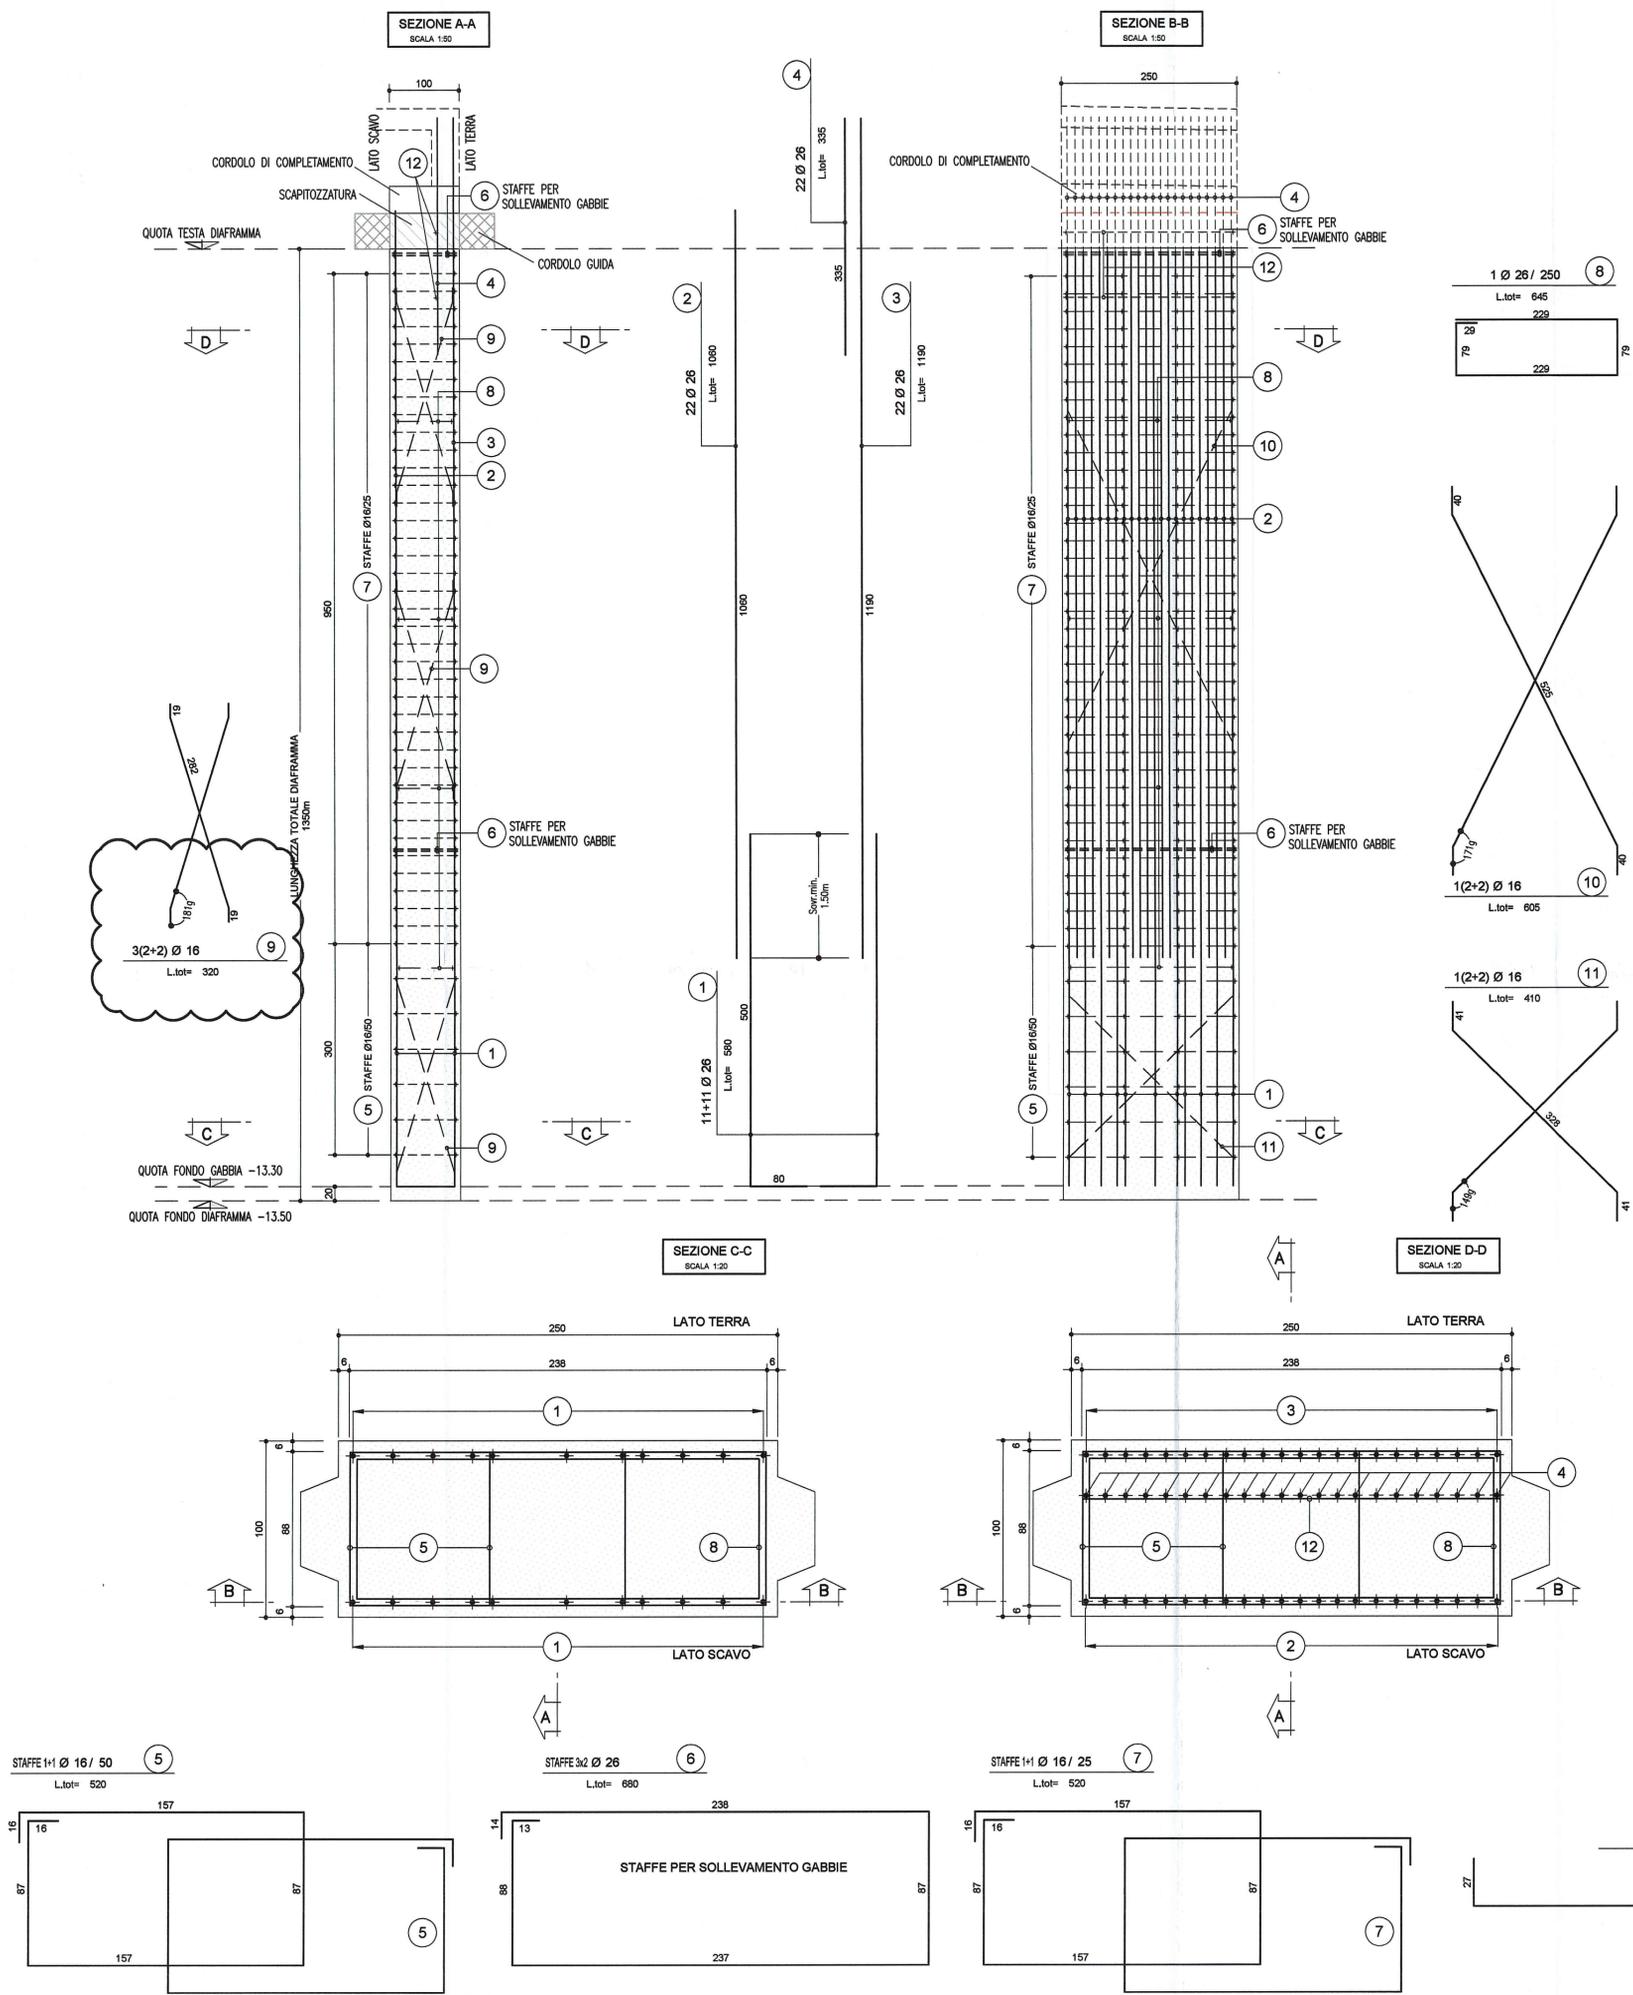

PER IL SOLLEVAMENTO GABBIE DI ARMATURA

LE OPERAZIONI DI SOLLEVAMENTO DELLE GABBIE DI ARMATURA DOVRANNO ESSERE ESEGUITE UTILIZZANDO CAVI IN ACCIAIO COLLECATI ALLE STAFFE PER IL SOLLEVAMENTO. LA GABBIA DI ARMATURA HA UN PESO COMPLESSIVO DI 4500Kg

NOTA BENE

- PER I DETTAGLI DELL'IMPERMEABILIZZAZIONE VEDI ELABORATO SPECIFICO: RAAA1ERAPGA01SPC002
- PER LE CARATTERISTICHE DEI MATERIALI STRUTTURALI SI RIMANDA ALL'ELABORATO SPECIFICO: RAAA1ERAPGA01GSP001

DESCRIZIONE DELLA MODIFICA  
MODIFICATA POSIZIONE 9

**Autocamionale della CISA S.p.A.**  
Via Camboara 26/A - Frazione Ponte Taro - 43015 NOCETO (PR)

**PIZZAROTTI**  
FONDATA NEL 1910

**Autostada della CISA A15 RACCORDO AUTOSTRADALE A15/A22 CORRIDOIO PLURIMODALE TIRRENO-BRENNERO RACCORDO AUTOSTRADALE FRA L' AUTOSTRADA DELLA CISA-FONTEVIVO (PR) E L' AUTOSTRADA DEL BRENNERO-NOGAROLE ROCCA (VR). I LOTTO.**  
C.U.P. G61B04000060008 C.I.G. 307068161E

**PROGETTO ESECUTIVO**

Autocamionale della CISA S.p.A.  
Il Direttore TIBRE: Il Responsabile del Procedimento: Il Presidente:

IMPRESA PIZZAROTTI & C. S.p.A.  
Il Direttore Tecnico e Responsabile di Progetto: **Don. Ing. Luca Bondanelli**

Il Geologo: NA

PROGETTAZIONE DI: **PIZZAROTTI**  
Il Progettista: **GIOVANNA CASSANI**  
Dott. Ing. Giovanna Cassani  
Ordine degli Ingegneri della Provincia di Milano n.20997

A.T.I.: **idrosse engineering**, **ROXSOIL S.p.A.**, **VIA**  
Mandatara Mandante Mandante

Ing. Giovanni Maria Cepparotti  
Ordine degli Ingegneri della Provincia di Viterbo n. 392

Consulenza specialistica a cura di: **PIZZAROTTI**  
NA

Progettista Responsabile Integrazione Prestazioni Specialistiche:  
Ing. Pietro Mazzoli  
Ordine degli Ingegneri della Provincia di Parma n. 6211

Titolo Elaborato: **Asse principale Galleria artificiale A1 Struttura Diaframmi laterali - Armatura Pannello tipo B1**  
Data Emissione Progetto: 18/03/2014  
Scala: 1:50 1:20

ALFO IDENTIFICATIVO	CODICE COMMITTEE	LOTTO	FREE	ENTE	AMBITO	DEL. OPERA	N.RO OPERA	PARTE OPERA	TIPO DOC.	N.RO PROGR.	DOC.	REVISIONE
	RAAA	1	E	R	AP	GA	01	S	AR	062	C	

Rev.	Data	DESCRIZIONE REVISIONE	Redatto	Controllato	Approvato
C	14/05/2015	CORREZIONE REFUSI E OSSERVAZIONI ASP1	G. MONDINI	G. CASSANI	MAZZOLI
B	12/12/2014	ISTRUTTORIA A15	G. MONDINI	G. CASSANI	MAZZOLI
A	27/06/2014	REMISSIONE PROGETTO ESECUTIVO	G. MONDINI	G. CASSANI	MAZZOLI