


DIAFRAMMI TIPO "D LATERALI" H=13.50m L=2.96m
SCALA 1:50

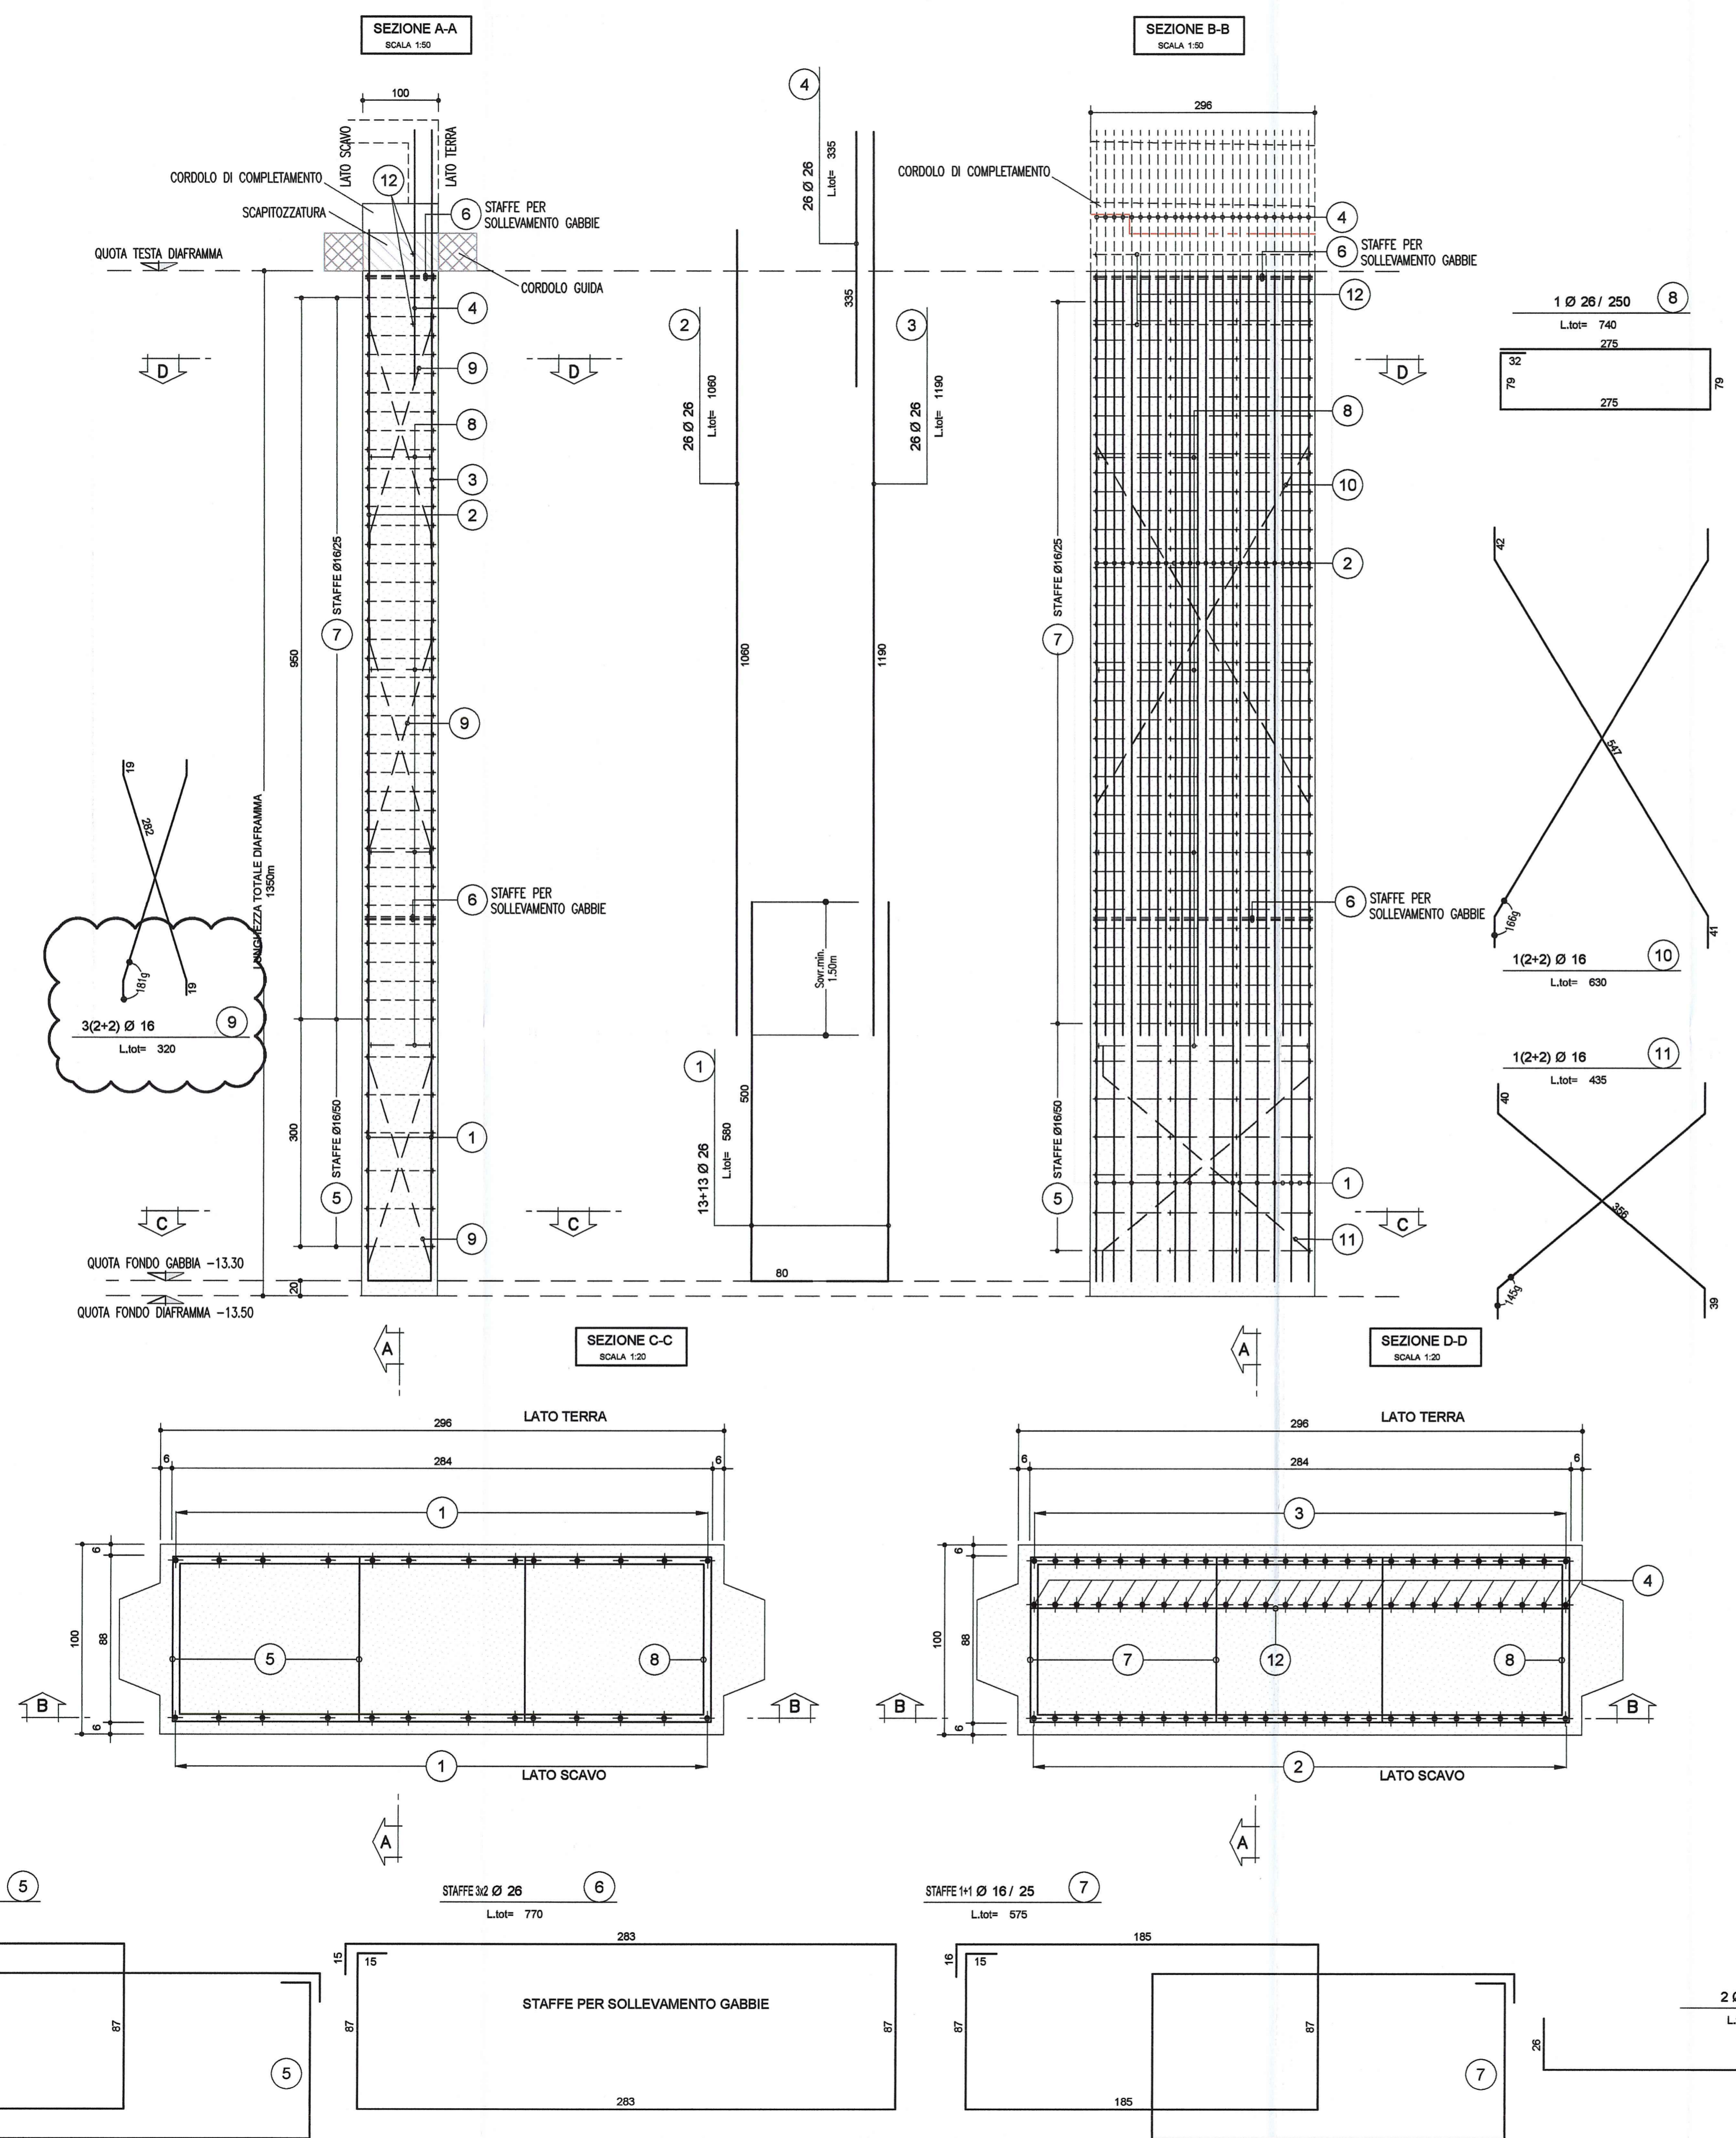

PER IL SOLLEVAMENTO GABBIE DI ARMATURA

LE OPERAZIONI DI SOLLEVAMENTO DELLE GABBIE DI ARMATURA DOVRANNO ESSERE ESEGUITE UTILIZZANDO CAVI IN ACCIAIO COLLEGATI ALLE STAFFE PER IL SOLLEVAMENTO. LA GABBIA DI ARMATURA HA UN PESO COMPLESSIVO DI 5500Kg

NOTA BENE

- PER I DETTAGLI DELL'IMPERMEABILIZZAZIONE VEDI ELABORATO SPECIFICO: RAAA1ERAPGA01SPC002
- PER LE CARATTERISTICHE DEI MATERIALI STRUTTURALI SI RIMANDA ALL'ELABORATO SPECIFICO: RAAA1ERAPGA01GSP001

DESCRIZIONE DELLA MODIFICA
MODIFICATA POSIZIONE 9

Committee: **AUTOCAMIONALE DELLA CISA S.p.A.**
Via Camboara 26/A - Frazione Ponte Taro - 43015 NOCETO (PR)

Contractor: **PIZZAROTTI**
FONDATA NEL 1910

PROJECT: **AUTOSTRADA DELLA CISA A15 RACCORDO AUTOSTRADALE A15/A22 CORRIDOIO PLURIMODALE TIRRENO-BRENNERO RACCORDO AUTOSTRADALE FRA L' AUTOSTRADA DELLA CISA-FONTEVIVO (PR) E L' AUTOSTRADA DEL BRENNERO-NOGAROLE ROCCA (VR). I LOTTO.**
C.U.P. G61B0400060008 C.I.G. 307068161E

PROGETTO ESECUTIVO

AUTOCAMIONALE DELLA CISA S.p.A.
Il Direttore TIBRE: *A* Il Responsabile del Procedimento: *B* Il Presidente: *C*

IMPRESA PIZZAROTTI & C. S.p.A.
Il Direttore Tecnico: *D* Impresa Pizzarotti & C. S.p.A. Il Responsabile di Progetto Dott. Ing. Luca Bonasonelli

Il Geologo: NA

PROGETTAZIONE DI: **PIZZAROTTI**
FONDATA NEL 1910

Il Progettista: **GIOVANNA CASSANI**
Dott. Ing. Giovanna Cassani *E* INGEGERI DI MILANO
Ordine degli Ingegneri della Provincia di Milano n.20962/03

A.T.I.: **idrosse engineering** **ROXSOIL** **VIA**
MANDATARIA MANDANTE MANDANTE S.r.l.

Il Coordinatore per la Sicurezza in fase di Progettazione: *F*

Consulenza specialistica a cura di: NA

Progettista Responsabile *G* Impresa Pizzarotti & C. S.p.A. *H* Impresa Pizzarotti & C. S.p.A. *I* Impresa Pizzarotti & C. S.p.A. *J* Impresa Pizzarotti & C. S.p.A. *K* Impresa Pizzarotti & C. S.p.A. *L* Impresa Pizzarotti & C. 

Titolo Elaborato: **Asse principale Galleria artificiale A1 Struttura Diaframmi laterali - Armatura Pannello tipo D**

Data Emissione Progetto: 18/03/2014
Scala: 1:50 1:20

NUM. IDENTIFICATIVO	CODICE COMMESSA	LOTTO	FASE	ENTE	AMBITO	GR. OPERA	NUM. OPERA	PARTE OPERA	TIPO DOC.	NUM. PROCED. DOC.	REVISIONE
	RAAA	1	E	R	AP	GA	01	S	AR	056	C

Rev.	Data	DESCRIZIONE REVISIONE	Redatto	Controllo	Approvato
C	14/05/2015	CORREZIONE REFUSI E OSSERVAZIONI ASP	G. MONDIN	G. CASSANI	MAZZOLI
B	12/12/2014	ISTRUTTORIA A15	G. MONDIN	G. CASSANI	MAZZOLI
A	27/09/2014	PREMISSIONE PROGETTO ESECUTIVO	G. MONDIN	G. CASSANI	MAZZOLI