


DIAFRAMMI TIPO "E-I LATERALI" H=13.50m L=3.27m
SCALA 1:50

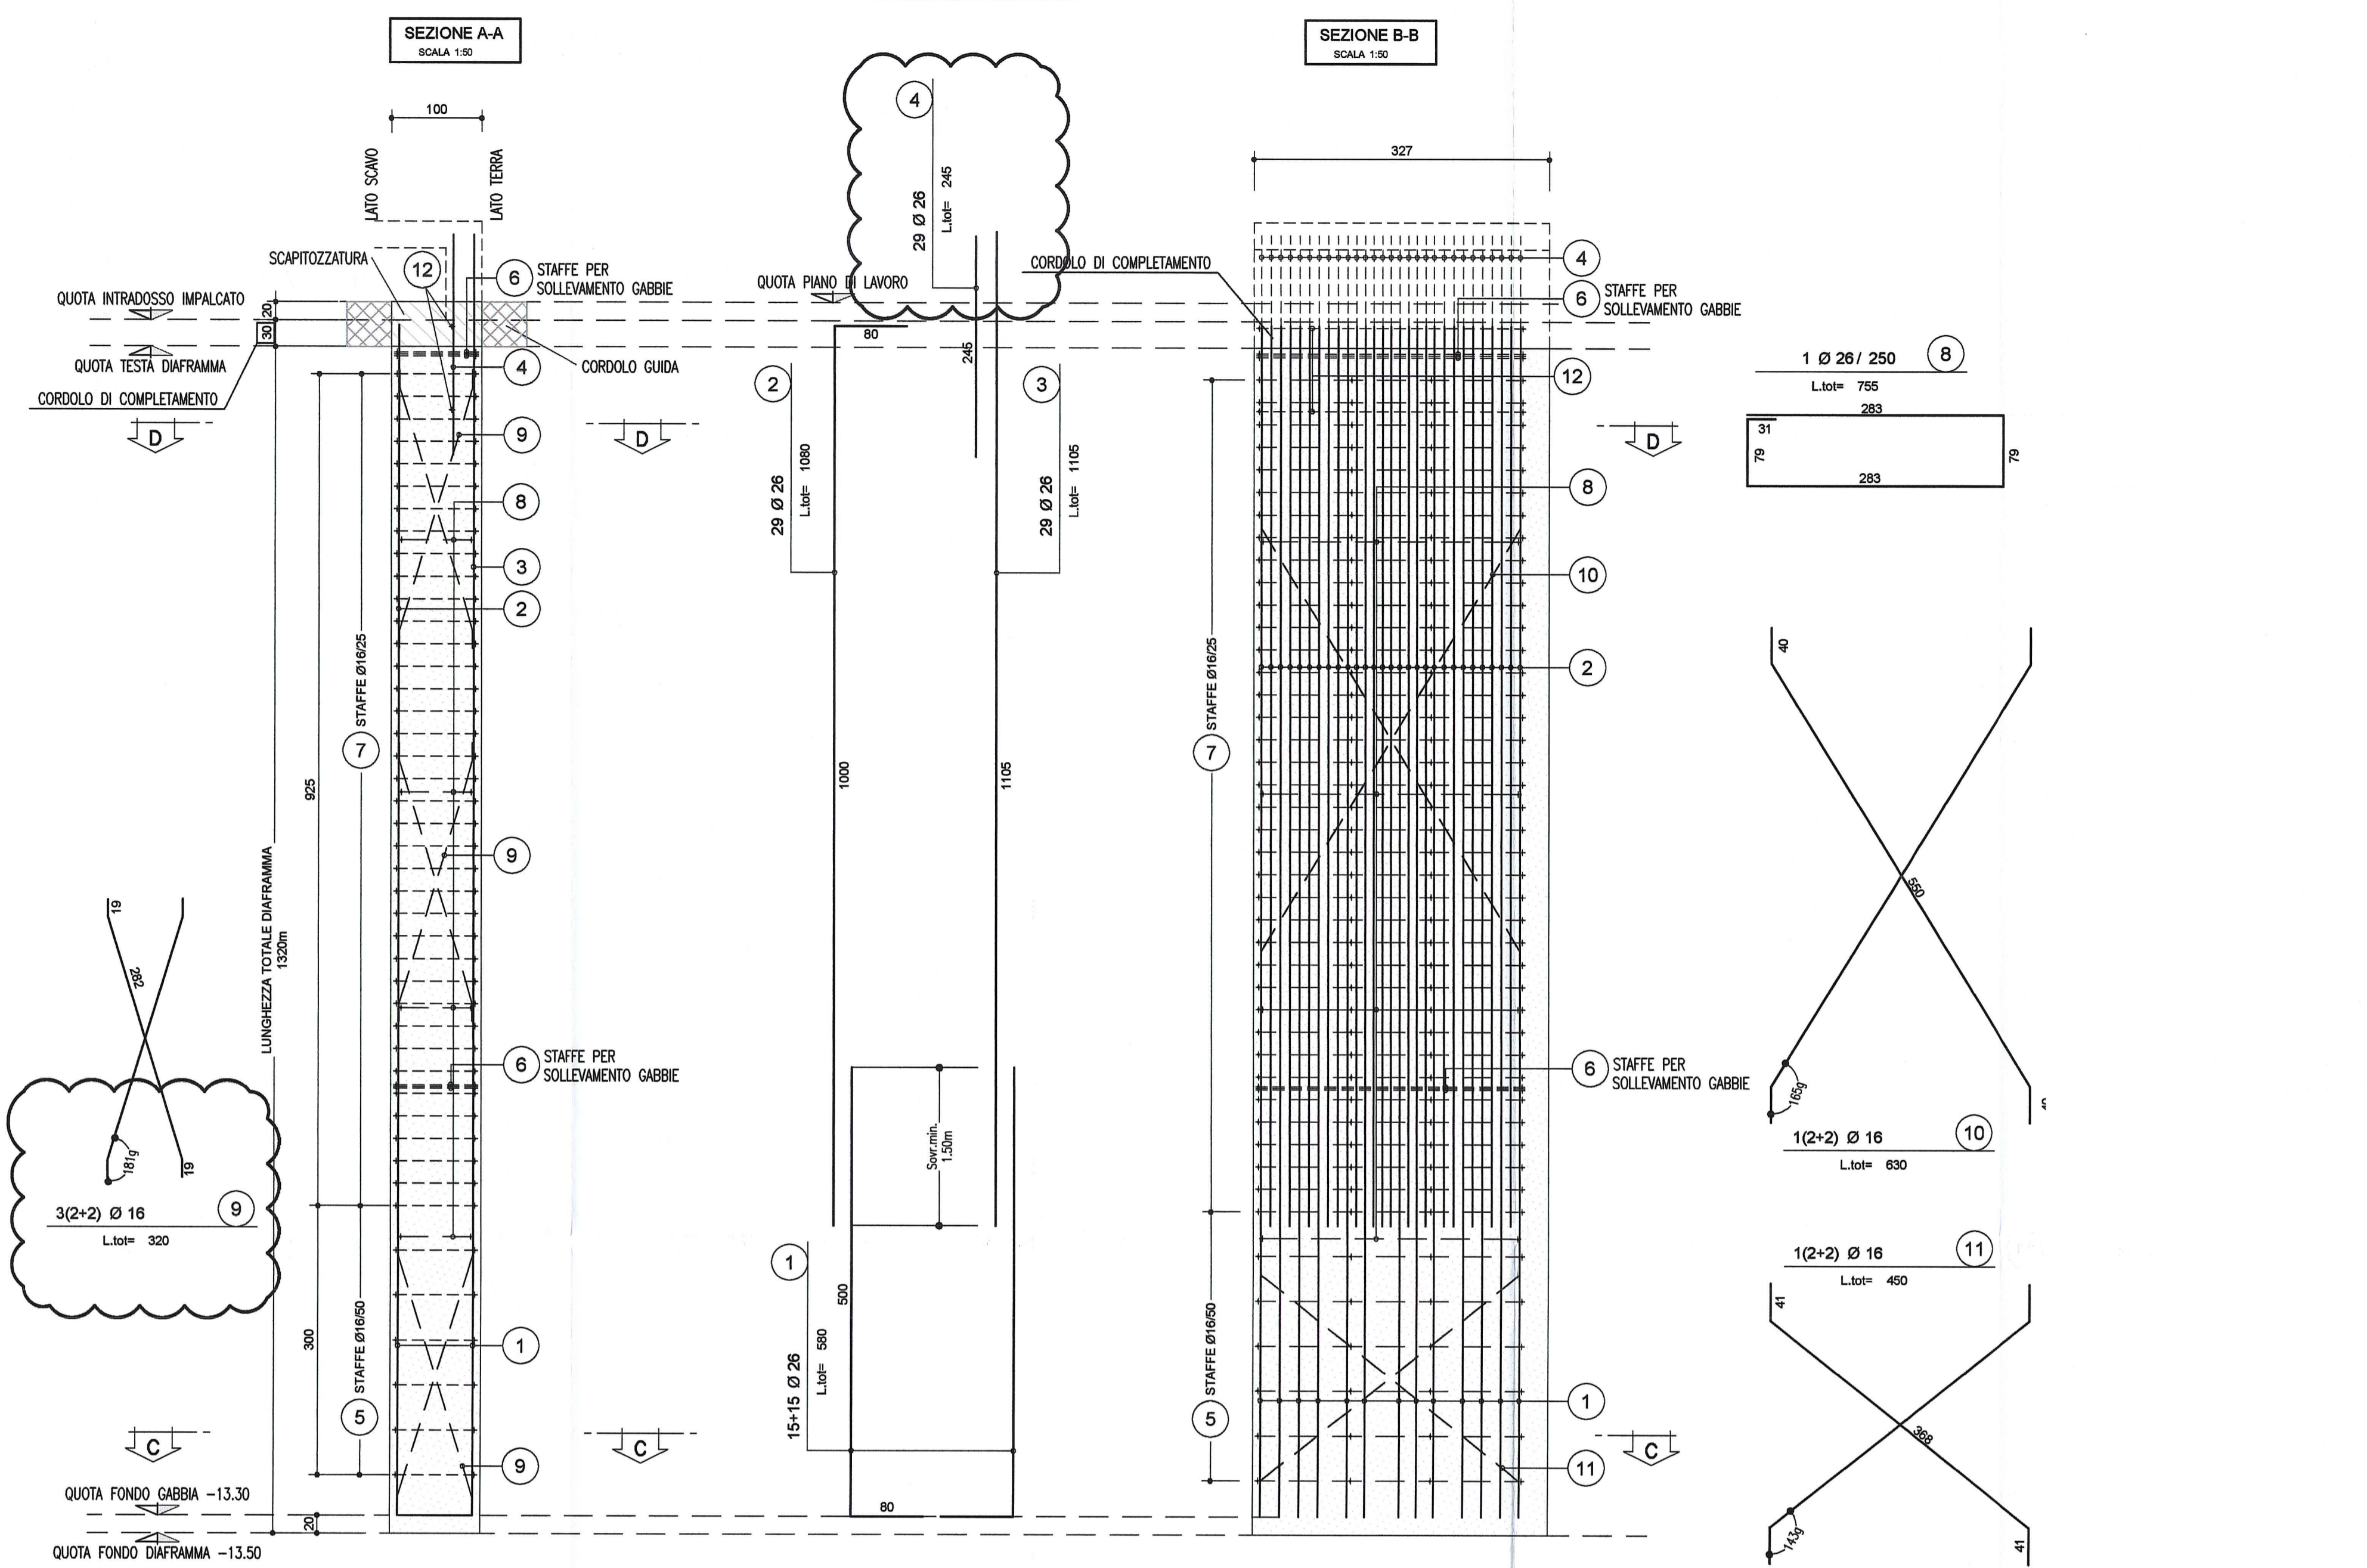

PER IL SOLLEVAMENTO GABBIE DI ARMATURA

LE OPERAZIONI DI SOLLEVAMENTO DELLE GABBIE DI ARMATURA DOVRANNO ESSERE ESEGUITE UTILIZZANDO CAVI IN ACCIAIO COLLEGATI ALLE STAFFE PER IL SOLLEVAMENTO. LA GABBIA DI ARMATURA HA UN PESO COMPLESSIVO DI 5500Kg

NOTA BENE

- PER I DETTAGLI DELL'IMPERMEABILIZZAZIONE VEDI ELABORATO SPECIFICO: RAAA1ERAPGA01SPC002
- PER LE CARATTERISTICHE DEI MATERIALI STRUTTURALI SI RIMANDA ALL'ELABORATO SPECIFICO: RAAA1ERAPGA01GSP001

DESCRIZIONE DELLA MODIFICA
MODIFICATA POSIZIONE 4 E POS. 9

Comittente: **AUTOCAMIONALE DELLA CISA S.p.A.**
Via Camboara 26/A - Frazione Ponte Taro - 43015 NOCETO (PR)

Impresa Esecutrice: **PIZZAROTTI**
FONDATA NEL 1910

AUTOSTRADA DELLA CISA A15
RACCORDO AUTOSTRADALE A15/A22
CORRIDOIO PLURIMODALE TIRRENO-BRENNERO
RACCORDO AUTOSTRADALE FRA L' AUTOSTRADA DELLA CISA-FONTEVIVO (PR)
E L' AUTOSTRADA DEL BRENNERO-NOGAROLE ROCCA (VR). I LOTTO.

C.U.P. G61B04000060008 C.I.G. 307068161E

PROGETTO ESECUTIVO

AUTOCAMIONALE DELLA CISA S.p.A.
Il Direttore TIRE: *A* Il Responsabile del Procedimento: *[Signature]* Il Presidente: *[Signature]*

IMPRESA PIZZAROTTI & C. S.p.A.
Il Direttore Tecnico: *[Signature]* Il Geologo: NA

PROGETTAZIONE DI: **PIZZAROTTI**
Il Progettista: **GIOVANNA CASSANI**
Dott. Ing. Giovanna Cassani *[Signature]*
Ordine degli Ingegneri della Provincia di Milano n. 20712

A.T.I.: **idresse engineering** **ROCKSOUL S.p.A.** **VIA**
Il Coordinatore per la Sicurezza in fase di Progettazione: *[Signature]*
Ing. Giovanni Maria Cepparotti
Ordine degli Ingegneri della Provincia di Viterbo n. 392

Consulenza specialistica a cura di: **PIZZAROTTI**
Il Progettista Integrato Prestazioni Specialistiche: *[Signature]*
Ing. Pietro Mazzoli
Ordine degli Ingegneri della Provincia di Milano n. 20712

Titolo Elaborato: **Asse principale Galleria artificiale A1**
Struttura
Diaframmi laterali - Armatura Pannello tipo E-I
Data Emissione Progetto: 18/03/2014
Scala: 1:50 1:20

NO. IDENTIFICATIVO	CODICE COMMESSA	LOTTO	FASE	ENTE	ANNO	DATA OPERA	ALBO OPERA	PARTE OPERA	TIPO DOC.	ALBO PROJ. DOC.	REVISIONE
	RAAA	1	E	R	AP	GA	01	S	AR	057	C

Rev.	Data	DESCRIZIONE REVISIONE	Redatto	Approvato
C	14/03/2015	CORREZIONE REFLUSI E OSSERVAZIONI ASP1	G. MONDINI	G. CASSANI
B	12/12/2014	ISTRUTTORIA A15	G. MONDINI	G. CASSANI
A	27/06/2014	REMISSIONE PROGETTO ESECUTIVO	G. MONDINI	G. CASSANI