


DIAFRAMMI TIPO "H LATERALI" H=13.50m L=2.96m
SCALA 1:50

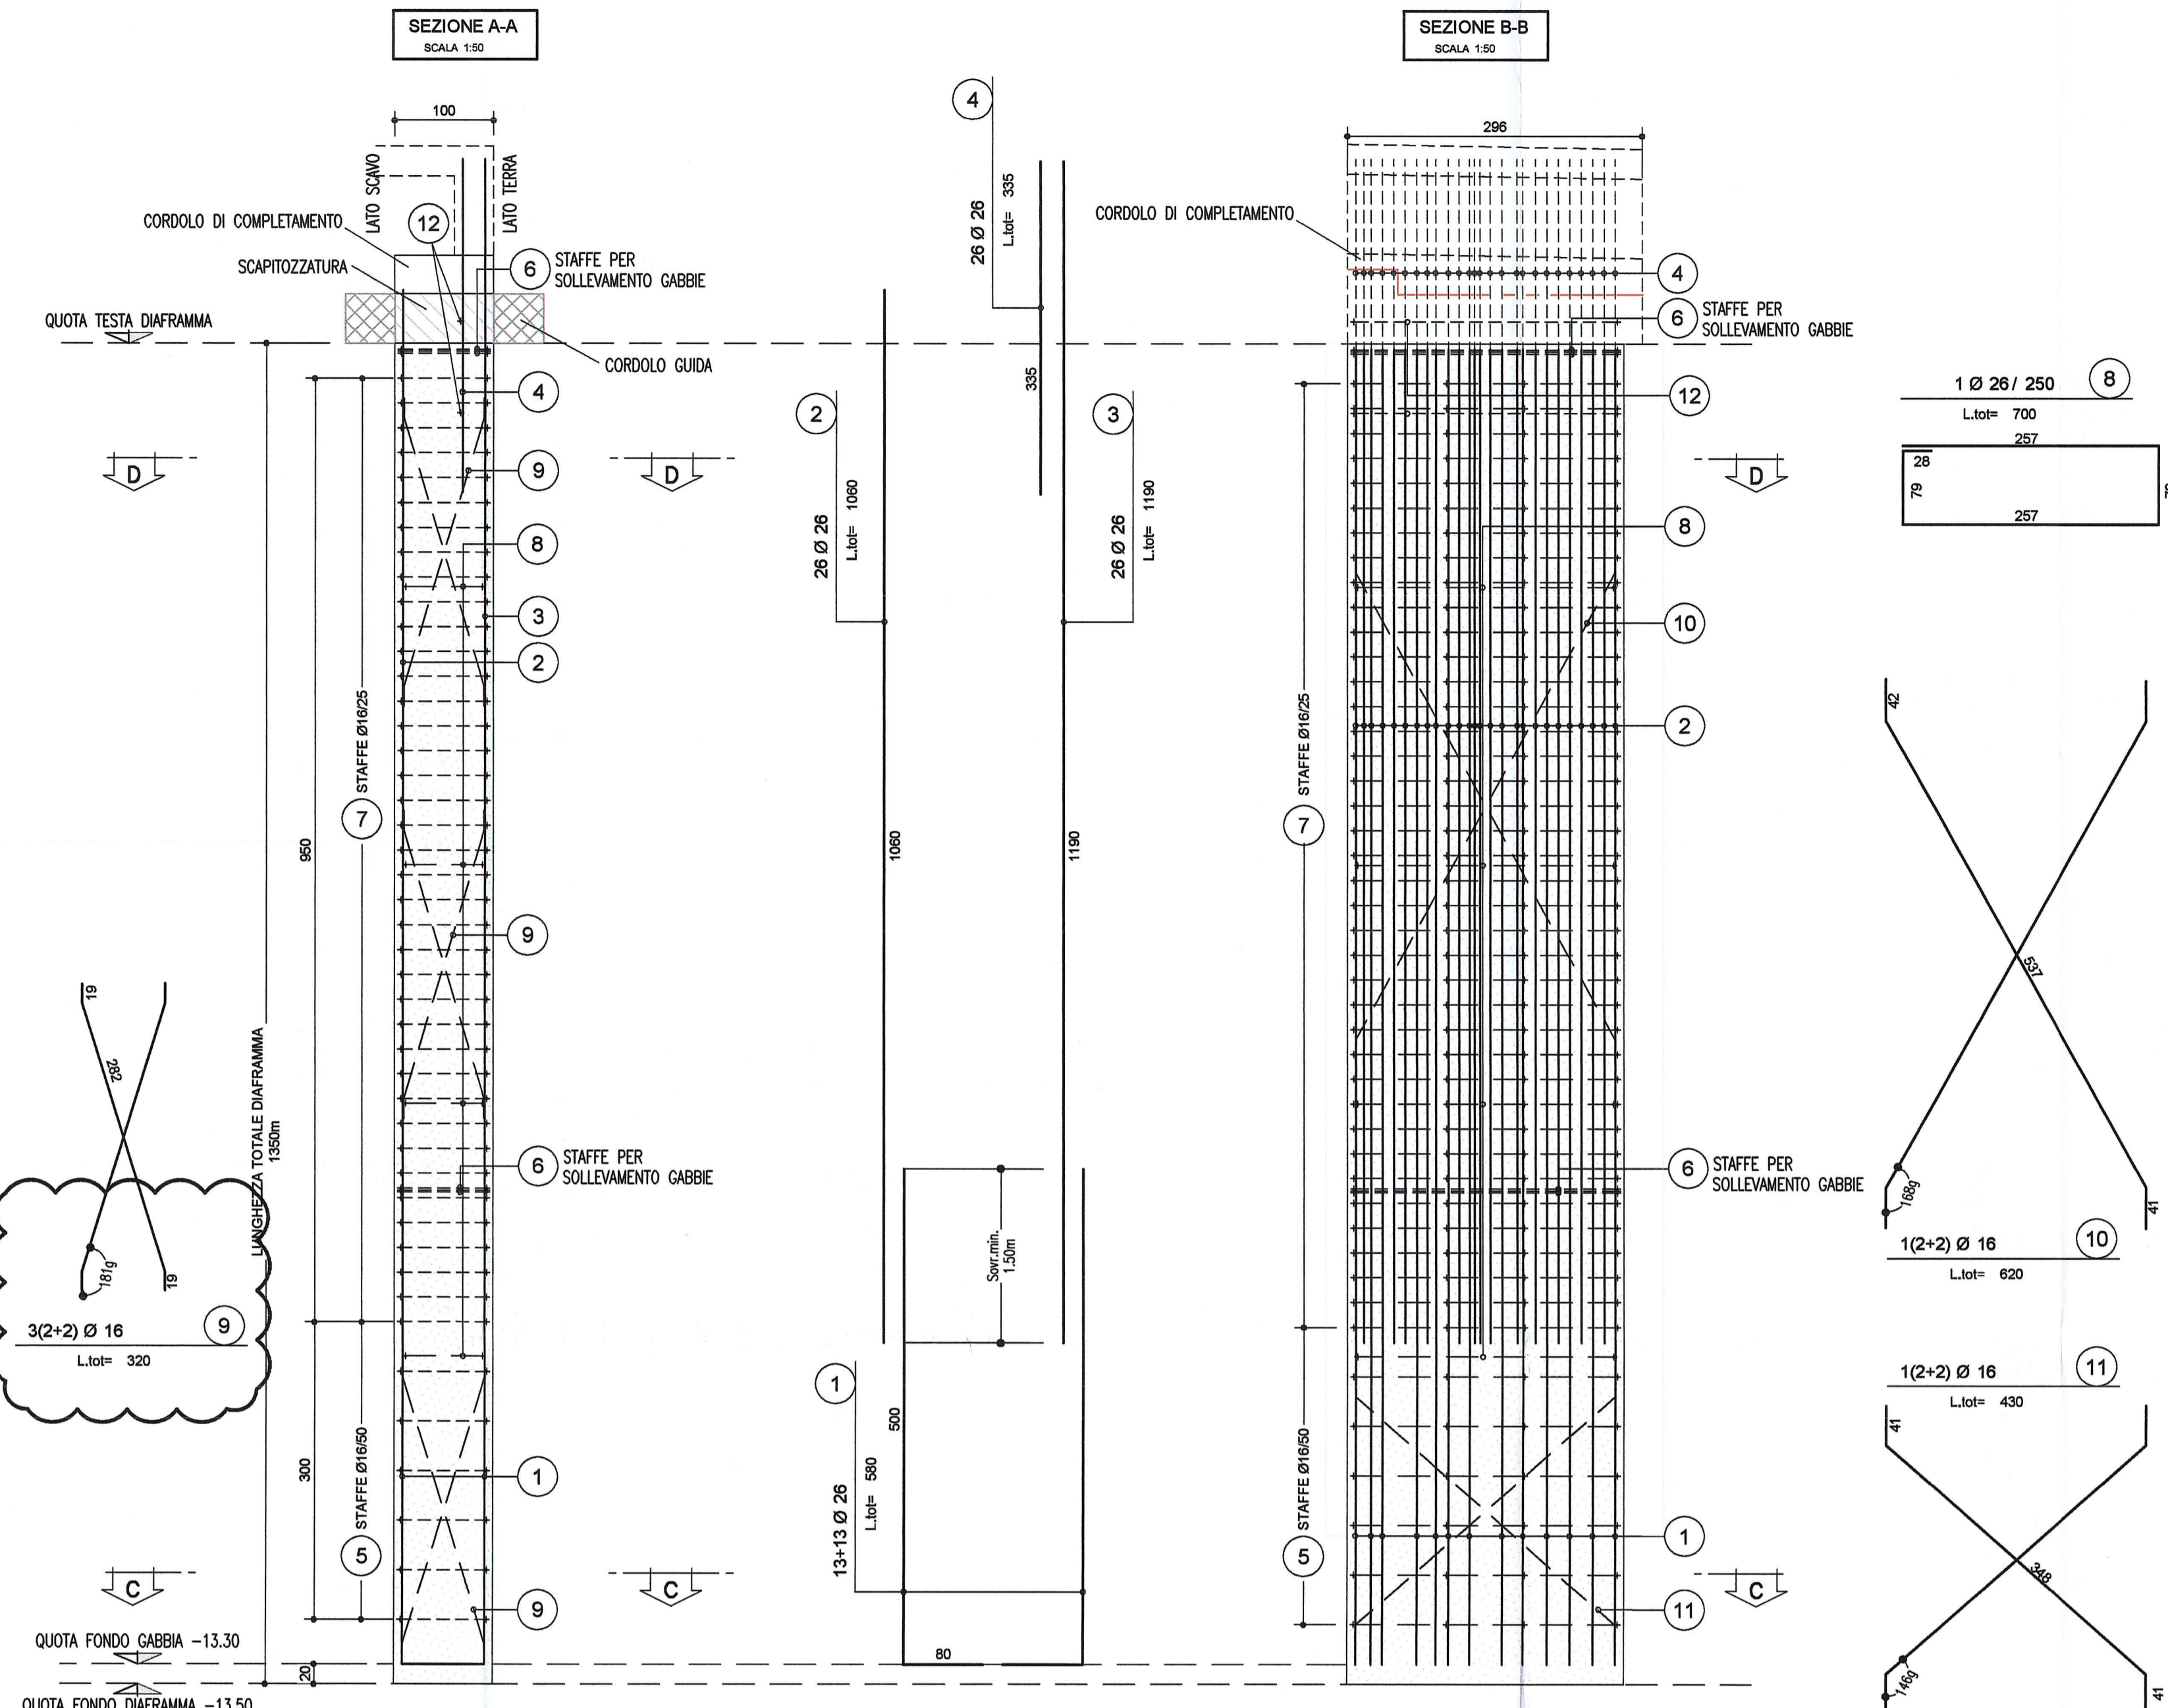


PER IL SOLLEVAMENTO GABBIE DI ARMATURA

LE OPERAZIONI DI SOLLEVAMENTO DELLE GABBIE DI ARMATURA DOVRANNO ESSERE ESEGUITE UTILIZZANDO CAVI IN ACCIAIO COLLECATI ALLE STAFFE PER IL SOLLEVAMENTO. LA GABBIA DI ARMATURA HA UN PESO COMPLESSIVO DI 5500Kg

NOTA BENE

- PER I DETTAGLI DELL'IMPERMEABILIZZAZIONE VEDI ELABORATO SPECIFICO: RAAA1ERAPGA01SPC002
- PER LE CARATTERISTICHE DEI MATERIALI STRUTTURALI SI RIMANDA ALL'ELABORATO SPECIFICO: RAAA1ERAPGA01GSP001

DESCRIZIONE DELLA MODIFICA
MODIFICATA POSIZIONE 9

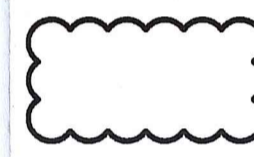

Committente: **AUTOCAMIONALE DELLA CISA S.p.A.**
Via Camboara 26/A - Frazione Ponte Taro - 43015 NOCETO (PR)

Impresa Esecutrice: **PIZZAROTTI**
FONDATA NEL 1910

AUTOSTRADA DELLA CISA A15 RACCORDO AUTOSTRADALE A15/A22 CORRIDOIO PLURIMODALE TIRRENO-BRENNERO RACCORDO AUTOSTRADALE FRA L' AUTOSTRADA DELLA CISA-FONTEVIVO (PR) E L' AUTOSTRADA DEL BRENNERO-NOGAROLE ROCCA (VR). I LOTTO.
C.U.P. G61B04000060008 C.I.G. 307068161E

PROGETTO ESECUTIVO

AUTOCAMIONALE DELLA CISA S.p.A.
Il Direttore: TIBRE Il Responsabile del Procedimento: Il Presidente:

IMPRESA PIZZAROTTI & C. S.p.A.
Il Direttore Tecnico: *Dot. Ing. Luca Bondanelli*

Il Geologo: NA

PROGETTAZIONE DI: **PIZZAROTTI**
FONDATA NEL 1910

Il Progettista: **GIOVANNA CASSANI**
Dot. Ing. Giovanna Cassani
ORDINE INGEGNERI DI MILANO
Ordine degli Ingegneri della Provincia di Milano n. 2099/2012

Coordinatore per la Sicurezza in fase di Progettazione: *Gianni*

A.T.I.: **idrosse engineering** **ROKSOL** **VIA**

Ing. Giovanni Maria Cepparotti
Ordine degli Ingegneri della Provincia di Viterbo n. 392


Consulenza specialistica e cura di:
NA

Progettista Responsabile Integrazione Progettazione: *Gianni*
Impresa Pizzarotti & C. S.p.A.
Ing. Pietro Mazzoli
ORDINE INGEGNERI DI MILANO
Ordine degli Ingegneri della Provincia di Milano n. 821

Titolo Elaborato: **Asse principale Galleria artificiale A1 Struttura Diaframmi laterali - Armatura Pannello tipo H**

Data Emissione Progetto: 18/03/2014
Scala: 1:50 1:20

NUM. IDENTIFICAZIONE	CODICE COMMESSA	LOTTO	FASE	ENTE	AMBITO	CAL. OPERA	NUM. OPERA	PARTE OPERA	TIPO DOC.	NUM. PROG. DOC.	SERIE/VERSIONE
	RAAA	1	E	R	AP	GA	01	S	AR	060	C
C	14/05/2015	CORREZIONE REFUSI E OSSERVAZIONI ASP								G. MONDINI	G. CASSANI MAZZOLI
B	12/12/2014	ISTRUTTORIA A15								G. CASSANI	MAZZOLI
A	27/02/2014	RIEMMISSIONE PROGETTO ESECUTIVO								G. MONDINI	G. CASSANI MAZZOLI
Rev.	Data	DESCRIZIONE REVISIONE								Redatto	Controllato Approvato

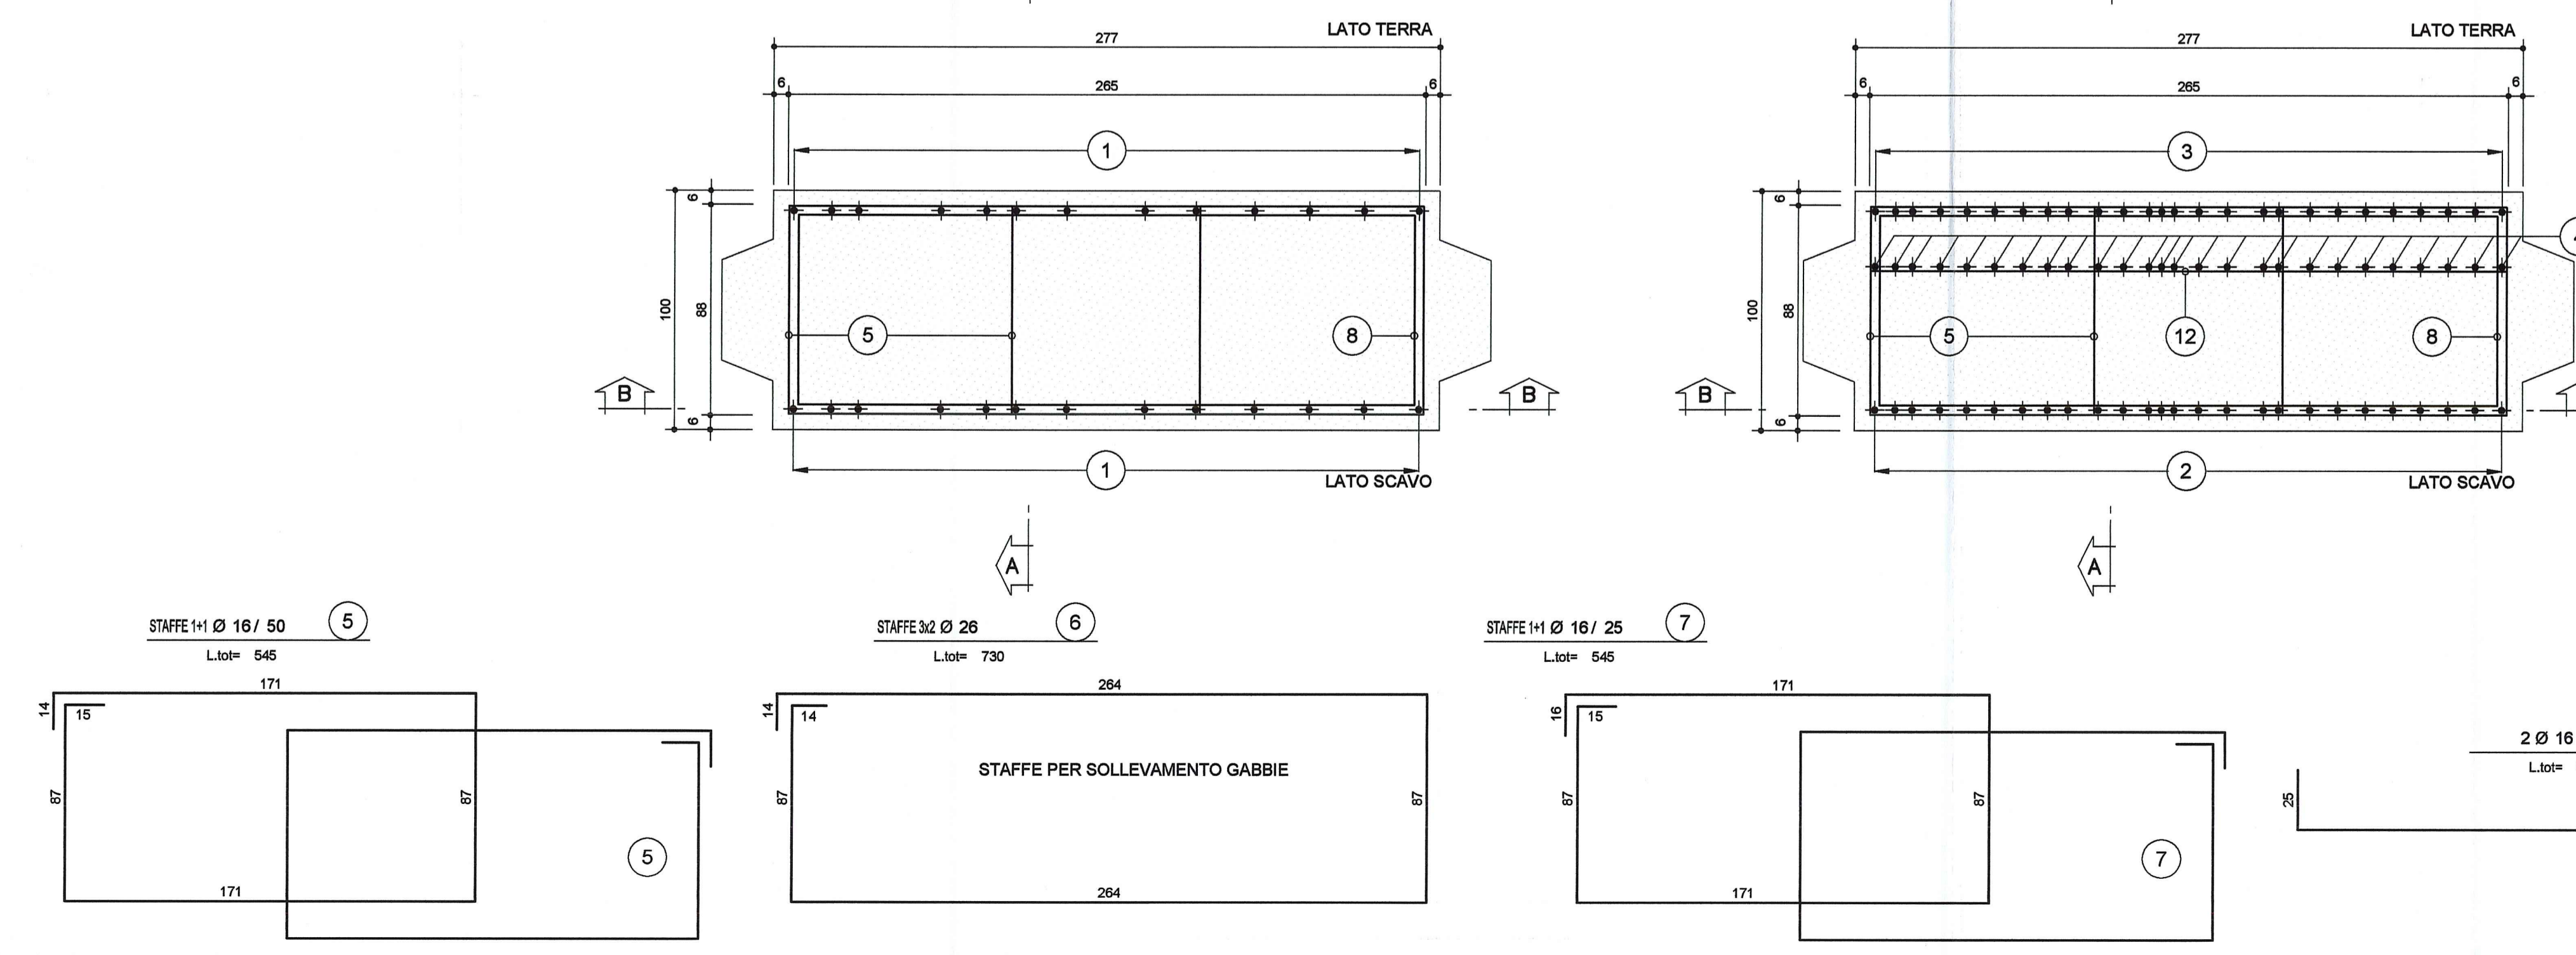

IL PRESENTE DOCUMENTO NON PUO' ESSERE COPIATO, RIPRODOTTO O ALTRIMENTI PUBBLICATO, IN TUTTO O IN PARTE, SENZA IL CONSENSO SCRITTO DELLA AUTOCAMIONALE DELLA CISA S.p.A. QUALI OPERAZIONI NON AUTORIZZATE SONO PRESUNTE A NORMA DI LEGGE. THE DOCUMENT MAY NOT BE COPIED, REPRODUCED OR OTHERWISE PUBLISHED, IN WHOLE OR IN PART, WITHOUT THE WRITTEN PERMISSION OF AUTOCAMIONALE DELLA CISA S.p.A. UNAUTHORIZED USE MAY BE PRESUMED BY LAW.