




CANCELLO D'ACCESSO - TIPO 'A'
AREE AUTOSTRADALI
VISTA FRONTALE
Scala 1:20
(misure espresse in mm)

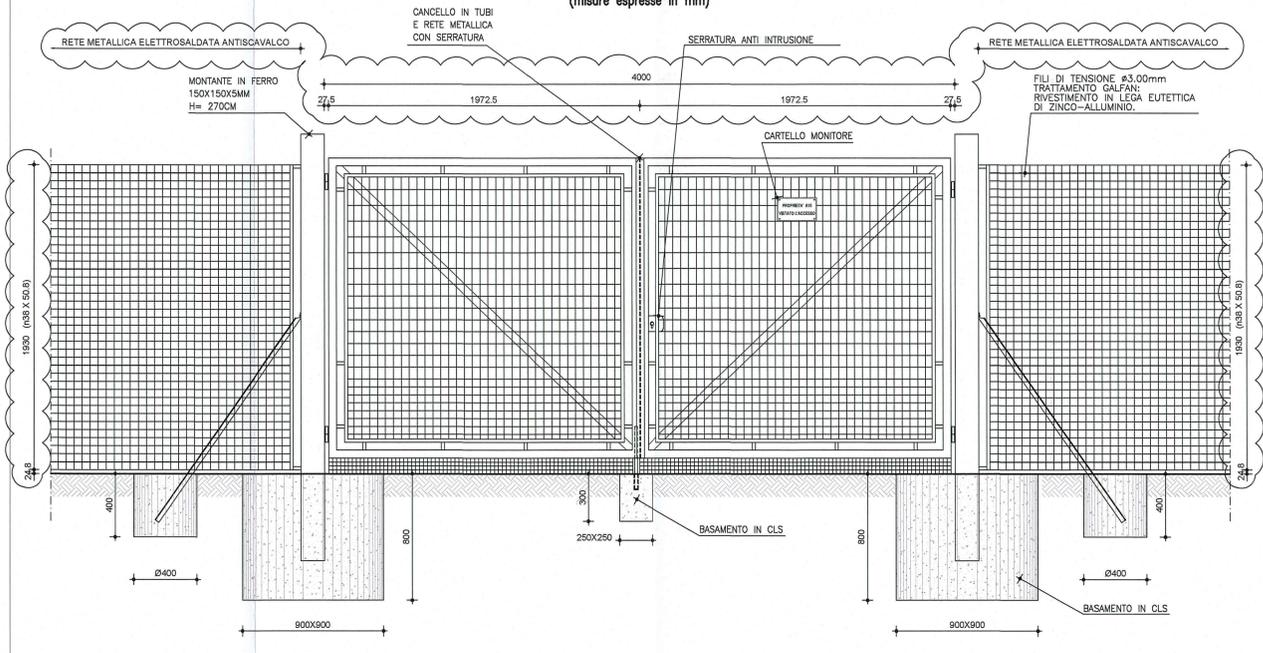

CANCELLO D'ACCESSO - TIPO 'B'
AREE AUTOSTRADALI e PIAZZOLE IDRAULICHE (*1)
VISTA FRONTALE
Scala 1:20
(misure espresse in mm)

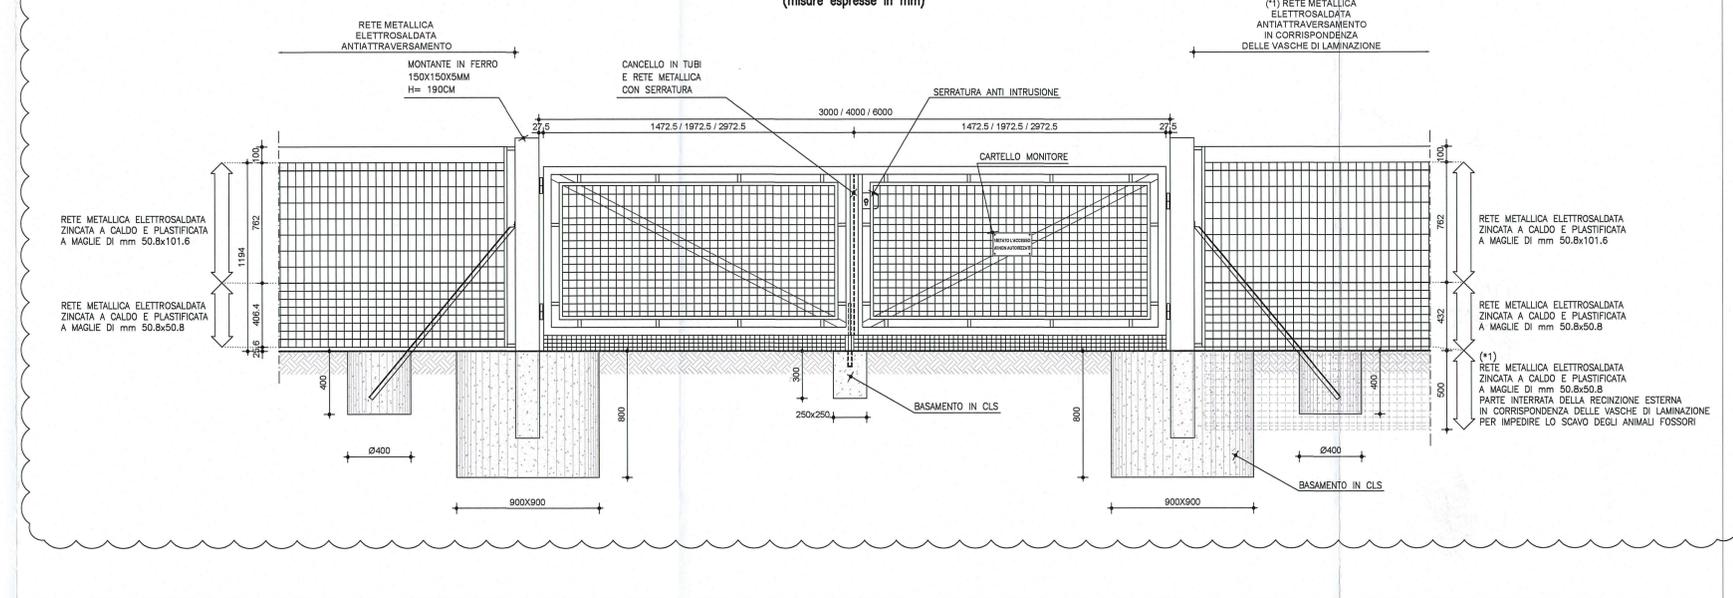

PARTICOLARE CANCELLO D'ACCESSO
SCALA 1:5

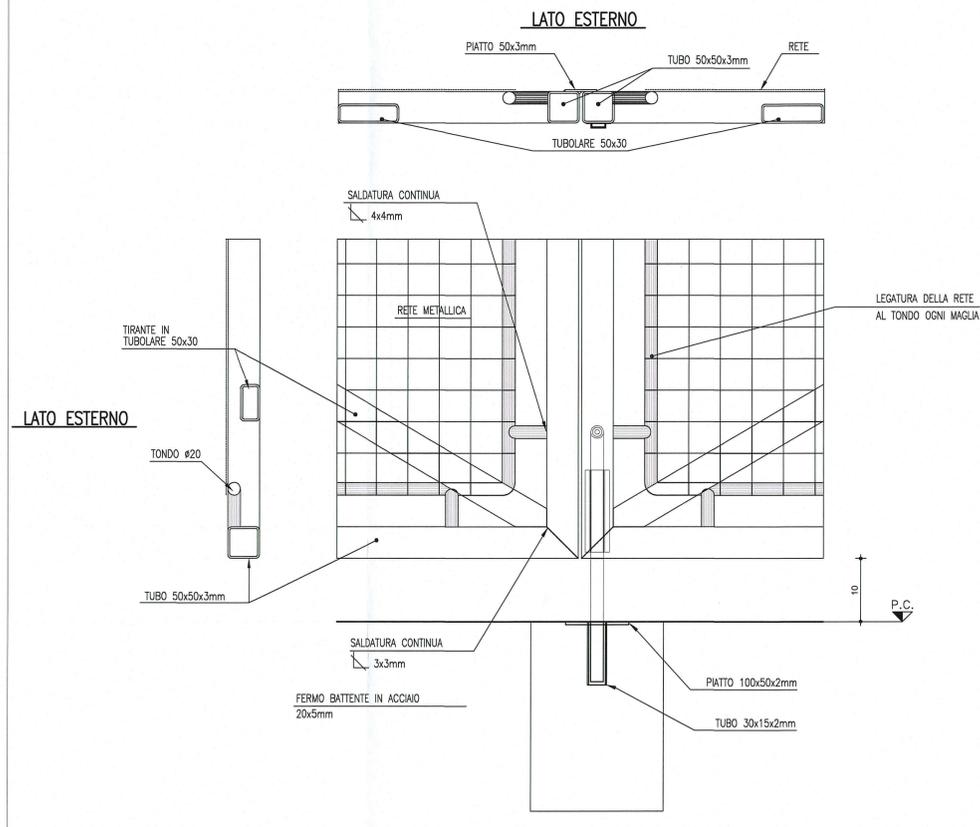

PRESCRIZIONI MATERIALI :

CALCESTRUZZI:
SECONDO EN206 - CNR UNI 11104
MAGRO :
- Classe C12/15
- rapporto A/C: <= 0,60
- dosaggio di cemento: <=200 kg/mc
- cementi tipo II 32.5 (UNI ENV 197/1)
- consistenza del cemento 'semiluido' di classe S3
- aggregati di tipo non gelivo vagliato e lavato
- diametro massimo dell'inerte: 25 mm
- Classe di esposizione XD

ACCIAIO:
- S235 JR
- zincatura a caldo UNIENISO1461

STRUTTURE DI FONDAZIONE:
- Classe C25/30
- rapporto A/C: <= 0,60
- dosaggio di cemento: <=300 kg/mc
- cementi tipo II 32.5 (UNI ENV 197/1)
- consistenza del cemento 'fluida' di classe S4
- diametro massimo dell'inerte: 32 mm
- Classe di esposizione XC2
COPRIFERRO
COPRIFERRO per strutture in Classe XC2 = 40 mm per plinto di fondazione

LEGENDA

Revisione generale.

Comittente:
AUTOCAMIONALE DELLA CISA S.p.A.
Via Camboara 26/A - Frazione Ponte Taro - 43015 NOCETO (PR)

Impresa Esecutrice:
PIZZAROTTI
FONDATA NEL 1910

**AUTOSTRADA DELLA CISA A15
CORRIDOIO PLURIMODALE TIRRENO-BRENNERO
RACCORDO AUTOSTRADALE FRA L'AUTOSTRADA DELLA CISA-FONTEVIVO (PR)
E L'AUTOSTRADA DEL BRENNERO-NOGAROLE ROCCA (VR), I LOTTO.**
C.U.P. G61B04000060008 C.I.G. 307068161E

PROGETTO ESECUTIVO

AUTOCAMIONALE DELLA CISA S.p.A.
Il Direttore **TIRE** Il Responsabile del Procedimento: Il Presidente:

IMPRESA PIZZAROTTI & C. S.p.A.
Il Direttore Tecnico: **Ing. Luca Bonanelli** Il Geologo:

PROGETTAZIONE DI:
PIZZAROTTI
FONDATA NEL 1910 Il Progettista:
Ing. Fabio Nigrelli
Ordine degli Ingegneri della Provincia di Piacenza n. 3551

A.T.: **idroesse** **ROXSOUL** **VIA**
INGEGNERIA S.p.A. S.p.A. S.p.A. INGEGNERIA S.p.A. INGEGNERIA S.p.A. INGEGNERIA S.p.A.
Il Coordinatore per la Sicurezza in fase di Progettazione:
Ing. Giovanni Maria Cepparotti
Ordine degli Ingegneri della Provincia di Viterbo n. 392

Consulenza specialistica e cura di:
Ing. Pietro Mazzoli
IMPRESA PIZZAROTTI & C. S.p.A.
INGEGNERIA S.p.A. INGEGNERIA S.p.A. INGEGNERIA S.p.A.
Il Consulente Specialistico e Cura di:
Ing. Pietro Mazzoli
IMPRESA PIZZAROTTI & C. S.p.A.
INGEGNERIA S.p.A. INGEGNERIA S.p.A. INGEGNERIA S.p.A.

Titolo Elaborato: **Asse Principale Generale Cancelli d'accesso** Data Emissione Progetto: **18/03/2014**

Identif. Elaborato: **OO2** Scala: **Varie**

NUM. IDENTIFICATIVO	CODICE COMMISSA	LOTTO	FASE	ENTE	AMBITO	QUOT. OPERA	NUM. OPERA	PART. OPERA	TIPO DOC.	NUM. PROJ. DOC.	REVISIONE
	RAAA	I	E	I	AP	XX	01	G	PC	OO2	C

Rev.	Data	DESCRIZIONE REVISIONE	Redatto	Controllato	Approvato
C	11/12/2014	Revisione generale	GARILESI	F. NIGRELLI	MAZZOLI
B	10/10/2014	Iniziativa A15 prot. n. 789 del 18/09/2014	GARILESI	F. NIGRELLI	MAZZOLI
A	18/03/2014	REMISSIONE PROGETTO ESECUTIVO	A. BORBEGGIANI	F. NIGRELLI	MAZZOLI