LEGENDA

CONFINI COMUNALI

VIABILITA' IN PROGETTO

INTERFERENZE LINEARI

- EAT – LINEA ELETTRICA AT
- EMT – LINEA ELETTRICA MT
- EBT – LINEA ELETTRICA BT
- TLC – LINEA TELEFONICA
- FOT – FIBRE OTTICHE
- GAP – GASDOTTO AP
- GMP – GASDOTTO MP
- GBP – GASDOTTO BP
- FOP – FOGNATURA IN PRESSIONE
- FOG – FOGNATURA A GRAVITÁ
- ACP – ACQUEDOTTO IN PRESSIONE
- ACG – ACQUEDOTTO A GRAVITÁ
- OLE – OLEODOTTO
- ILL – ILLUMINAZIONE PUBBLICA
- EBP – LINEA ELETTRICA BT

INTERFERENZE LINEARI DISMESSE

- EAT – LINEA ELETTRICA AT
- EMT – LINEA ELETTRICA MT
- EBT – LINEA ELETTRICA BT
- TLC – LINEA TELEFONICA
- FOT – FIBRE OTTICHE
- GAP – GASDOTTO AP
- GMP – GASDOTTO MP
- GBP – GASDOTTO BP
- FOP – FOGNATURA IN PRESSIONE
- FOG – FOGNATURA A GRAVITÁ
- ACP – ACQUEDOTTO IN PRESSIONE
- ACG – ACQUEDOTTO A GRAVITÁ
- OLE – OLEODOTTO
- ILL – ILLUMINAZIONE PUBBLICA
- EBP – LINEA ELETTRICA BT

RISOLUZIONE INTERFERENZE

- EAT – LINEA ELETTRICA AT
- EMT – LINEA ELETTRICA MT
- EBT – LINEA ELETTRICA BT
- TLC – LINEA TELEFONICA
- FOT – FIBRE OTTICHE
- GAP – GASDOTTO AP
- GMP – GASDOTTO MP
- GBP – GASDOTTO BP
- FOP – FOGNATURA IN PRESSIONE
- FOG – FOGNATURA A GRAVITÁ
- ACP – ACQUEDOTTO IN PRESSIONE
- ACG – ACQUEDOTTO A GRAVITÁ
- OLE – OLEODOTTO
- ILL – ILLUMINAZIONE PUBBLICA
- EBP– LINEA ELETTRICA BT

ASSERVIMENTO

ETICHETTA INTERFERENZA

AAA – 00-0
000-00

AAA = TIPOLOGIA DI INTERFERENZA
00-0 = CODICE ENTE INTERFERITO
000-00 = N. PROG. INTERFERENZA

INTERFERENZE PUNTUALI

- ETR – TRALICCIO LINEA ELETTRICA
- ECB – NUOVA CABINA ELETTRICA
- RIP – RIPETITORE TELEFONIA MOBILE
- SOL – STAZIONE DI SOLLEVAMENTO

CODICI ENTI INTERFERITI

CODICE	NOMINATIVO ENTE
05-0	AMMINIST. DELLO STATO - PR
06-0	BEN - PR
08-0	EMILIAMBIENTE (ex ASCAA) - PR
41-0	ENEL DISTRIBUZIONE PR - PR
44-0	METROWEB-FASTWEB-LEPIDA
51-0	NSG - MI
64-0	SNAM PARMA - PR
70-0	TELECOM PARMA - PR
70-1	TELECOM BOLOGNA - BO
73-0	TERNA PARMA - FI
75-0	TIM - BO
80-0	WIND - VE

DESCRIZIONE DELLA MODIFICA:
Aggiornamento legenda enti interferiti: la modifica si è resa necessaria in quanto alcuni enti non risultano interessati dalla presenza di interferenze, come gli enti pubblici.

KEY-PLAN

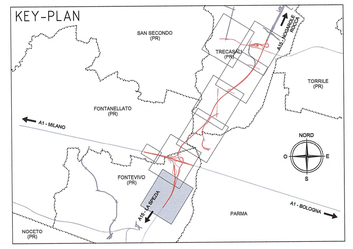

N.B.:
A recepimento dell'istruttoria RINA prot. n° 730 del 08/09/2014, le presenti tavole relative all'asse principale (AP) mostrano unicamente i sottoservizi interferenti con le viabilità i cui progetti ricadono nel capitolo relativo all'asse principale.
A tal fine, il riferimento esterno XRIF _PRO _INTERFERENZE _PROGETTO _B (valido per le macroaree AP, SA e VO) è stato suddiviso in tre riferimenti esterni ciascuno valido unicamente per la macroarea di competenza.

SCALA GRAFICA 0 40 m 80 m 120 m 160 m 200 m

Committente:

AUTOCAMIONALE DELLA CISA S.P.A.
Via Camboara 26/A - Frazione Ponte Taro - 43015 NOCETO (PR)

Impresa Esecutrice: PIZZAROTTI FONDATA NEL 1910

AUTOSTRADA DELLA CISA A15
RACCORDO AUTOSTRADALE A15/A22
CORRIDOIO PLURIMODALE TIRRENO-BRENNERO
RACCORDO AUTOSTRADALE FRA L' AUTOSTRADA DELLA CISA-PONTEVIVO (PR)
E L'AUTOSTRADA DEL BRENNERO-NOGAROLE ROCCA (VR). I LOTTO.

C.U.P. G61B04000060008 C.I.G. 307068161E

PROGETTO ESECUTIVO

AUTOCAMIONALE DELLA CISA S.p.A.
Il Direttore TIBRE: Il Responsabile del Procedimento: Il Presidente:

IMPRESA PIZZAROTTI & C. S.p.A.
Il Direttore Tecnico: "Il Responsabile di Progetto" Dott. Ing. Luca Bondanelli.

Il Geologo: NA

PROGETTAZIONE DI: PIZZAROTTI FONDATA NEL 1910
A.T.I.: idroesse engineering; ROCKSOIL S.p.A.; VIA

Il Progettista: Ing. Fabio Nigrelli
Ordine degli Ingegneri della Provincia di Palermo n. 3583

Coordinatore per la Sicurezza in fase di Progettazione: Ing. Giovanni Maria Cepparotti
Ordine degli Ingegneri della Provincia di Viterbo n. 392

Consulenza specialistica a cura di: N.A.

Progettista Responsabile: Impresa Pizzarotti & C. S.p.A. Ing. Pietro Mazzoli
IMPRESA PIZZAROTTI & C. S.p.A. ISCRITTO ORDINE INGEGNERI PARMA n.821
Ing. PIETRO MAZZOLI
Ordine degli Ingegneri della Provincia di Parma n. 821

Titolo Elaborato:
Asse principale
Pubblici Servizi
Generale
Planimetria della risoluzione delle interferenze - Tav. 1/7

Data Emissione Progetto: 18/03/2014
Scala: 1:2'000

Identif. Elaborato:

N.RO IDENTIFICATIVO	CODICE COMMESSA	LOTTO	FASE	ENTE	AMBITO	CAT. OPERA	N.RO OPERA	PARTE OPERA	TIPO DOC.	N.RO PROGR. DOC.	REVISIONE
	RAAA	1	E	I	AP	PS	00	G	PL	008	B

Rev.	Data	DESCRIZIONE REVISIONE	Redatto	Controllato	Approvato
B	03/10/2014	Istruttoria RINA prot. n° 730 del 08/09/2014	PORCARI	NIGRELLI	MAZZOLI
A	04/07/2014	RIEMISSIONE PROGETTO ESECUTIVO	GABATEL	NIGRELLI	MAZZOLI

IL PRESENTE DISEGNO NON PUO' ESSERE COPIATO, DIFFUSO O CEDUTO A TERZI SENZA IL CONSENSO SCRITTO DELLA AUTOCAMIONALE DELLA CISA S.p.A. CHE SI RISERVA OGNI AZIONE A TUTELA DEI PROPRI DIRITTI